

図1
(変更前・駐車場)

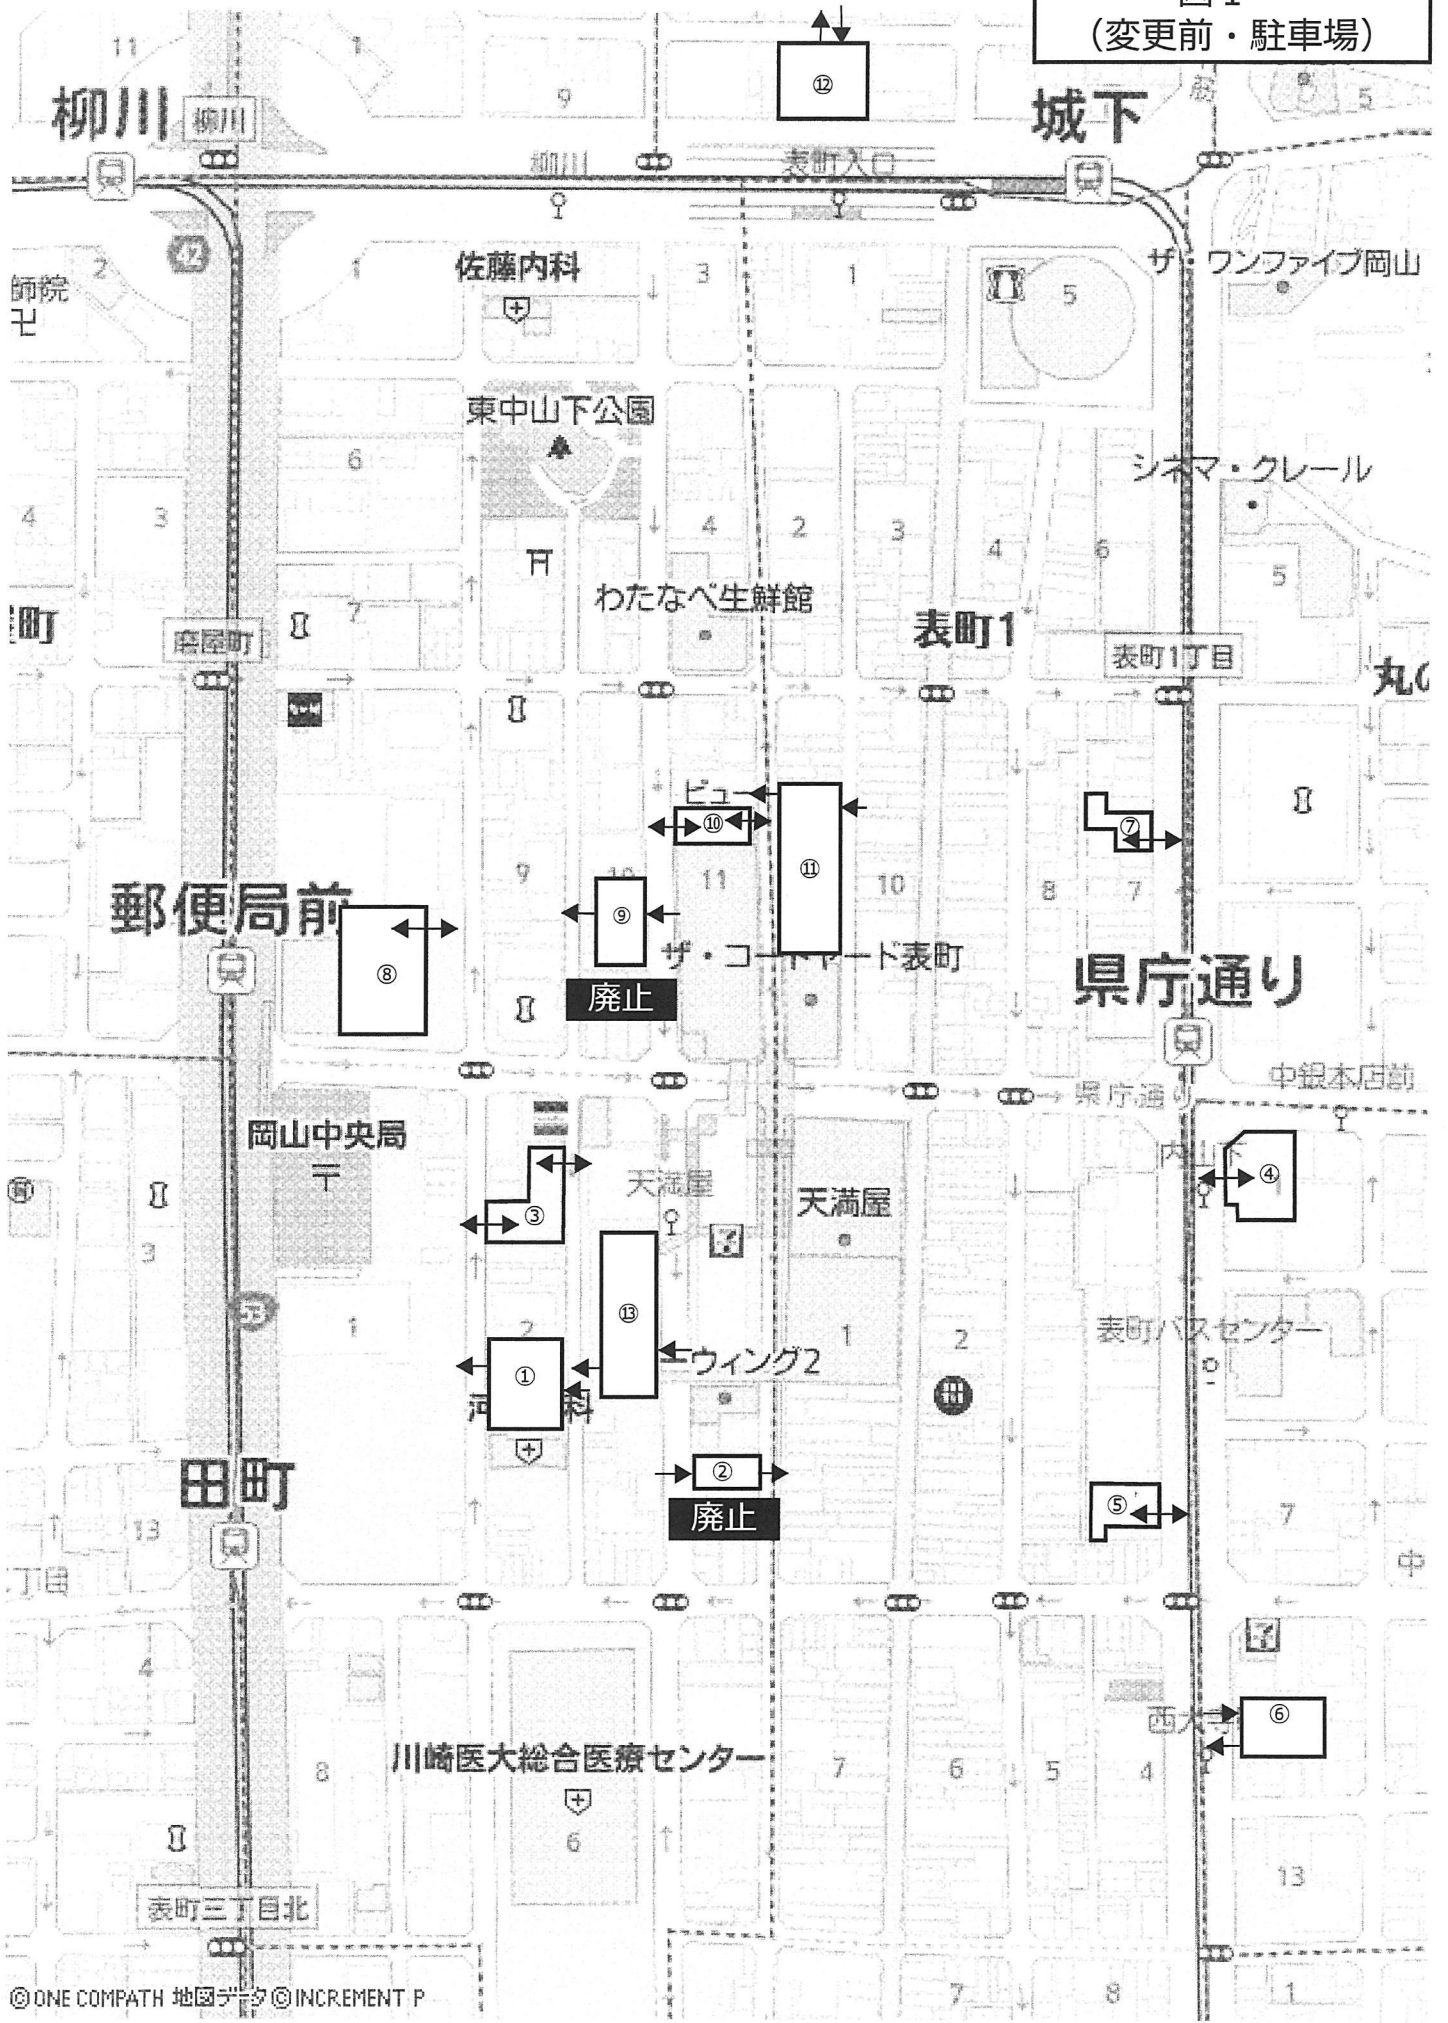


図2
(変更後・駐車場)

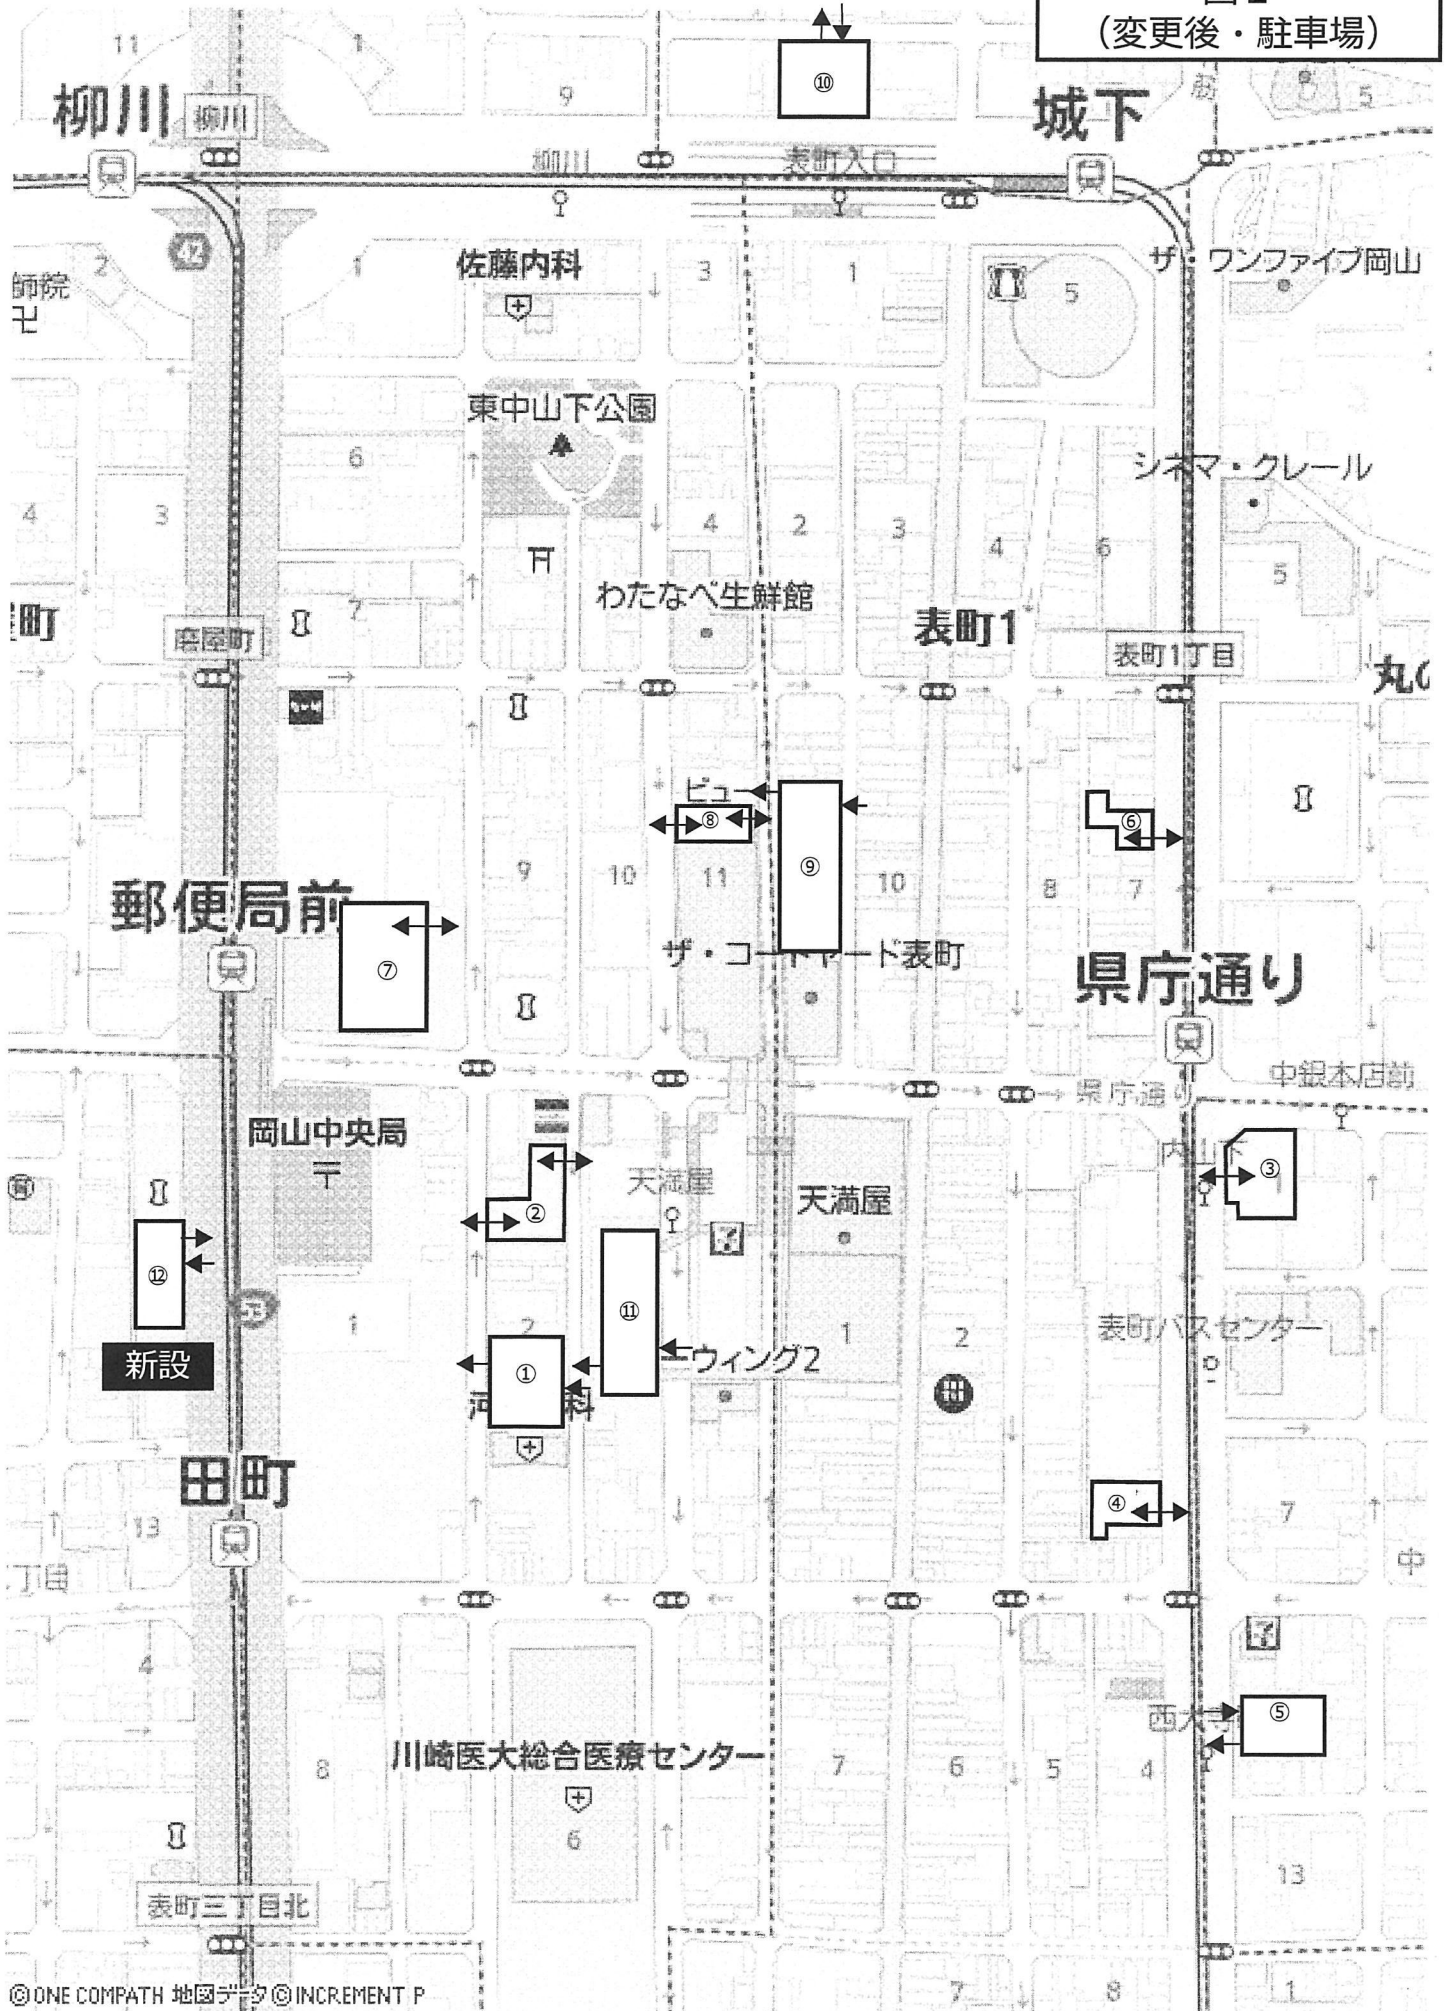


図3
(変更前・駐輪場)



図4
(変更後・駐輪場)



図5
(変更前・荷捌き施設/廃棄物保管施設)

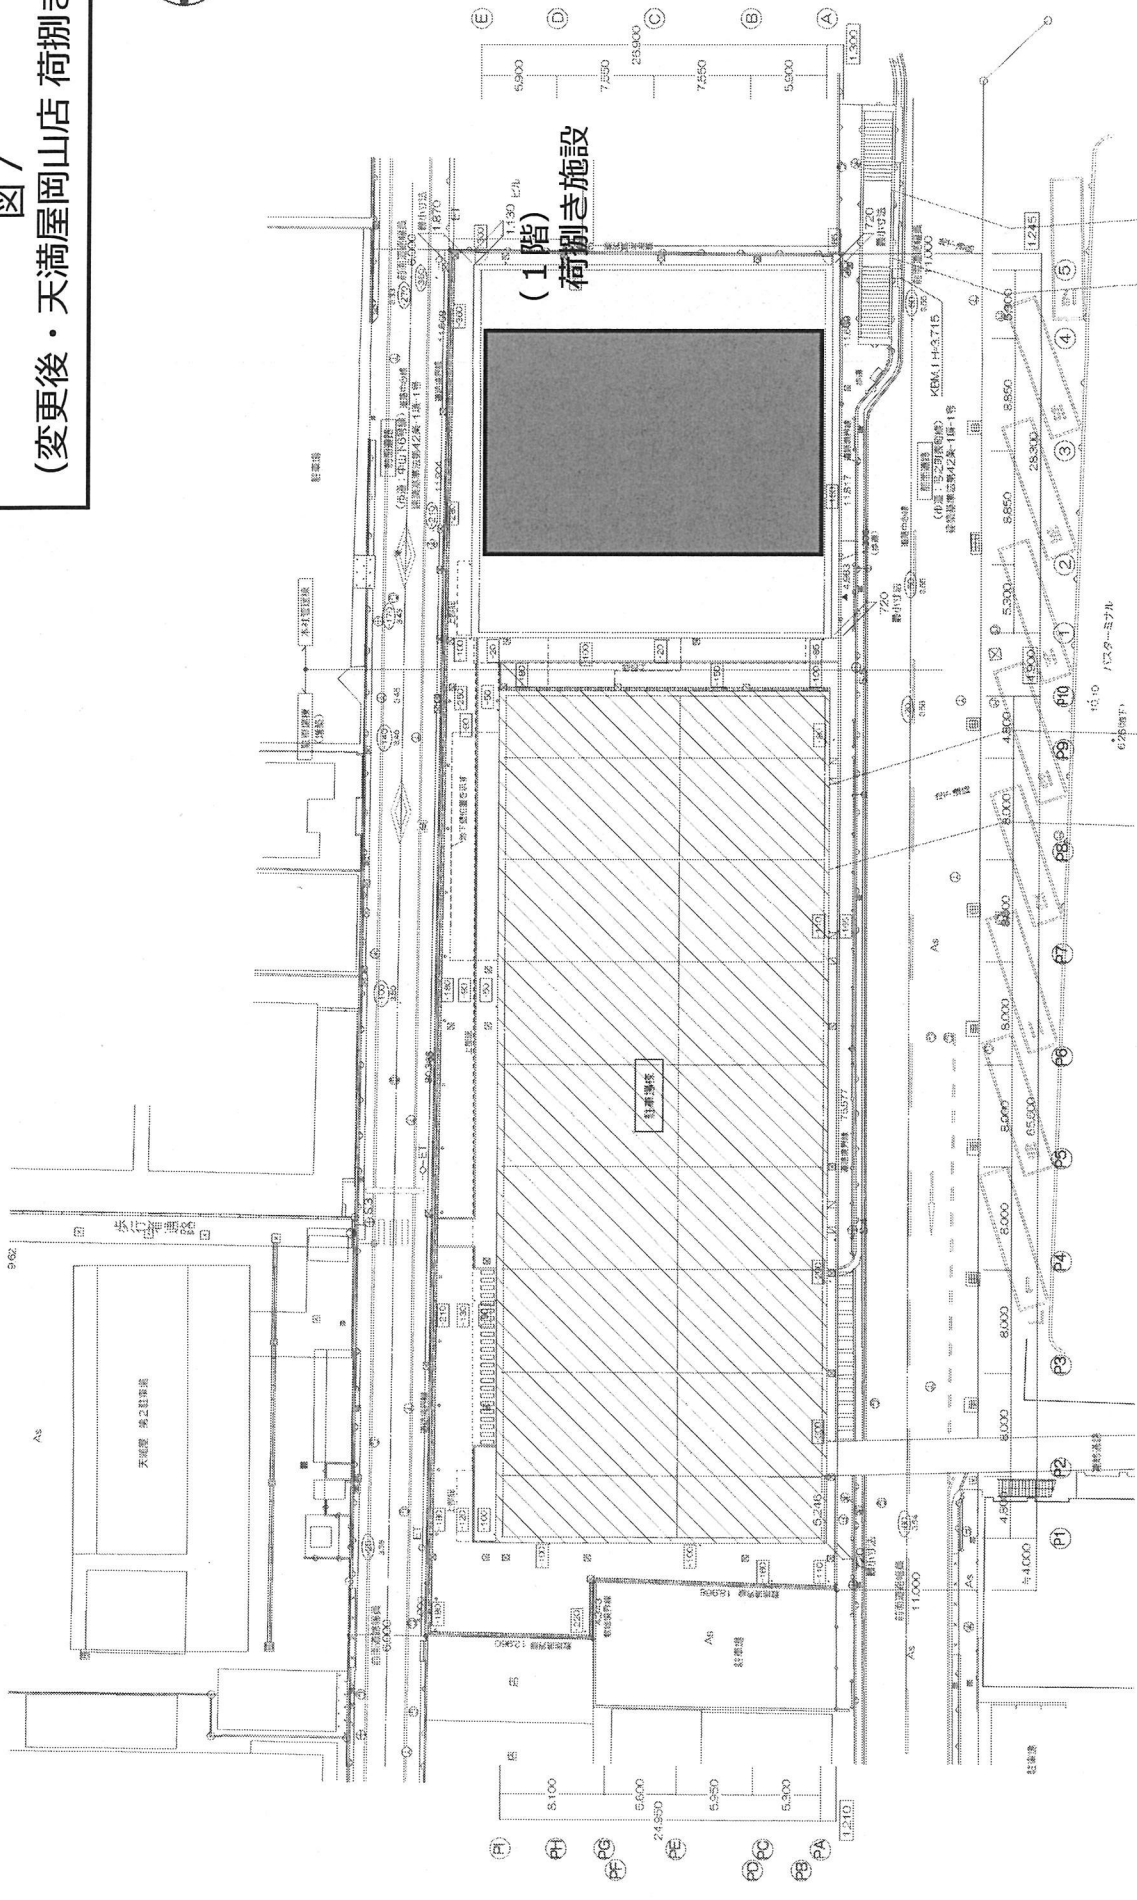


図6

(変更後・荷捌き施設/廃棄物保管施設)



図7 (変更後・天満屋岡山店 荷捌き施設)




図 8

(変更後・天満屋岡山店 廃棄物保管施設)

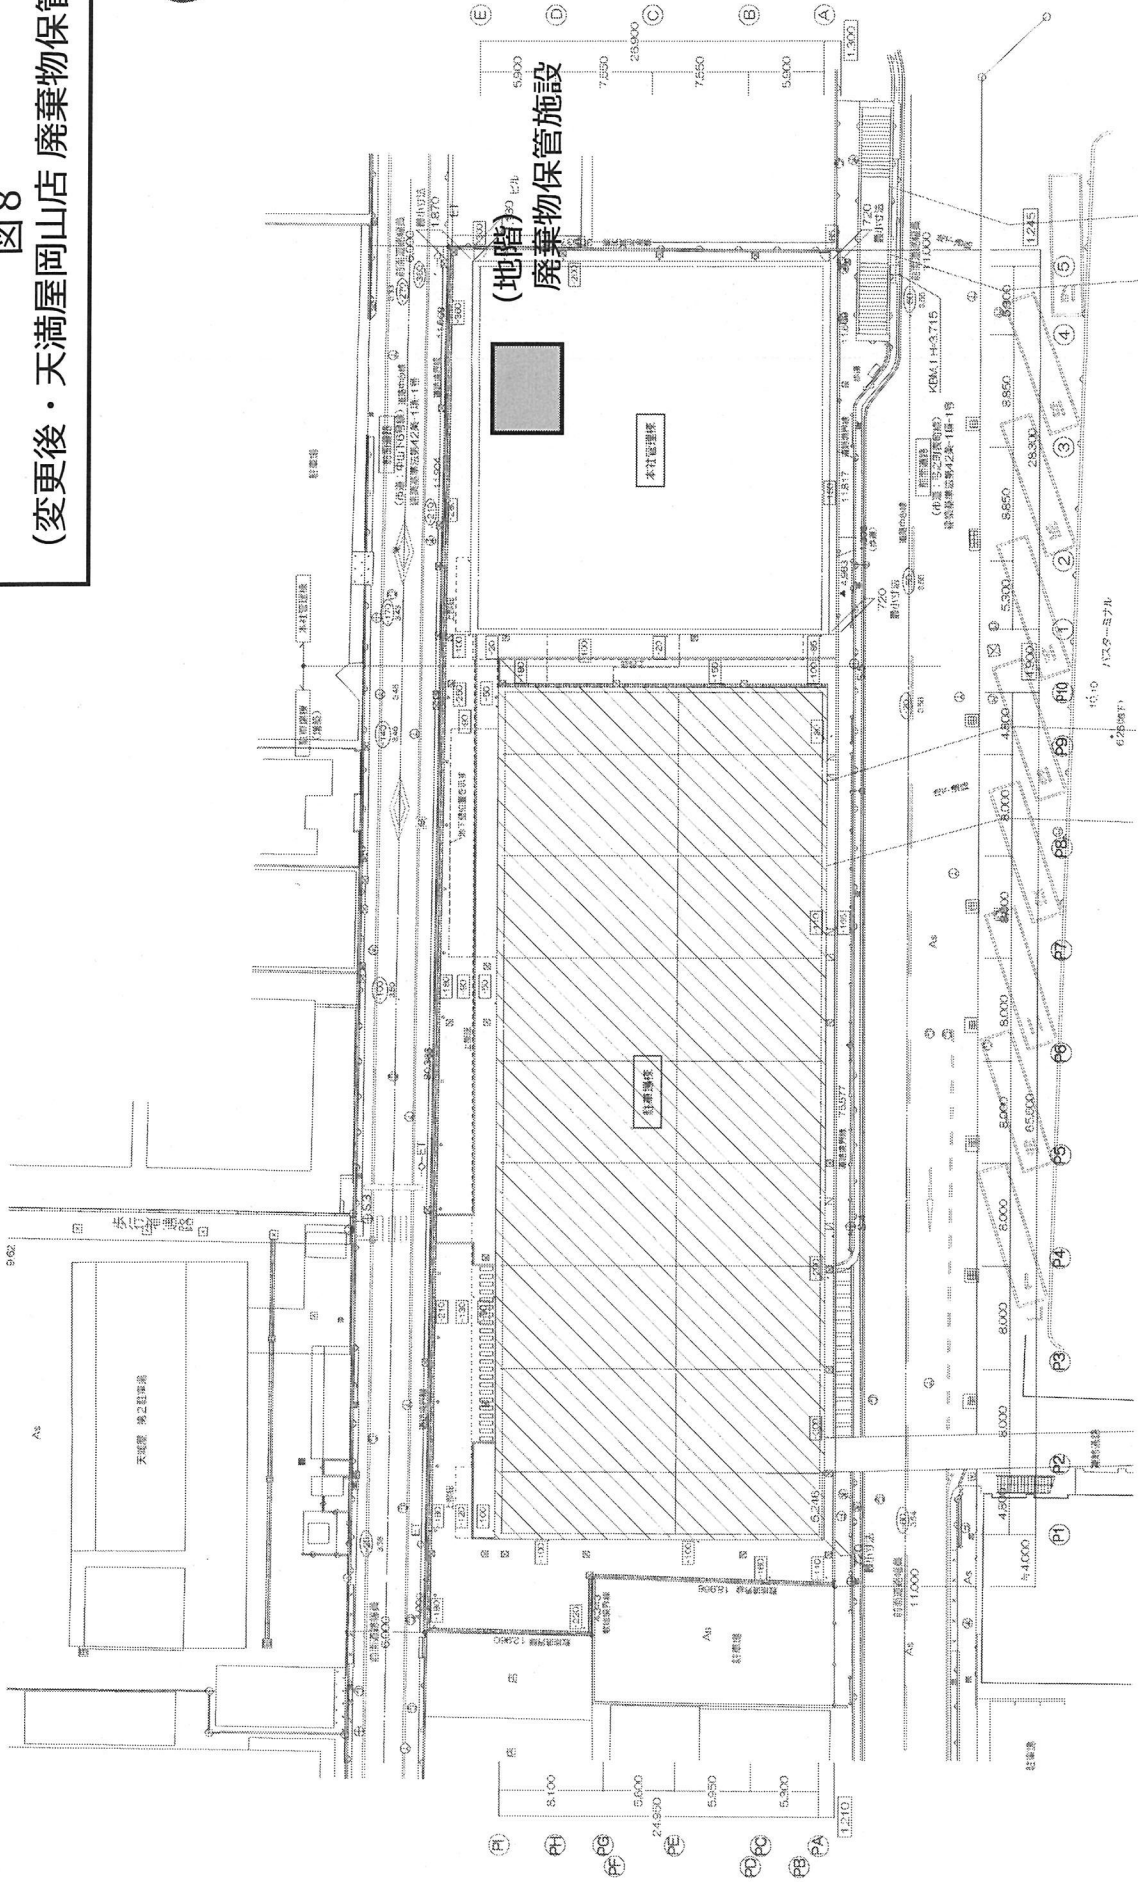

