


西紅陽台ポンプ場

西紅陽台団地

みどりヶ丘団地

施工場所 (水管橋 : 約 10m50cm)




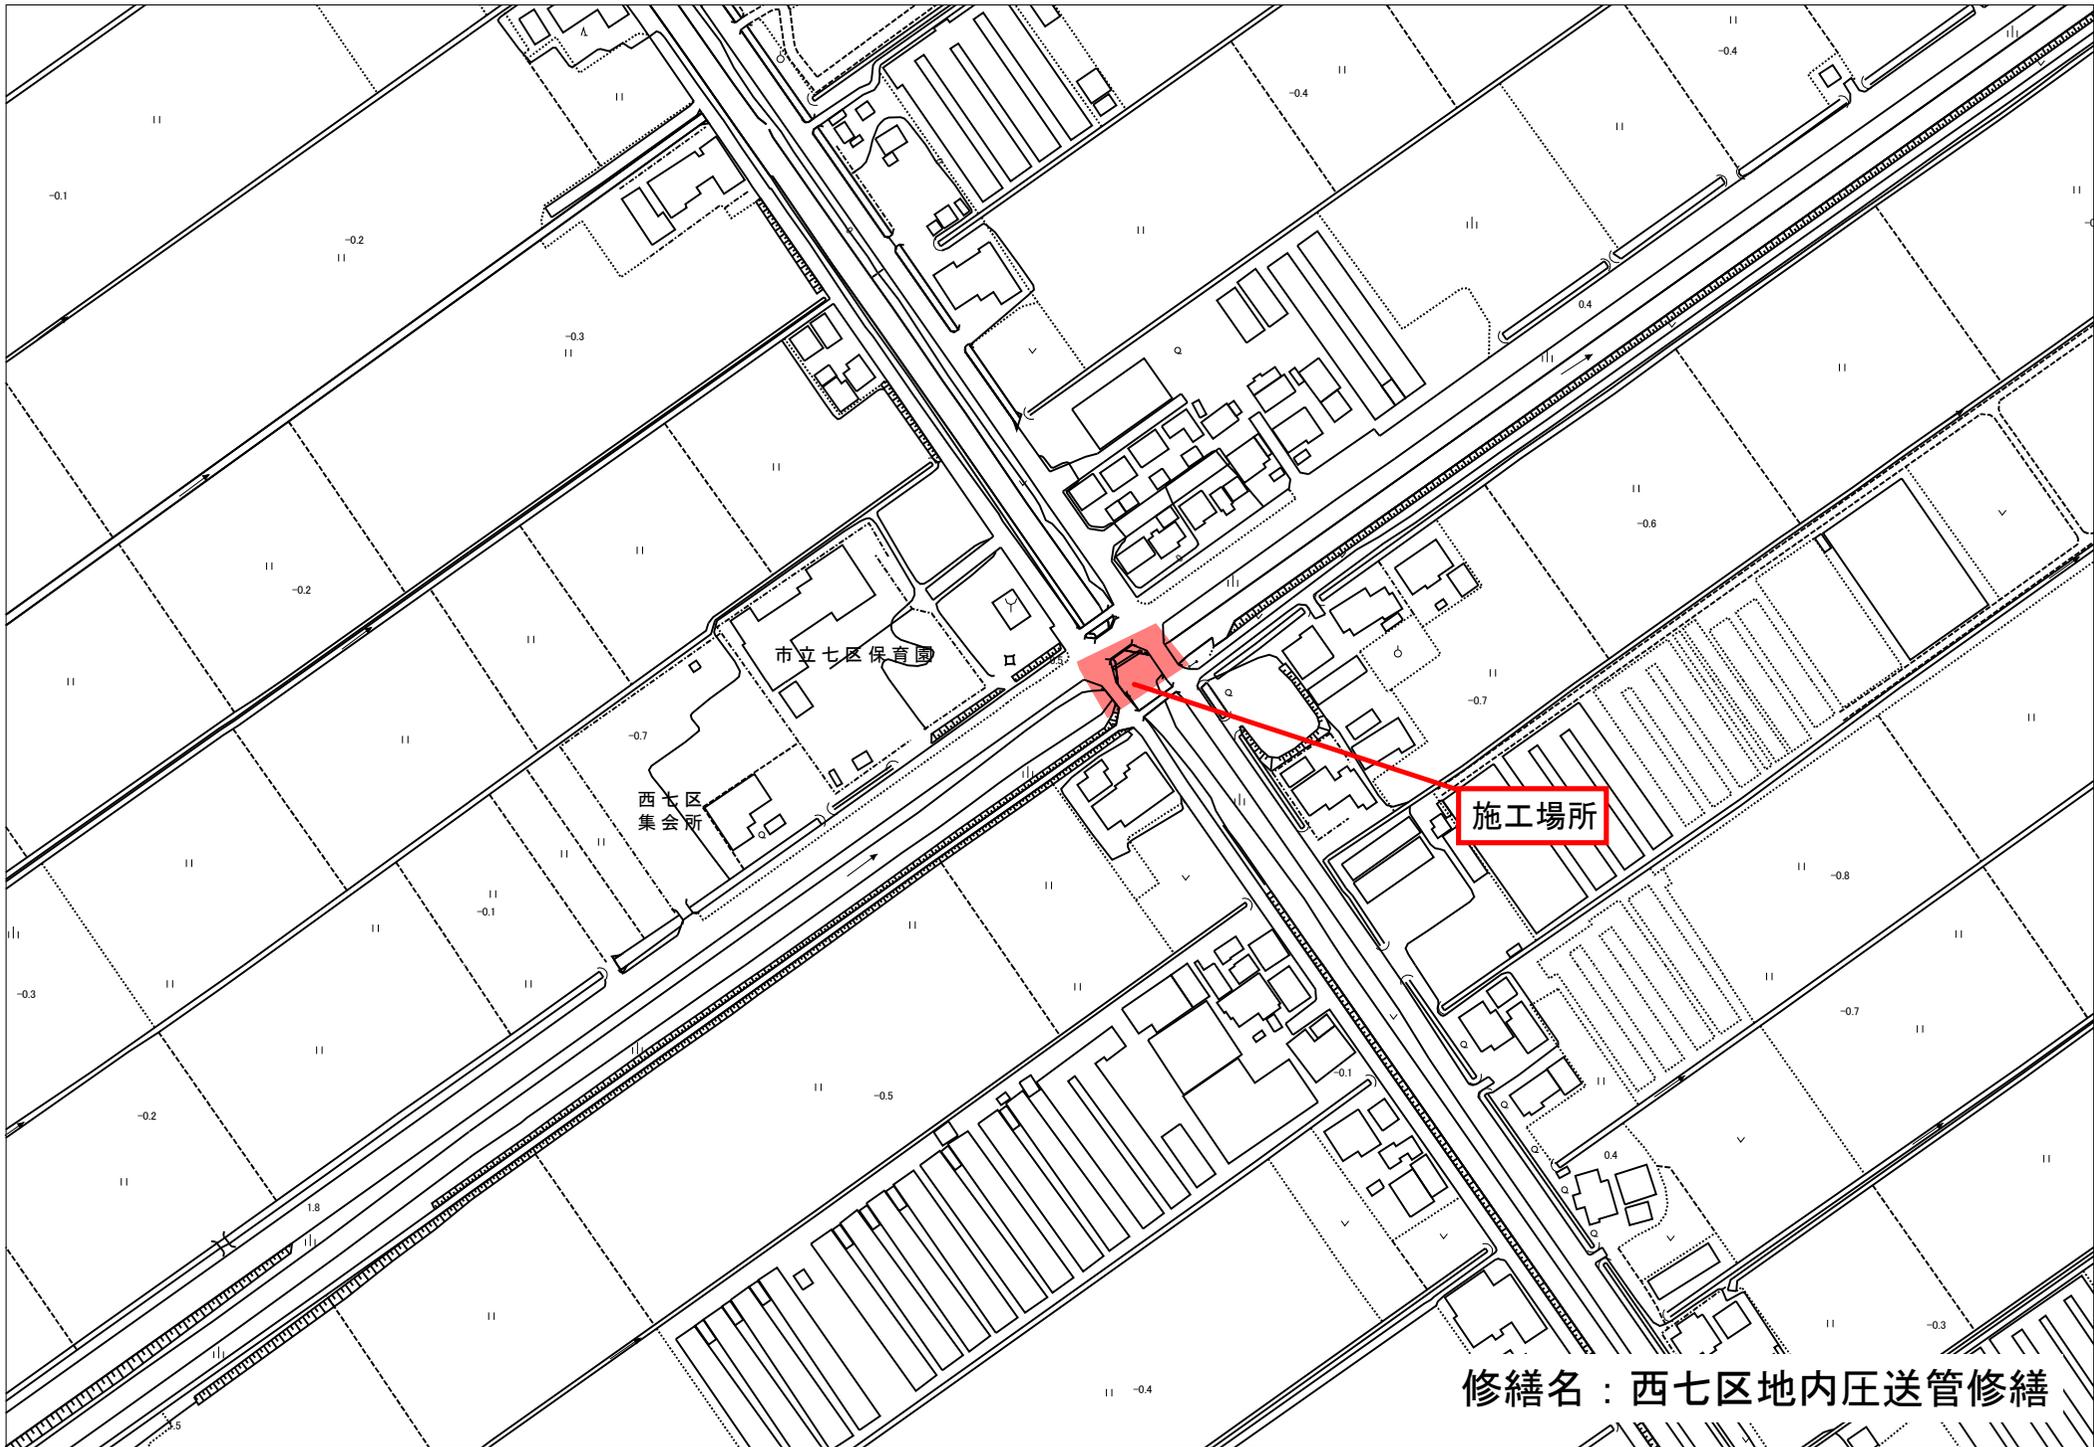


修繕名：西七区地内圧送管修繕

# 水管橋

：ウルトラパッチ貼付範囲

×：漏水箇所 ※寸法は概寸

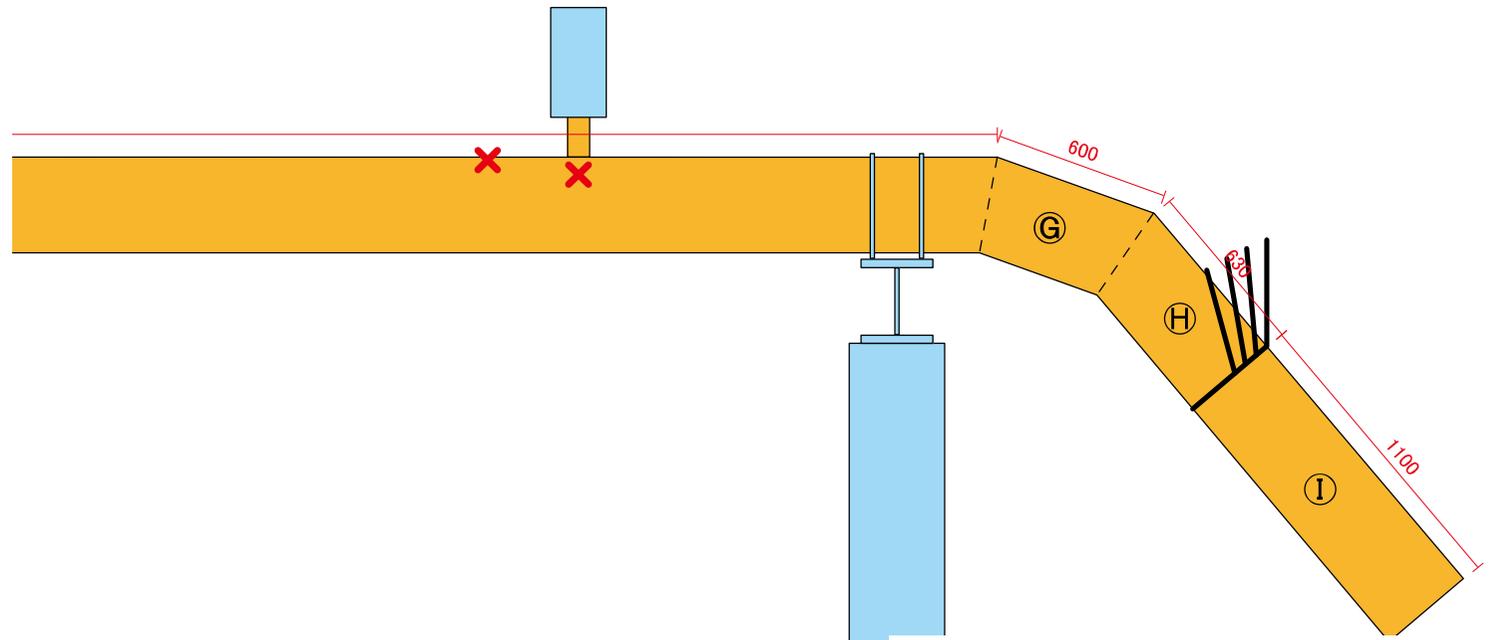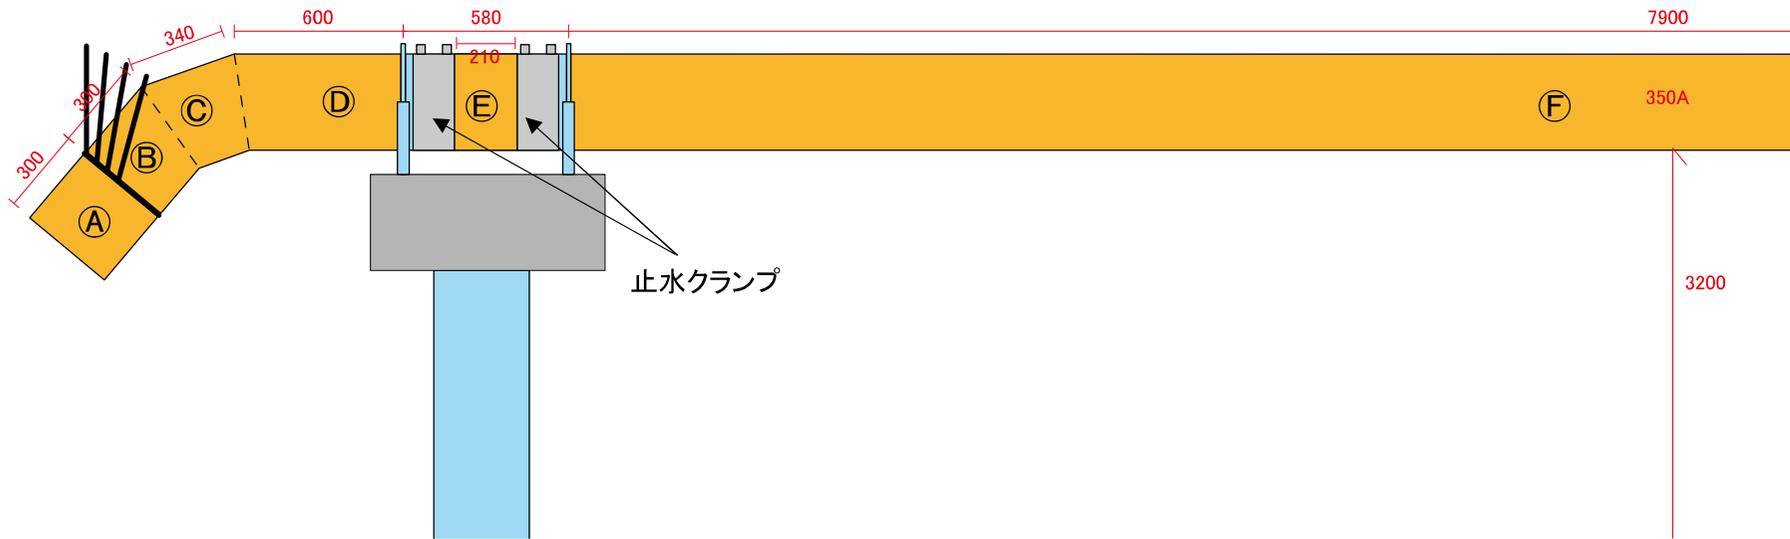

修繕名：西七区地内圧送管修繕

修繕名：西七区地内圧送管修繕

