


Y0  
Y1  
Y2  
Y3  
Y4


| 記号   | 名称               | 備考      |
|------|------------------|---------|
| ①    | 床下分電盤            |         |
| ②    | 壁付分電盤            | 遮断は自動器具 |
| ③ ZE | 壁付分電盤 ZP15A×2・ET |         |
| ④ ET | 壁付分電盤 ZP15A・ET   |         |
| ⑤    | 床付分電盤            |         |

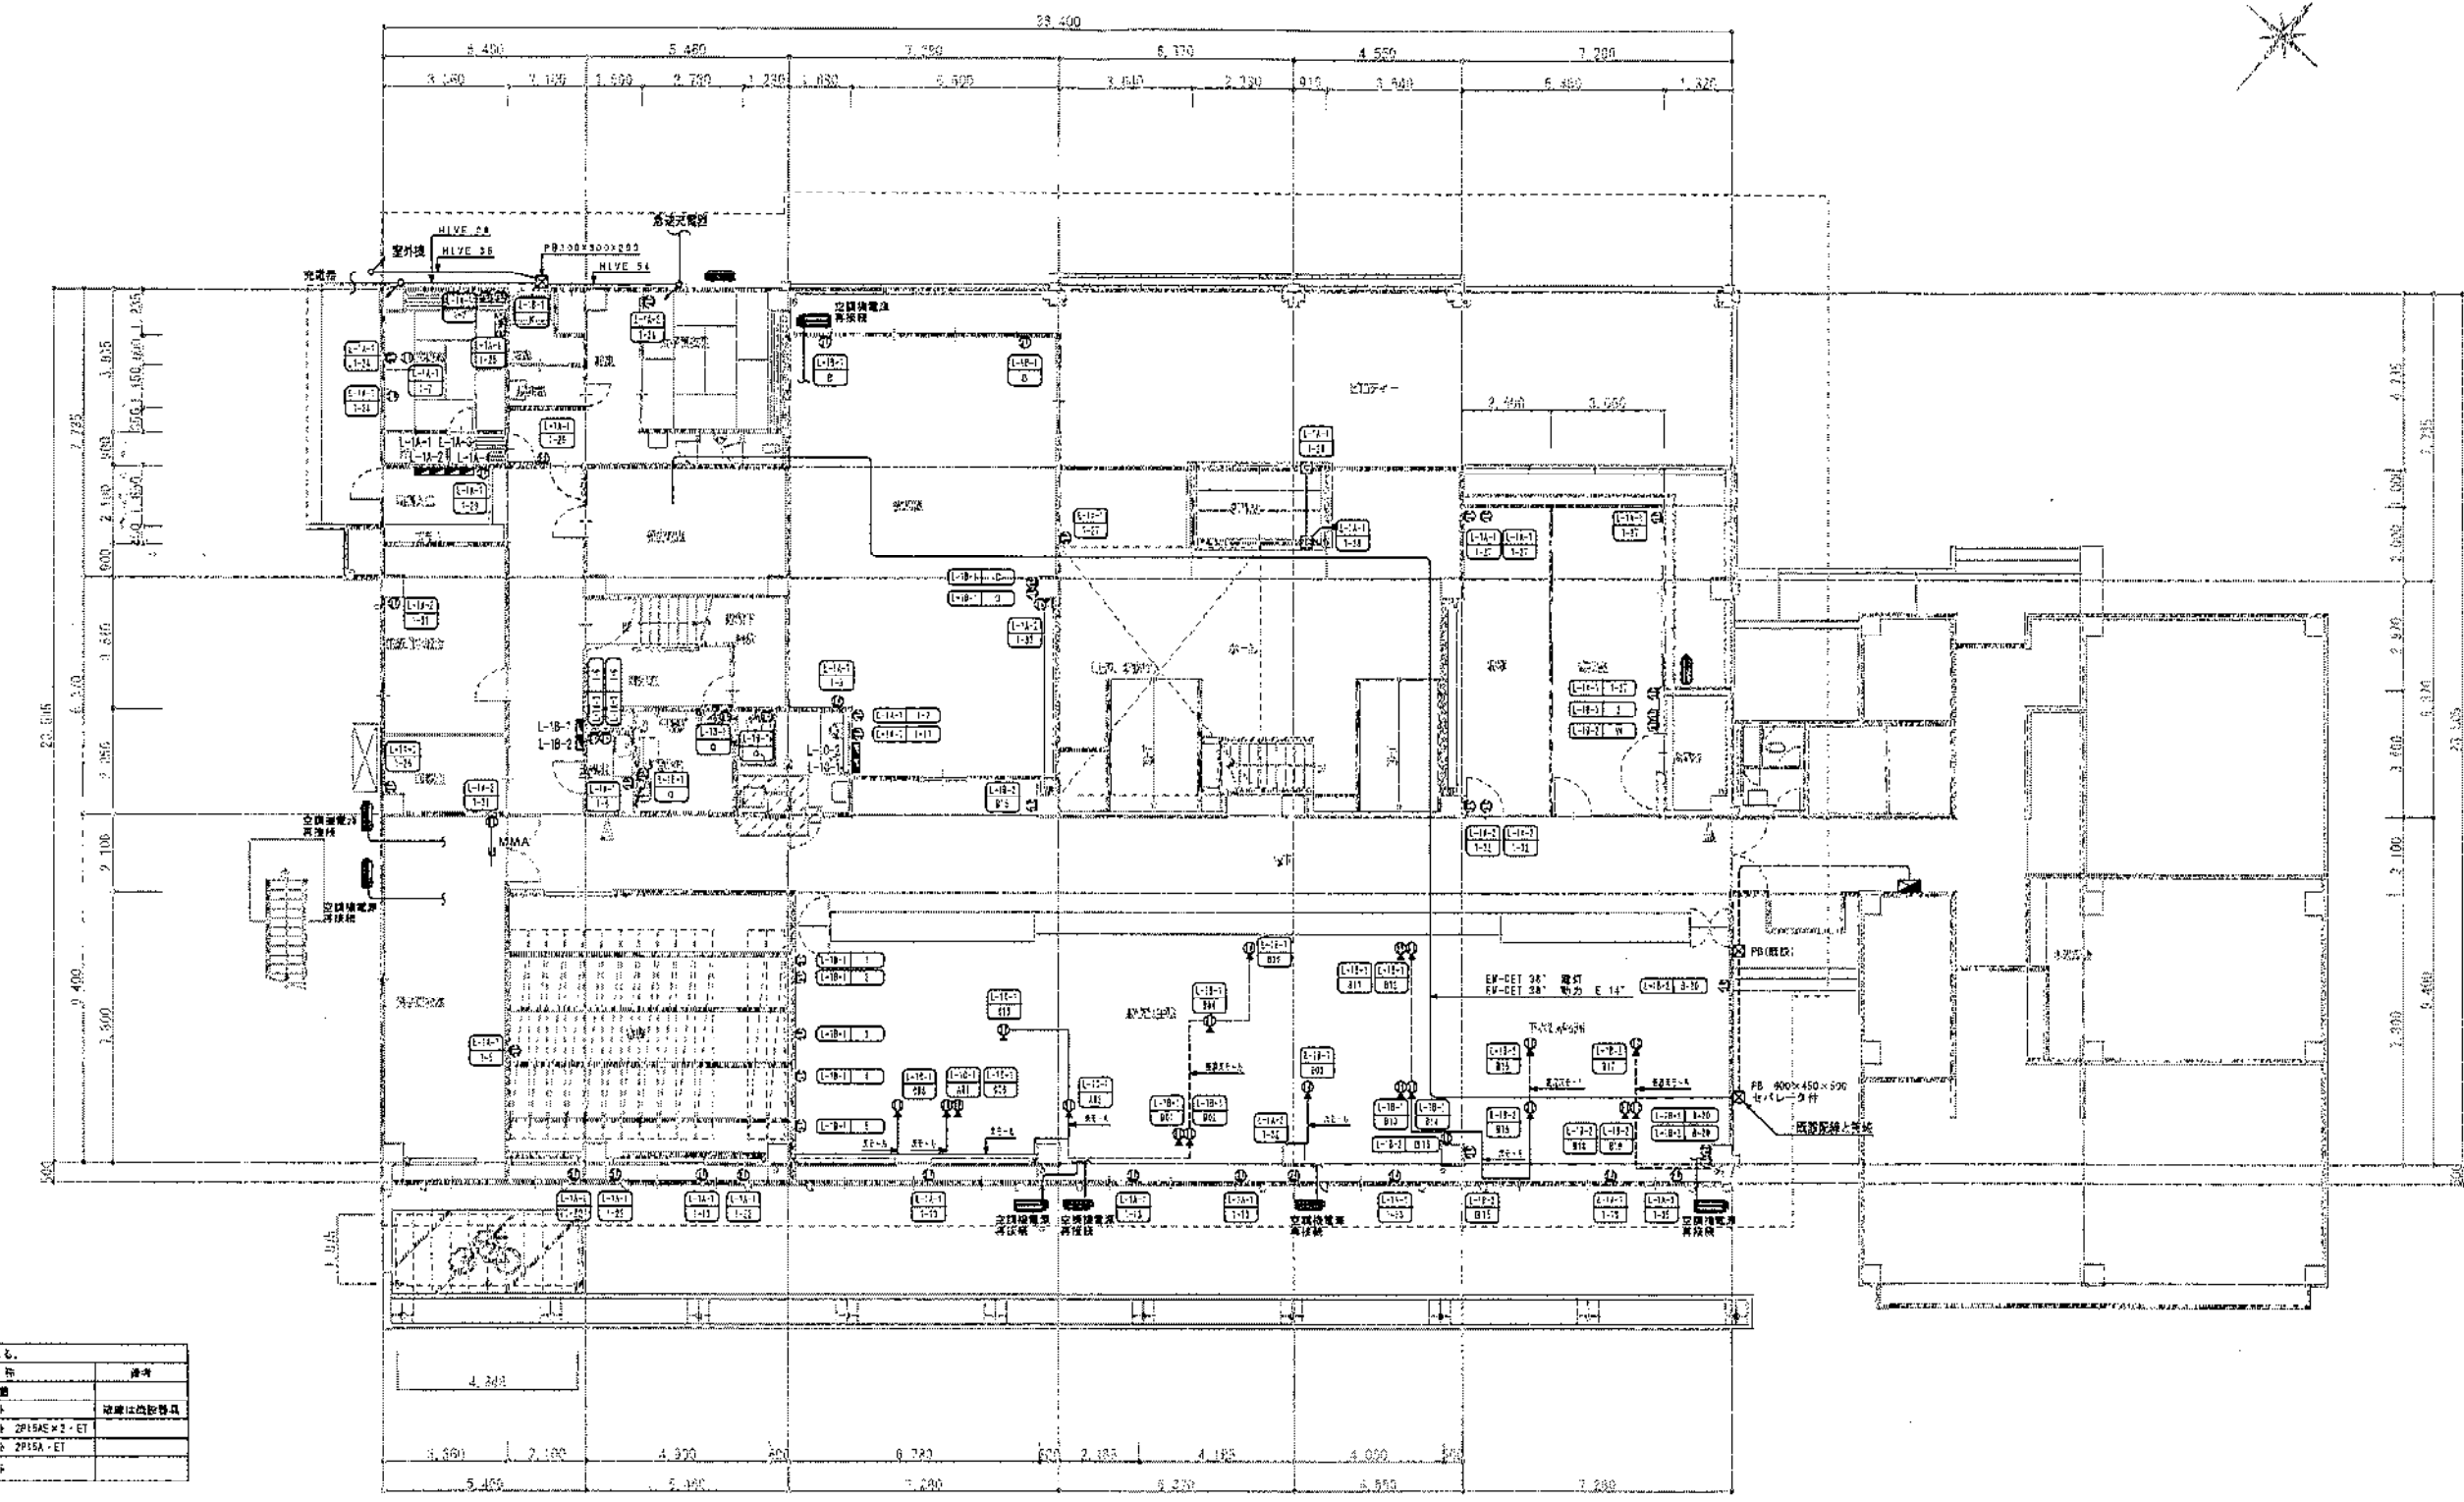


X0 X1 X2 X3 X4 X5 X6

1 階平面図 1/100


竣工図  
瀬戸支所庁舎  
電気設備図

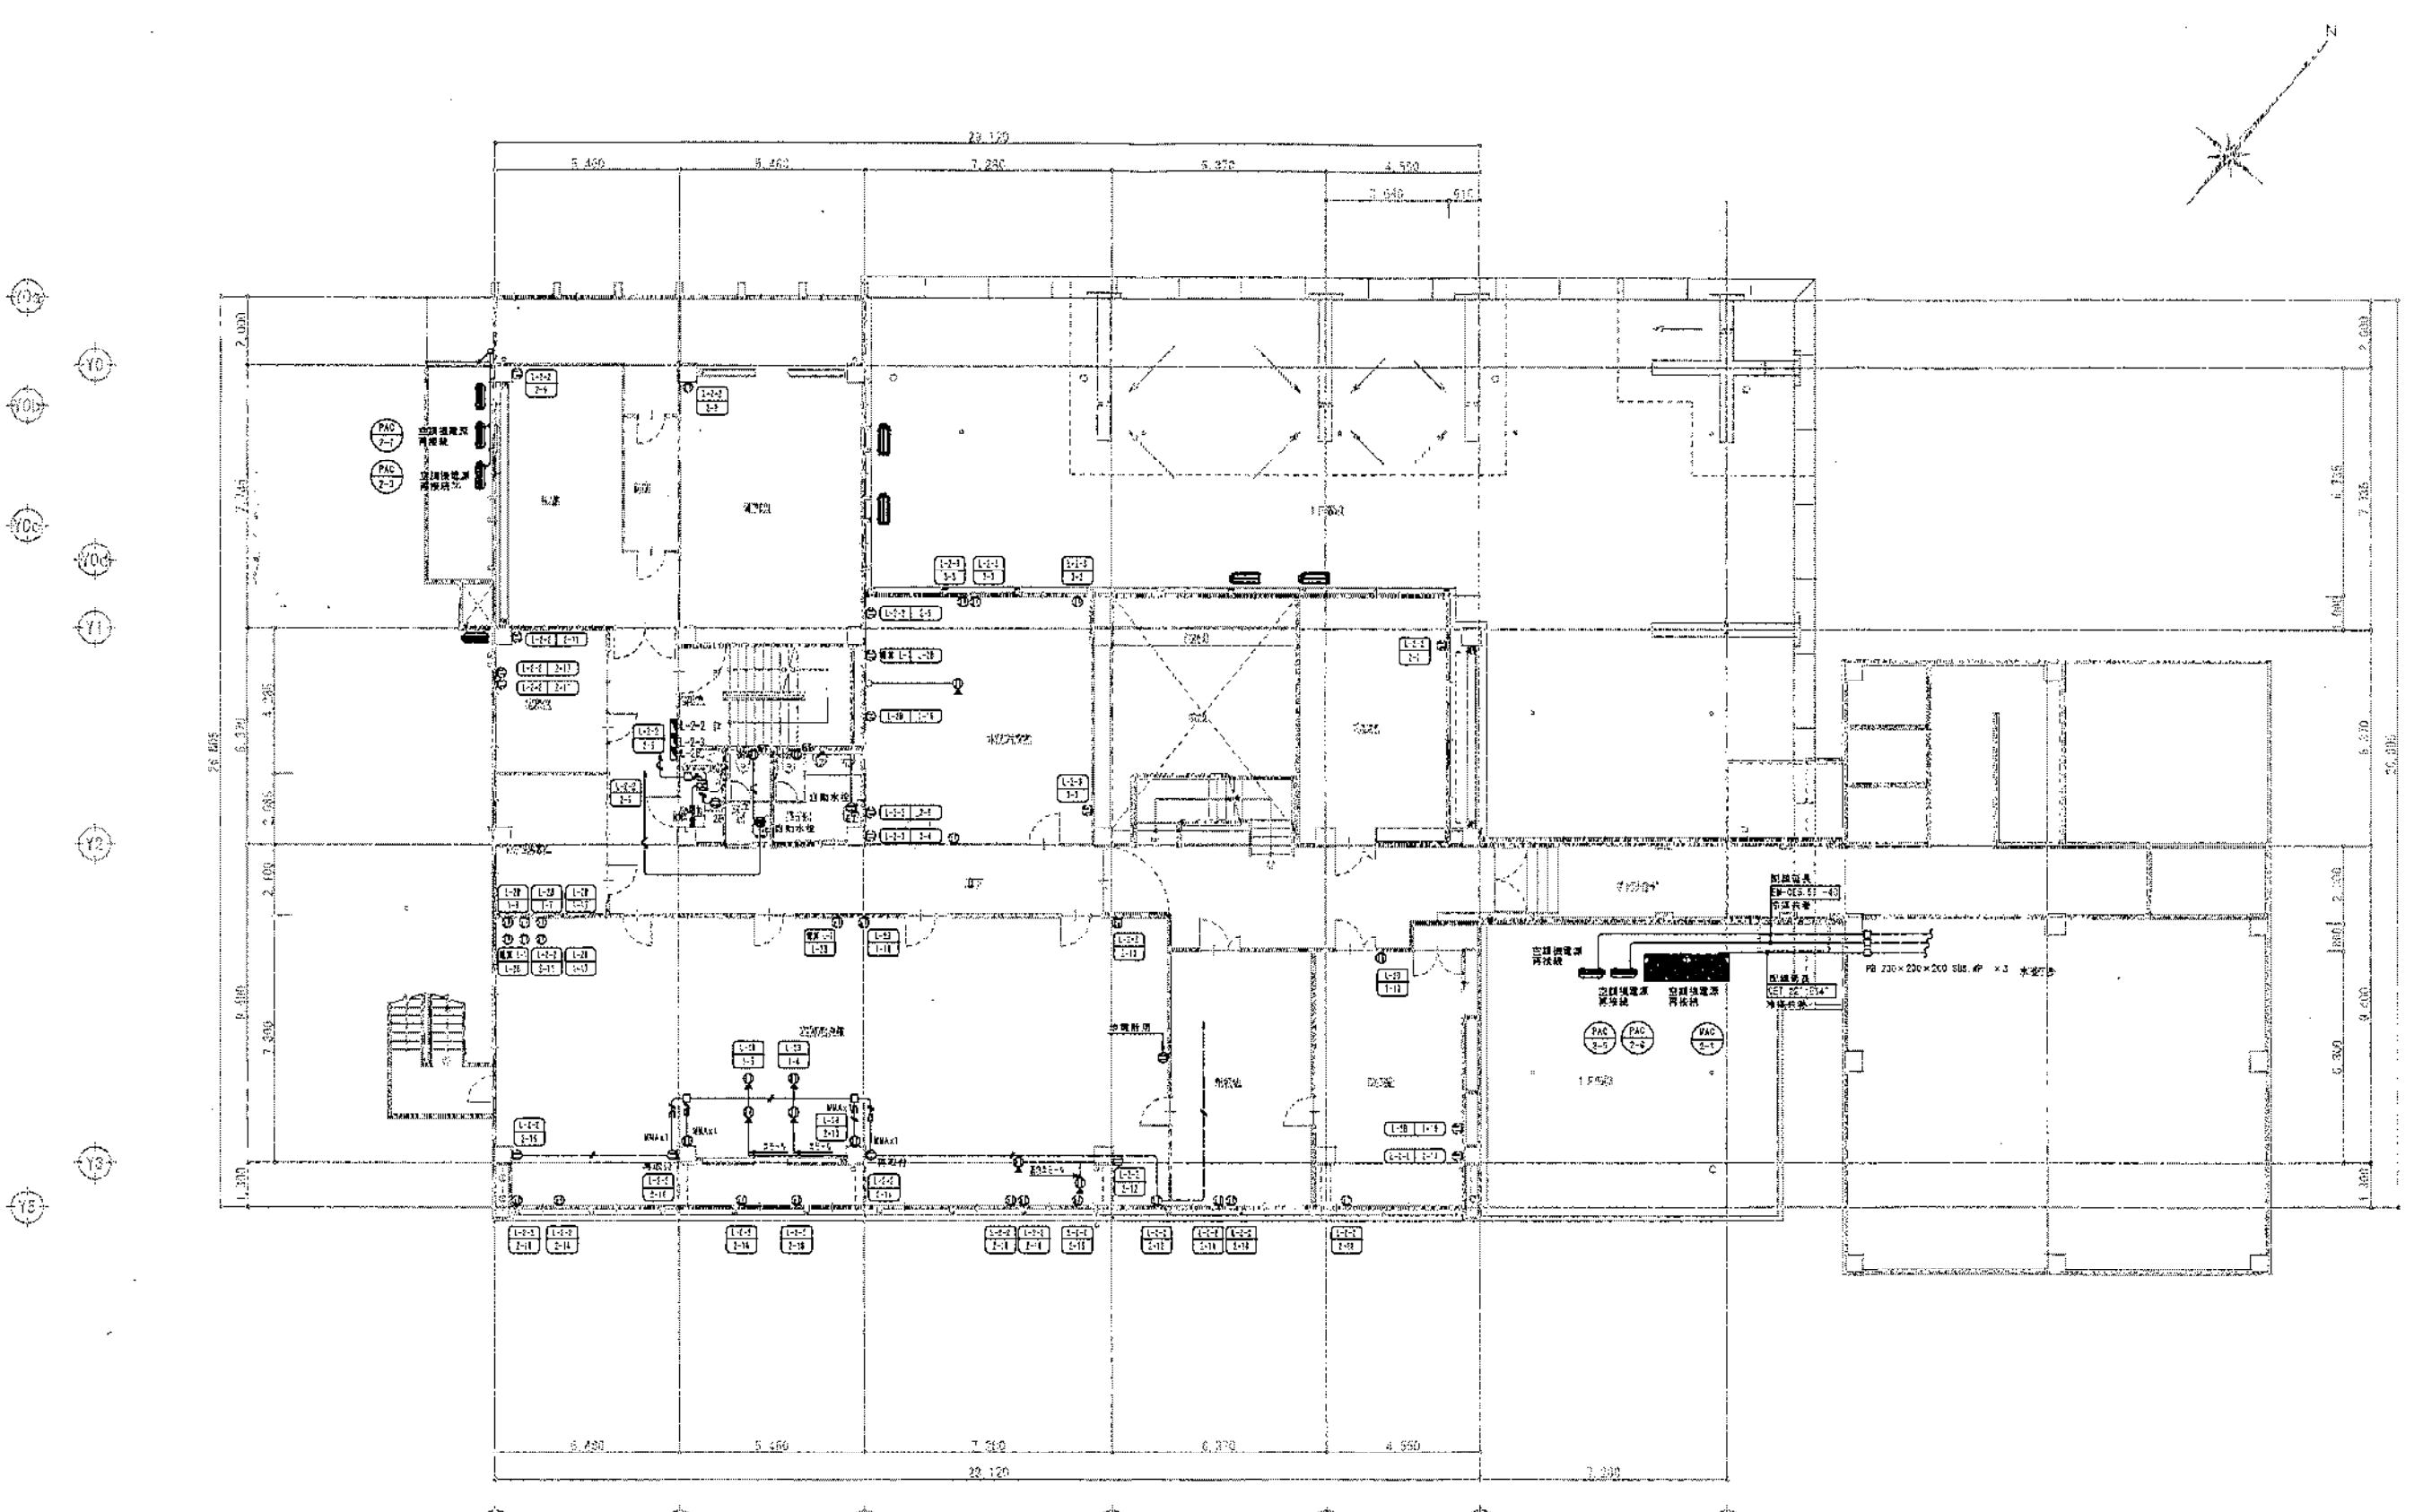

瀬戸支所庁舎  
電気設備図

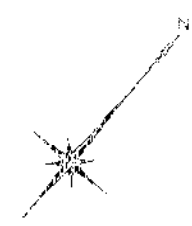


Y06  
Y05  
Y04  
Y03  
Y02  
Y01  
Y00

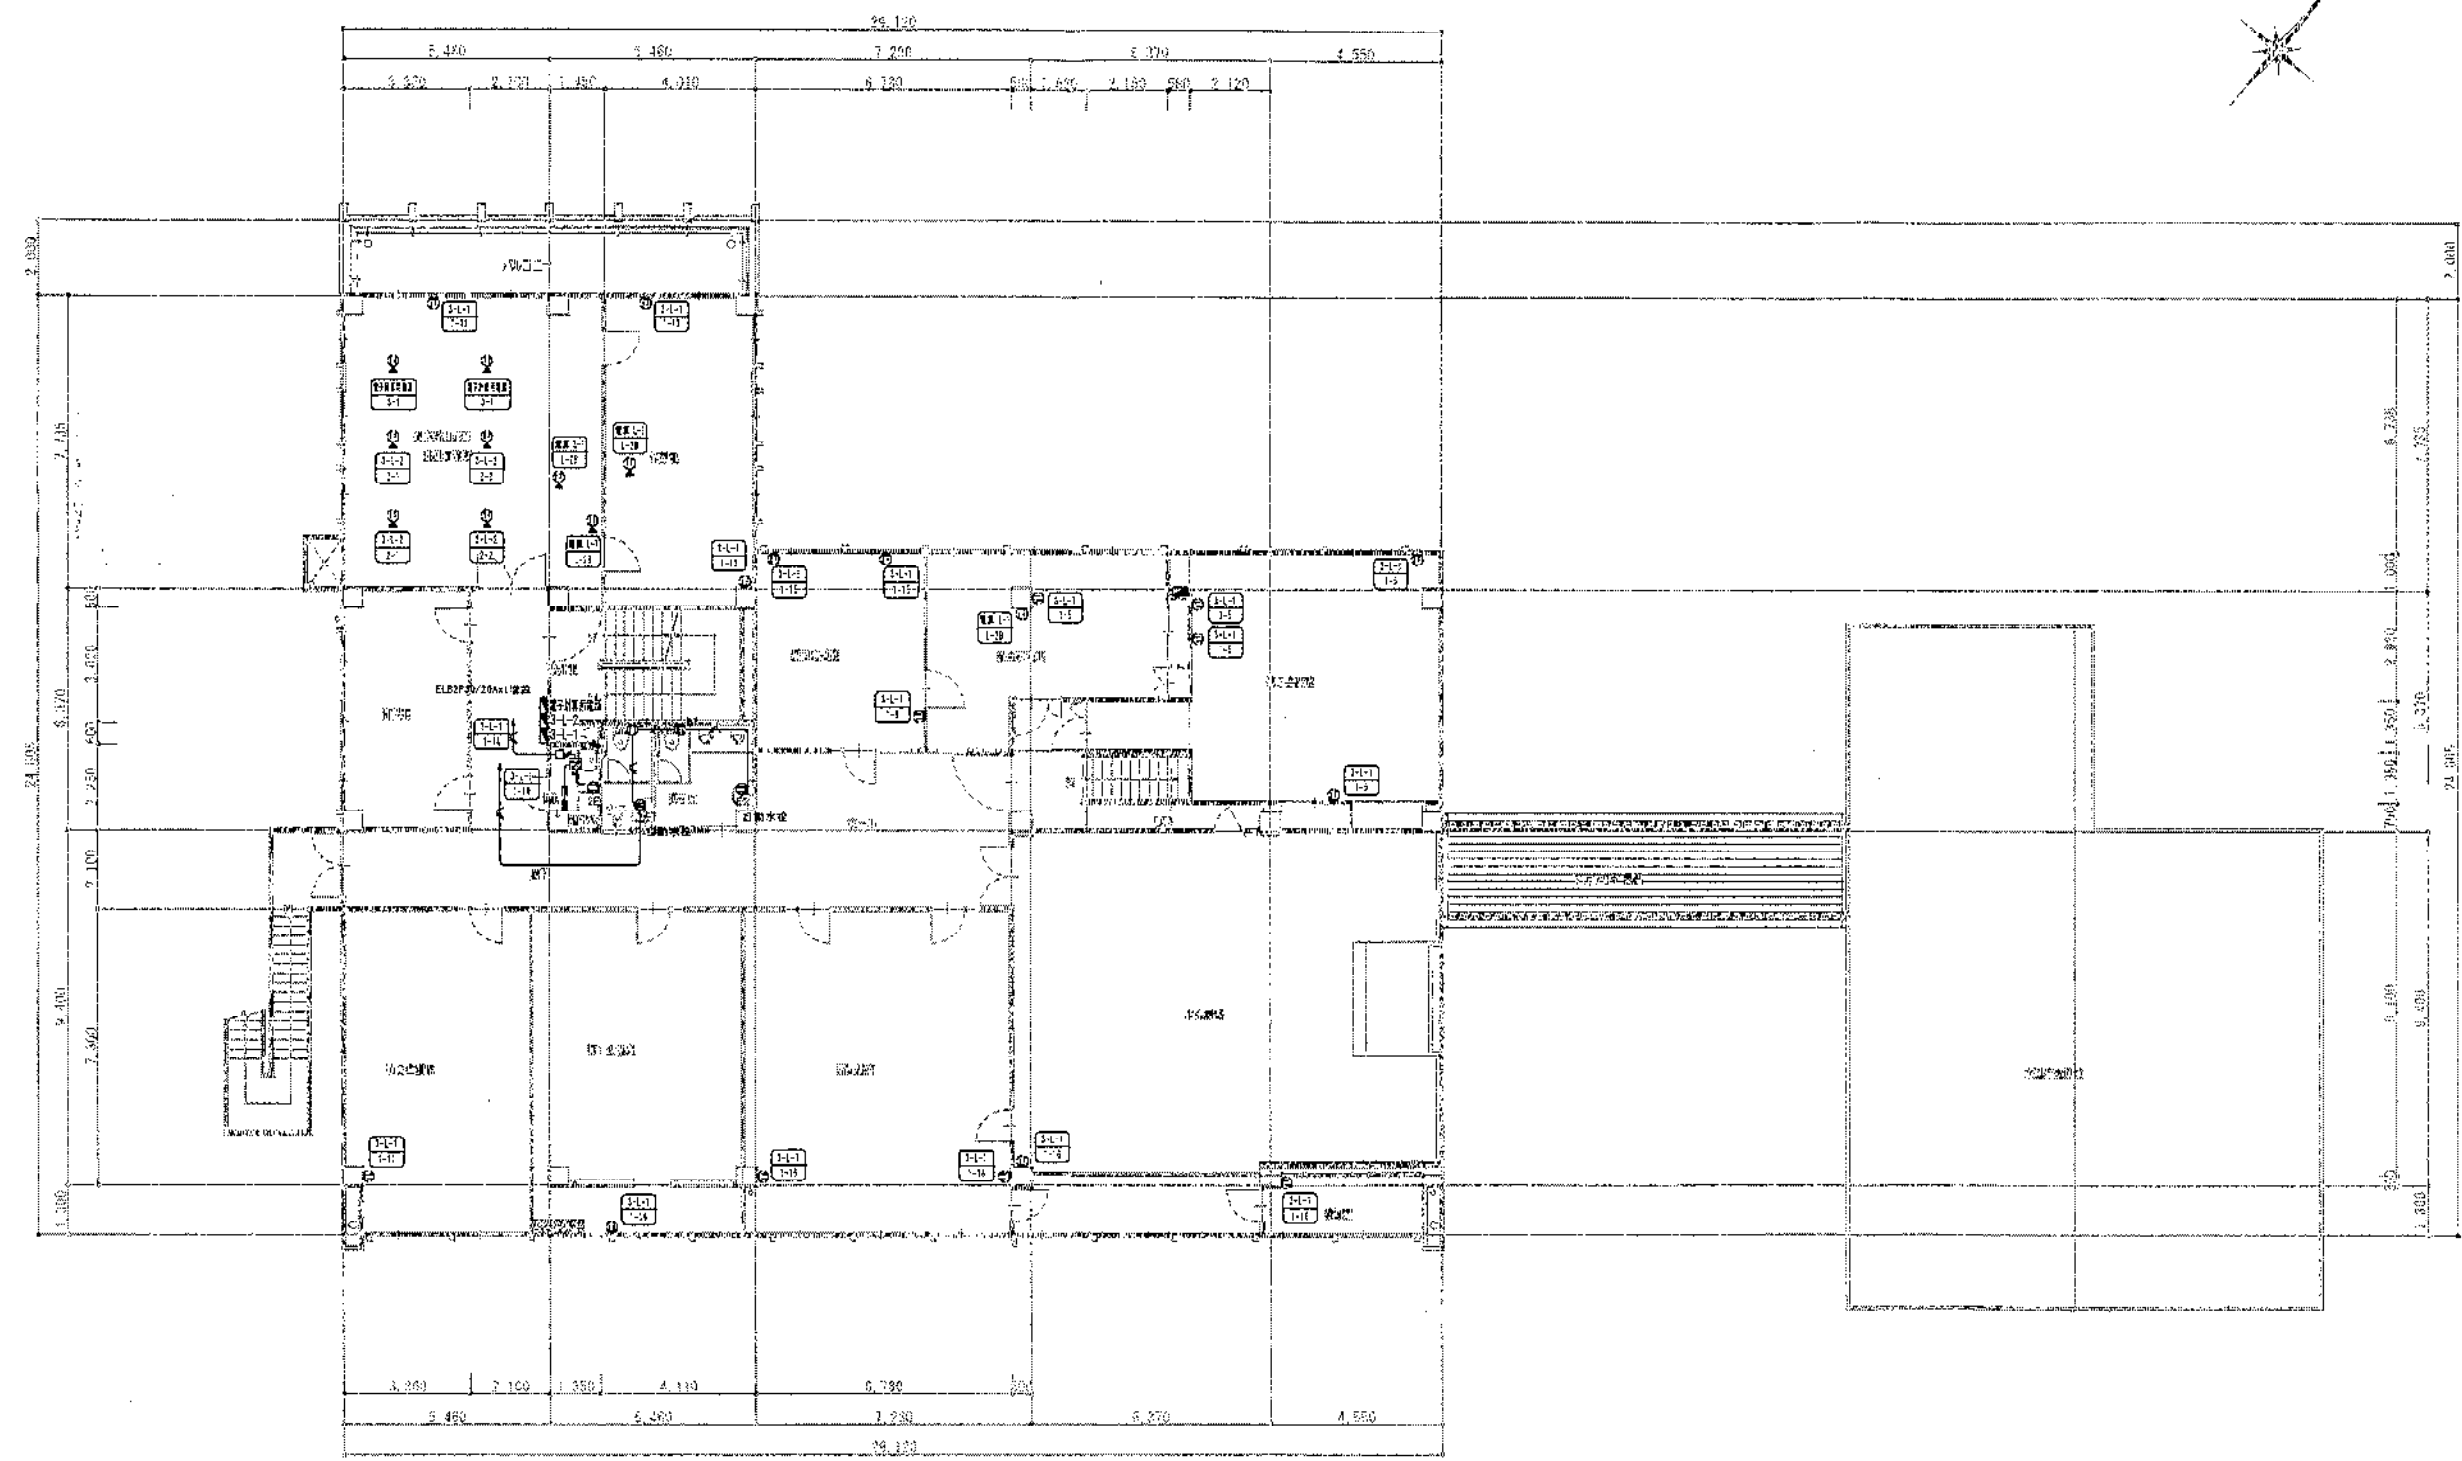


X0 X1 X2 X3 X4 X5 X6


3階平面図 1/100

竣工図  
瀬戸支所庁舎  
電気設備図

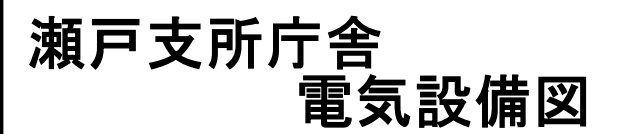

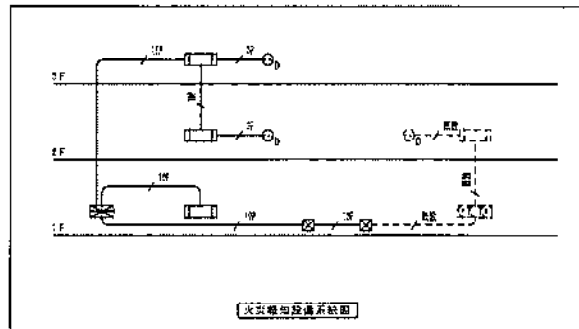

Y0a  
Y0  
Y0c  
Y0e  
Y1  
Y2  
Y3

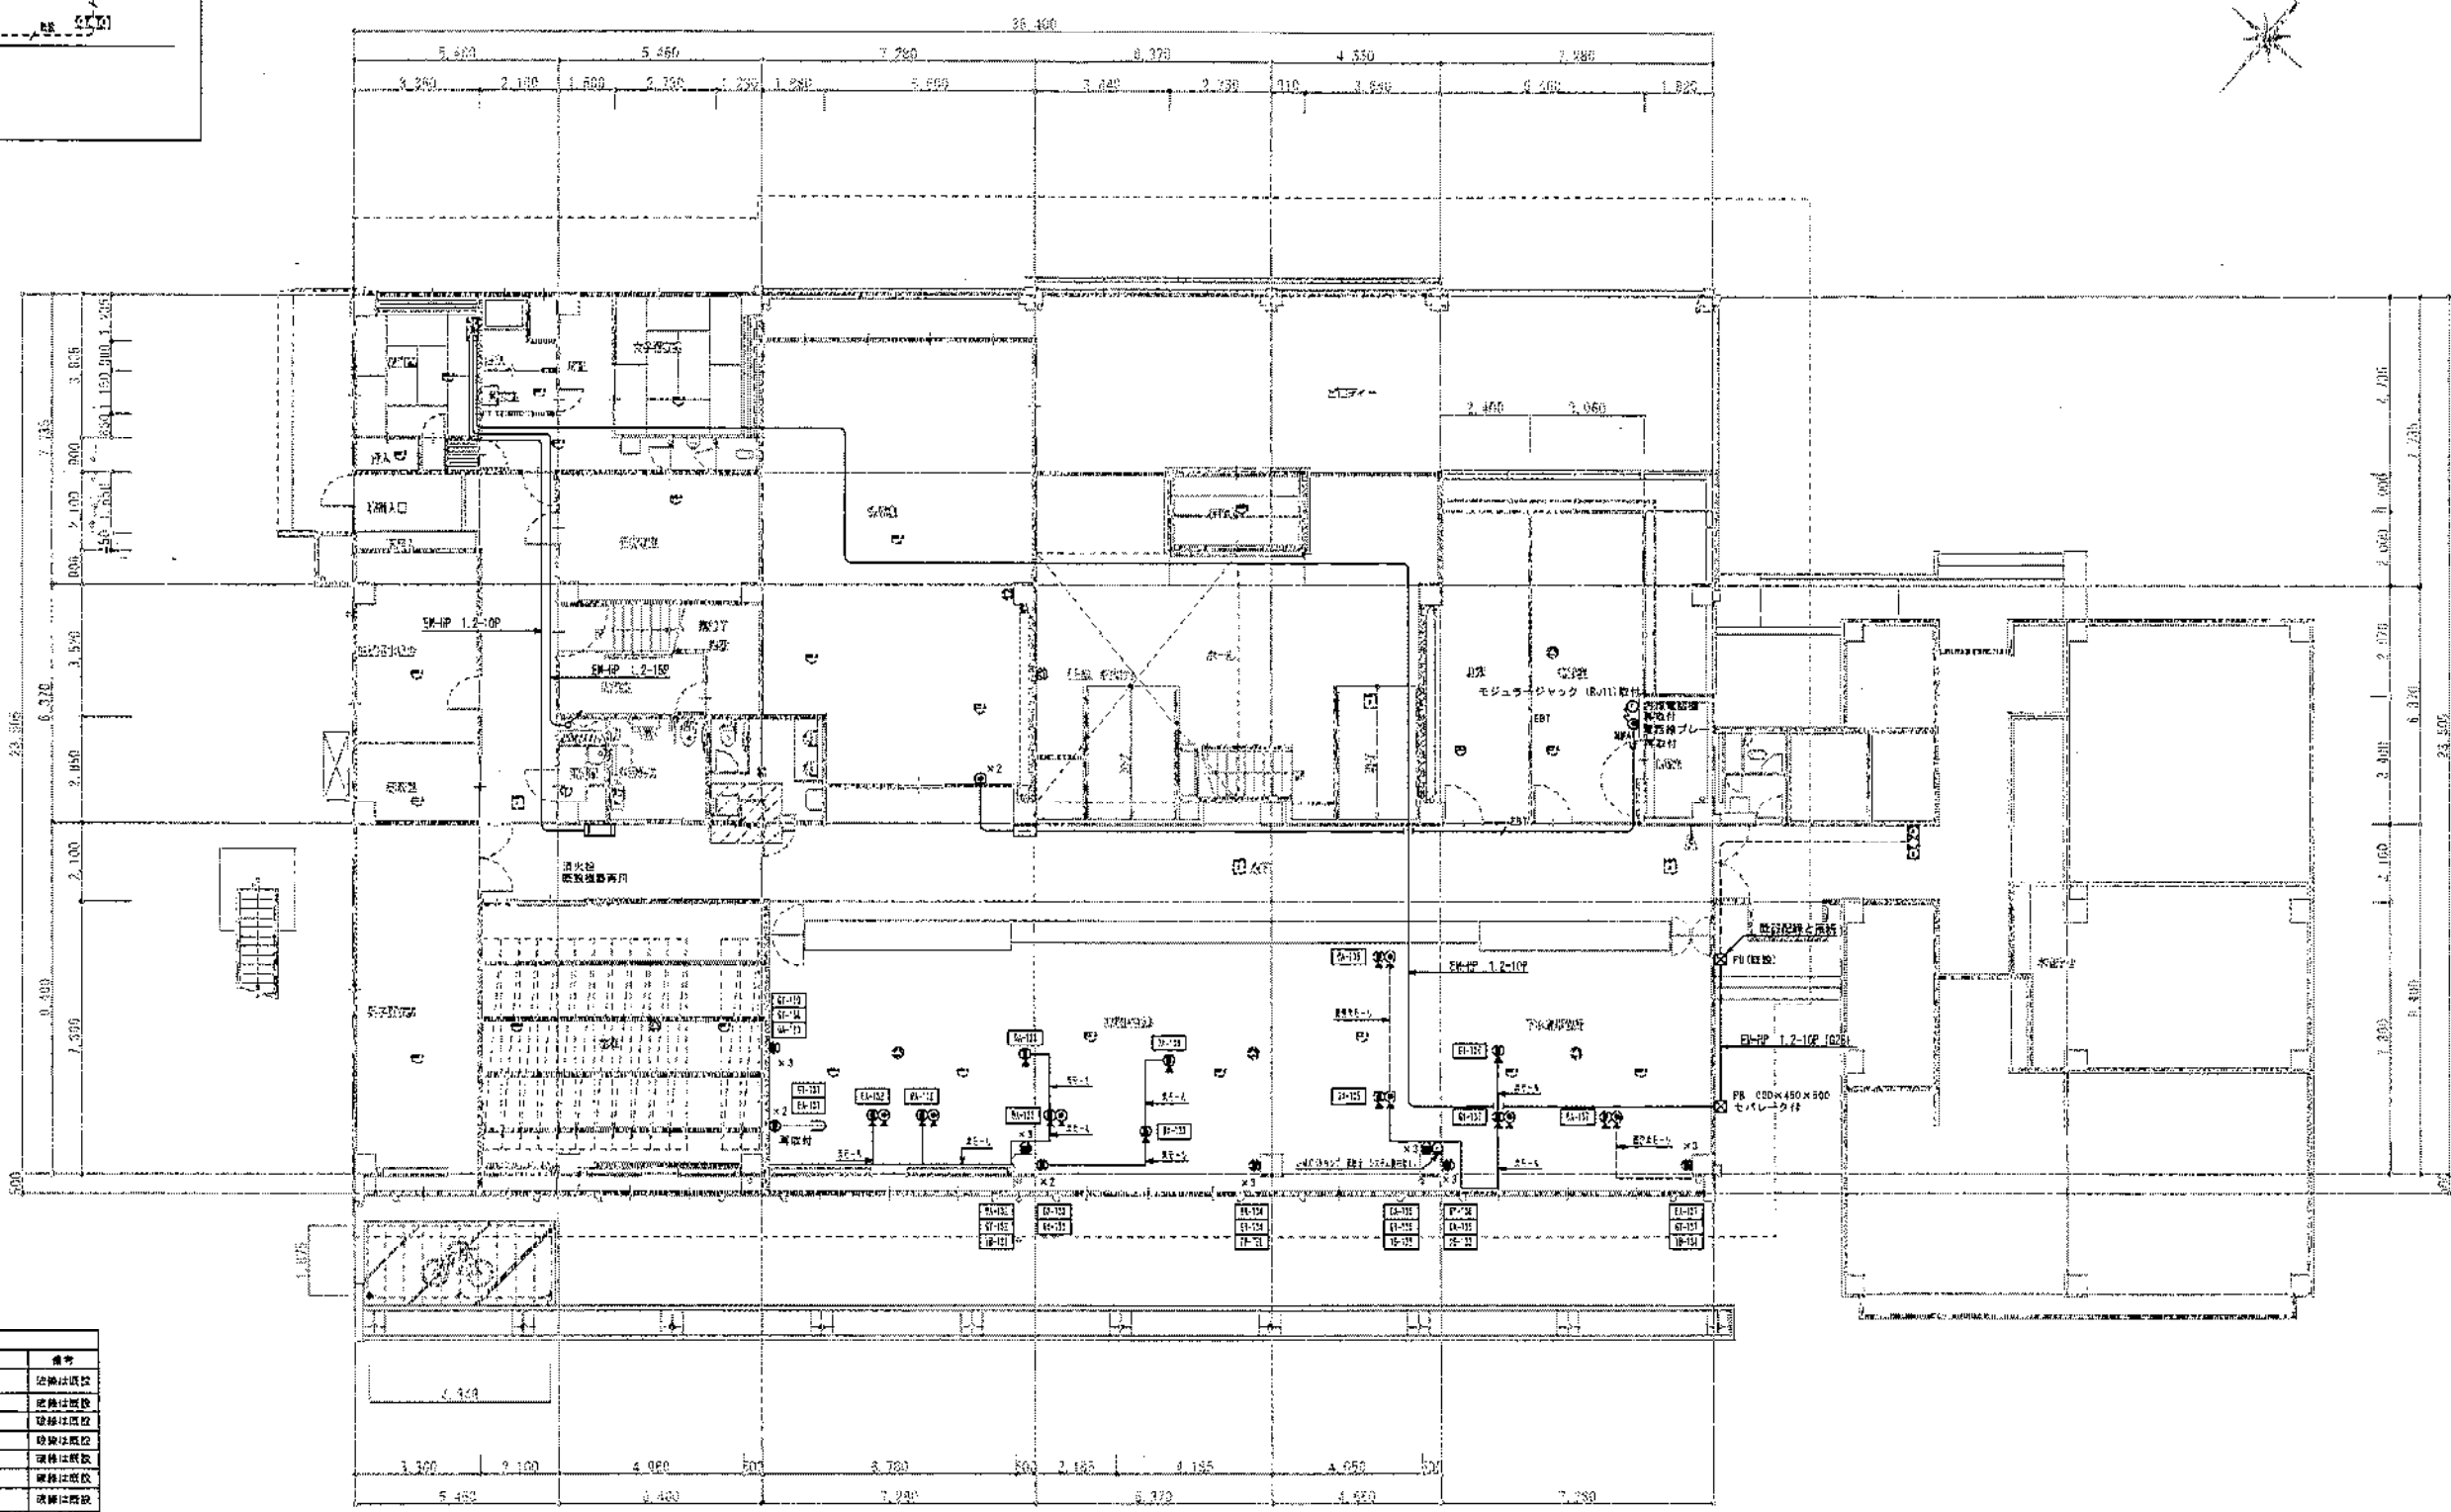


注記を記号は下記による。

| 記号 | 名称             | 備考    |
|----|----------------|-------|

X0 X1 X2 X3 X4 X5 X6

1 結平図 1/100

瀬戸支所庁舎  
電気設備図

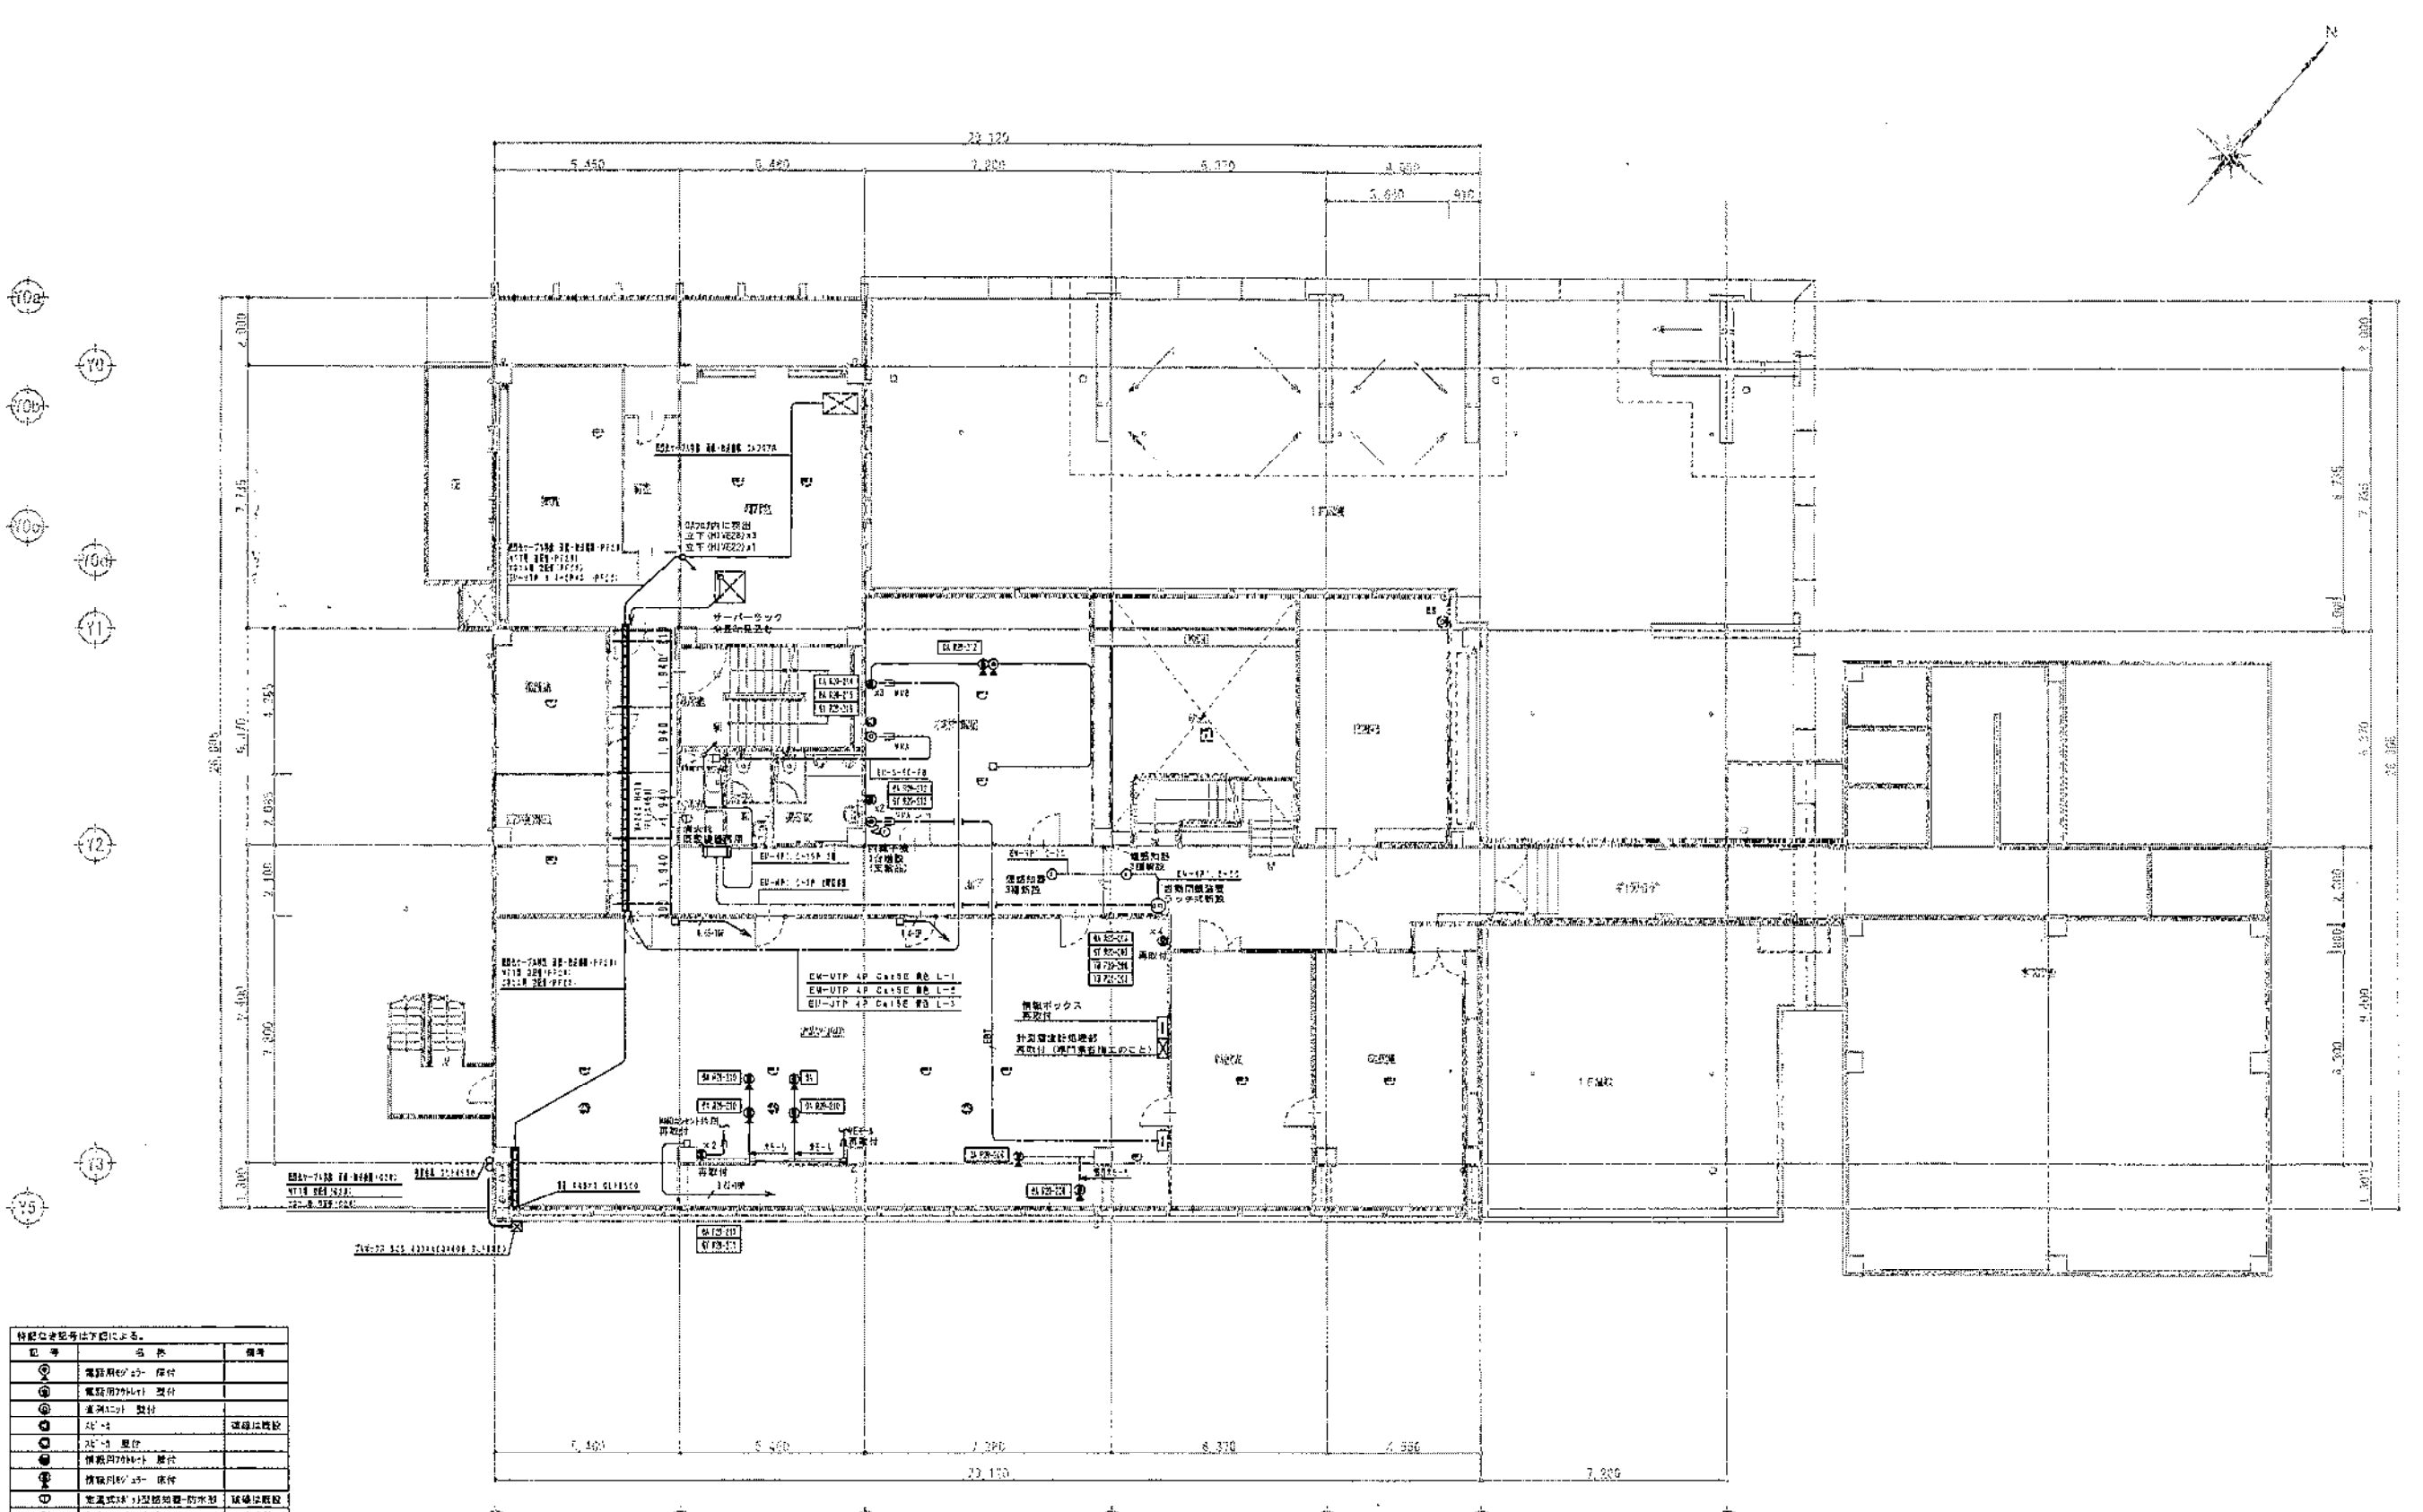


特記記号は下記による。

| 記号 | 名称          | 備考    |
|----|-------------|-------|
| ①  | 電路用コンセント 標準 |       |
| ②  | 電路用70A用 標準  |       |
| ③  | 電路用20A 標準   |       |
| ④  | 20A 標準      | 標準は標準 |
| ⑤  | 20A 標準      |       |
| ⑥  | 電路用70A用 標準  |       |

瀬戸支所庁舎  
電気設備図




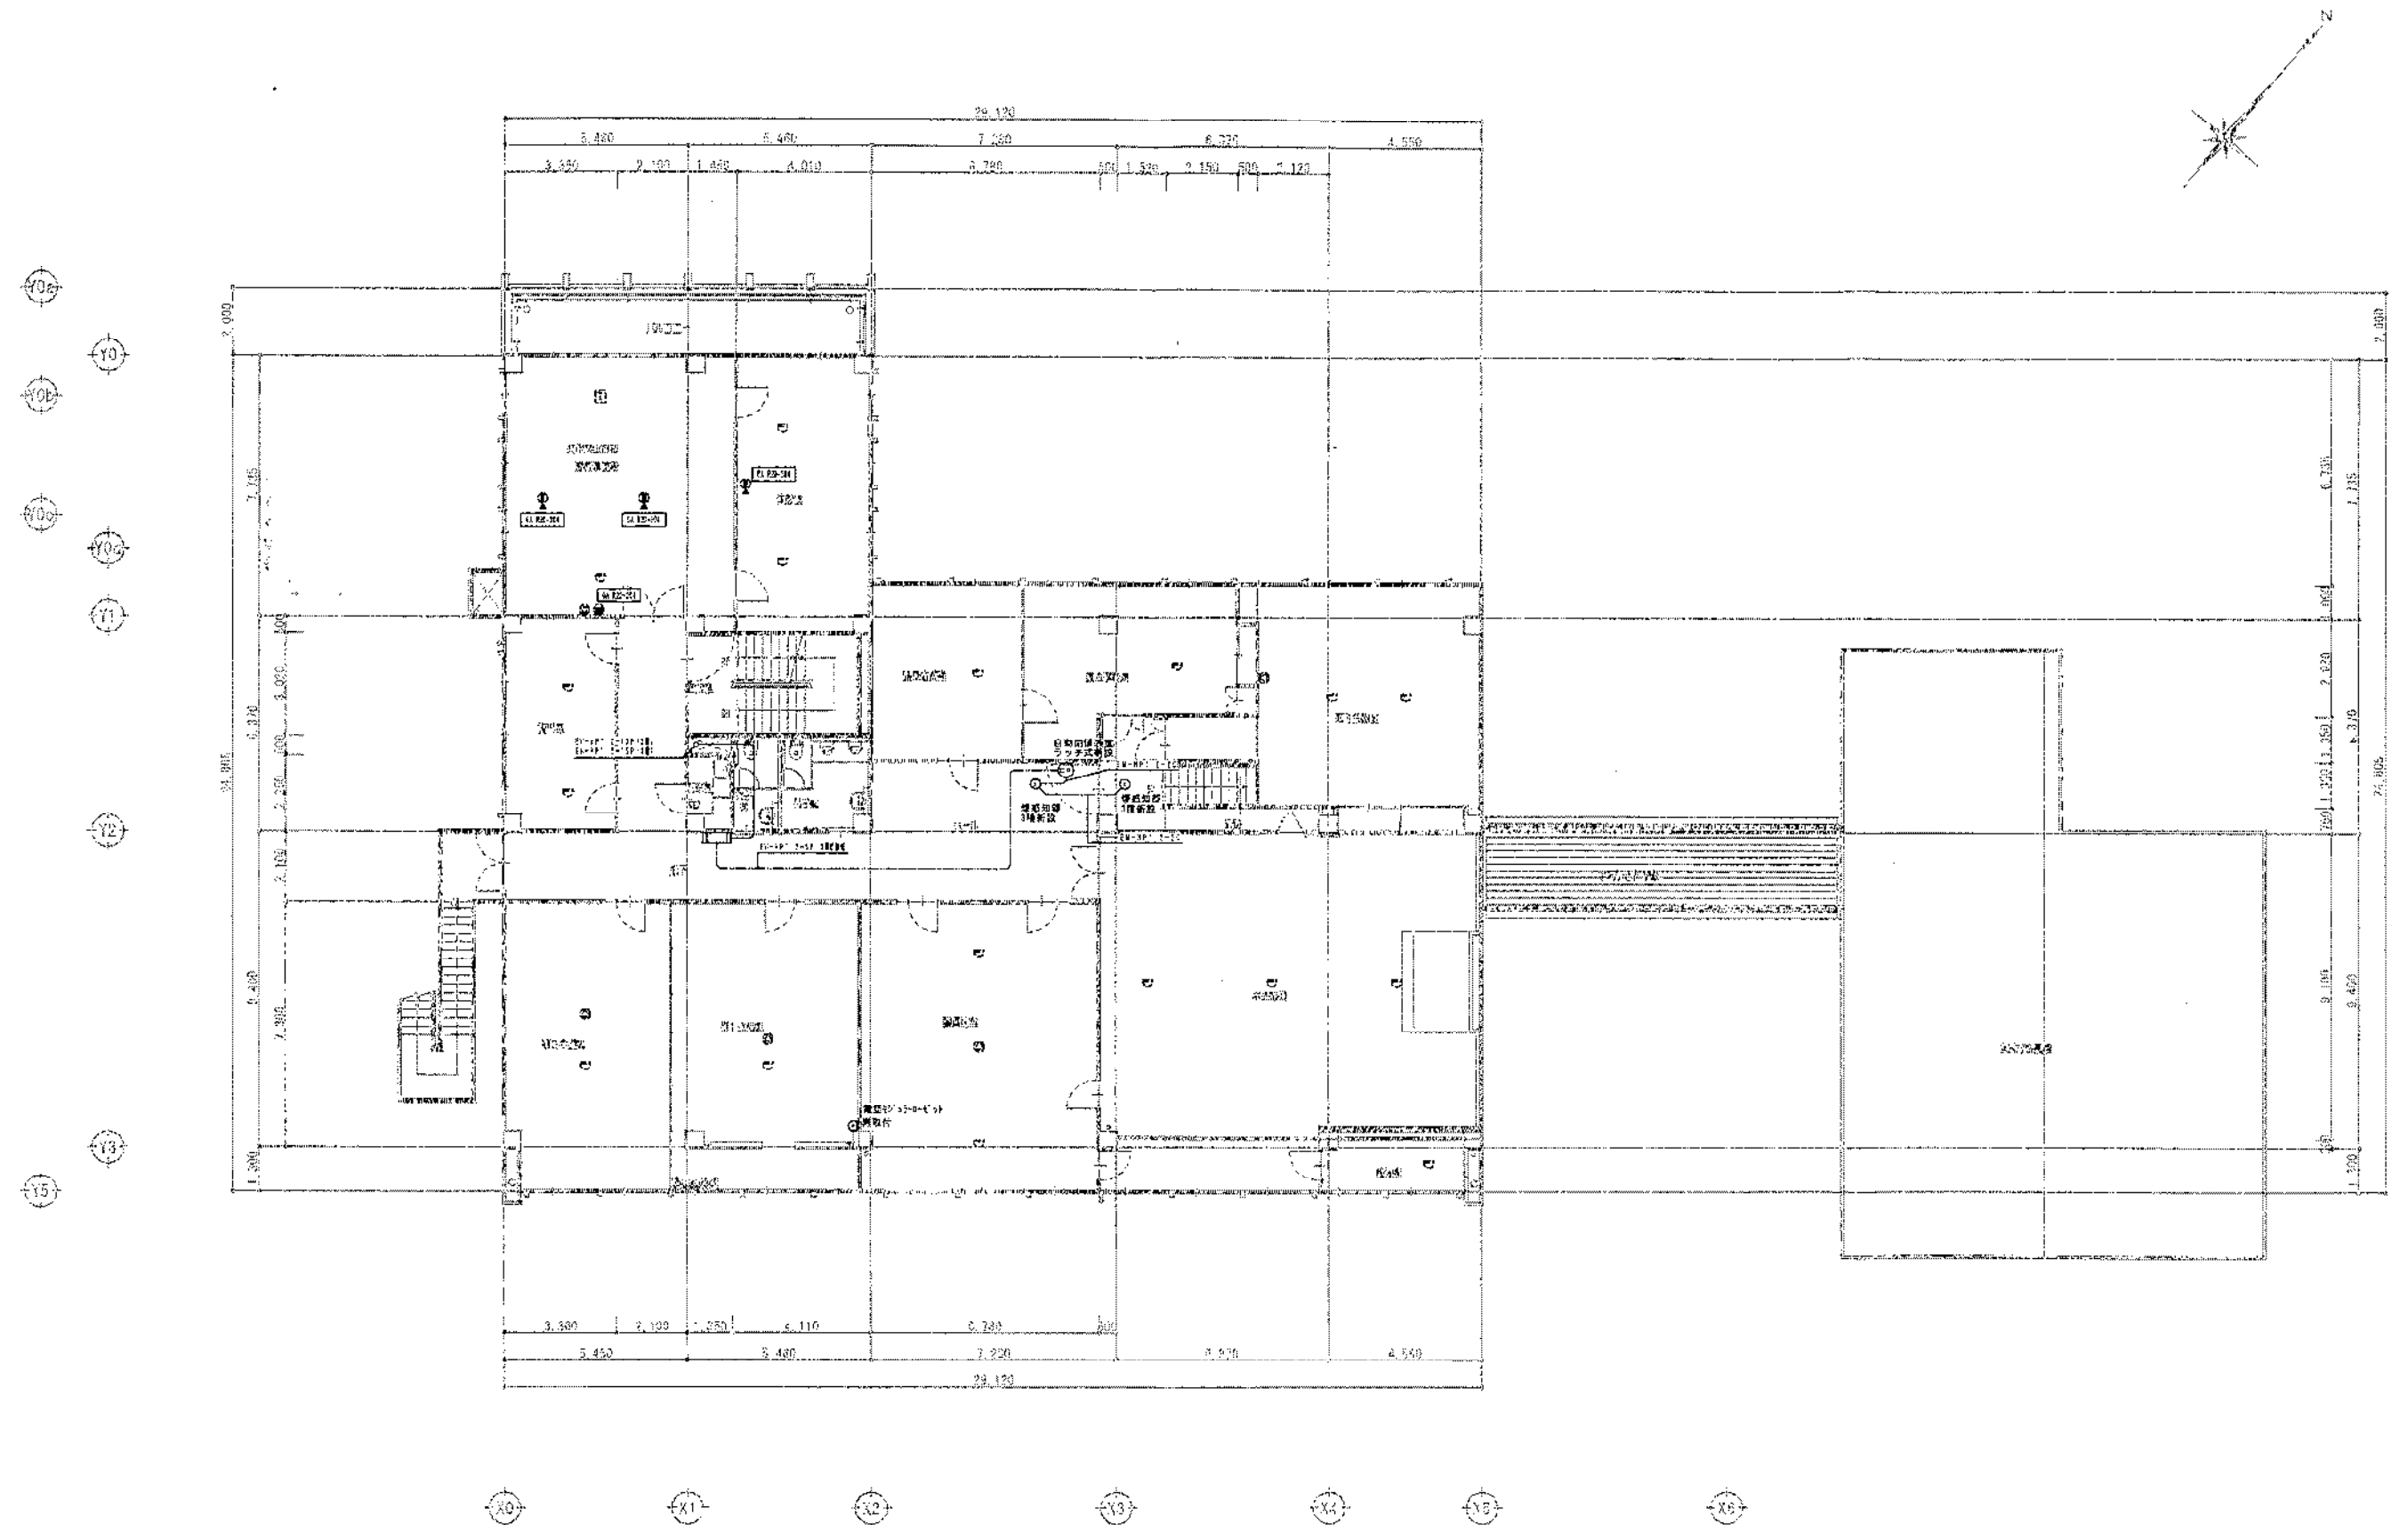

③ 階平面図 1/100

瀬戸支所庁舎  
電気設備図

Y00  
Y01  
Y02  
Y03  
Y04  
Y05

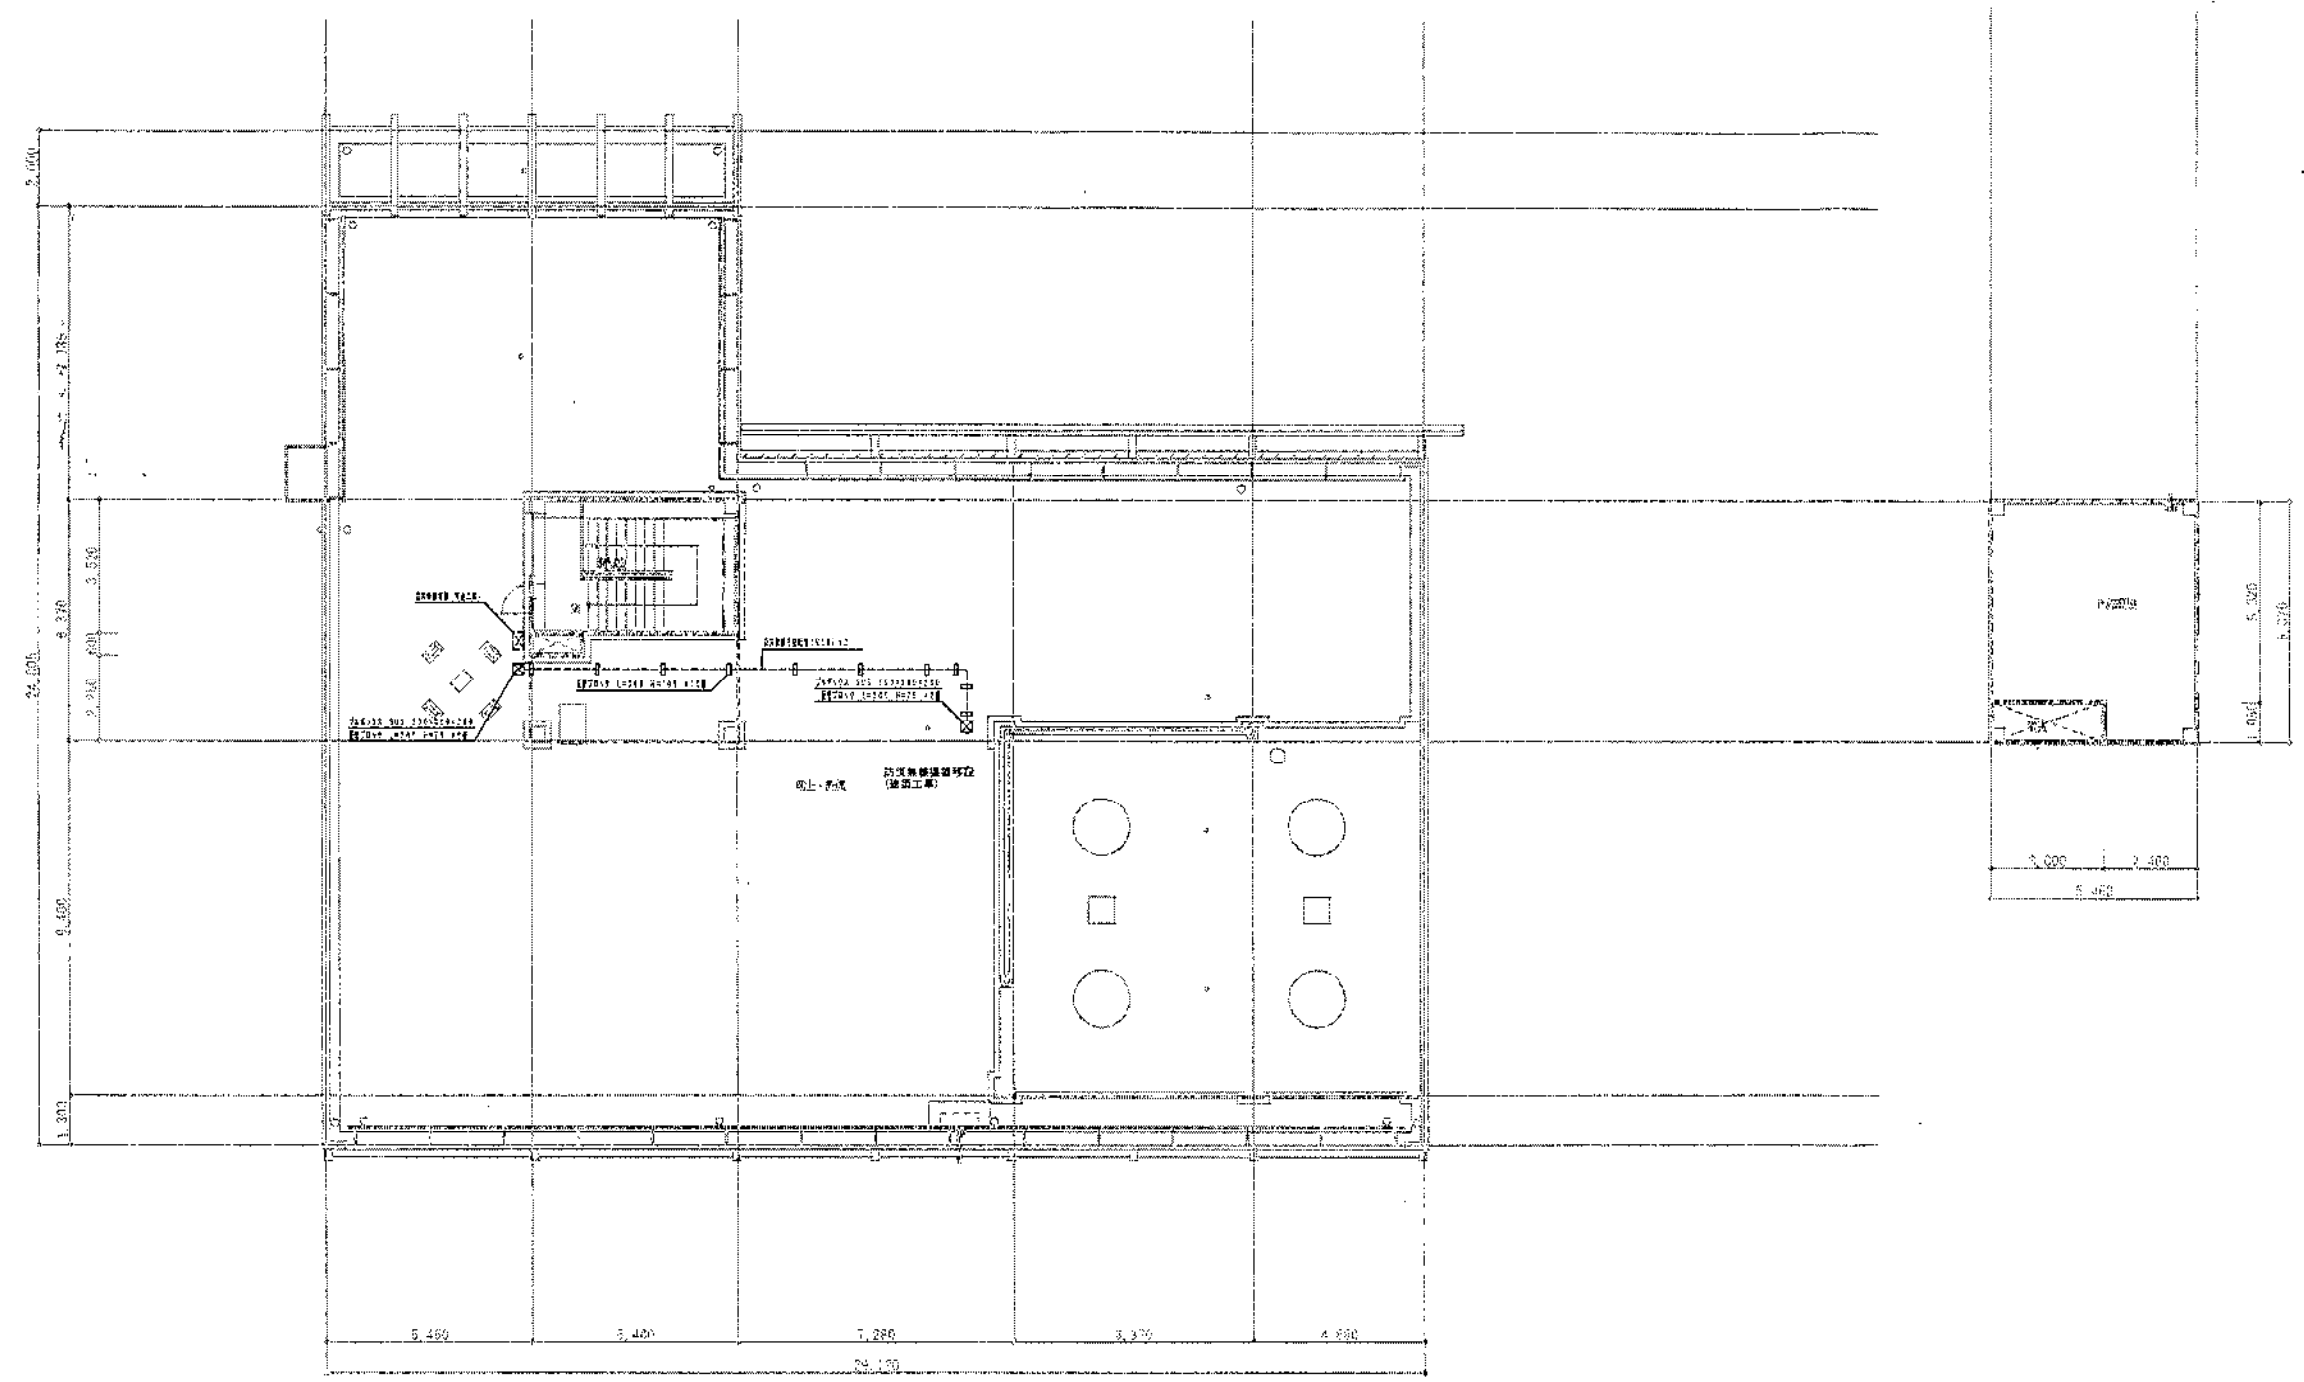

X0 X1 X2 X3 X4 X5 X6

PH図平面図 1/100

瀬戸支所庁舎  
電気設備図

竣工図