



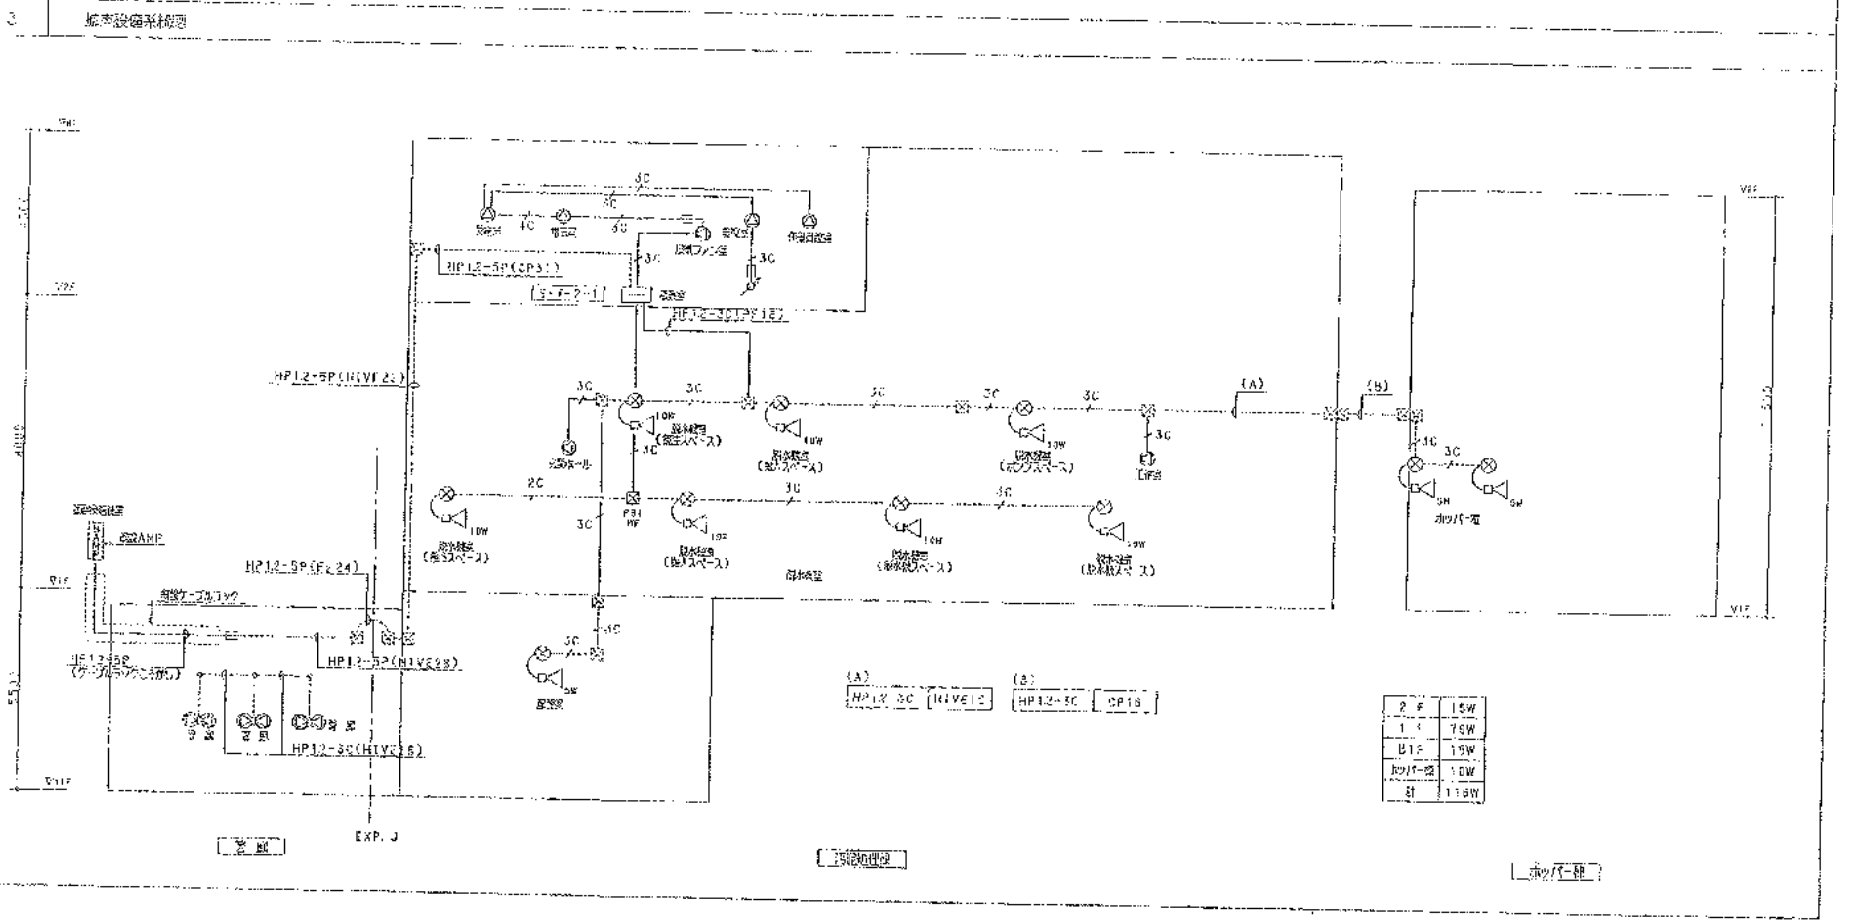




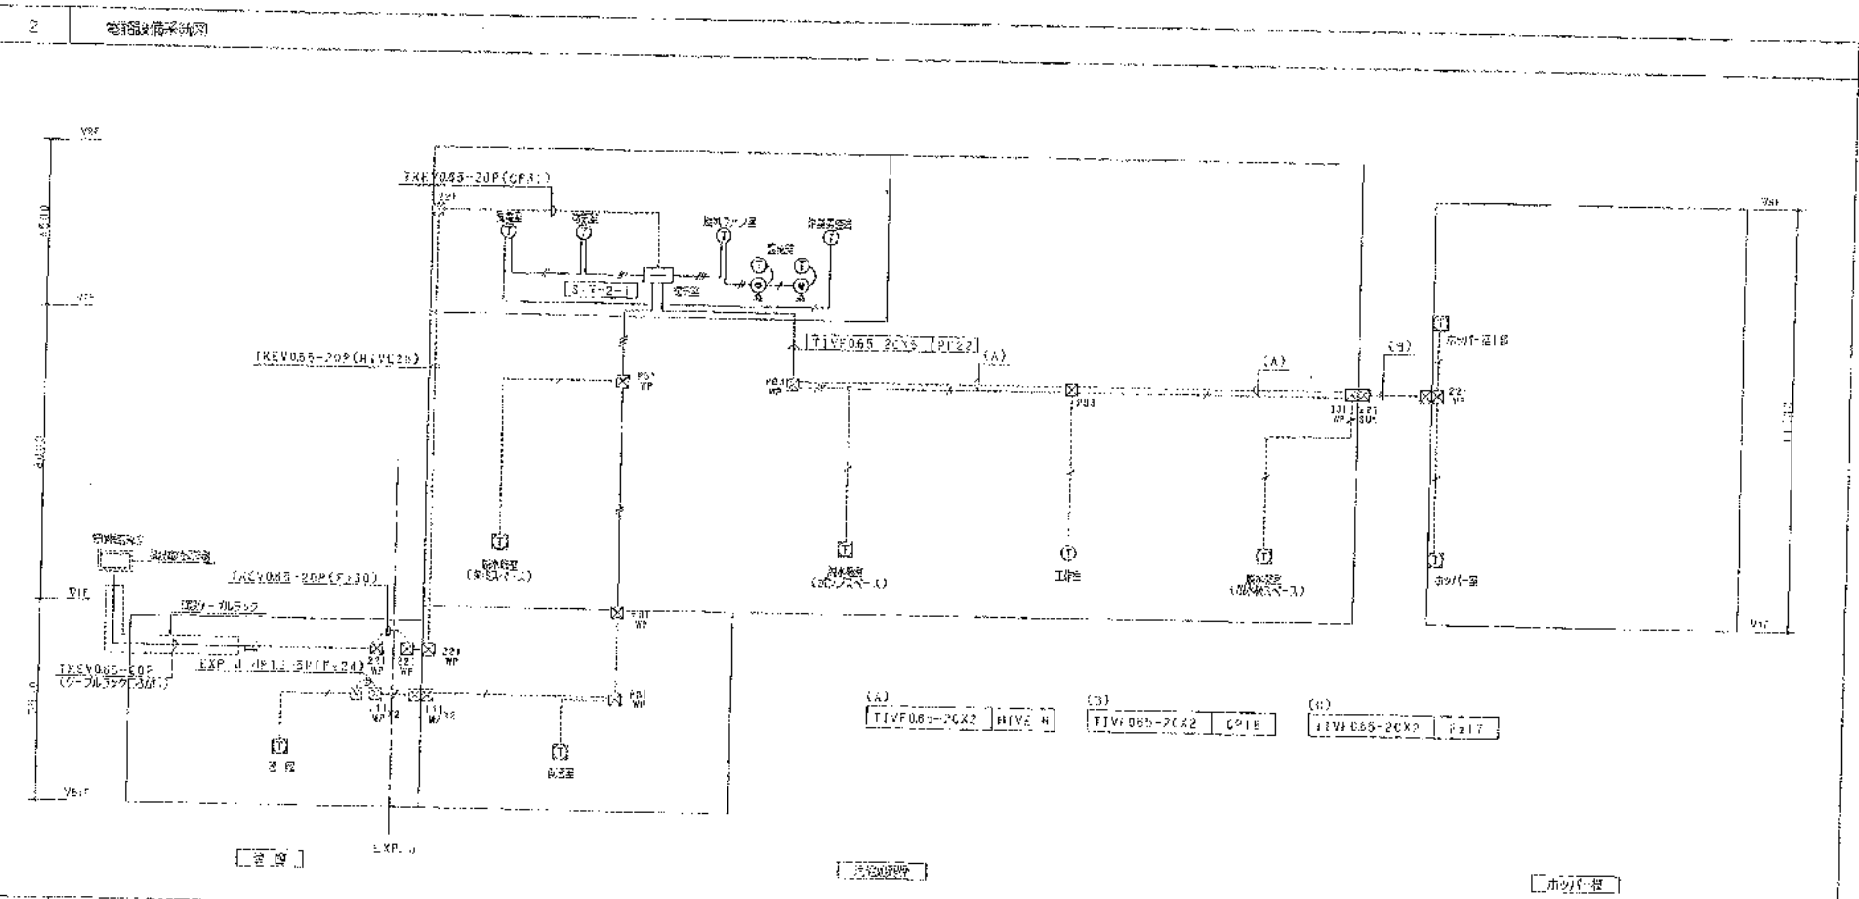

株式会社 日本水コン			
主任技術者	監査者	担当者	
岡本孝康	松本良太	佐藤 淳	

完成図

工事名	岡東浄化センター建設工事		
図面名称	電気設備系統図	図尺	N.5
日本下水道事業団			
平成 年 月			
1AE-7			

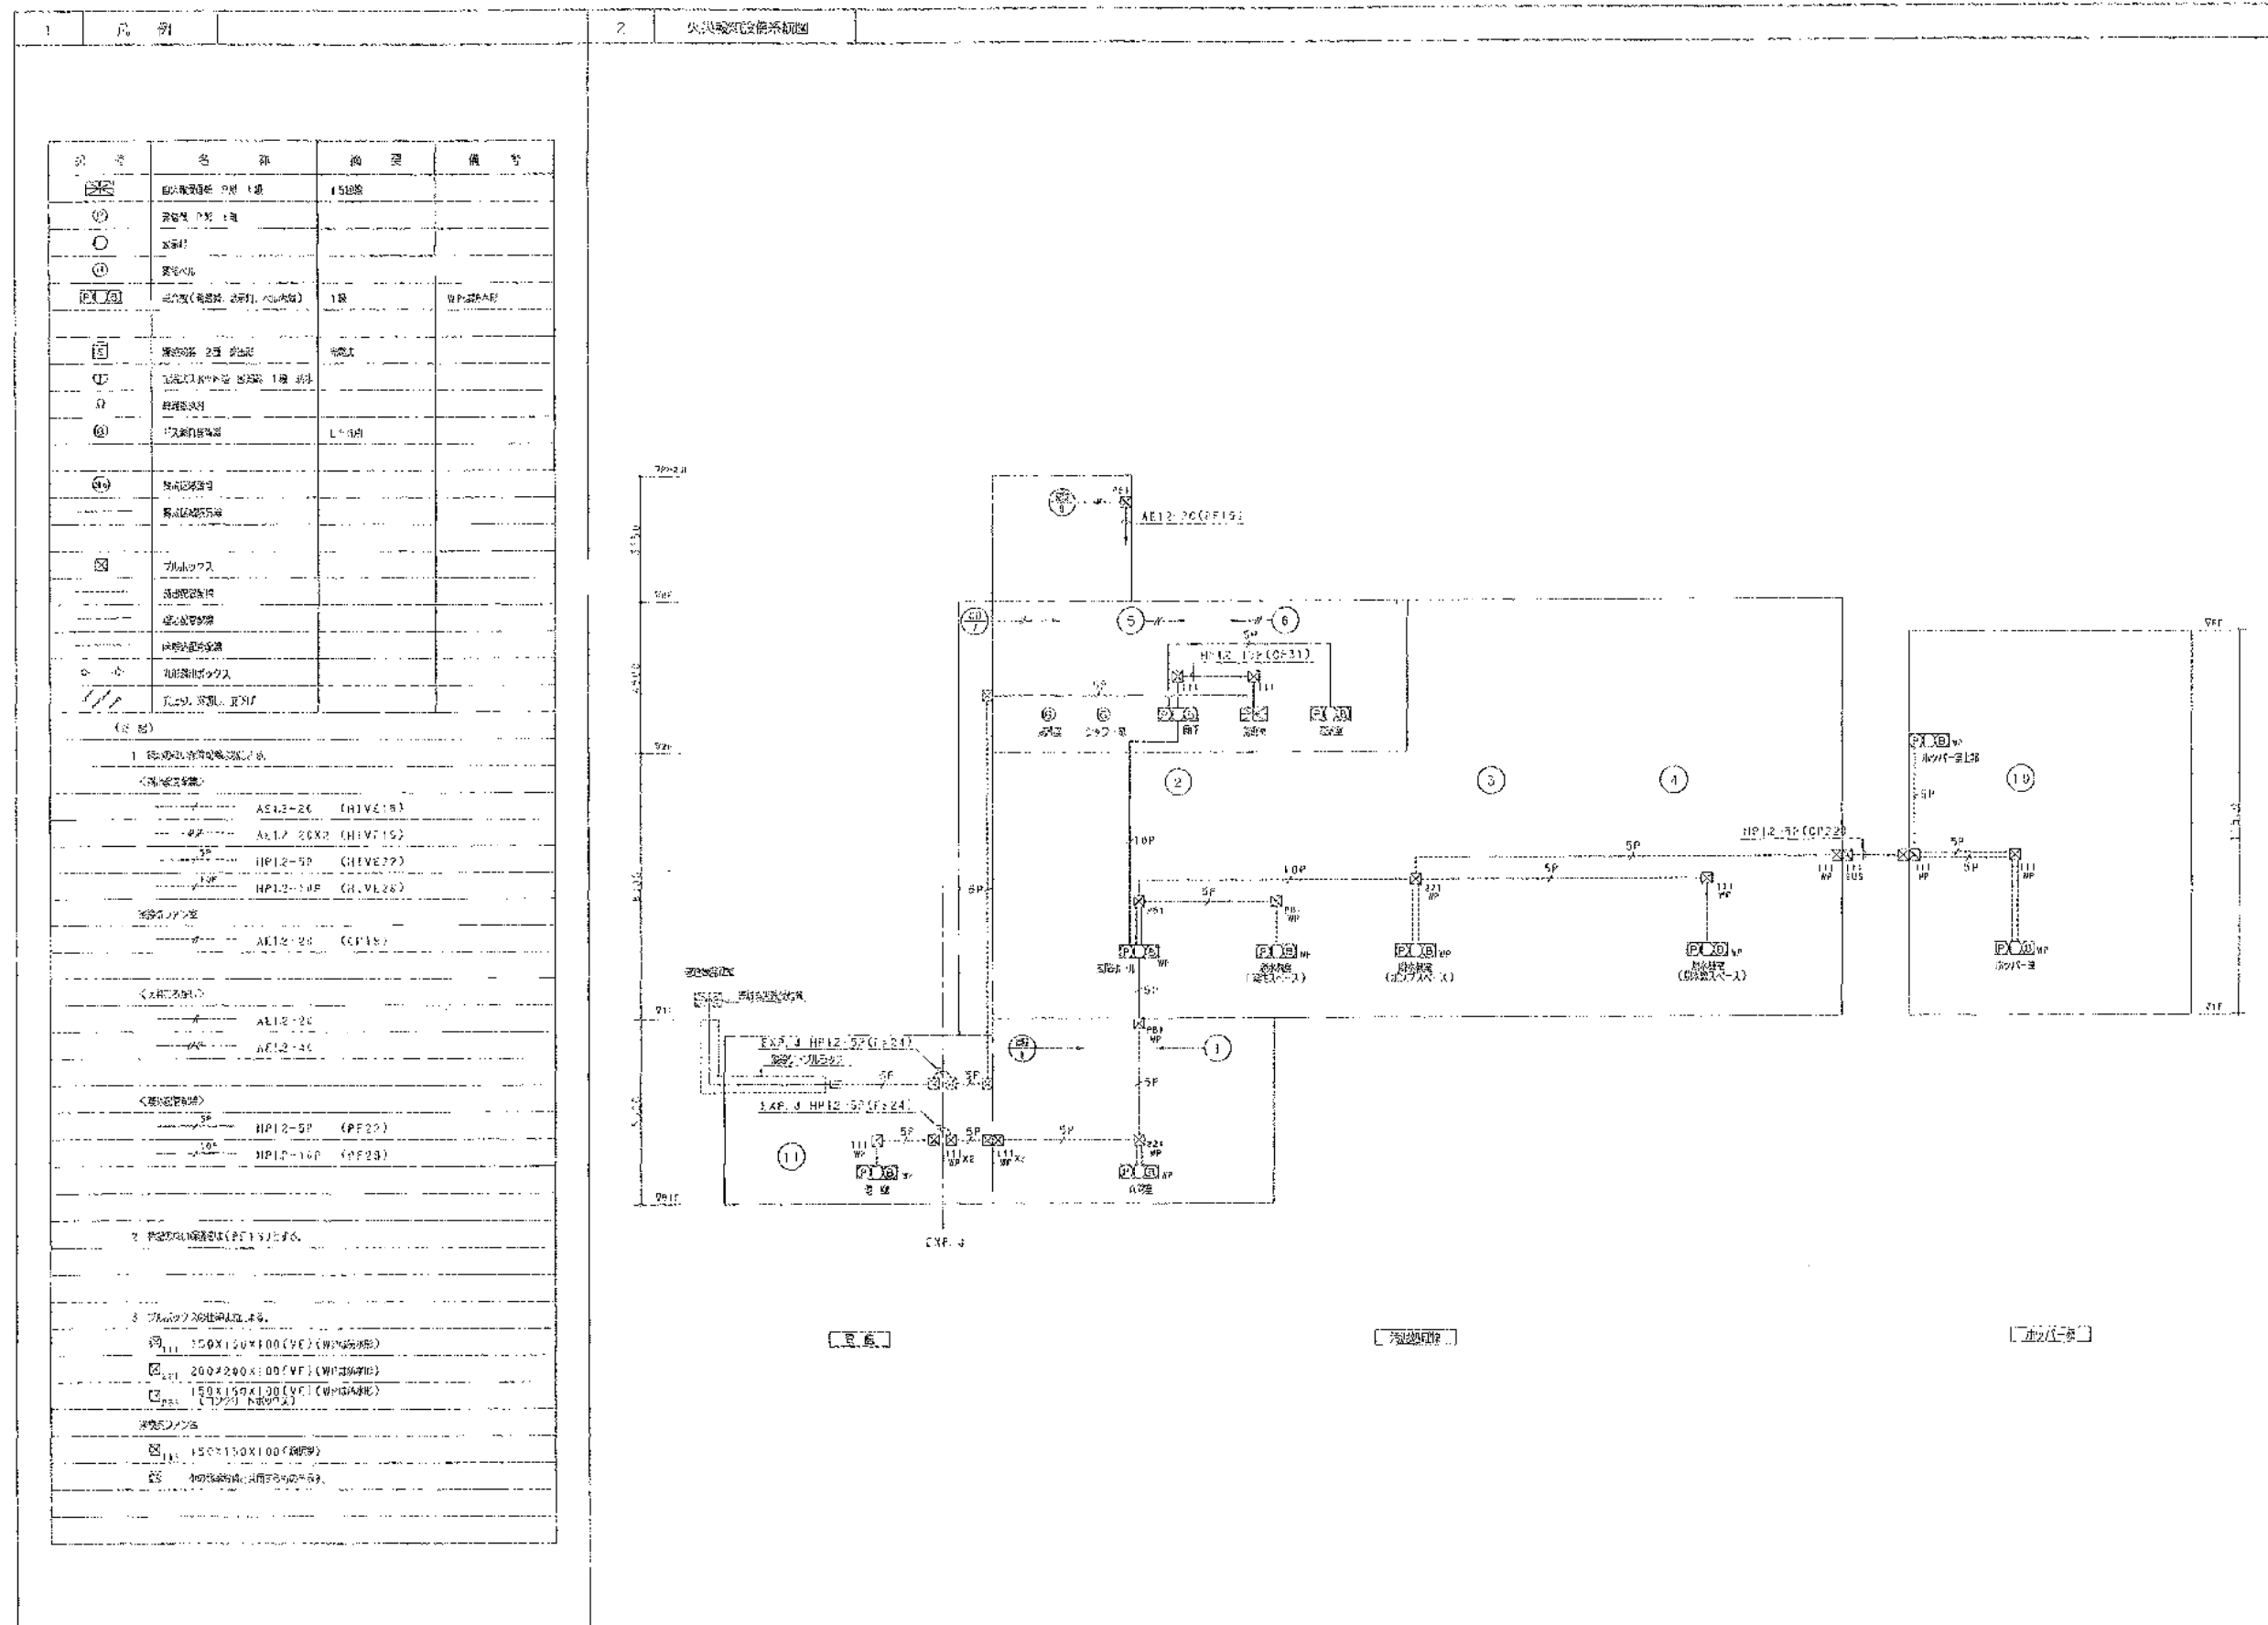


株式会社 日本コン		
主任技術者	審査者	担当
岡本孝康	森光良大	佐藤 洋

完成図

工事名	関東浄化センター建設工事		
図面名称	火災警報設備系統図		
図面番号	1AE-8	図面枚数	1/1
作成者	日本下水道事業団	承認者	
作成年月		承認年月	



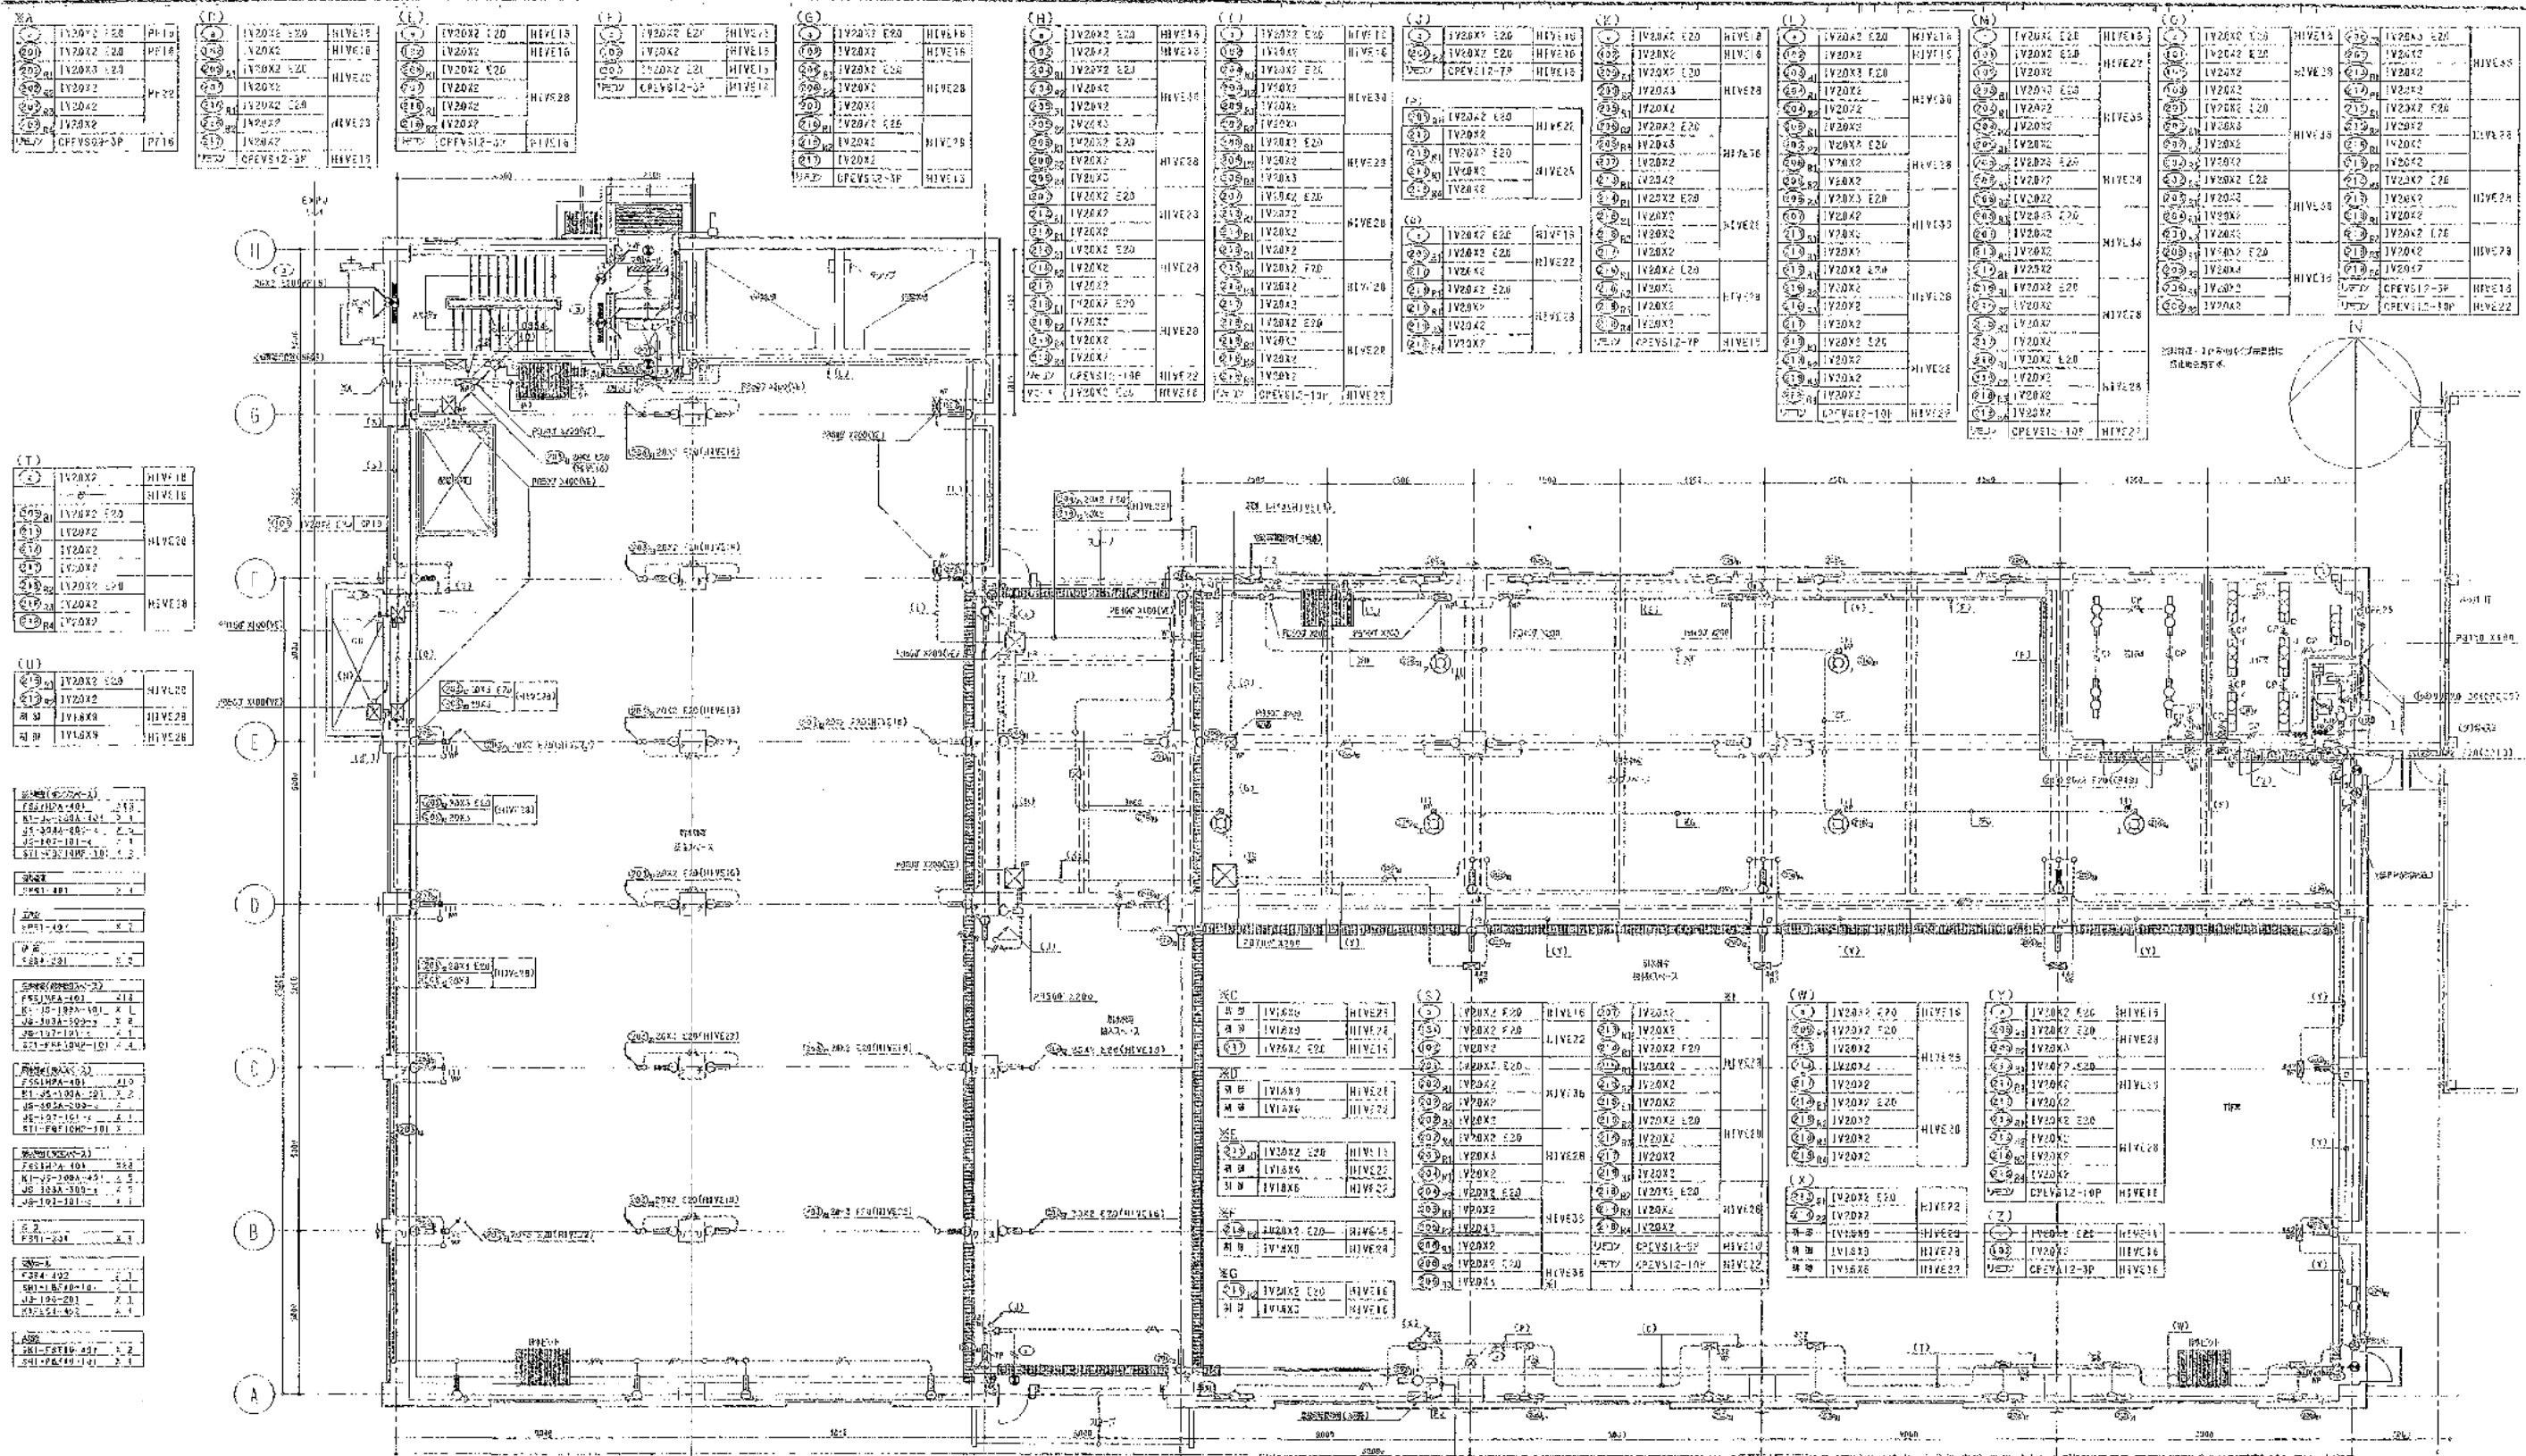


完成図

株式会社 日本水コン

主任技術者	監査者	担当者
岡本孝康	藤田良太	佐藤 洋

工事名 岡南浄化センター建設工事

図面名称 設計図書 汚泥処理機 1階平面図

日本下水道事業団

図面番号 1A-10

