



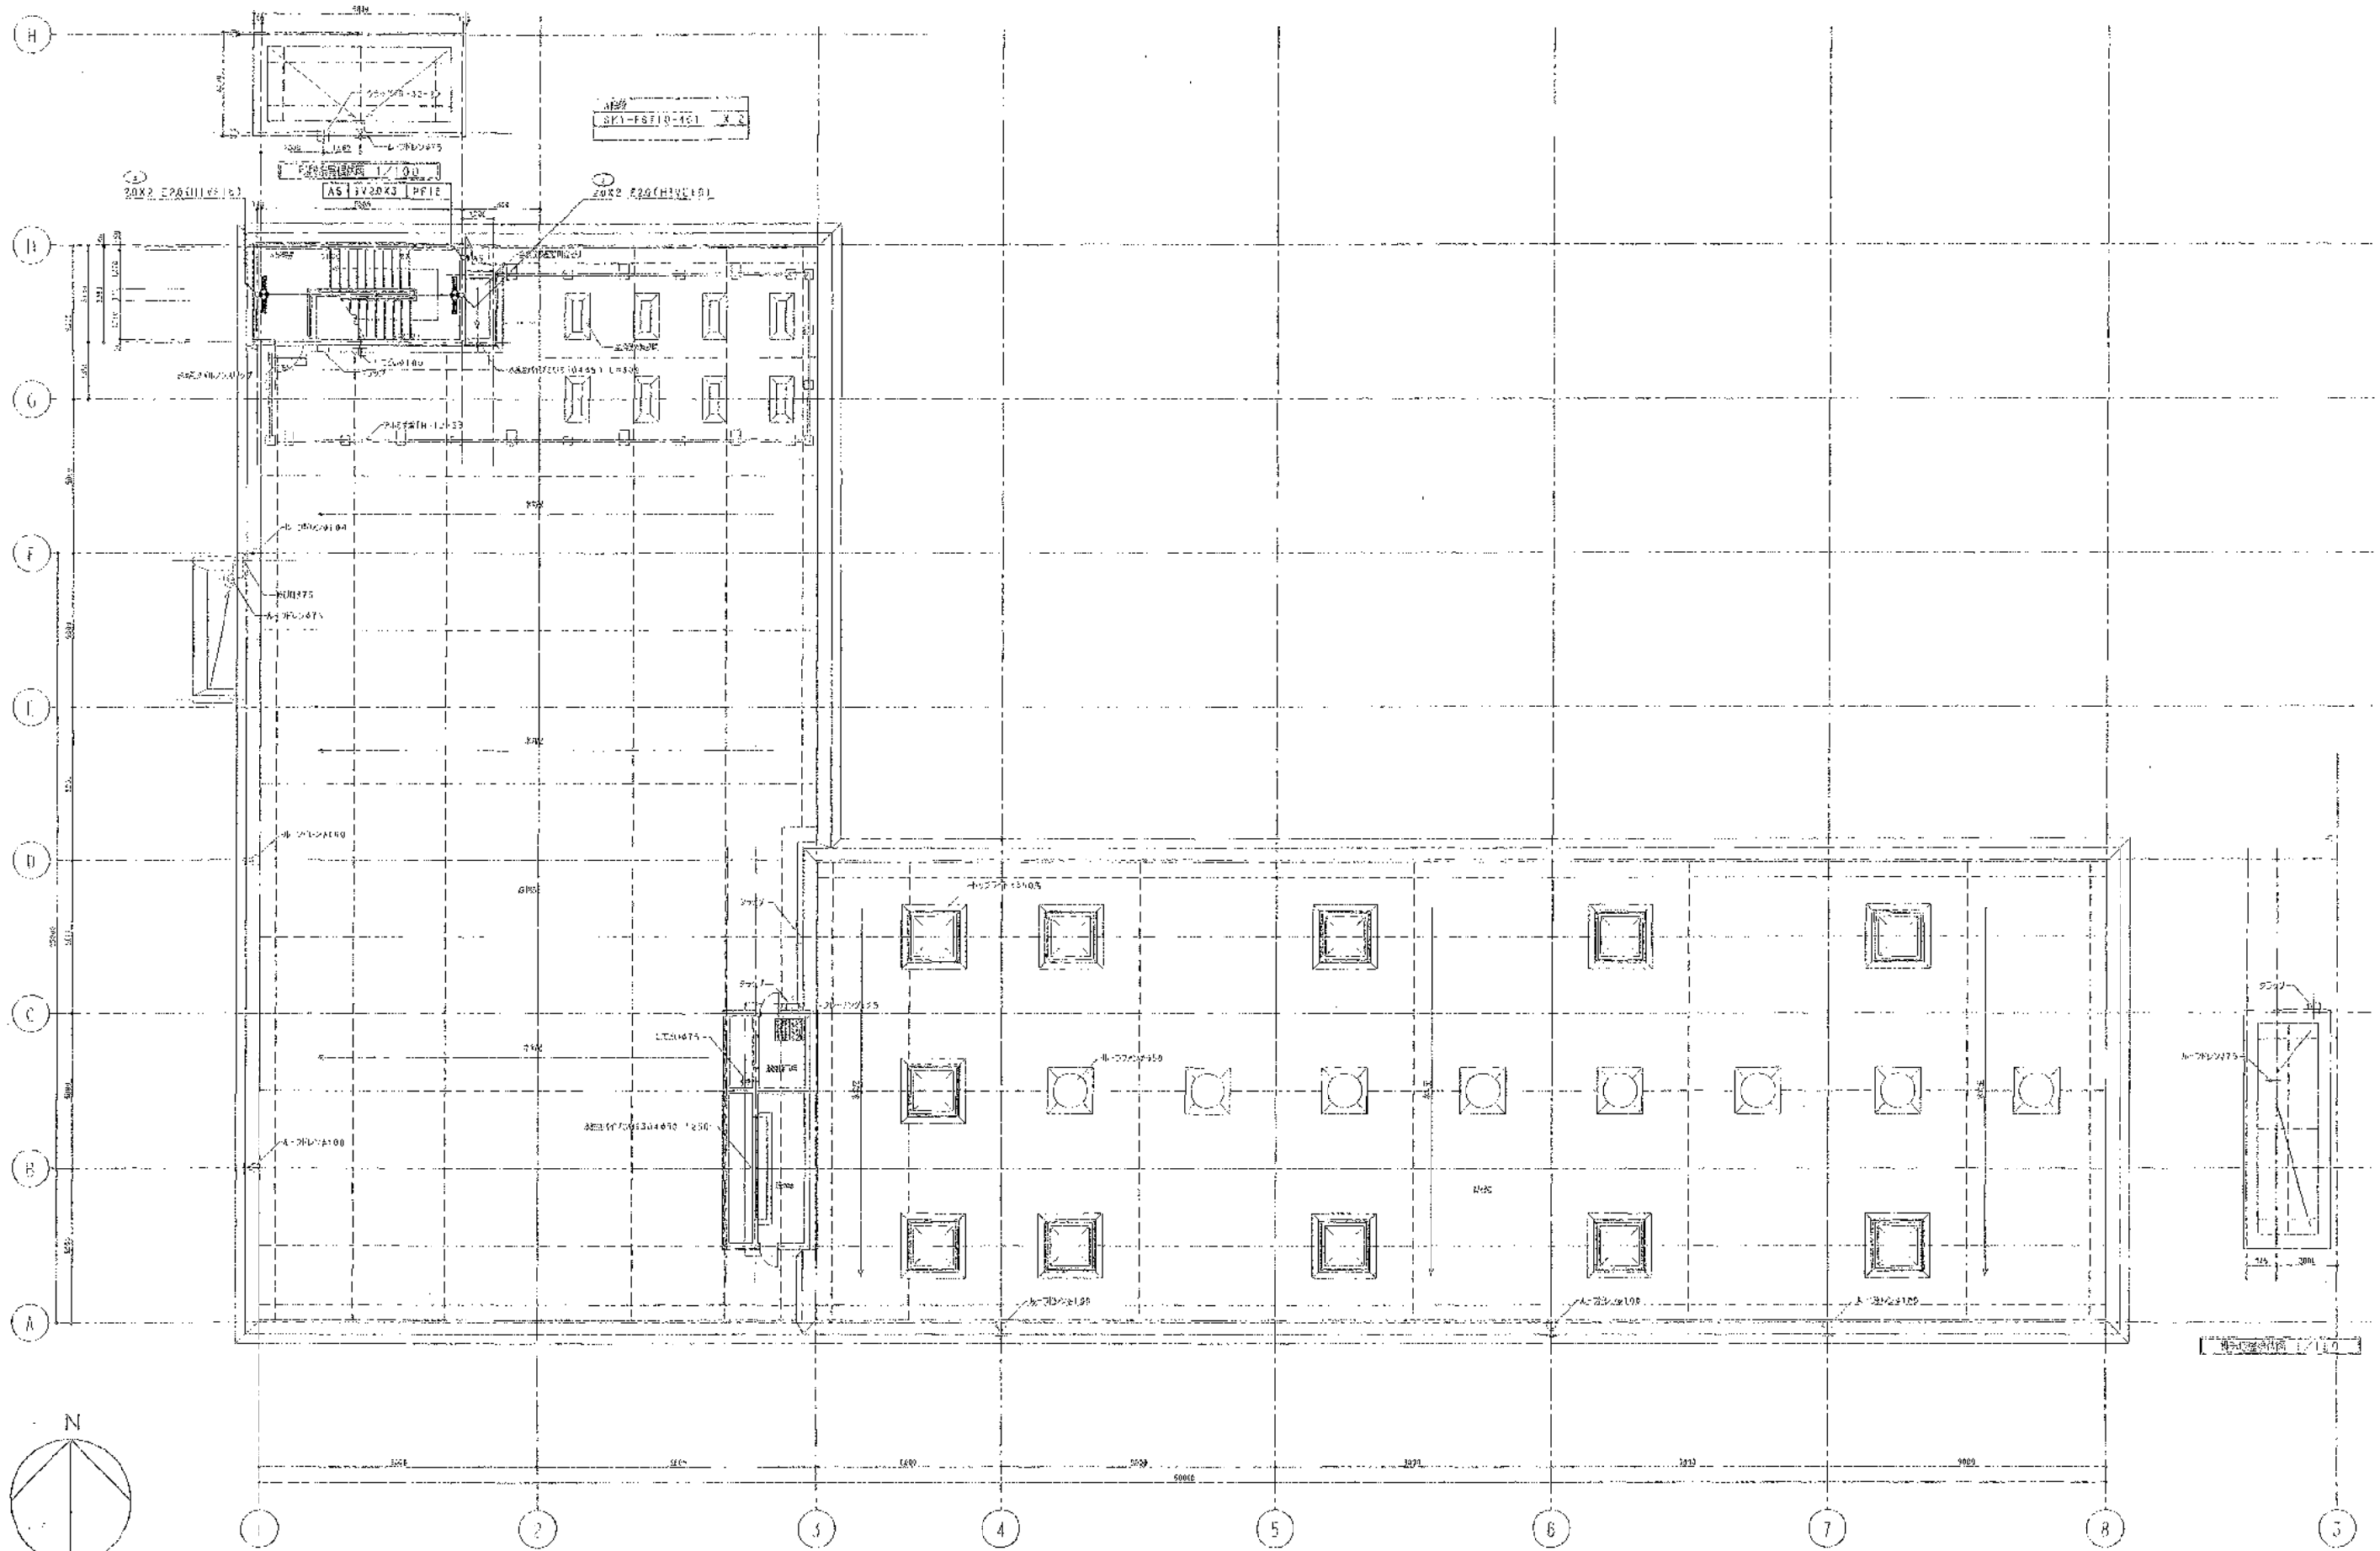


株式会社 白水コン	
主任技師	審査者
岡本孝隆	森光良太
監理者	監理者
佐藤 淳	


完成図

工事名	岡山浄化センター建設工事			
図面名称	電灯設備 汚泥処理機 臭気半面図			
図面番号	1A2-13	1A2-14	1A2-15	1A2-16
作成者	岡本孝隆	森光良太	佐藤 淳	
承認者				
作成日	平成 年 月			

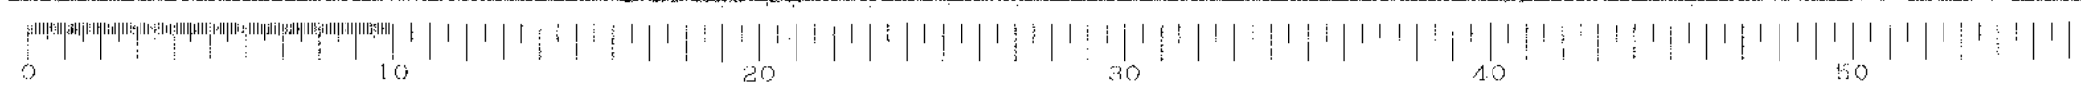

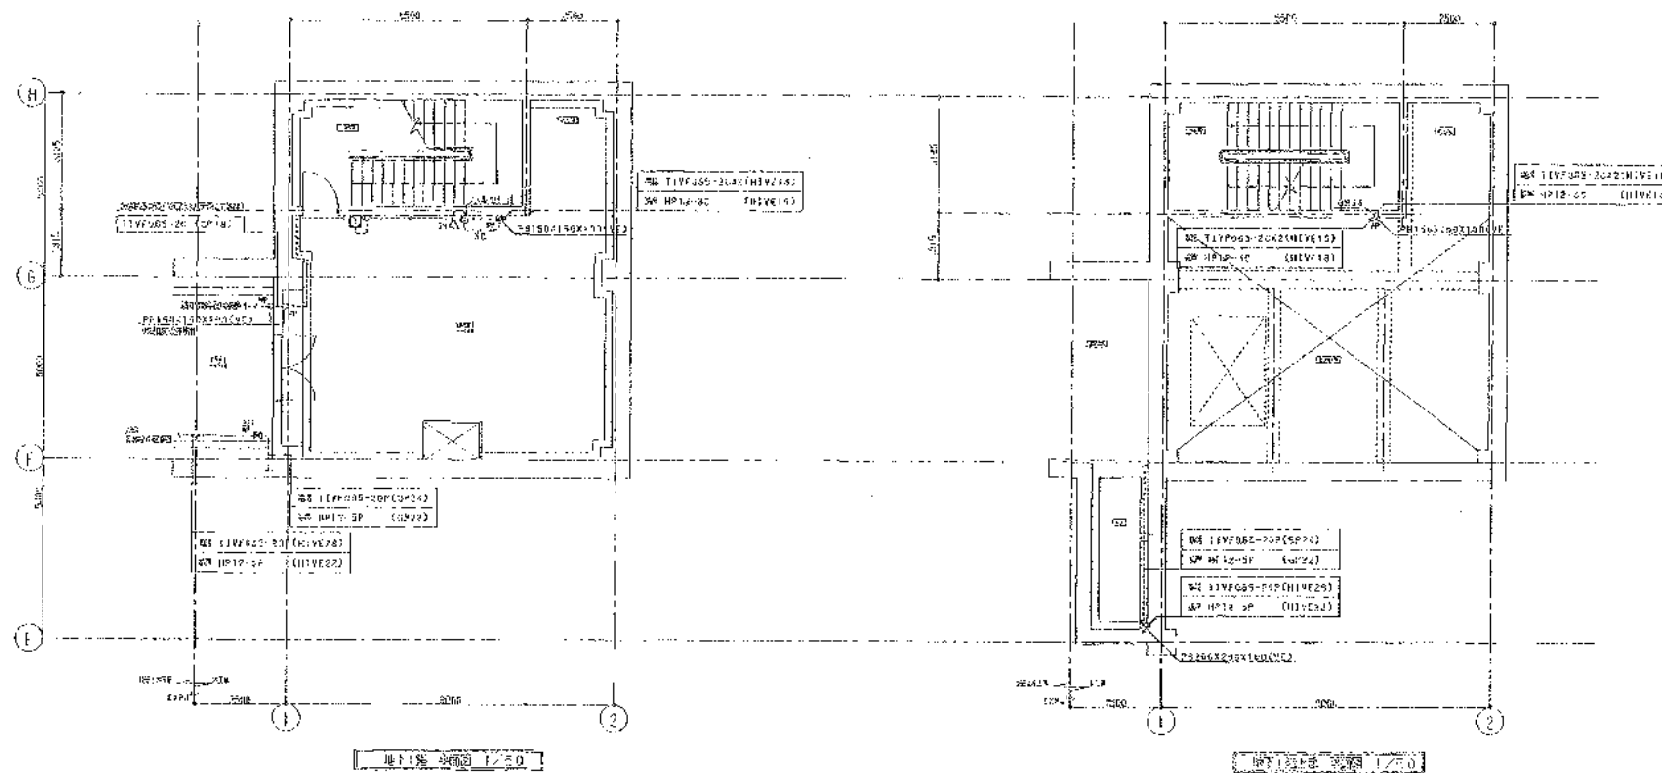


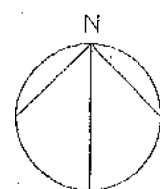


株式会社 日水コン	
主任技術者	審査者
岡本孝康	森光良太
担当	監理
松岡 洋	

完成図

工事名	岡東浄化センター建設工事		
図面名称	電気設備 汚泥処理機 地下1層、地下1層上層平面図	図尺	1:100
日本下水道事業団	年度	月	日
平成 年 月			1AE-20



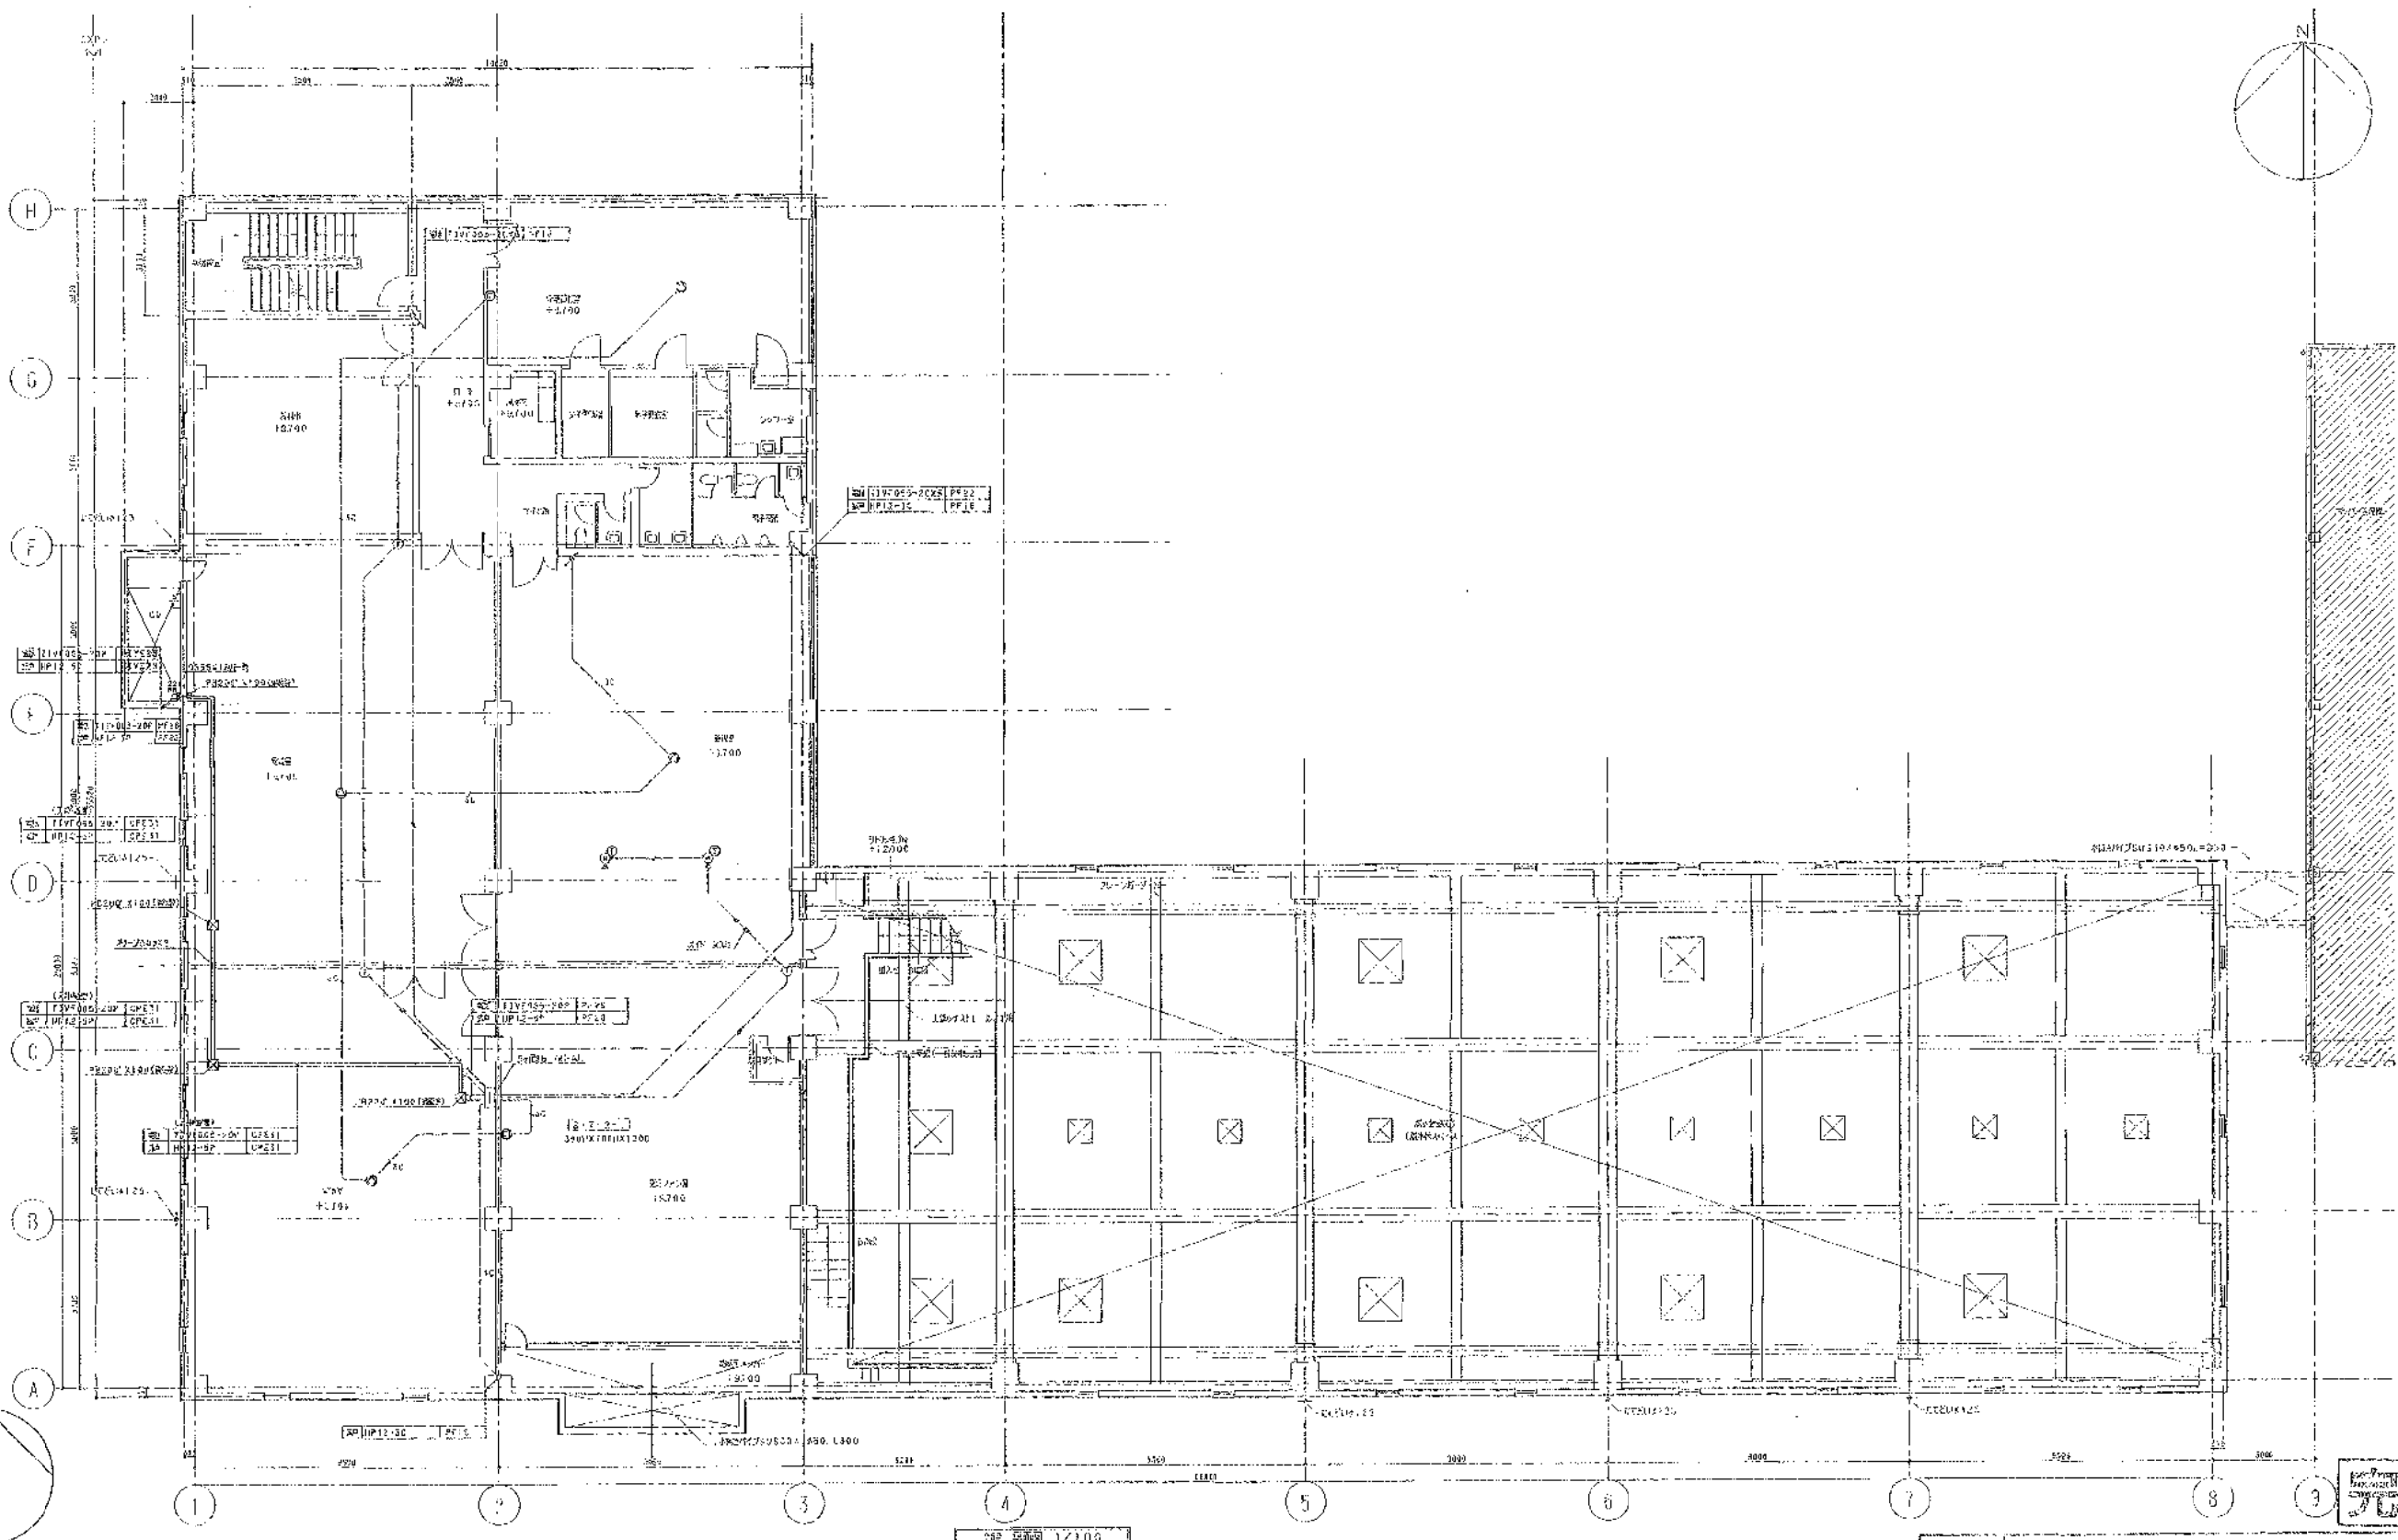


完成図

株式会社 日本水コン		
主任技術者	審査者	図面者
岡本 孝雄	森光 良太	佐藤 敏

図面名称	完成図	平面図	縮尺 1:100
日本下水道事業団	年度	月	日
1933			



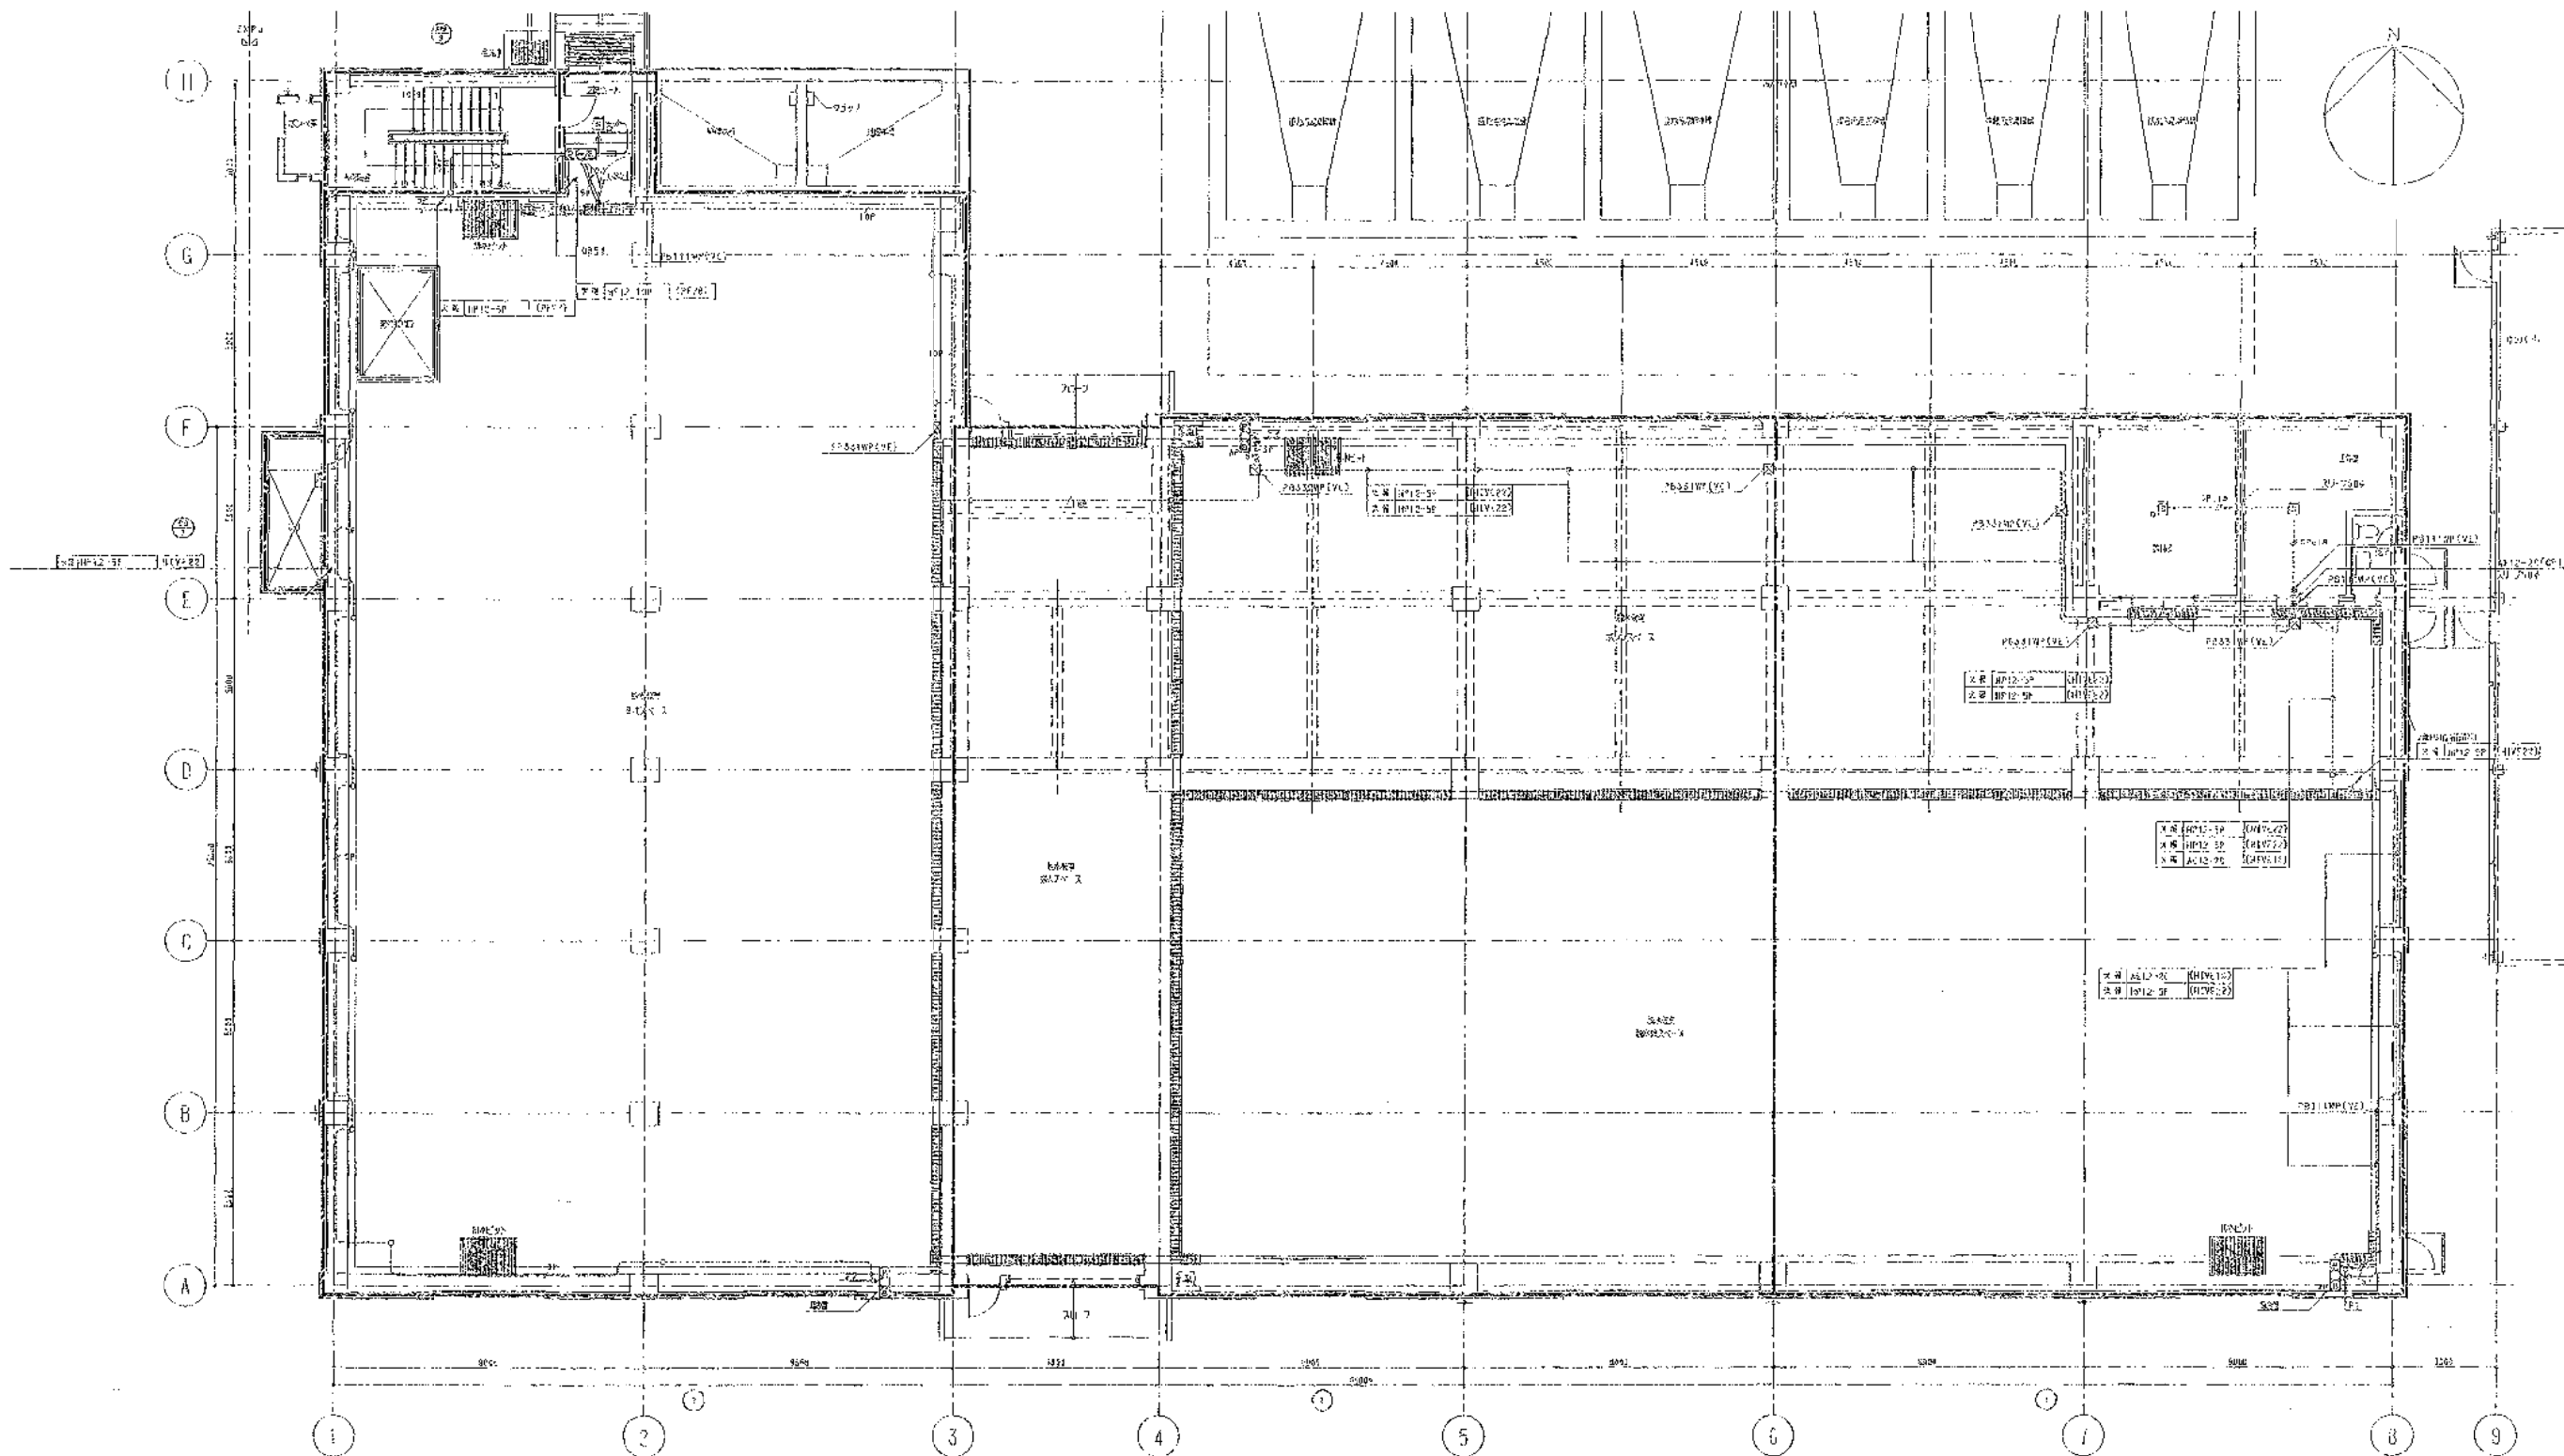

1/100

完成図

株式会社 日本コン		
主任技術者	監査者	担当者
阿部孝康	鈴木康夫	佐藤 淳

工事名	岡部浄化センター建設工事			
図面名称	火災報知設備 汚泥処理機 1 概平面図			
日本下水道事業団	図面番号	1AC-24	作成	年 月