

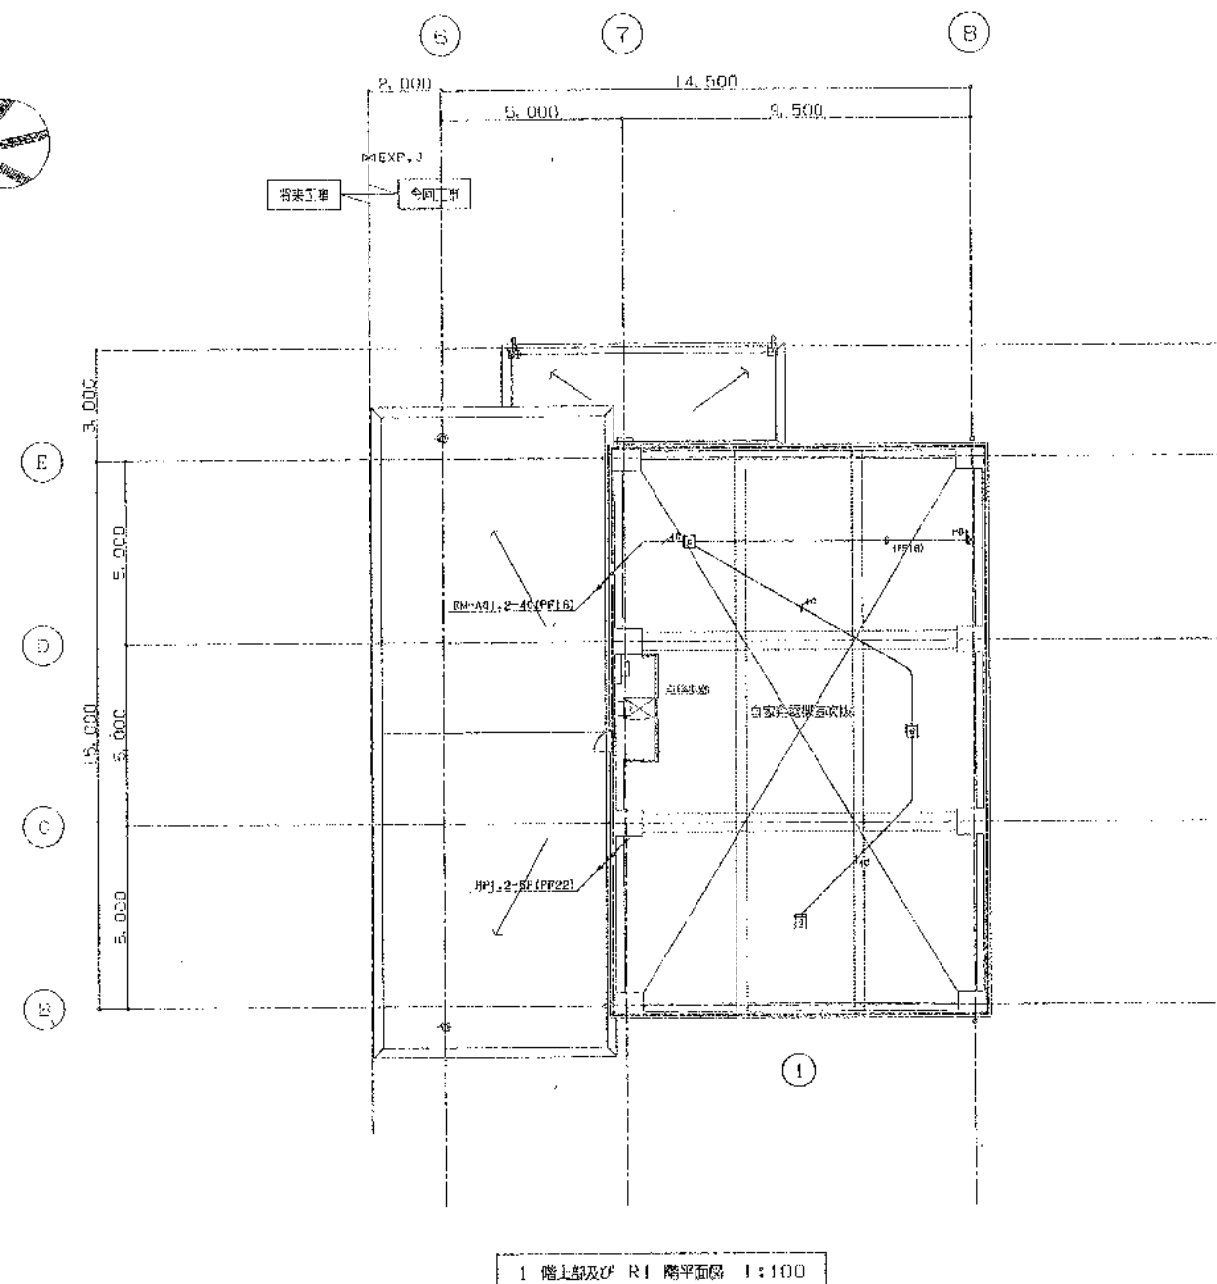
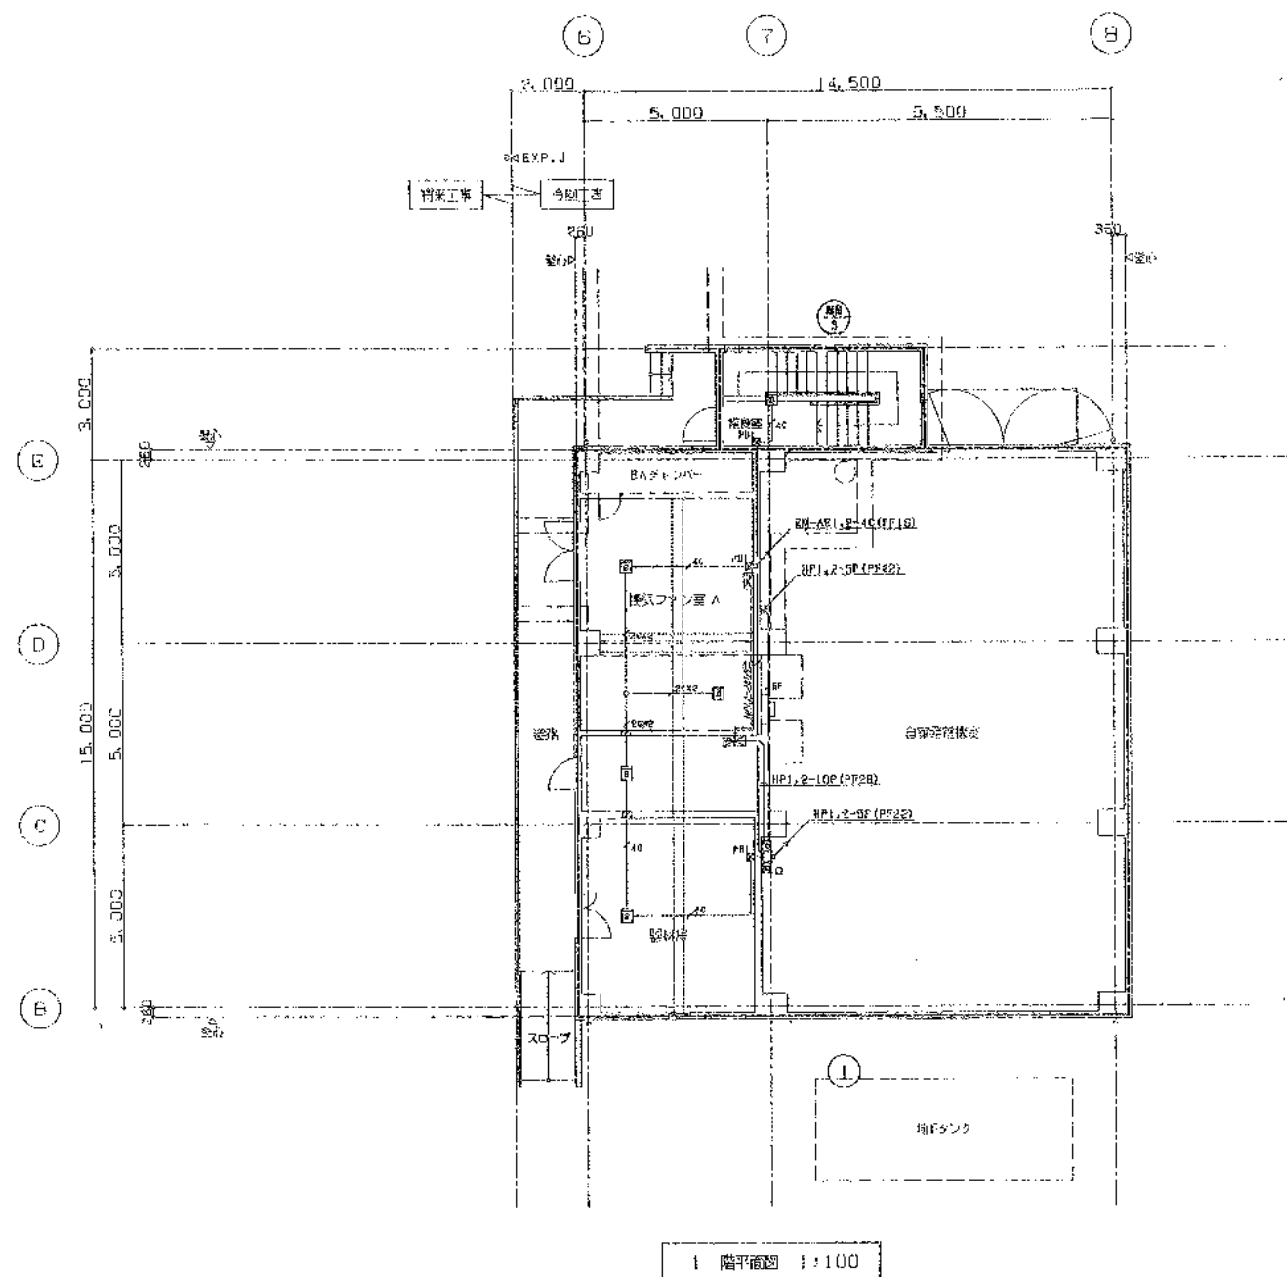


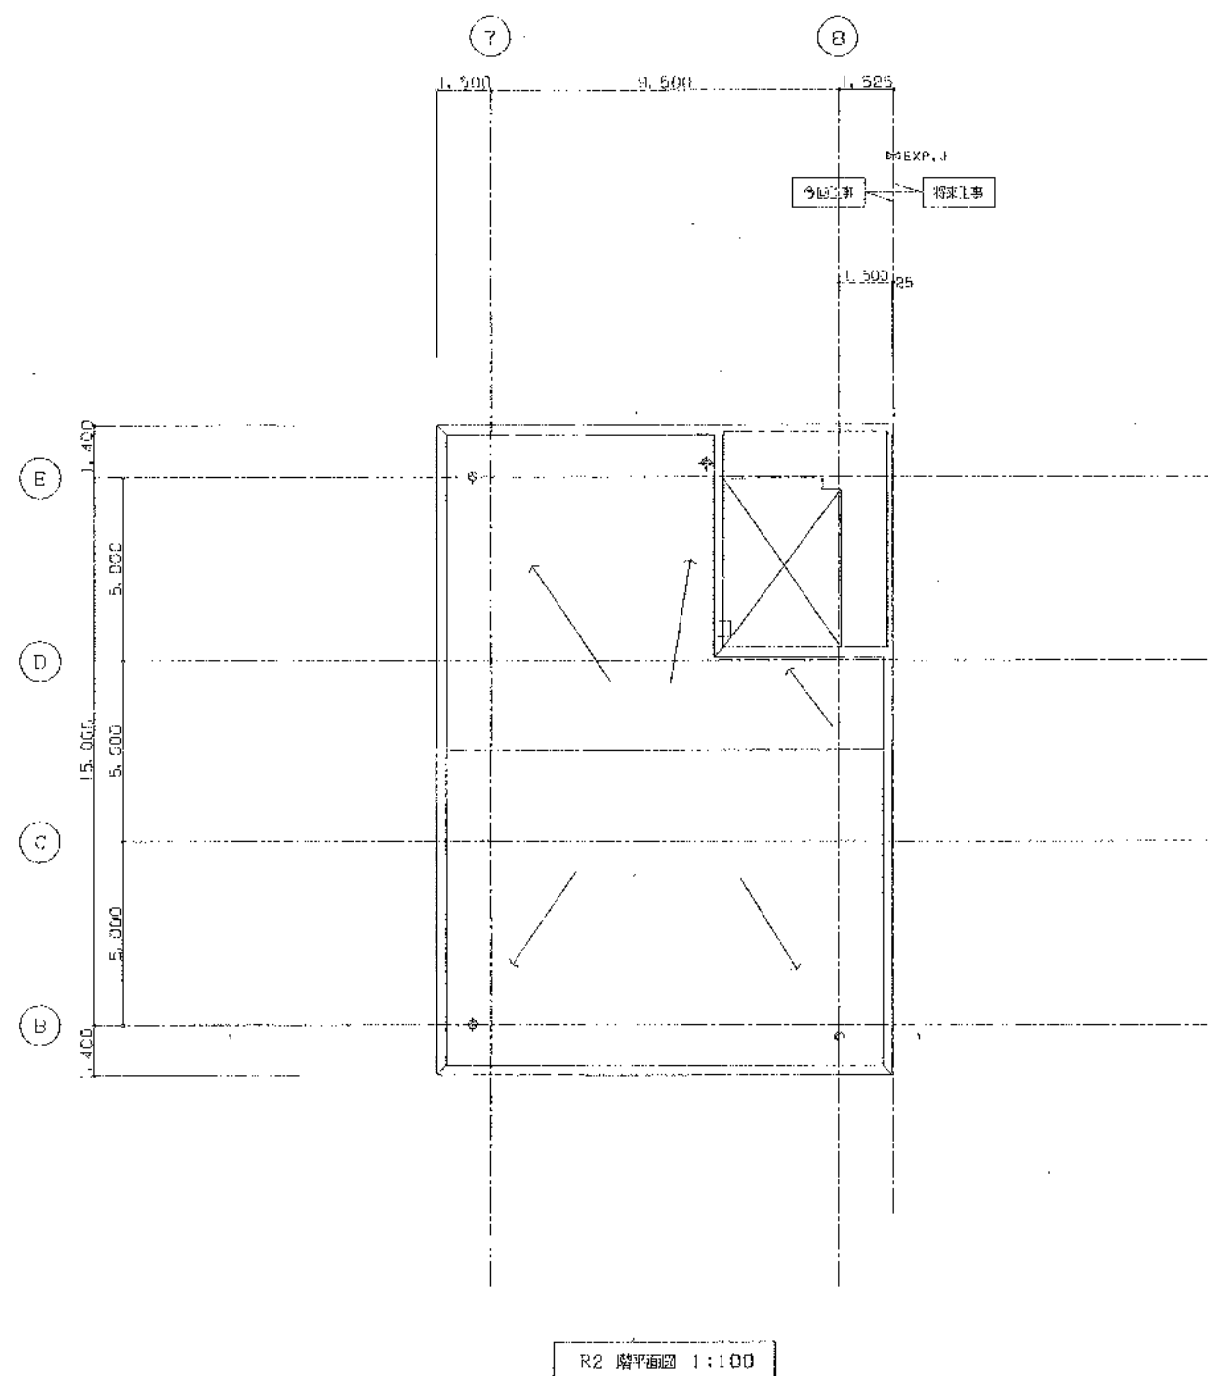


主任校術老		監査者		担返者	
岡本孝順		中山昇		佐藤 淳	

工事名	国策浄化センター建設工事その17				
図面名	自動火災報知設備 1階、1階上部平面図				
日本下水道建設団 平成 年 月					建築第 号 図 17

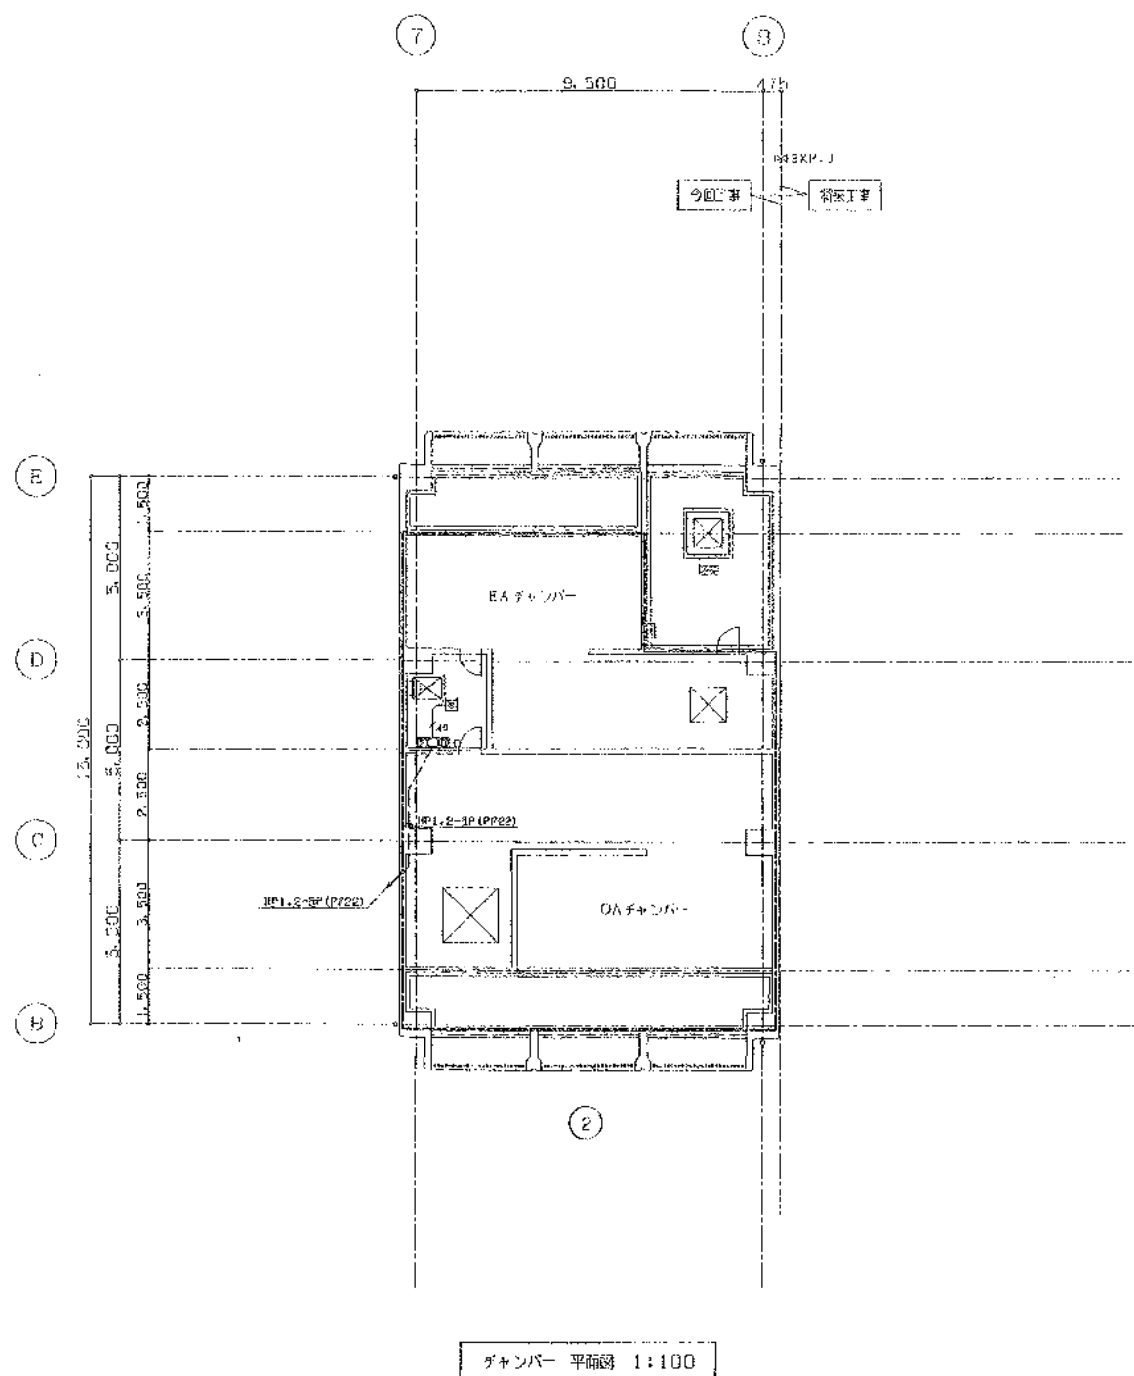

主任技術者	監査者	担当者
岡本孝康	中山一男	佐藤 謙


工事名	岡東浄化センター施設工事その17			
図面名称	自動火災報知設備 リフト機、R2階平面図			1:100
日本下水道事業団				図面番号: 17
平成 年 月				17

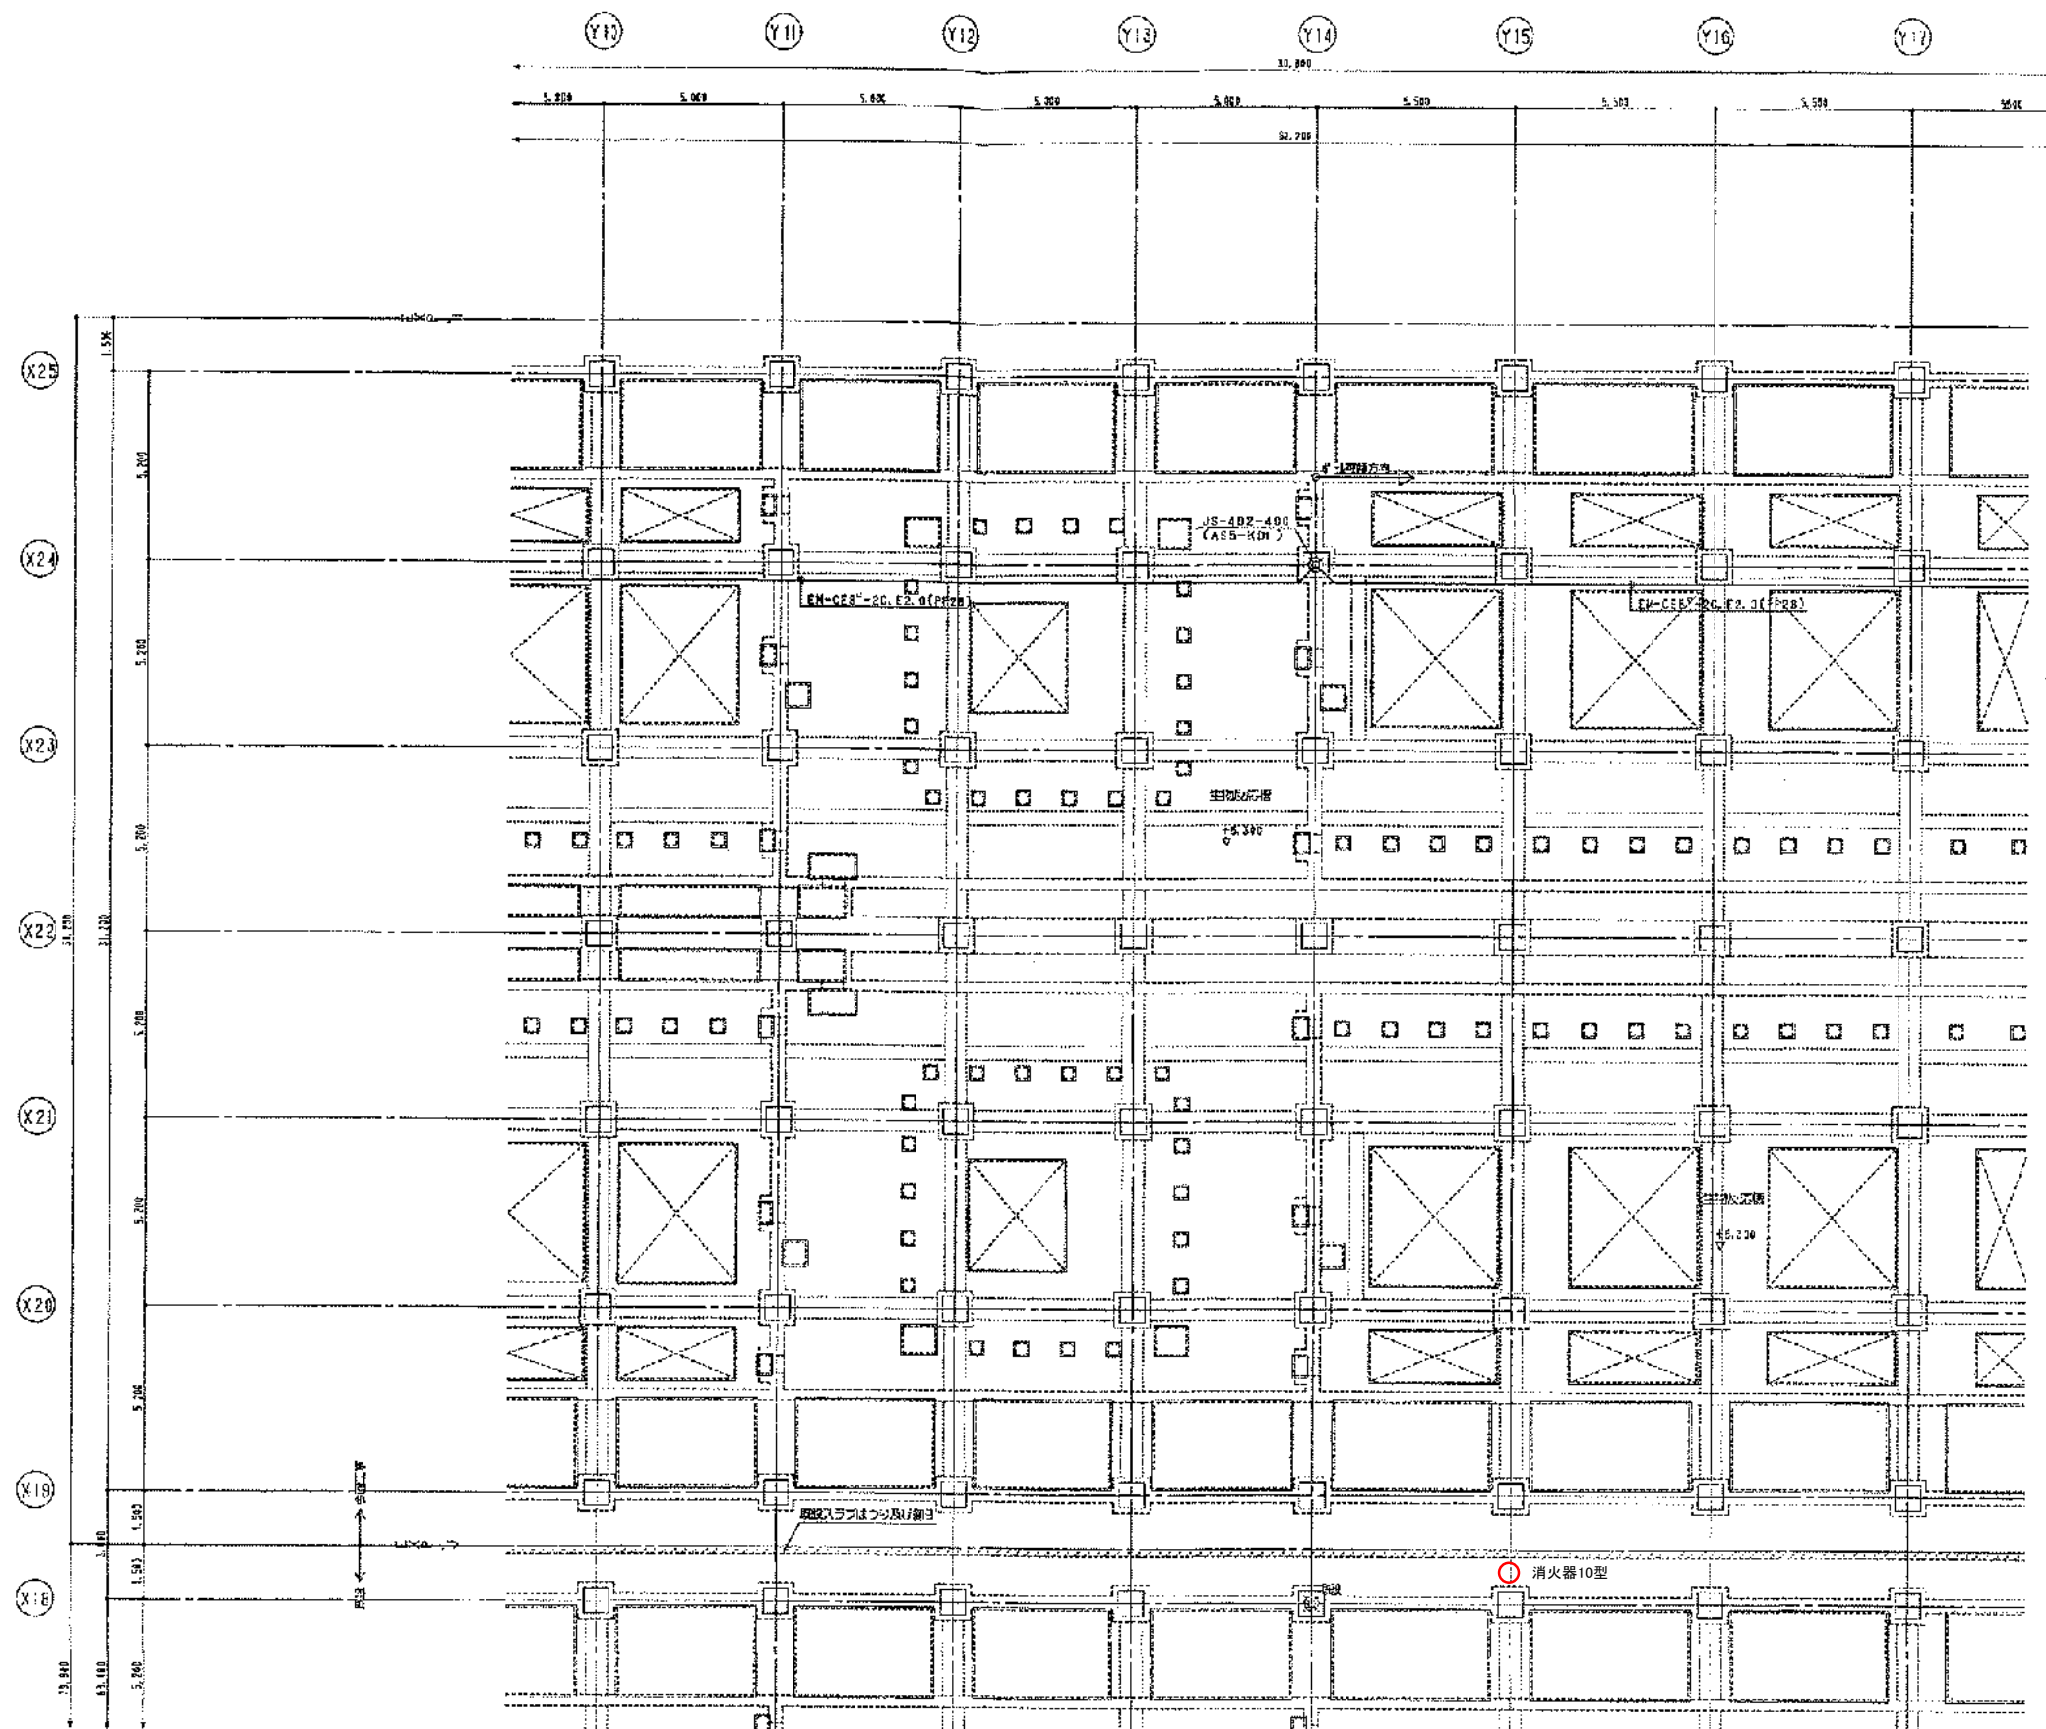

平面図 (その2) 1/100

完成図

工事名	岡山市岡東浄化センター建設工事その20		
図面名称	水処理施設 電気・コンクリート・基礎・火災検知装置 平面図 (その2) 縮尺 1/100		
完成年月	平成17年3月	図面種類コード	Z405
設計監理	日本下水道事業団	図面番号	AE-3
施工者	清水・前田特定建設共同企業体	現場代理人	森田 勝祐

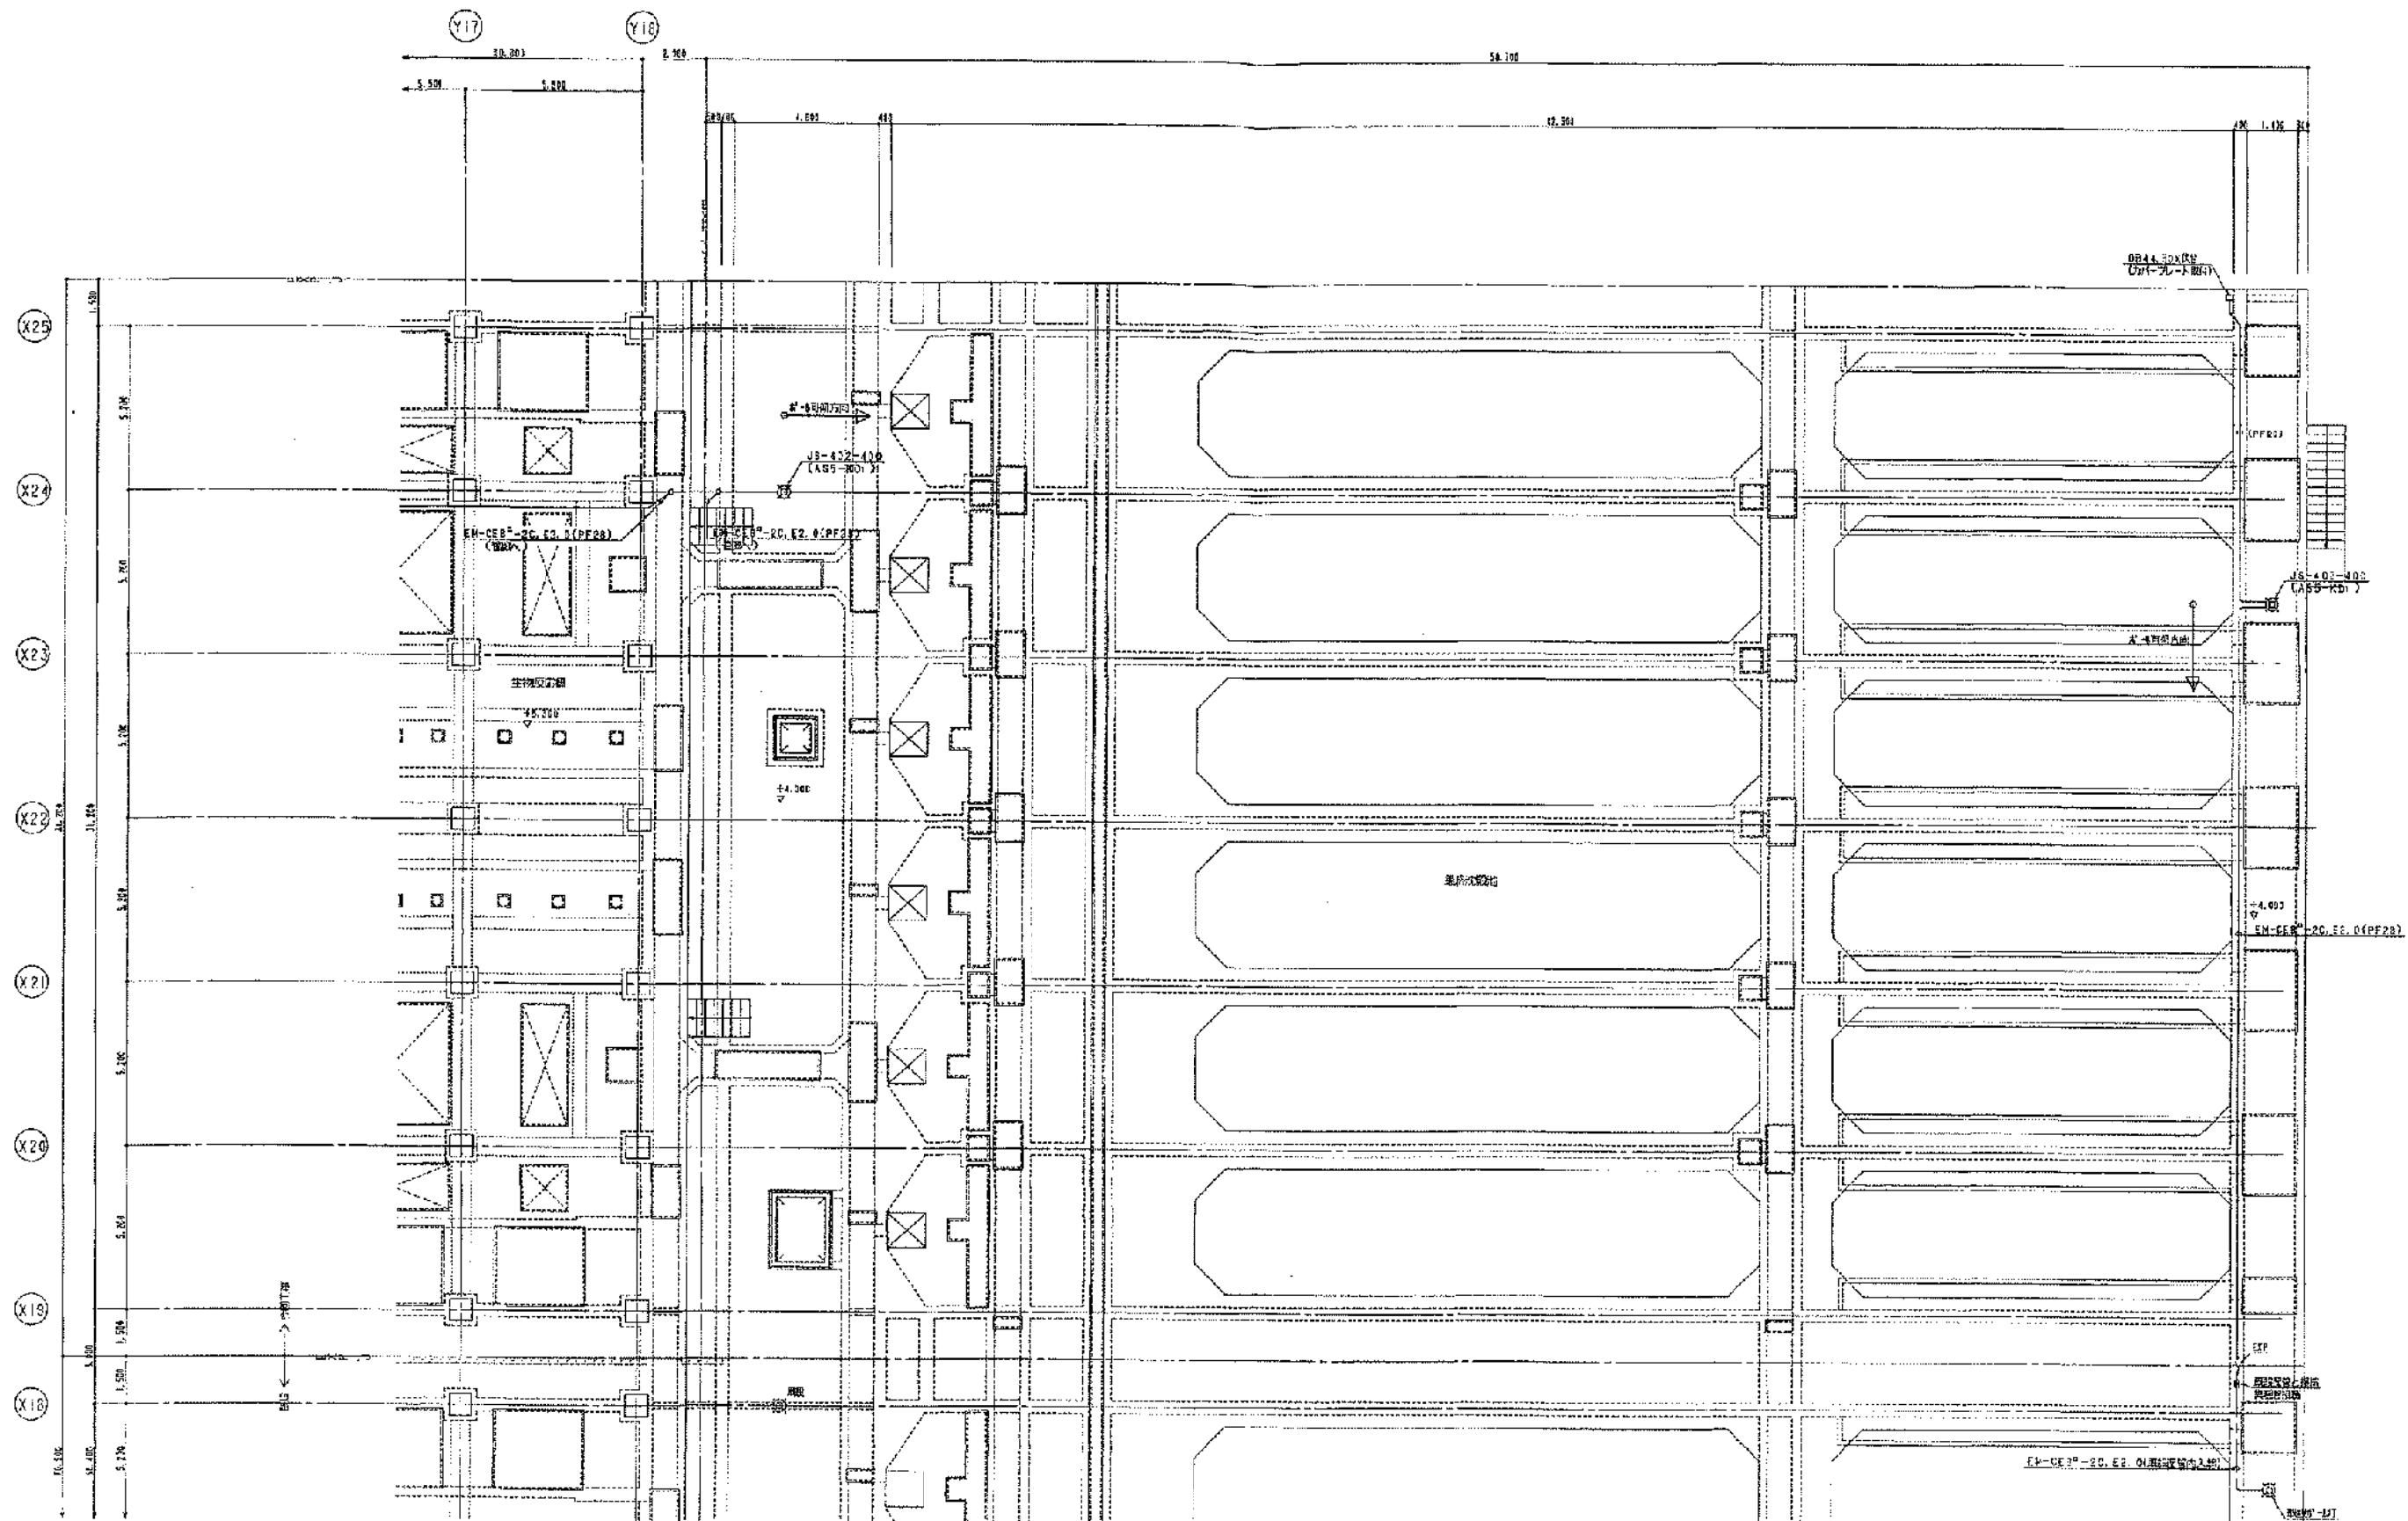

完成图