

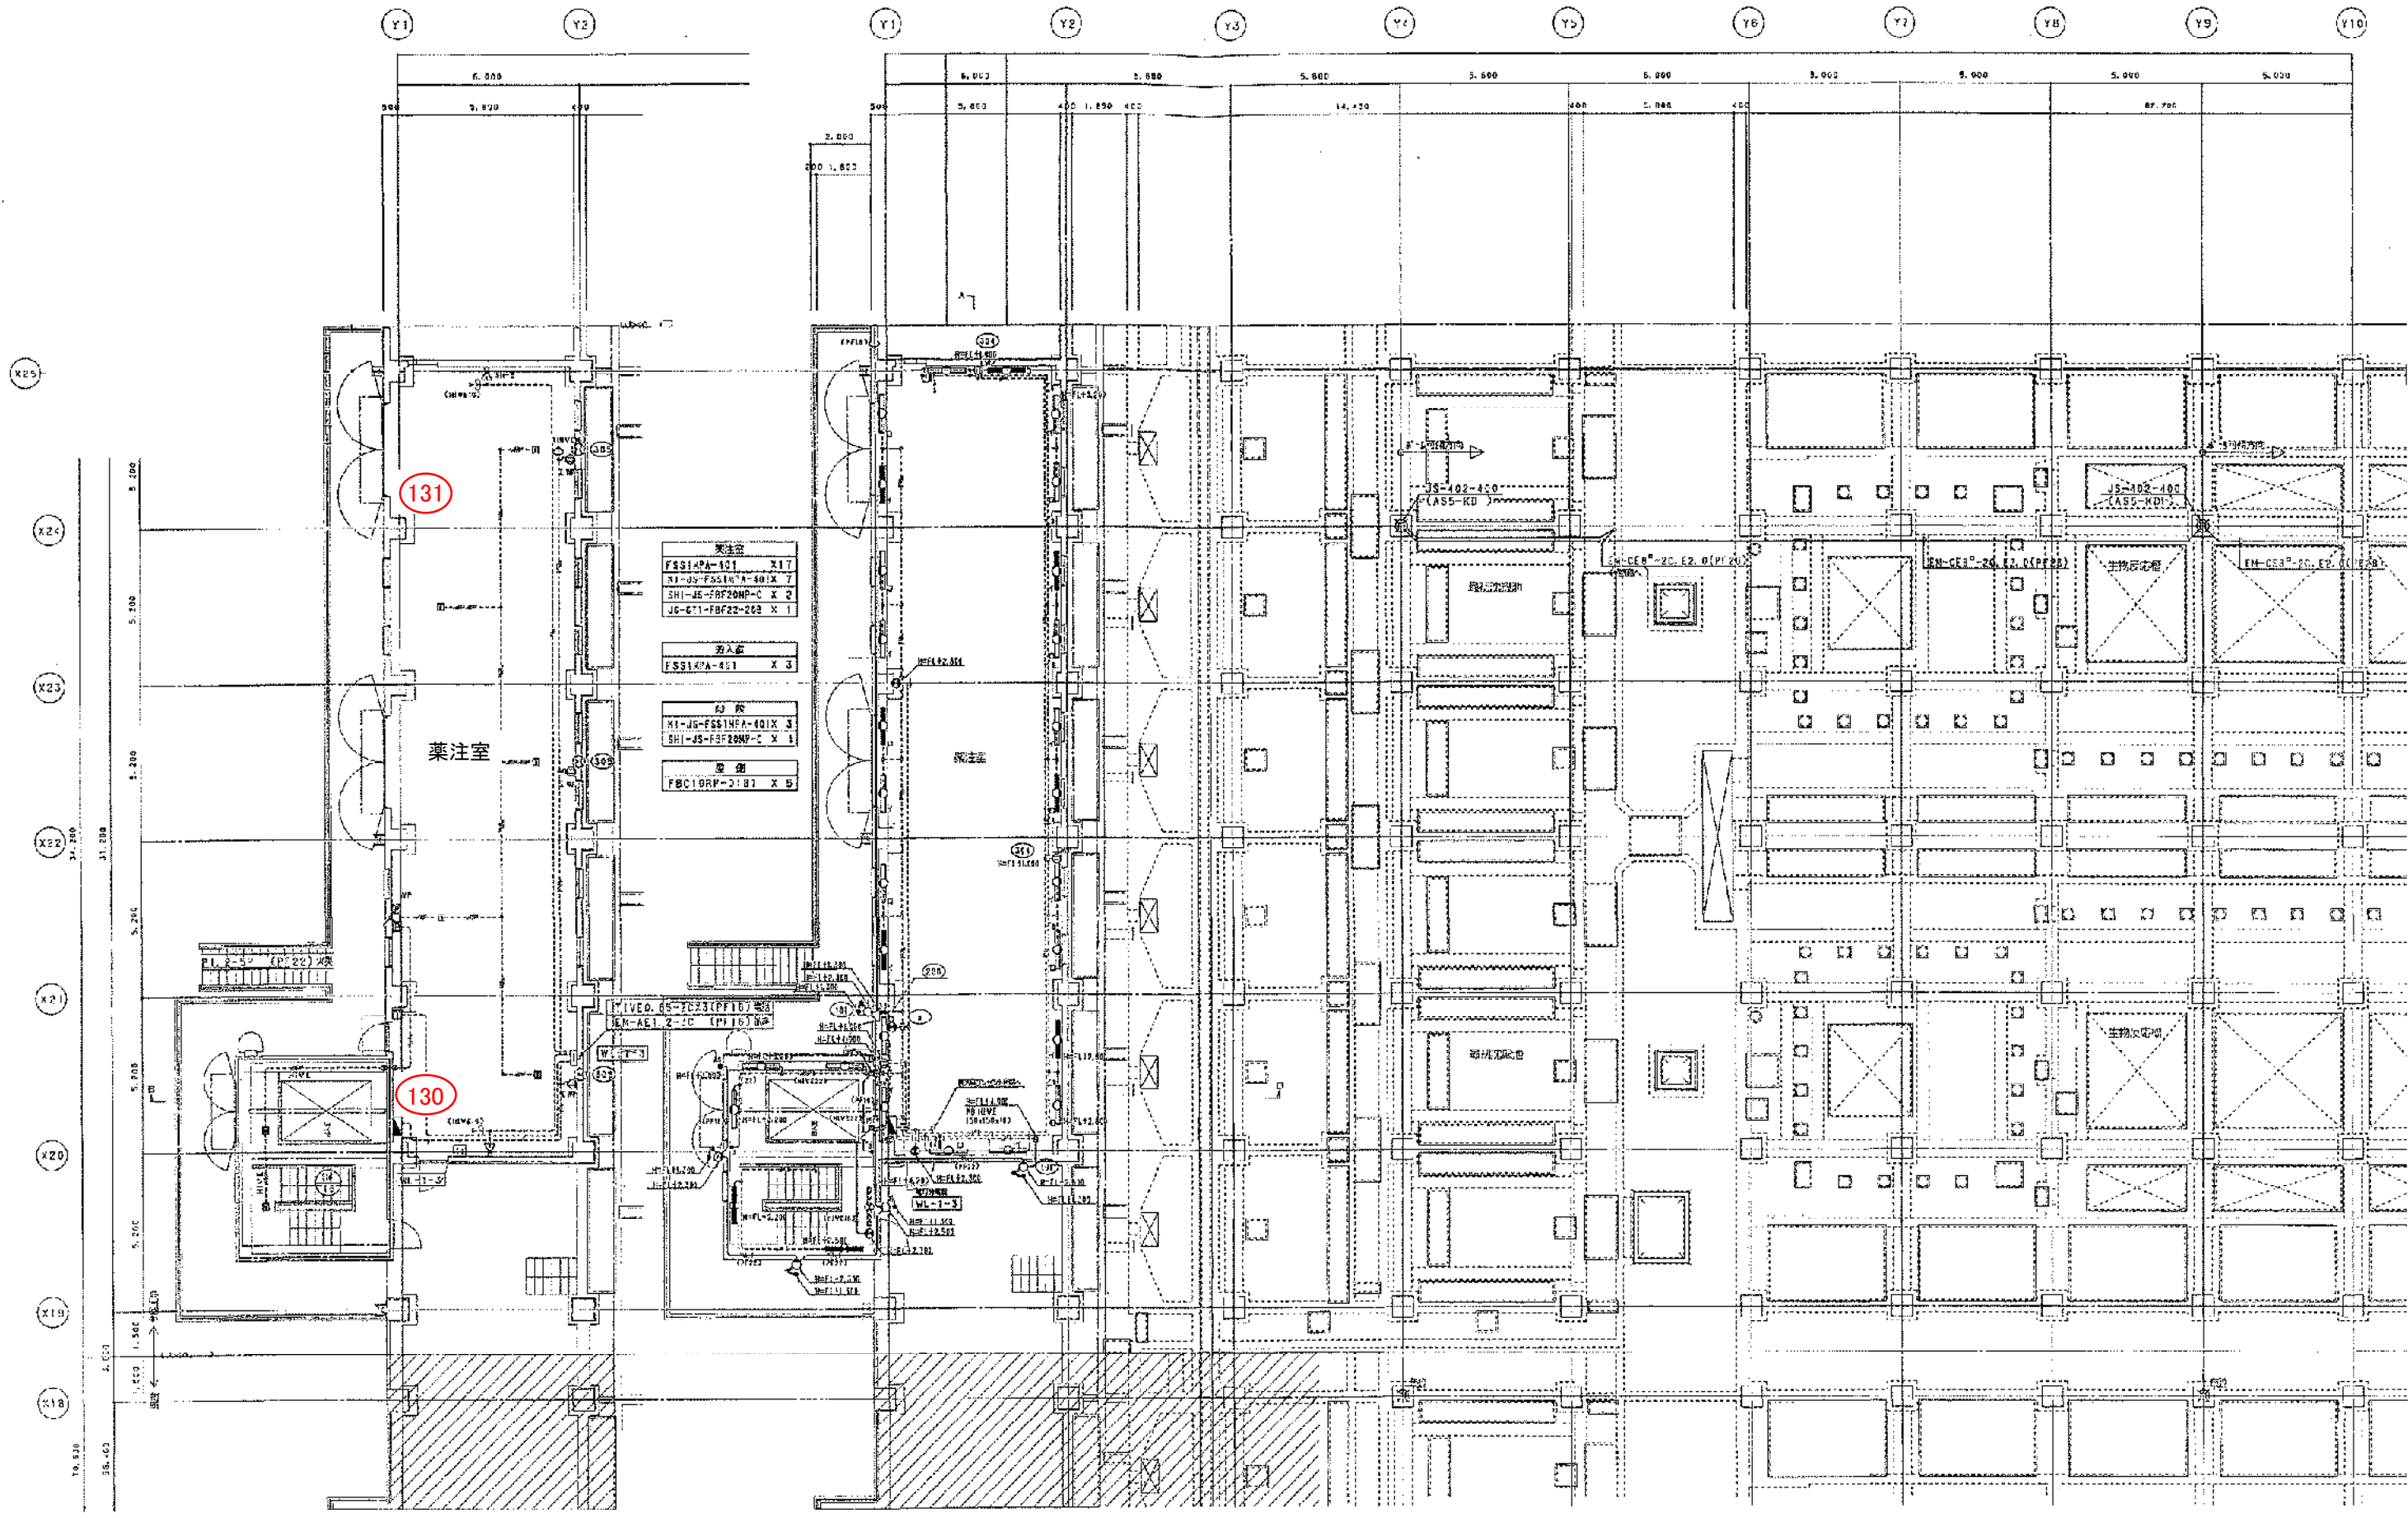


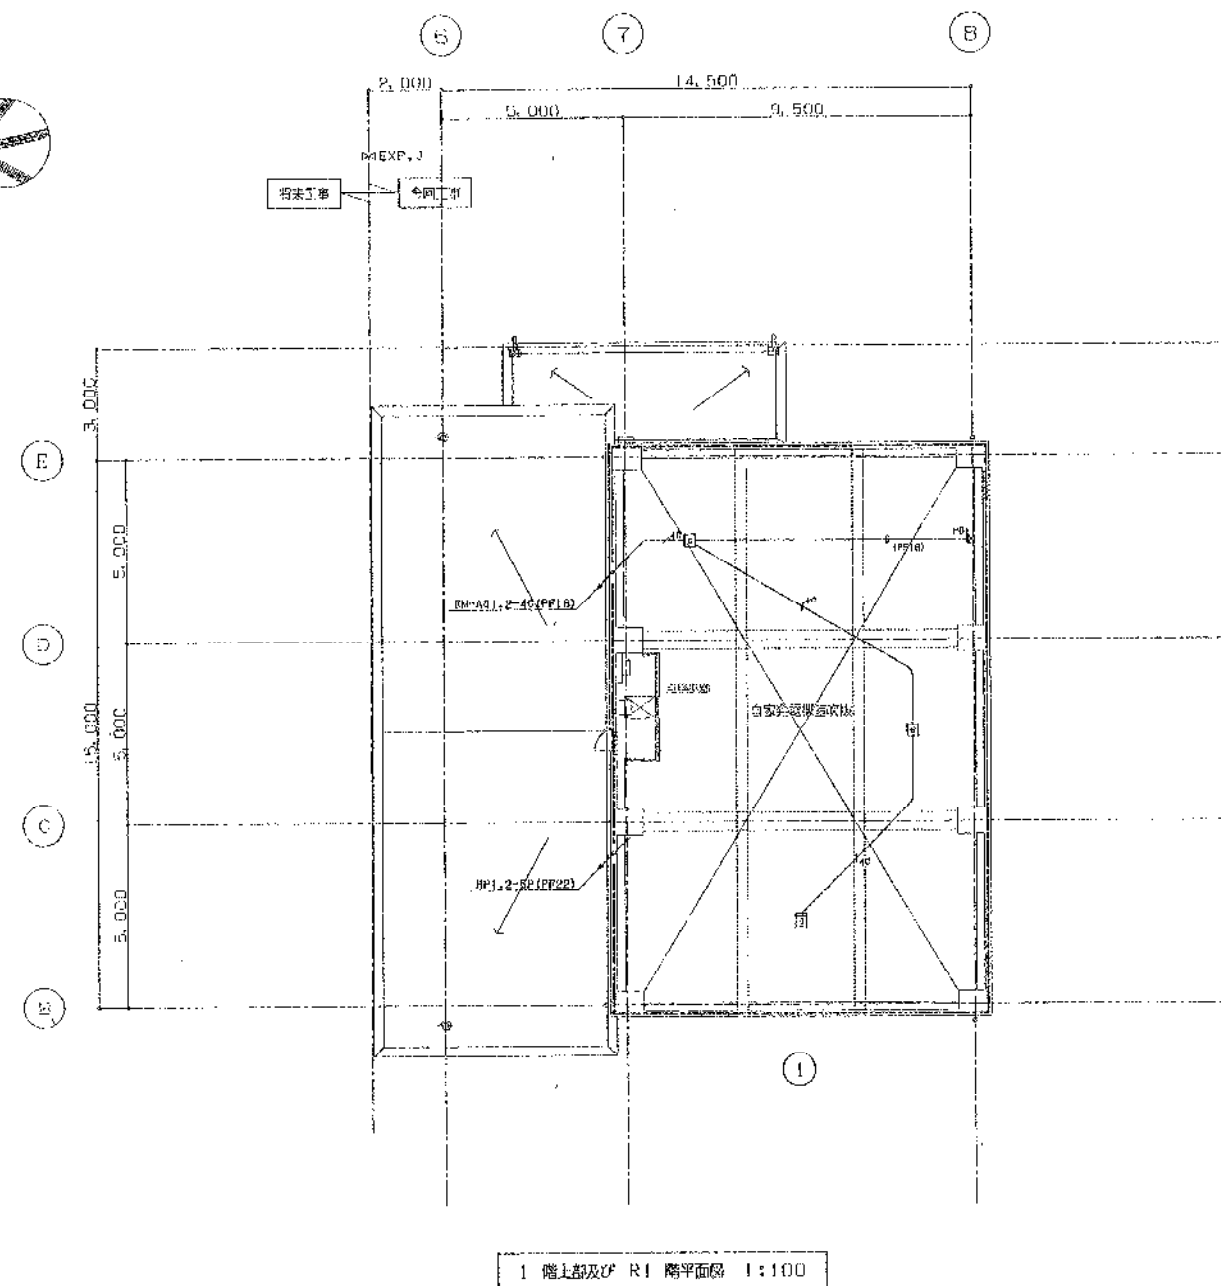

1階平面図



平面図 (その1) 1/100

岡東浄化センター 1系No.2薬注室
消火器配置図

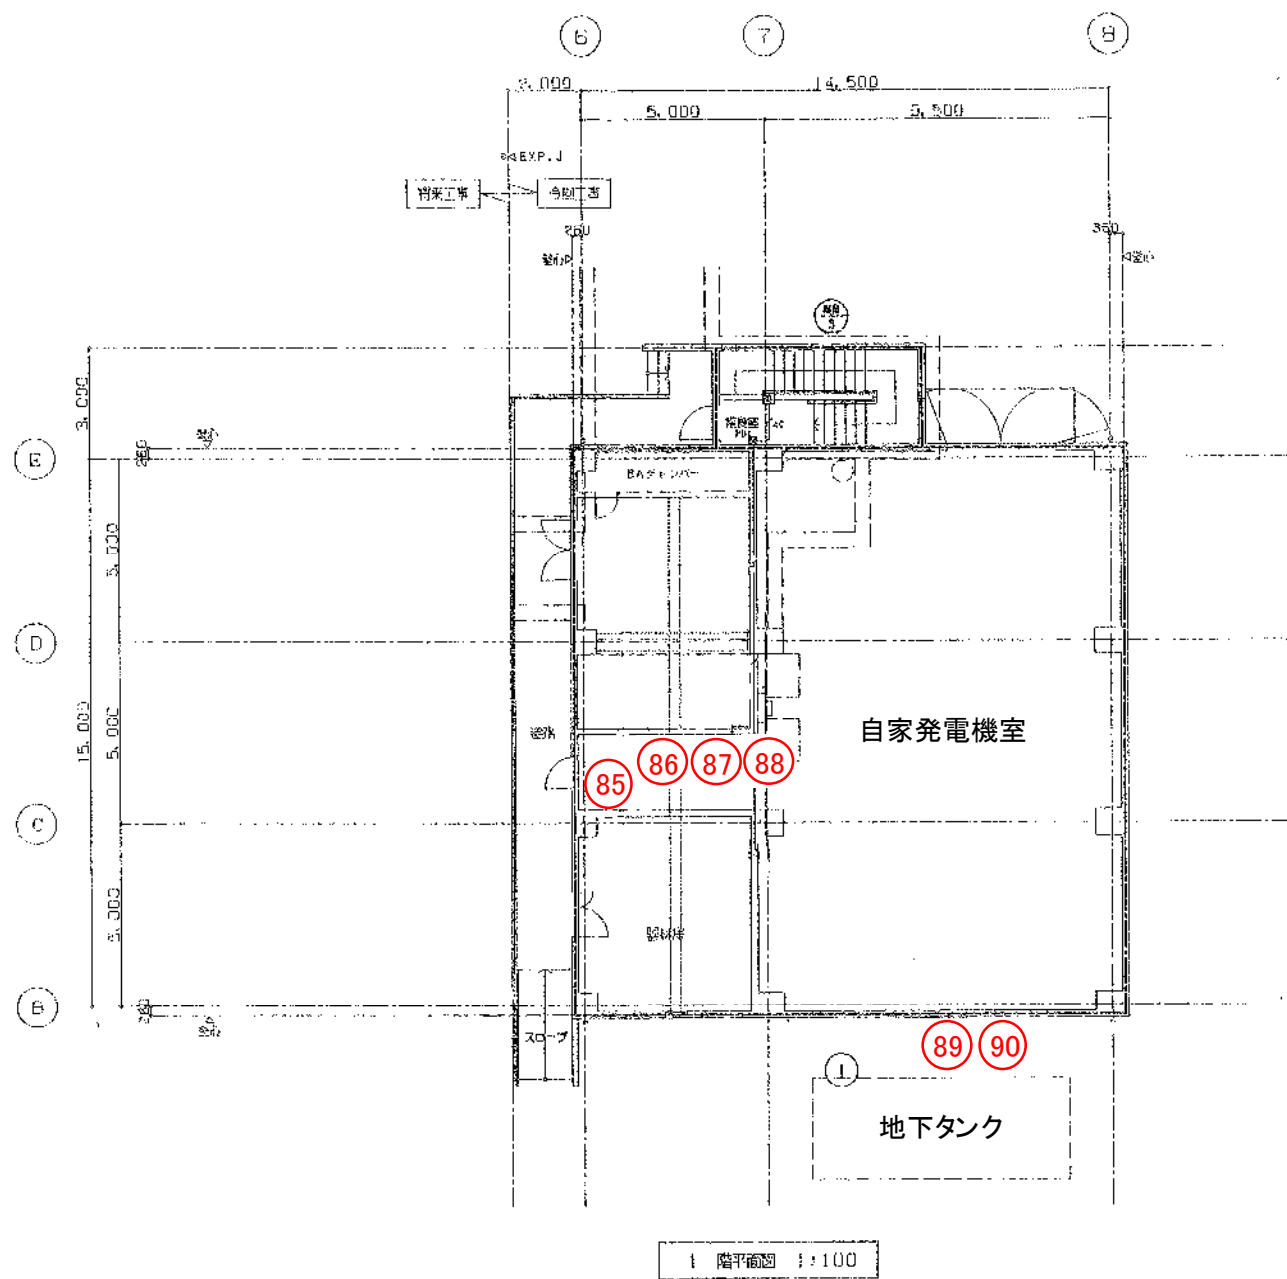


岡東浄化センター 自家発電機棟
消火器配置図



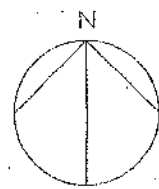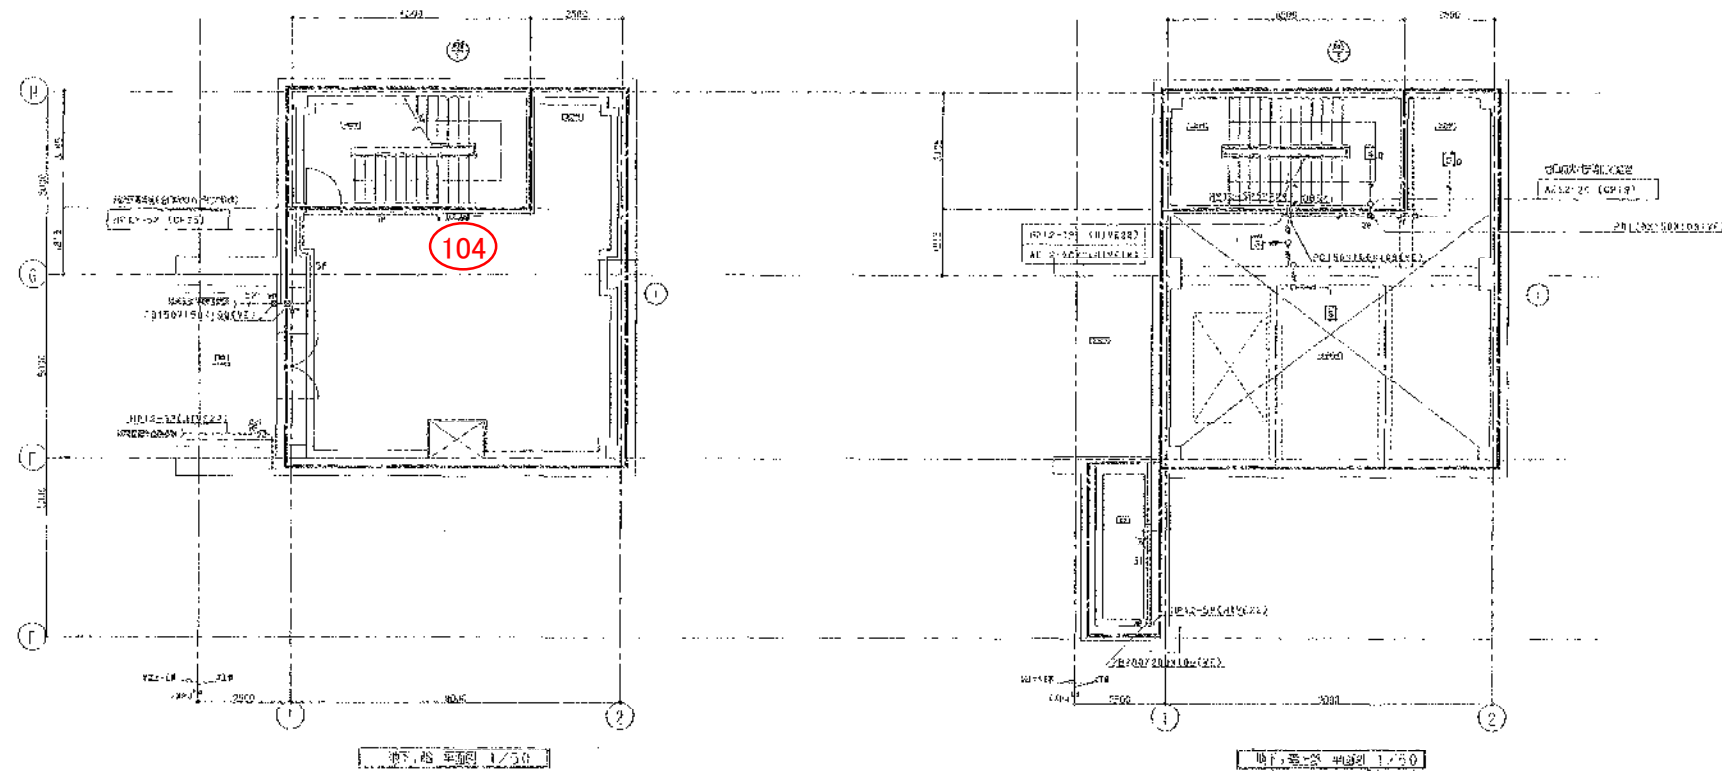


岡東浄化センター 第2脱水機棟
消火器配置図(1)



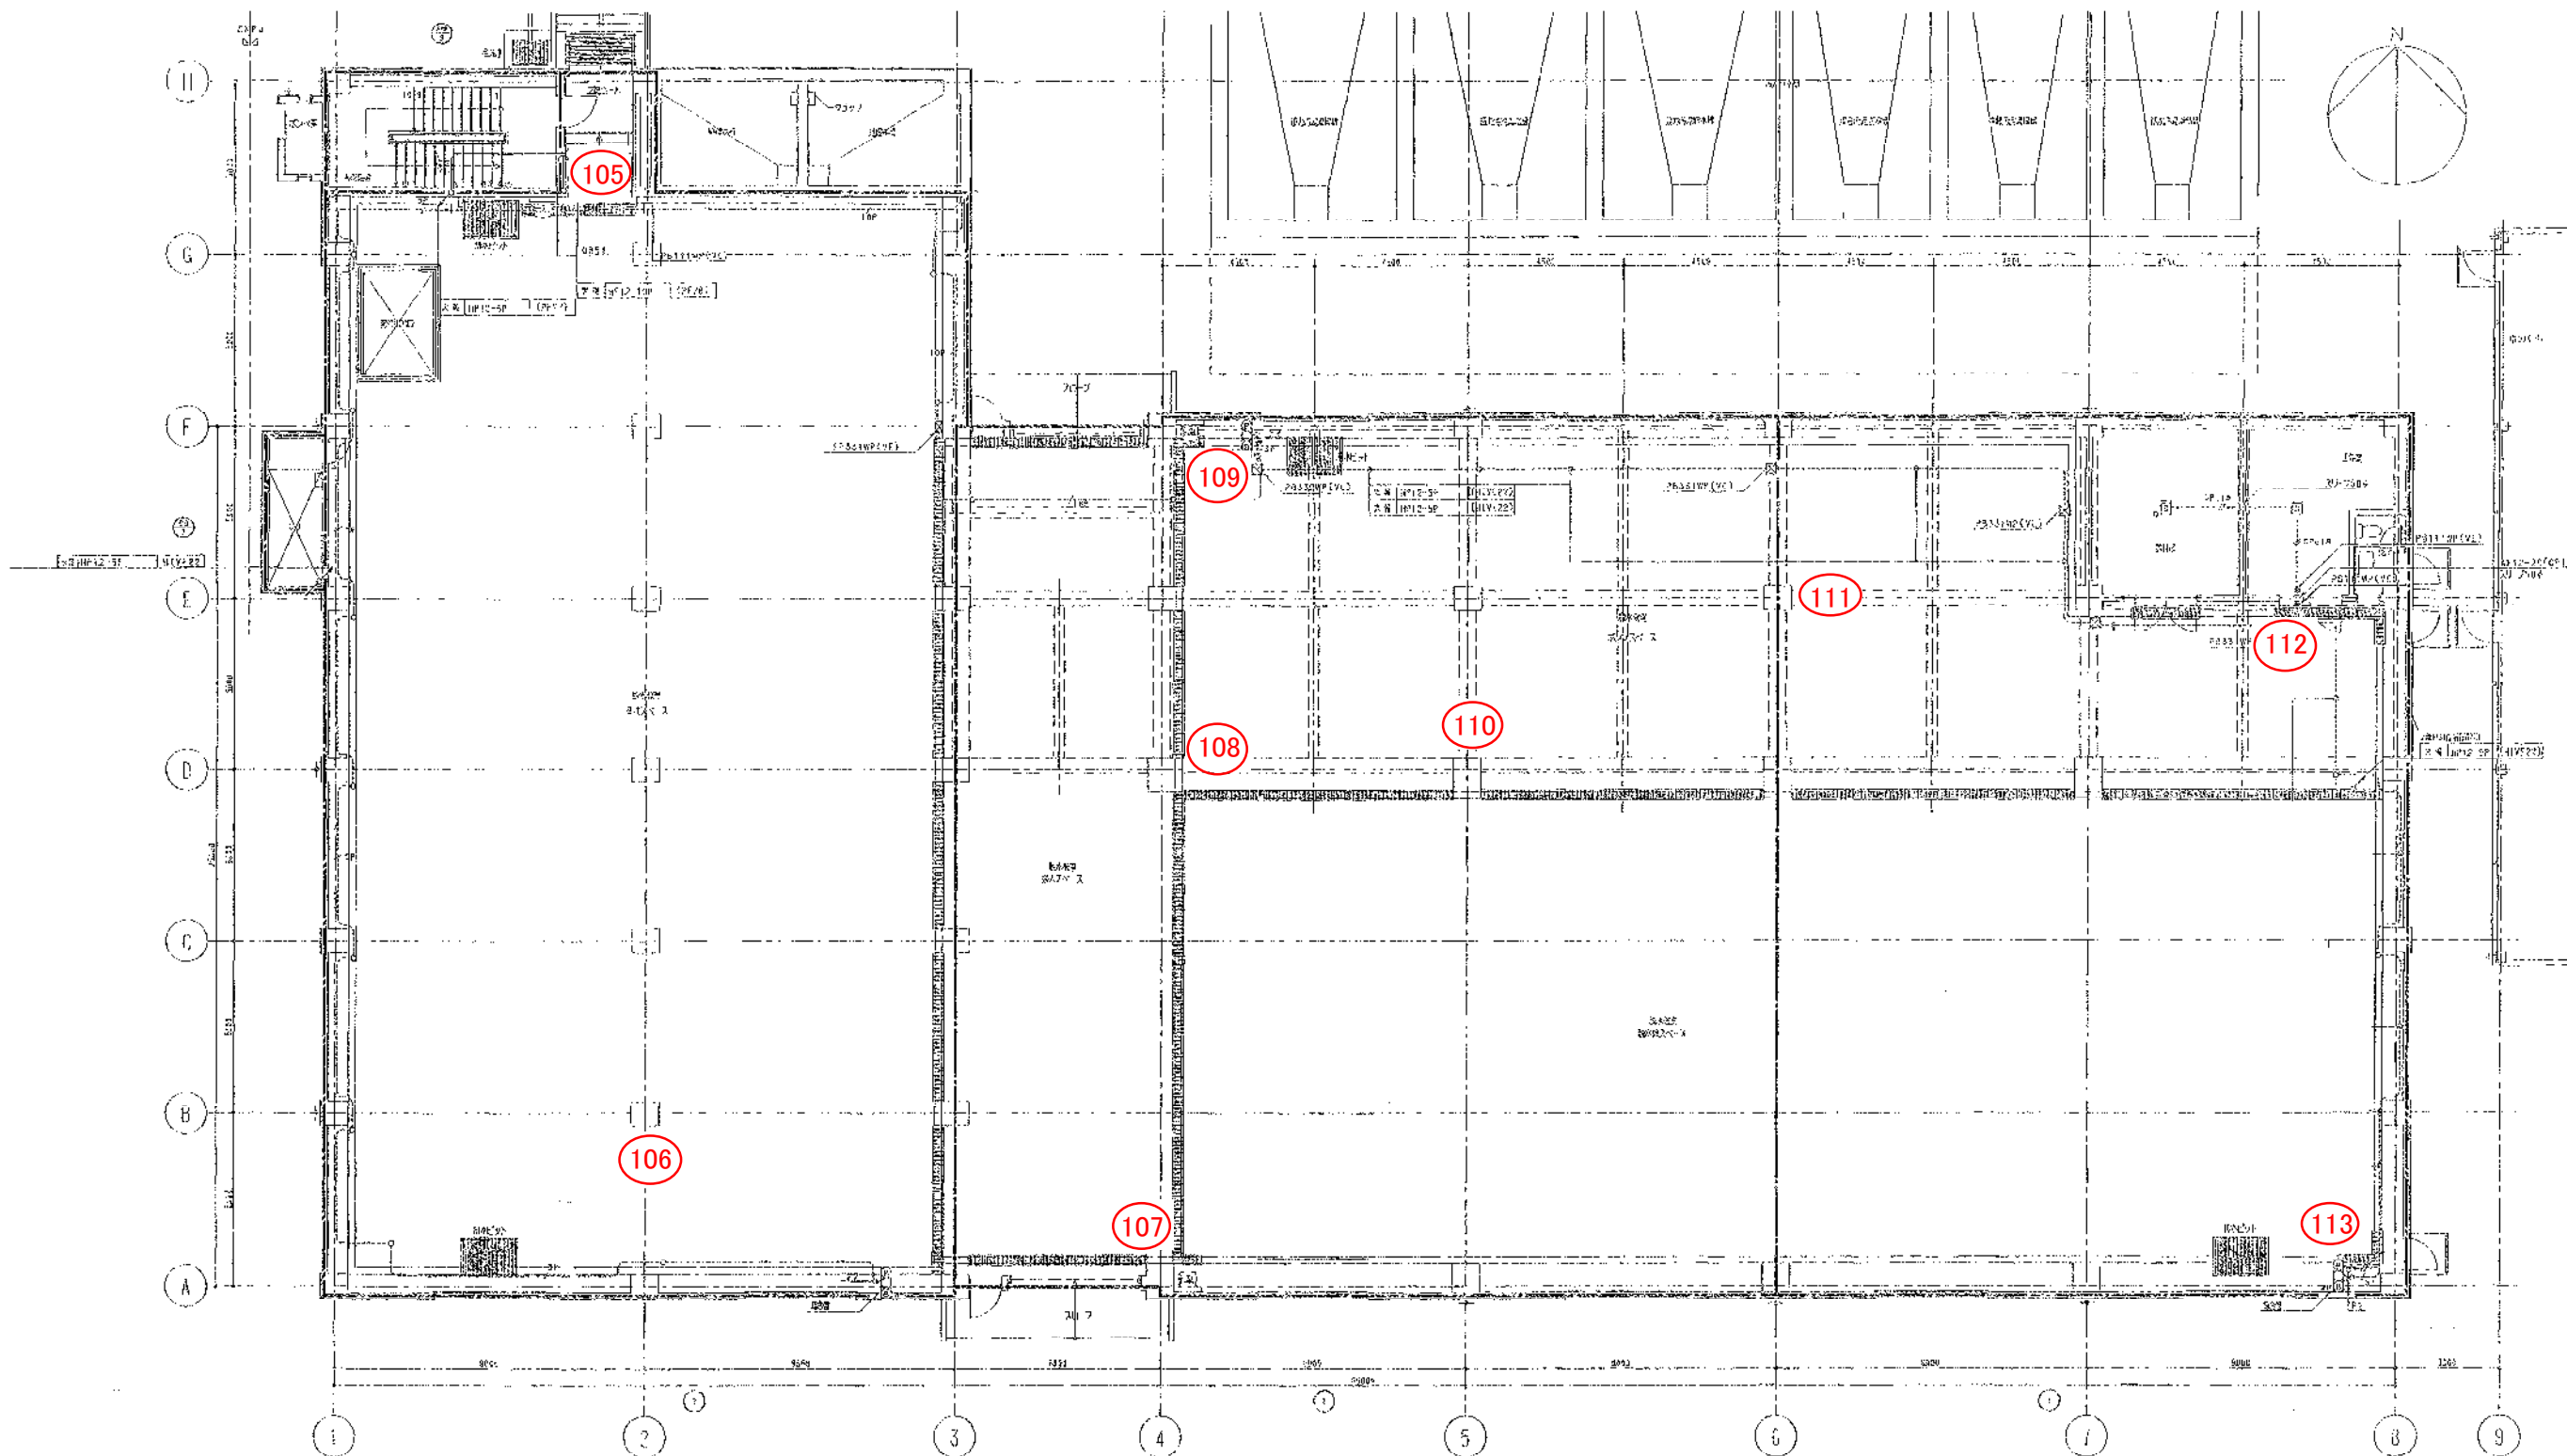


岡東浄化センター 第2脱水機棟
消火器配置図(2)

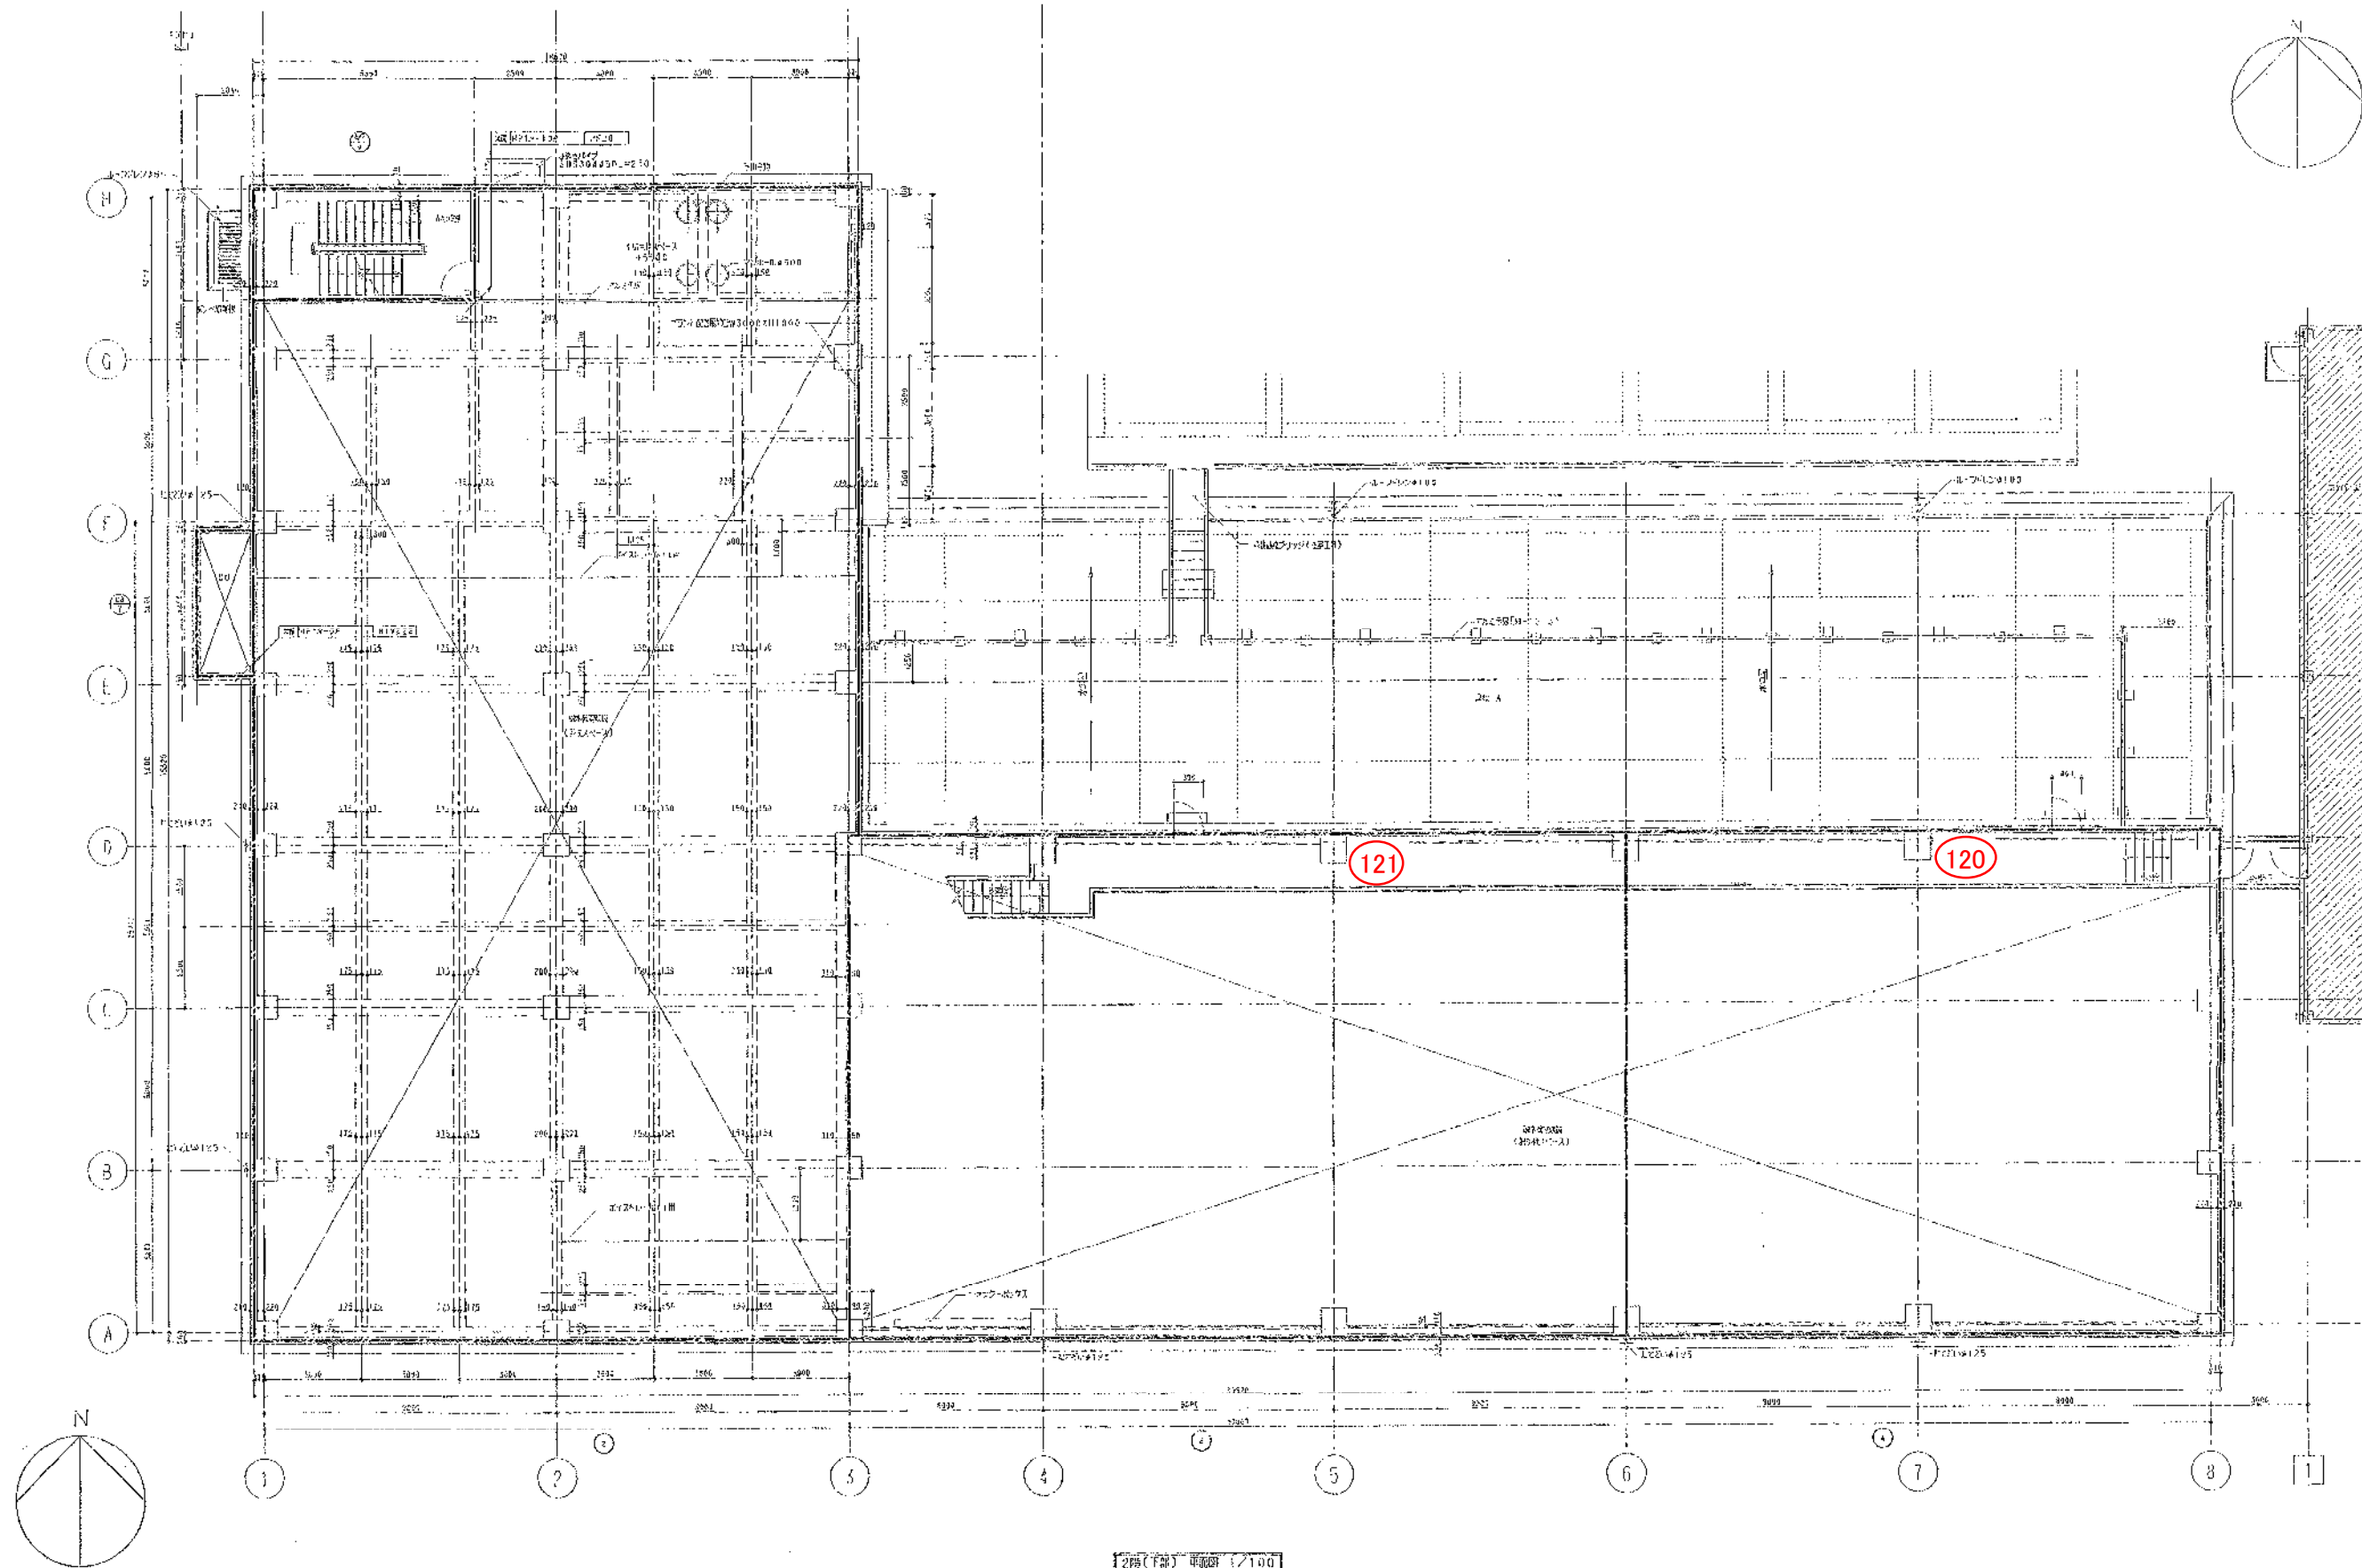


岡東浄化センター 第2脱水機棟
消火器配置図(3)



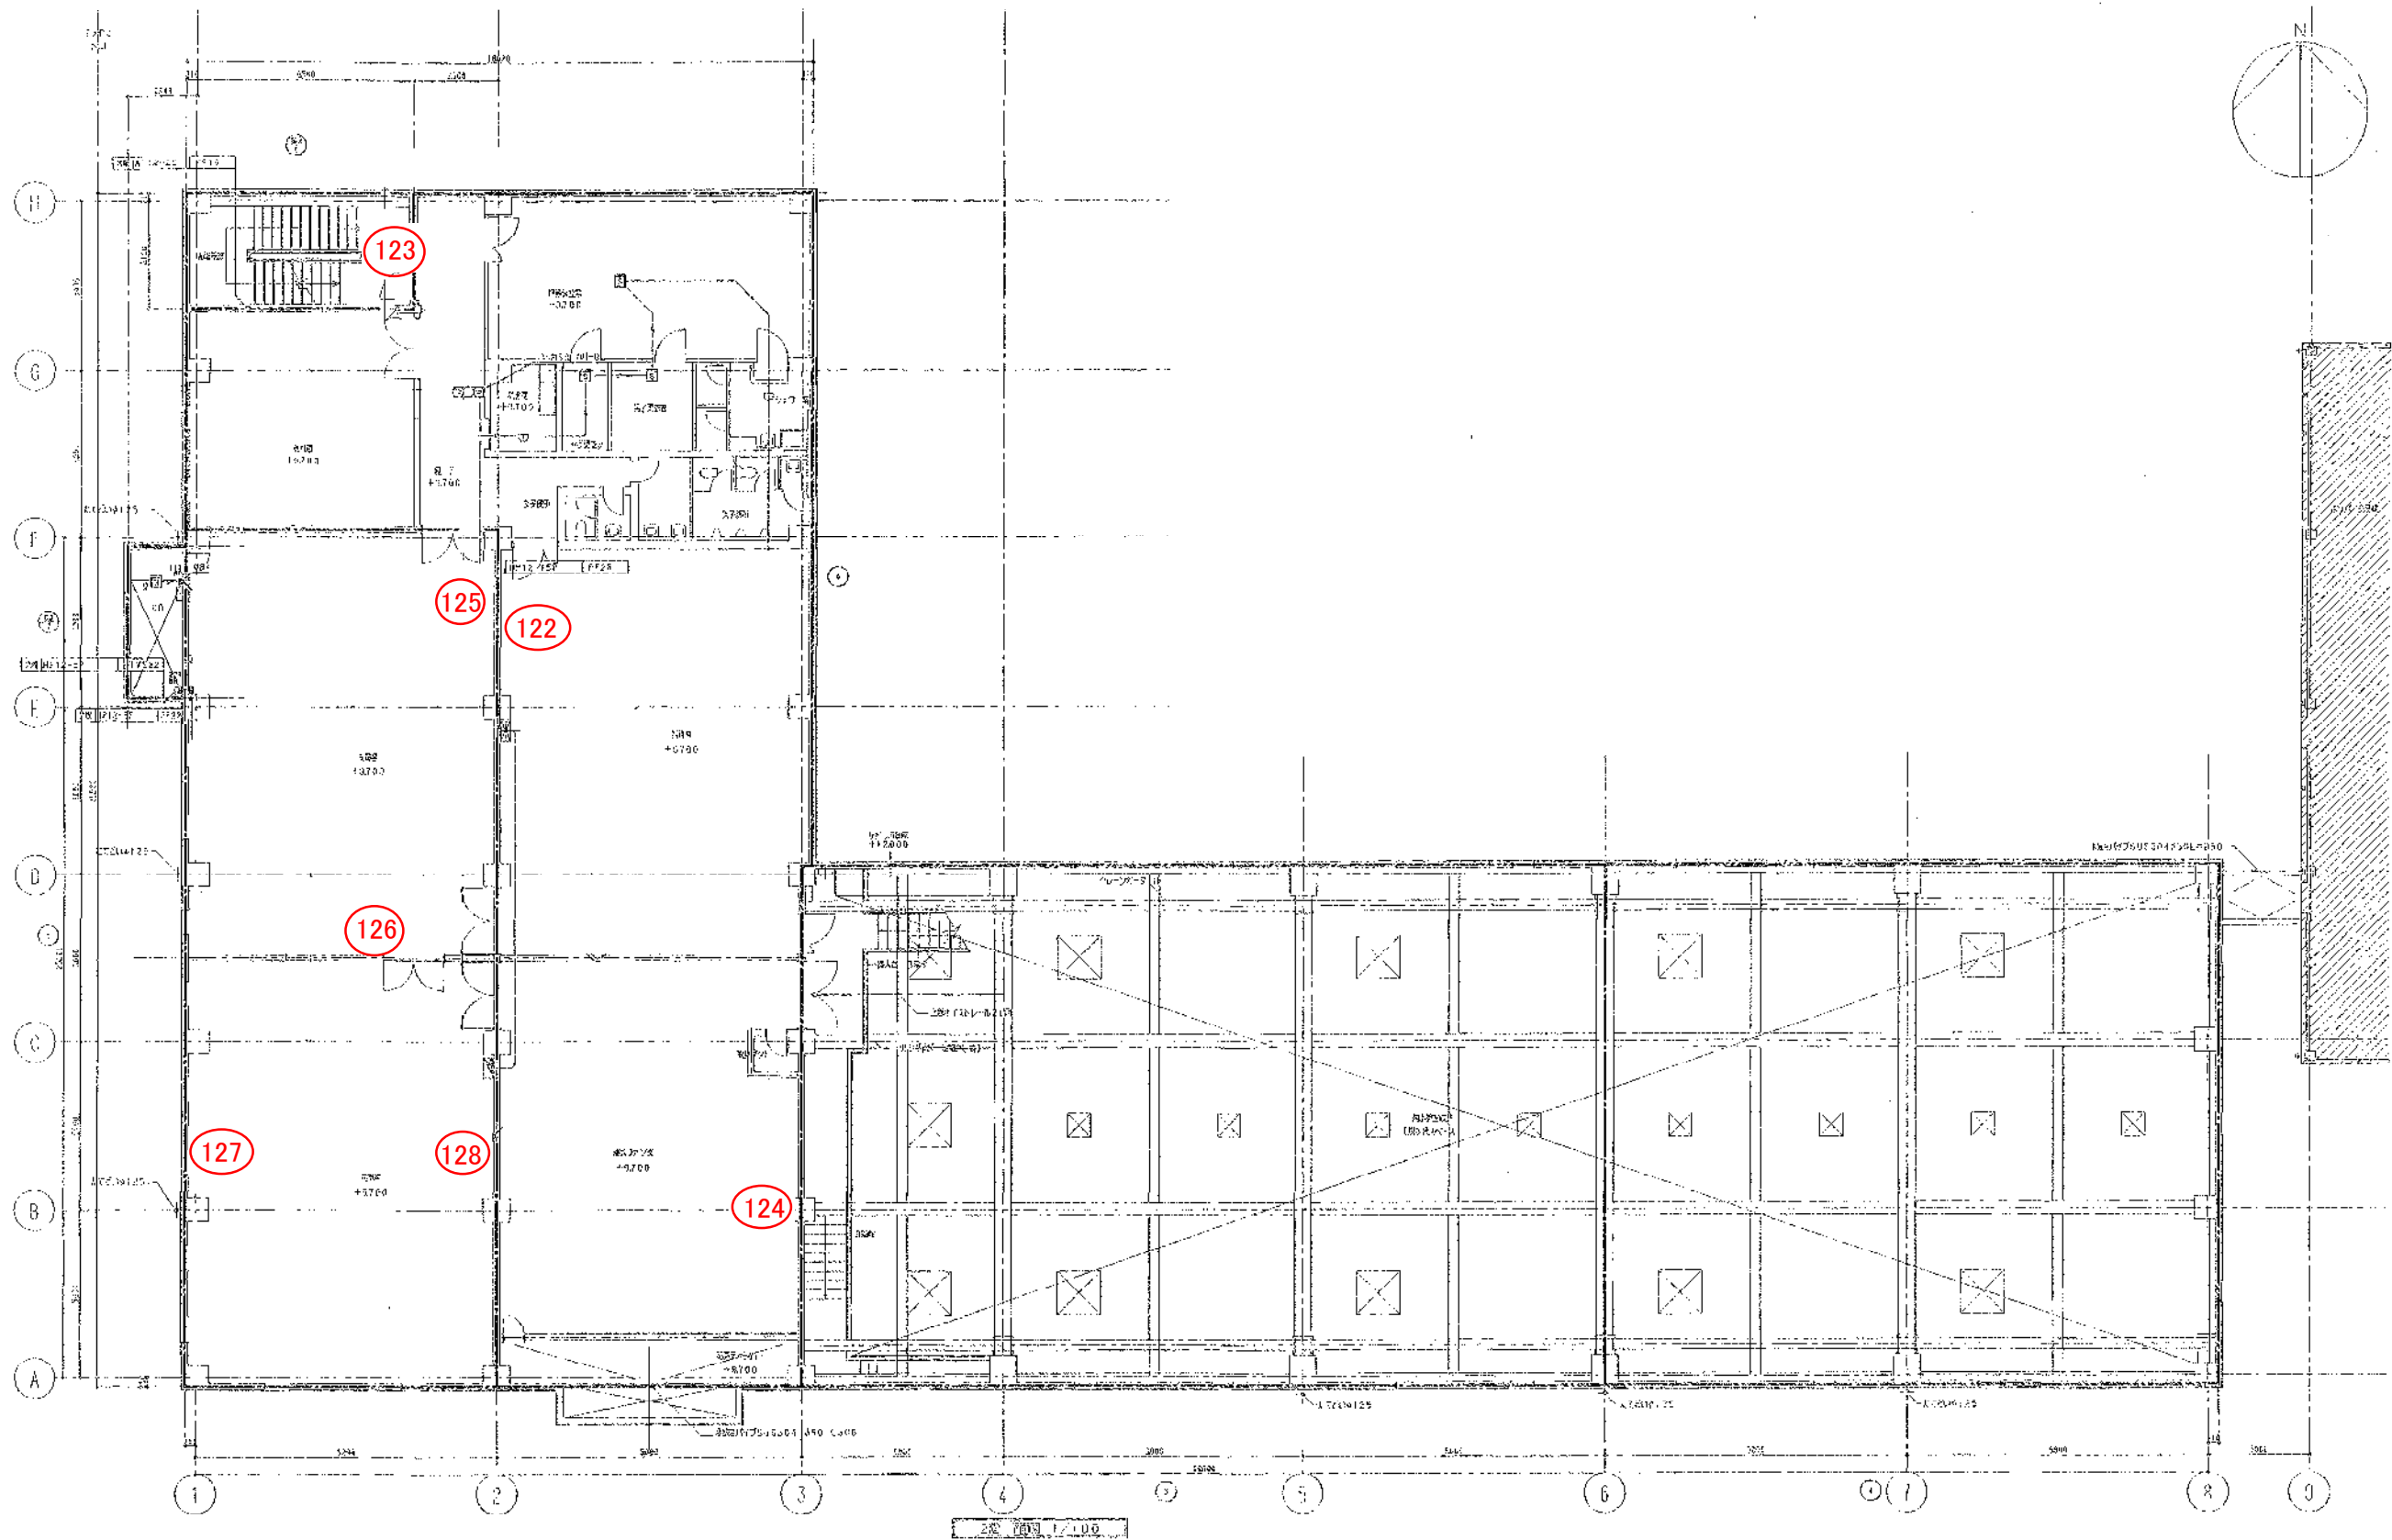


岡東浄化センター 第2脱水機棟
消火器配置図(4)



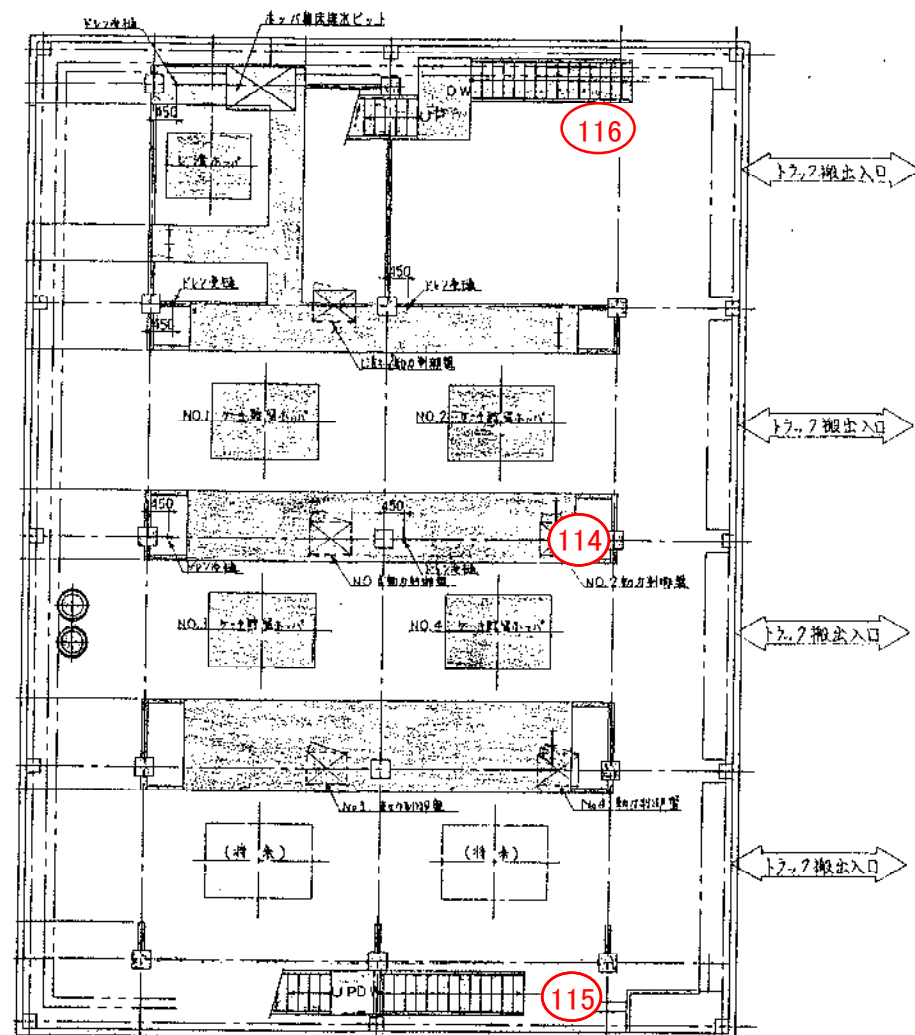



ホッパー棟1F

FL+3770 (+5470)

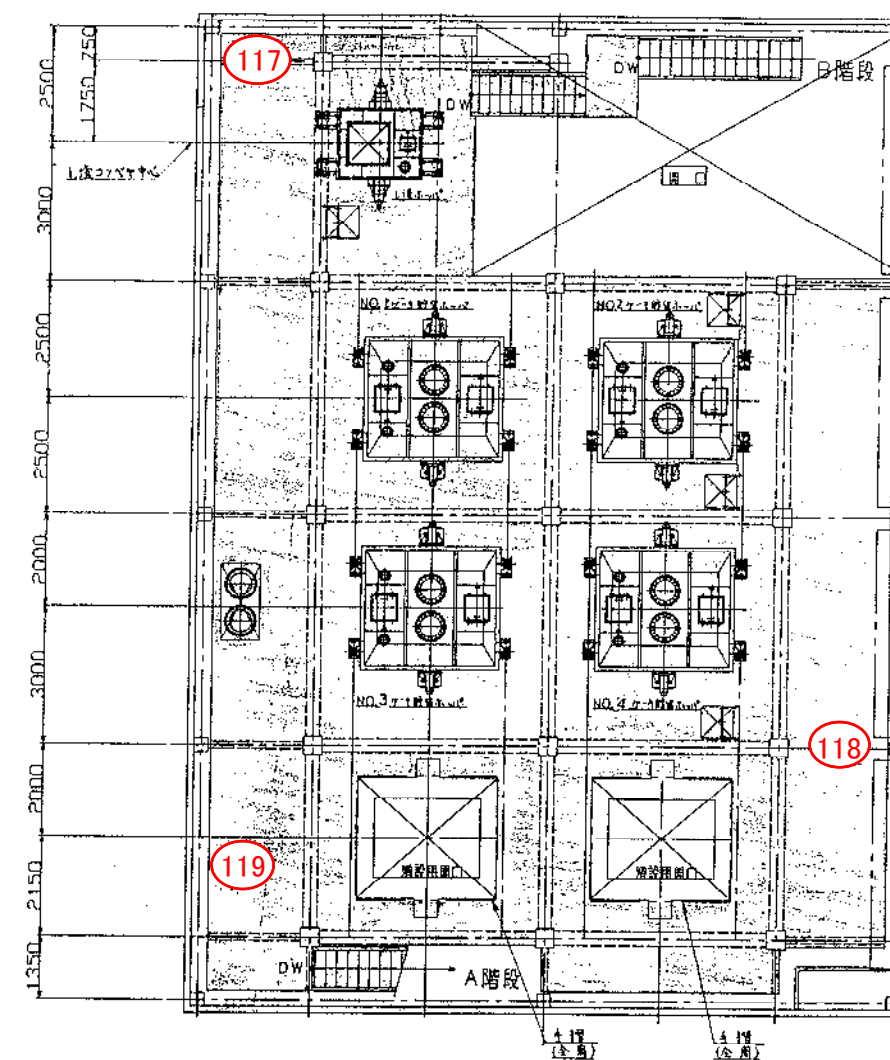

ホッパー棟2F

FL+6100 (+7800)

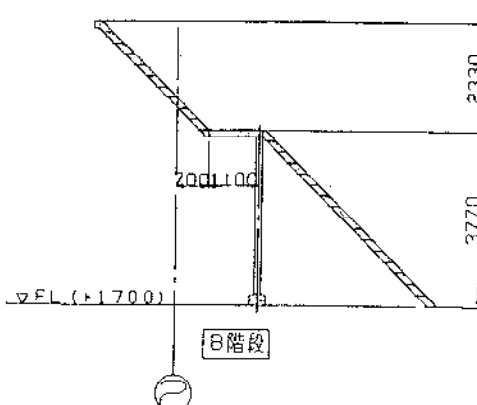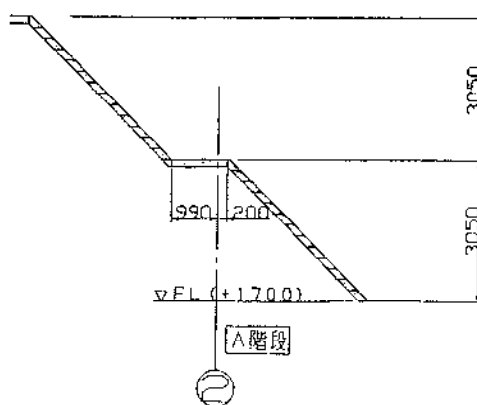

No.	日付	図面	説明	作成	確認