



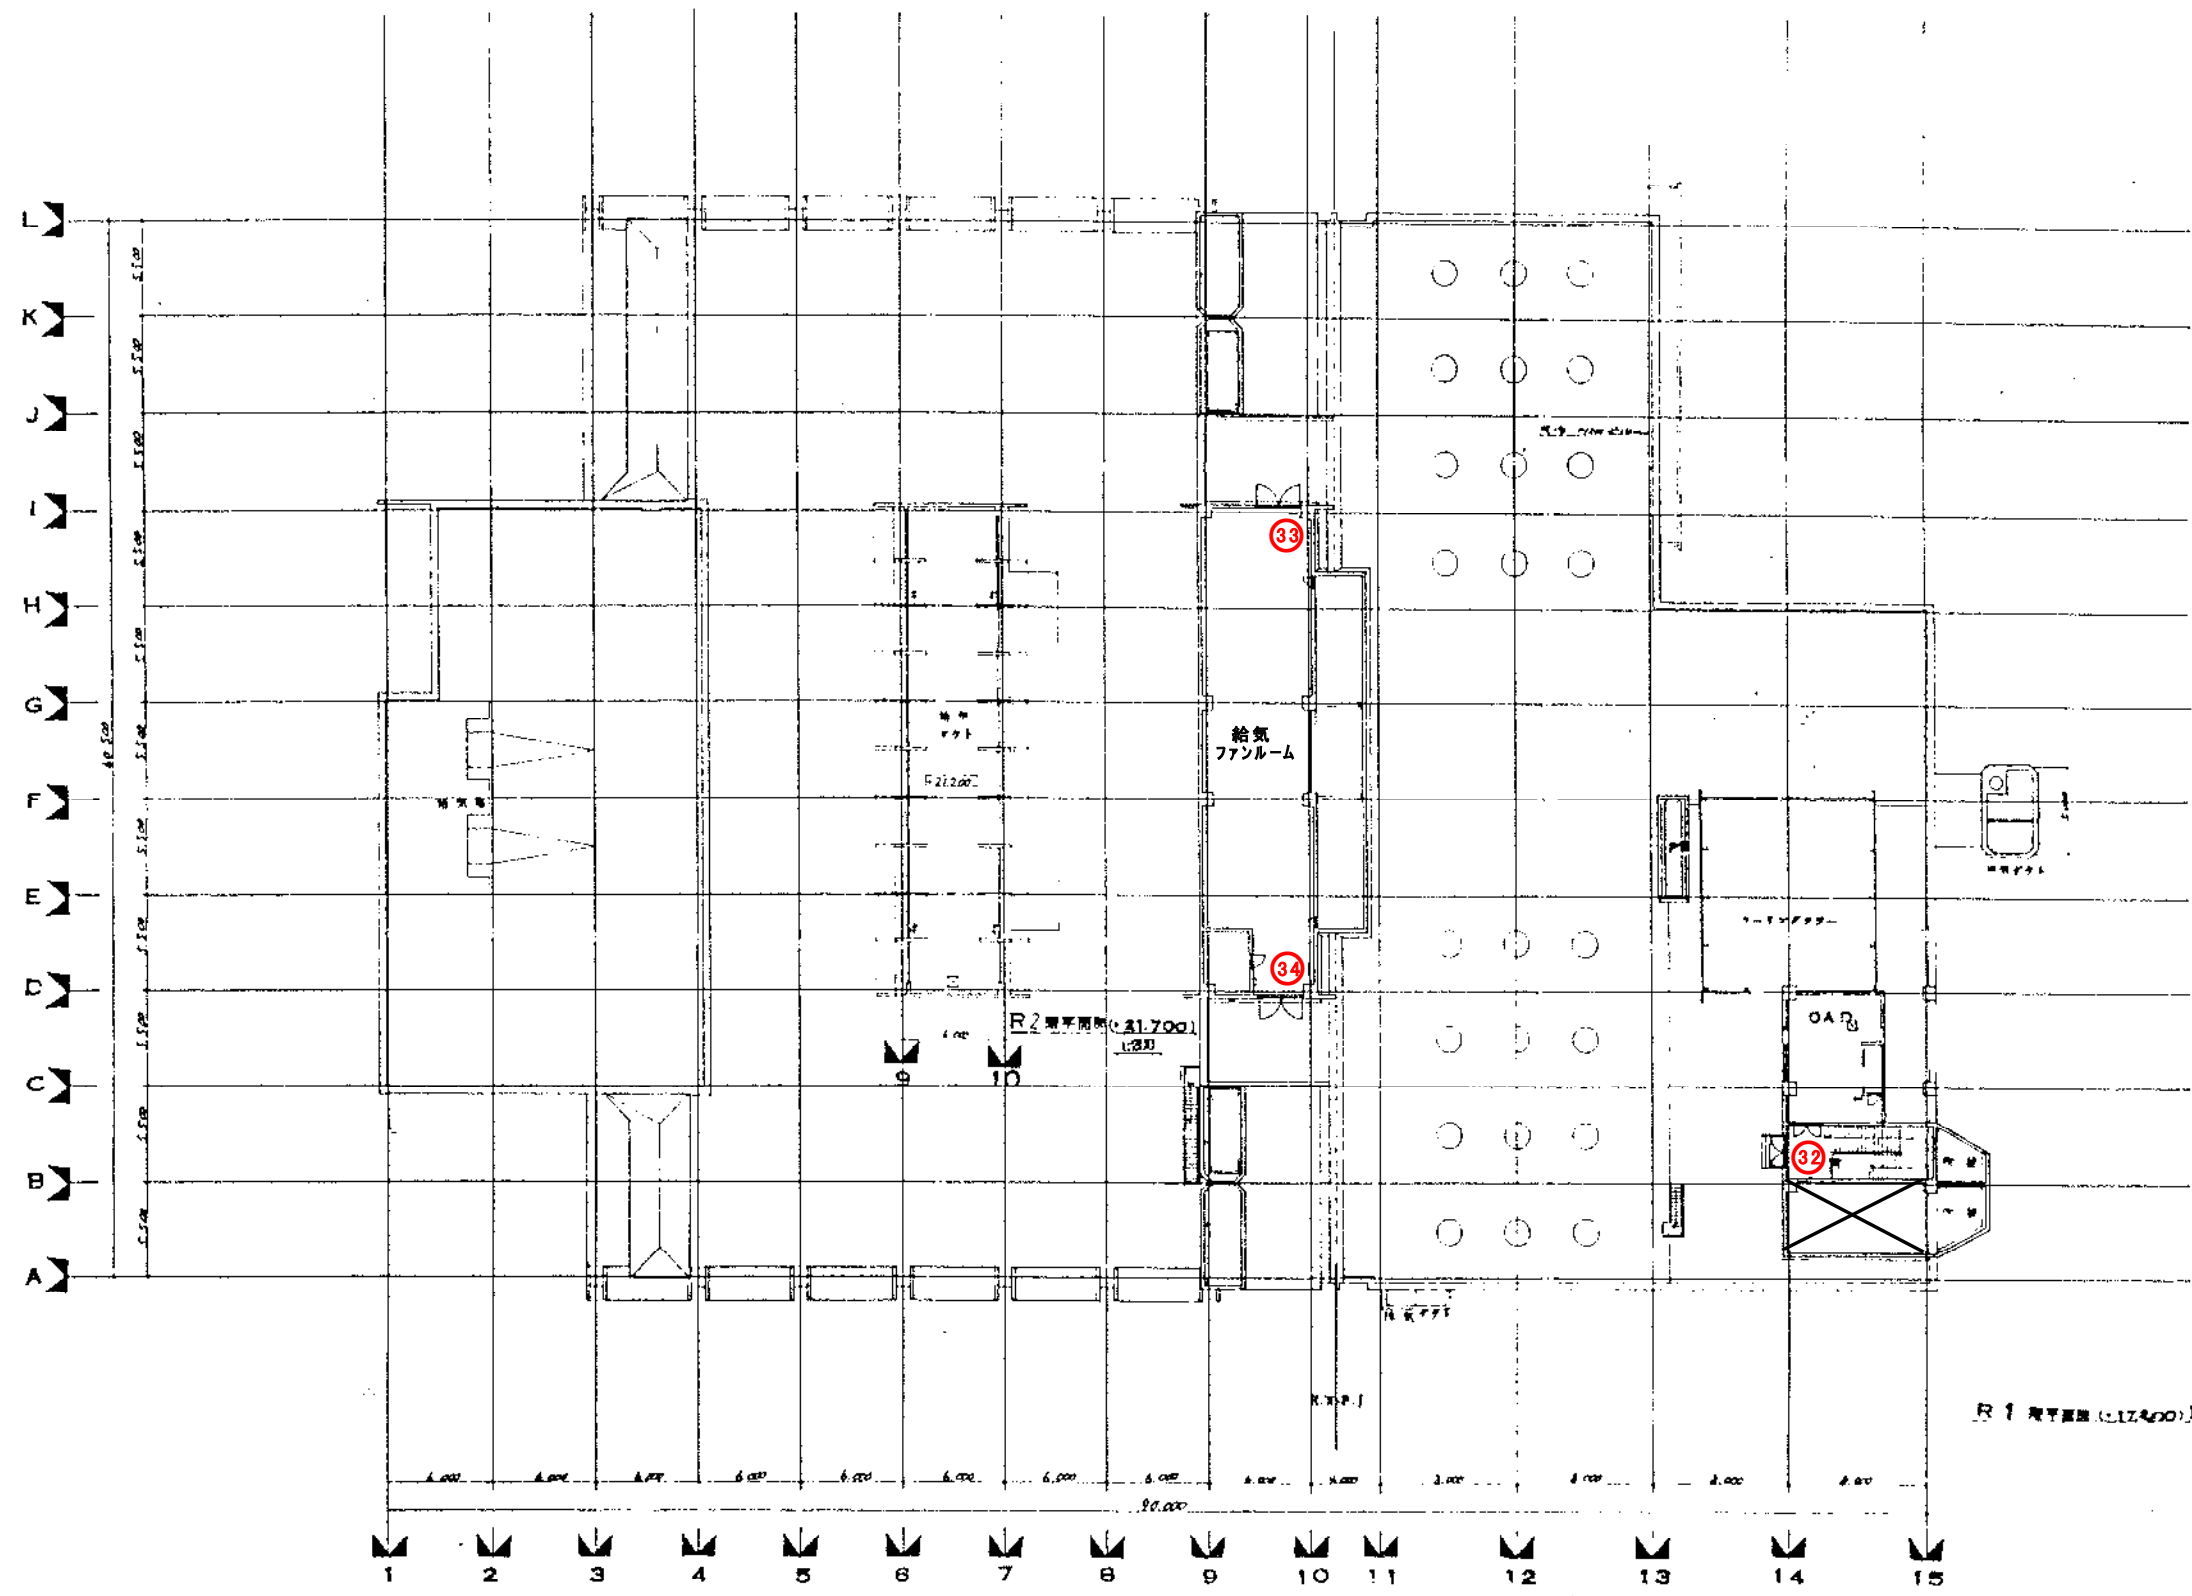


平井排水センター消火器配置図
雨水ポンプ棟 R1F、R2F



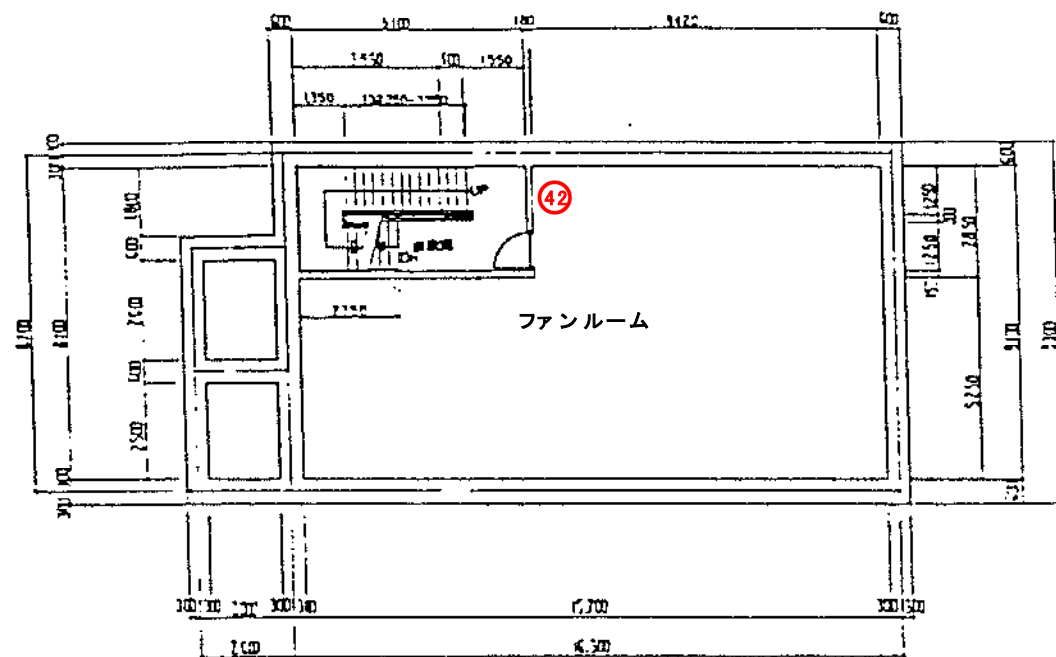


B1F

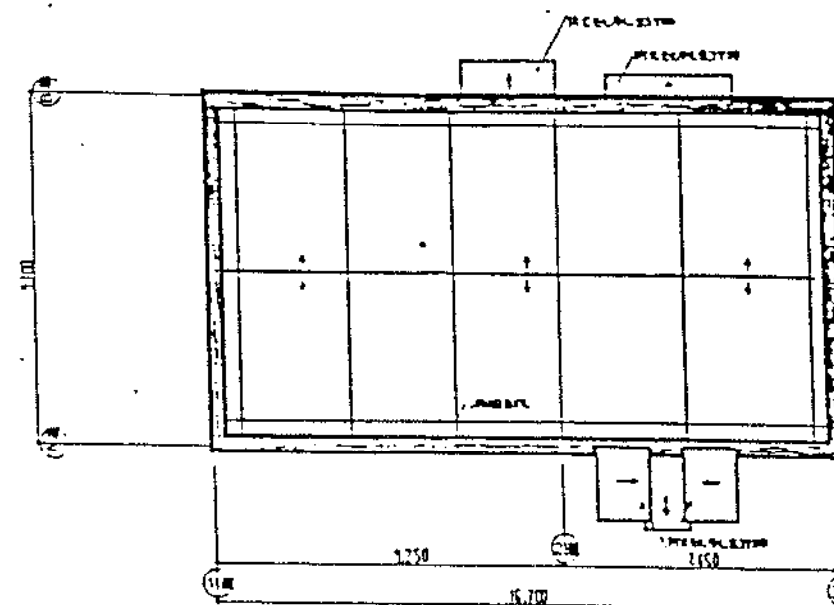



RF

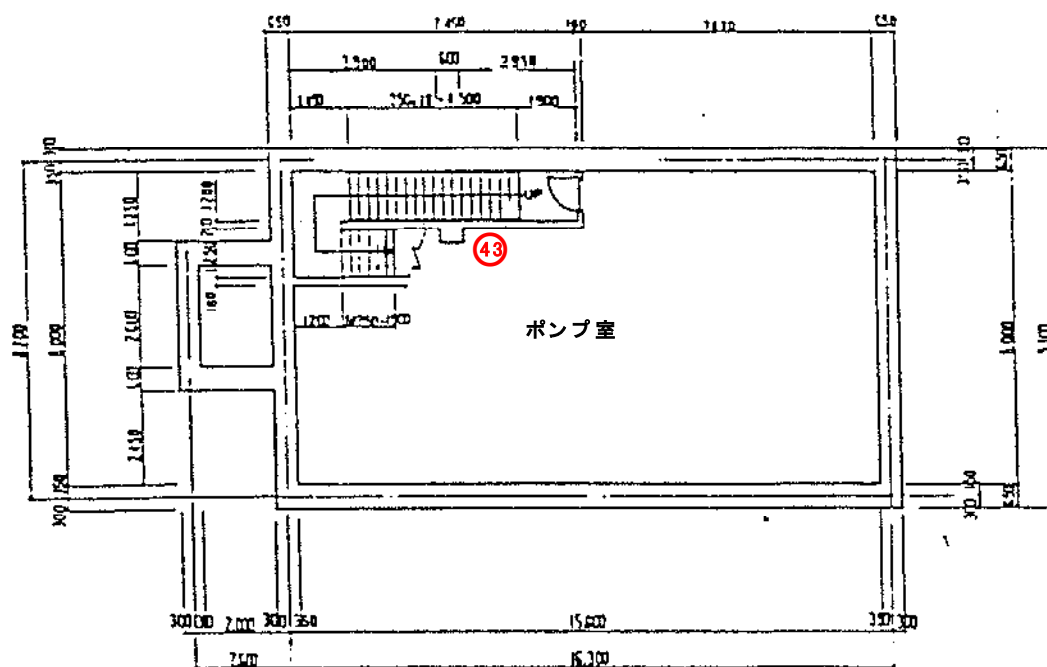

B2F

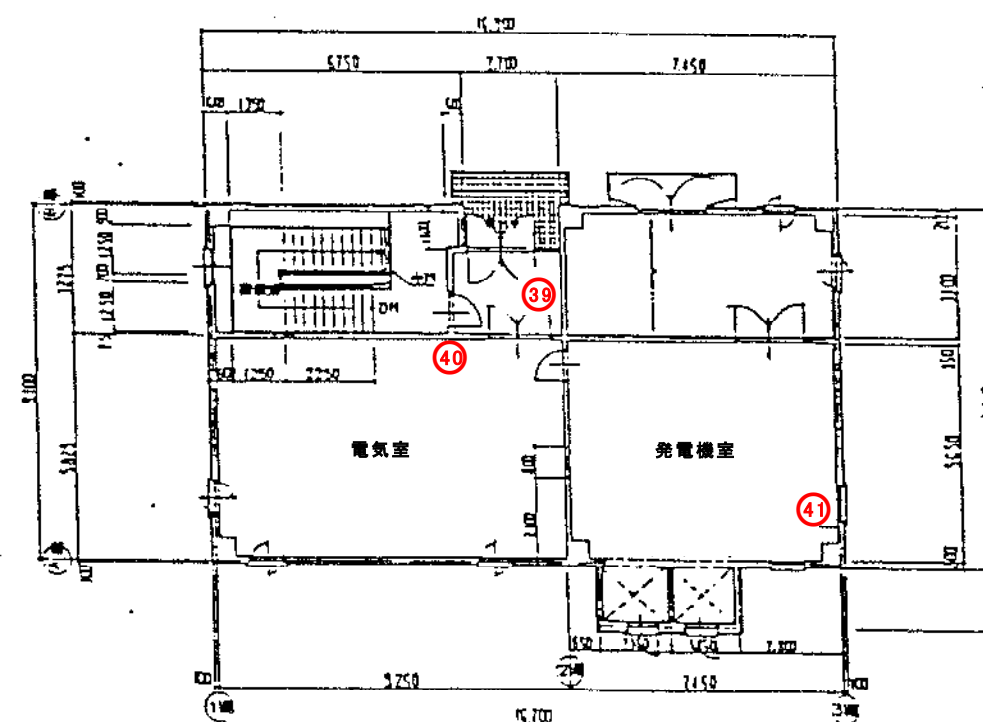

1F

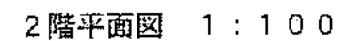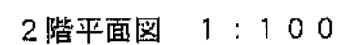



平井排水センターNOC.




機器リスト

記号	名称	仕様	電圧容量	数量	備考
ACP-1	高圧パッケージ型電動機(三相)	天吊(吊钩)形 EHP	3φX220VX60Hz	3	NOC機器収容室1
	(ベアタイプ)	冷房能力 20.0kW	C-5.5kW		コンクリート基礎は地盤図 D1参照
		リモコンスイッチ(ワイヤード)・リモコンコード	αF-D.2+D.14kW		
		冷凍 R-22	IF-D.13.5kW		
		※操作用遮断器 逆起動 緊急停止 逆起動(火災警報時停止) 電子 防振装置(防振装置は別注)			
ACP-2	高圧パッケージ型電動機(三相)	天吊(吊钩)形 EHP	3φX220VX60Hz	4	NOC機器収容室2
	(ベアタイプ)	冷房能力 20.0kW	C-5.5kW		コンクリート基礎は地盤図 D1参照
		リモコンスイッチ(ワイヤード)・リモコンコード	αF-D.2+D.14kW		
		冷凍 R-22	IF-D.13.5kW		
		※操作用遮断器 逆起動 緊急停止 逆起動(火災警報時停止) 電子 防振装置(防振装置は別注)			
OAU-1	外気処理ユニット	処理能力 1200m³/h OAG0m³/h RA1140m³/h	3φX220VX60Hz	1	NOC機器収容室2
		送風機 147PA	D.62kW		基礎は地盤図 D2参照
		給水量 2.4Kl/h (入口 21.5℃ 出口 45℃)			

- 注記 1. 機器リスト中の電圧容量は、参考値とする。
2. 外気 処理能力は、冷房能力は、JIS-B-8610による定格値を示す。
3. サーマーは機内サーマーとする。

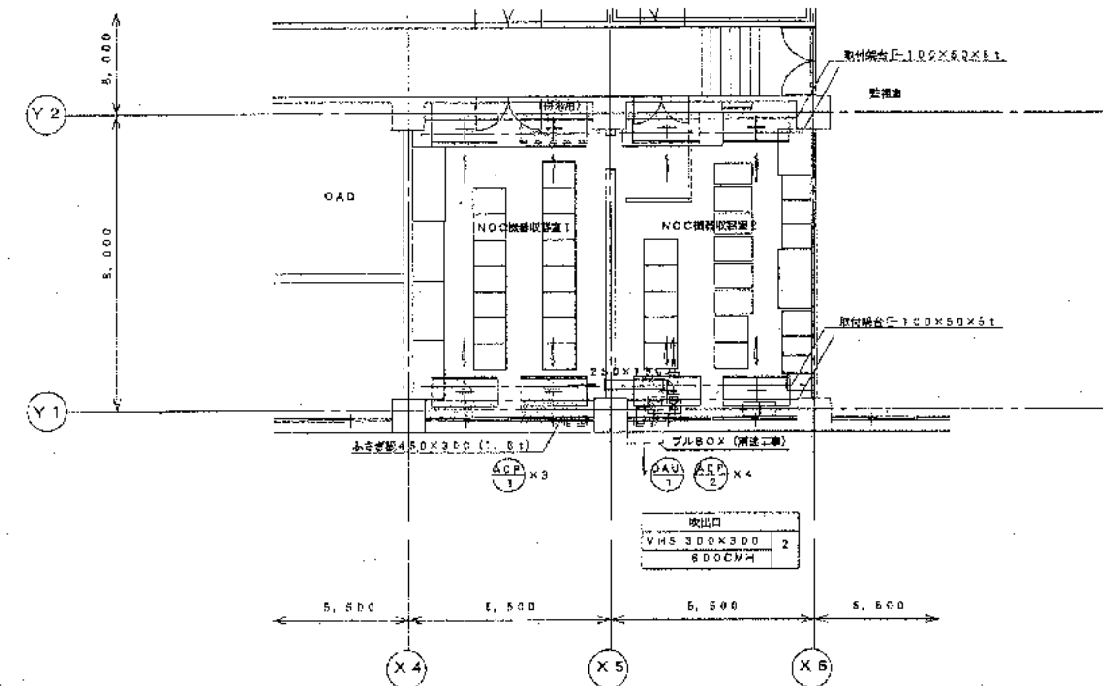



2階平面図 (ダクト) 1:100

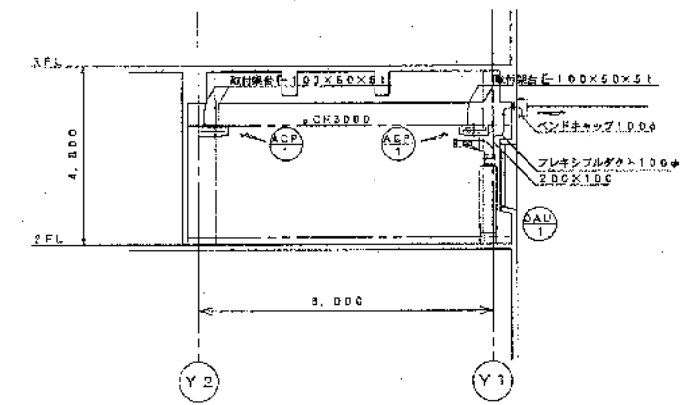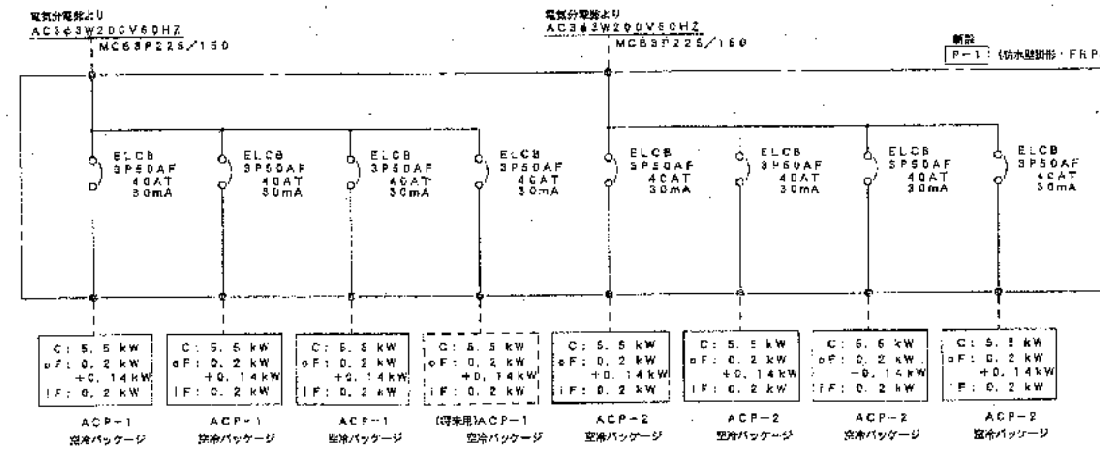

2階断面図 (ダクト) 1:100

平井排水センターNOC

図面種別	竣工図
工事名	岡山県下水道局管内下水道施設整備工事
区画	空堀 機器リスト・2階ダクト平面図
縮尺	1:100 37面の共31面
竣工番号	岡山市 第412-05-0031号
製	三垣 隆 永野 友実 林 友実
平成 13年 6月 日 図印	
岡山県下水道局管内下水道施設整備工事	

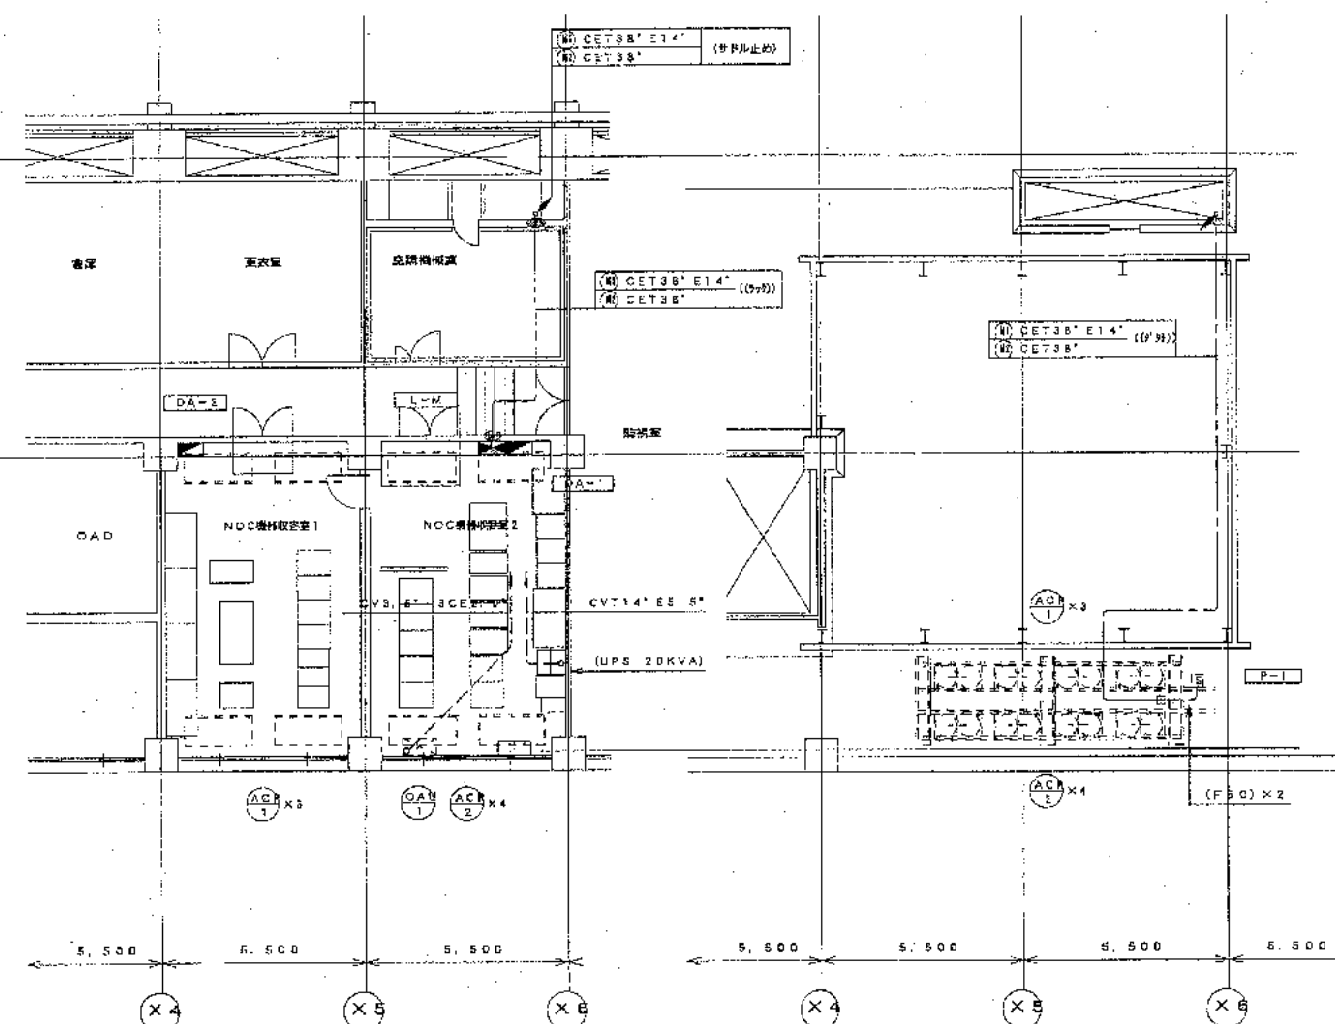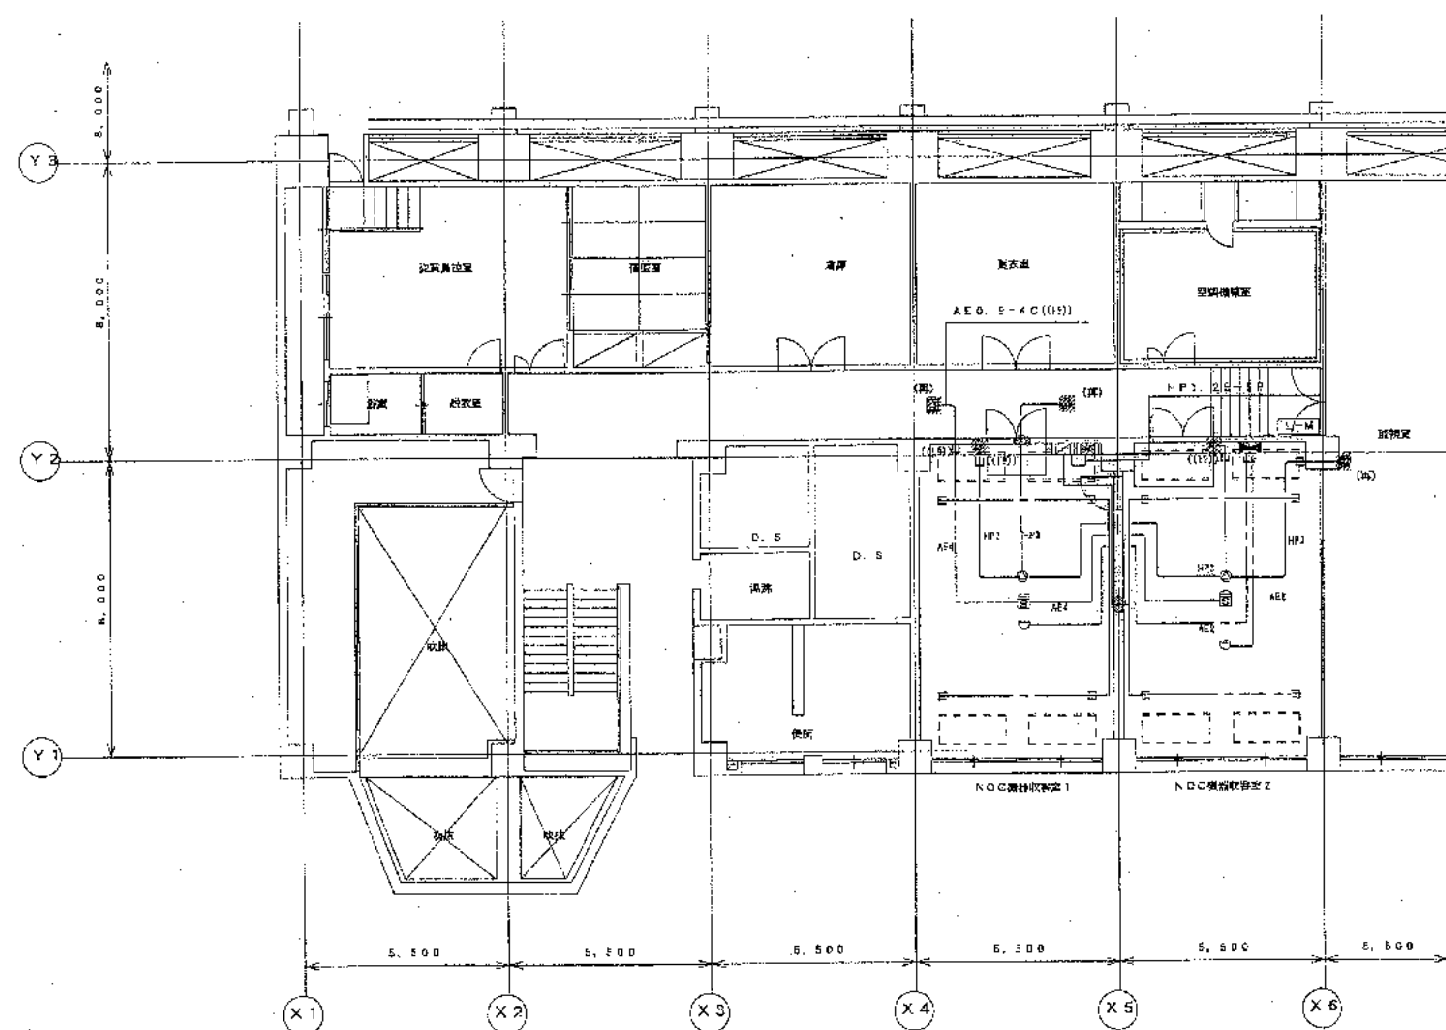


凡		例	
記号	名	備	出
220	火災早期検知警報機		1面録
2	作動式スモット型感知機	2機 自己保持 P端子付	
2	光電式スモット型感知機	2機 電池式	
2	高感度煙感知器		
2	AS管 (オアシング 管)		
	薄壁		
2	スピーカー	2台 音域広	
2	アッテネーター		

平井排水センターNOC


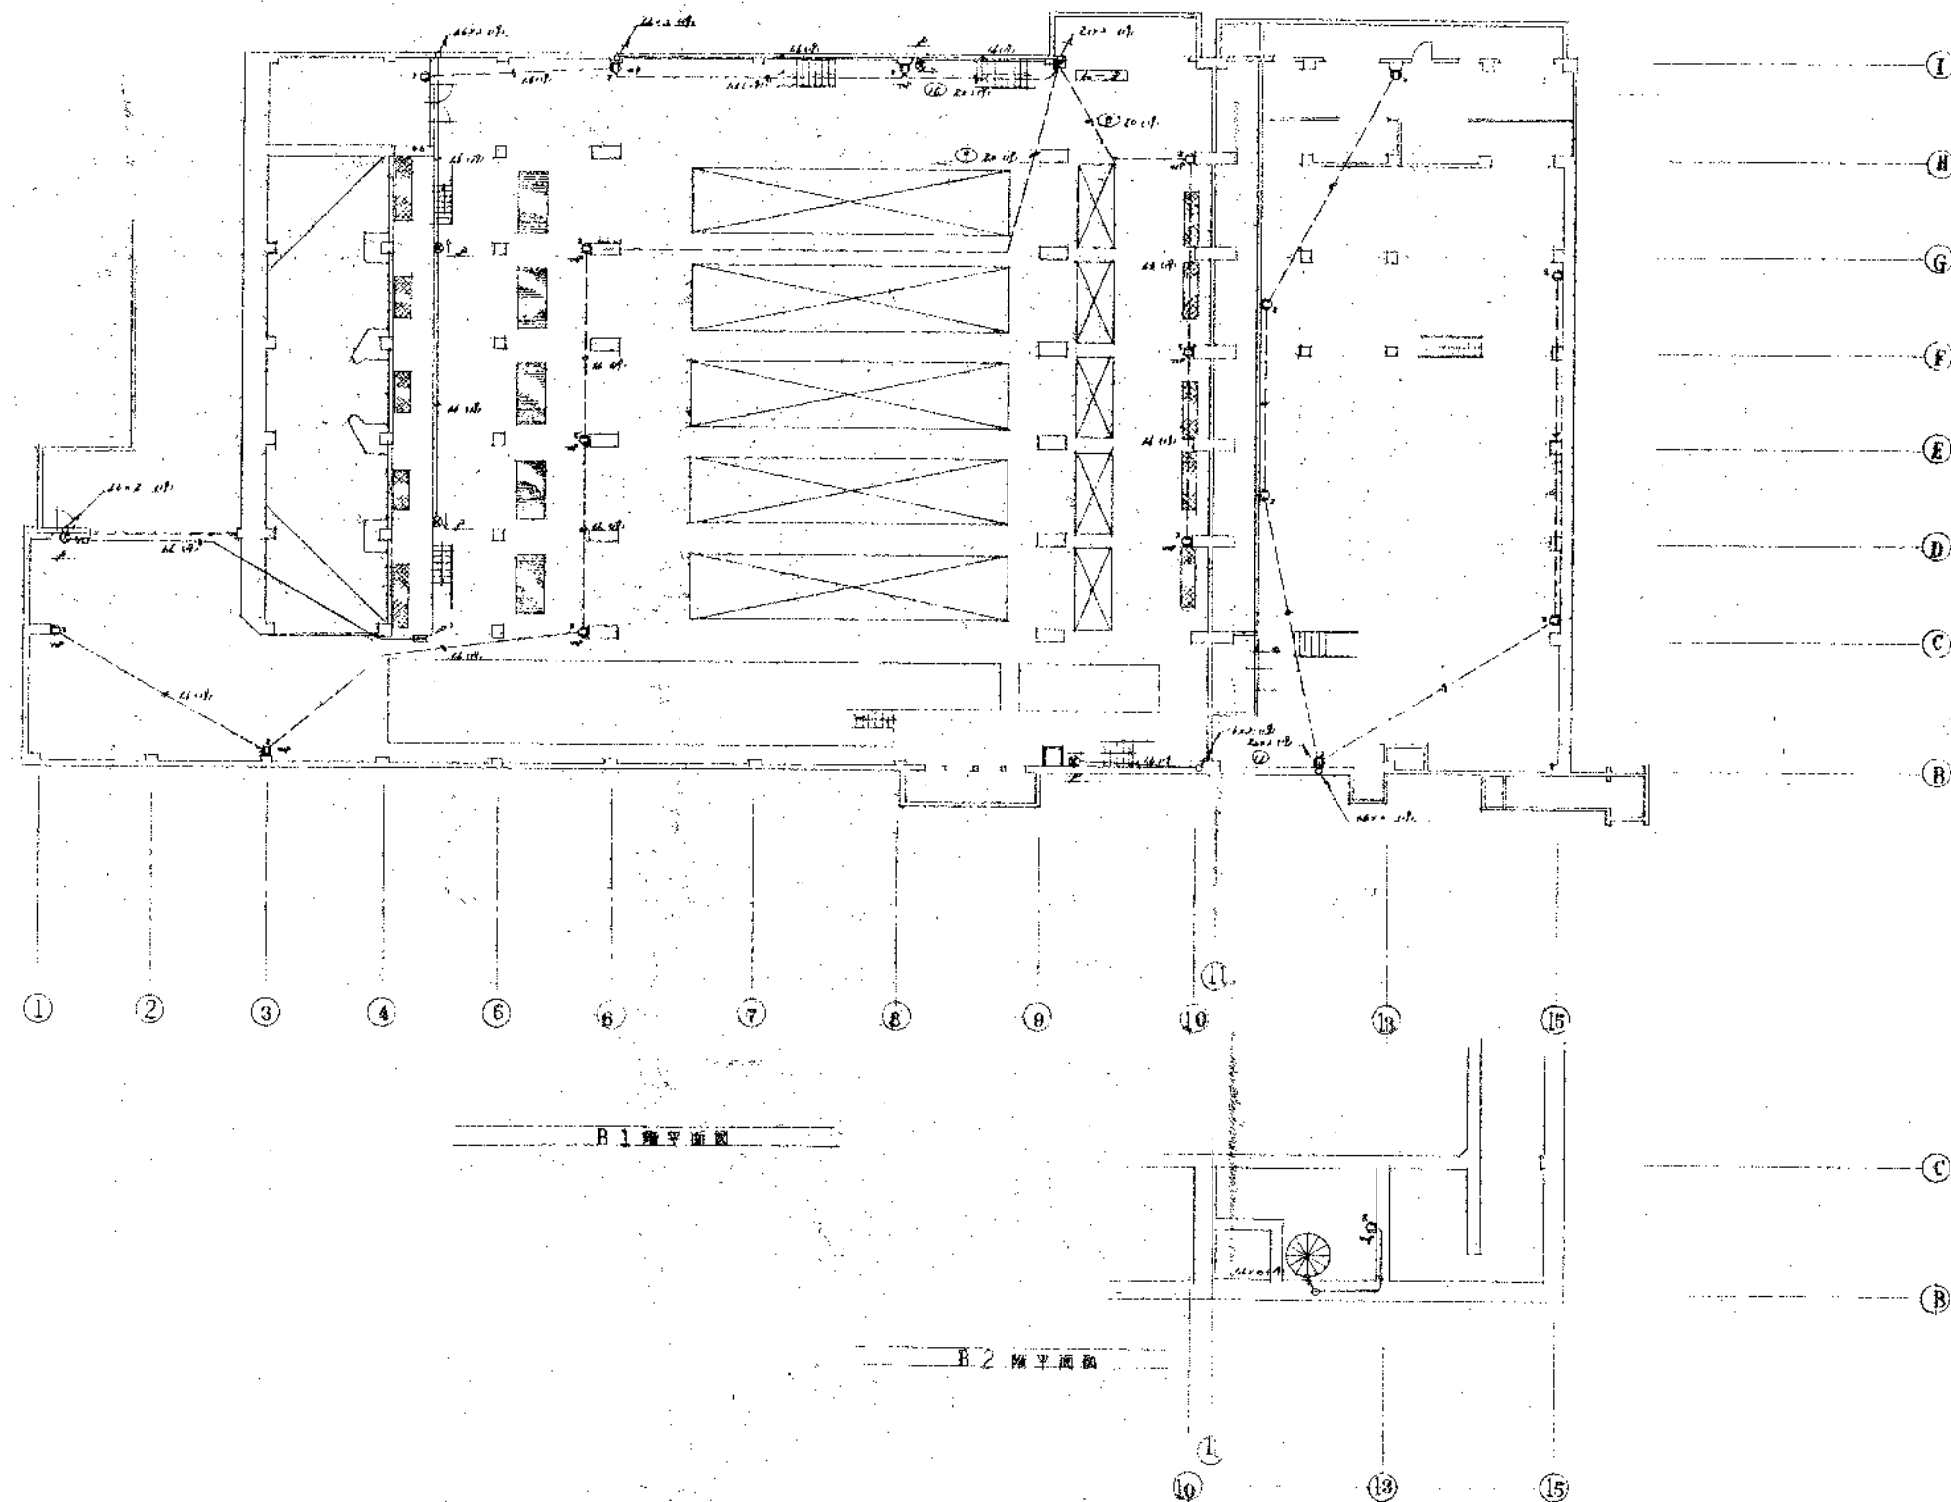

RC 5	12	AS
P	避難口設置灯	AS 1000W 100V 100W
P'	電圧通装	

工名	全開ポンプ場建築電気設備工事		
種別	産込 設備灯 設備	竣工図	
縮尺	1:200	昭和44年 6月 20日	1/200
設計	株式会社協和電研		
監理	協和電研		
図番	2		