




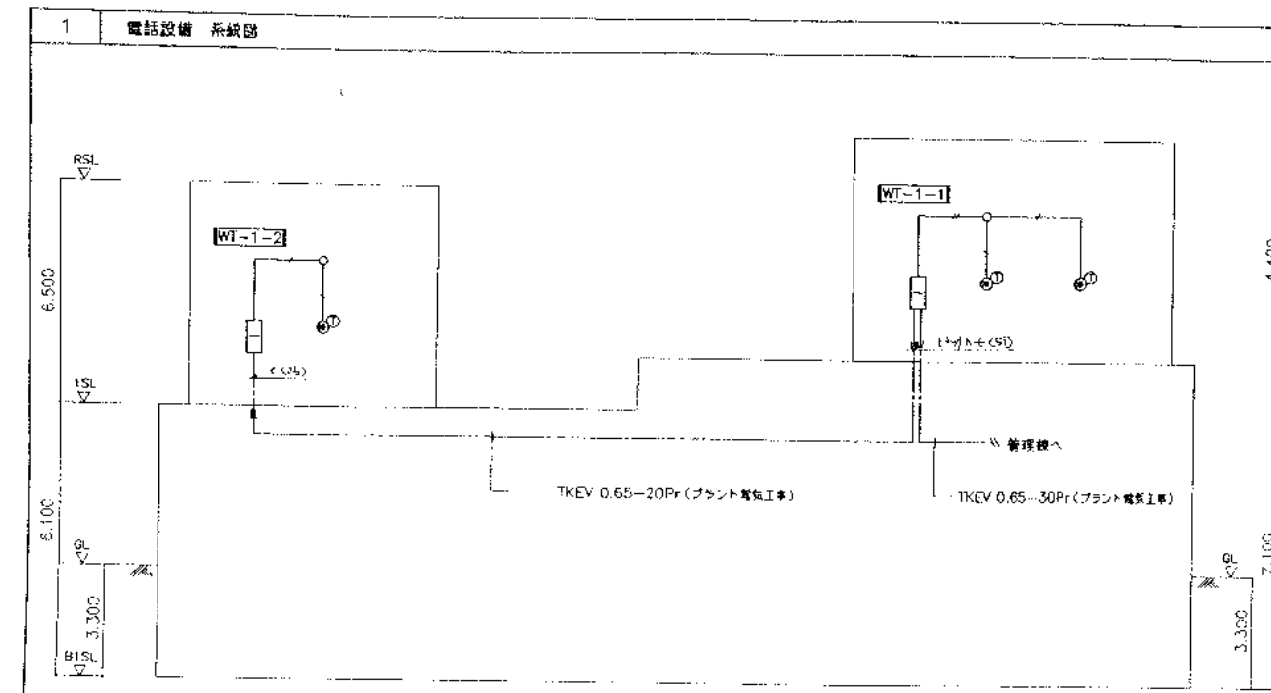

((注 記))
1. 図中において、特記なき配線記号は下記による。
E0.1 2P (19)
E0.2 2P (19)

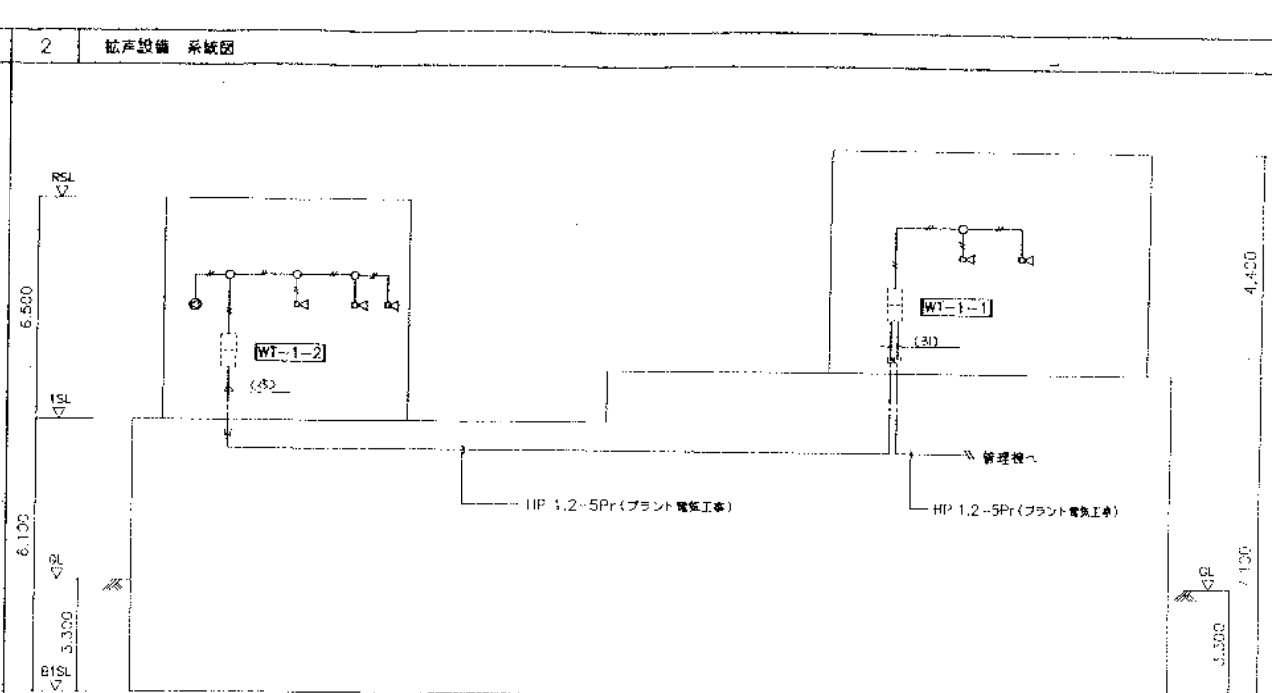

((注 記))
1. 図中において、特記なき配線記号は下記による。
AE 1.2-2C (19)

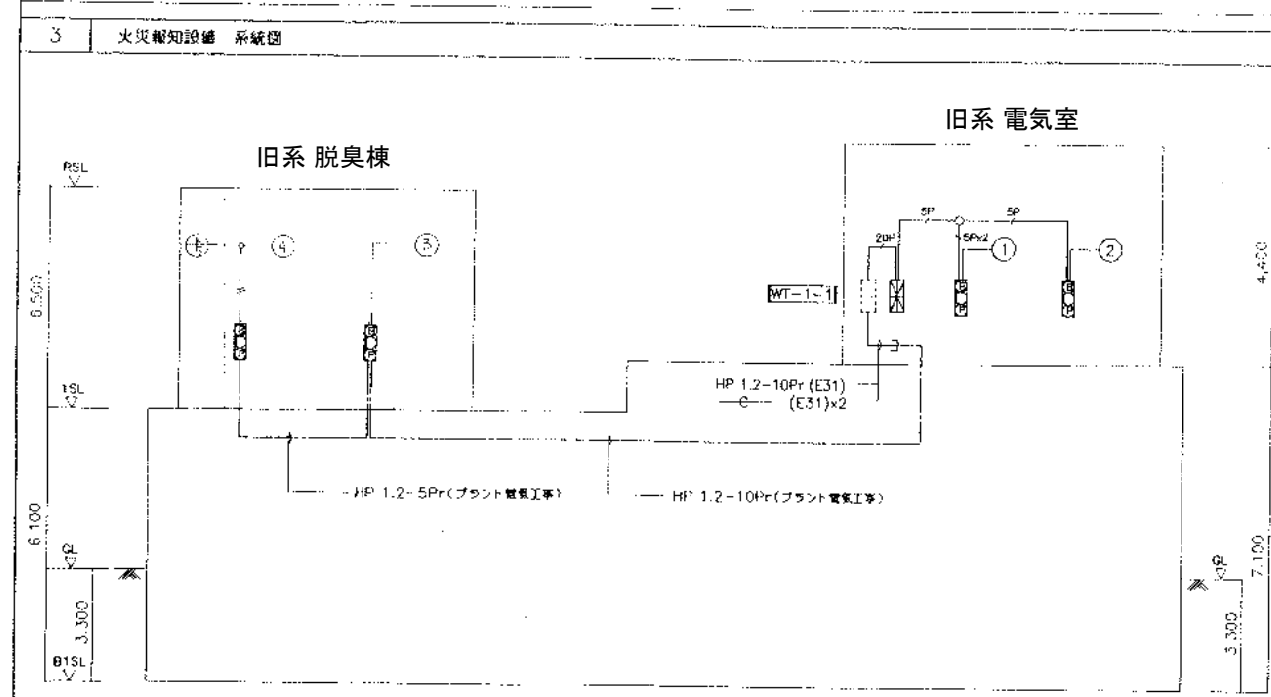

((注 記))
1. 図中において、特記なき配線記号は下記による。
5P HP 1.2-5Pr (E25)
2P HP 1.2-20Pr (E31)
5P HP 1.2-5Pr (E31)


4 端子盤リスト

装置名	形式	電圧	結線	火災報知	備考
WT-1-1	TA1-50/60	A1-20/30	A1-10/10	A1-20/20	
WT-1-2	TA1-30/40	A1-20/30	A1-10/10		

株式会社 日水コン	主任技術者	監査者	担当者
岡本 孝雄	森光 良太	山本 清之	

完成図

工事名	岡山市岡東浄化センター建設工事
図面名称	電話設備系統図・火災報知設備系統図・端子盤リスト
日本下水道事業団	岡東浄化センター建設工事
平成 年 月	AF-7

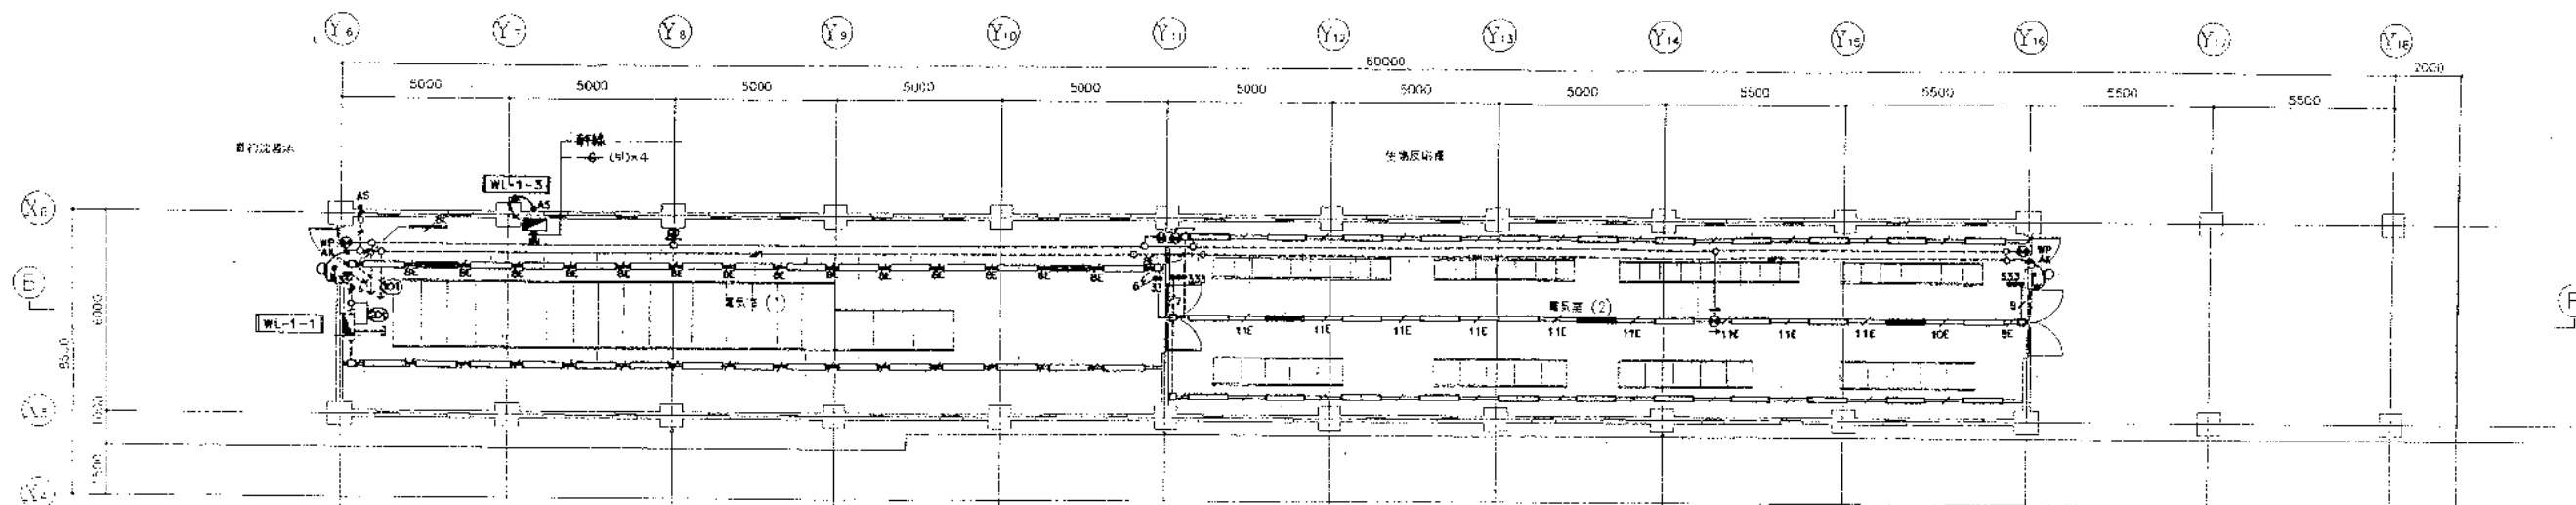

図例
FBC10RP-D181 x 1

電光源 (1)
FSR1-401 x 28
KT-FSR1-401 x 2
SH1-FB10-101 x 2
ST1-FB10-101 x 1


電光源 (2)
FSR1-401 x 30
KT-FSR1-401 x 3
SH1-FB10-101 x 2
ST1-FB10-101 x 1

電灯設備 平面図 1/100

注 記
1. 図中において、括弧内の記号は下記による。

IV 2.0 x 3	(19)	IV 2.0 x 2	(19)
IV 2.0 x 5	(25)	IV 2.0 x 3, E2.0	(25)
IV 2.0 x 6	(25)	IV 2.0 x 2, E2.0	(19)
IV 2.0 x 7	(31)	IV 2.0 x 3	(E19)
IV 2.0 x 9	(31)	IV 2.0 x 2	(E19)
IV 2.0 x 2, E2.0	(ストック 40x30)		
IV 2.0 x 8, E2.0	()		
IV 2.0 x 9, E2.0	()		
IV 2.0 x 10, E2.0	()		
IV 2.0 x 11, E2.0	()		

図例
FBC10RP-D181 x 1

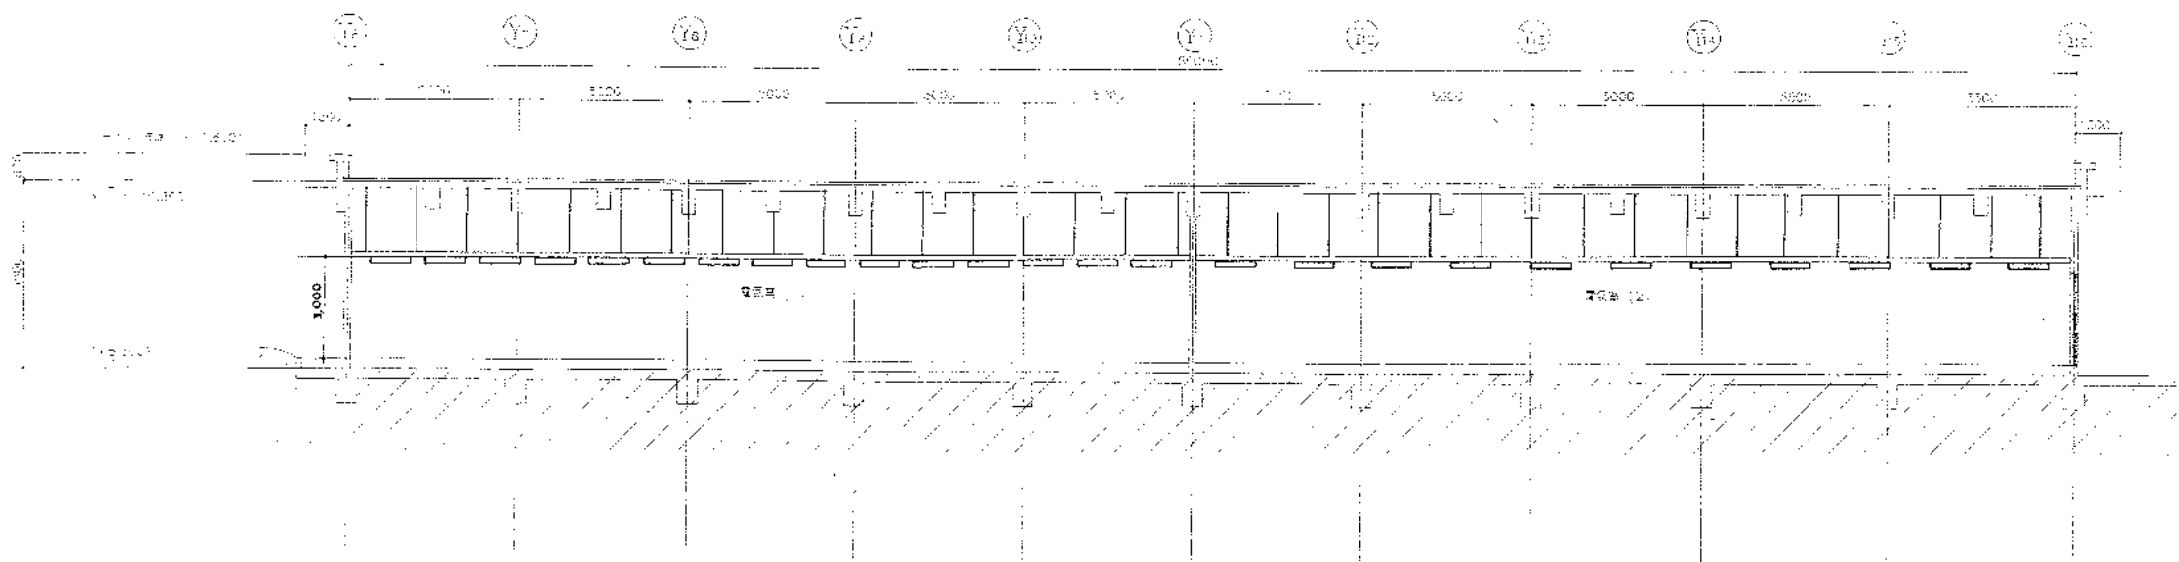


E)-(B) 断面図 1:200

完成図

株式会社 日水コン
主任技術者 監 査 者 担 当 者
山本 清之


工事名 岡山市岡東浄化センター建設工事
図面名称 電灯設備 平面図、断面図 図尺 1/100
日本下水道事業団
作成 年月 図章 AE-8

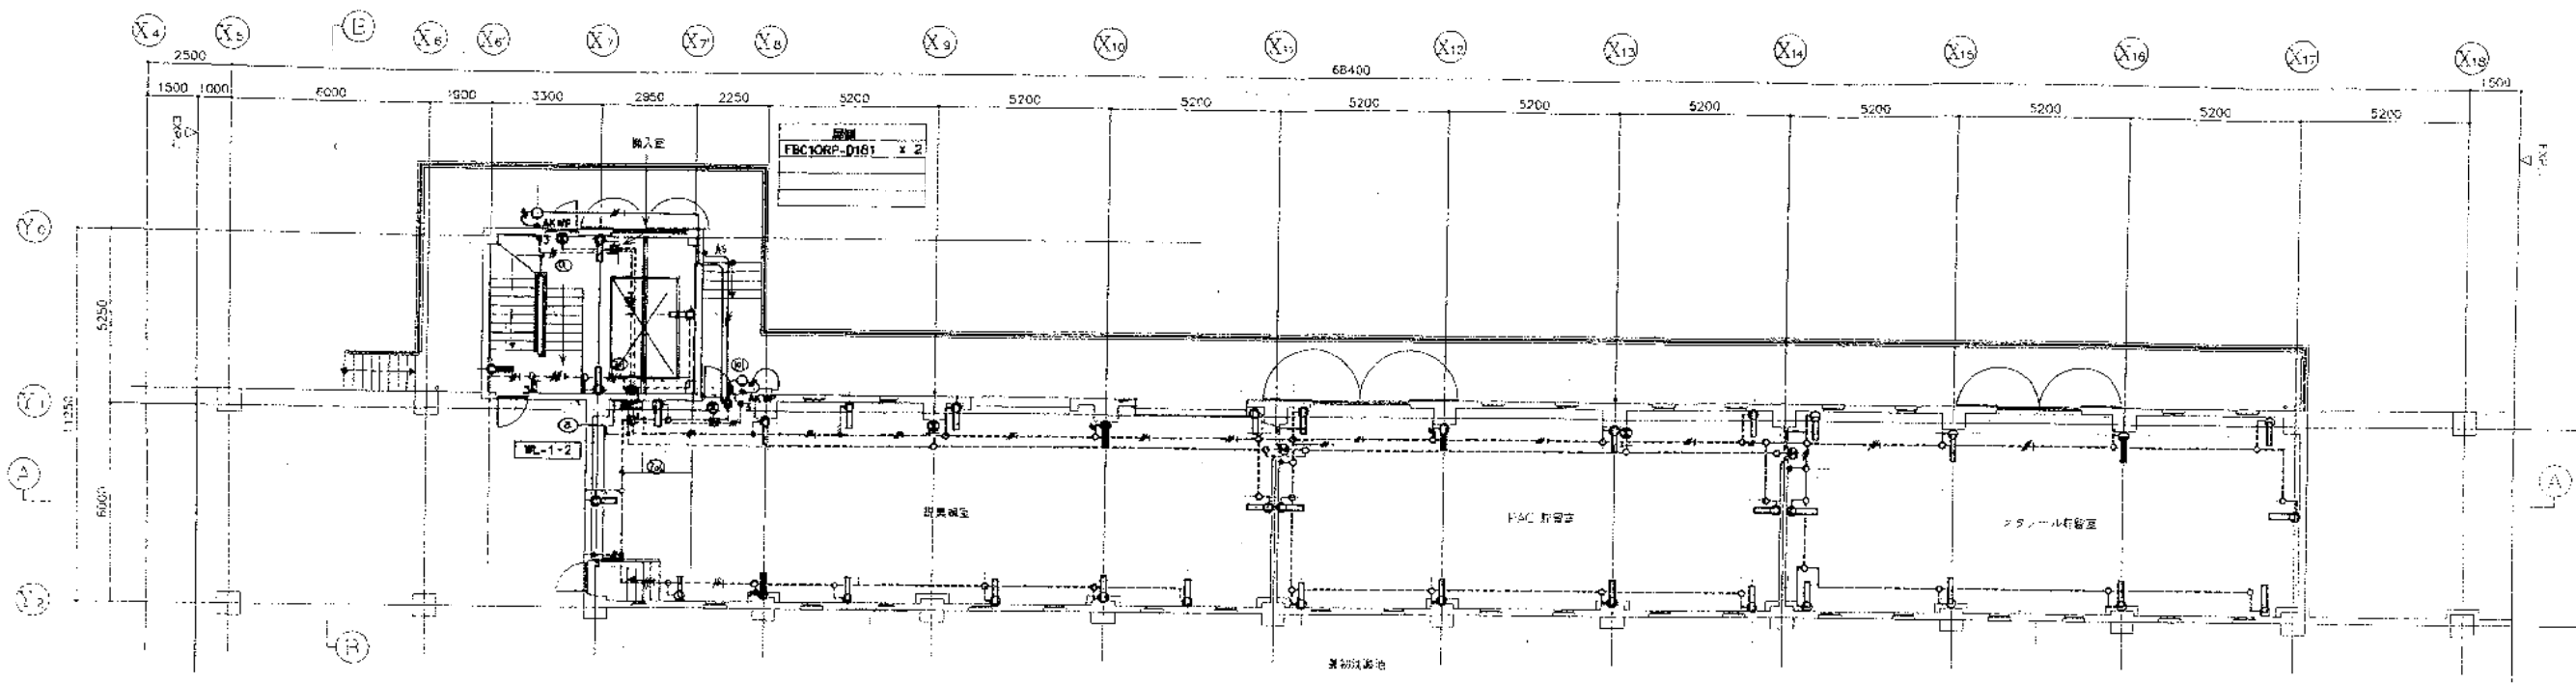

照明器具	出入口	照明器具	FAC 貯留室	システム貯留室
K1-FSS1-401 x 1	FSS1-401 x 3	FSS1-401 x 12	FSS1-401 x 9	FSS1-401 x 9
SH1-FBF10-101 x 1		K1-FSS1-401 x 2	K1-FSS1-401 x 1	K1-FSS1-401 x 1
		SH1-FBF10-101 x 1	SH1-FBF10-101 x 1	SH1-FBF10-101 x 1
		ST1-FBF10-101 x 1	ST1-FBF10-101 x 1	

電灯設備 平面図 1/100

- 注記
1. 図中において、特記なき配管記号は下記による。 ※ 300 (R90) 7 ステップ入
- IV 2.0 x 2 E20 (19) 20x3 (19)
 - IV 2.0 x 3 E20 (25) 20x3 (25)
 - IV 2.0 x 4 E20 (25) 20x3 (25)
 - IV 2.0 x 5 E20 (25) 20x3 (25)
 - IV 2.0 x 2 E20 (E19)
 - IV 2.0 x 3 E20 (E19)
 - IV 2.0 x 3 E20 (E25)

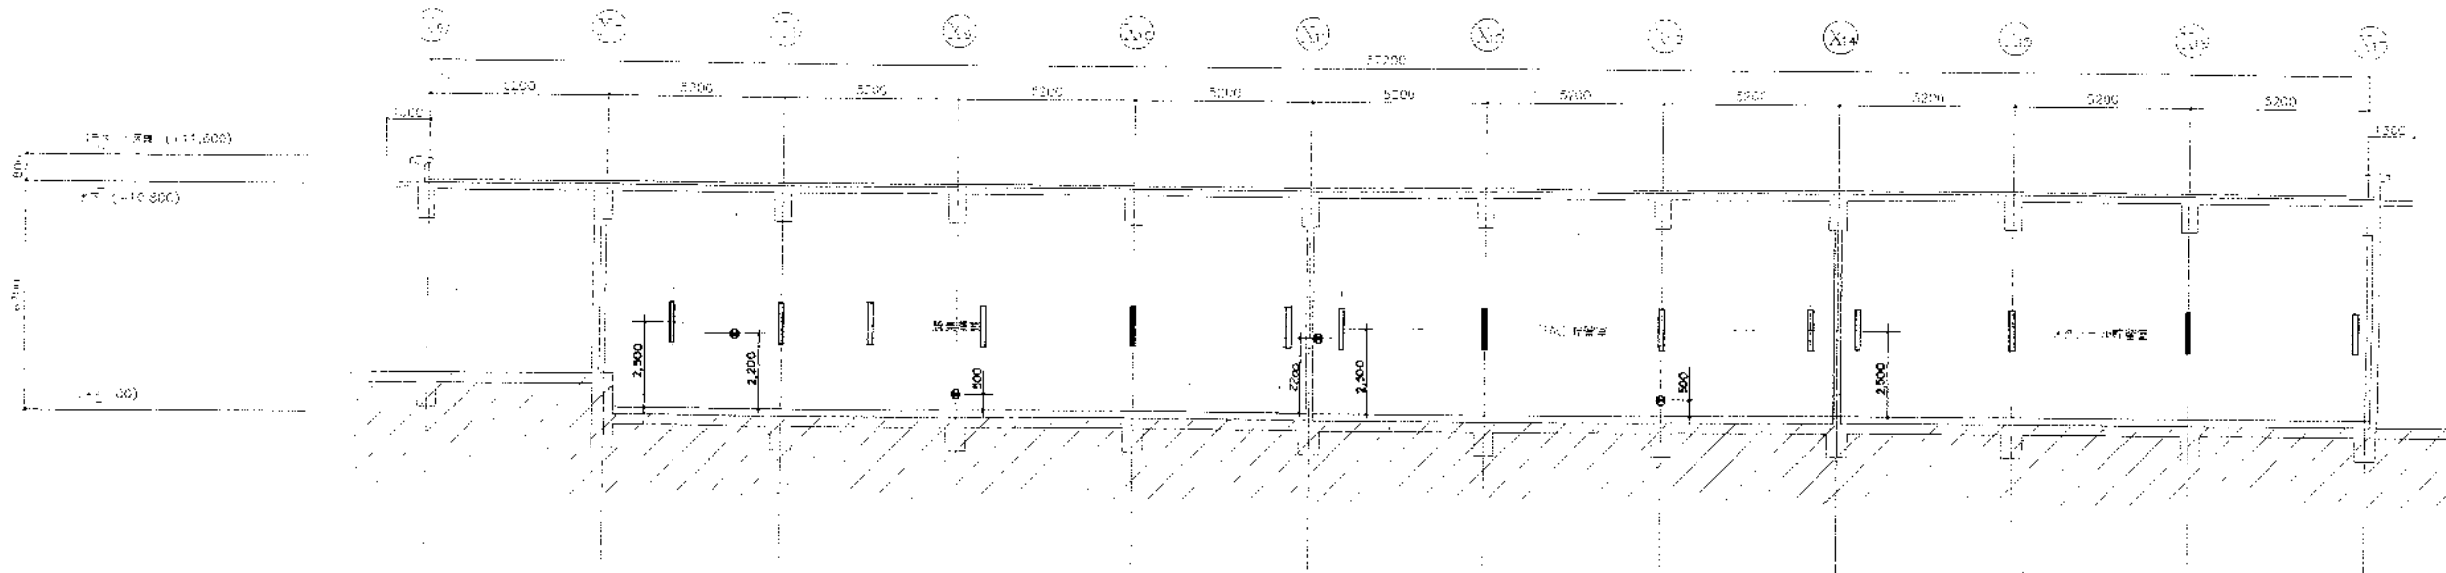


(A-A) 断面図 1/200

完成図

株式会社 日水コン
主任技術者 監査者 担当者
岡本 孝雄 山本 清之

工事名	岡山市岡東処分センター建設工事
図面名称	電灯設備 平面図・断面図
日本下水道事業団	AE 9




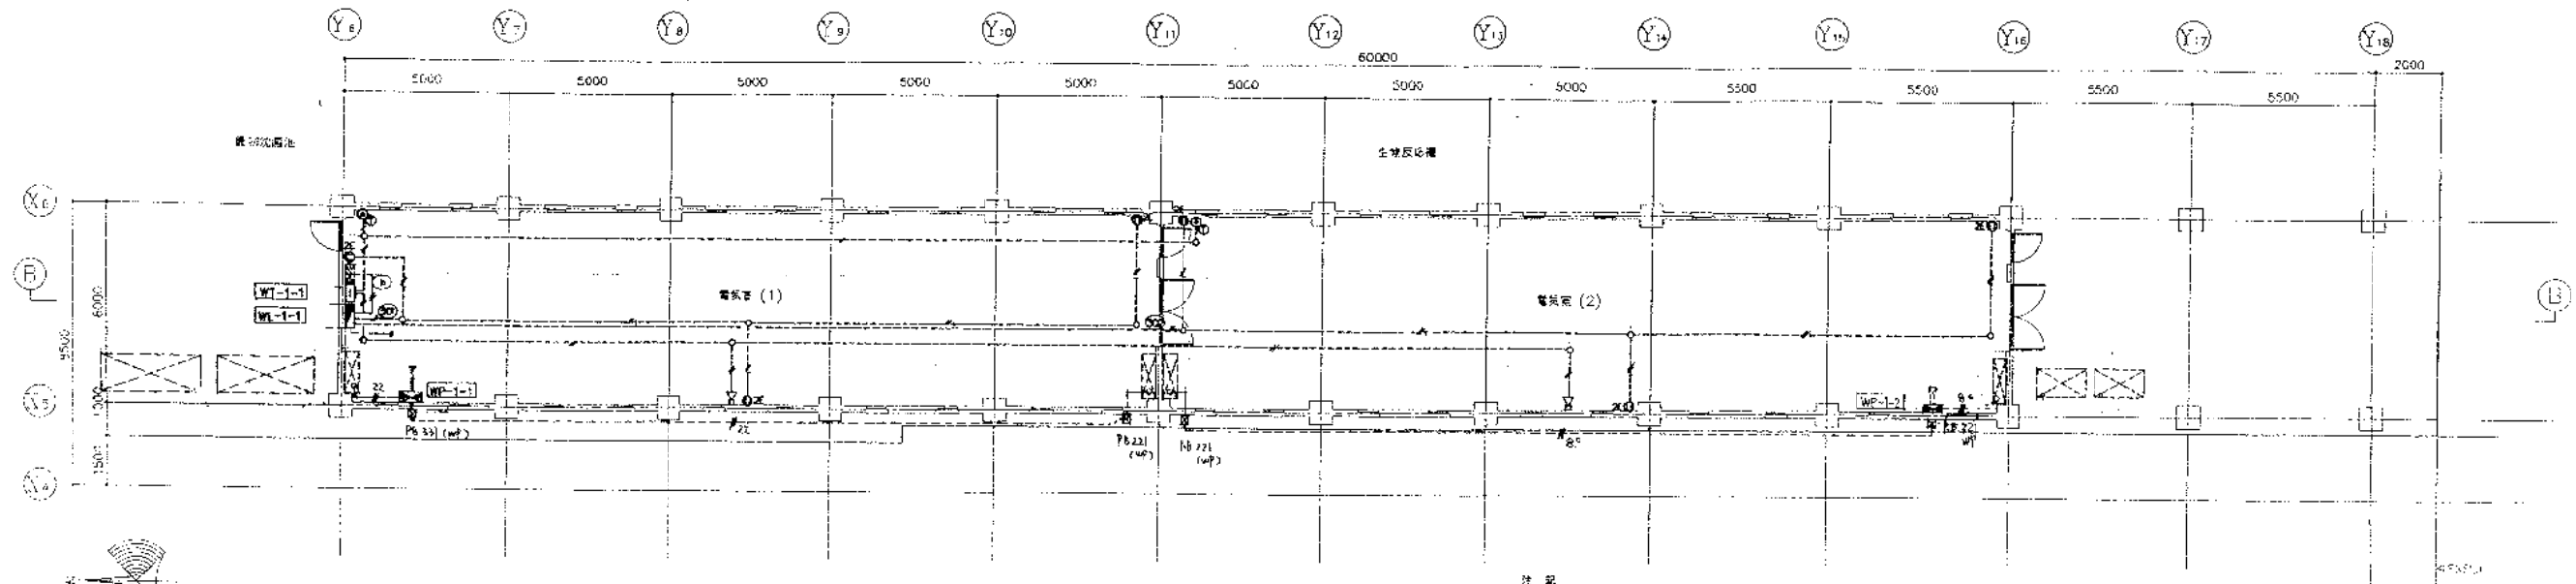

コンセント・電気・動力設備 平面図 1/100

注 記
1. 図中において、特記なき配管記号は下記による。

- 1) 20 x 2 (19)
- 2) 20 x 2 E20 (15)
- 3) 8 x 3 E55 (26)
- 4) 22 x 3 E55 (36)
- 5) EY109 2P (11)
- 6) EY109 2P (19)
- 7) AE12-20 (191)

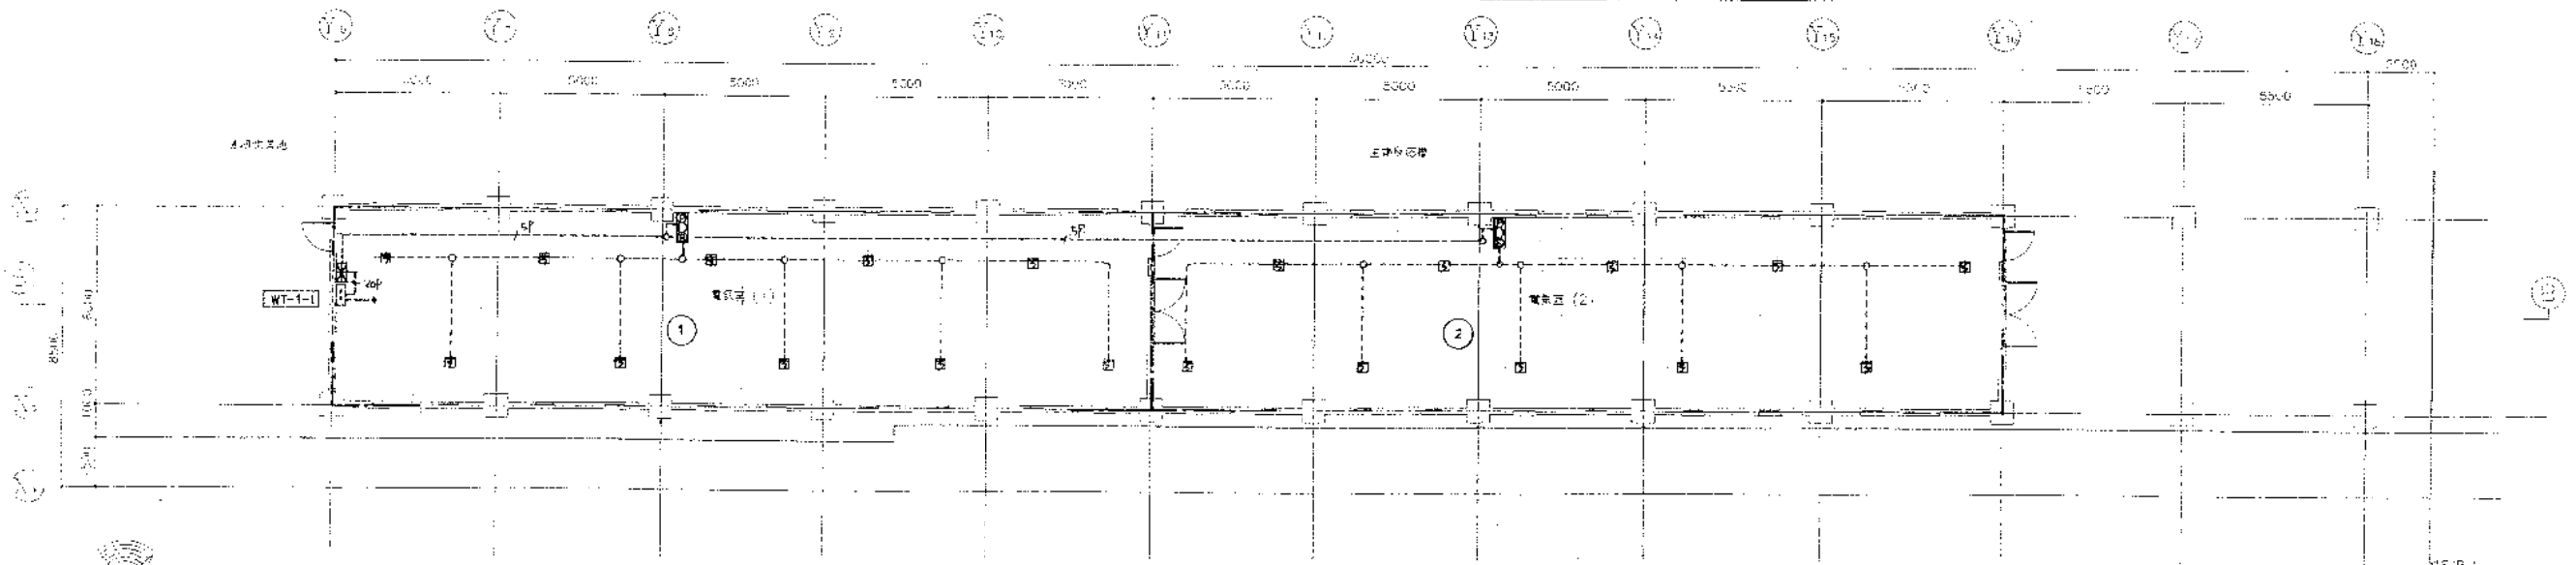

電気・動力設備 平面図 1/100

注 記
1. 図中において、特記なき配管記号は下記による。

- 1) AE12-40 (19)
- 2) AE12-50 (19)
- 3) AE12-20P (191)

完成図

株式会社 日水コン			
主任技術者	審査者	担当	者
西二 孝雄	山本 清之		

工 事 名	岡山市岡東浄化センター建設工事		
図面名称	コンセント・電気・動力・火災検知設備 平面図 1/100		
日本下水道事業団	年度	月	日
AE10			

