


警戒区域		感知器			音響装置	発信機
No	名 称	差動式	定温式	煙式		
		スポット型	スポット型	スポット型 光電式(非蓄積)		
1	地下1階沈砂池機械室				1	1
2	地下1階ポンプ室	1	3		1	1
3	1階搬入室	6			1	1
3	1階換気ファン室	2				
4	1階事務室、書庫	2	1			
4	1階水質検査室、薬品庫	3				
4	1階玄関ホール	1		1	1	1
5	1階発電機室、工作室	2	6			
5	1階作業員控室	1				
5	1階脱衣室		1			
5	1階宿直室	1	2			
5	1階倉庫	1				
5	1階前室	1				
5	1階廊下			2		
6	1階機械室(脱水棟1階)				1	1
7	2階会議室、書庫	2				
7	2階中央監視室	1				
7	2階電気室	3	2			
7	2階湯沸室		1			
7	2階資料室	1				
7	2階換気ファン室	2				
7	2階前室	1				
7	2階ホール			1	1	1
7	2階廊下			1		
8	2階脱水機室				1	1
9	3階換気ファン室、通路	4			1	1
10	西階段1階			1		
11	東階段1階			1		
12	東階段2階			1		
合 計		35	16	8	8	8

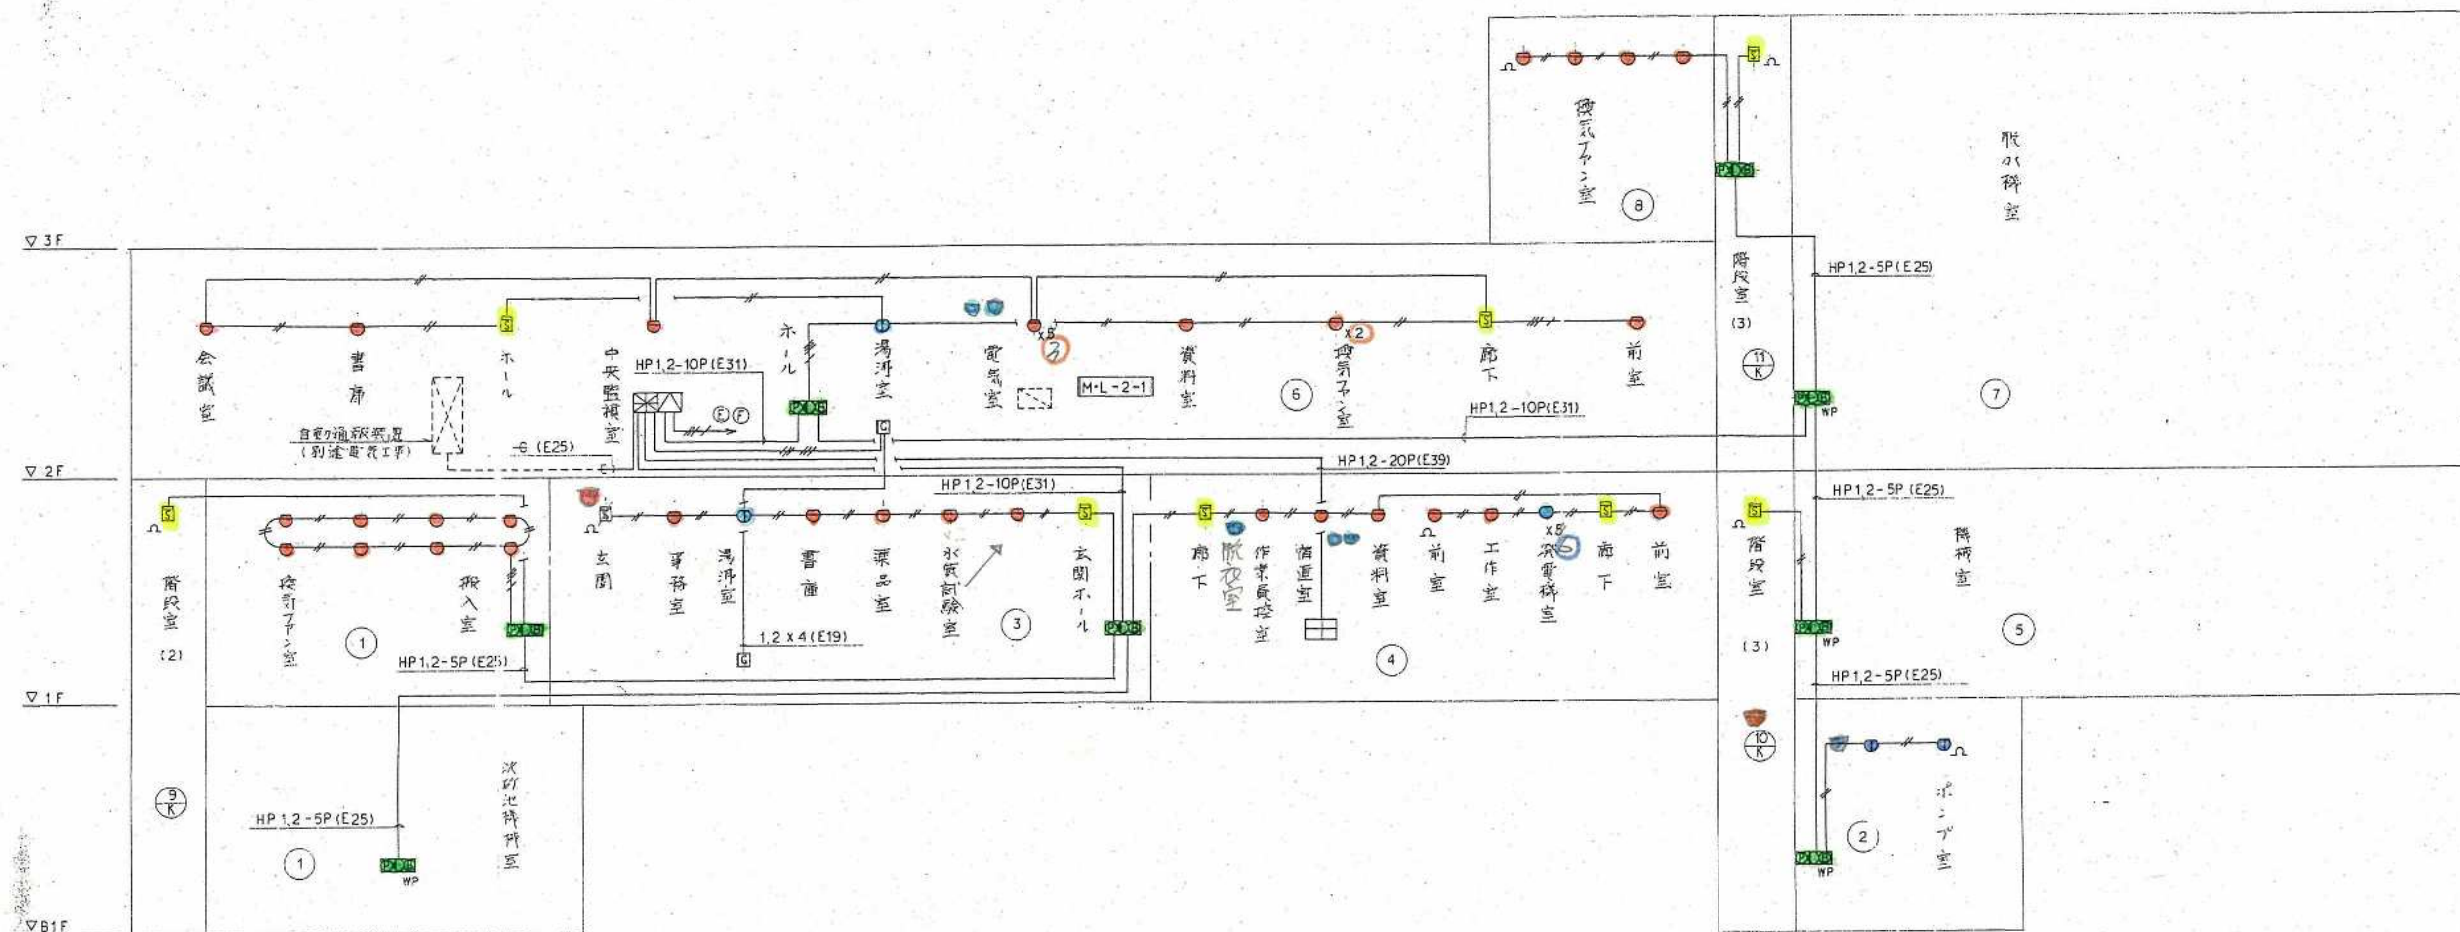

凡例

記号	名称	備考
■	複合器 (P型/級受信機 15回線+ガス漏れ警報受信機5回線)	壁掛形
□	P型/級副受信機 (15回線)	
○	総合器 (P型/級受信機、表示灯、ベル組込)	埋込形
○	同 上	防水形
■	光電式煙感知器 2種露出形	
●	差動式スポット型感知器 2種露出形	
●	定温式スポット型感知器 1種露出形	
●	同 上	防水形
△	熱線式探火器	
◎	警報区域番号	
□	ガス漏れ警報器 (LPガス用)	

注) ———— I V 1.2 x 2 (E19)
 ———— 1.2 x 4 (E19)
 ———— 1.2 x 6 (E19)
 ———— 2.0 x 2 (E19)

1級建築士 (大匠) 登録 第72783号 流石 功

(株) 三水コンサルタント			
主任技術者	審査者	担当者	審判者
三 沢 孝 一	竹 中 英 夫	山 田 恒 也	岡 本 昌 典

工事名	瀬戸町浄化センター 建設工事		
図面名称	自動火災報知設備系統図		
日本下水道事業団	平成 年 月	図面番号	1AE-26