


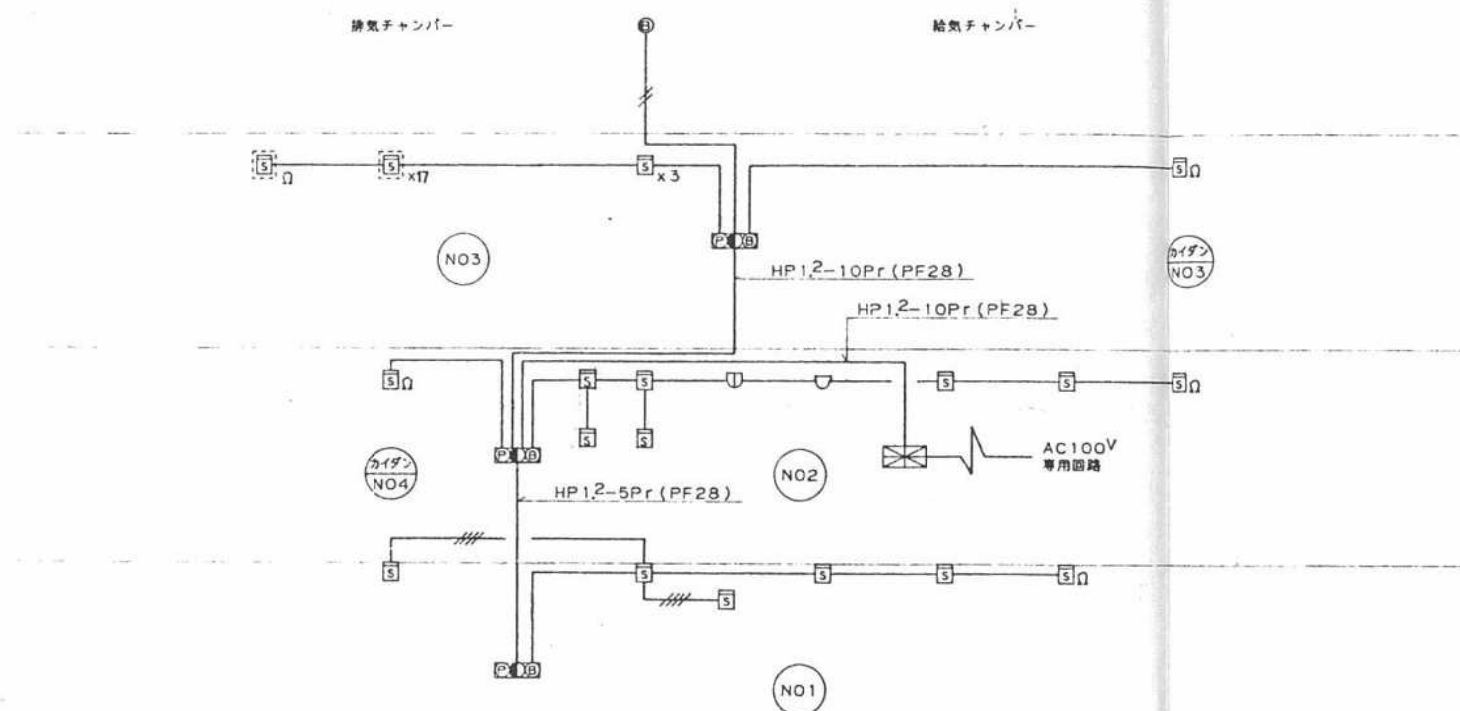

自動火災報知系統図

凡 例

記 号	名 称	備 考
⑤	煙感知器	光電スポット2種露出非露型
⑤	煙感知器 点検ボックス付	光電スポット2種露出非露型
①	熱感知器	定温スポット1種防水型
②	P型1線受信機	
④	表示灯	LED
⑥	電鈴	DC24V150m/m
②③	P型1線組合錠	標準型
②③	P型1線受信機 10回線	標準型 カドニカ内蔵
Ω	終端抵抗	
▽	熱感50号	定温スポット 特殊

注 記

特記なき配管・配線は下記とする。

——	HIV1.2x2 (PF16)
——	IV1.2x2 (PF16)
——	IV1.2x4 (PF16)

(完成図)

(株)三水コンサルタント			
主任技術者	審 査 者	担 当 者	
三 沢 淳	竹中 英夫	朝 川 幸	

工 事 名	瀬戸町瀬戸雨水ポンプ場建設工事 その2			
図面名称	自動火災報知設備 系統図			
日本下水道事業団				図面番号
平成 年 月				AE-16

