


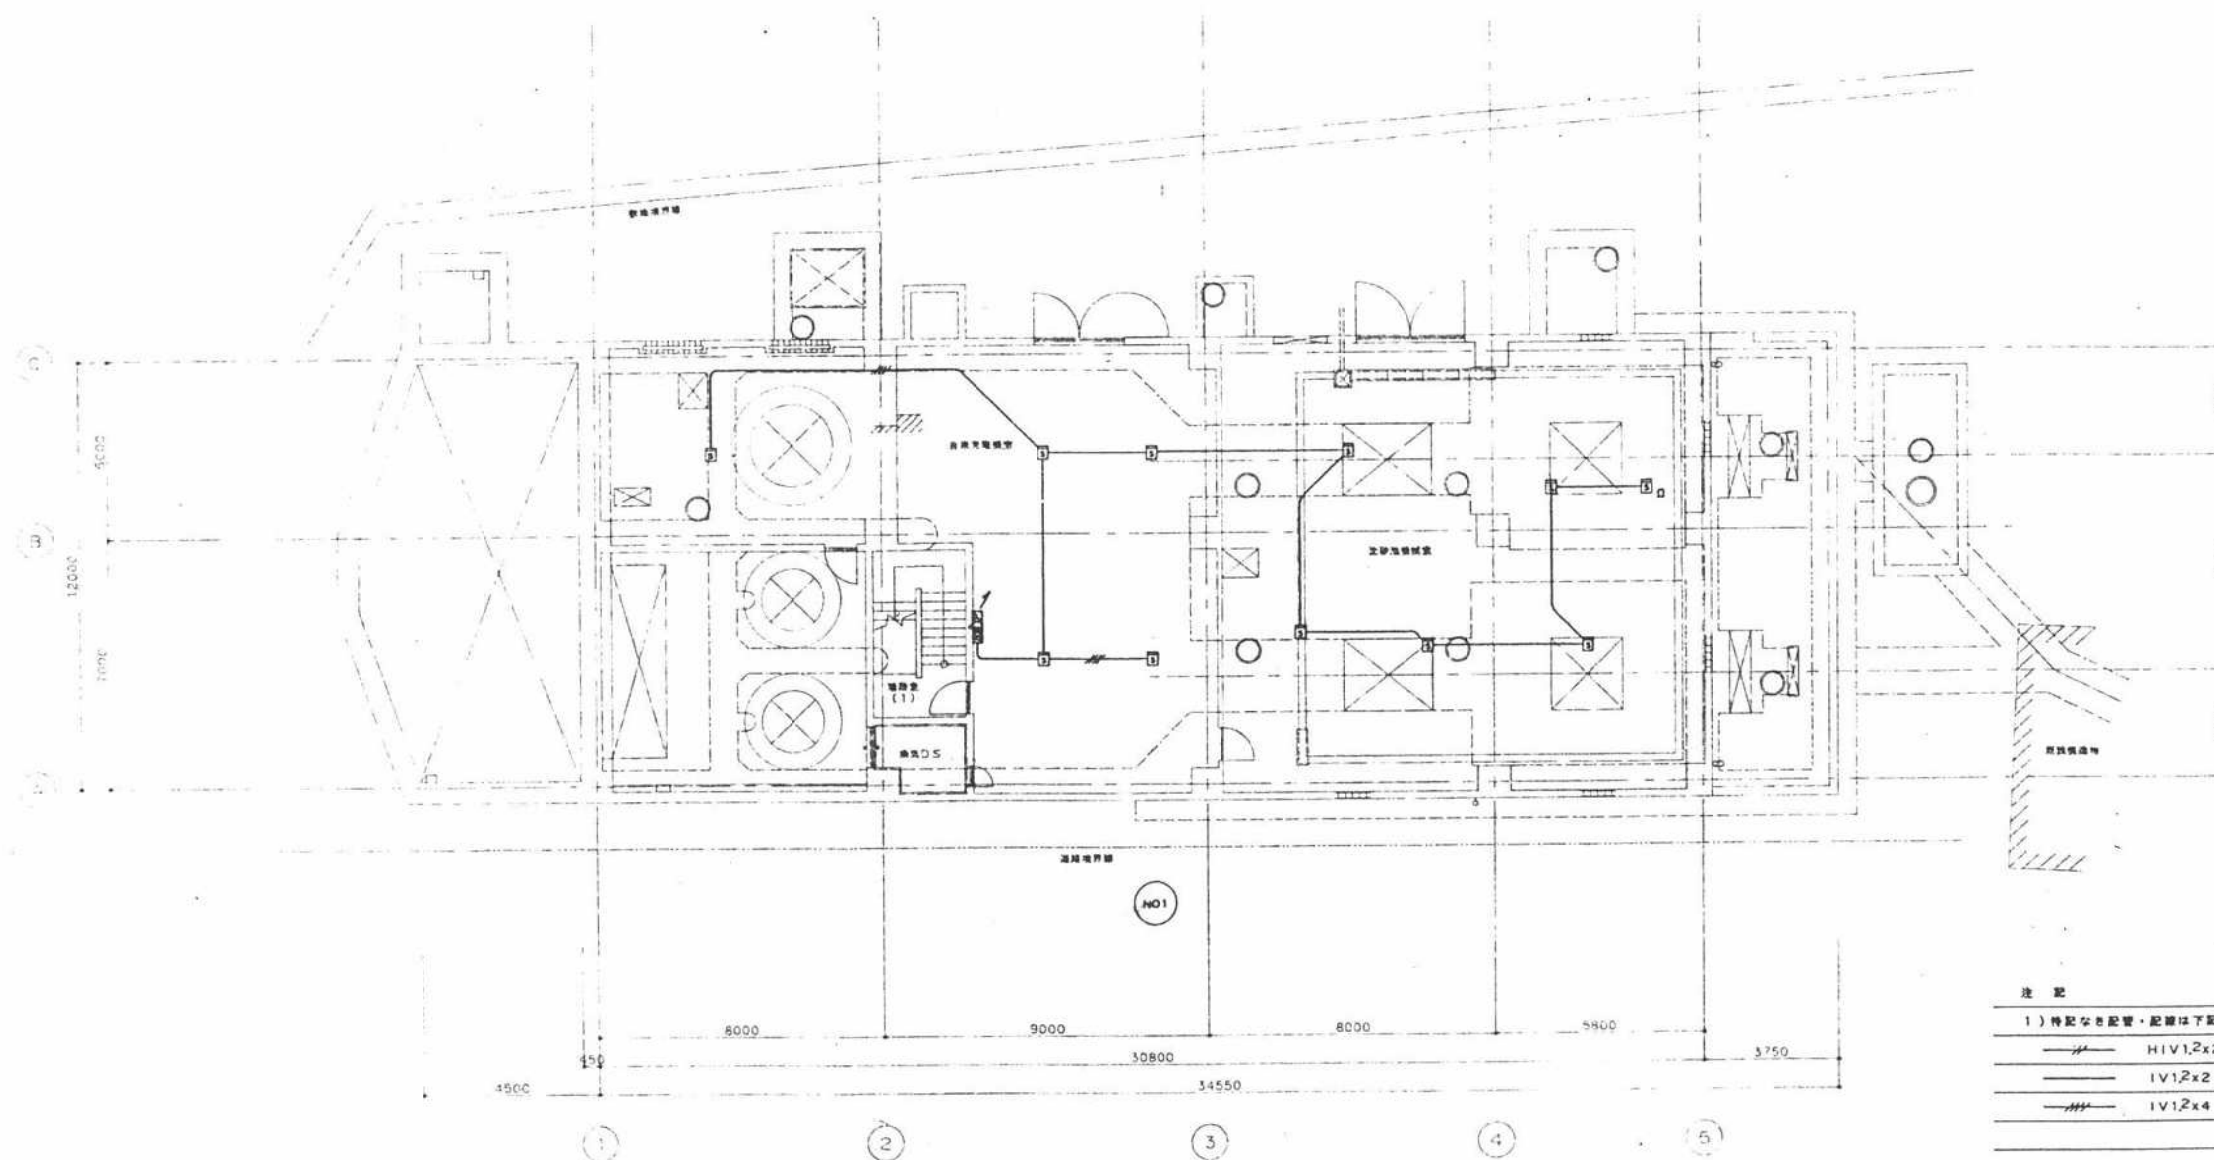

1 階 平面図 1/100

注 記


1) 特記なき配管・配線は下記による。

———	H1V1.2x2 (PF16)
———	1V1.2x2 (PF16)
———	1V1.2x4 (PF16)

(株)三水コンサルタント			
主任技術者	審査者	担当者	
三沢 淳	竹中英夫	朝川 亨	

工事名	瀬戸町瀬戸雨水ポンプ場 建設工事その2		
図面名称	自動火災報知設備	1 階平面図	1/100
日本下水道事業団			図面番号 1-17
平成 年 月			AE-17



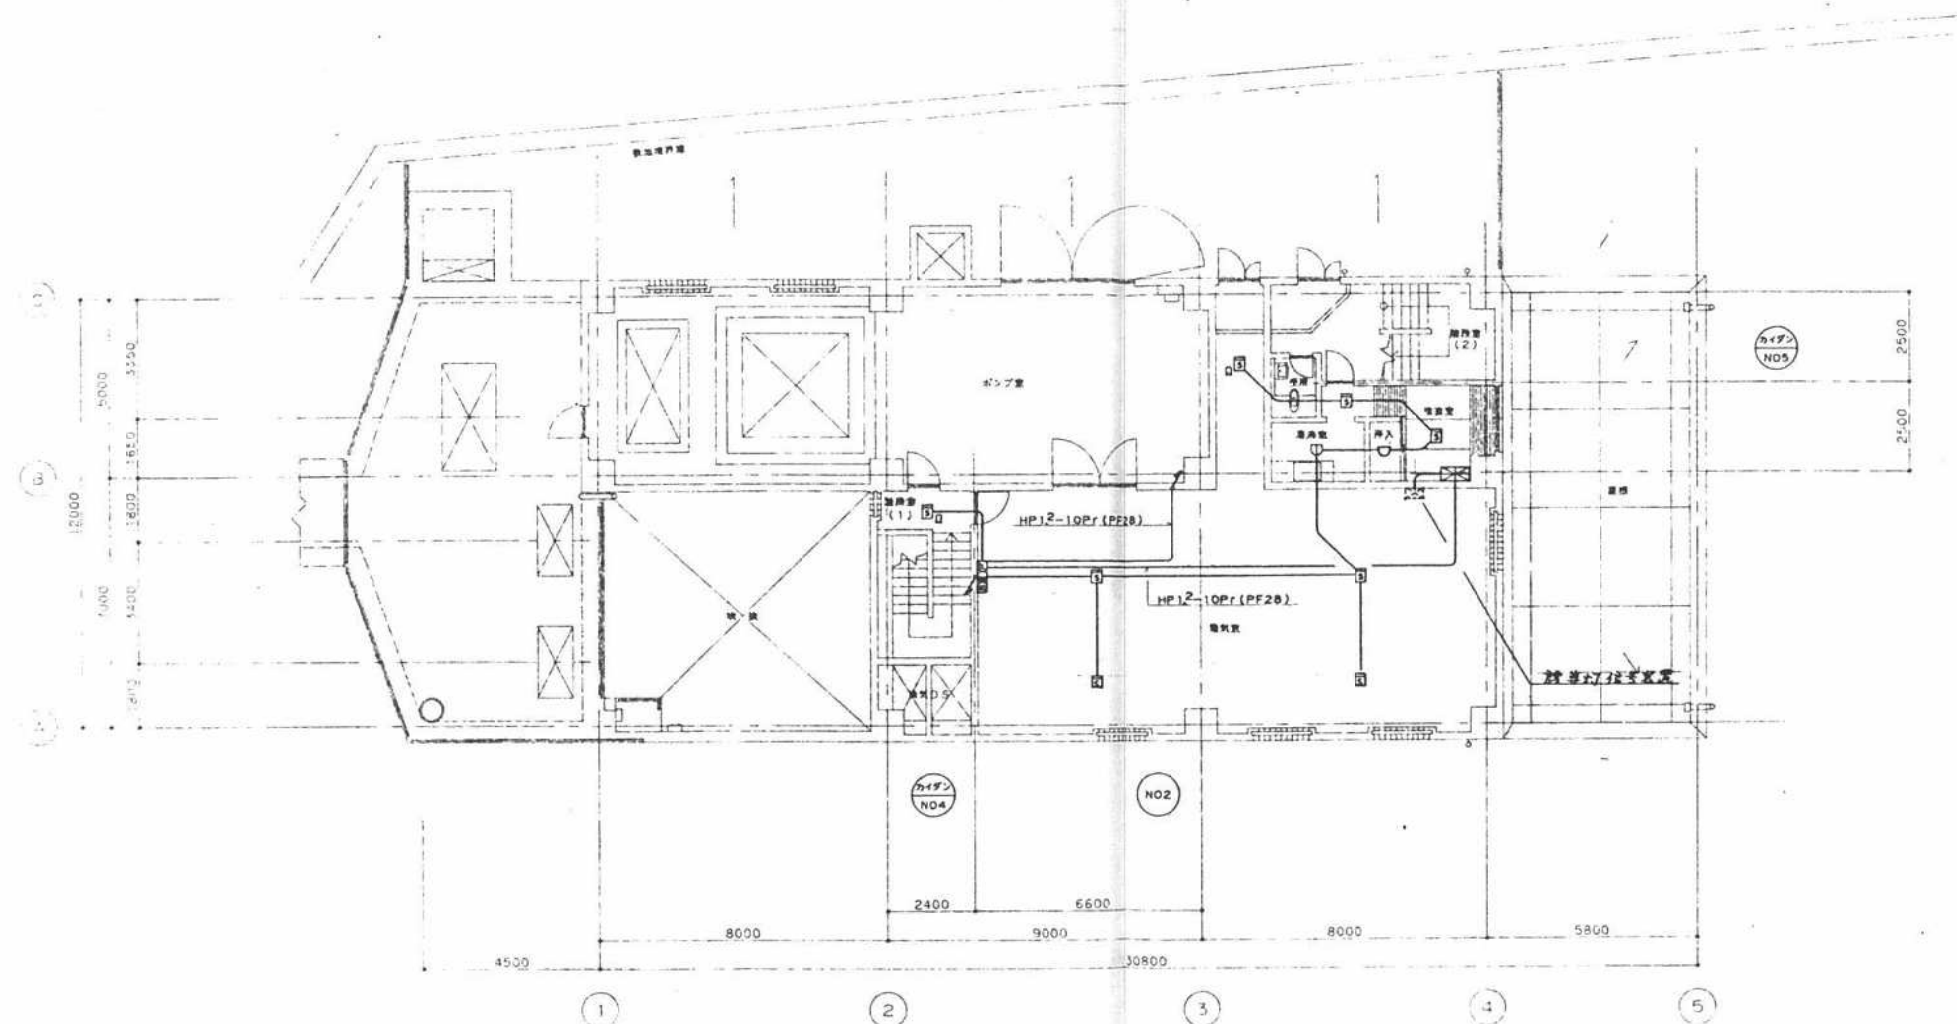


2階 平面図 1/100

(完成図)

(株)三水コンサルタント			
主任技術者	監査者	担当者	
三沢 淳	竹中 英夫	朝川 亨	

工事名	瀬戸町瀬戸雨水ポンプ場 建設工事その2			
図面名称	自動監視装置 2階平面図			
日本下水道事業団				1/100
平成 年 月			AE-18	



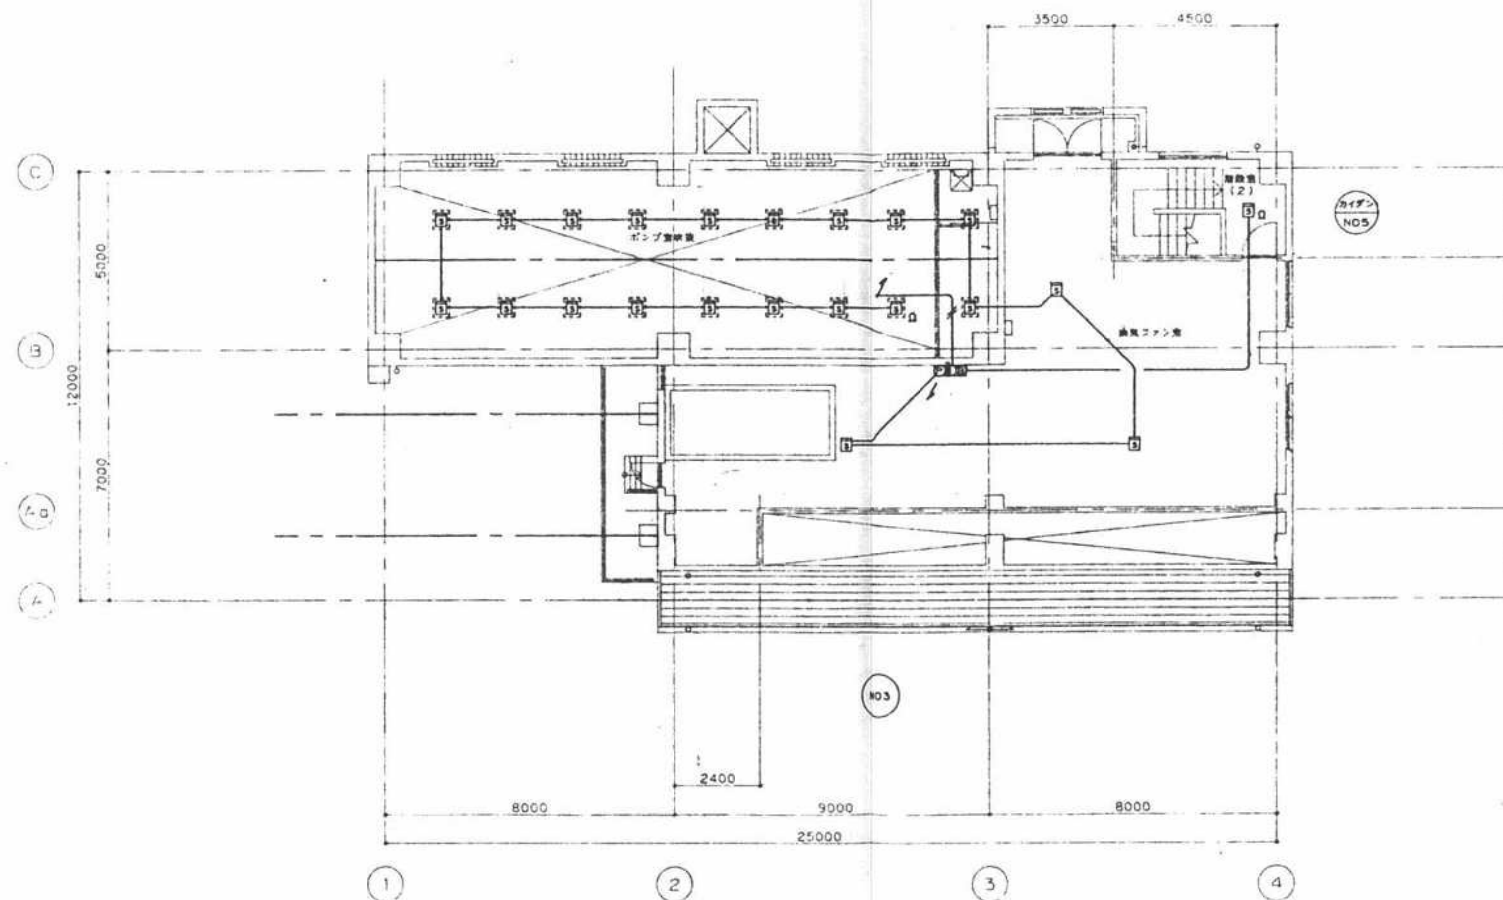


3 階 平面図 1/100

(完成図)

(株)三水コンサルタント			
主任技術者	審査者	担当者	
三沢 淳	竹中 英夫	朝川 幸	

工事名	瀬戸町瀬戸雨水ポンプ場 建設工事その2			
図面名称	自動火災報知設備 3 階平面図			
日本下水道事業団				図面番号
平成 年 月				AE-19



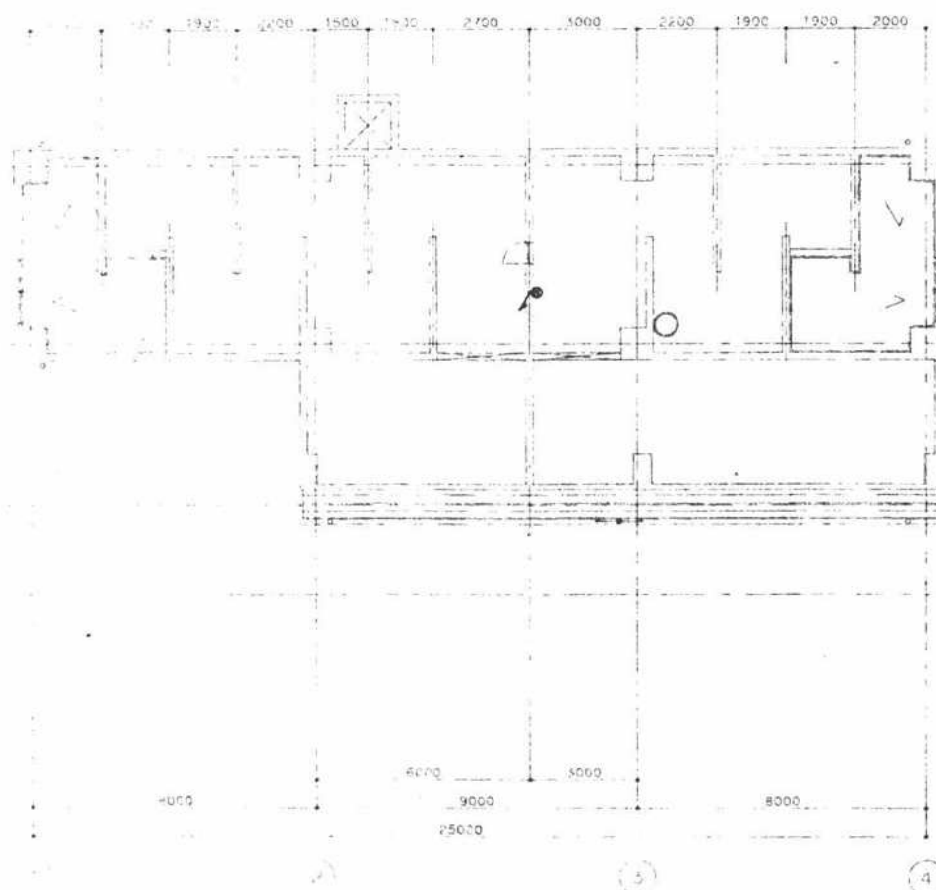

4階 平面図 1/100



屋根伏図 1/100

(完成図)

(株)三水コンサルタント			
主任技術者	審査者	担当者	
三沢 淳	竹中 英夫	朝川 幸	

工事名	瀬戸町瀬戸雨水ポンプ場 建設工事 その2		
図面名称	自動火災報知設備 4階・屋根伏平面図		
日本下水道事業団			
平成 年 月			
			AE-20

