


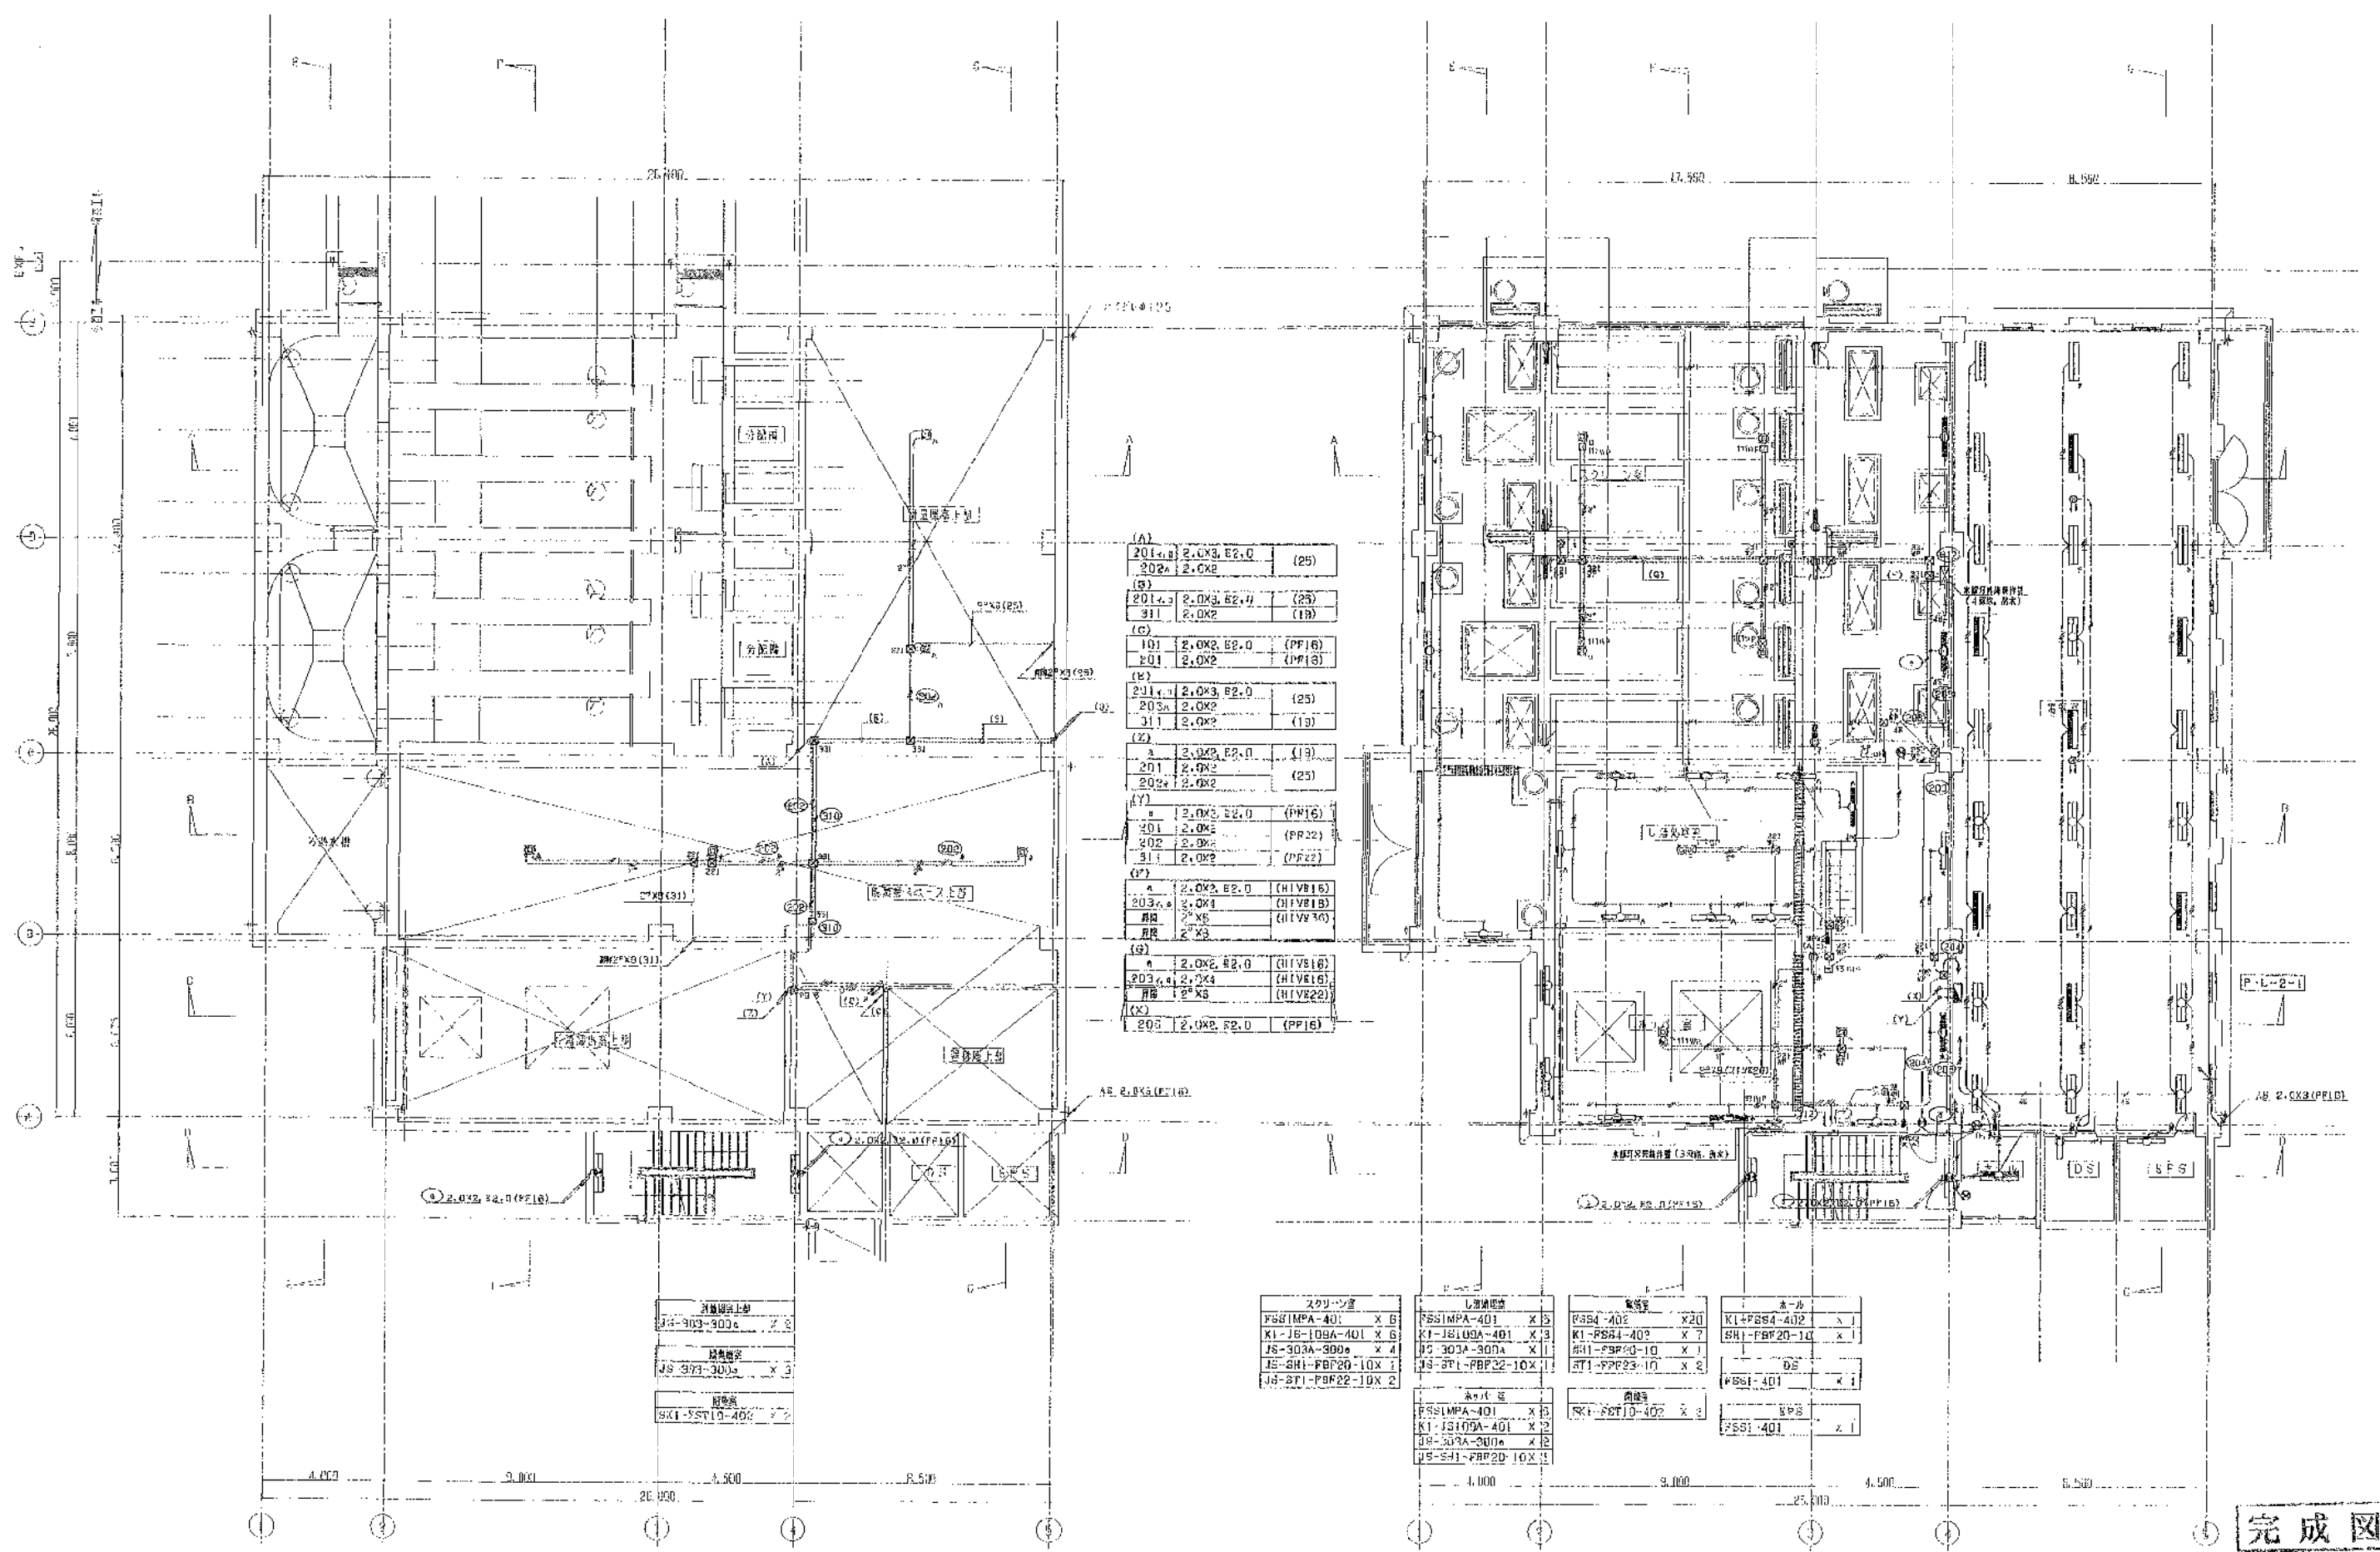


(A)	201.4.8	2.0X3.82.0	(25)
	202.4	2.0X2	
(B)	201.4.8	2.0X3.82.0	(25)
	311	2.0X2	(13)
(C)	101	2.0X2.82.0	(PF16)
	201	2.0X2	(PF18)
(D)	201.4.8	2.0X3.82.0	(25)
	202.4	2.0X2	
	311	2.0X2	(13)
(E)	1	2.0X3.82.0	(13)
	201	2.0X2	(25)
	202.4	2.0X2	
(F)	1	2.0X3.82.0	(PF16)
	201	2.0X2	(PF22)
	202	2.0X2	(PF22)
(G)	1	2.0X3.82.0	(HIVB16)
	203.4.8	2.0X1	(HIVB18)
	100	2.0X3	(HIVB16)
	100	2.0X3	(HIVB22)
(H)	1	2.0X3.82.0	(HIVB16)
	203.4.8	2.0X4	(HIVB16)
	100	2.0X3	(HIVB22)
(X)	1	2.0X3.82.0	(PF16)

スクリーン	しきり	電機	ホール
FSB(MPA-401) X 6	FSB(MPA-401) X 6	FSB4-402 X 20	K1-FBS4-402 X 1
K1-18-109A-401 X 6	K1-18-109A-401 X 13	K1-FBS4-402 X 2	SH1-FBP20-10 X 1
JS-303A-300 X 4	P2-303A-300A X 1	SH1-FBP20-10 X 1	FSB1-401 X 1
JS-6H1-FBP20-10X 1	JS-3T1-FBP22-10X 1	ST1-FBP23-10 X 2	FSB1-401 X 1
JS-3T1-FBP22-10X 2			


主任技師	監査者	担当者
岡本孝康	中山 昇	佐藤 孝

工事名	岡東浄化センター建設工事
図面名称	スクリーン等 電機設備 1階上部 2階平面図 1/100
日本下水道事業団	平成 年 月
図面番号	13A4-B

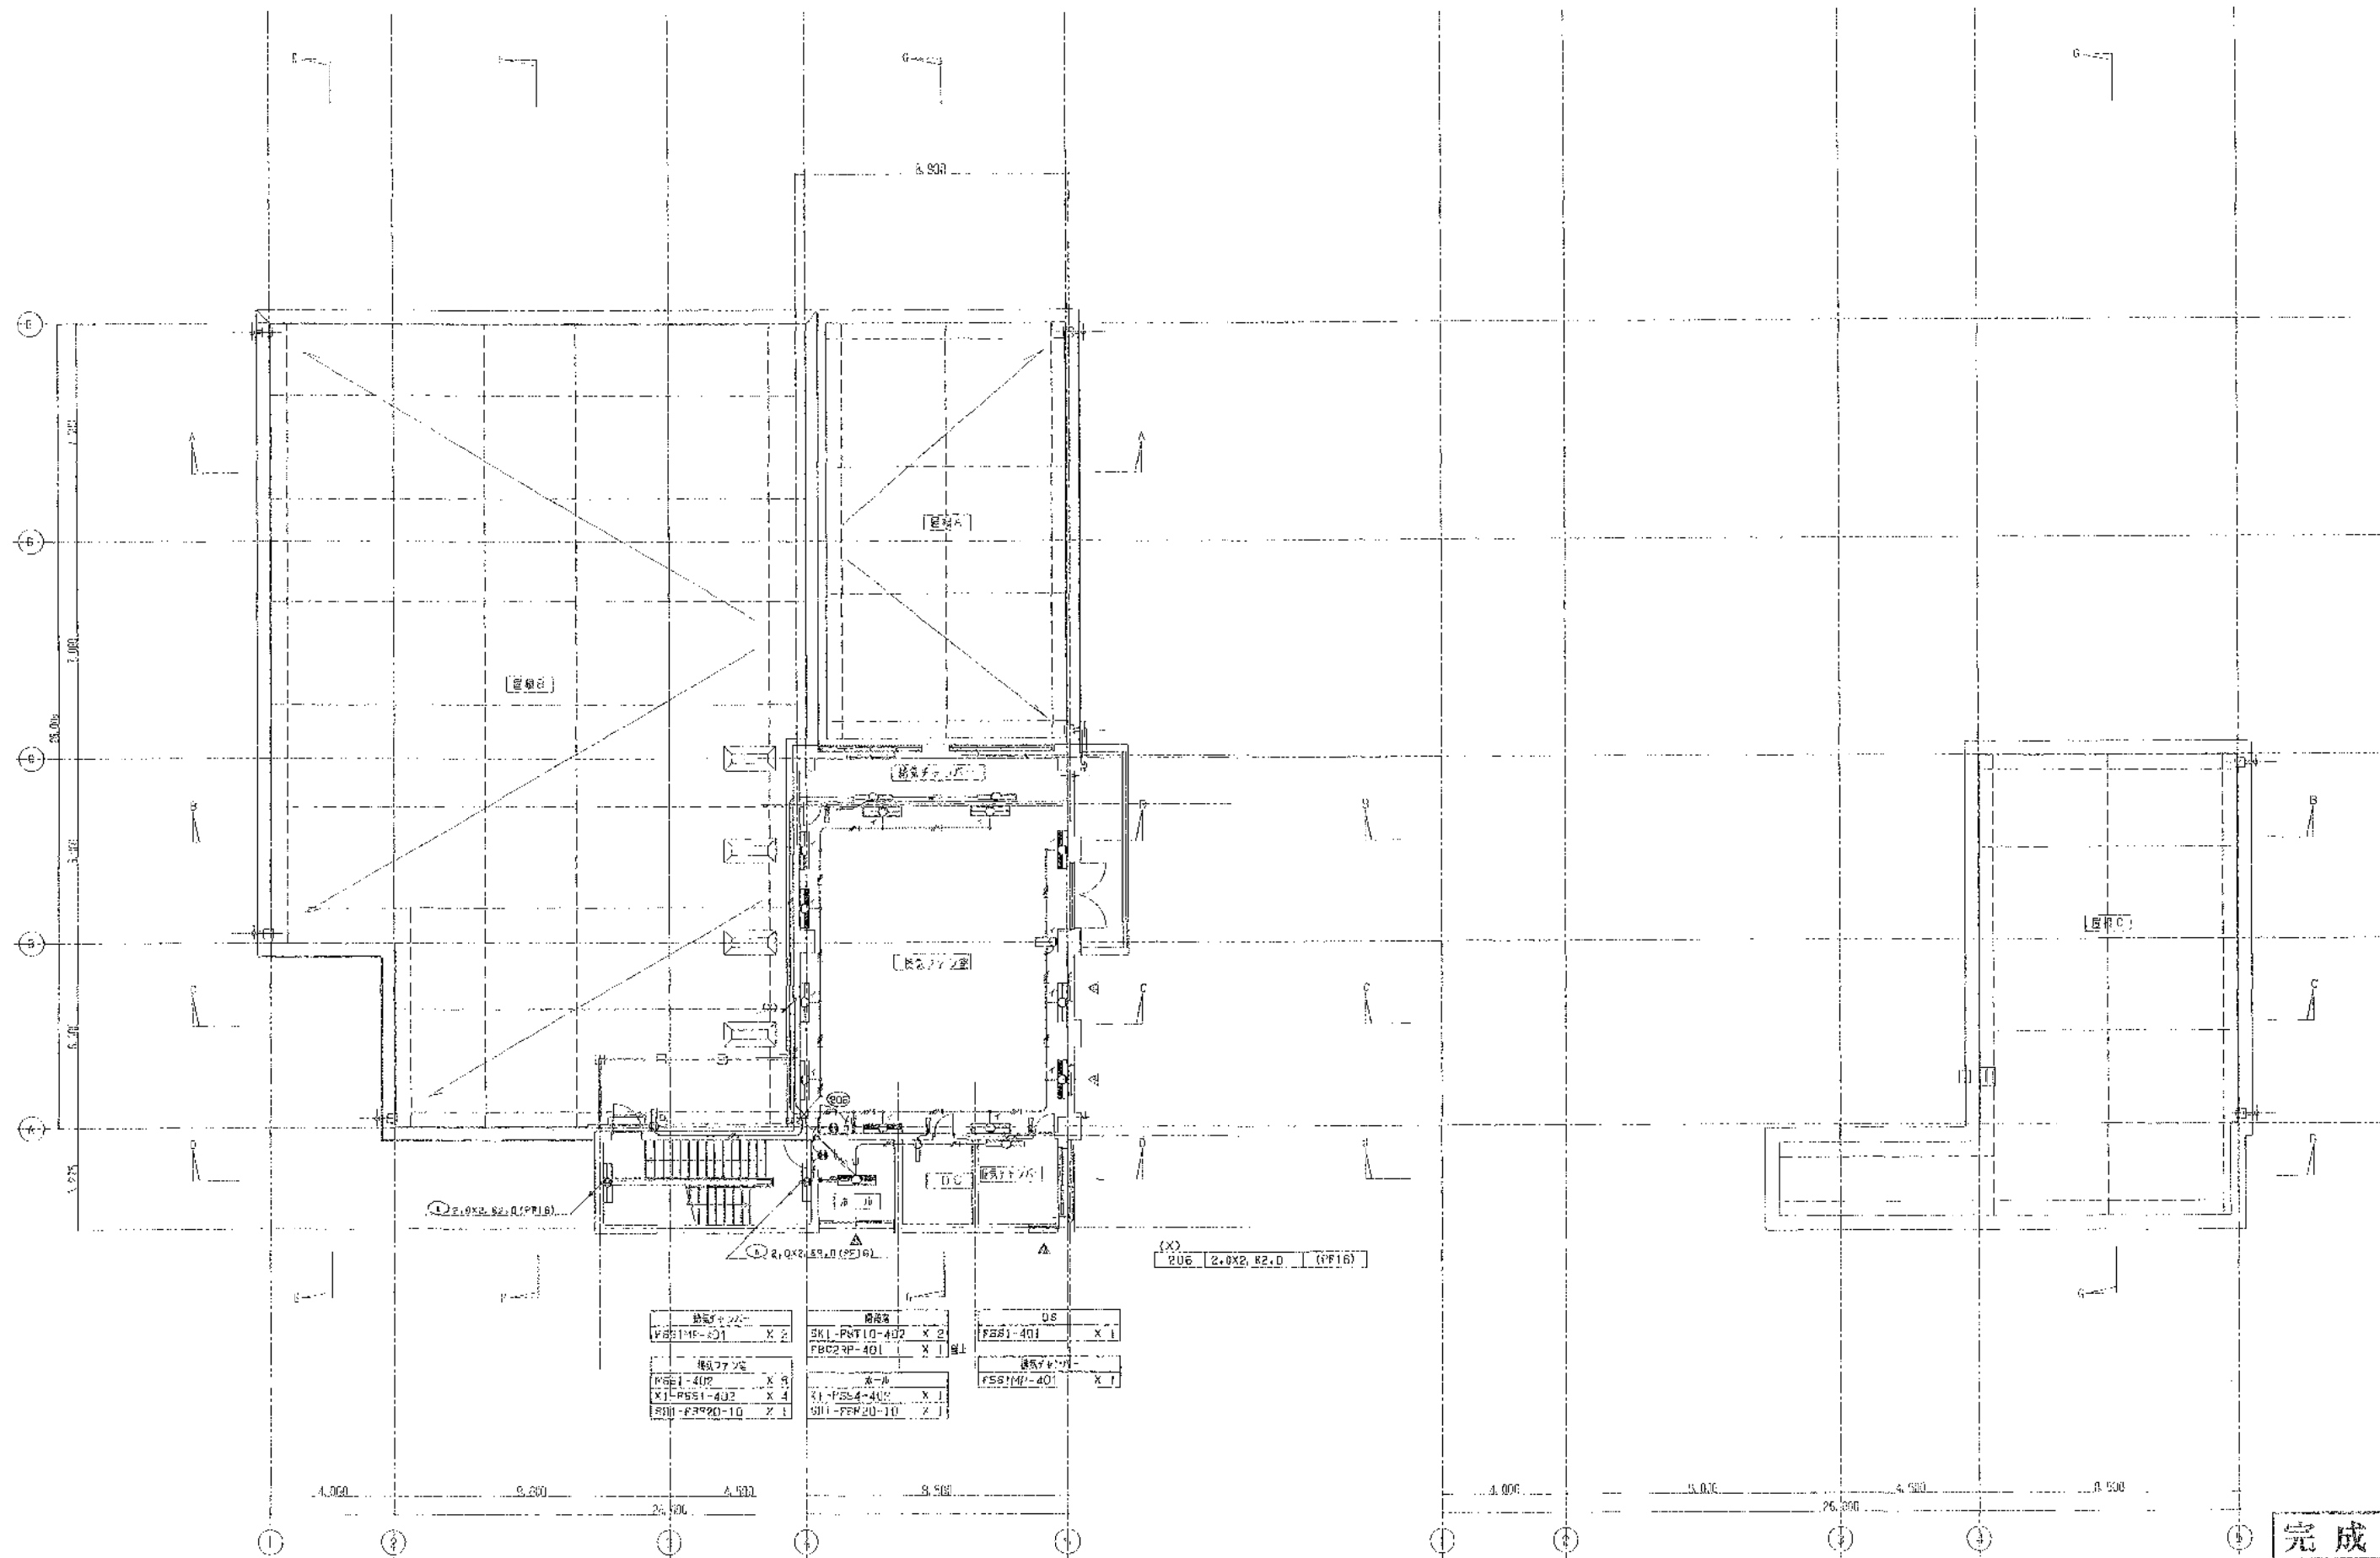

主任技術者	監理者	担当者
岡本孝康	中山 昇	佐藤 孝


工事名	関東浄化センター建設工事		
図面名称	スクリーン機 異径設備 3階・R階平面図		
日本下水道事業団	図面番号	分冊番号	134E-7
平成 年 月			

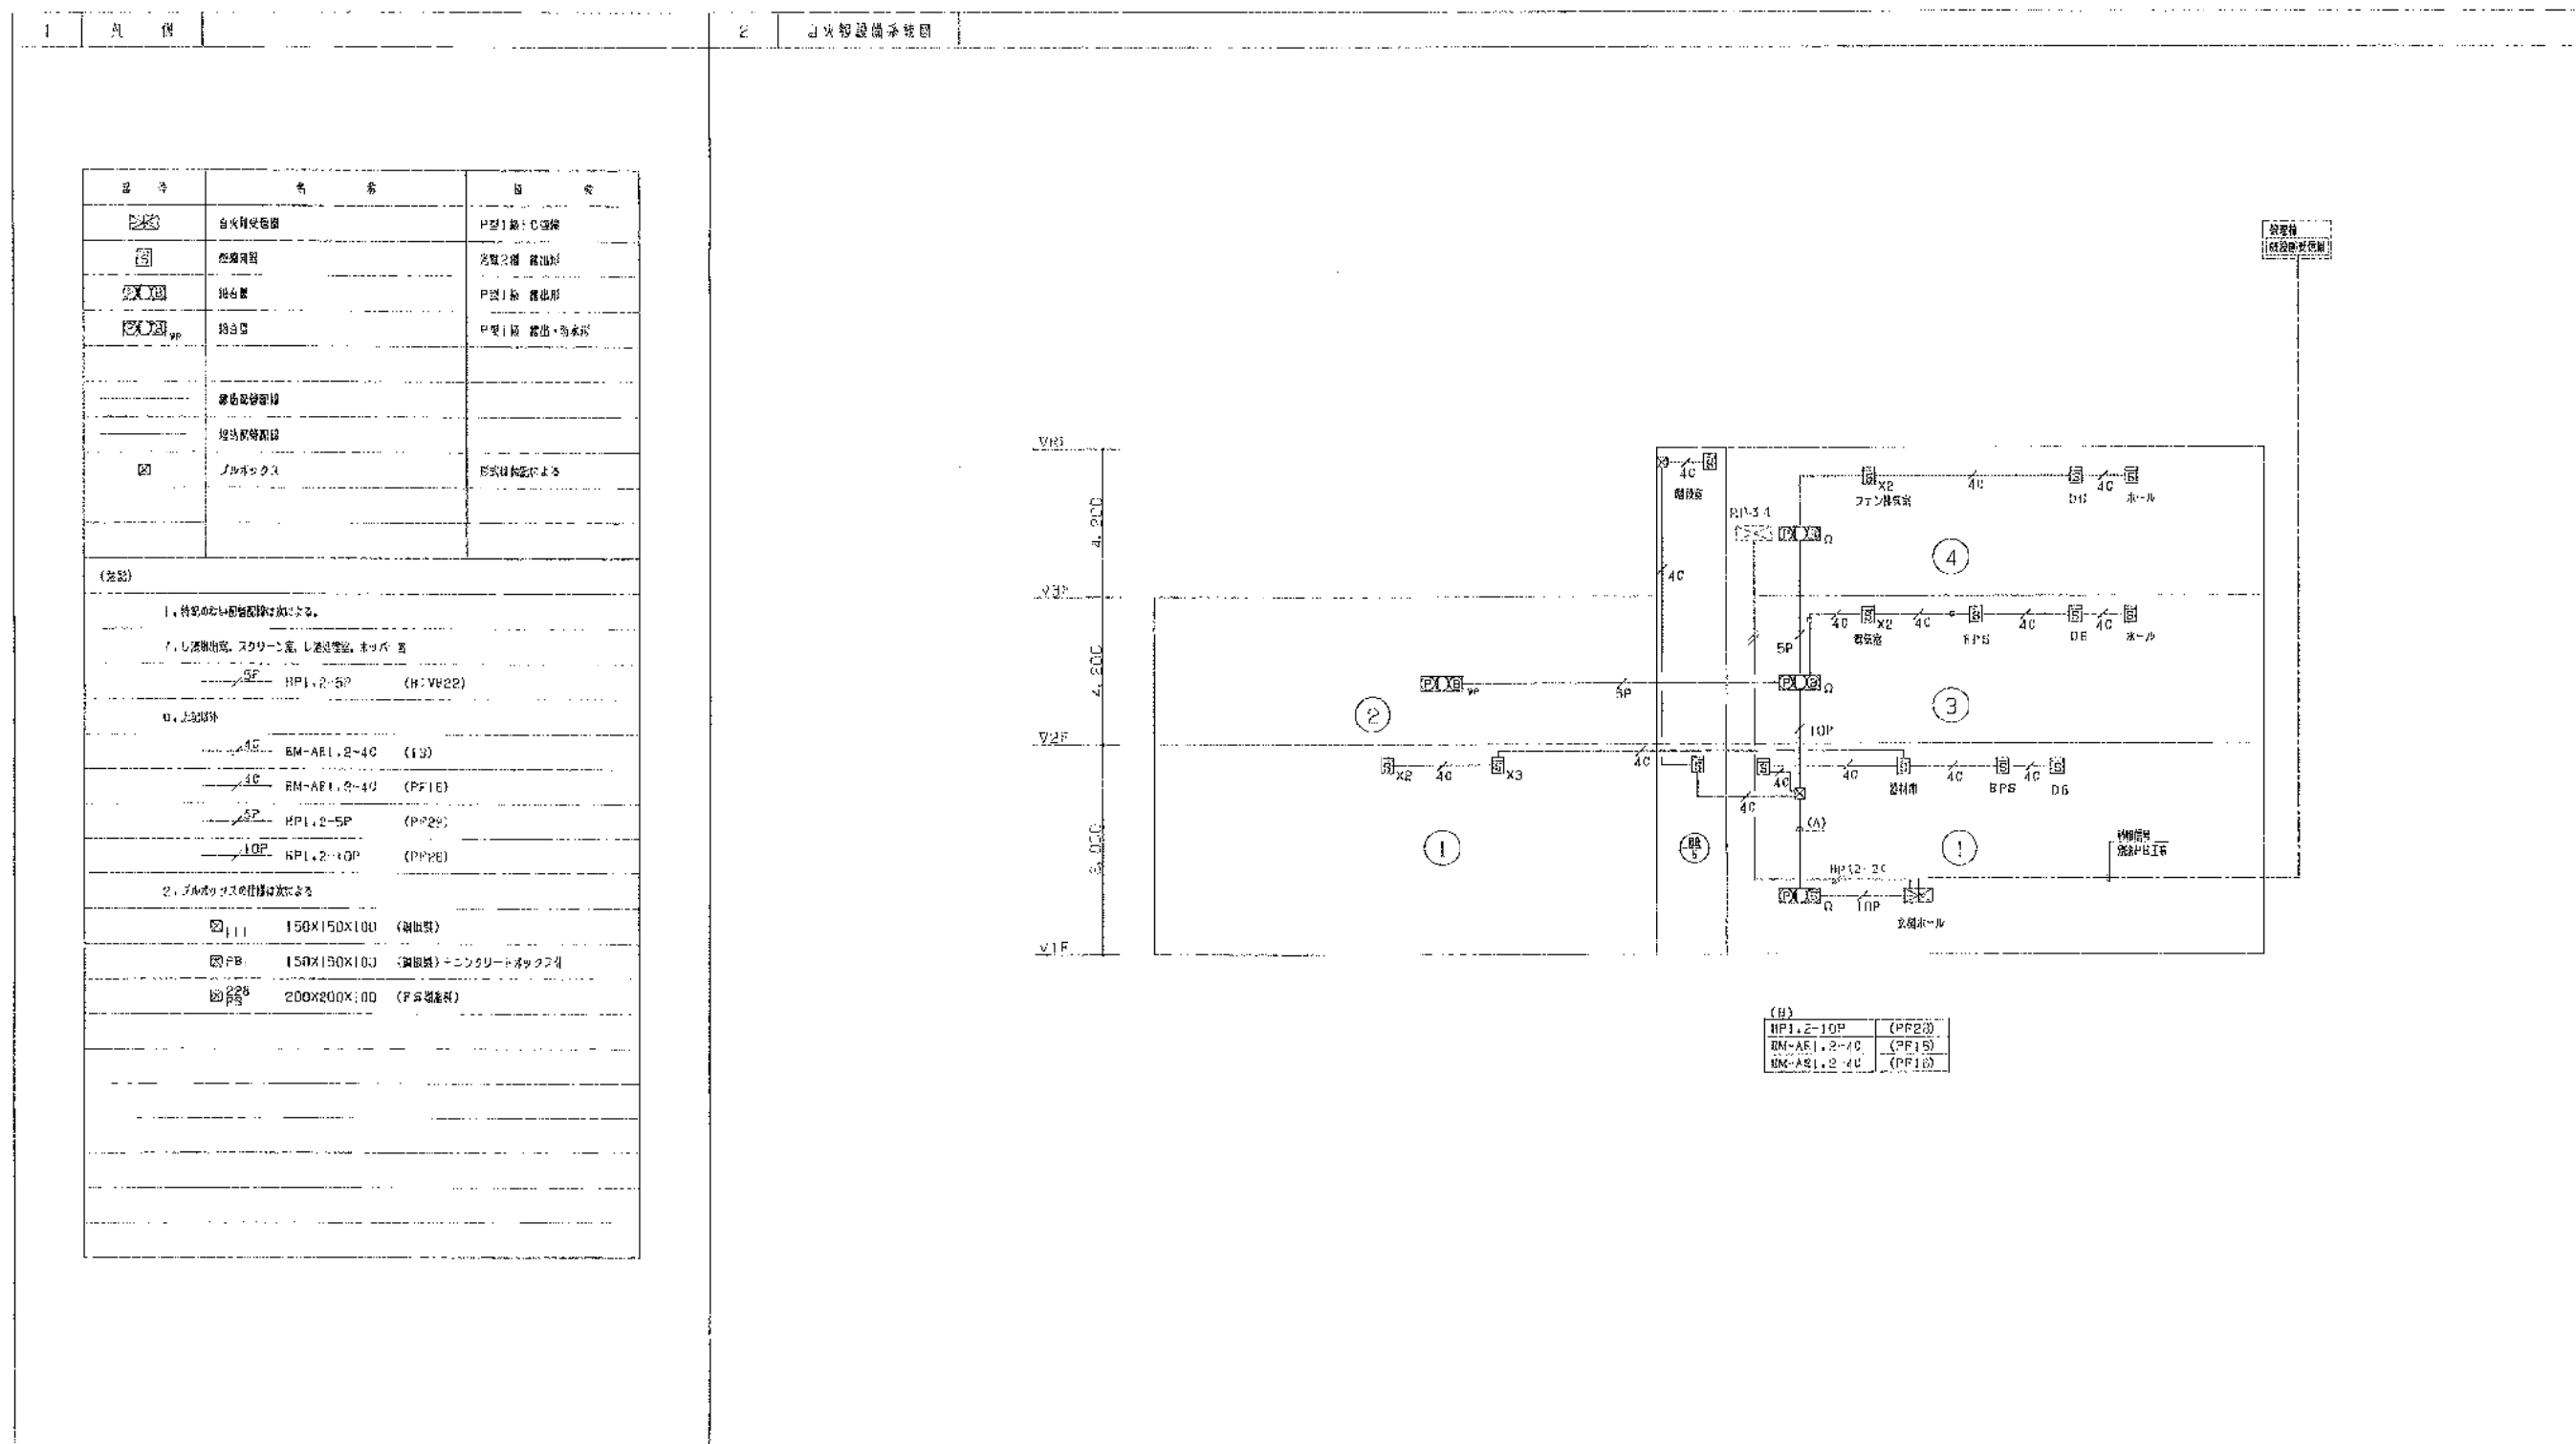

完成図

主任技術者	監査者	担当
岡本孝康	中山 昇	佐藤 洋

図面名称	スクリーン機 火災報知設備 凡例・系統図
日本下水道事業団	図面番号
平成 年 月	15A2-16

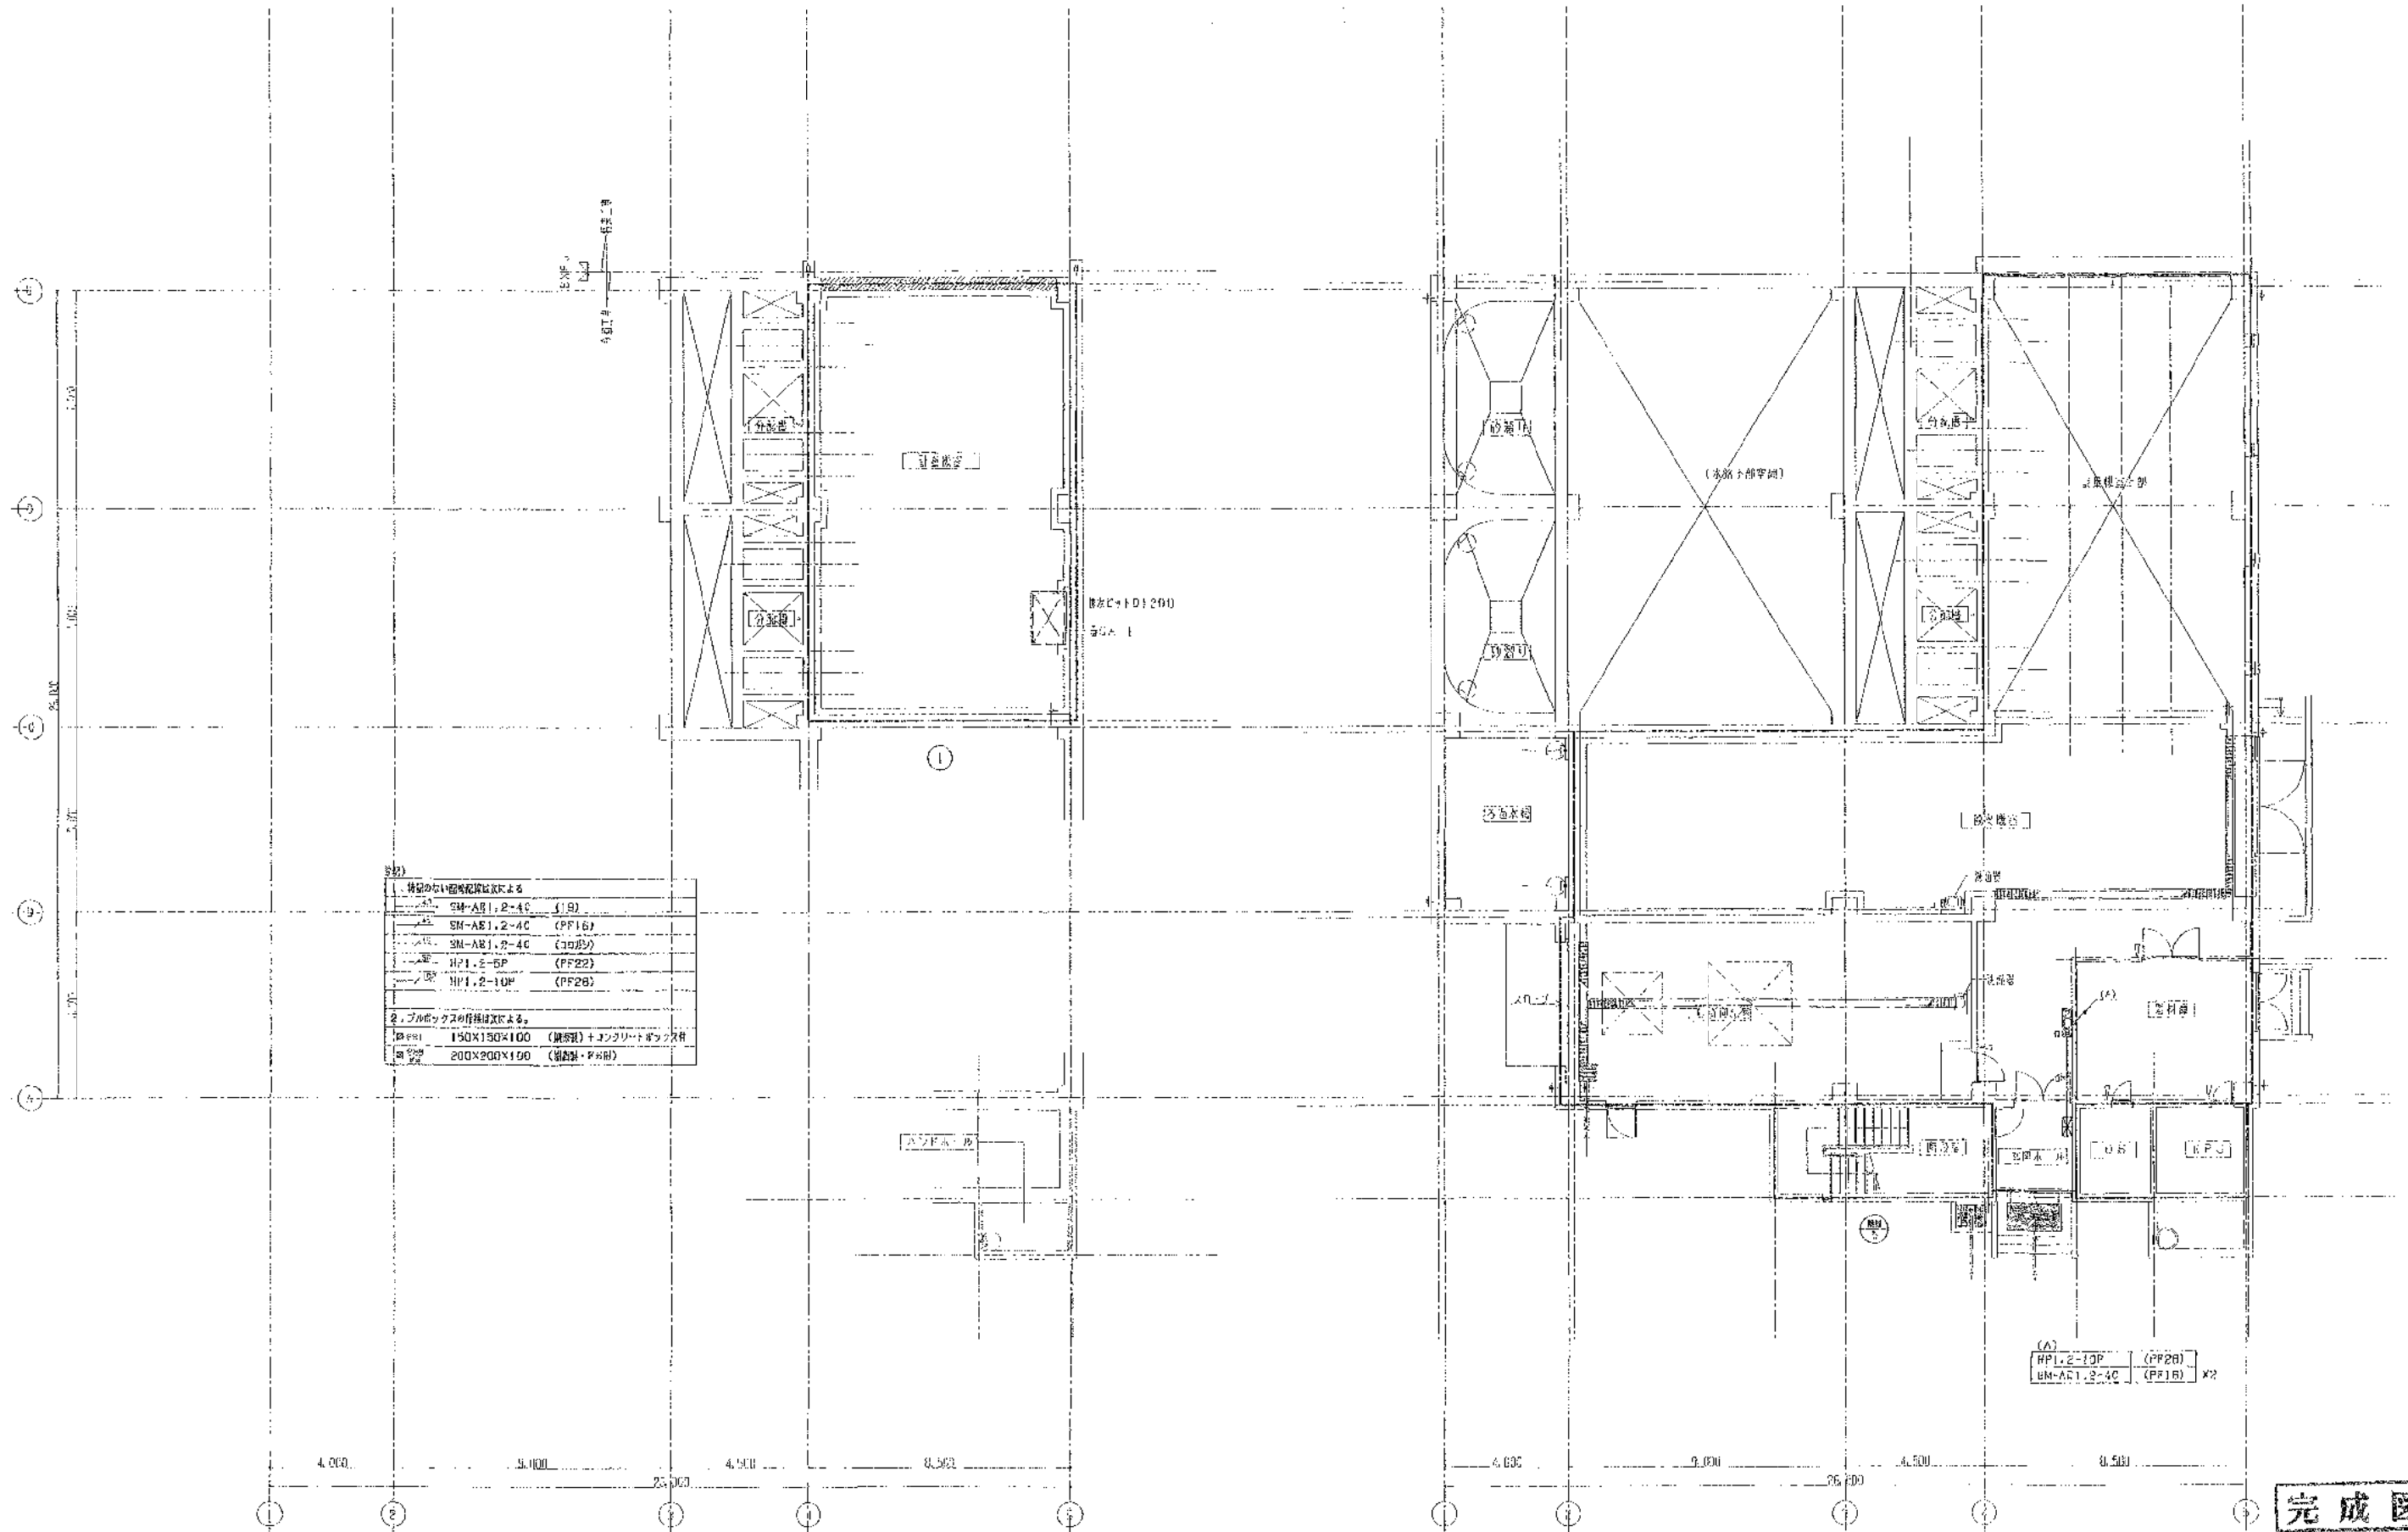

1. 特記のない箇所は図面による。

SM-AE1.2-4C	(1.8)
SM-AE1.2-4C	(PF16)
SM-AE1.2-4C	(コロシ)
HP1.2-10P	(PF22)
HP1.2-10P	(PF28)

2. プルボックスの仕様は図面による。

150X150X100	(鋼製) + コンクリートボックス
200X200X150	(鋼製) + コンクリートボックス

(A)


HP1.2-10P	(PF28)
SM-AE1.2-4C	(PF16)

完成図

主任技術者	監査者	担当者
岡本孝順	中山 昇	佐藤 謙


工事名	岡山浄化センター建設工事		
図面名称	スクリーン棟 火災報知設備 1階平面図 1:100		
日本下水道事業団	平成	年	月
図面番号	BAR-17		



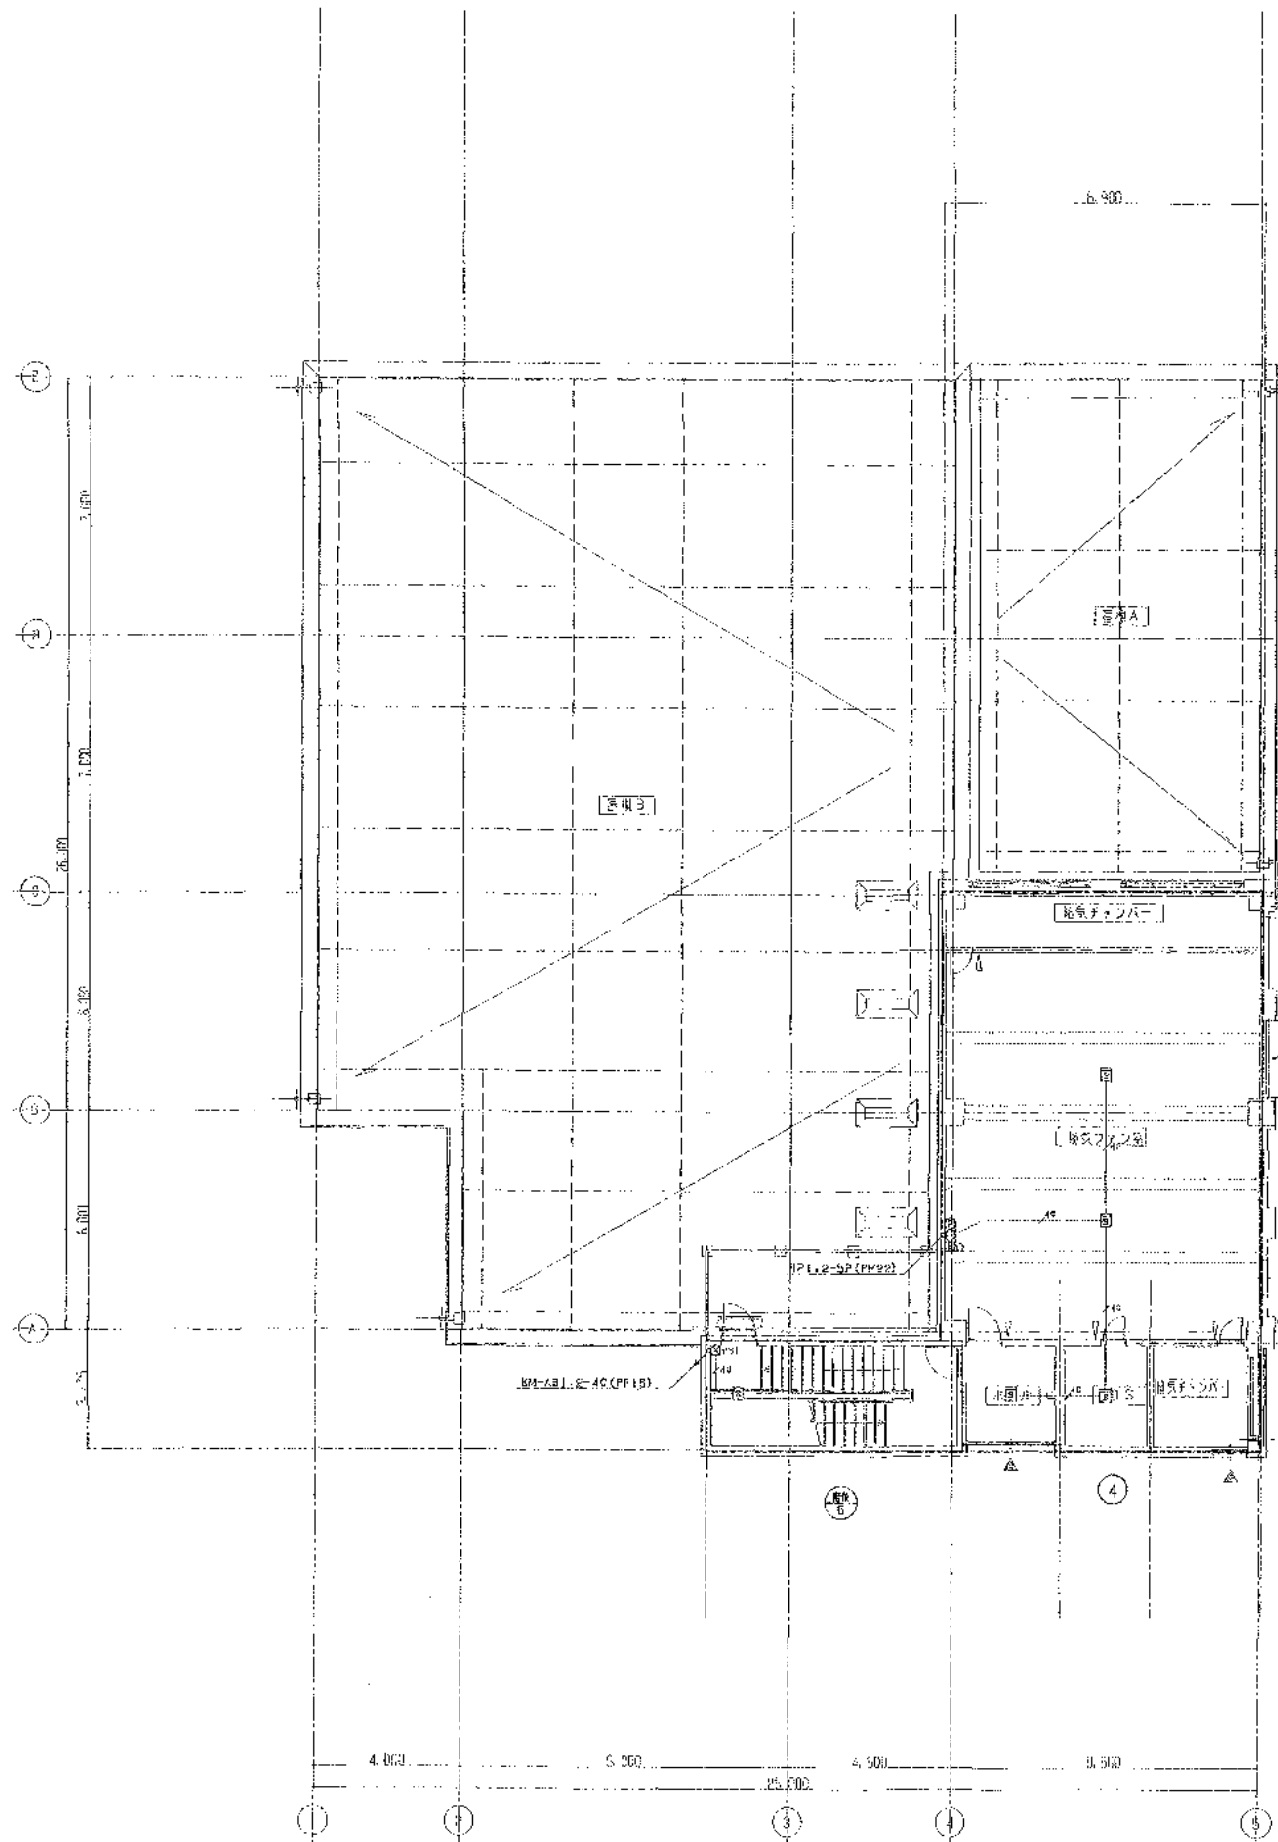

3階平面図 1/100

主任技師	監査者	担当者
岡本孝康	中山 昇	佐藤 淳

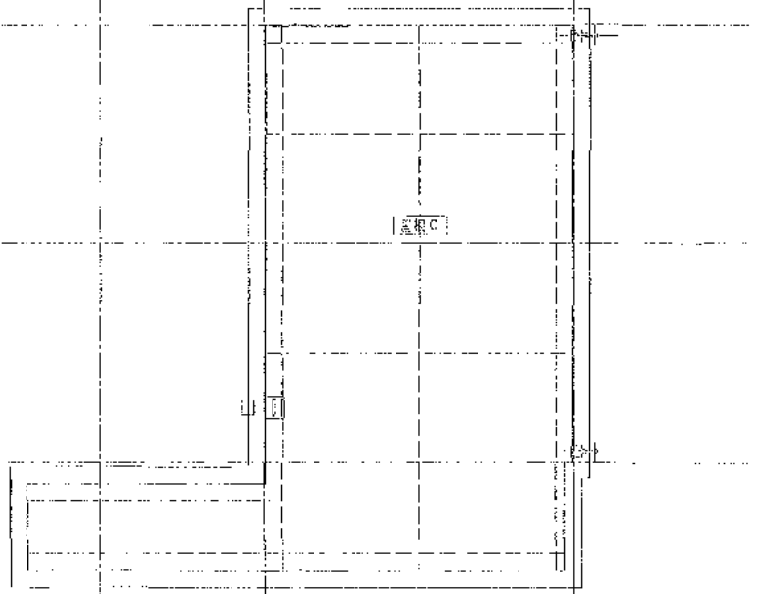

2階平面図 1/100

工事名	岡東浄化センター建設工事			
図面名称	スクリーン増 火災警知設備3階・2階平面図			
日本下水道事業団				図面番号 3AE-19
平成 年 月				

完成図

