



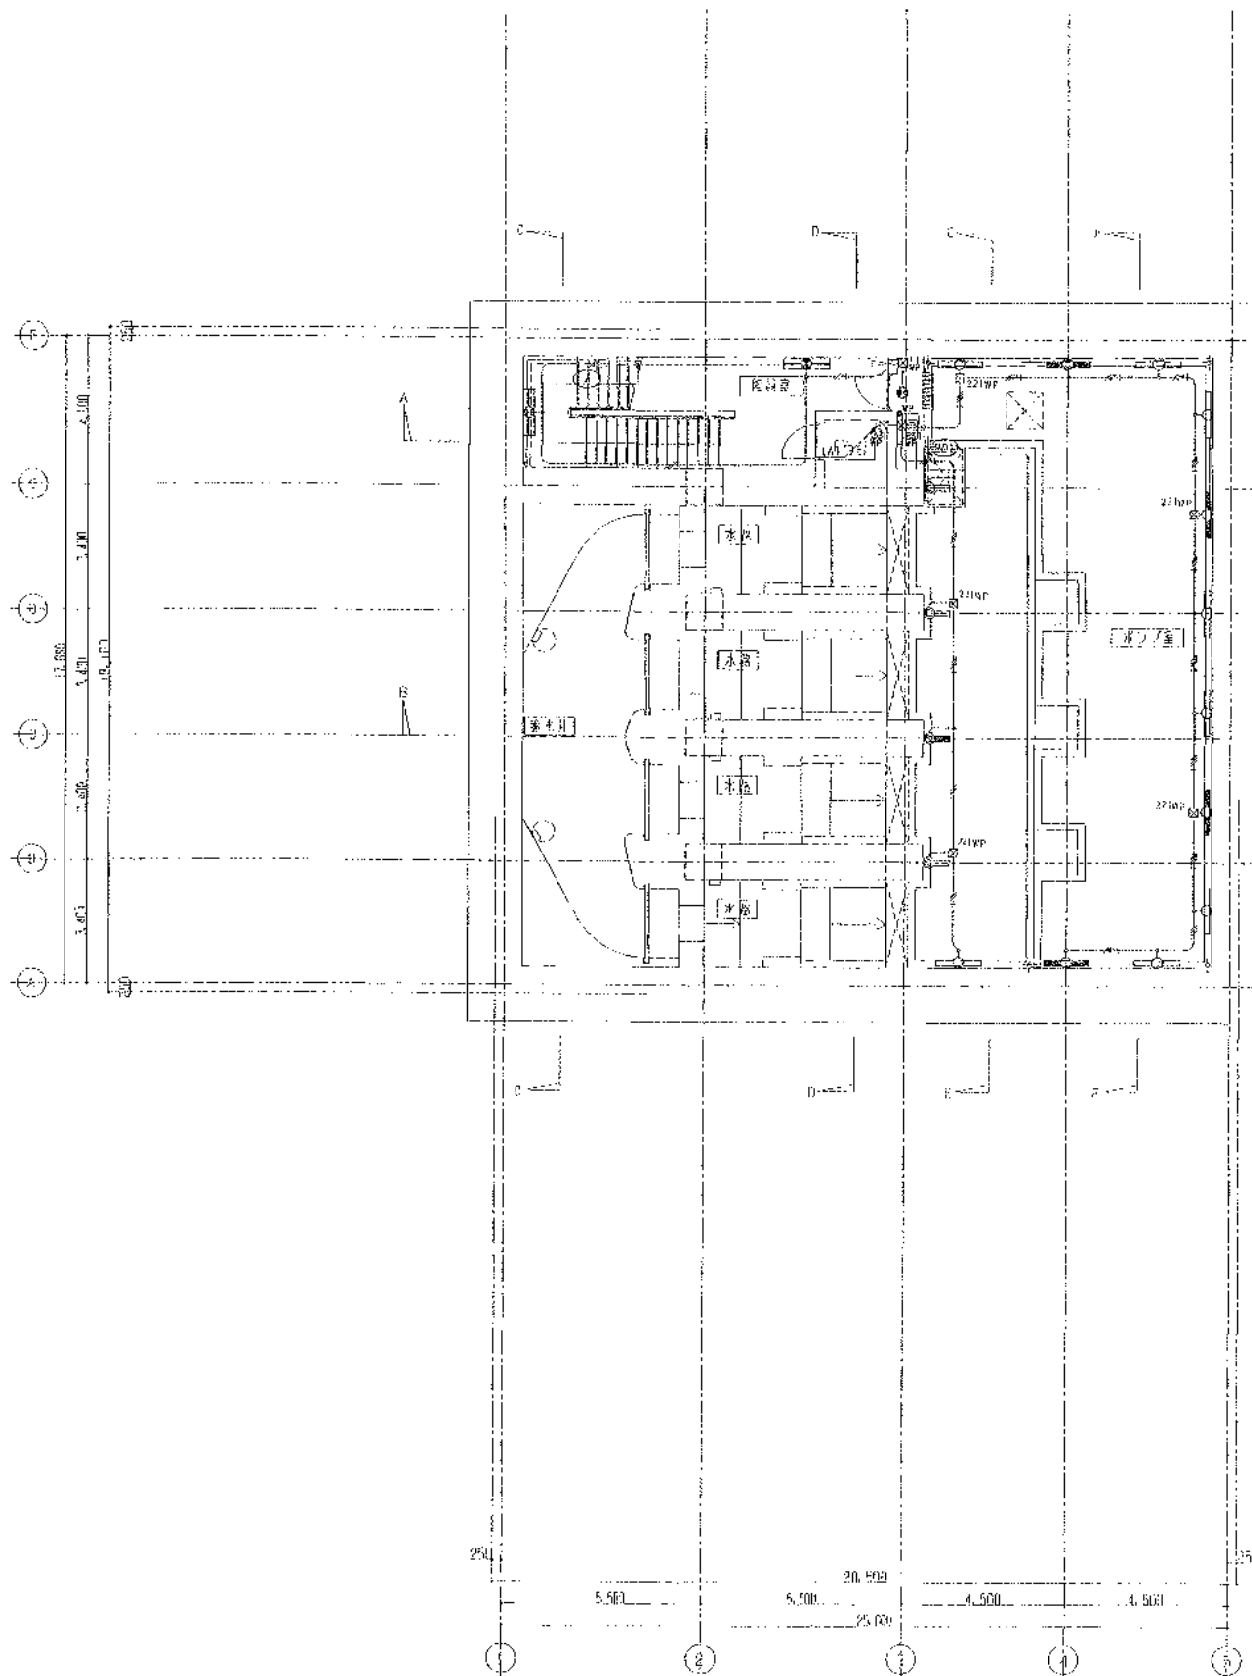

地下2階 平面図 1/100

ポンプ室	
PSGIMP-401	X 1
KI-JS-114-401	X 5
JS-SH1-PBF20-200X	1
配管室	
SK1-JS-109A-402	X 2
(A)	
201	2.0X2, E2.0 HIVE 22
(B)	
201	2.0X2, E2.0 HIVE 28
203	2.0X2
306	2.0X2
(C)	
305	2.0X2, E2.0 HIVE 16
306	2.0X2 HIVE 22
307	2.0X2 HIVE 28
(D)	
203	2.0X2, E2.0 HIVE 22
205	2.0X2, E2.0 HIVE 16
1. 特定の寸法は次の通り	
2.0X2	(HIVE 18)
2.0X2, E2.0	(HIVE 16)
2.0X3	(HIVE 18)
2.0X3, E2.0	(HIVE 16)
2.0X3	(HIVE 18)
2.0X3, E2.0	(HIVE 16)
2.0X6	(HIVE 18)
2.0X6	(HIVE 16)
2.0X6	(PF 18)
2.0X6, E2.0	(PF 16)
2.0X6, E2.0	(PF 18)
2. プラントの寸法は次の通り	
PSI	150X150X100 (HIVE)
PSI	200X200X100 (HIVE)
PSI	300X300X100 (HIVE)
PSI	120X150X100 (HIVE)
PSI	200X200X100 (HIVE)
PSI	150X150X100 (HIVE) + 100X100X100
PSI	300X300X100 (HIVE) + 200X200X100

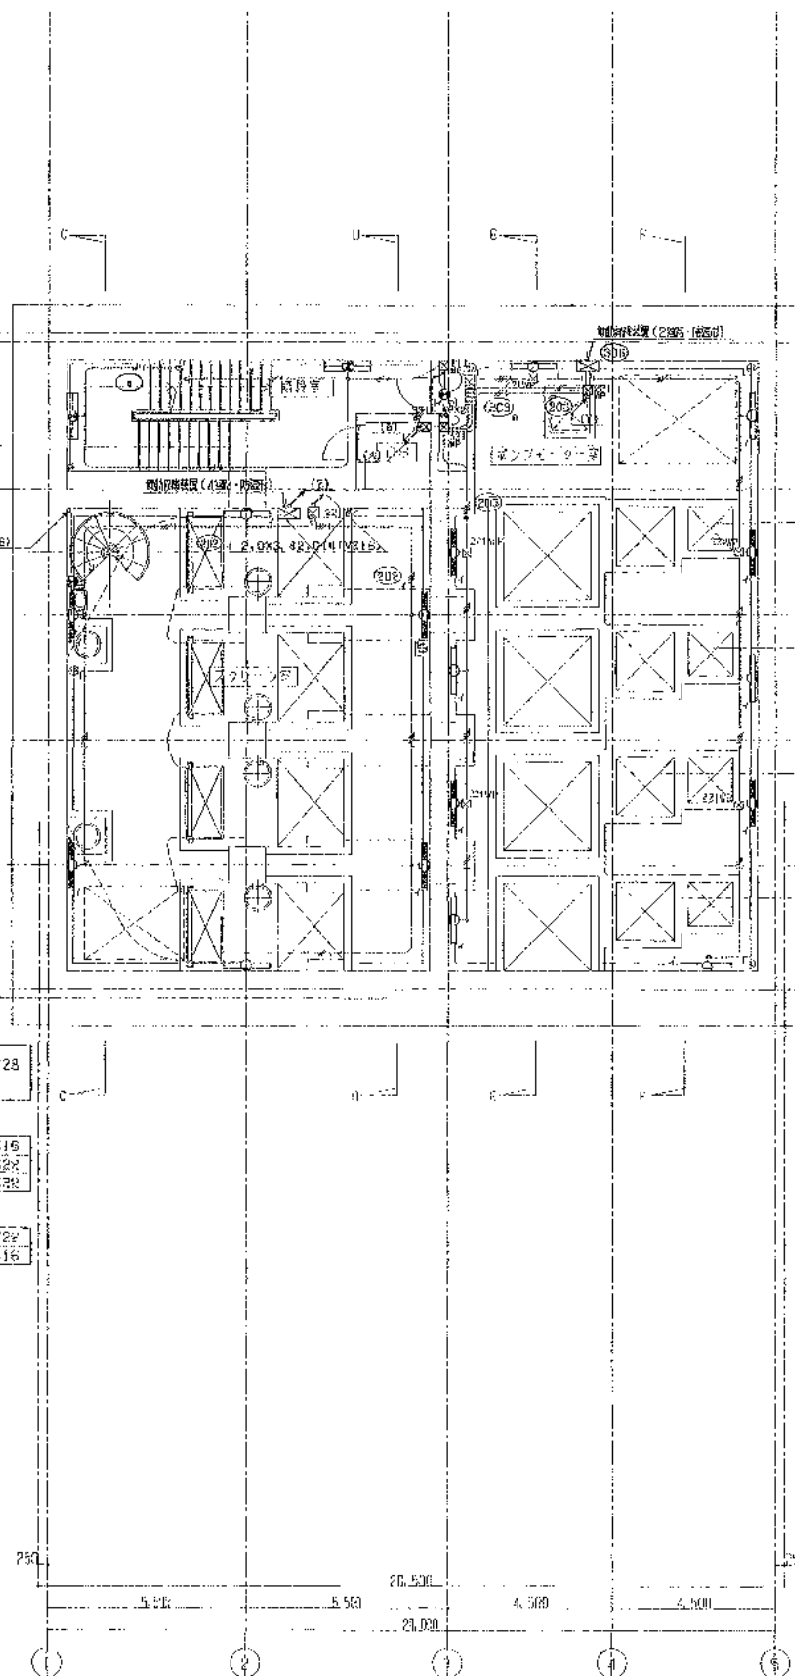


地下1階 平面図 1/100

スクリーン室	
PSGIMP-401	X 2
KI-JS-109A-401	X 4
JS-SH1-PBF20-200X	1
ポンプモーター室	
PSGIMP-401	X 6
KI-JS-114-401	X 4
JS-SH1-PBF20-200X	1
配管室	
SK1-JS-109A-402	X 2

完成図

主任技師	監理者	担当者
岡本孝康	中山 昇	佐藤 淳

図面名称	ポンプ室 電気設備地下2階・地下1階 500V配線図		
日本下水道事業団	平成 年 月	12A6-S	

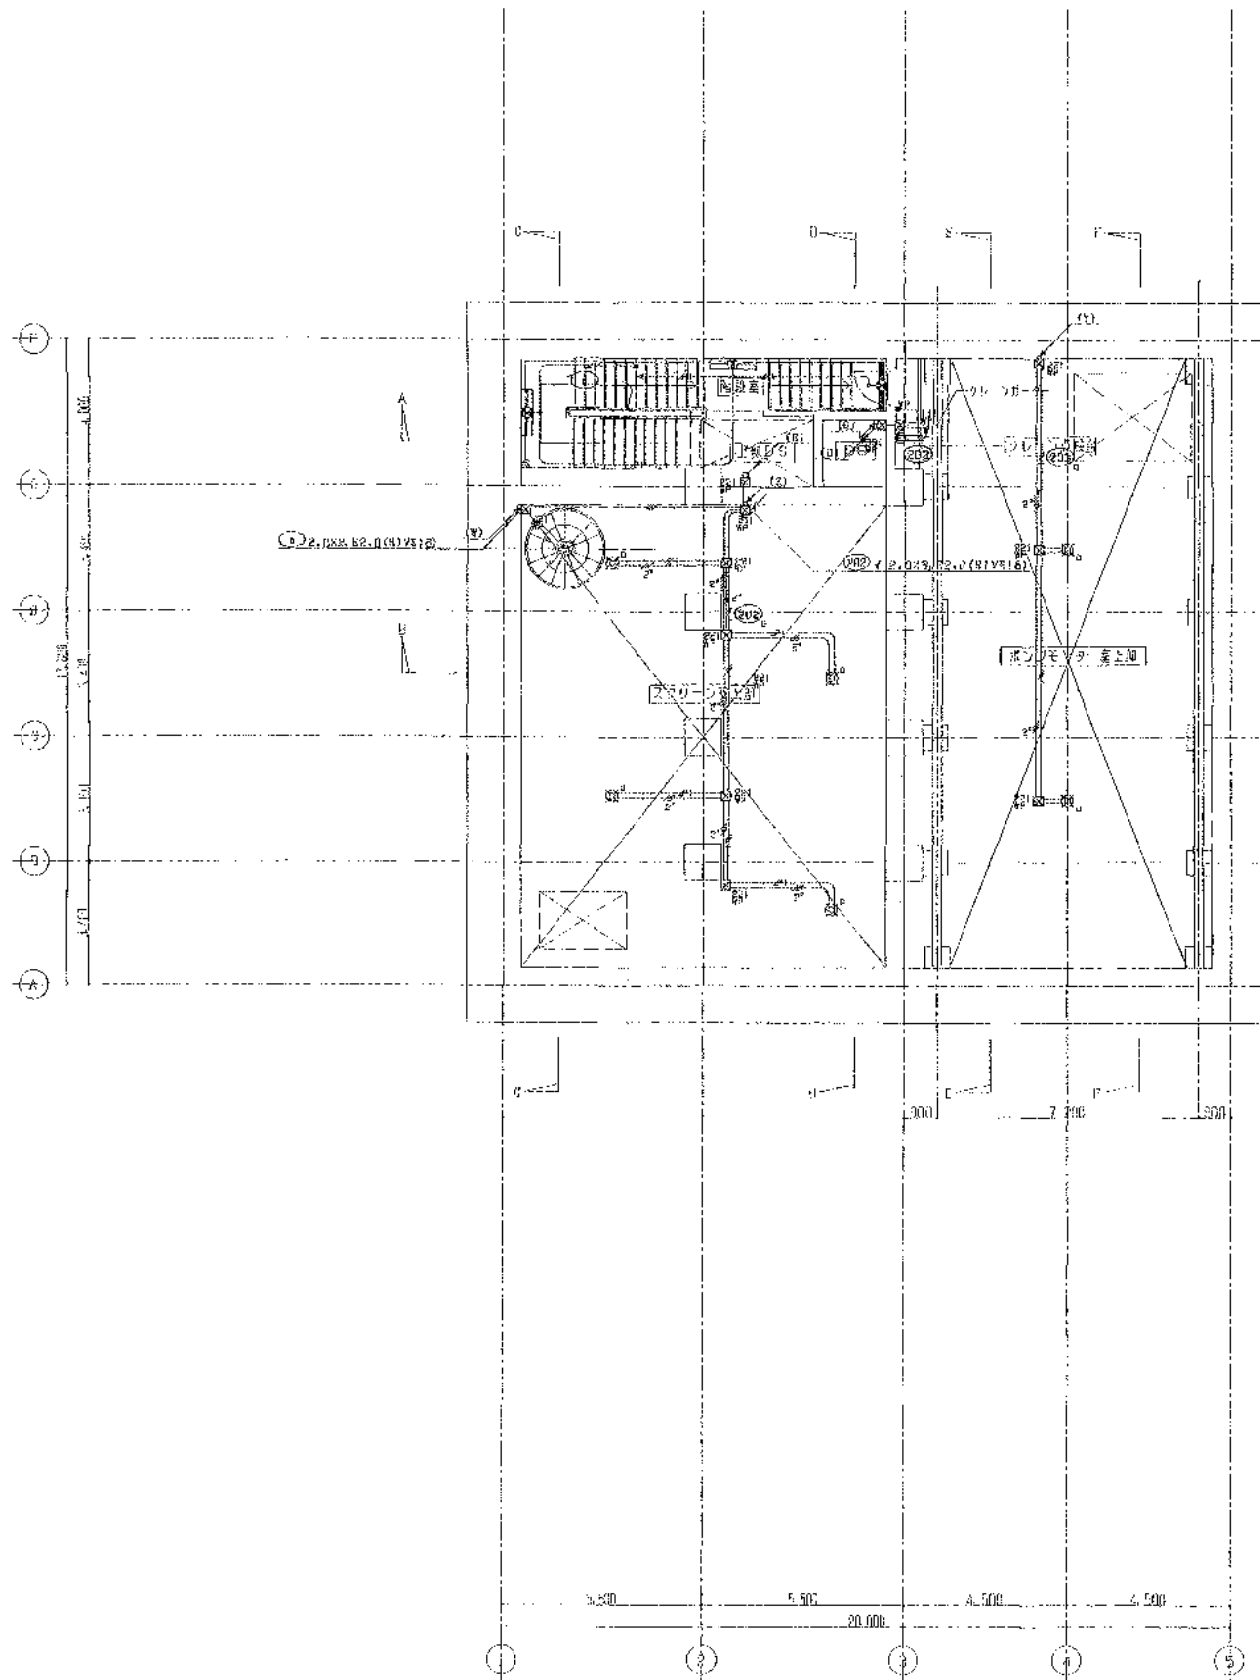

地下1階上層 平面図 1/100

スリット窓1部
JS-303A-300a X 4

ポンプモーター室上層
JS-303A-300a X 2

クレーン吊钩
F58(MP-40) X 1

窓枠
SK1-JS-109A-401 X 1
SK1-JS-109B-402 X 2

(S)
201 2.0X2.22.0 HIVE22
203 2.0X2 HIVE15
306 2.0X2 HIVE15

(C)
201 2.0X2.22.0 HIVE22
203 2.0X2 HIVE15
306 2.0X2 HIVE15

(D)
201 2.0X2.22.0 PF28
203 2.0X2 PF16
306 2.0X2 PF16

(E)
203 2.0X2.22.0 HIVE22
306 2.0X2 HIVE22


(F)
203 2.0X2.22.0 PF16
306 2.0X2 PF16

(Z)
203 2.0X5 HIVE22
203 2.0X6 HIVE22

(V)
203 2.0X6 HIVE22
203 2.0X2.22.0 HIVE15

(X)
203 2.0X6 HIVE22
203 2.0X8 HIVE22
203 2.0X2.22.0 HIVE15

(W)
203 2.0X2.22.0 HIVE15
203 2.0X3 HIVE15

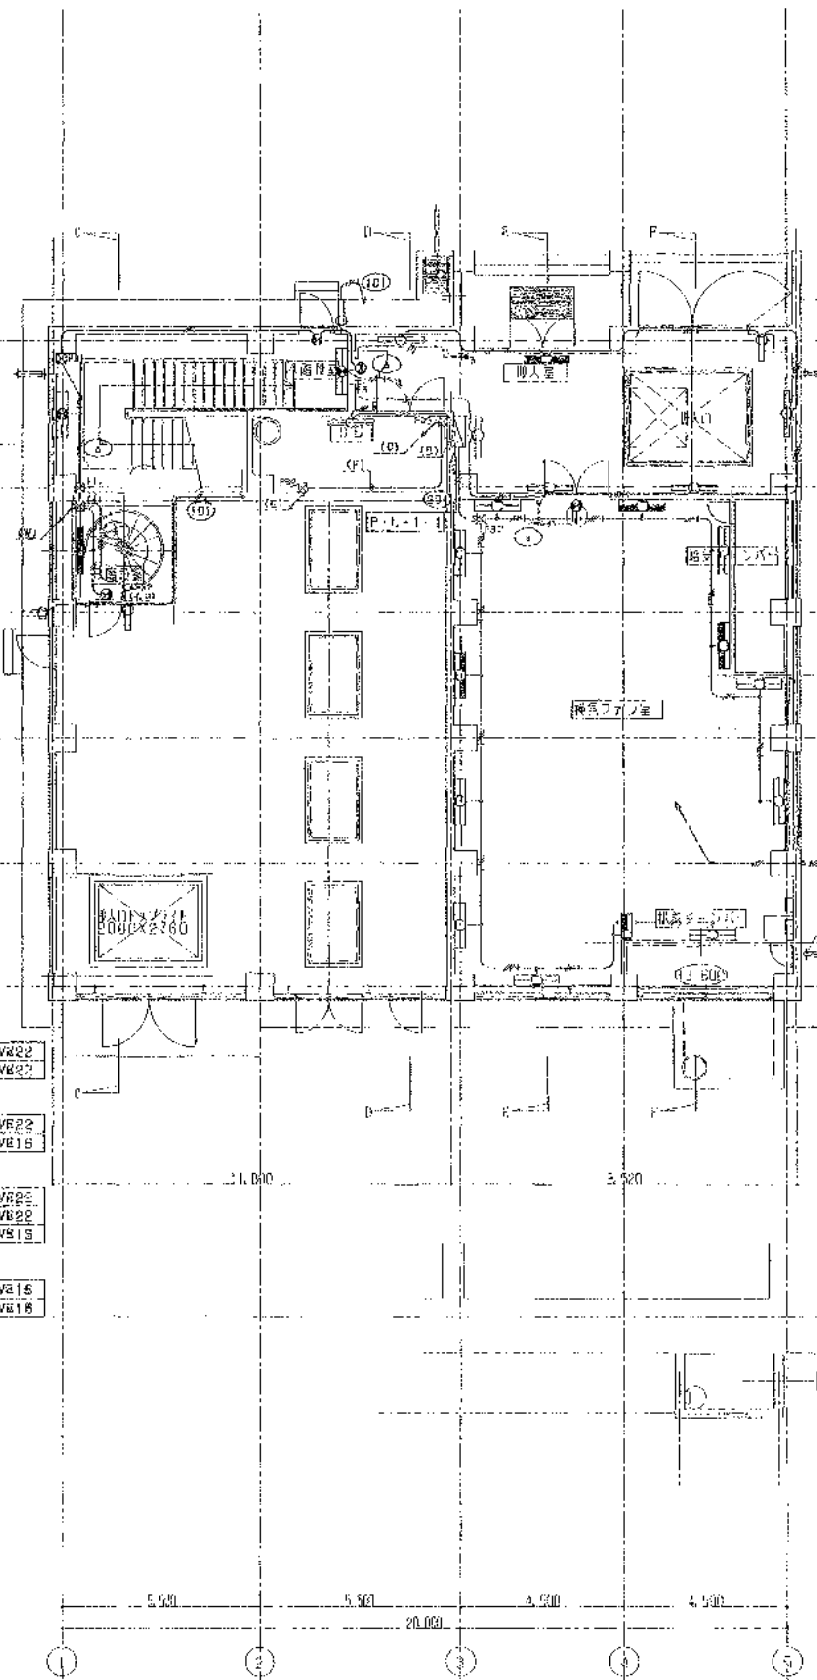

1階 平面図 1/100

窓枠
F581-401 X 6
K1-F581-401 X 1
SH1-F5820-10 X 1

窓枠
F581-402 X 8
K1-F581-402 X 4
SH1-F5820-10 X 1

A窓枠
SK1-JS-114-402 X 1
JS-SH1-F5820-10 X 1
F5820-20 X 1
SK1-JS-109B-402 X 1 (2部)


B窓枠
SK1-JS-109A-401 X 1
JS-SH1-F5820-10 X 1
F5820-20 X 2 (2部)

D窓
F581-401 X 1

完成図

主任技師	審査者	担当者
岡本孝康	中山 幹	矢野 淳

工事名	岡東洋化センター建設工事
図面名称	ポンプ機 電気設備地下1階上層・1階 平面図 1:100
日 本 水 道 事 業 団	図面番号 00000-1
平成 年 月	12月 日

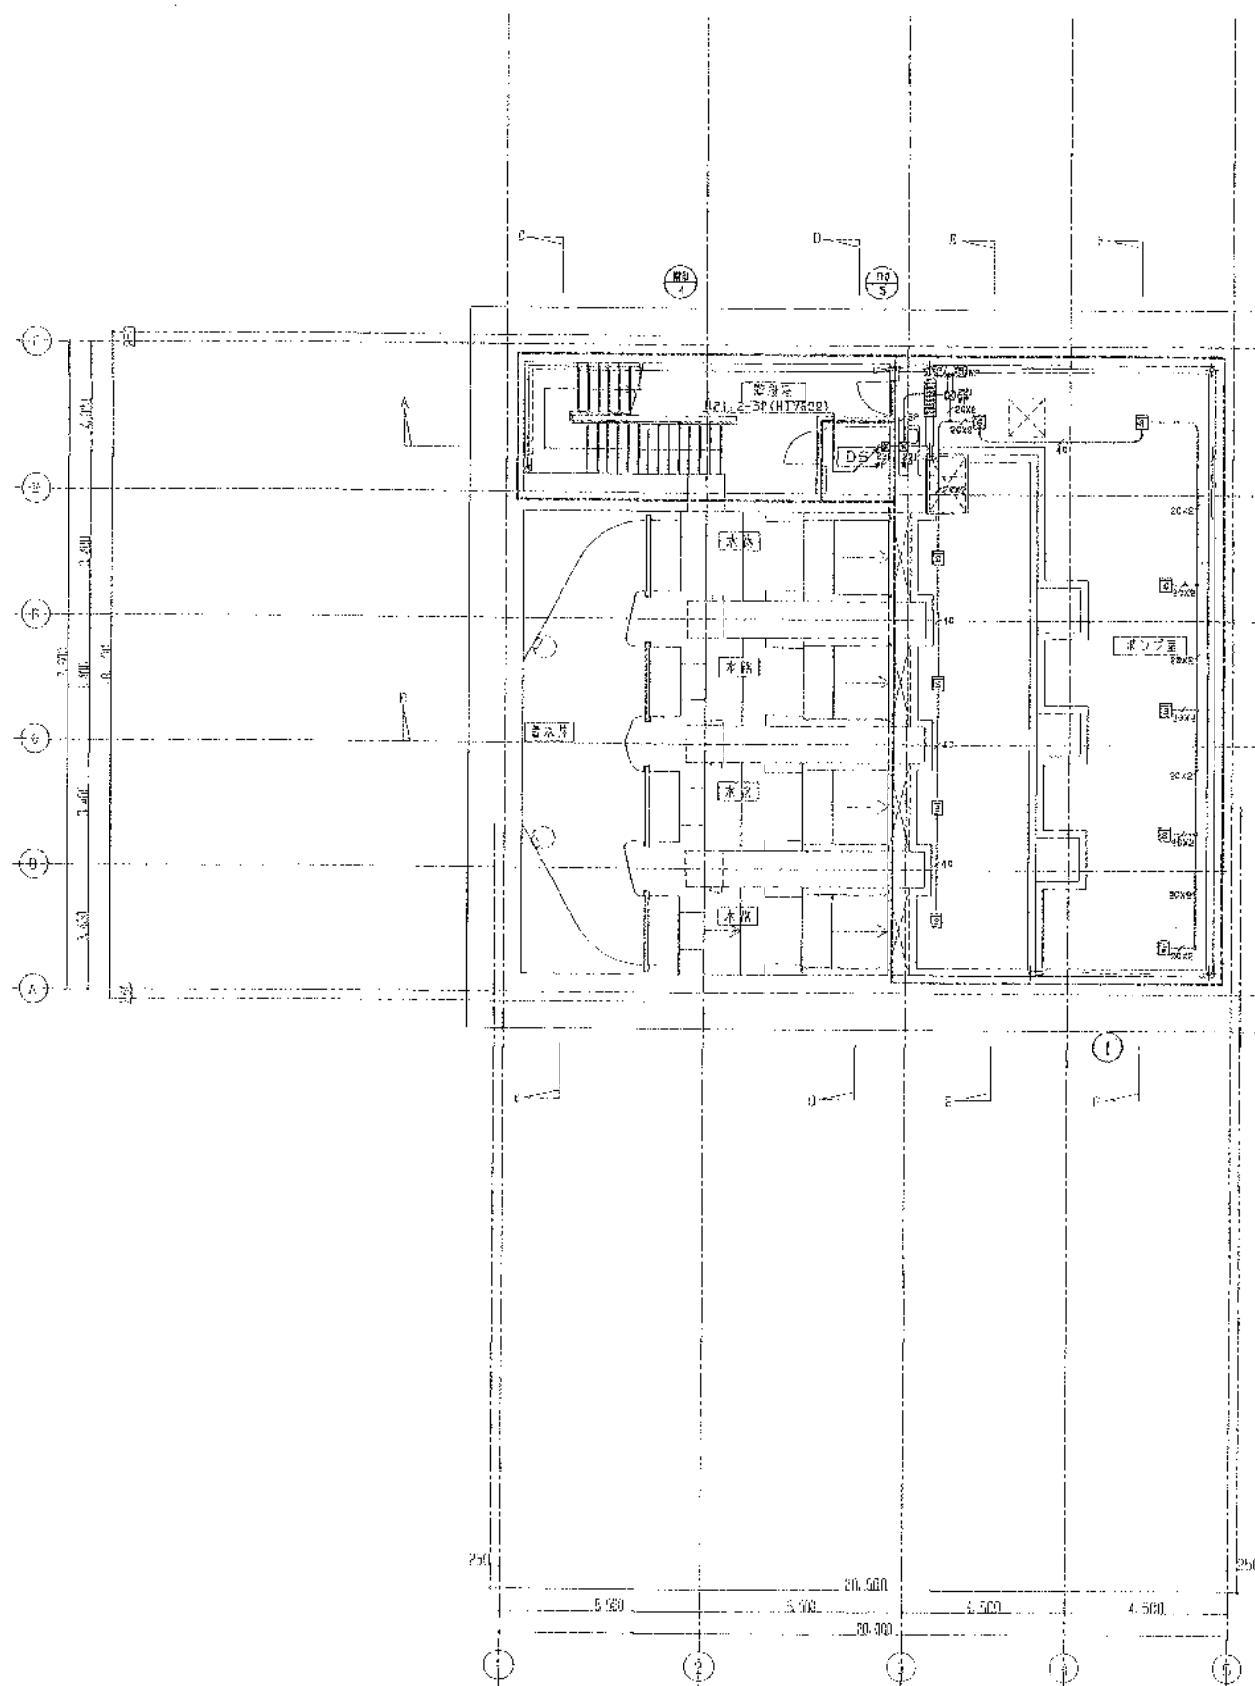

地下2階 平面図 1/100

(A)

HP1.2-10P	HIVE2B
RM-AB1.2-2C	HIVE1B

(B)


HP1.2-5P	HIVE2S
HP1.2-10P	HIVE2S
RM-AB1.2-2C	HIVE1B

1. 特殊なないしは設備は次の通り

RM-AB1.2-2C	RM-AB1.2-2C	(HIVE1B)
RM-AB1.2-4C	RM-AB1.2-4C	(HIVE1B)
HP1.2-5P	HP1.2-5P	(HIVE2S)
RM-AB1.2-4C	RM-AB1.2-4C	(PP1S)
HP1.2-5P	HP1.2-5P	(PP2S)
HP1.2-10P	HP1.2-10P	(PP2B)

2. プラモックスの仕様は次の通り

150X150X100WP	(HIVE1B)
200X200X100WP	(HIVE1B)
300X300X100WP	(HIVE1B)
150X150X100	(HIVE1B)

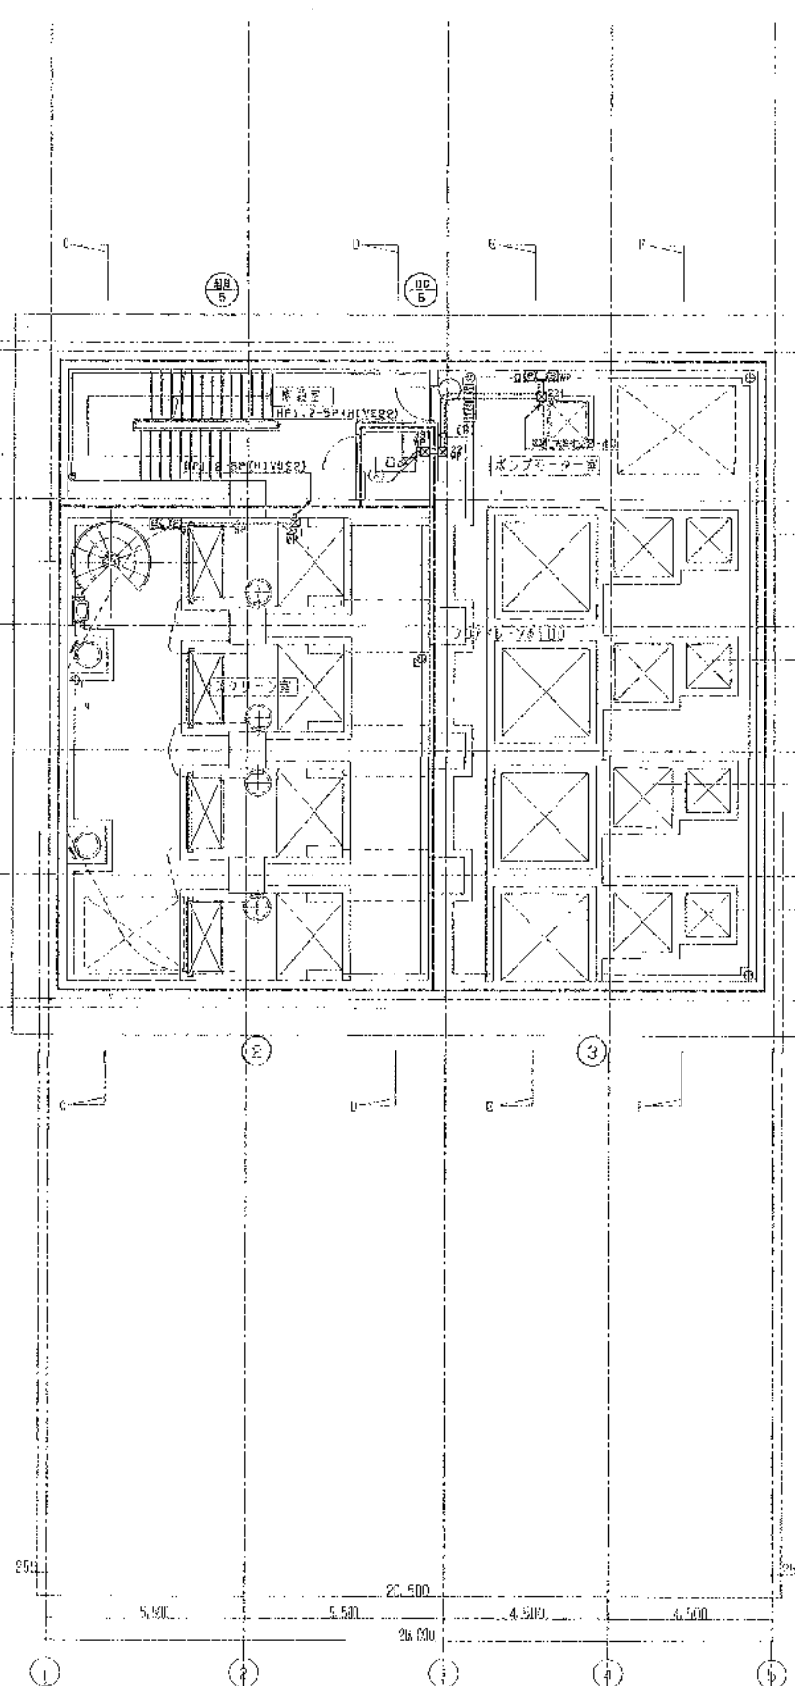


地下1階 平面図 1/100

完成図

主任技師	監査者	担当者
岡本孝康	中山 昇	松藤 洋

工事名	同策浄化センター建設工事		
図面名称	ポンプ棟 火災検知設備地下2階・地下1階平面図 1:100		
日本下水道事業団			
平成 年 月			

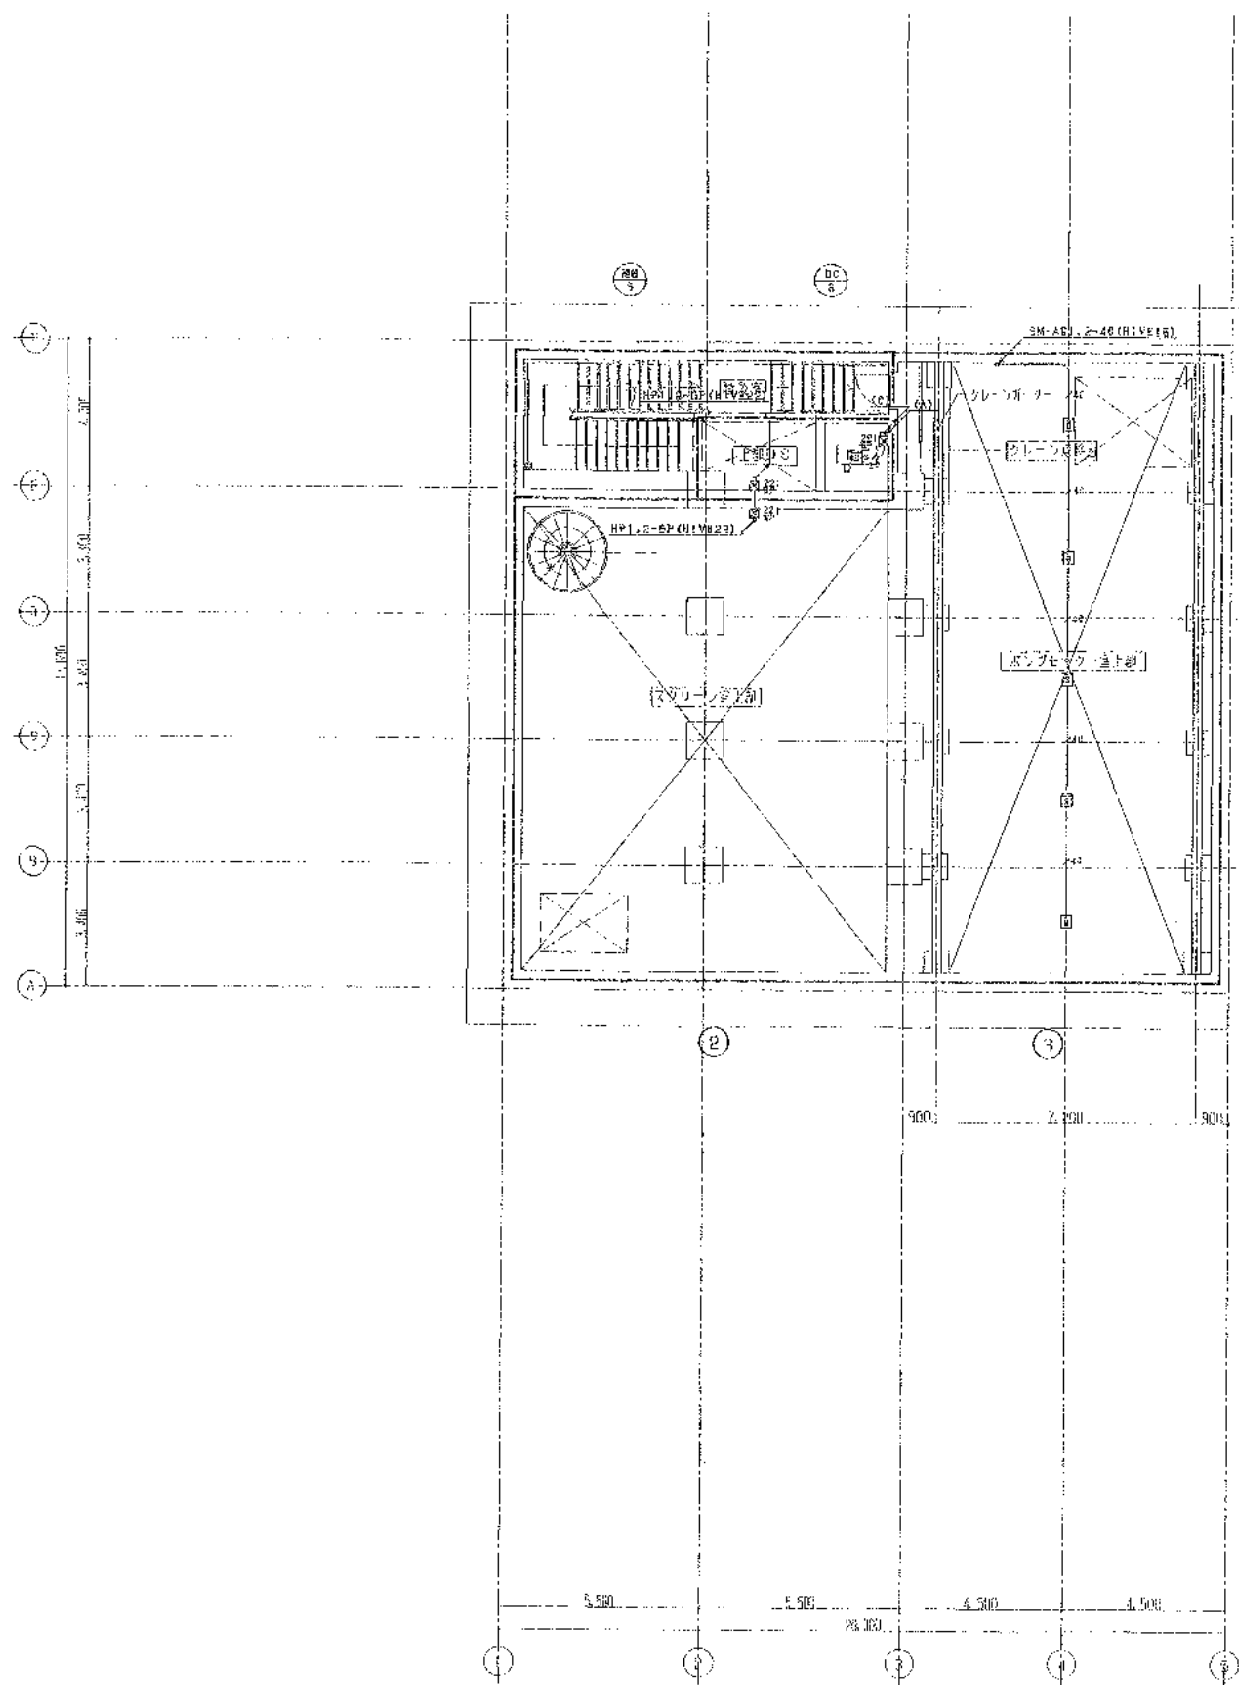


HP1.2-10P	HIVE28
RM-AE1.2-2C	HIVE16

(C)	
HP1.2-10F	111V328

HP1.2-10F	PF24
AP1.2-40	PF15

地下1階上部 平面図 1/100

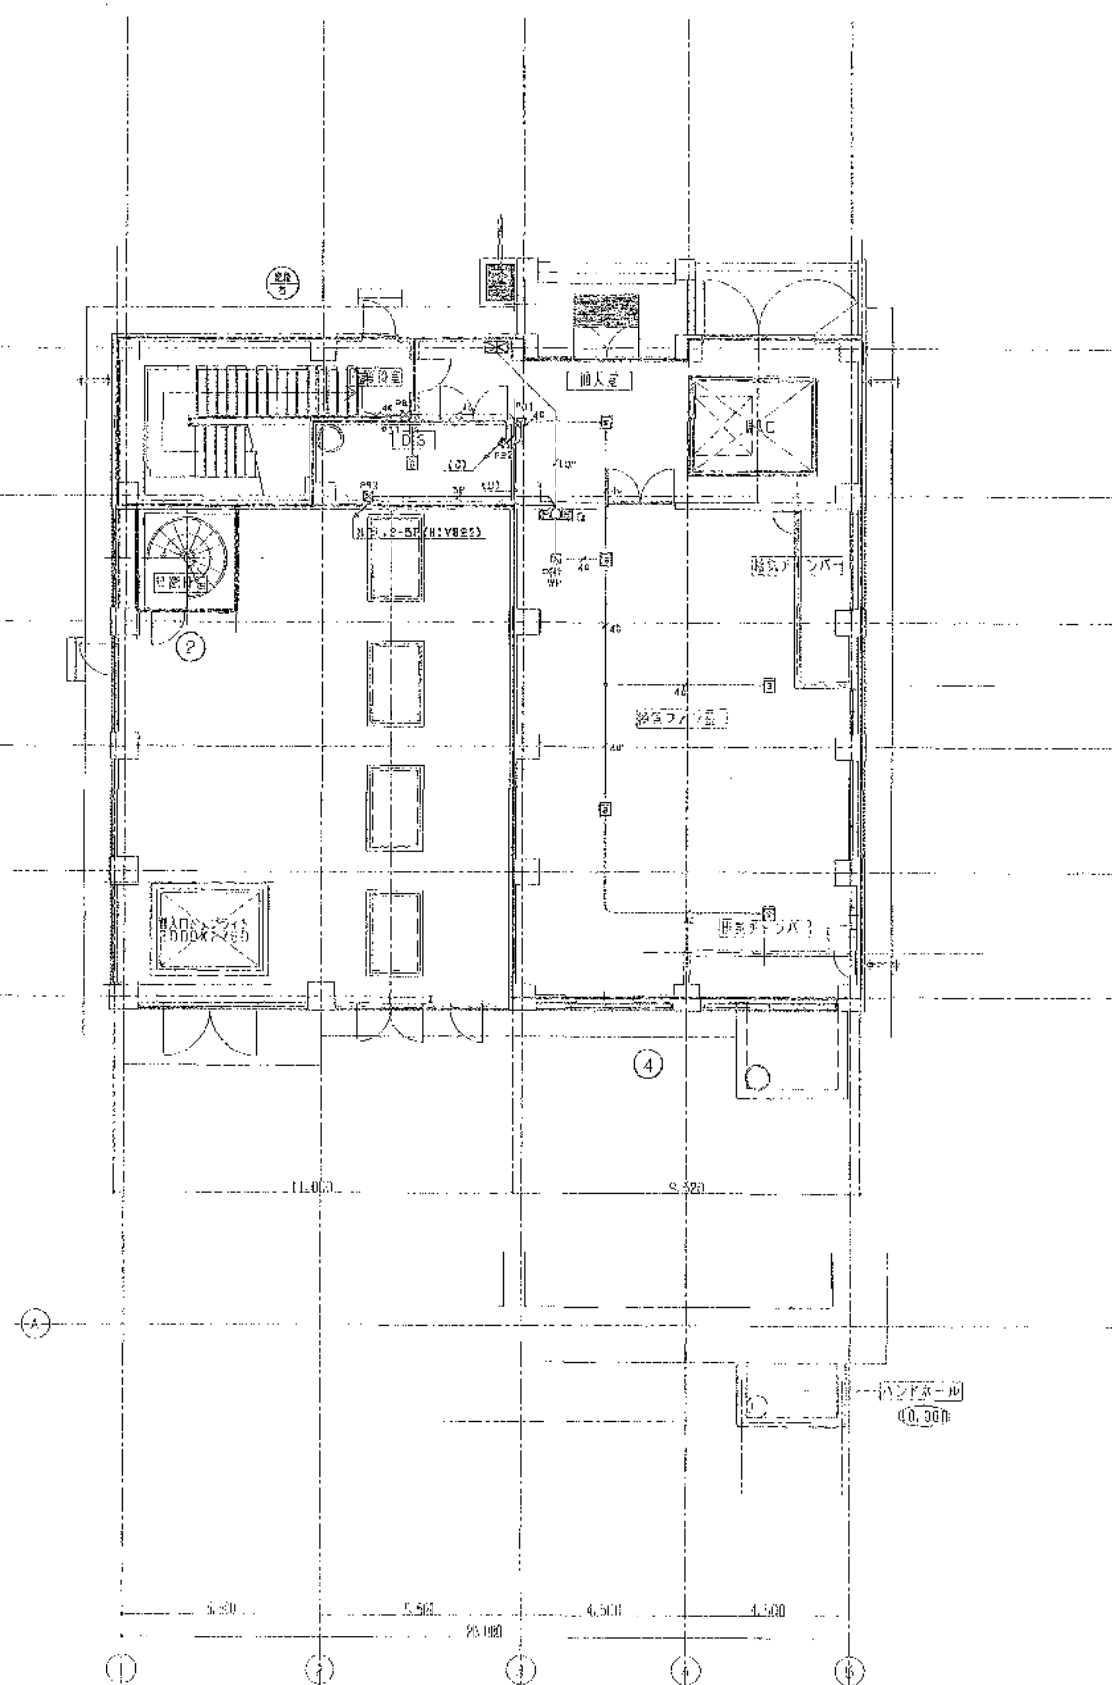


1階 平面図 1/100

完成图



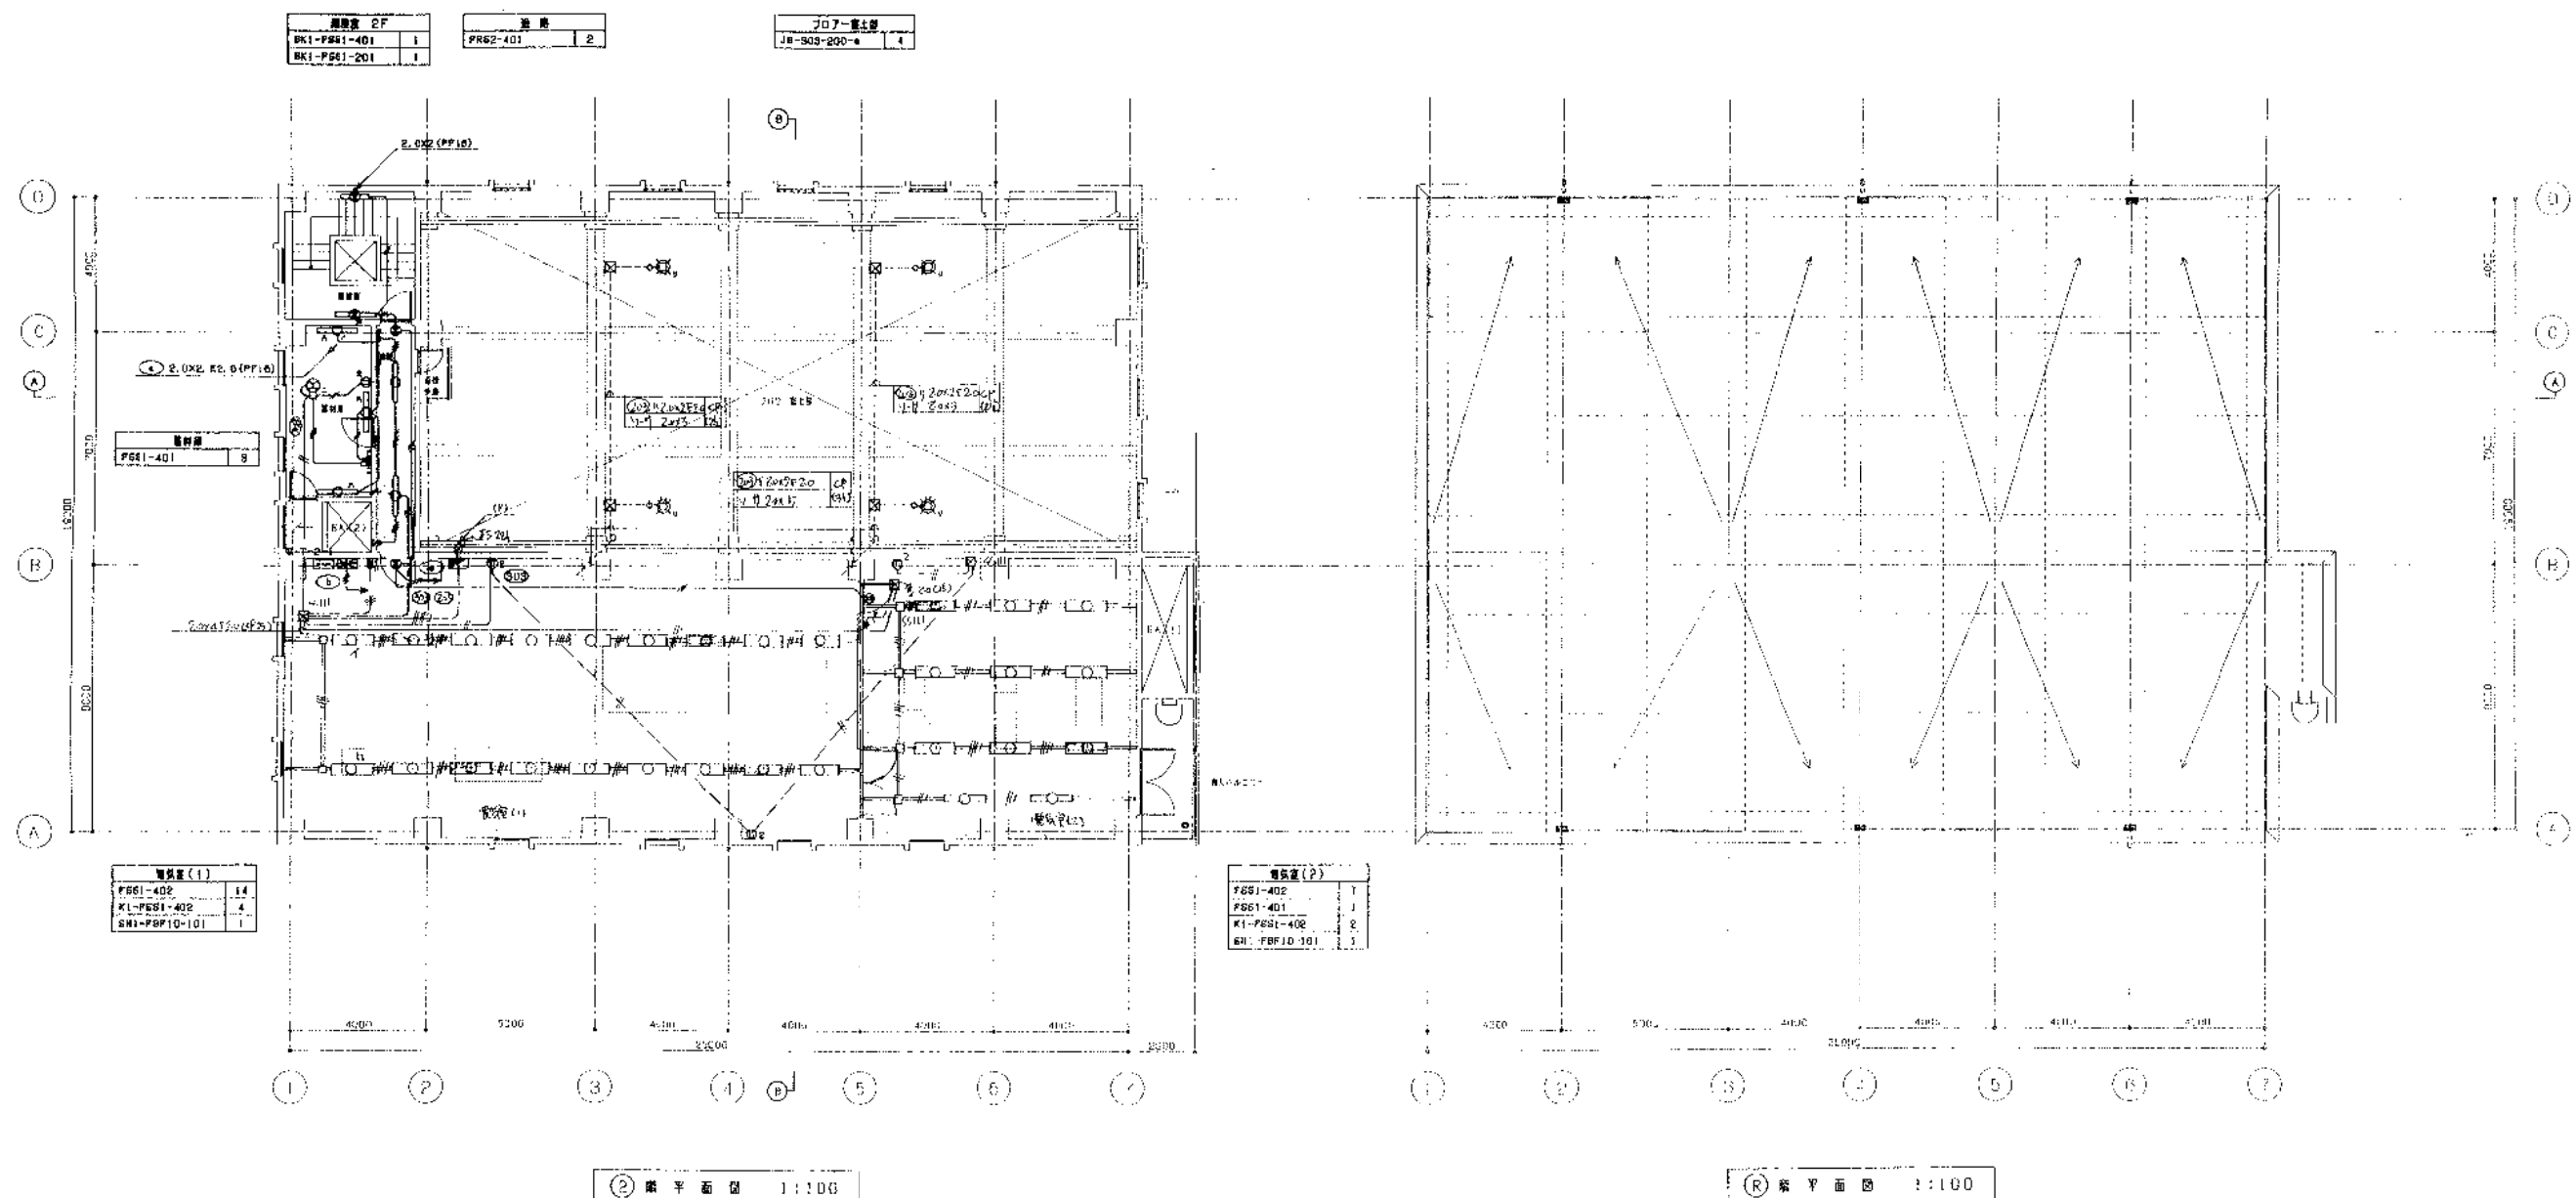

株式会社 日本コン			
主任技師	監理者	担当者	
岡本孝雄	森光良太	田中利行	

工名	岡山市岡東浄化センター建設工事
図面名称	照明設備 2F・RF平面図 1:100
日本下水道事業団	年度 令和元年度 事業年度 令和元年度 分限コード AE-6