
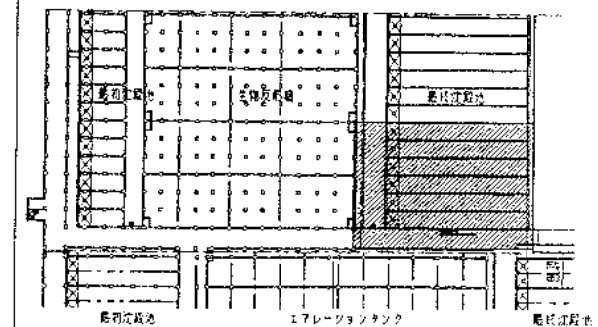


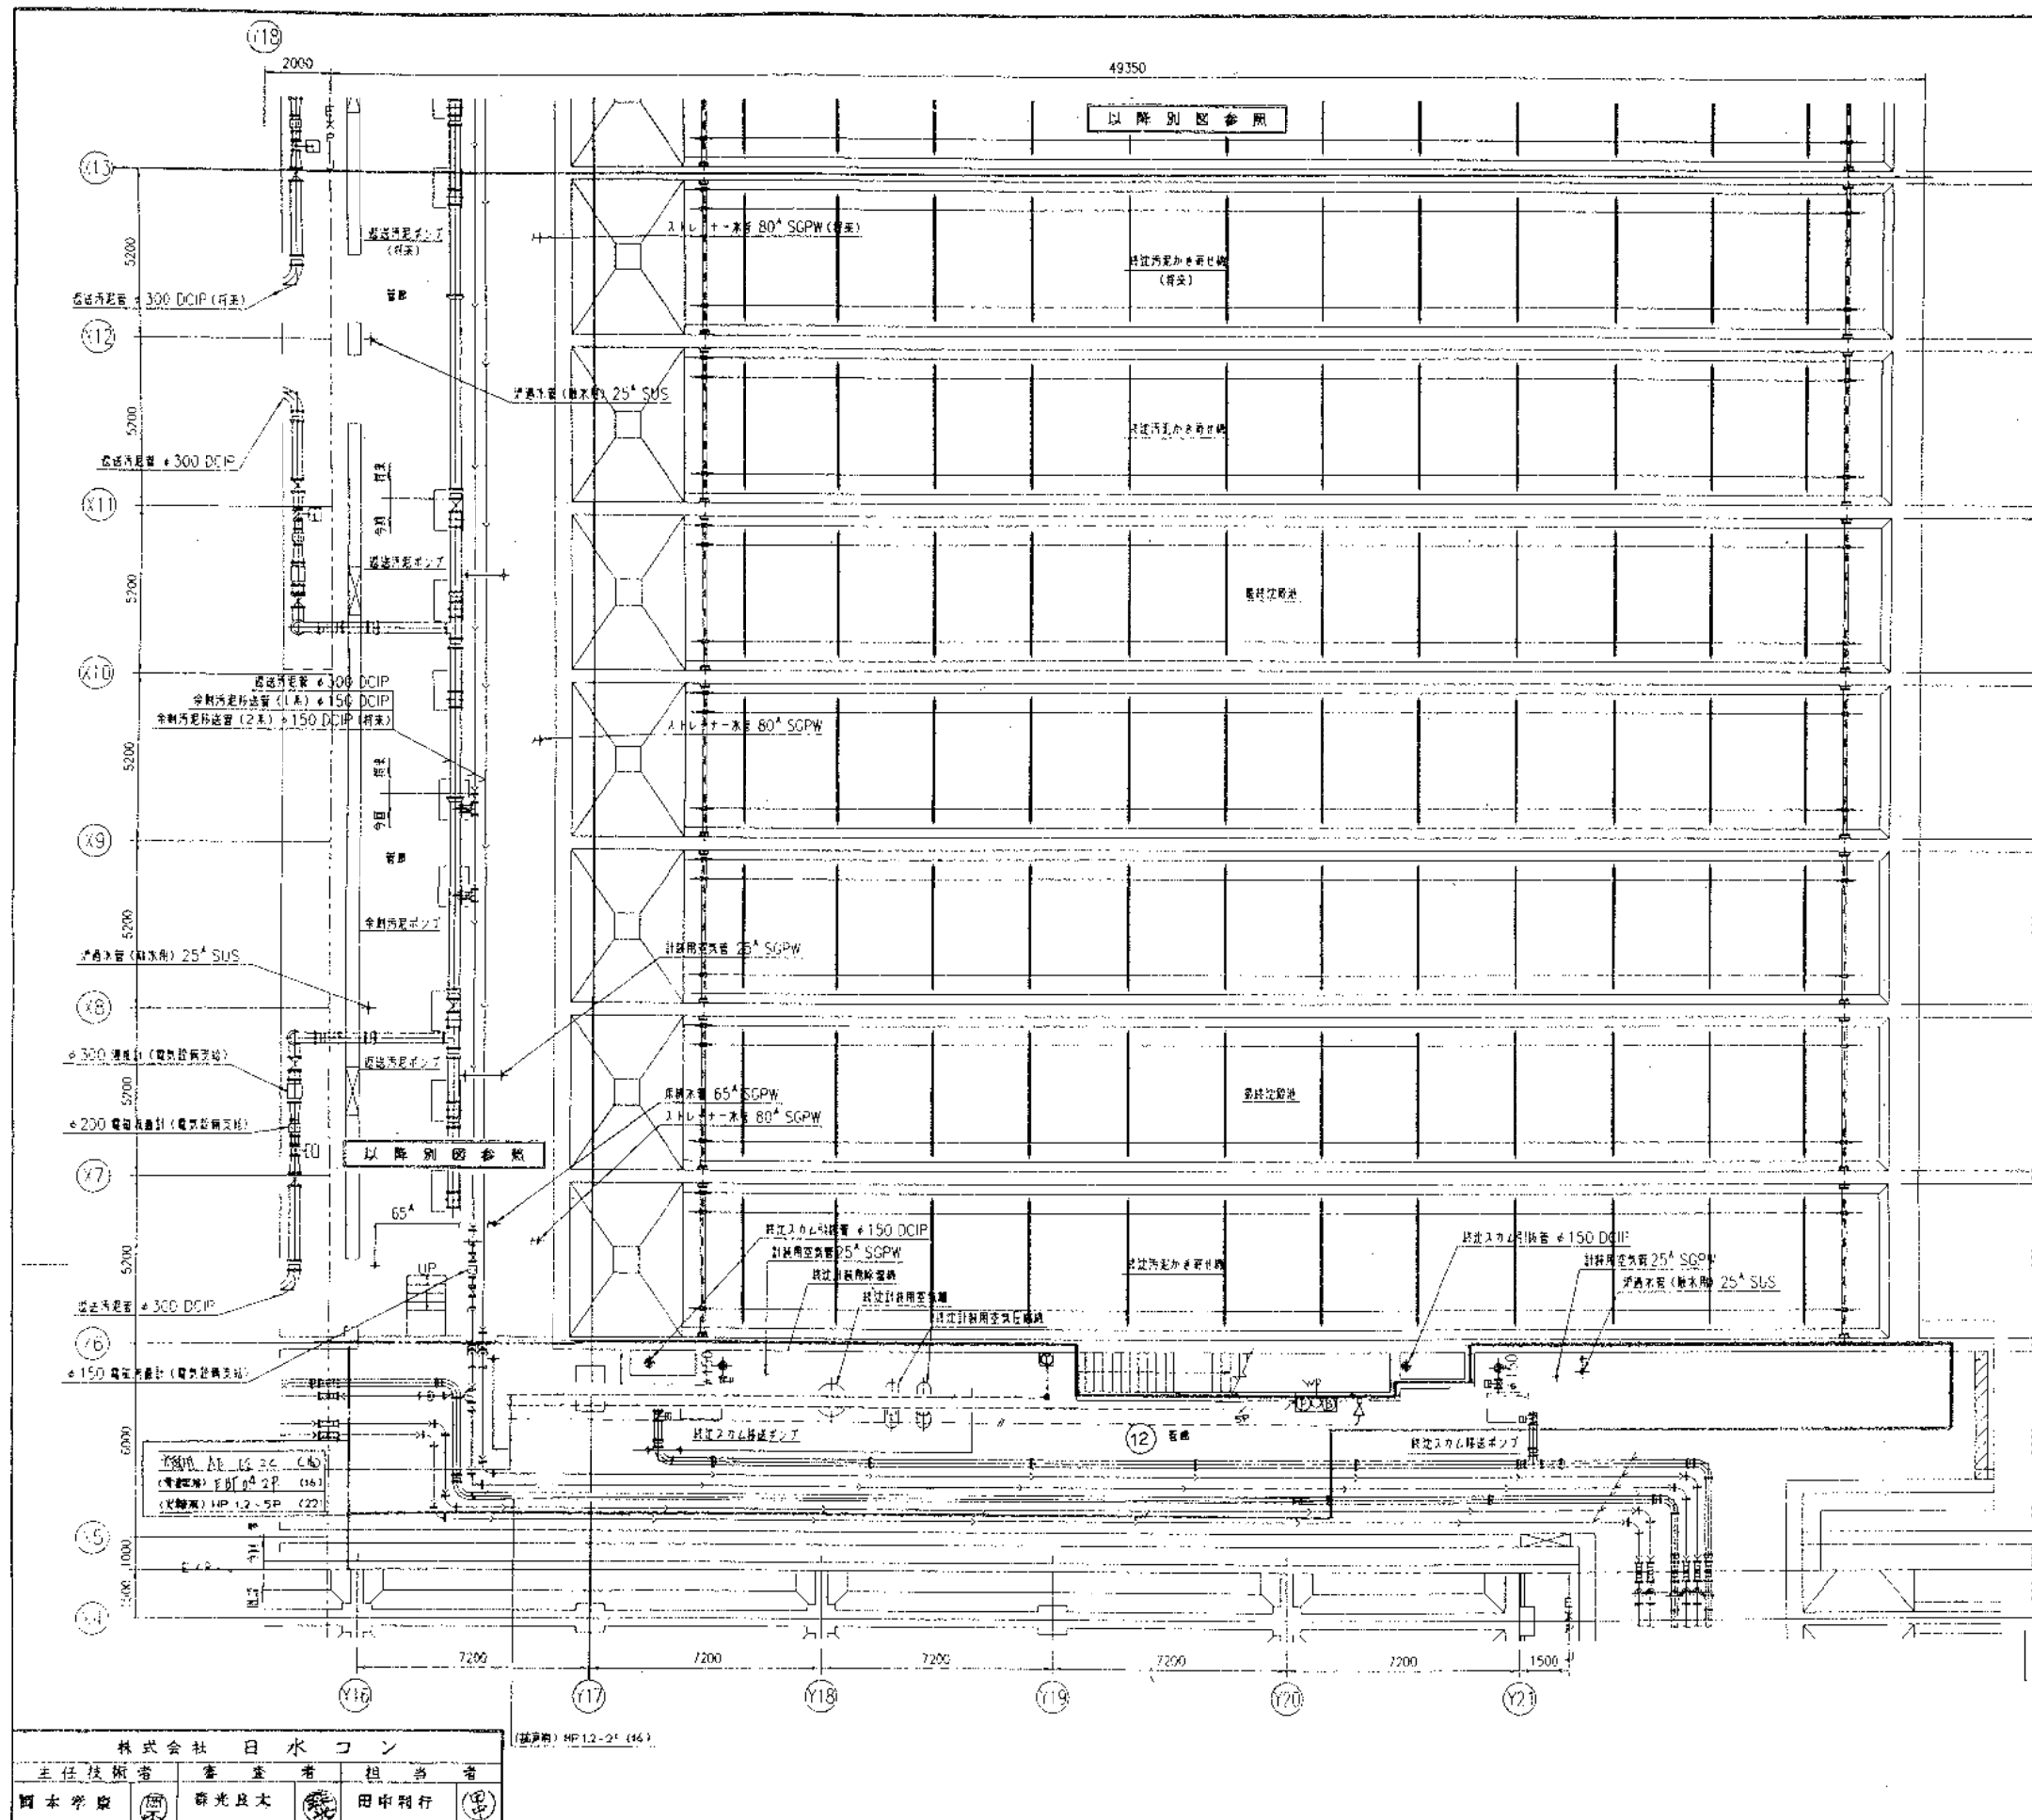


KEY PLAN


注 記
1. 特記なき配管は下記とする。


作成	月 日	図面番号	AE-3

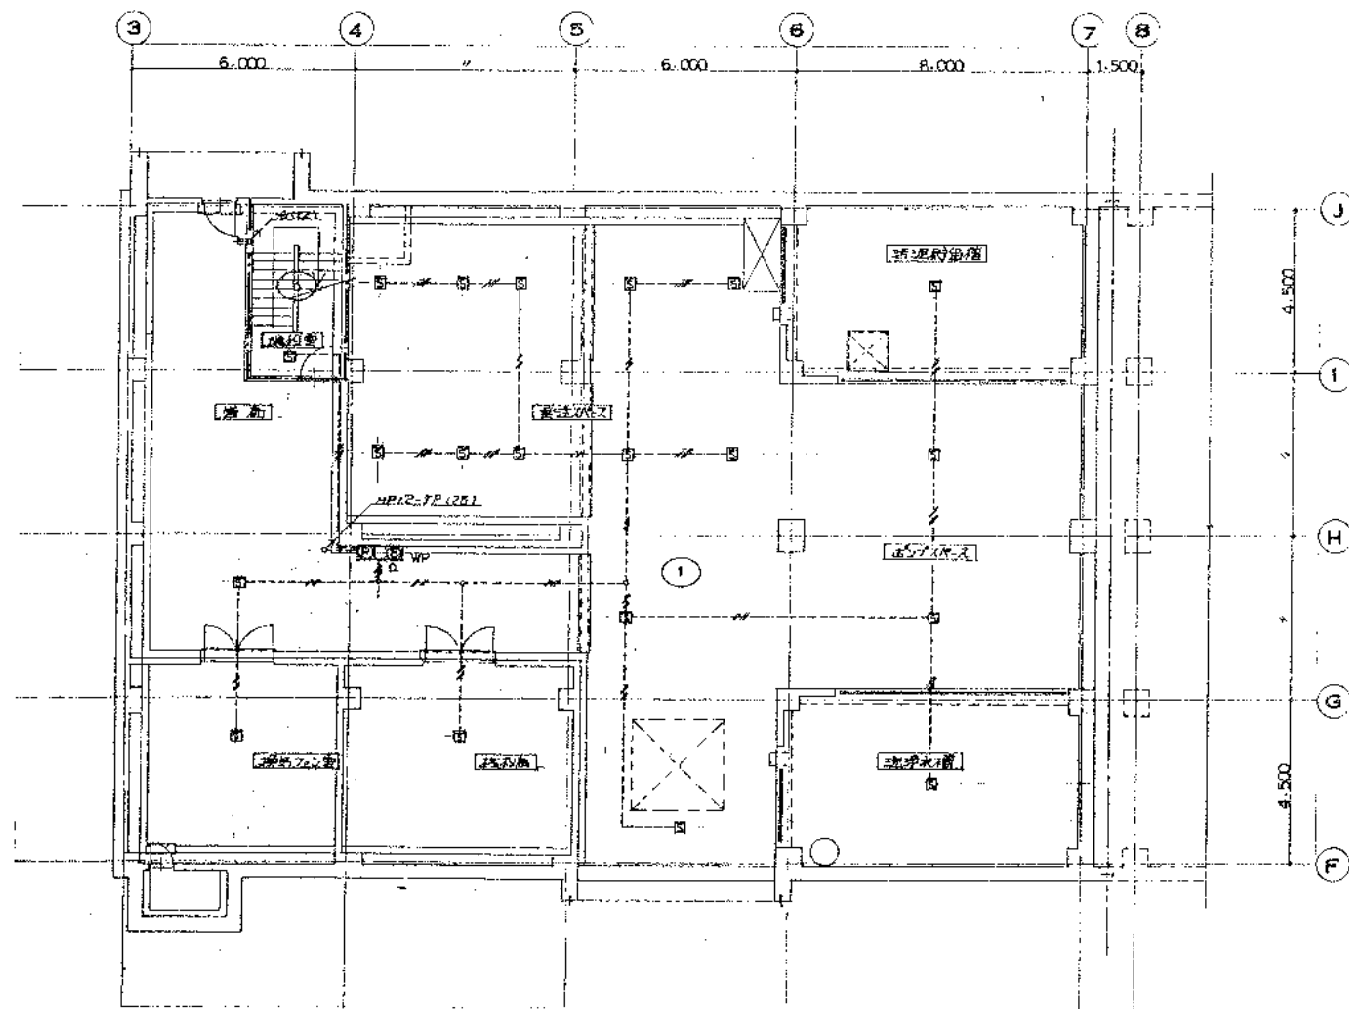

B1 階平面図 1:100

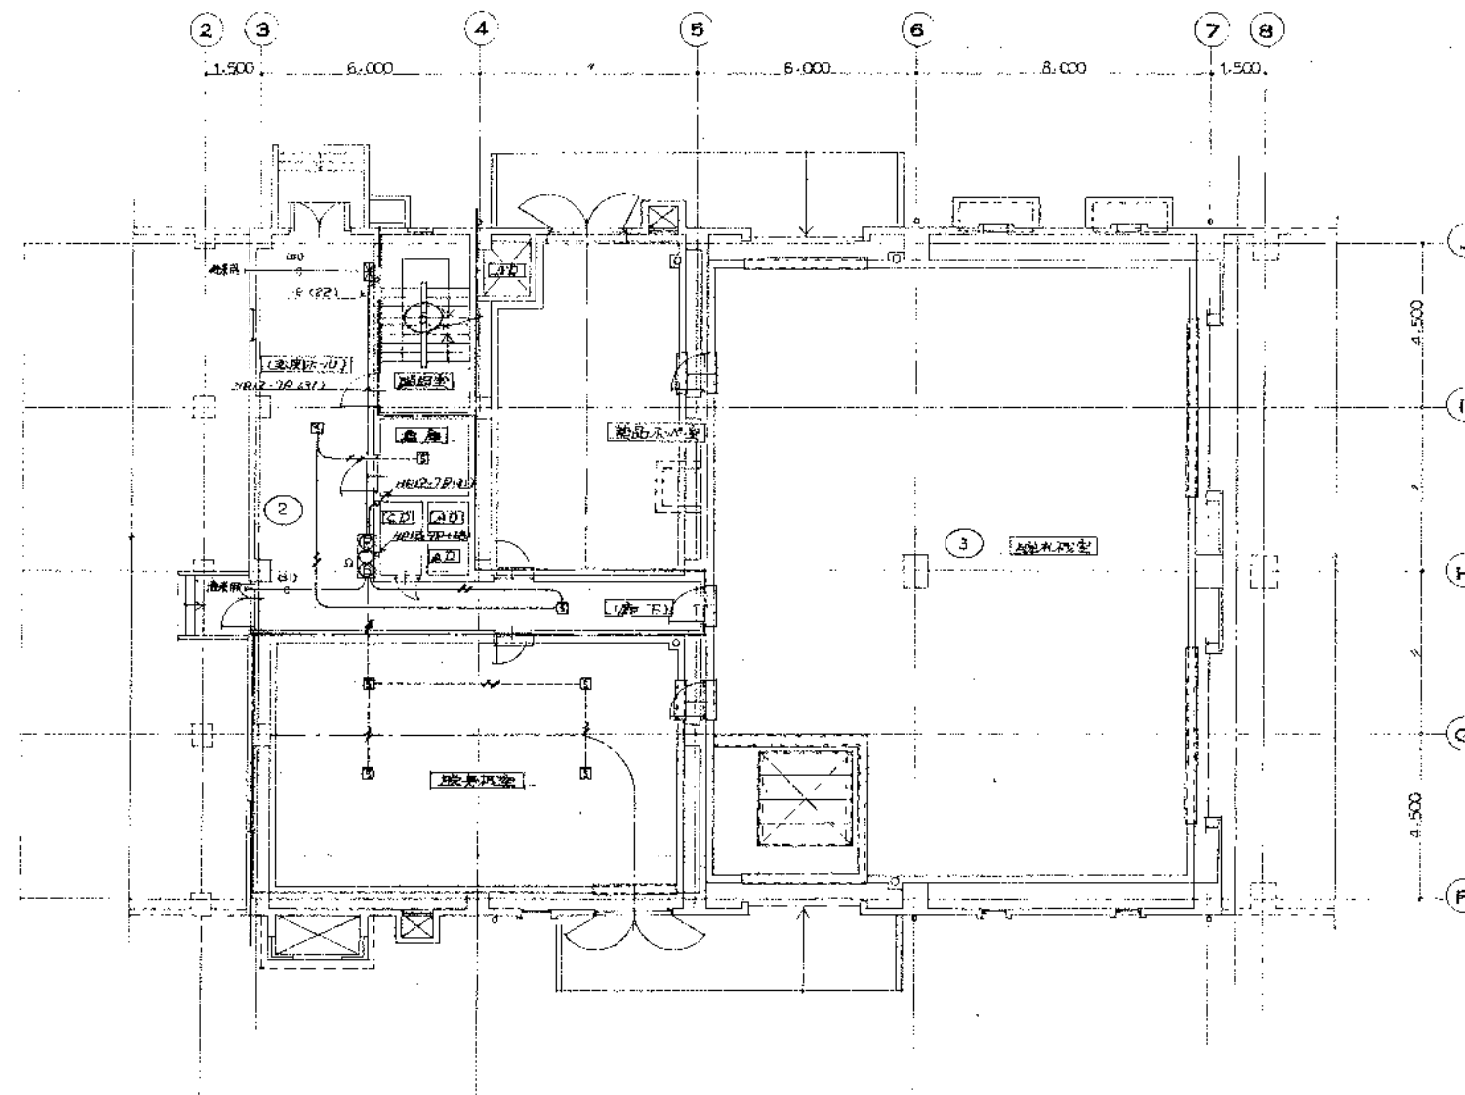

1 階平面図 1:100

汚泥処理棟（機械濃縮棟）



元	工	承	元	工	承	元	工	承	元	工	承
元	工	承	元	工	承	元	工	承	元	工	承
岡	山	市	岡	山	市	岡	山	市	岡	山	市

完成図


株式会社 日 水 コ ン			
主任技術者	監 査 者	担 当 者	
取 山 裕	森 光 良 太	松 村 孝 雄	

工 平 名	岡 東 浄 化 セ ン タ ー 建 設 工 事		第 〇 〇 〇
図 面 名 称	火 災 報 知 設 備	B1, 1 階 平 面 図	図 尺 1:100
日本下水道事業団	基 礎	年 月	SAE-14

PH階平面図 1:100

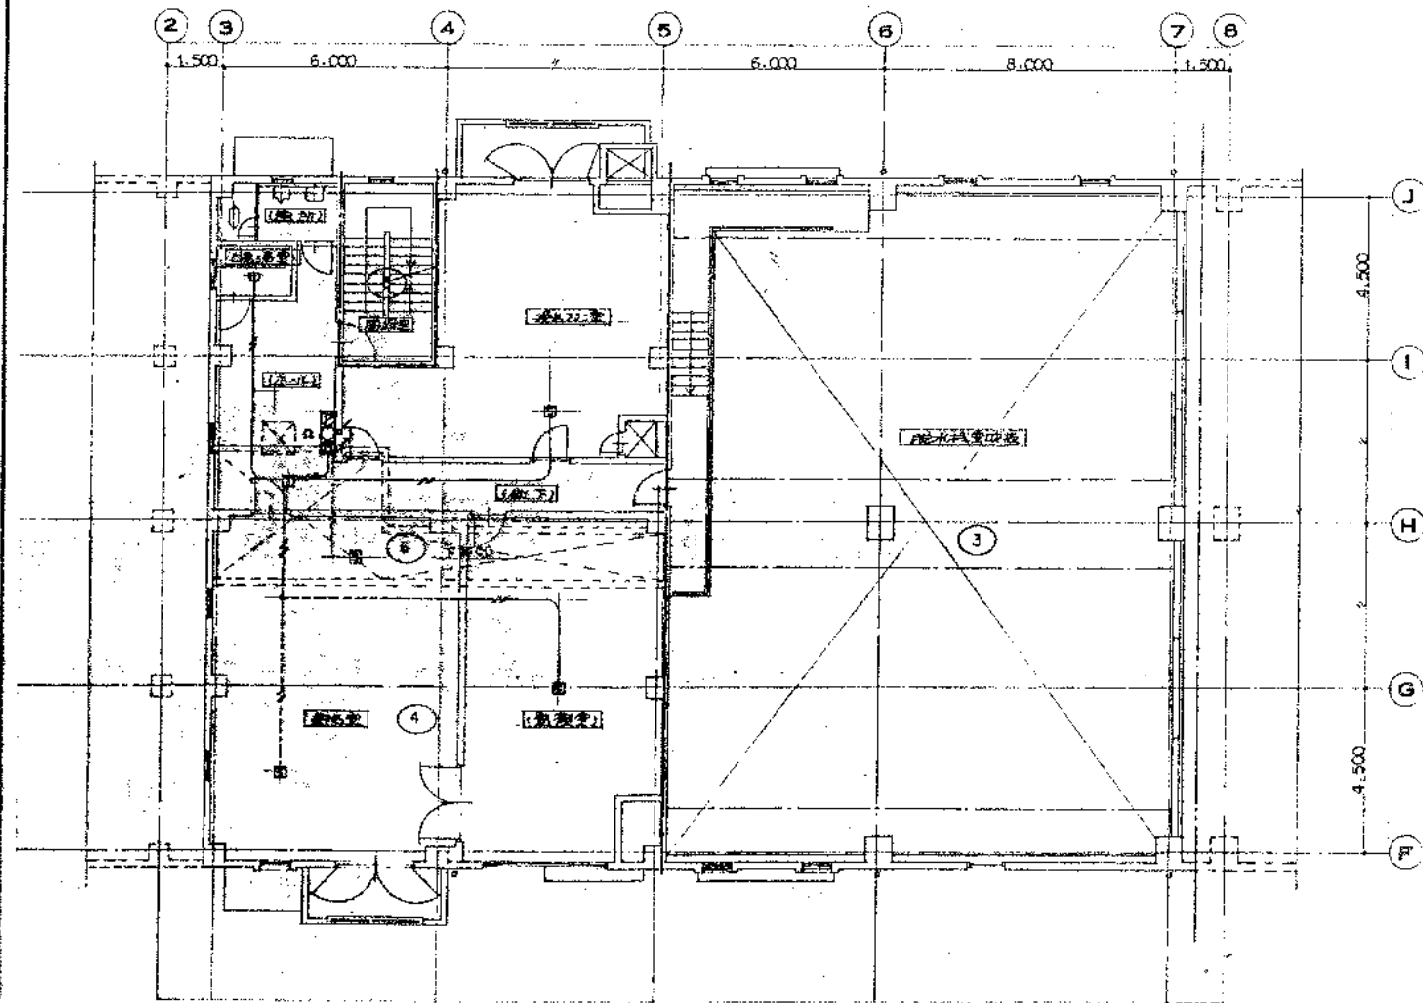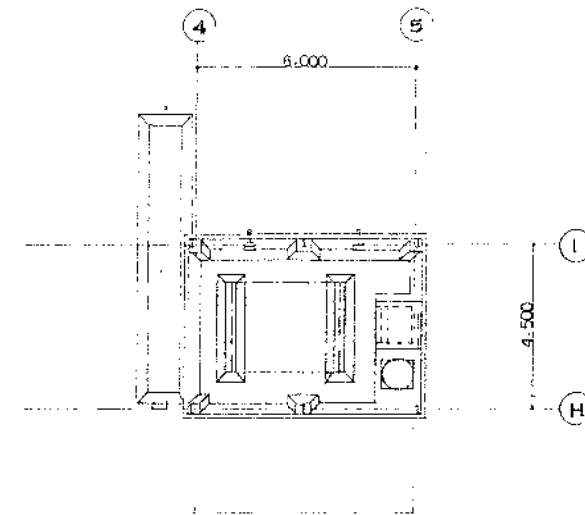

2 階平面図 1:100

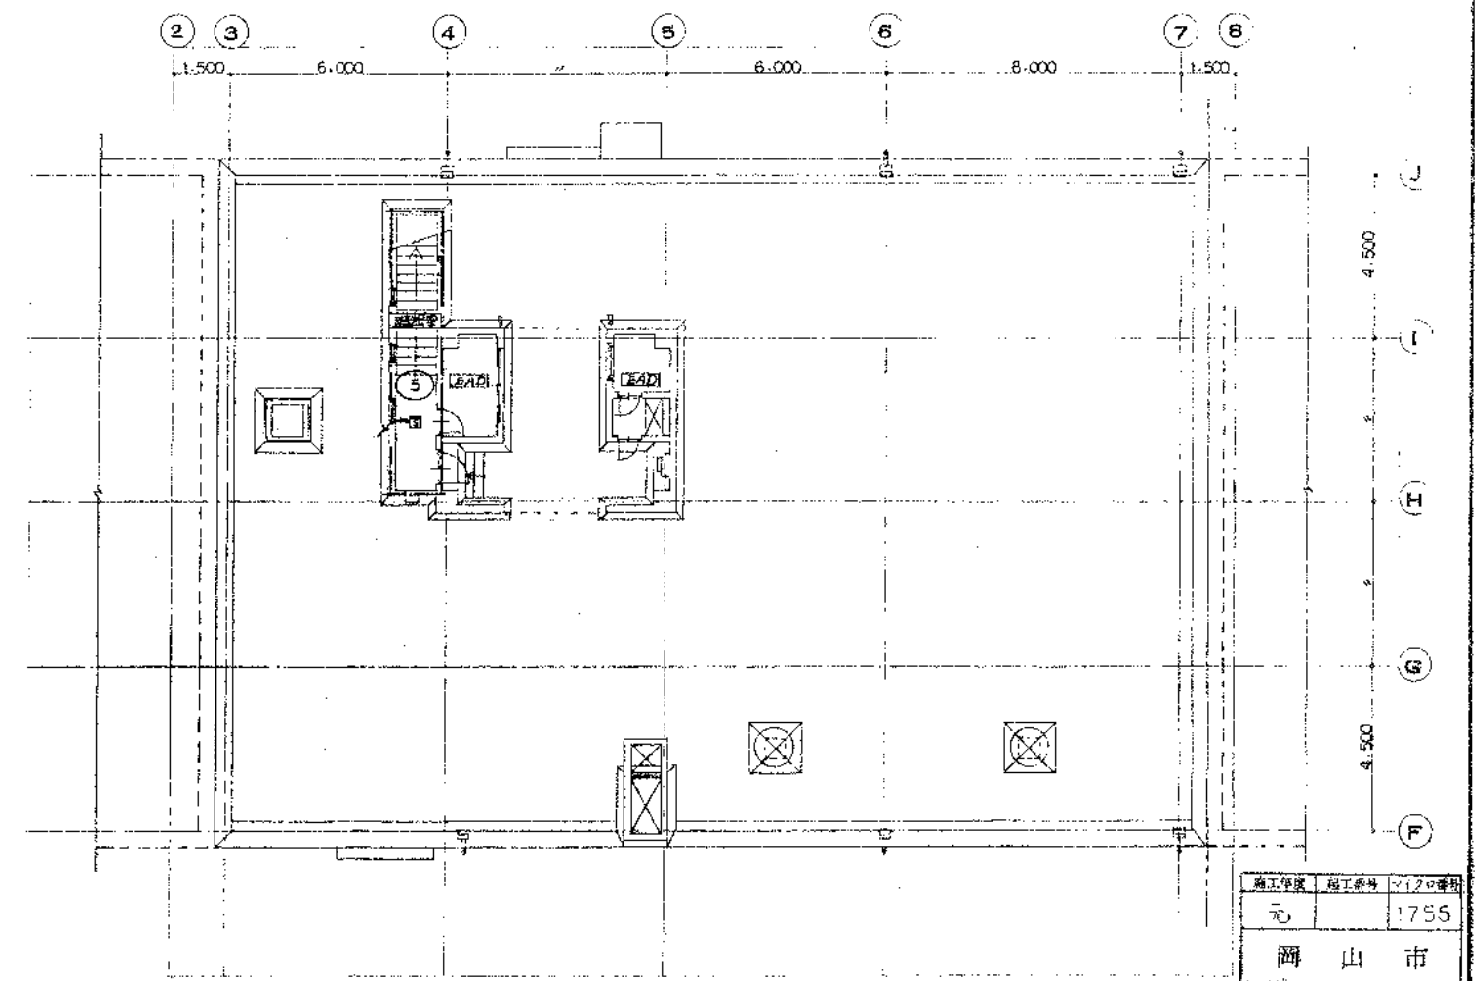



R 階平面図 1:100
汚泥処理棟 (機械濃縮棟)

株式会社 日 水 工			
主任技術者	監査者	担当者	
山 田	田 光 良 太	松 村 孝 謙	

施工年度	施工月	1/20番付
元		1755

完成図	承認	承認	承認
日本下水道事業団			
完成図			

工事名	岡東浄化センター建設工事			その7
日本下水道事業団				
年 月				SAE-15

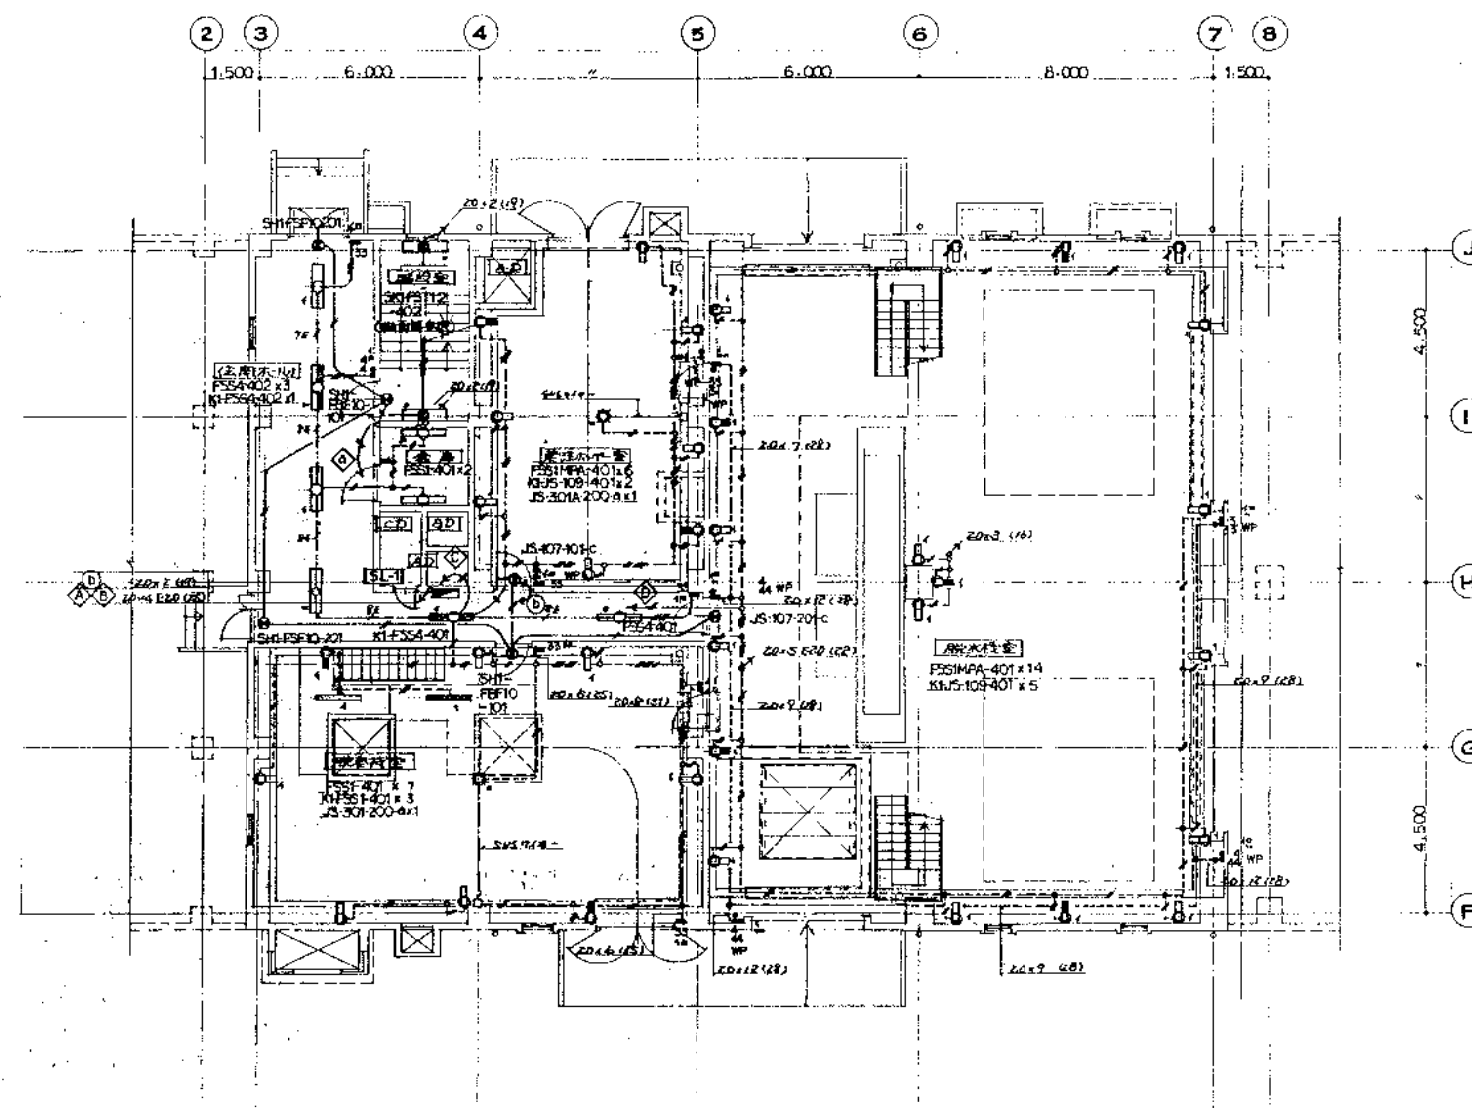
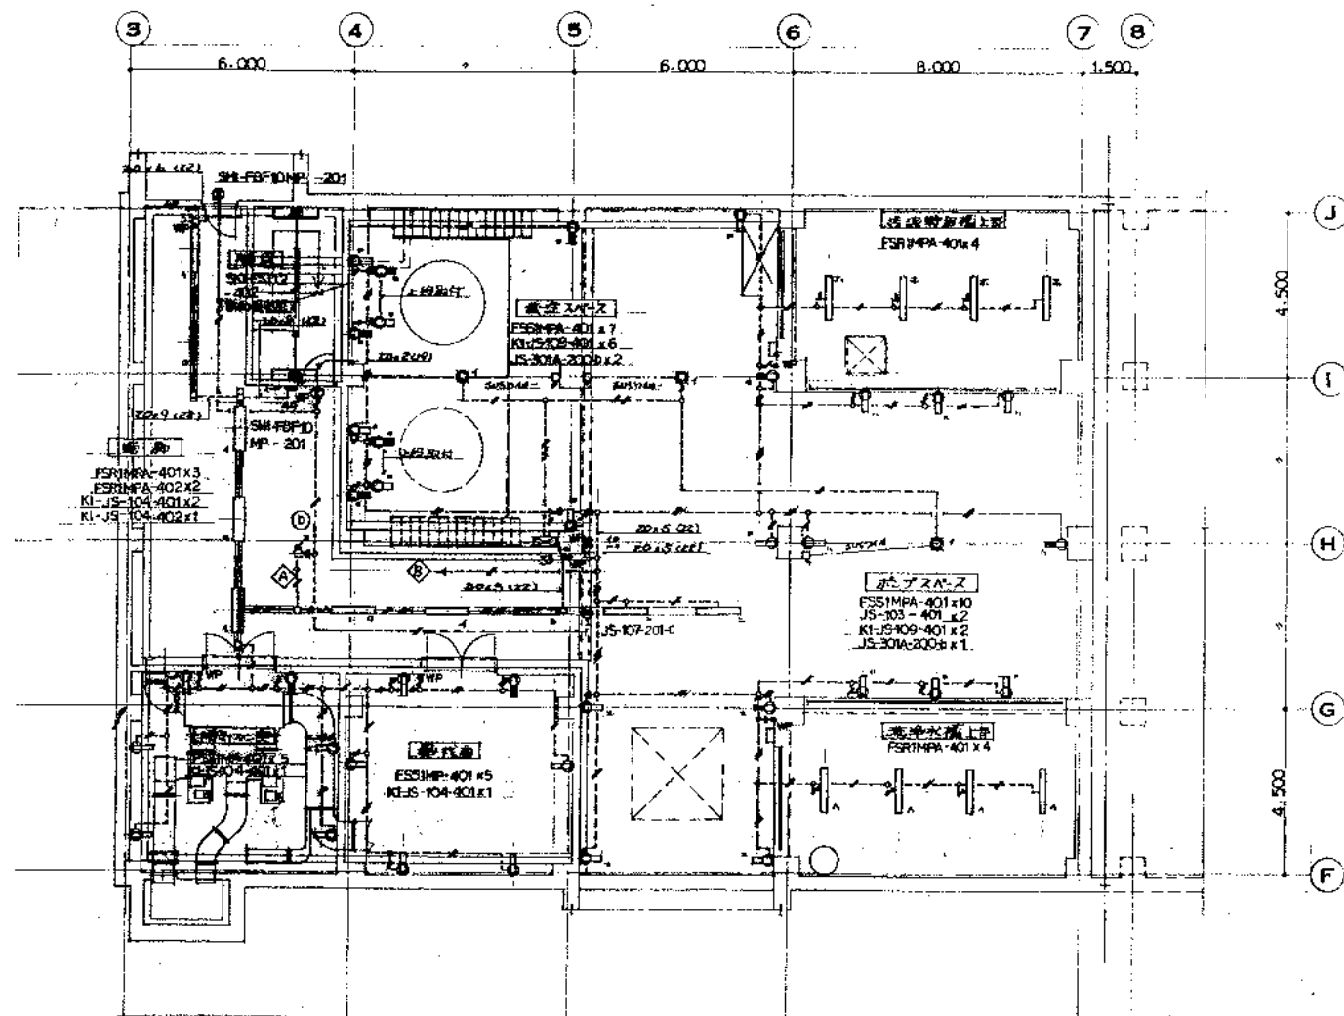
[illegible]

污泥处理棟（機械濃縮棟）


測量年度 元	測量月 1	測量日 17	測量時間 46	完成図 承認	測量者 	承認代理 日付 承認者 署名	完成図 承認
岡山市				日本下水道事業団		完成図	

工事名	岡東浄化センター建設工事		その他
図面名称	電灯設備	B1,1 階平面図	縮尺 1:100
日本下水道事業団	代表 	署名 	図面番号 5AE-6

PH階平面図 1:100

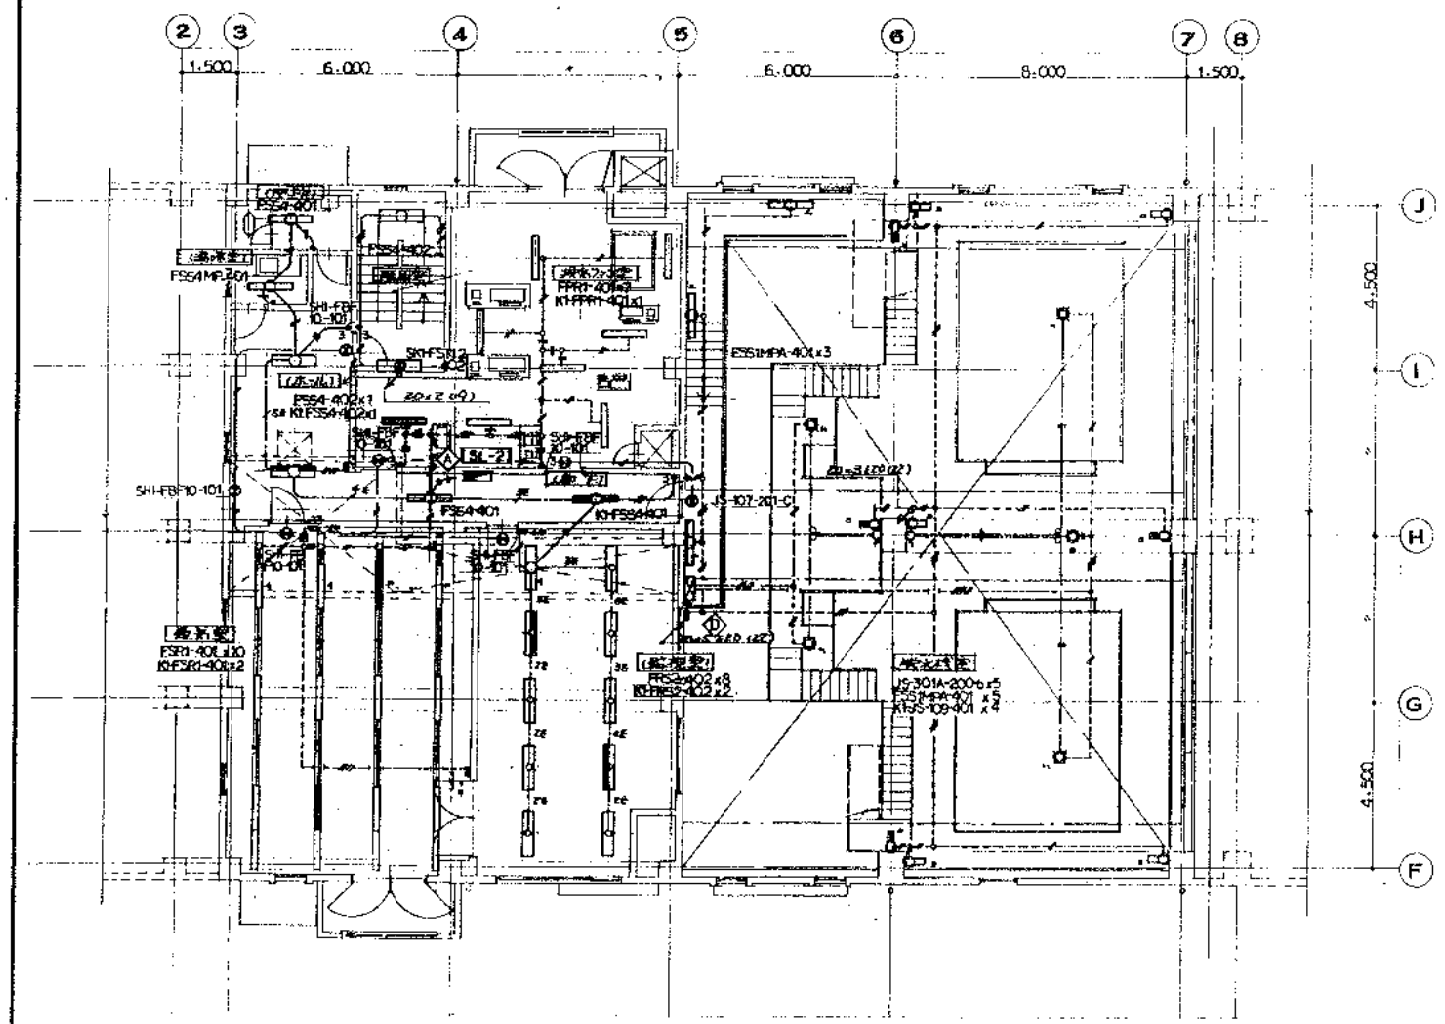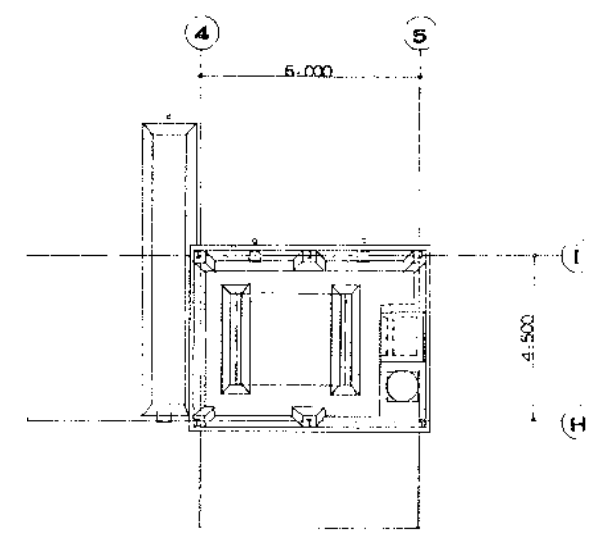

2 階平面図 1:100

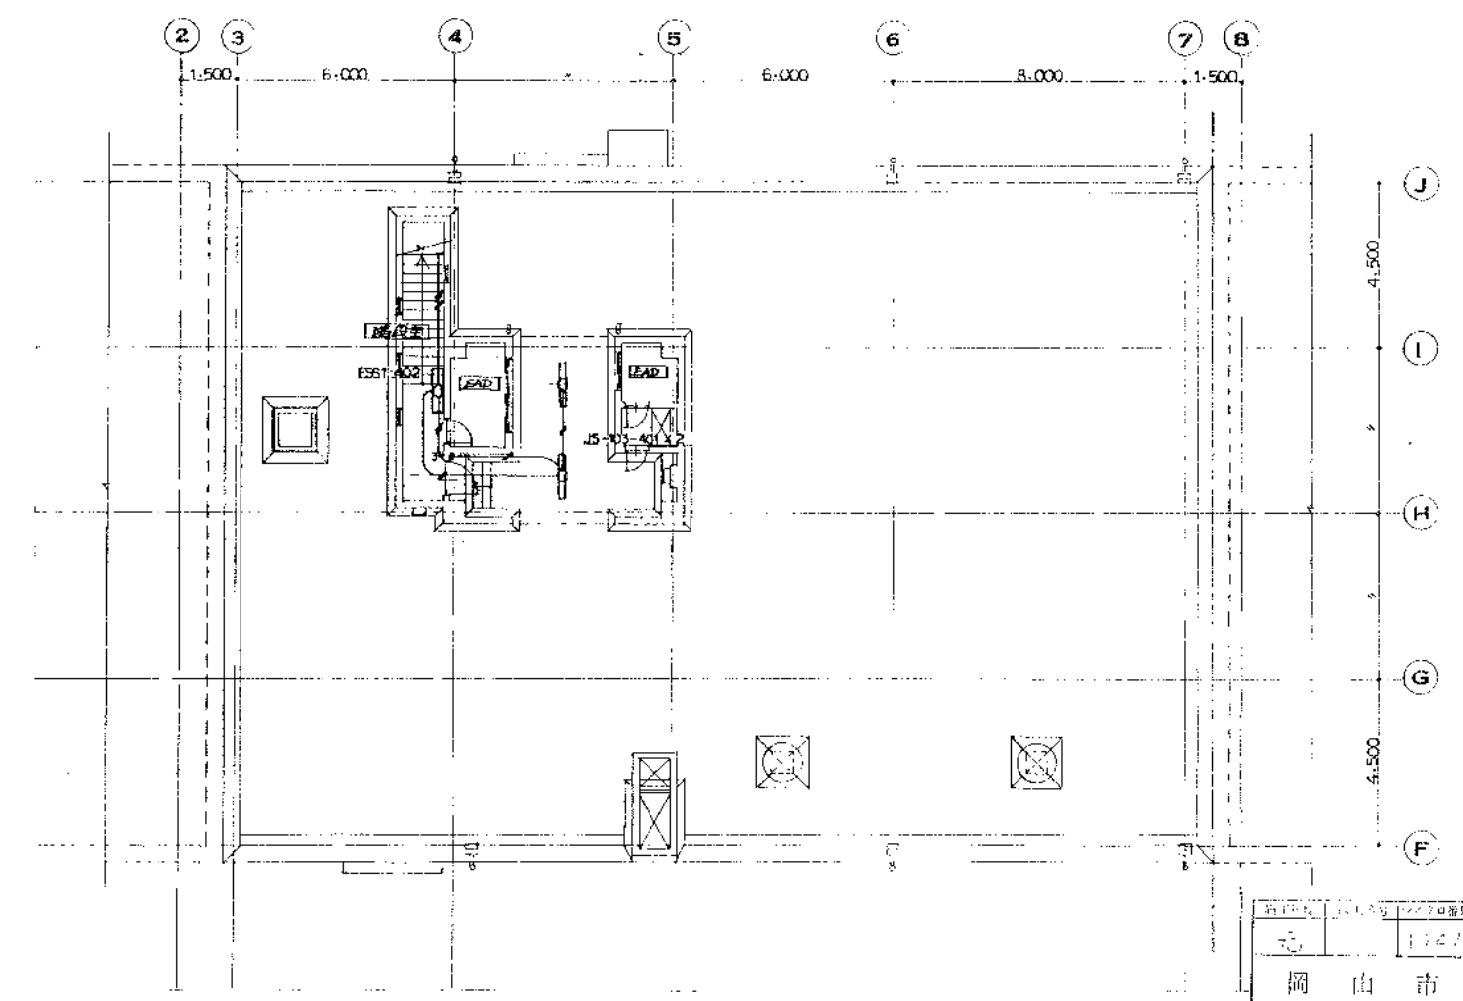

R 階平面図 1:100
汚泥処理棟 (機械濃縮棟)

株式会社 日 水 コ ン			
主任技術者	監 査 者	担 当 者	
早 山 裕	藤 光 良 太	松 村 孝 晴	

工 事 名	岡 東 浄 化 セ ン タ ー 建 設 工 事			図 面 番 号
図 面 名 称	電 灯 設 備 2, R 階 平 面 図			1:100
日 本 下 水 道 事 業 団	設 計 者	監 査 者	担 当 者	図 面 番 号
基 礎 年 月				5AE-7

完成図	承認	承認	承認	承認
日本下水道事業団				完成図

