



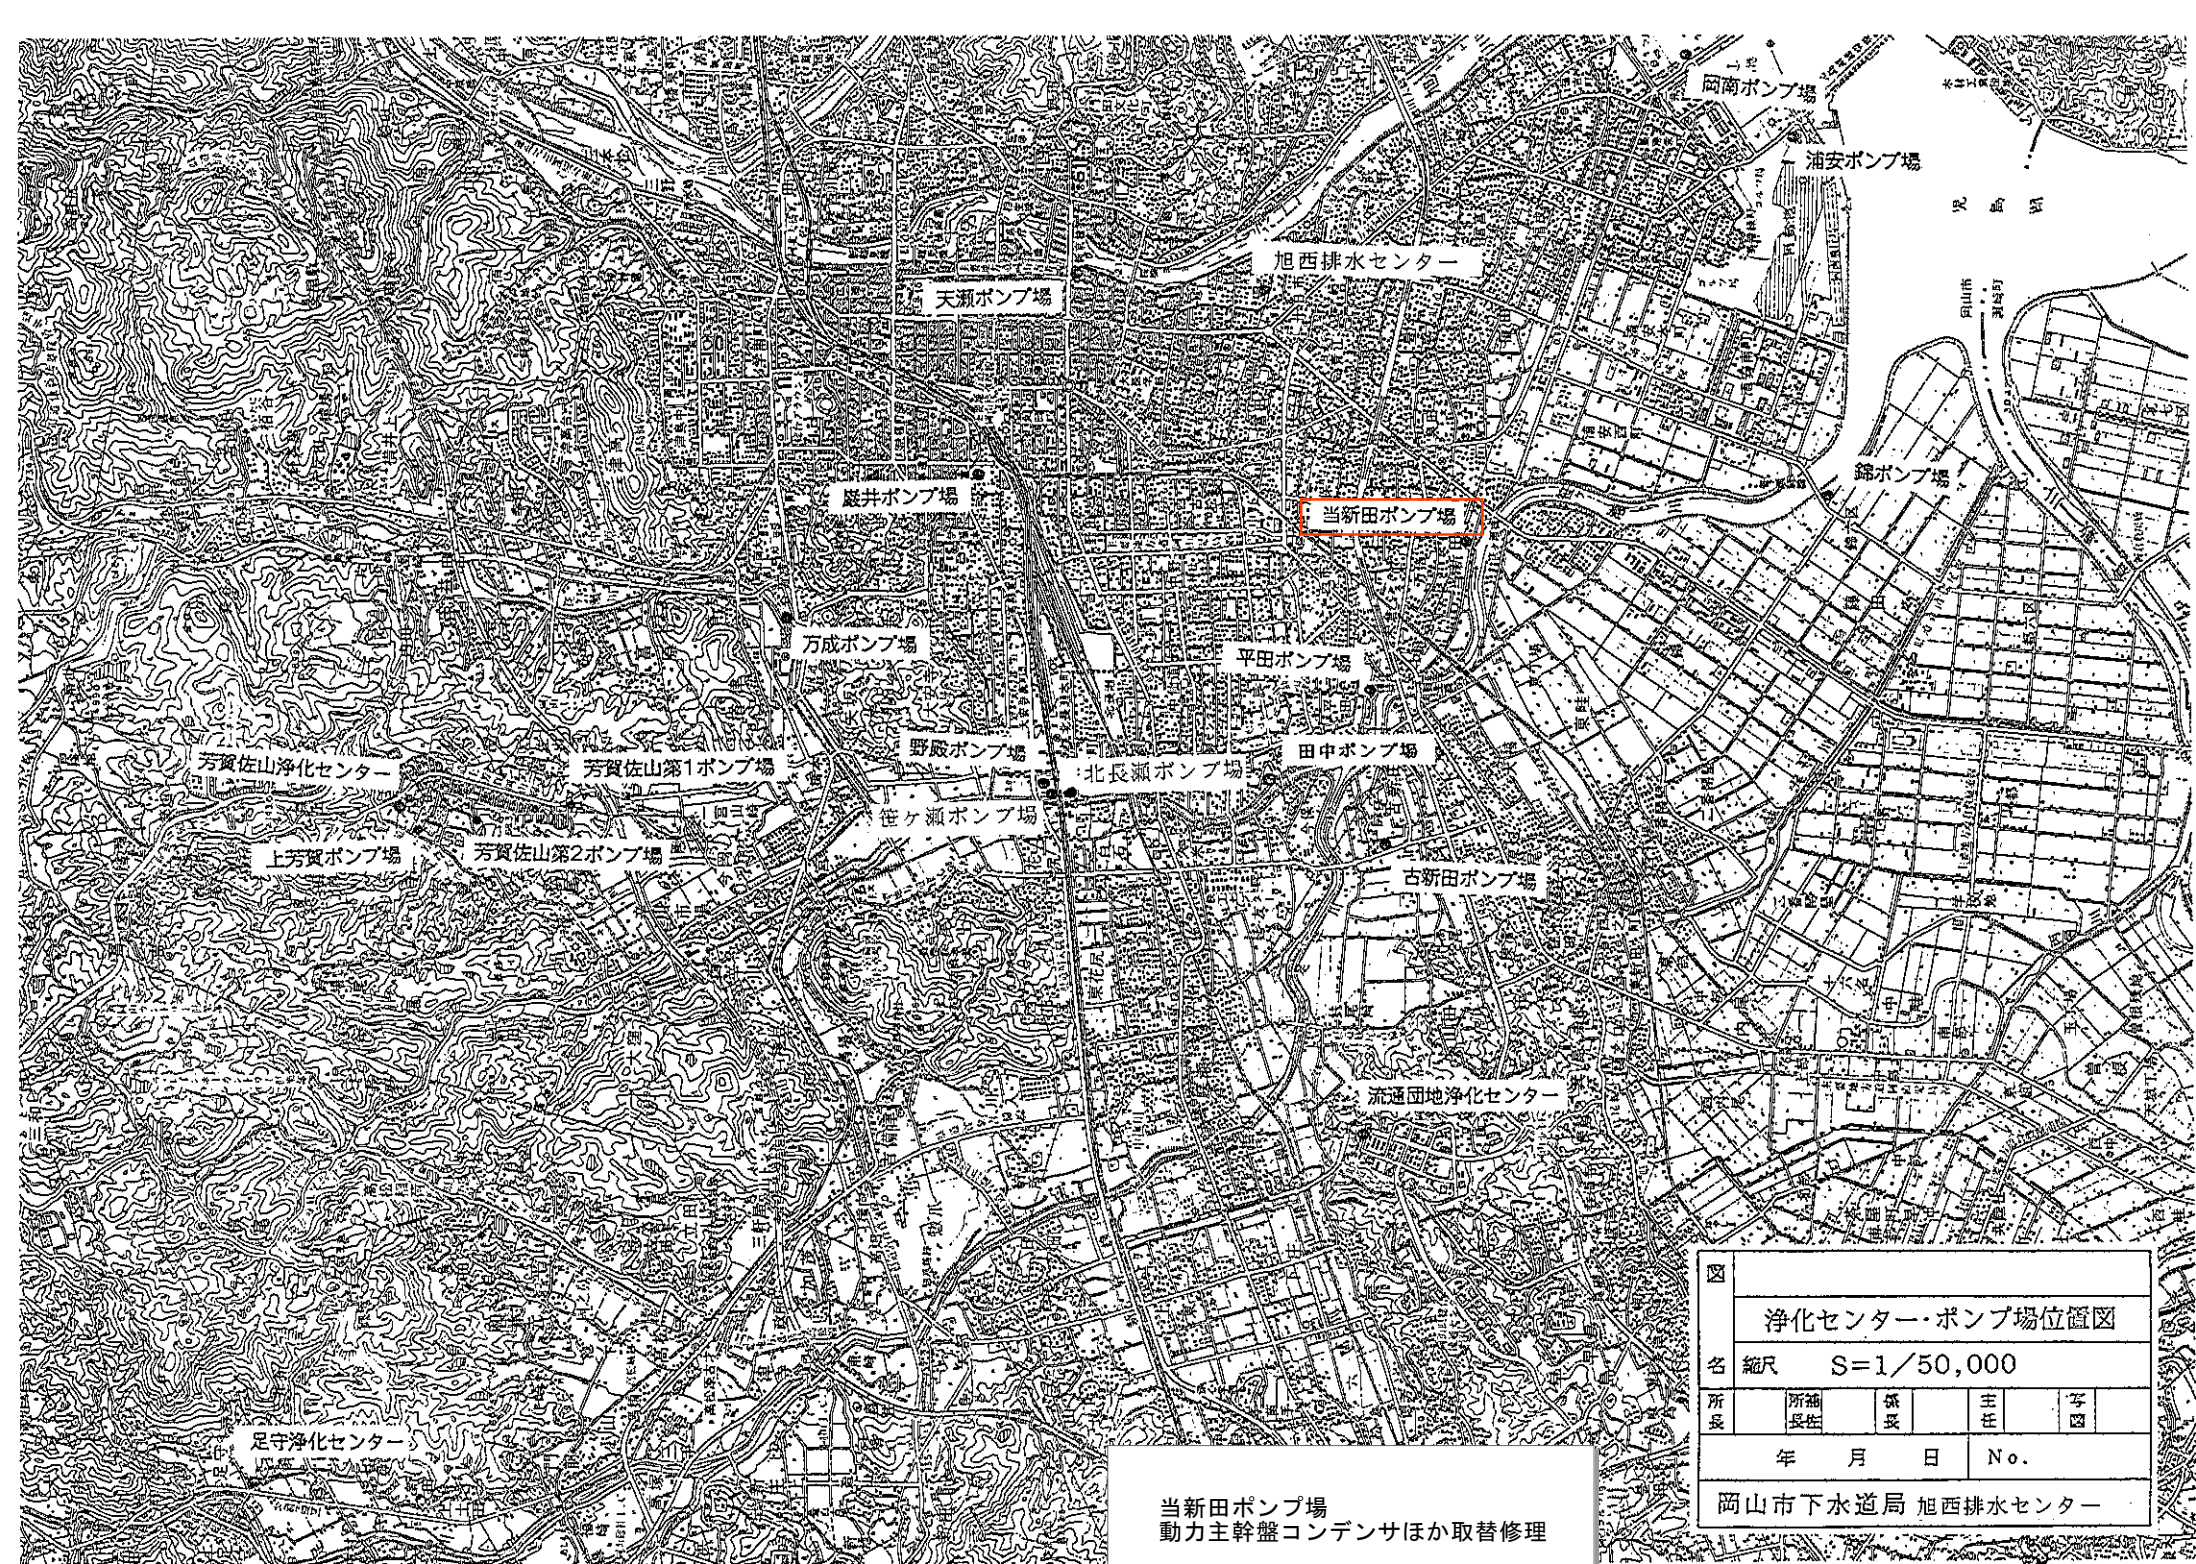


足守浄化センター

当新田ポンプ場
動力主幹盤コンデンサほか取替修理

図					
	浄化センター・ポンプ場位置図				
名	縮尺 S=1/50,000				
所長	所長	係長	主任	写図	
年 月 日			No.		
岡山市下水道局 旭西排水センター					

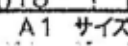

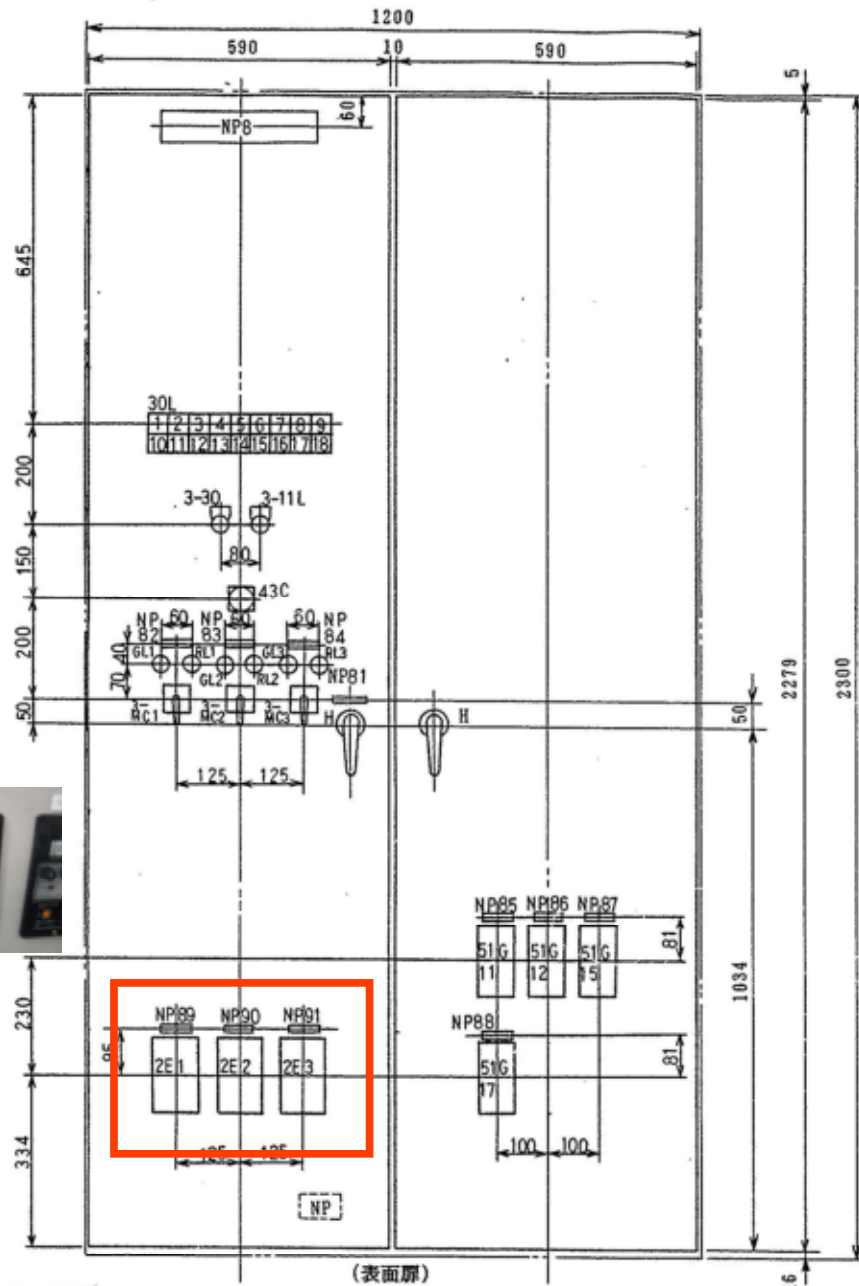

符号 SYMBOL	品名 NAME OF PARTS	銘板記入文字 LETTERS OF NAME PLATE	穴明 PANEL CUT	個数 Q'TY
NP8	名称板 (T5×63×315)	動力主幹盤	SUS ビス止	2
NP81	盤記号銘板 (T2×16×63)	LP-1	貼付	2
NP82	用途銘板 (//)	No. 1 コンデンサ	//	1
NP83	// (//)	No. 2 コンデンサ	//	1
NP84	// (//)	No. 3 コンデンサ	//	1
NP85	// (//)	雨水ポンプC/C 地絡	//	1
NP86	// (//)	沈砂池C/C 地絡	//	1
NP87	// (//)	建築付帯動力電源 地絡	//	1
NP88	// (//)	予備(2) 地絡	//	1
NP89	// (//)	No. 1 コンデンサ 2E	//	1
NP90	// (//)	No. 2 コンデンサ 2E	//	1
NP91	// (//)	No. 3 コンデンサ 2E	//	1
30L1 ~ 18	故障表示灯	記入文字は 2/2 項目に依ります		1 組
3-30	押釦スイッチ (黒)	故障復帰		1
3-11L	// (黒)	ランプテスト		1
43C	切換スイッチ	現場一中央		1
3-MC1, 2, 3	操作スイッチ	切一入 (引いて捻る)		3
GL1~3	信号灯 (緑)			3
RL1~3	// (赤)			3
2E1~3	2Eリレー			3
51G11, 12, 15, 17	地絡継電器			4
NP	製造銘板	JEM1265		1
H	ハンドル (キー付)			4

当新田ポンプ場
動力主幹盤コンデンサほか取替修理

名 称 TITLE			
盤No. LP-1 動力主幹盤 盤面配置図			
製 番 MFG No.	0A2-13024	数 量 QUANTITY	1
図 番 DWG No.	B36S07288 1/2		


YD8A101-15, 18

△ Ep-293-0679 93-5-13 Y.D.
△ Ep-293-0655 93-4-28 Y.D.
162-032 改 いとろ

神鋼電機株式会社
SHINKO ELECTRIC CO., LTD. JAPAN

尺度 SCALE 第三角法 THIRD ANGLE PROJ. 承認 APPROVED 検図 CHECKED 作成 DRAWN 年月日 DATE
1/10 DIM IN MM



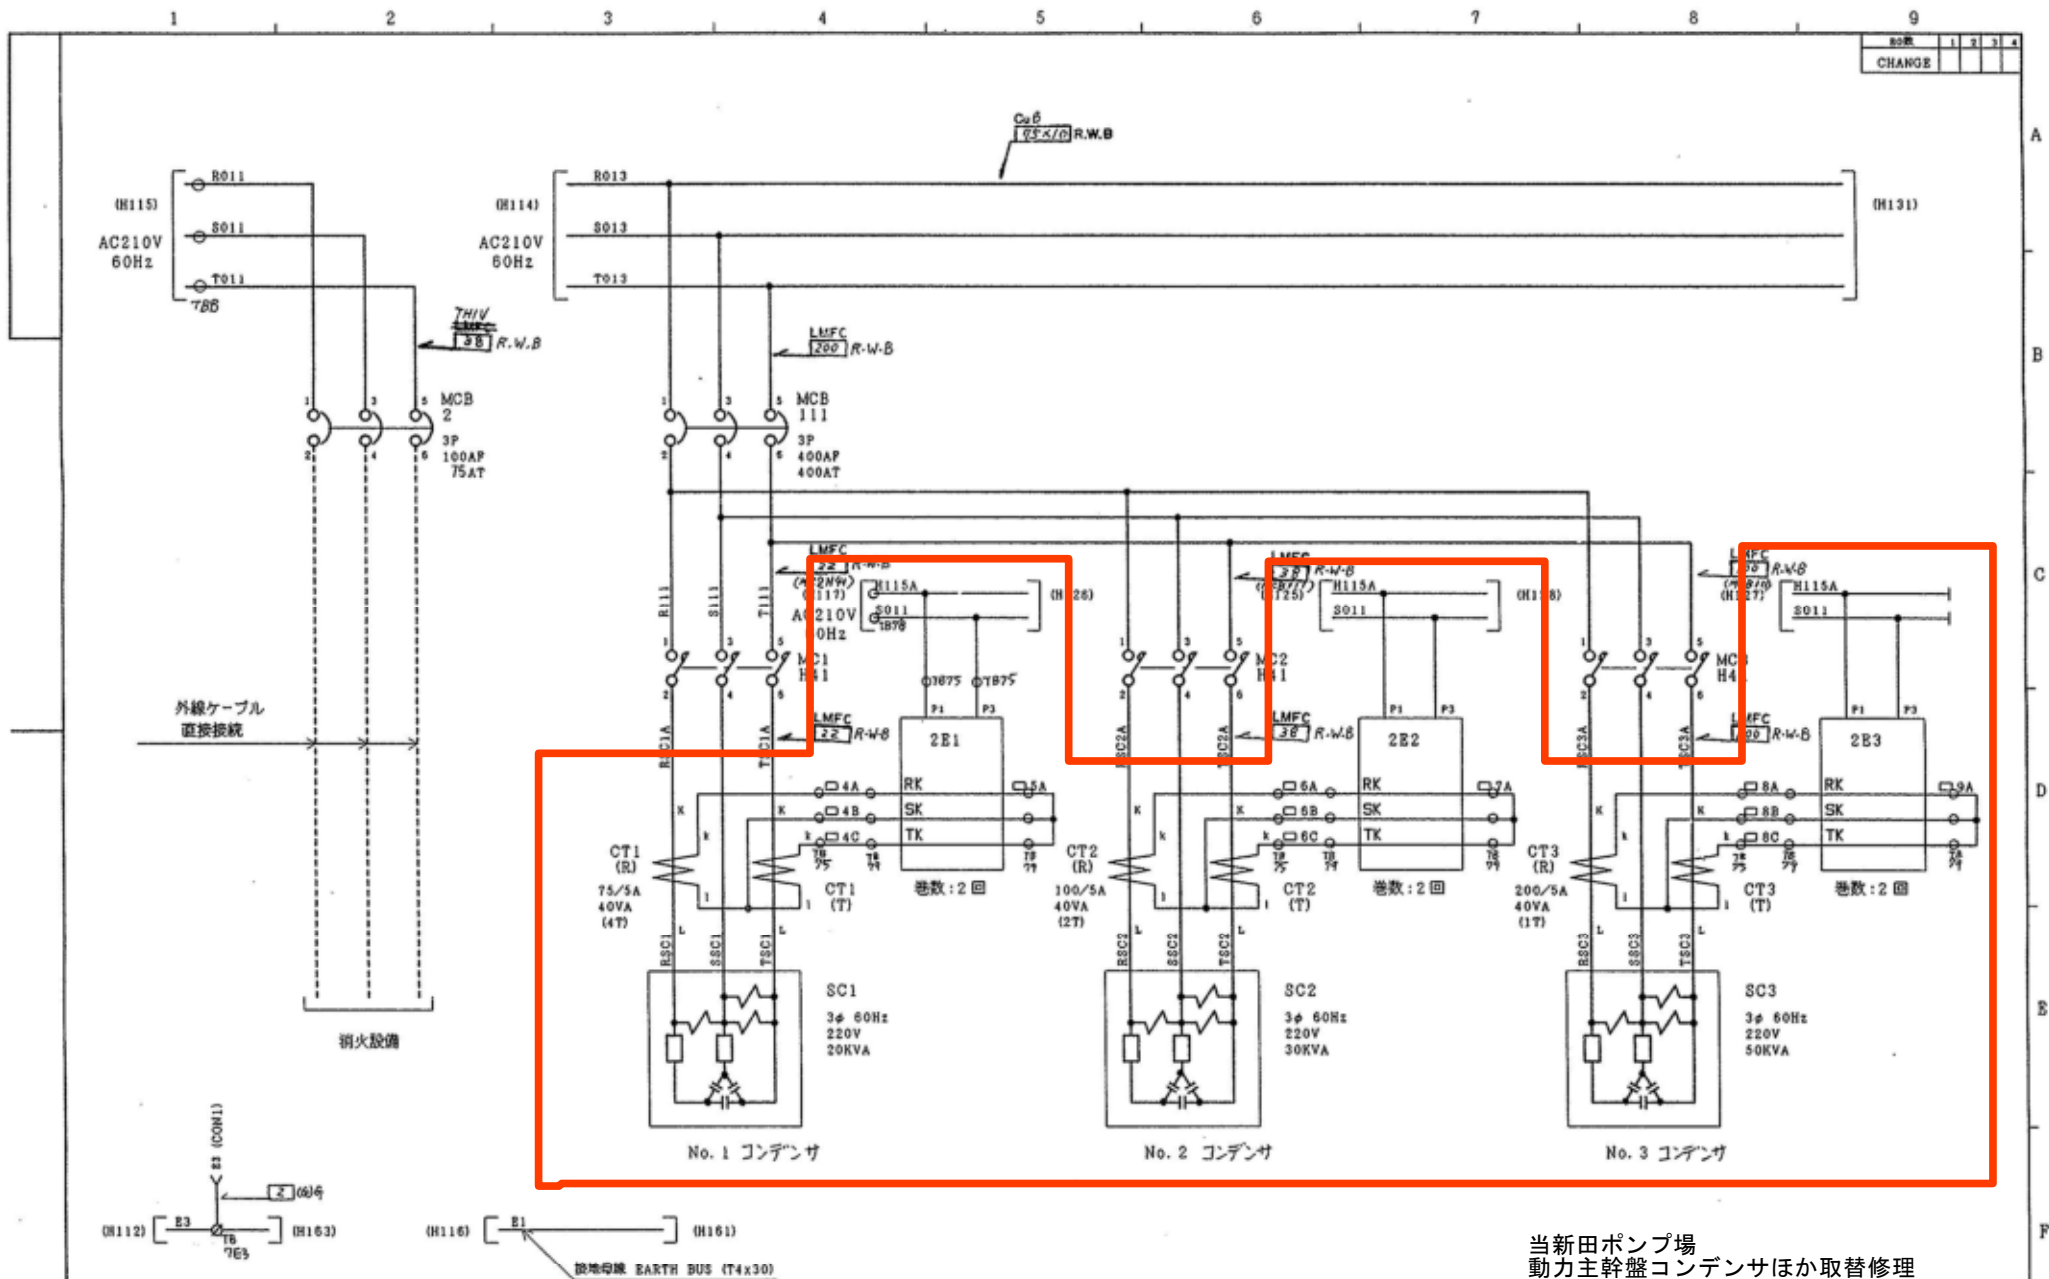

神鋼電機株式会社 SHINKO ELECTRIC CO., LTD. JAPAN		APP 	CHK 	DRAWN 	DATE 0A2-13024	MFG NO. 1	Q' TY 1	展開接続図	DWG NO. B76A00267	SHEET NO. H12
---	--	---------	---------	-----------	-------------------	--------------	------------	-------	----------------------	------------------