



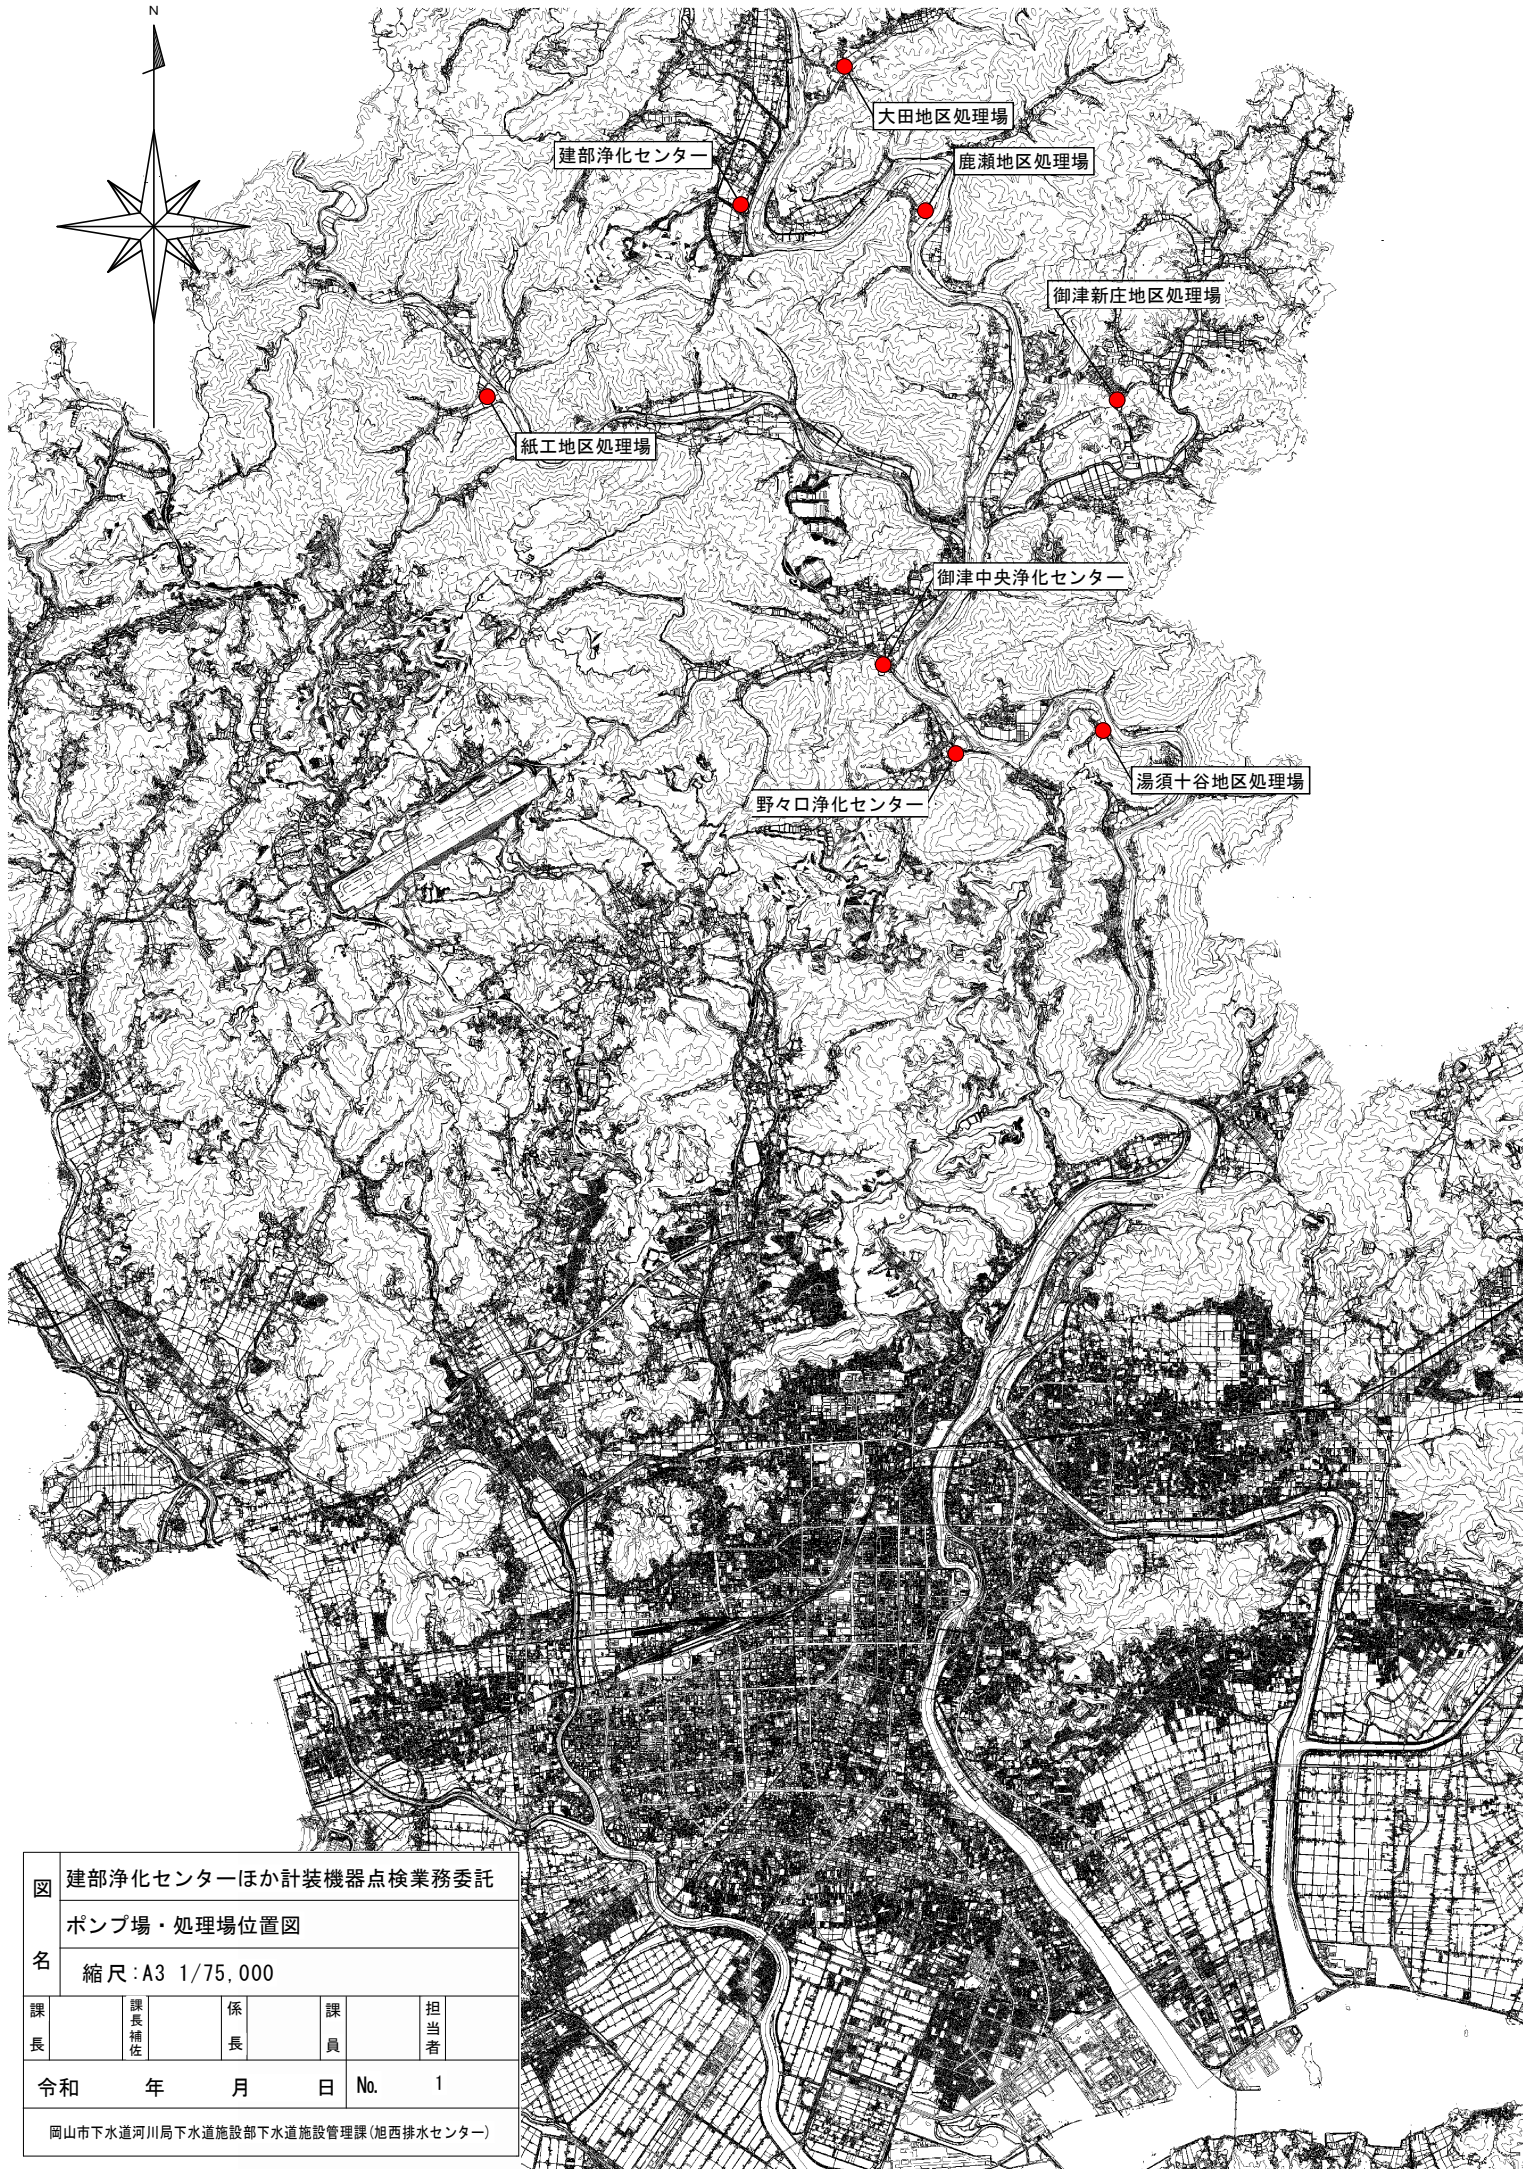

図名	建部浄化センターほか計装機器点検業務委託				
	ポンプ場・処理場位置図				
縮尺:A3 1/75,000					
課長	課長補佐	係長	課員	担当者	
令和	年	月	日	No.	1
岡山市下水道河川局下水道施設部下水道施設管理課(旭西排水センター)					

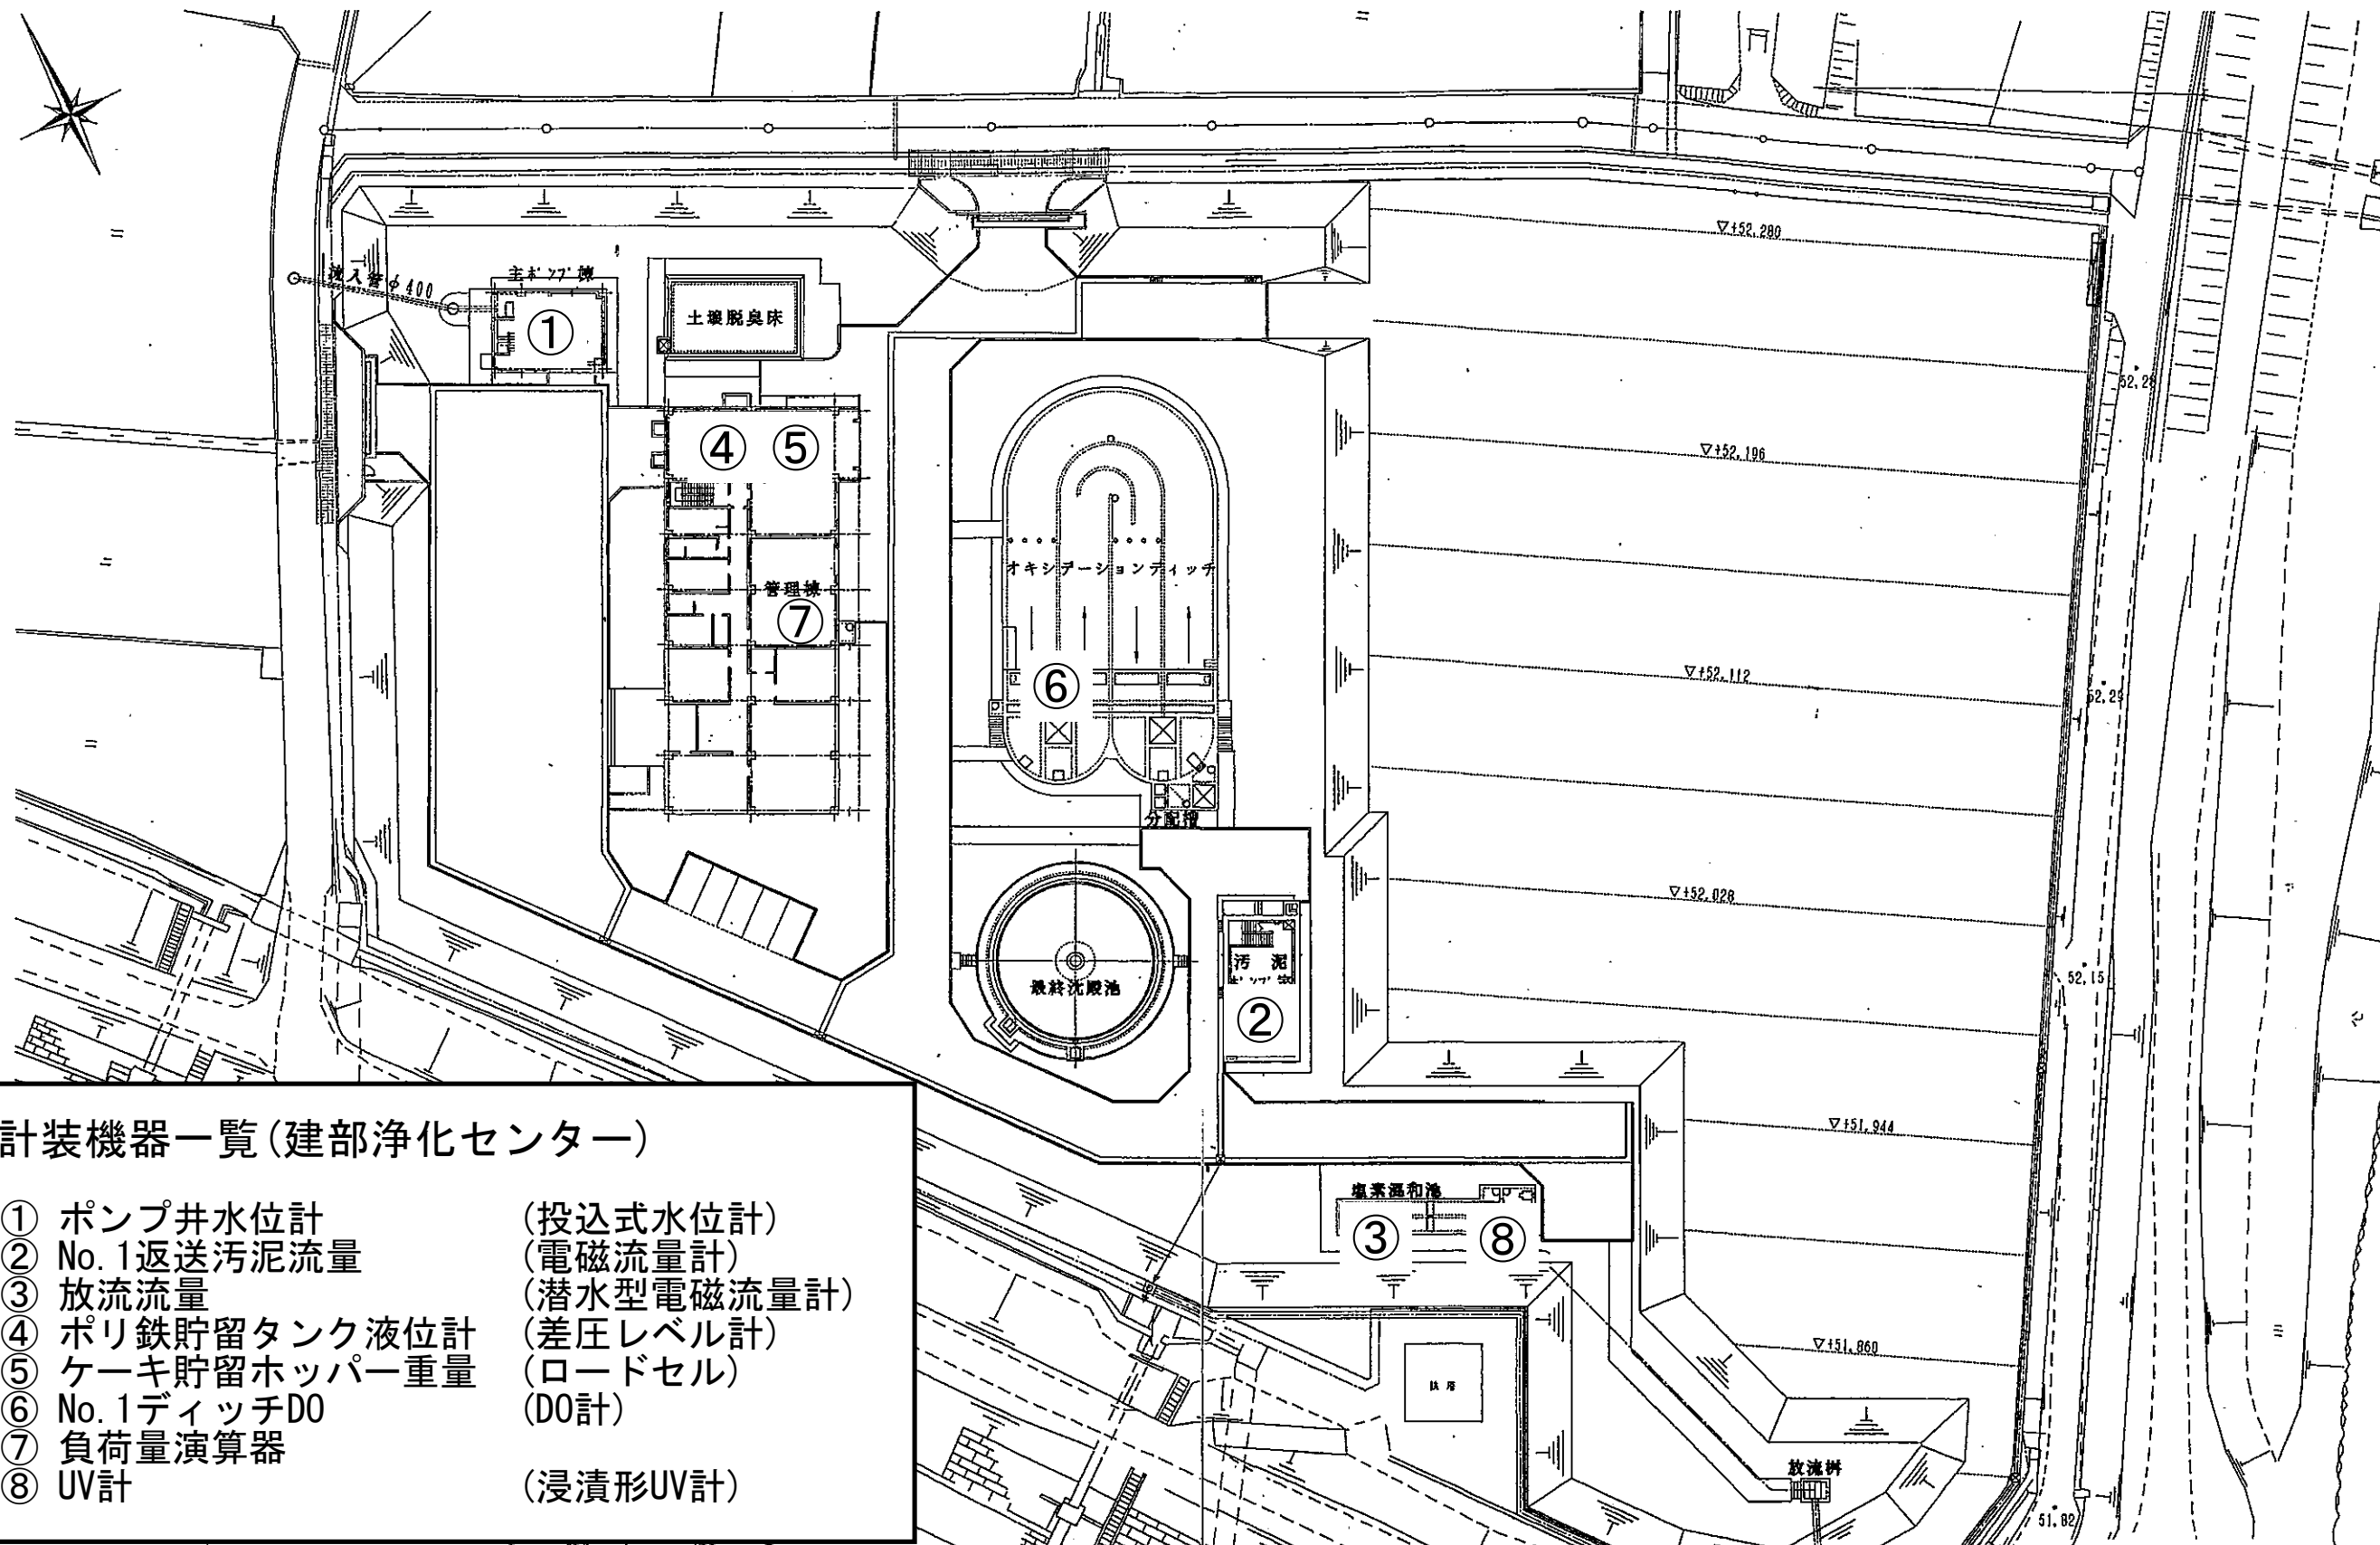

計装機器一覧(建部浄化センター)


- | | |
|---------------|------------|
| ① ポンプ井水位計 | (投込式水位計) |
| ② No.1返送汚泥流量 | (電磁流量計) |
| ③ 放流流量 | (潜水型電磁流量計) |
| ④ ポリ鉄貯留タンク液位計 | (差圧レベル計) |
| ⑤ ケーキ貯留ホッパー重量 | (ロードセル) |
| ⑥ No.1ディッチDO | (DO計) |
| ⑦ 負荷量演算器 | |
| ⑧ UV計 | (浸漬形UV計) |

建部浄化センターほか計装機器点検業務委託 図面 No. 2


(株) 三水コンサルタント			
主任技術者	審査者	担当者	
乾 龍一	竹中 英夫	北原 昌之	渡辺 道夫

工事名	建部町建部浄化センター建設工事 その2		
図面名称	全体配置図(今回)		
日本下水道事業団	平成 年 月	図面番号	9322-F
		1	



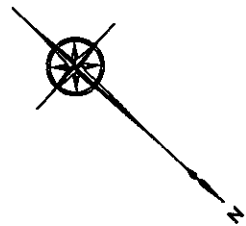

線番号	線名
1	管理棟
2	汚泥ポンプ棟
3	塩素添加池上家
4	汚泥処理棟
5	堀内整備

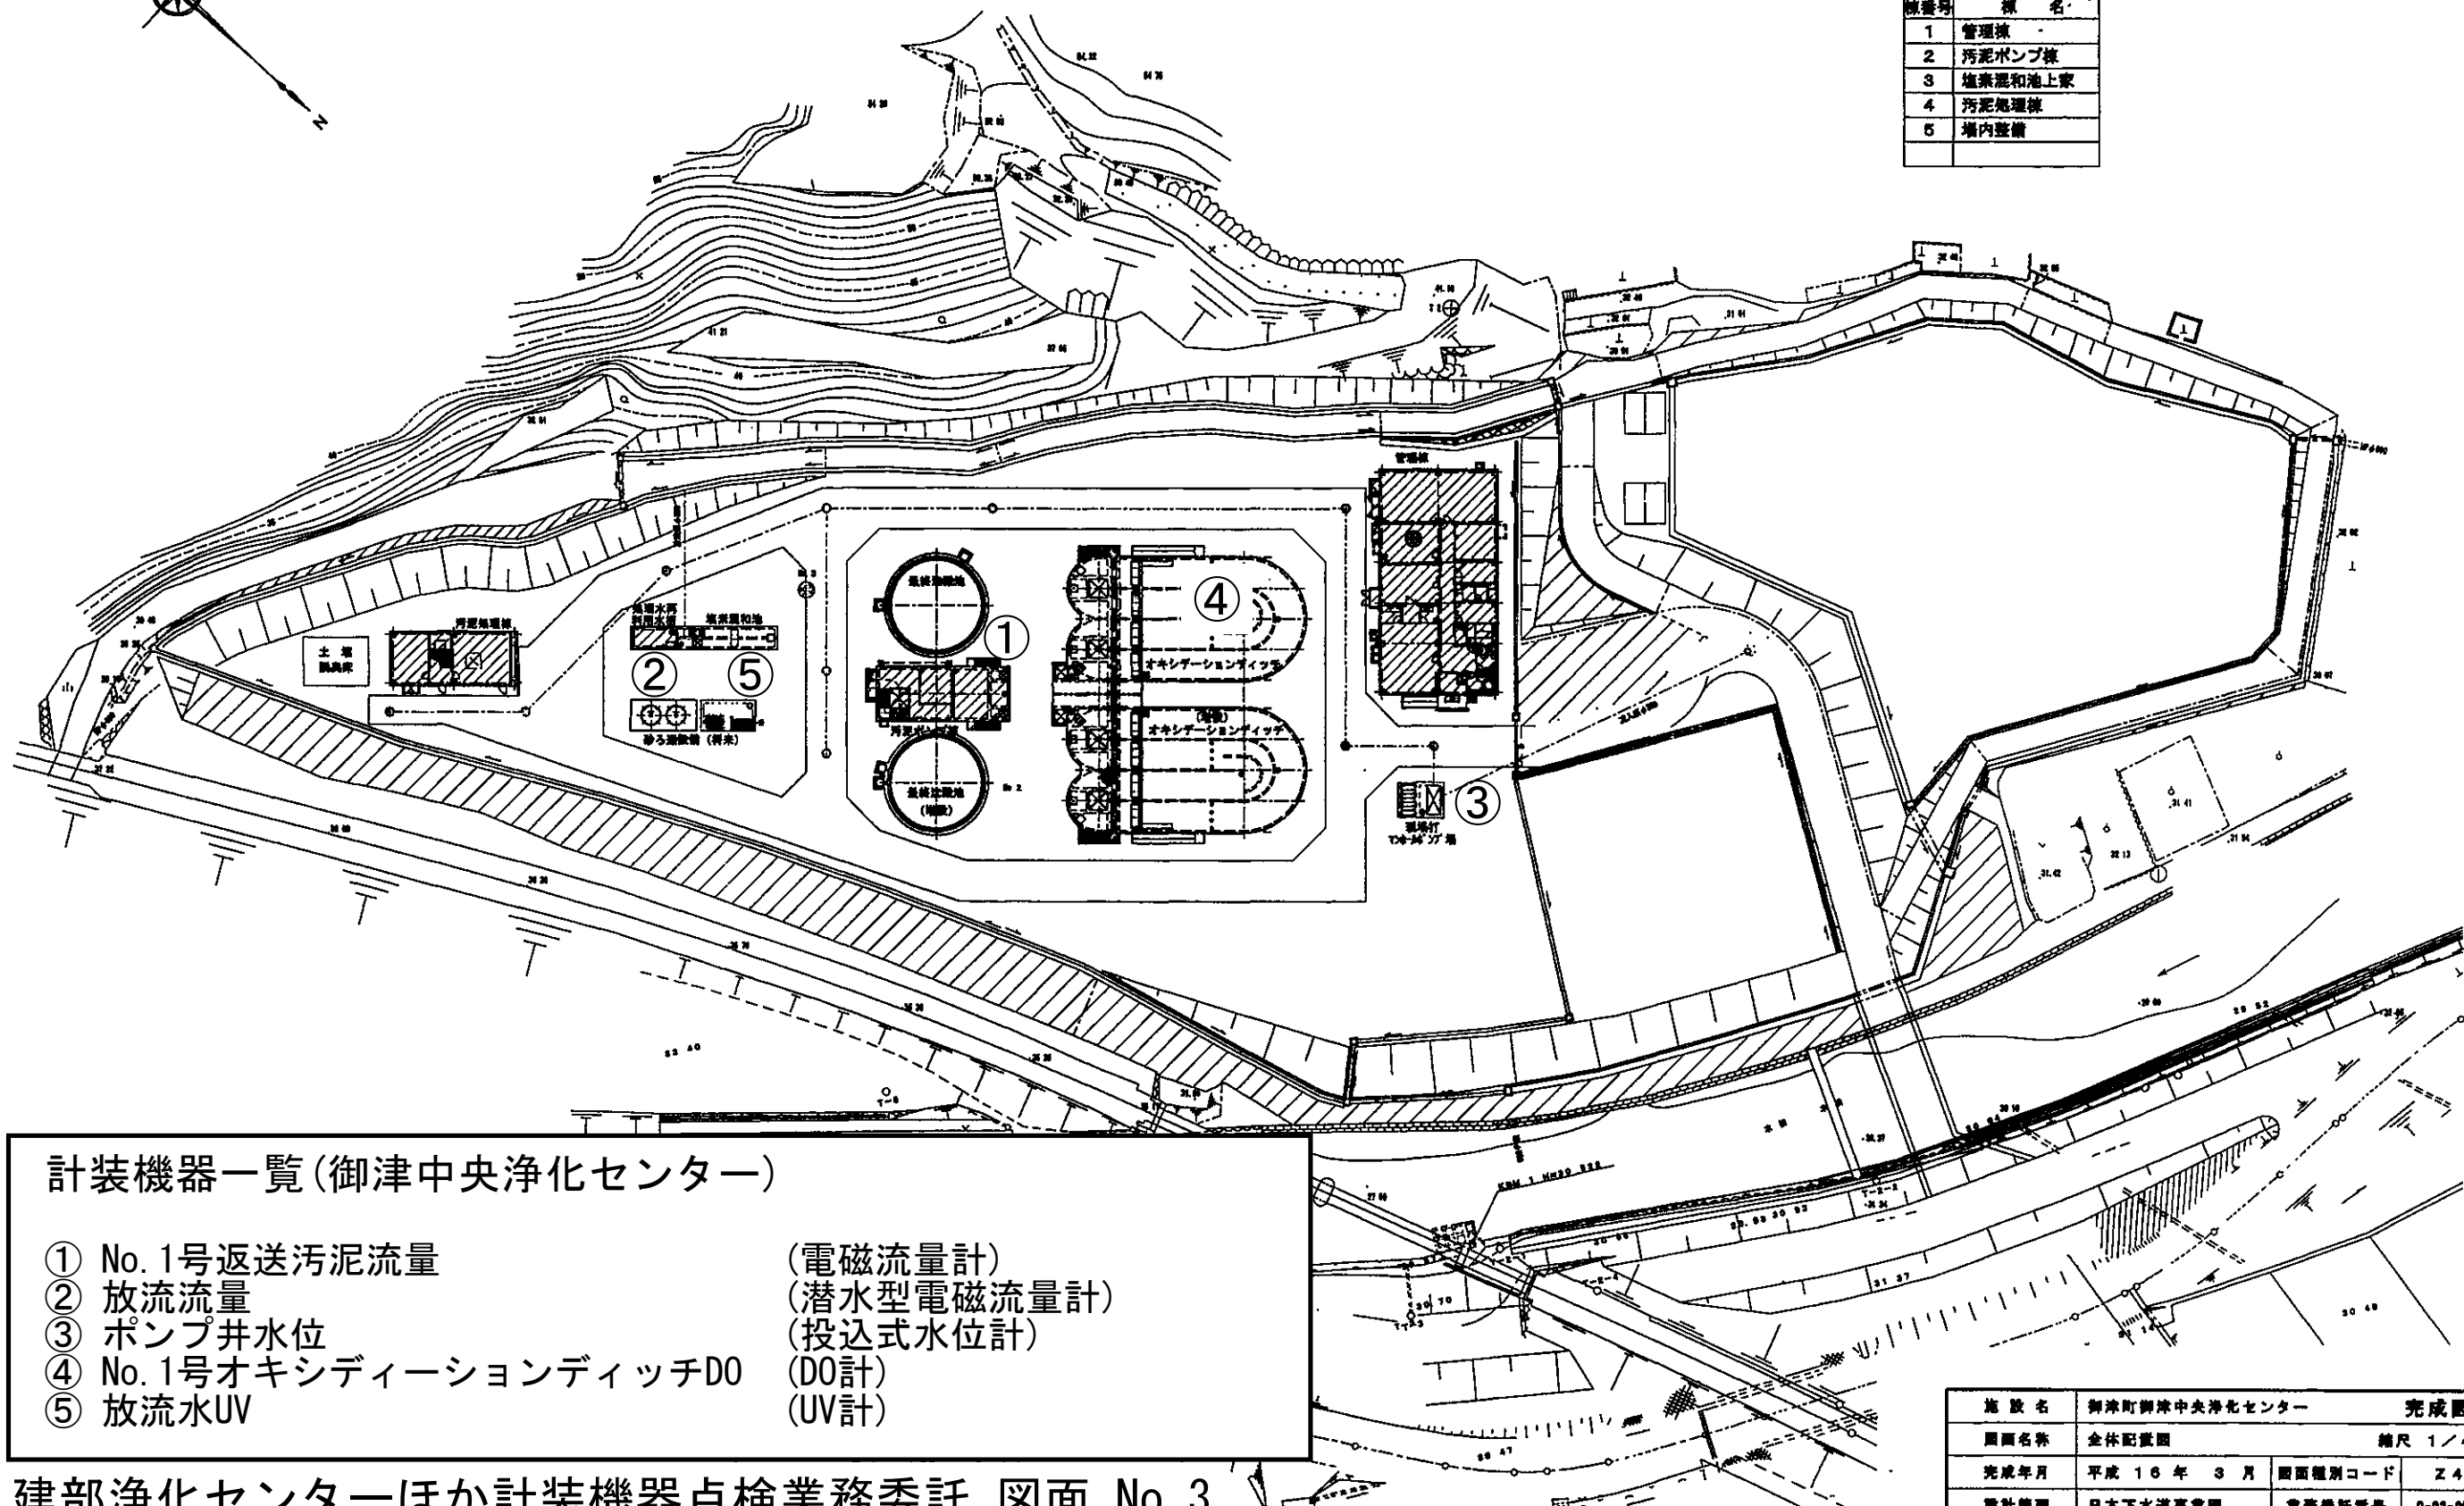


計装機器一覧(御津中央浄化センター)

- | | |
|------------------------|------------|
| ① No. 1号返送汚泥流量 | (電磁流量計) |
| ② 放流流量 | (潜水型電磁流量計) |
| ③ ポンプ井水位 | (投込式水位計) |
| ④ No. 1号オキシデーションディッチD0 | (D0計) |
| ⑤ 放流水UV | (UV計) |

建部浄化センターほか計装機器点検業務委託 図面 No. 3

施設名	御津町御津中央浄化センター	完成図
図面名称	全体配置図	縮尺 1/400
完成年月	平成 16 年 3 月	図面種別コード Z402
設計管理	日本下水道事業団	業務委託番号 0-02-0516-J01
調査業者	大森工務店・奥野 株式会社	図面番号 1AE-1



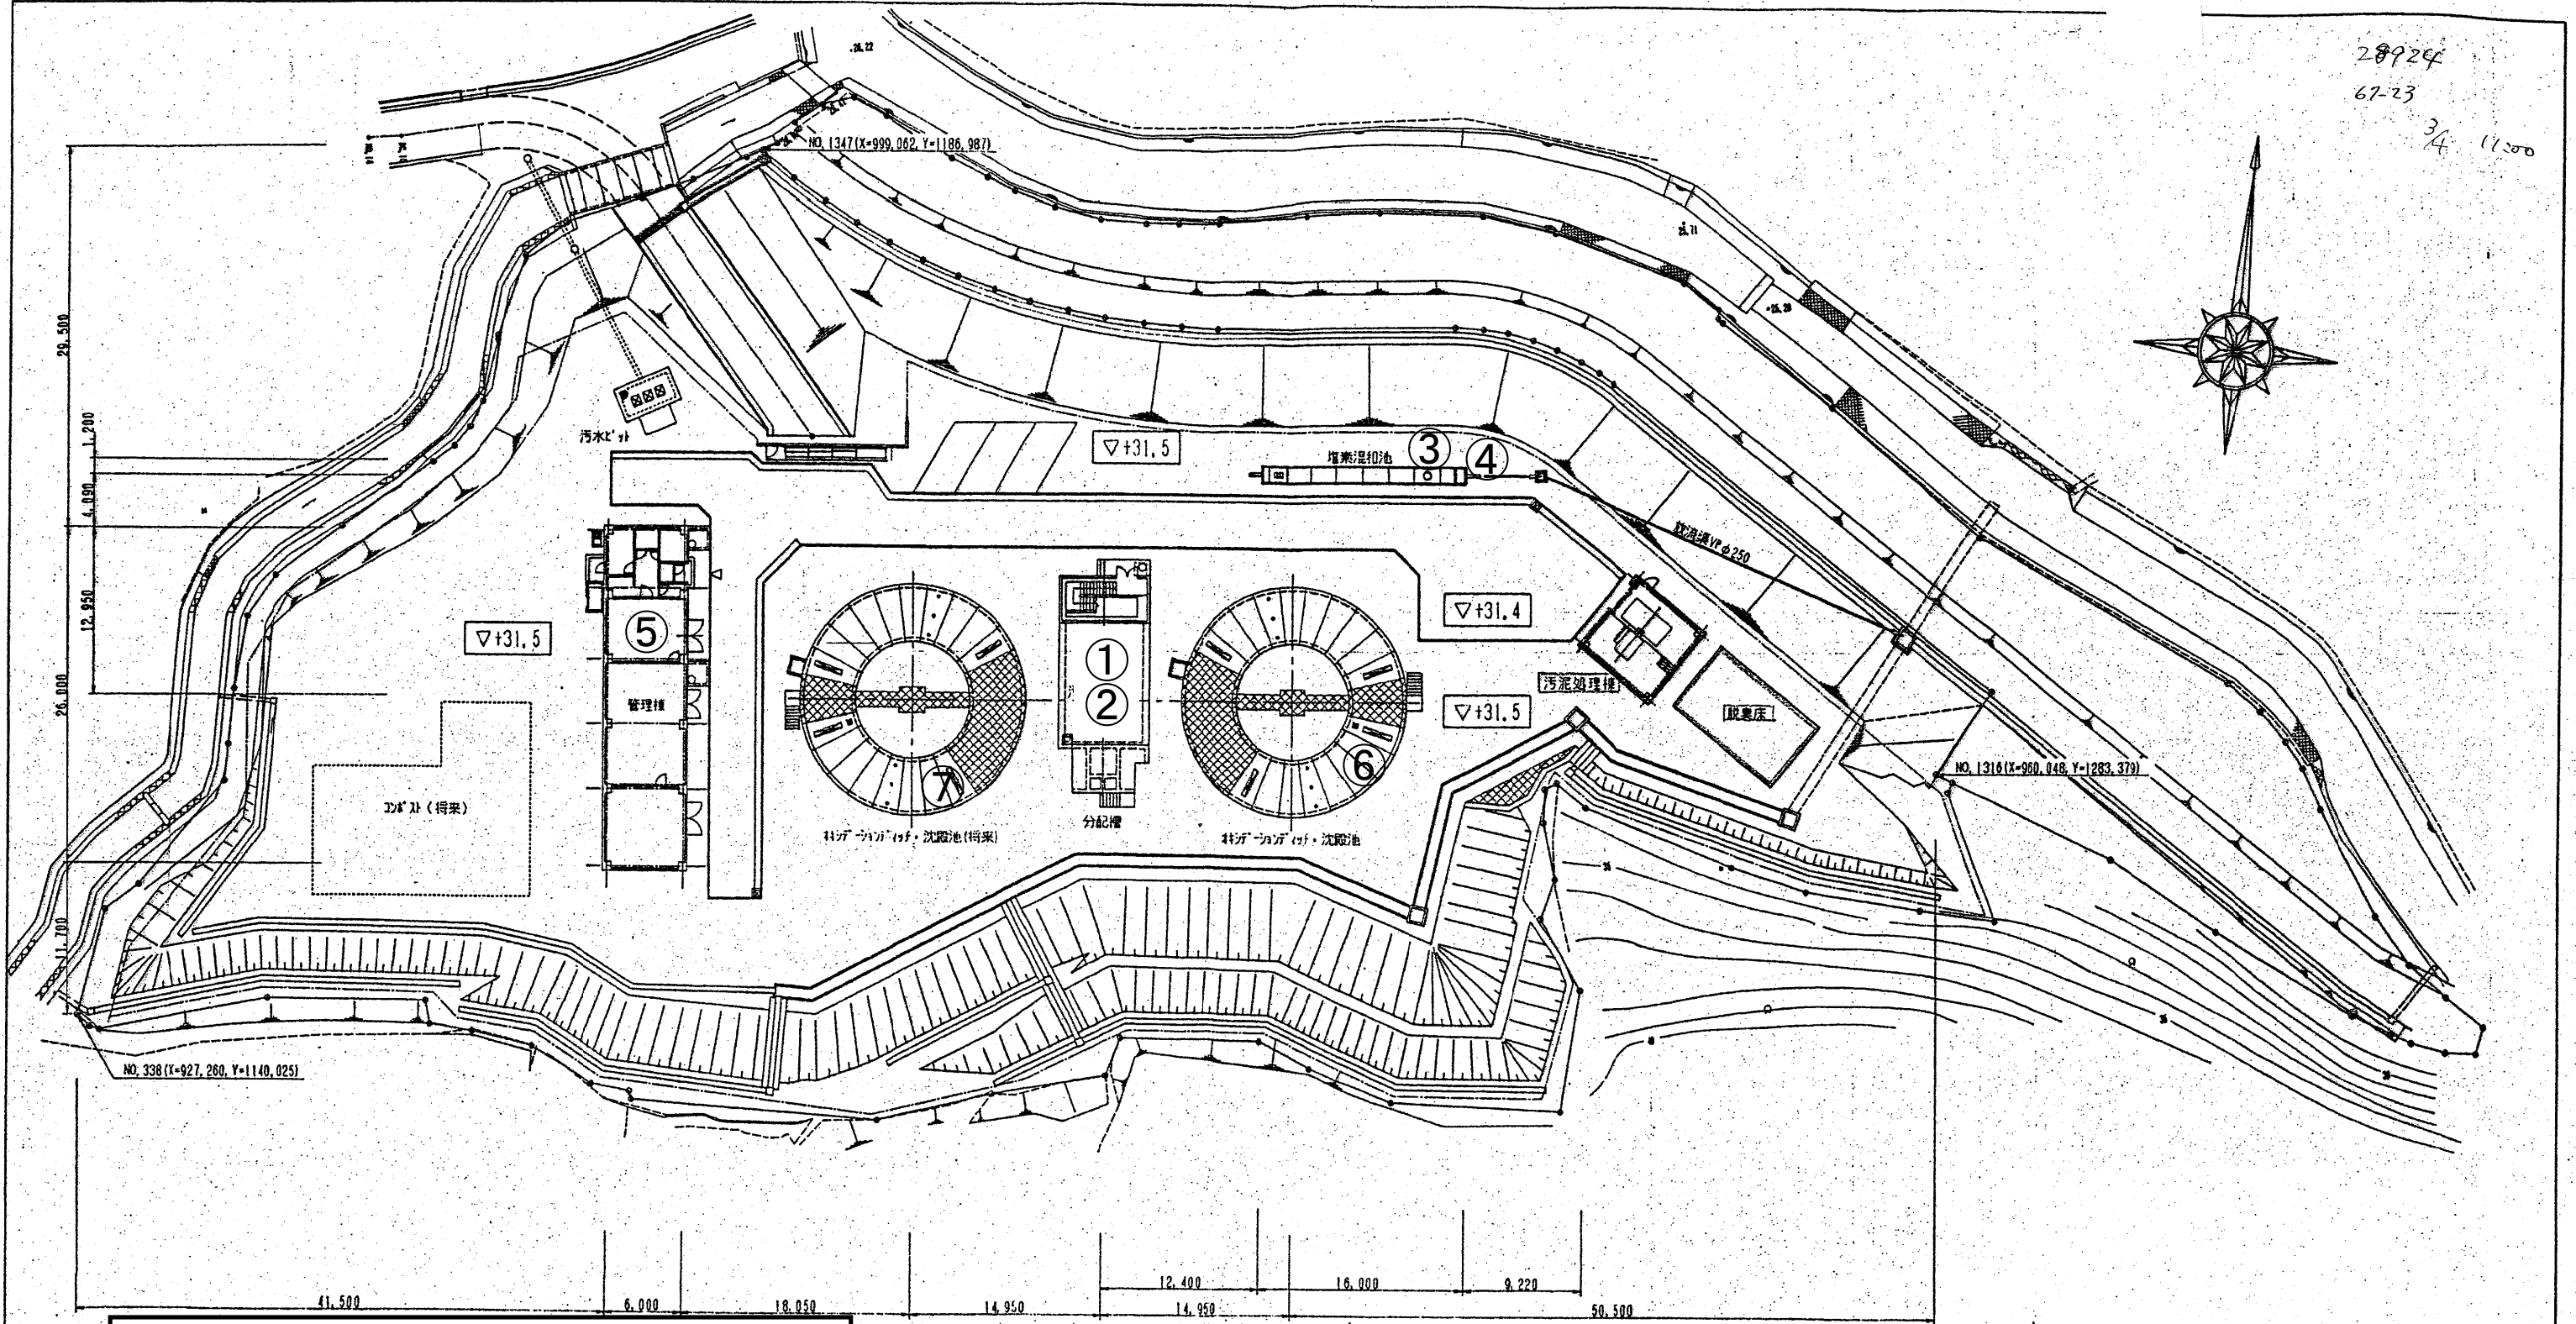



FILL 5%

APPROVED BY 山根	CHECKED BY 高野	ISSUED BY 酒井
		
計装フローシート		
JOB No. 工号 JMB No. 番号		
株式会社 明電舎		
BAD0825 10132710024		


REVISION 

建部浄化センターほか計装機器点検業務委託 図面 No. 5
(建部浄化センター)

建部浄化センターほか計装機器点検業務委託 図面 No. 6 (建部浄化センター)

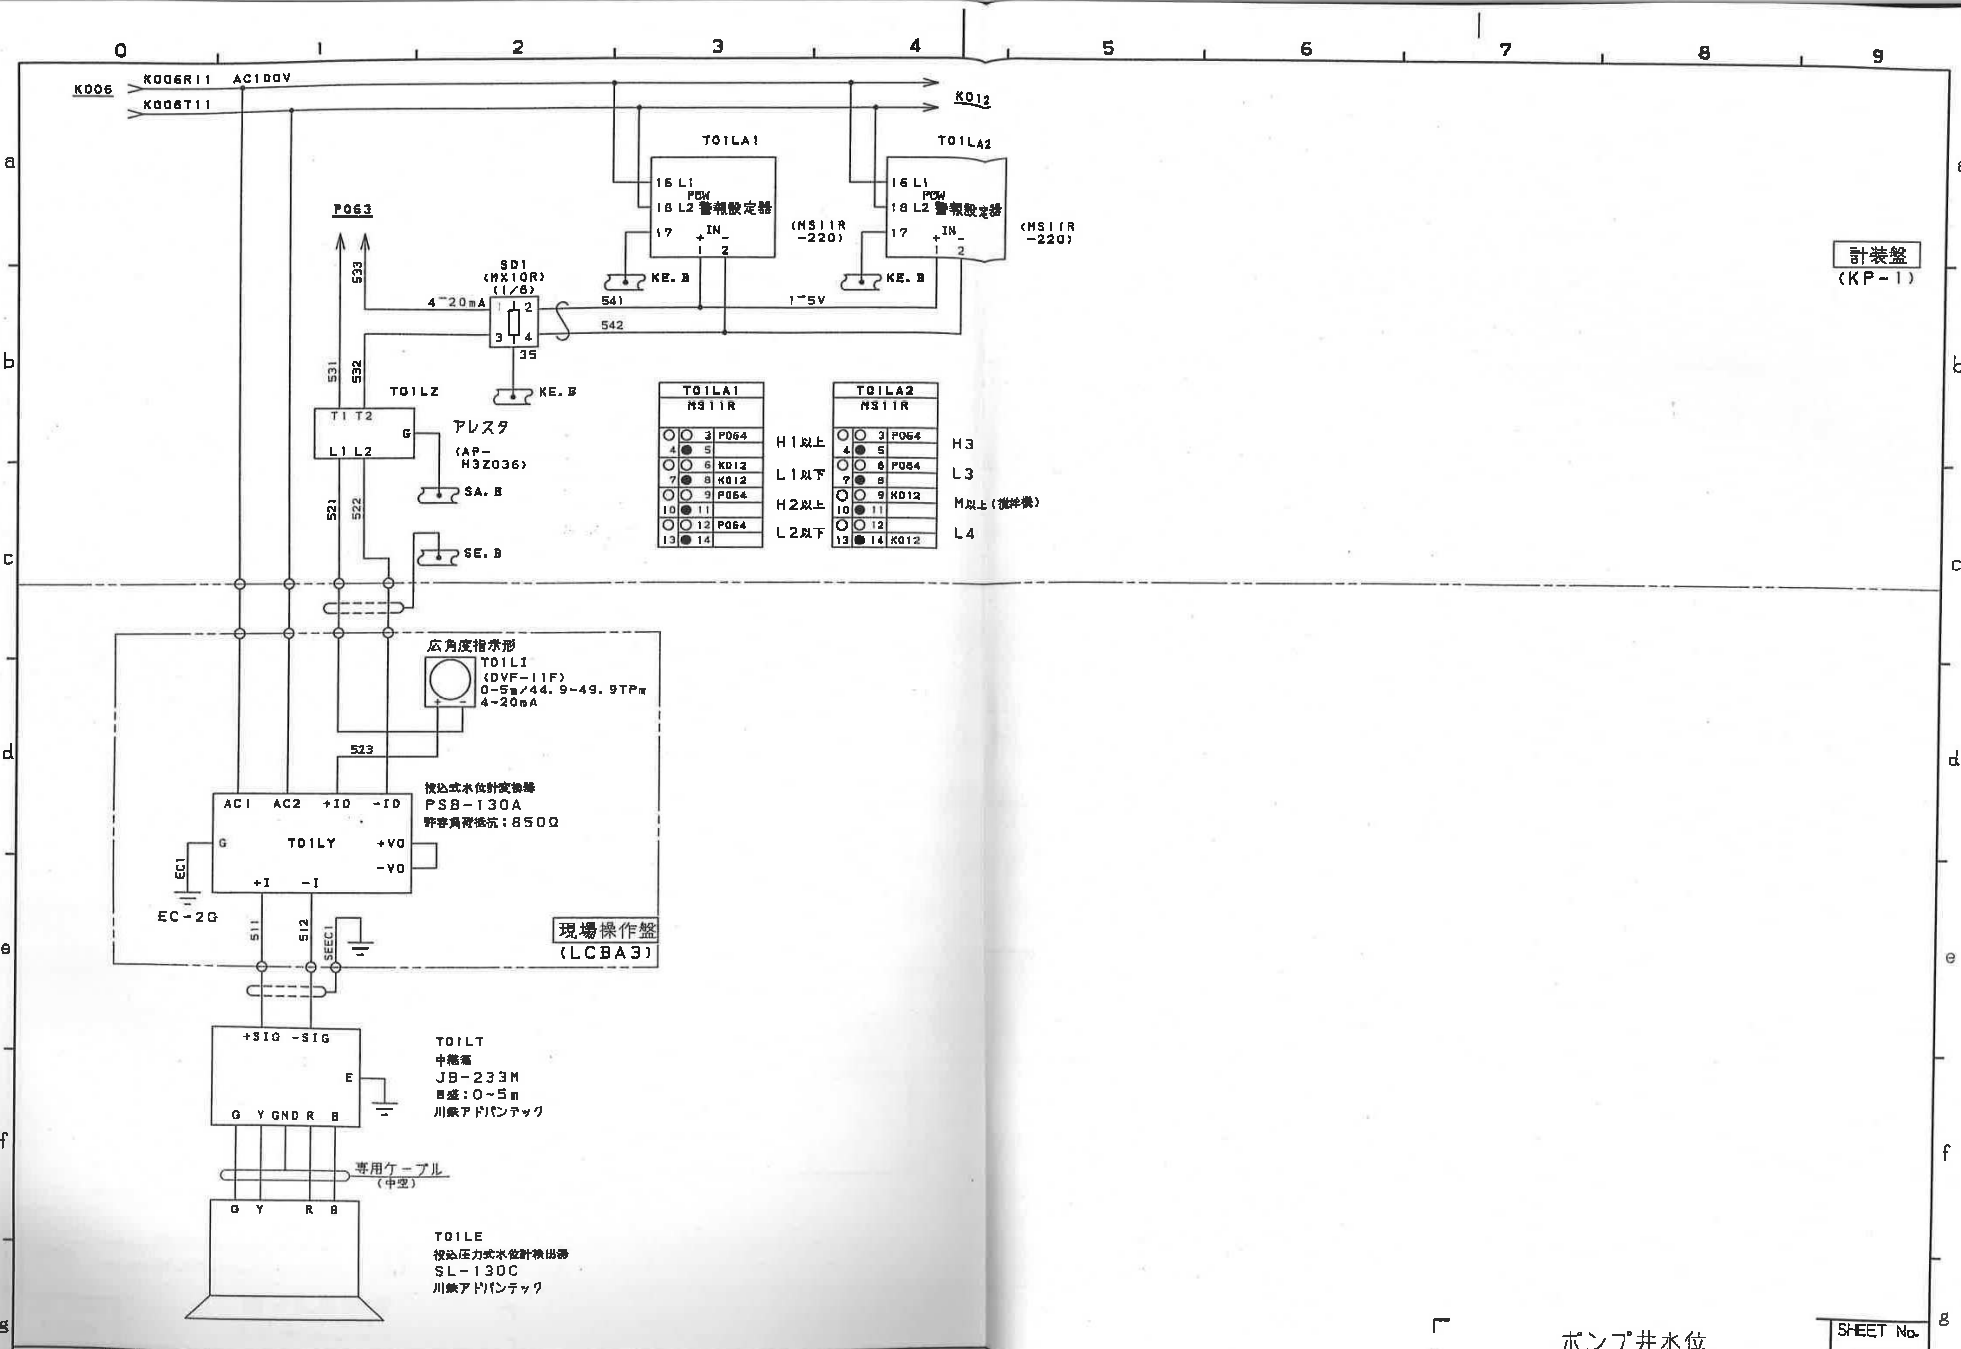


BY組当		JOB No. 工号		DWG No. 図番		SHEET No. K011
8P8357MHY		MG3P303798		CONTD. ON		PAGE 411
7		8		9		

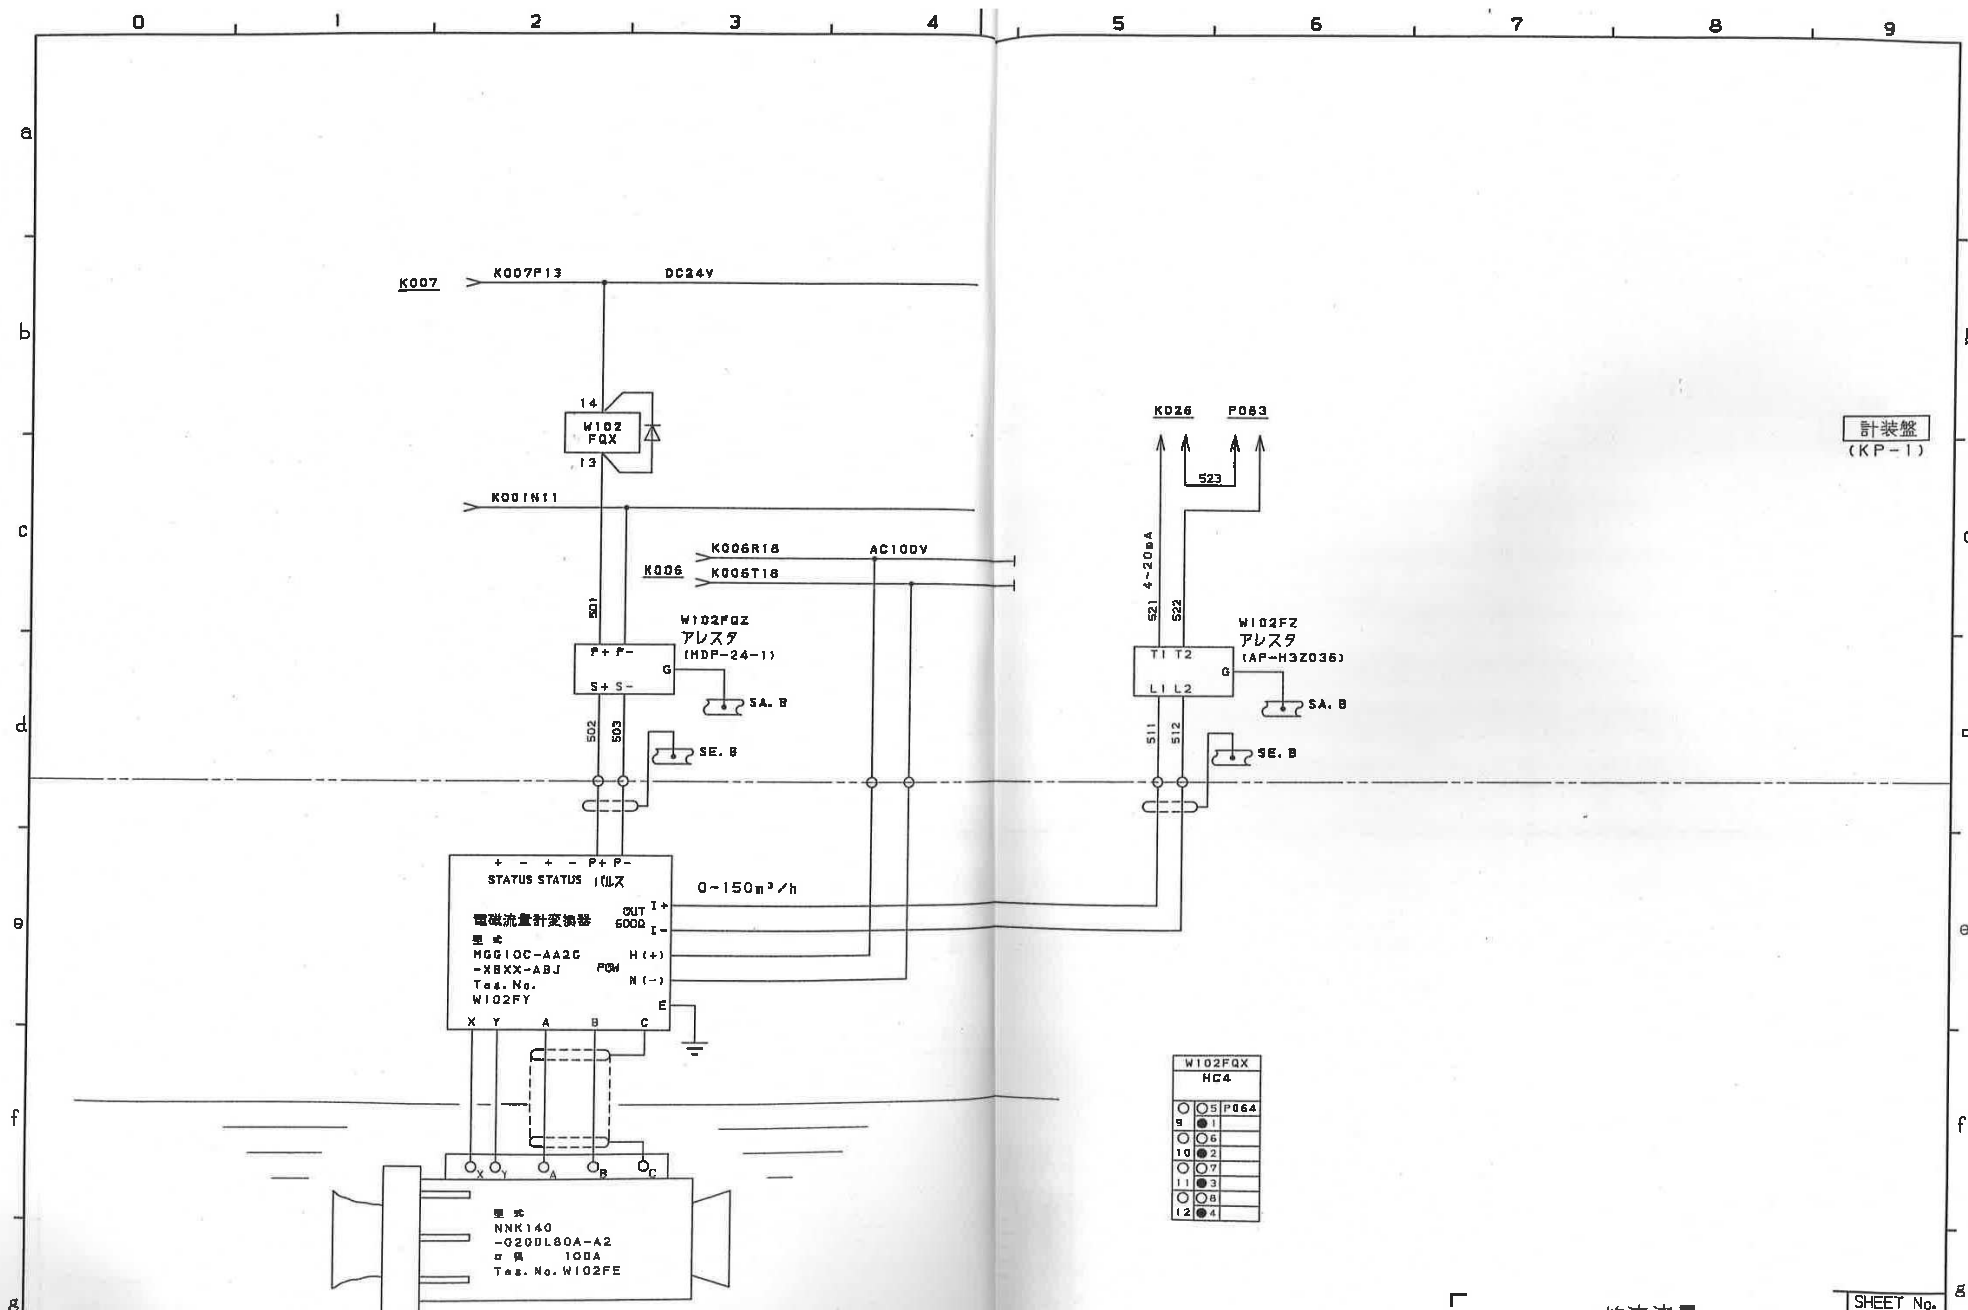

建部浄化センターほか計装機器点検業務委託 図面 No. 7
(建部浄化センター)

放流流量		SHEET No. K031	
BY 担当	JOB No. 工号	DWG No. 図番	CONTD. ON 45!
	8P8357MHY	MG3P303798	PAGE 431
7	8	9	

0 1 2 3 4 5 6 7 8 9

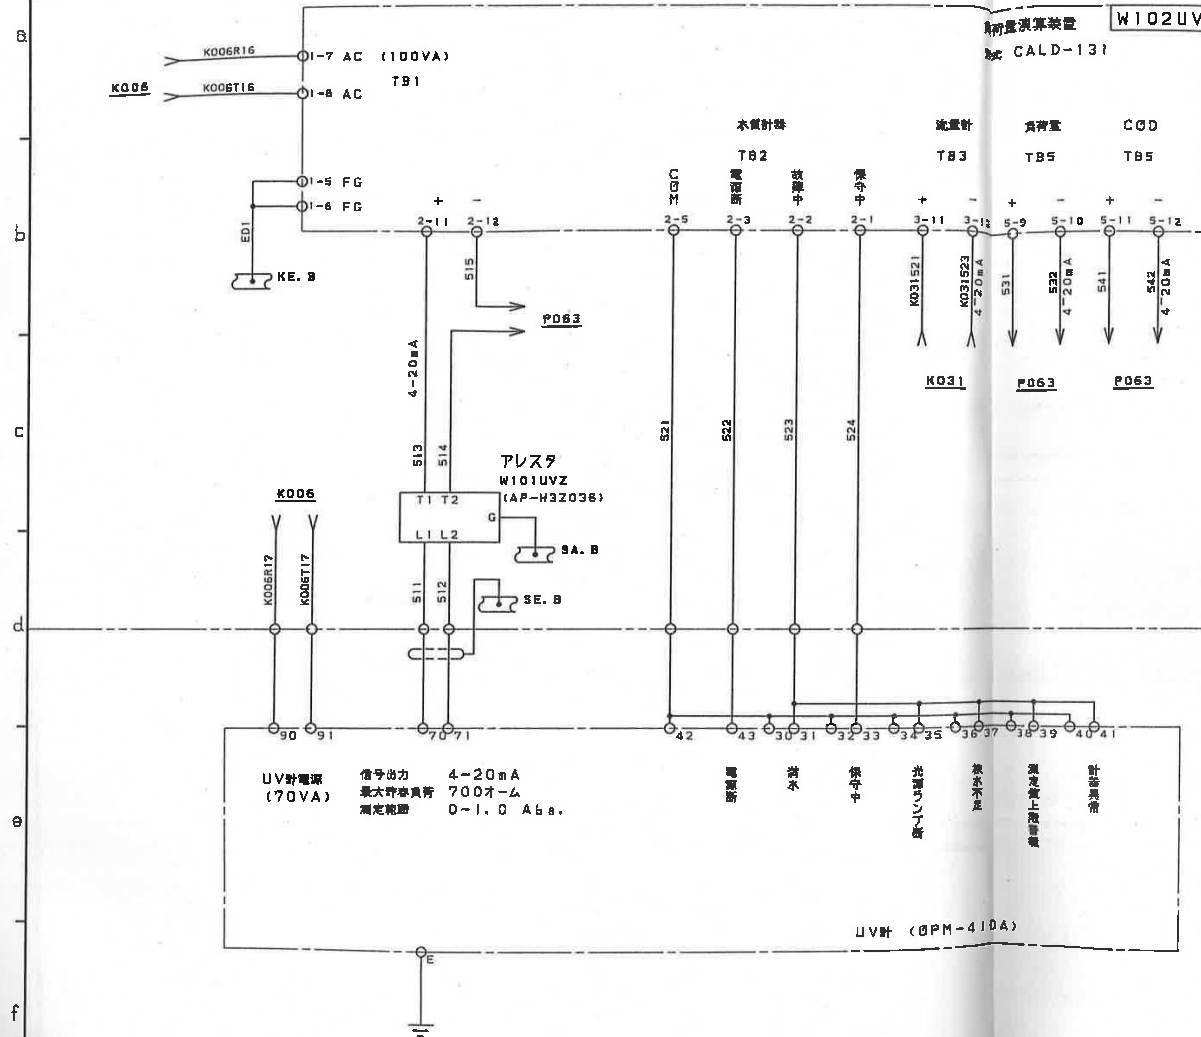

計装盤
(KP-1)

負荷量演算装置
CALD-131→CALD2021へ更新 済
(図面は参考)

UV計
OPM-410A→OPM-1610へ更新 済
(図面は参考)

建部浄化センターほか計装機器点検業務委託 図面 No. 8 (建部浄化センター)

(0)
0426

訂正

0 1 2 3 4 5 6 7 8 9



株式会社 明電舎


齋数

UV計/汚濁負荷量演算装置		SHEET No. K026
JOB No. 工号	DWG No. 図番	CONTD. ON 431
8PB357MHY	MG3P303798	PAGE 426


g

03.01.09000551-443174

0 1 2 3 4 5 6 7 8 9

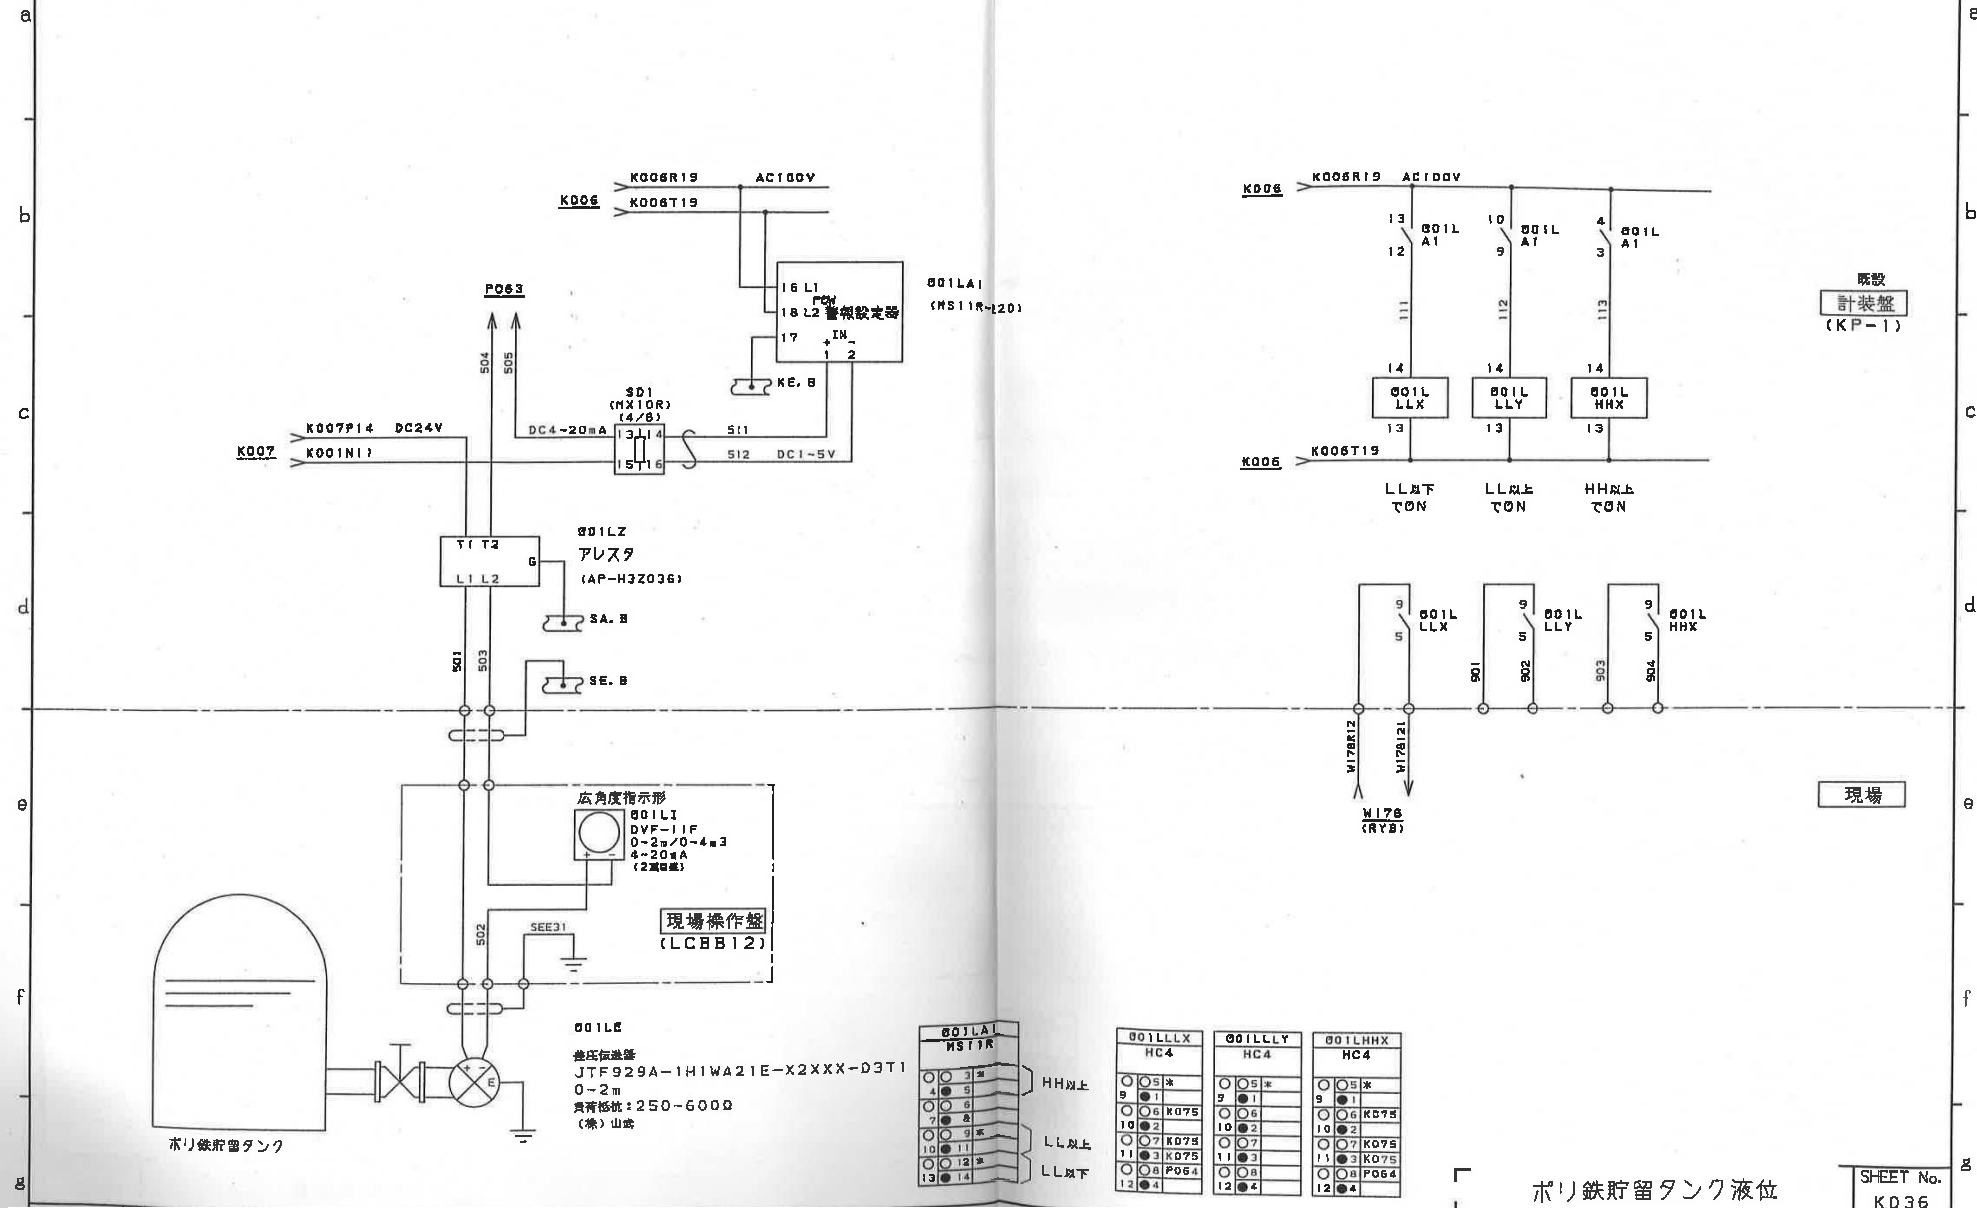

0437 (D) 0437

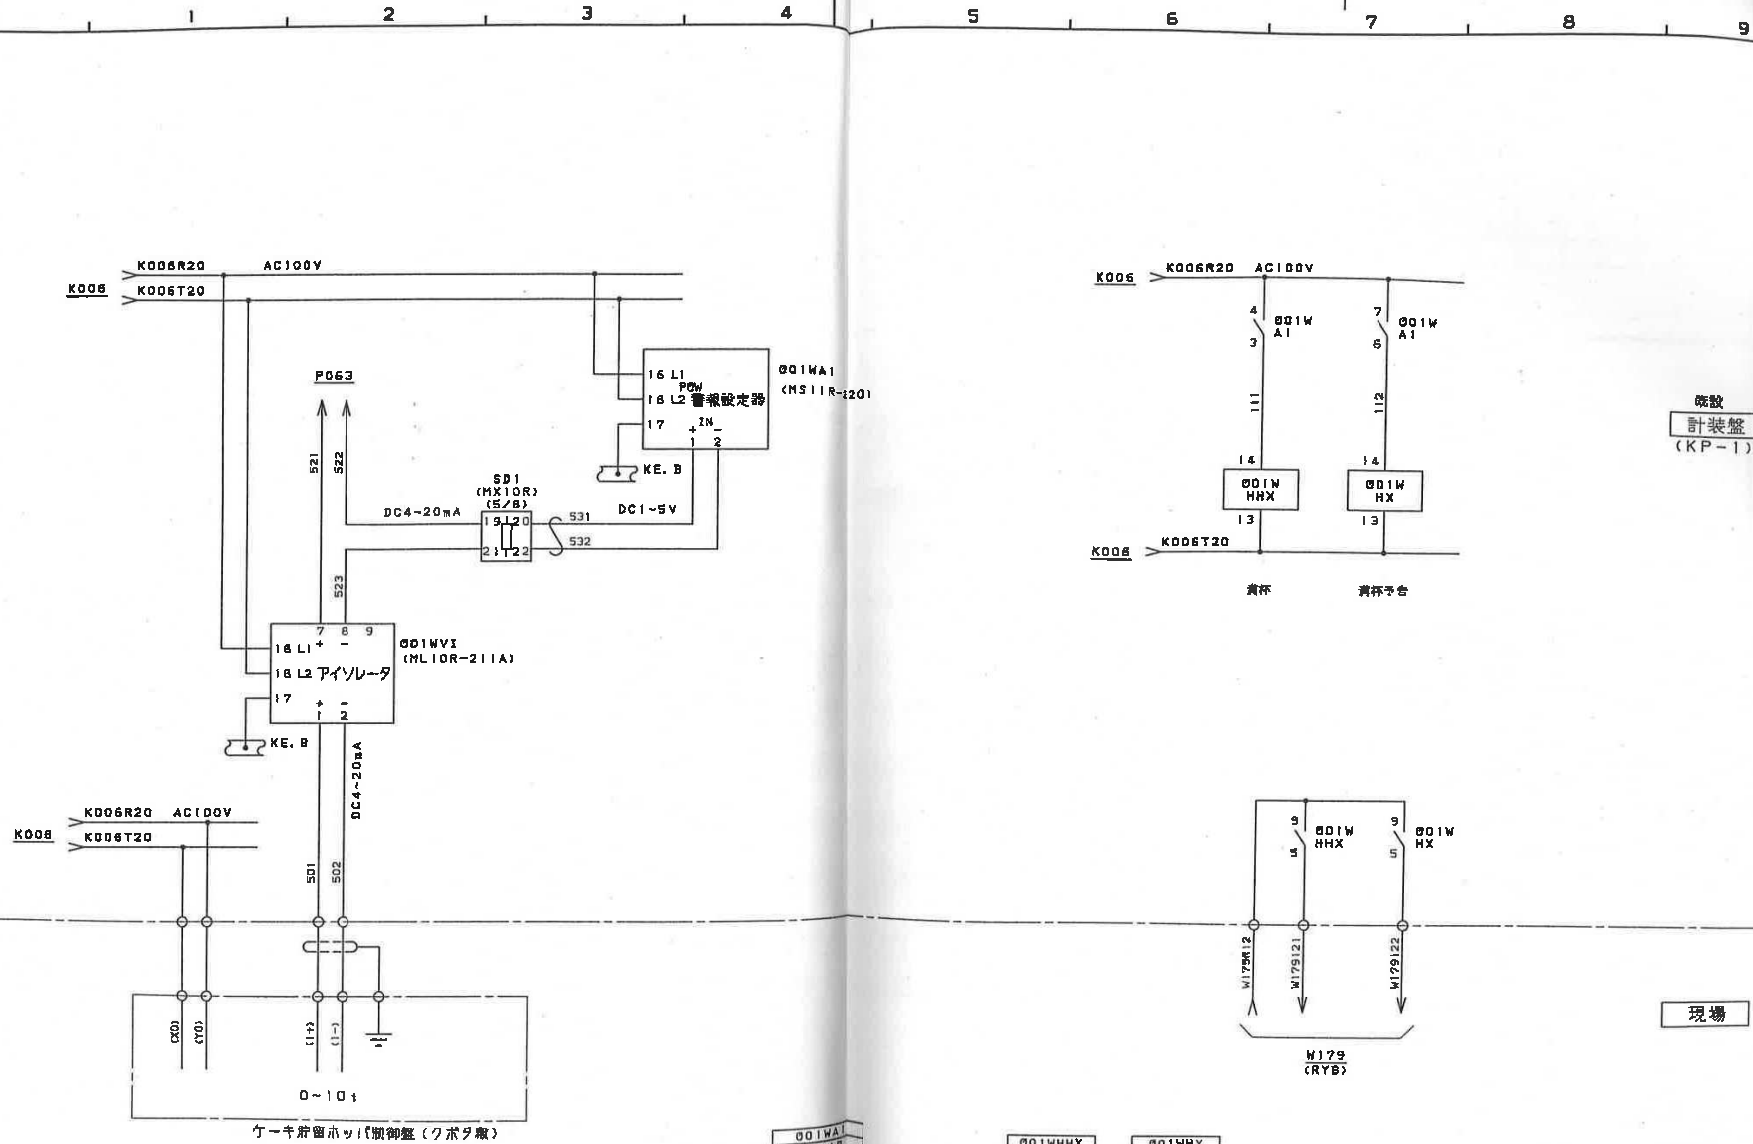

001WA1
 計装盤
 (KP-1)

現場

001WA1 MS11R

ケーキ貯留ホッパ重量		SHEET No. K037
JOB No. 工号 0Q7053MHY	DWG No. 図番 MG3P303798	CONTD. ON PAGE 437
7	8	9

建部浄化センターほか計装機器点検業務委託 図面 No. 10
 (建部浄化センター)