



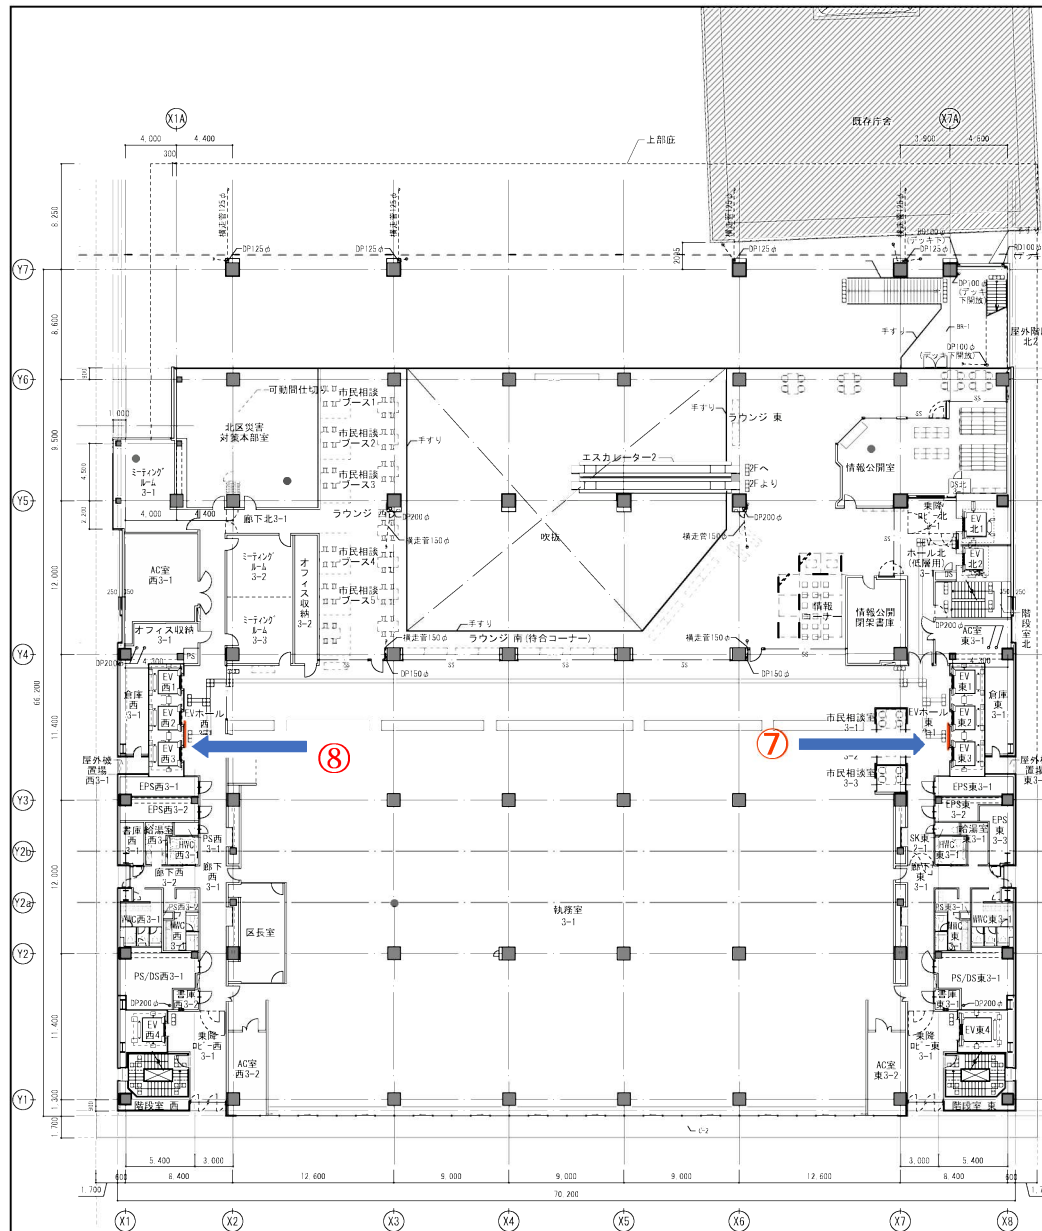

(シックハウス測定位置 4ヶ所)

3階(法4階)平面図

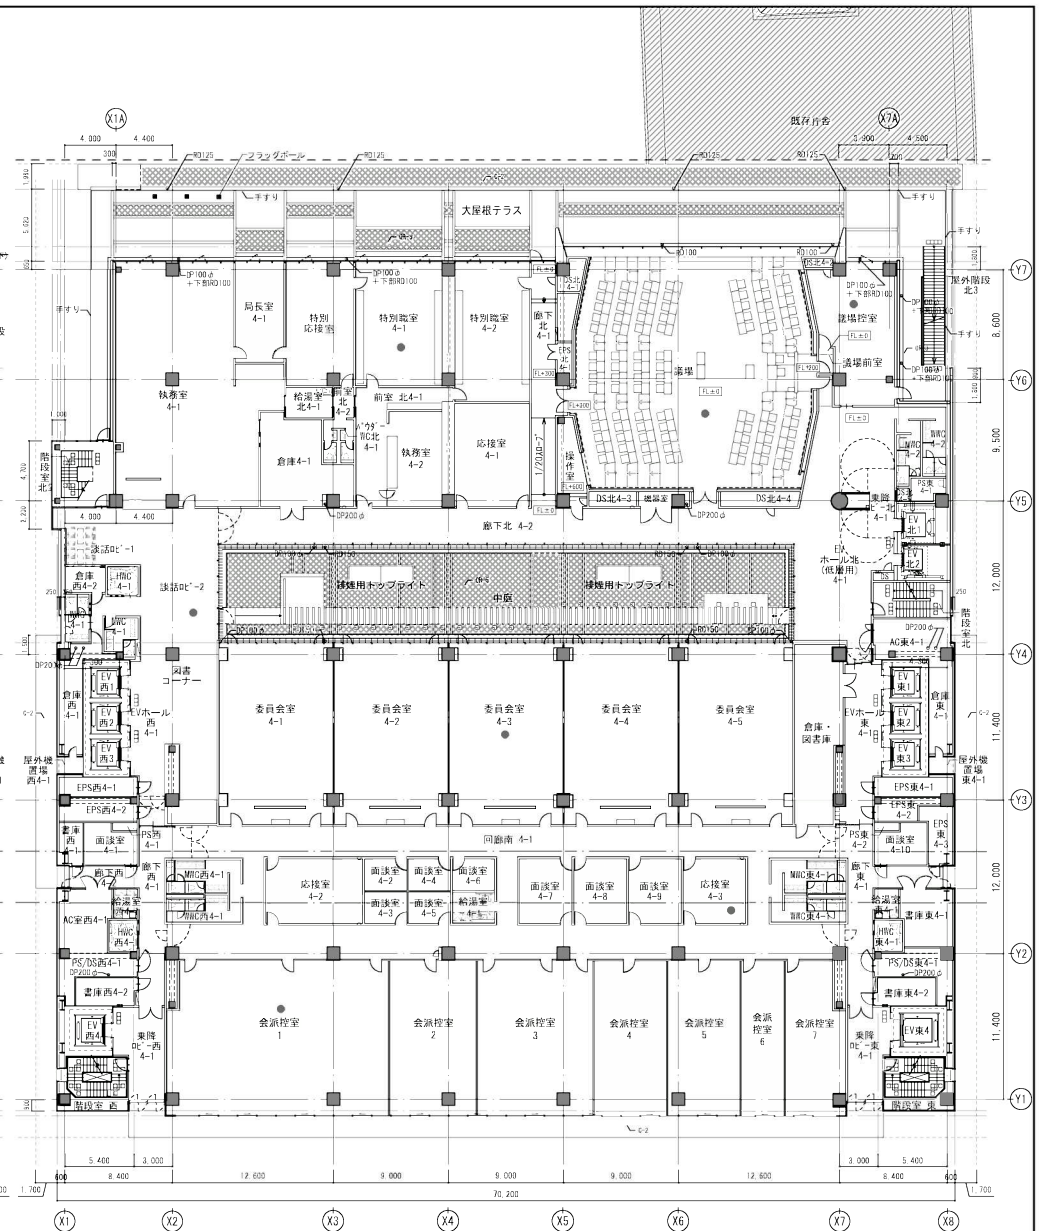

(シックハウス測定位置 7ヶ所)

4階(法5階)平面図

- ⑦ EVホール東 3-1 x 1 か所
- ⑧ EVホール西 3-1 x 1 か所

● : シックハウス測定位置
 ※ () : 法4階
 TN/Y: A.0.31°