






古新田ポンプ場 脱臭設備工事								脱臭ファン現場操作盤 (DE-5)	
						中 心		盤内機器配置図	S00753-3

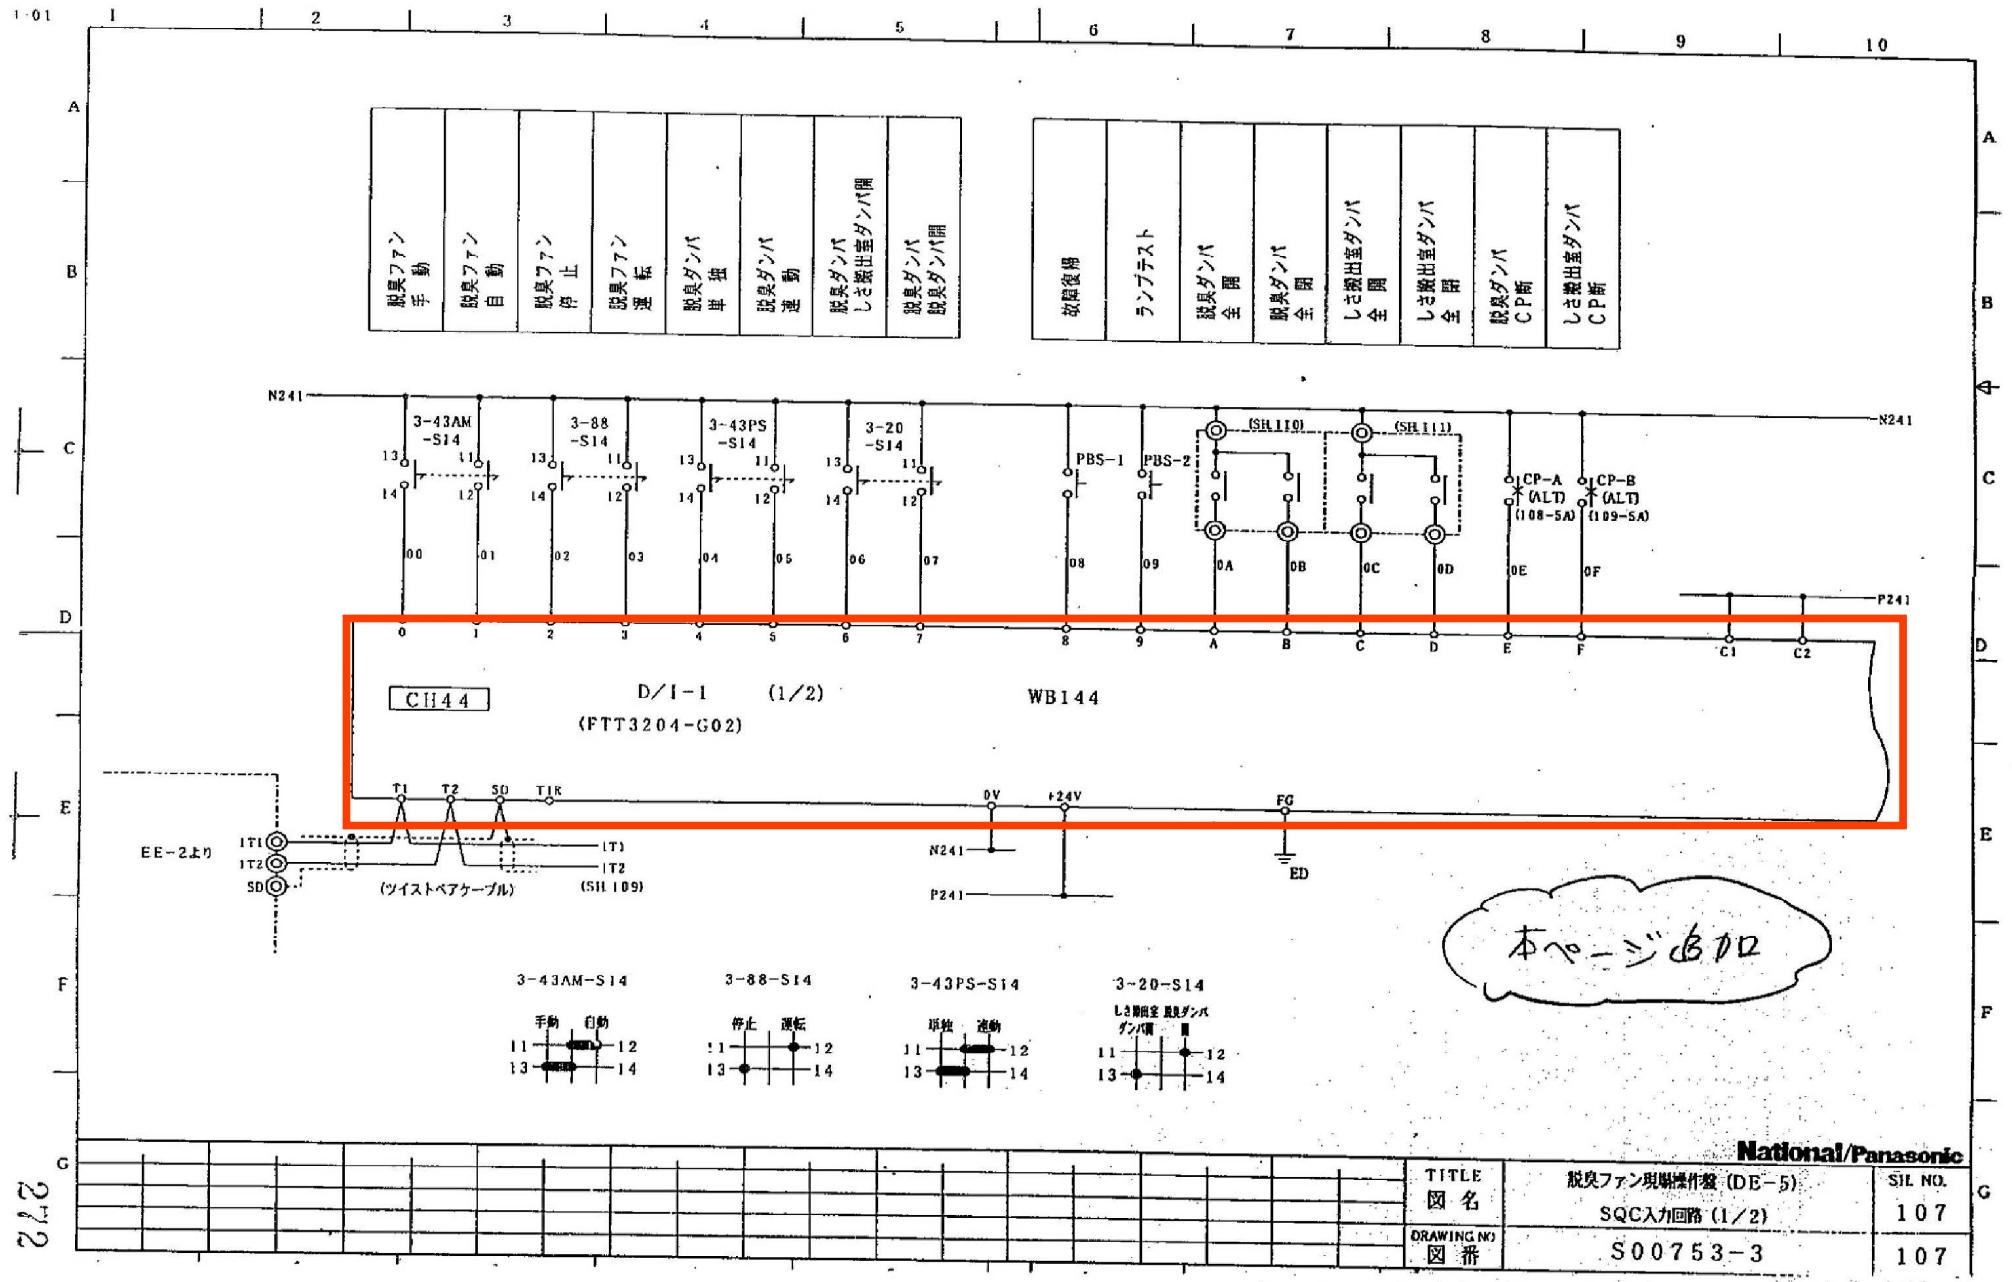

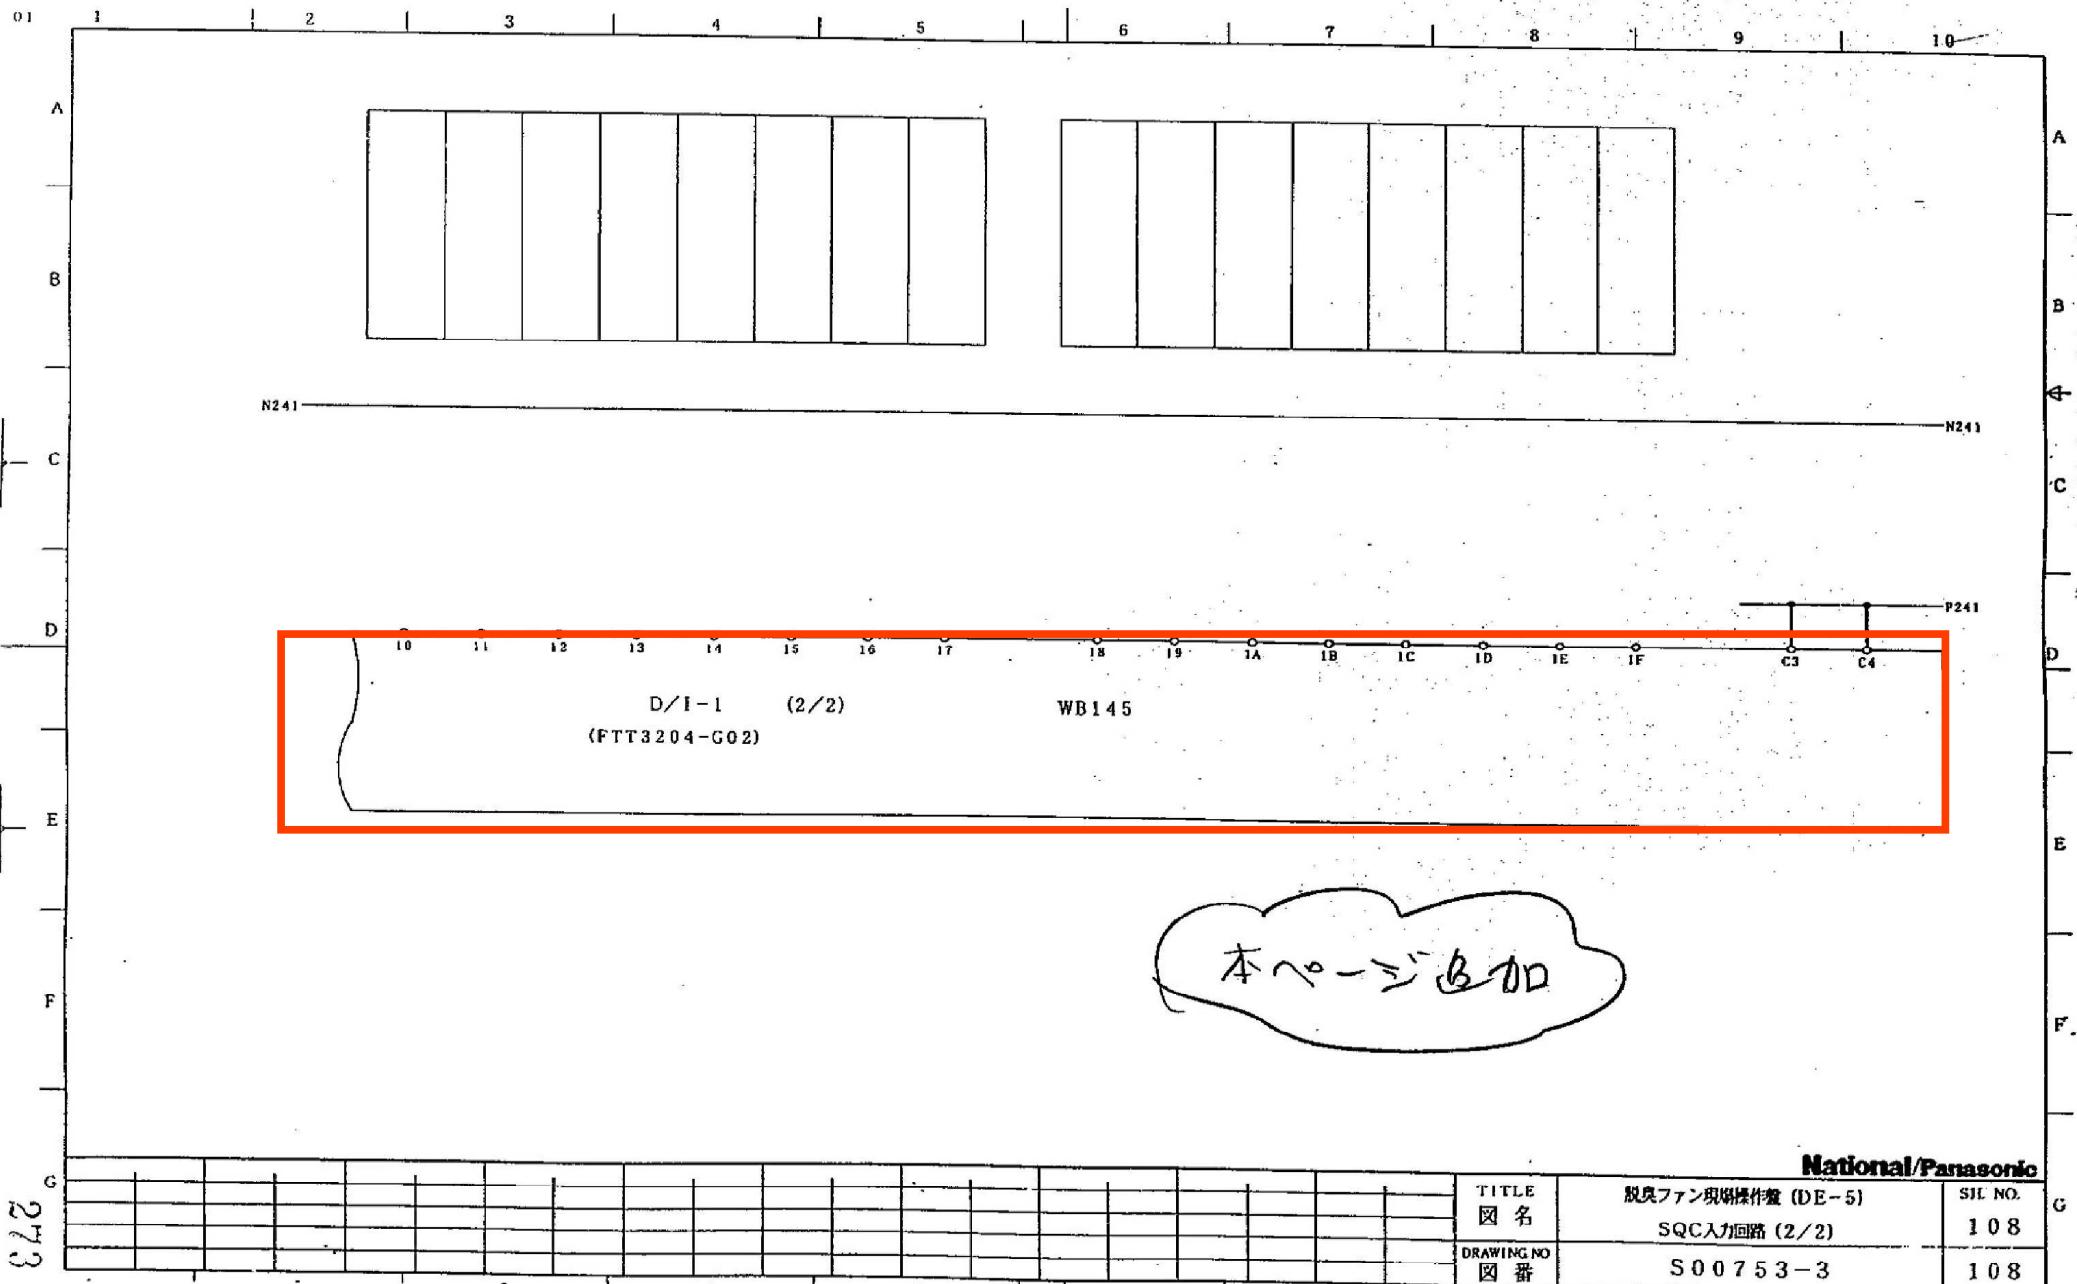

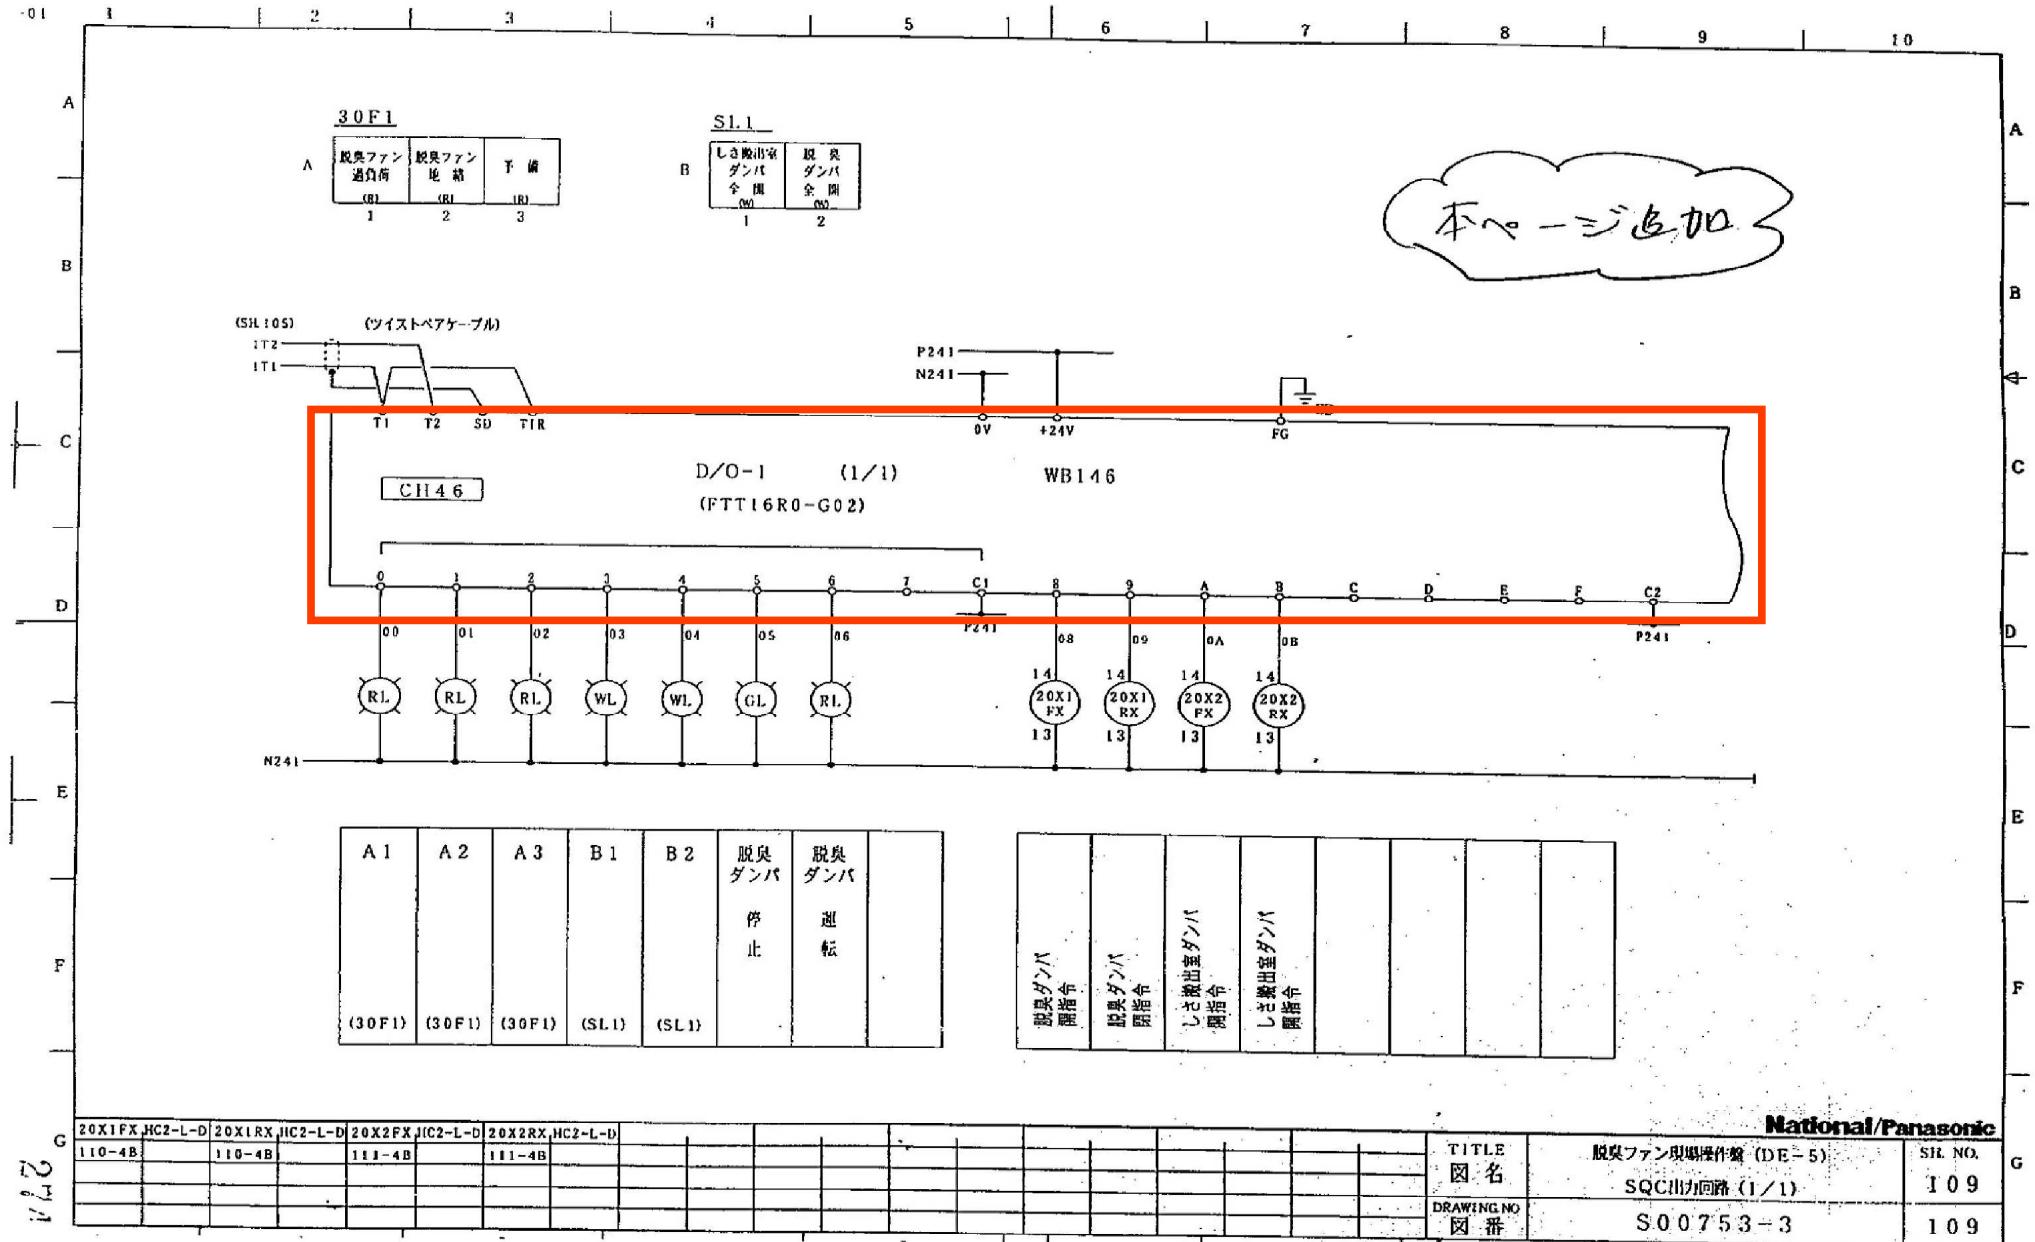

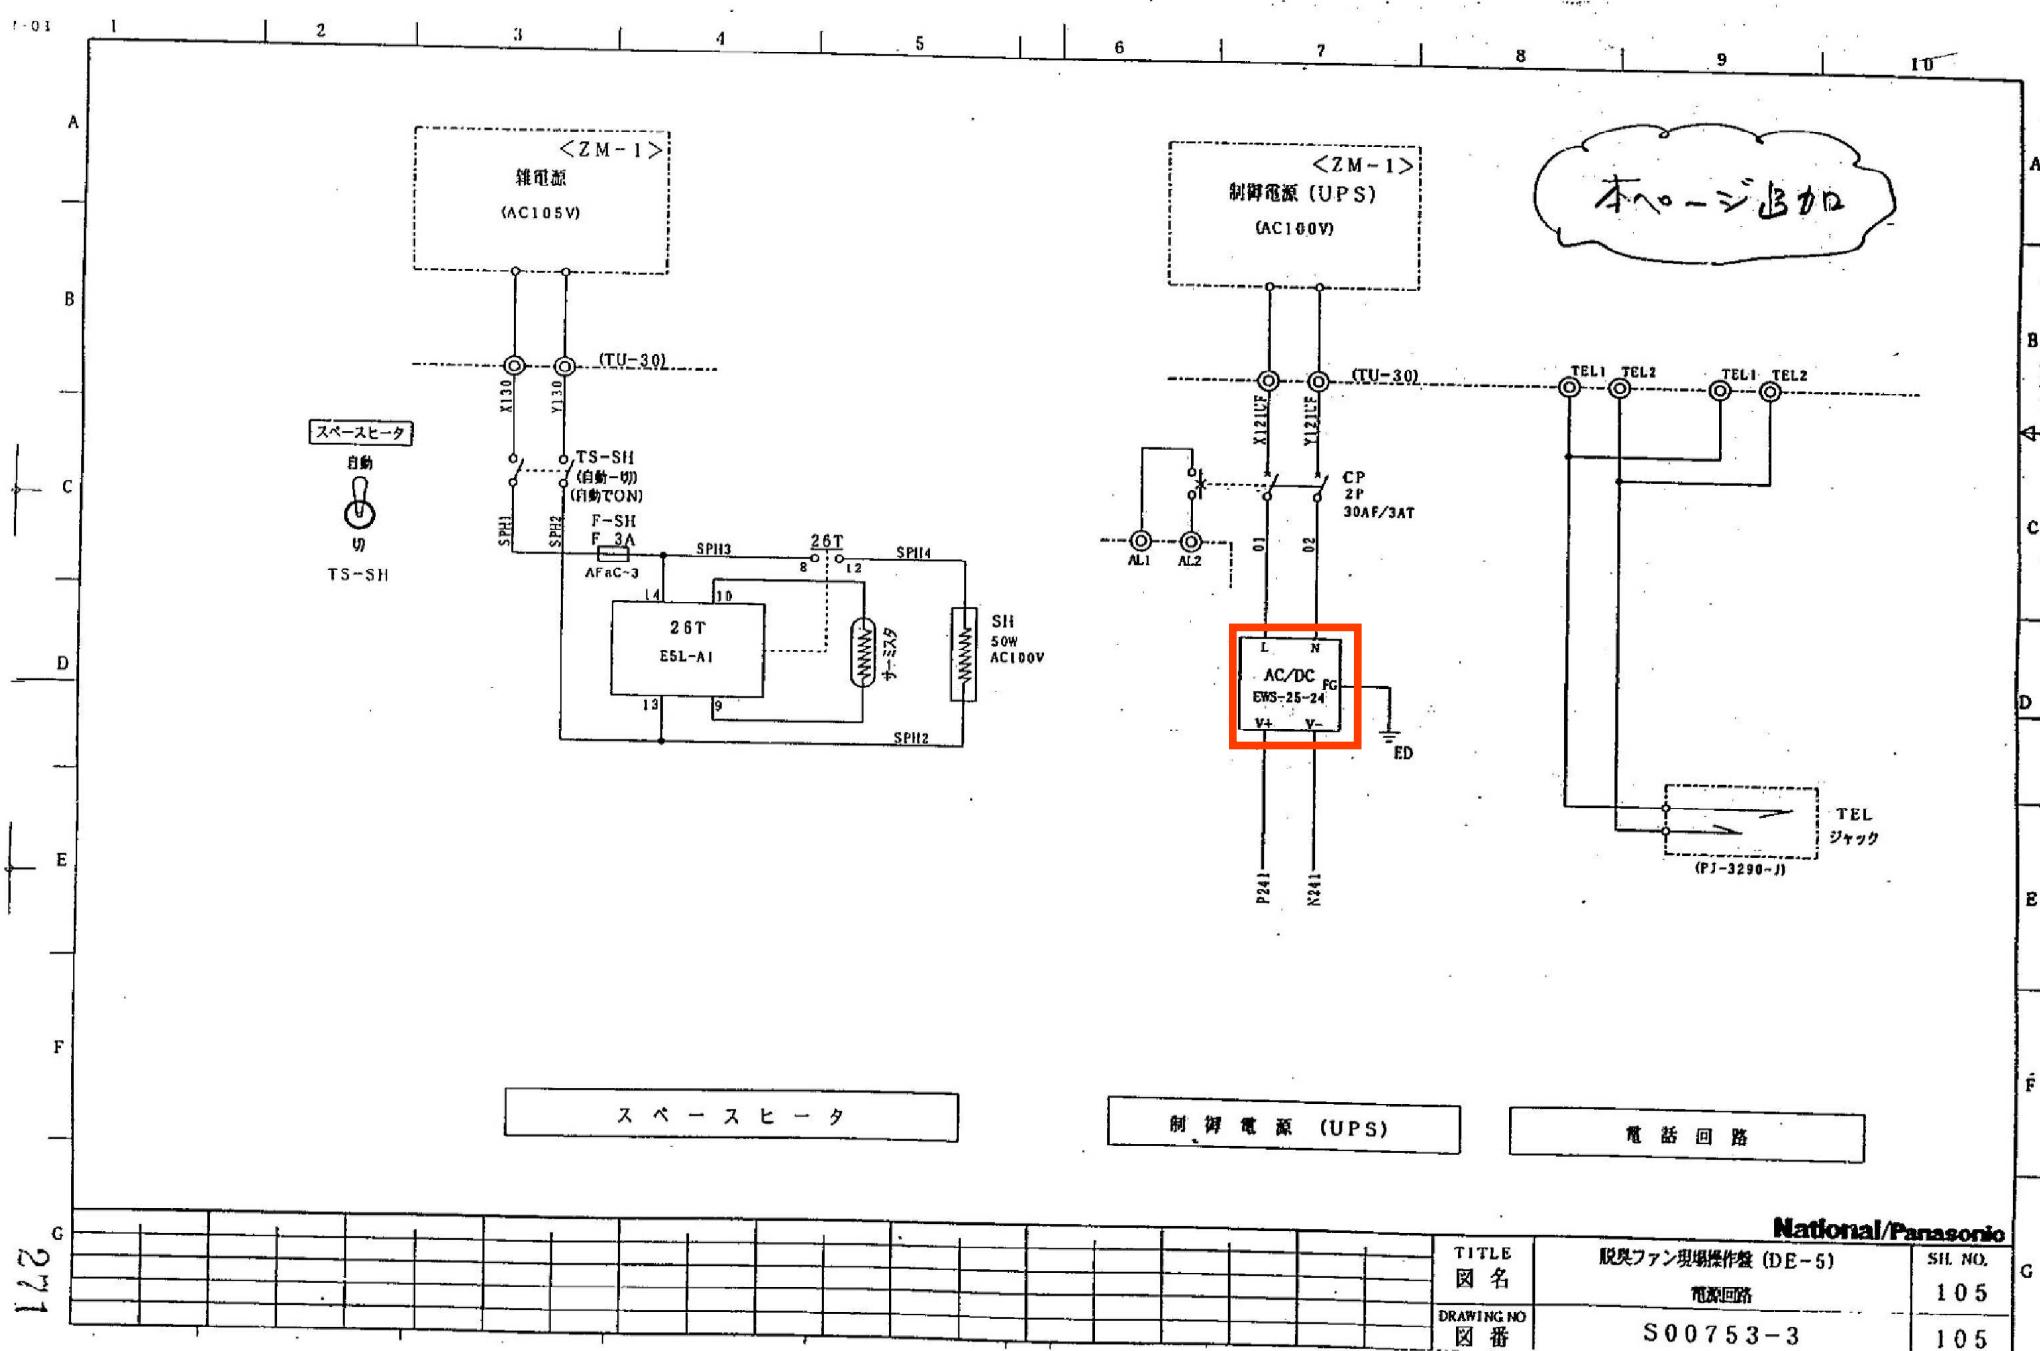

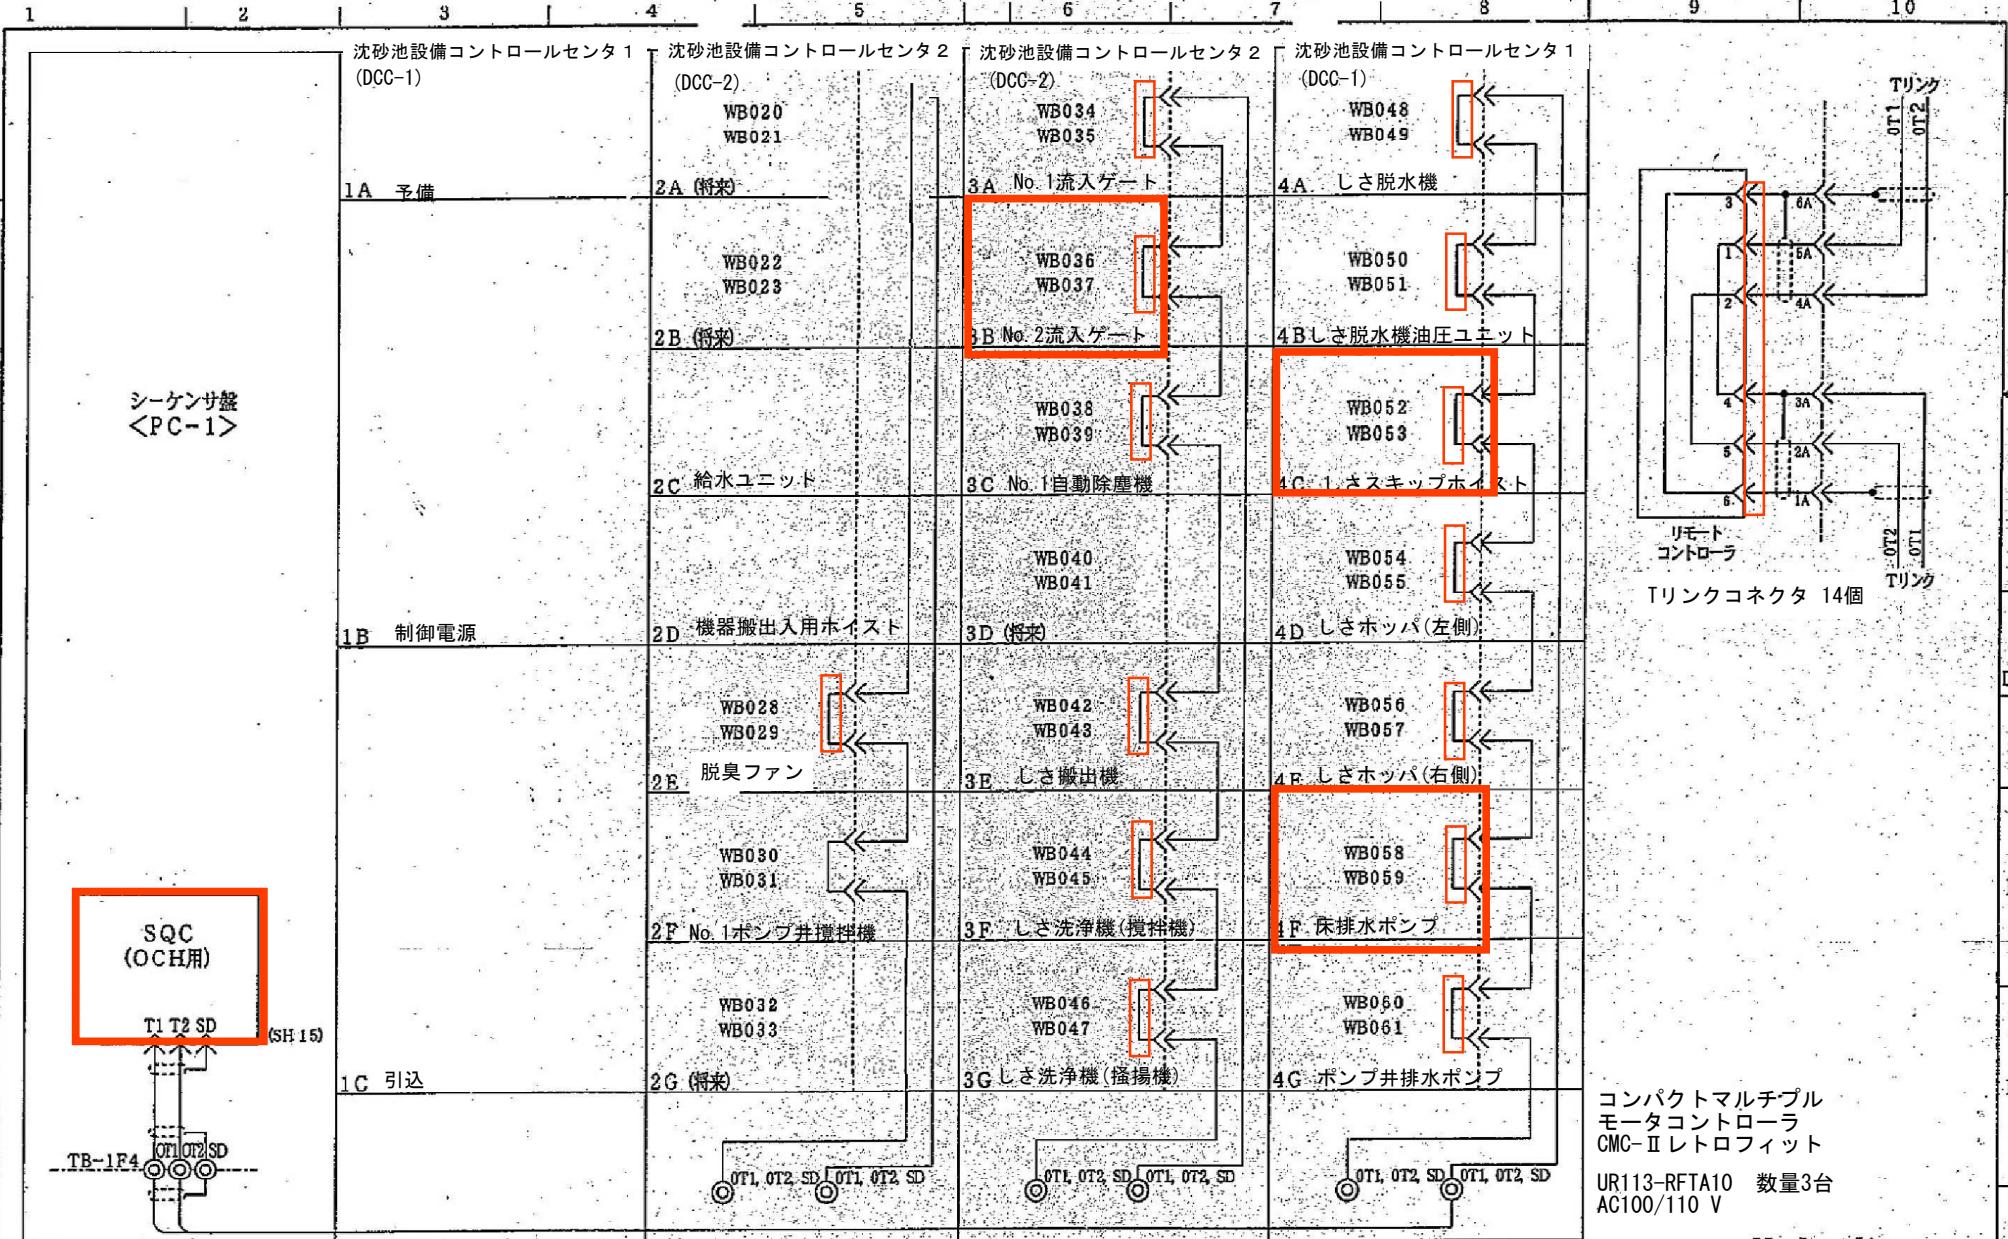

コンパクトマルチプル
モータコントローラ
CMC-IIレトロフィット
UR113-RFTA10 数量3台
AC100/110 V

National/Panasonic

使用機器明細表 5

コントロールセンタ (C/C-S)

(400V回路用)

60Hz

古新田ポンプ場 受変電設備工事

仕様書番号

No. S98197

松下電器産業株式会社 配電器事業部

S98197-2-20

2007

