


番号	名
1	管理棟
2	汚泥ポンプ棟
3	塩素添加池上室
4	汚泥処理棟
5	場内舗装



御津中央浄化センター 全体配置図 縮尺 1/400			
完成年月	平成 16 年 3 月	図面種別コード	Z402
設計管理			
調査業者			

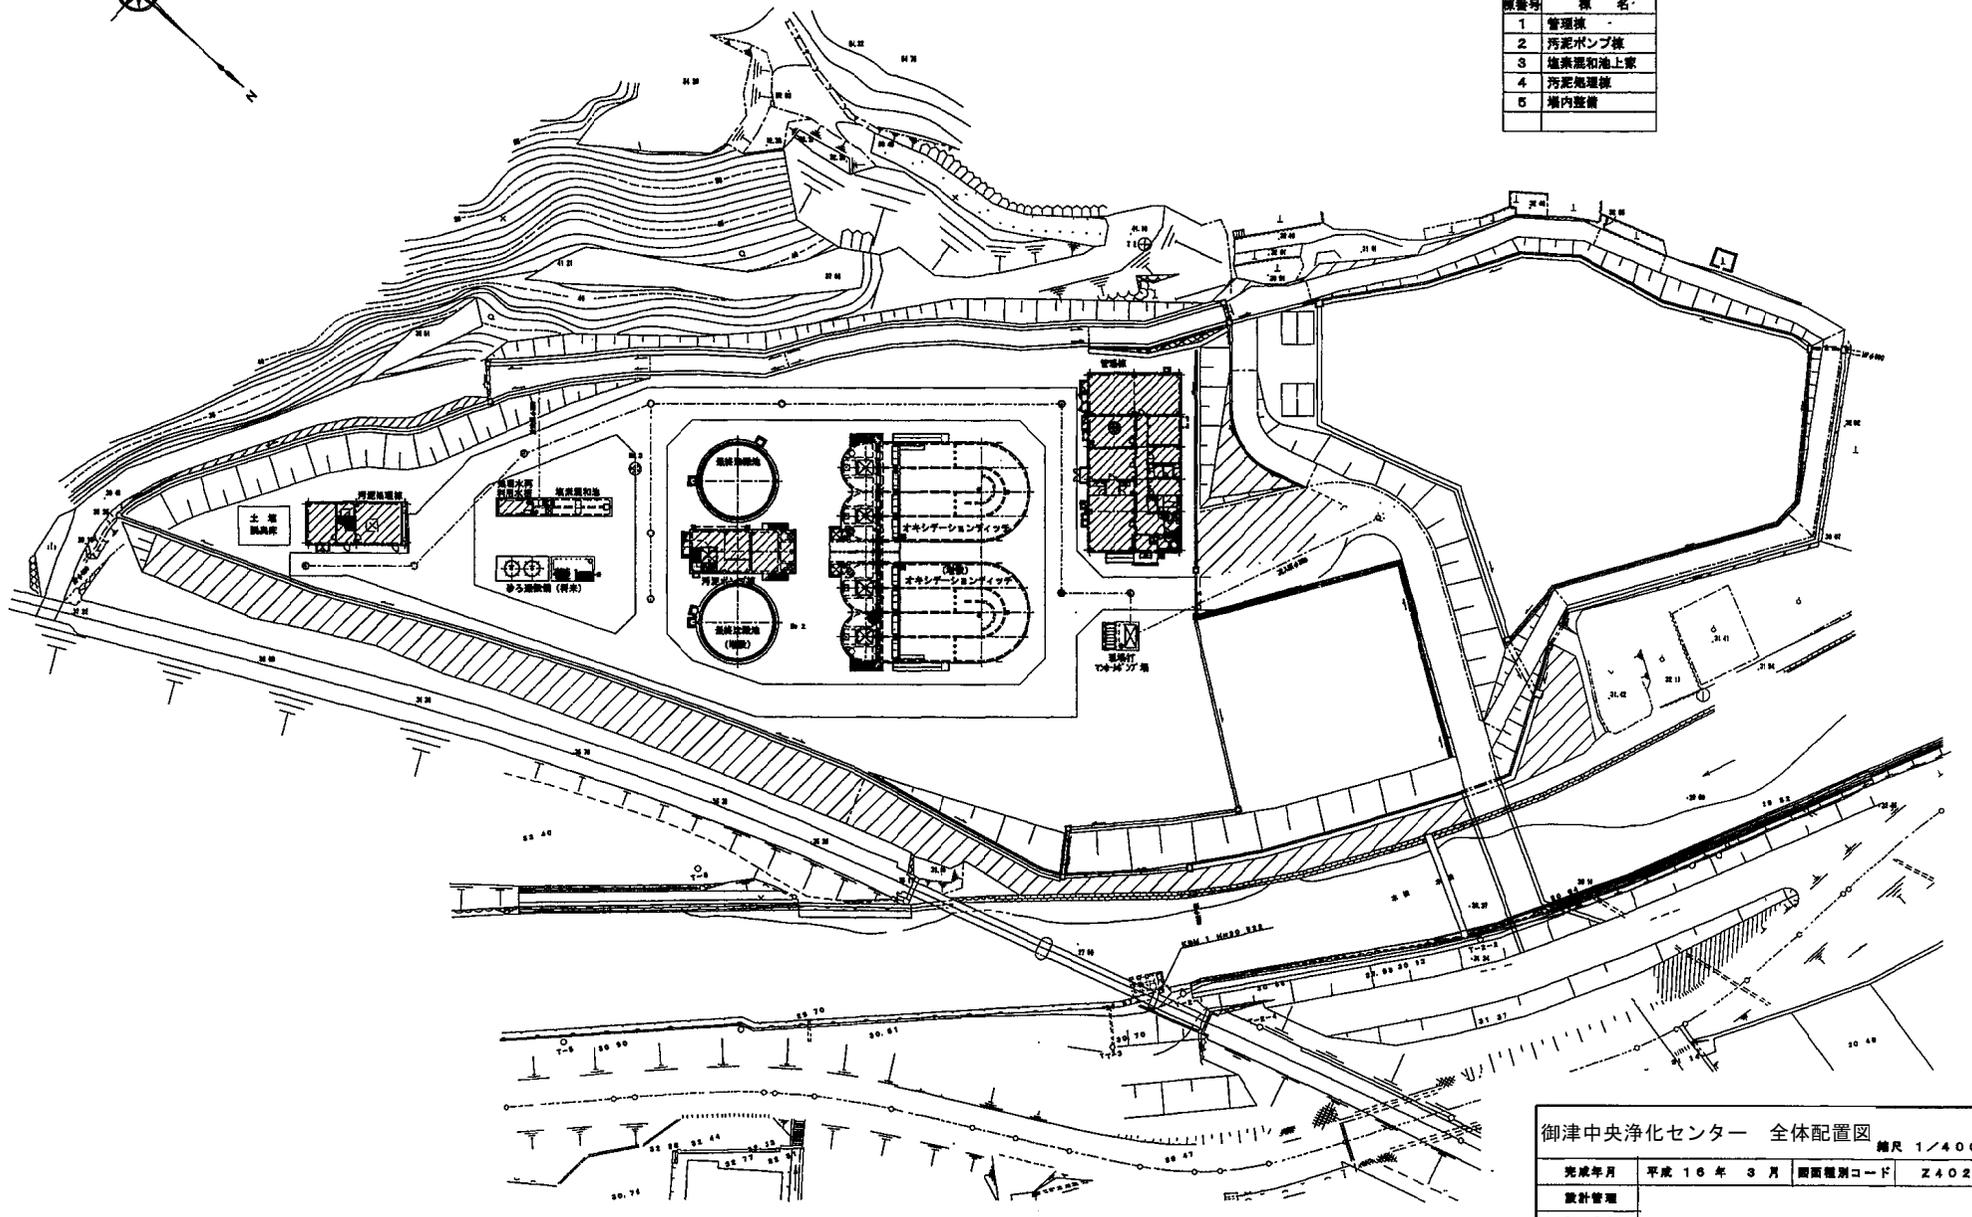