


位置図

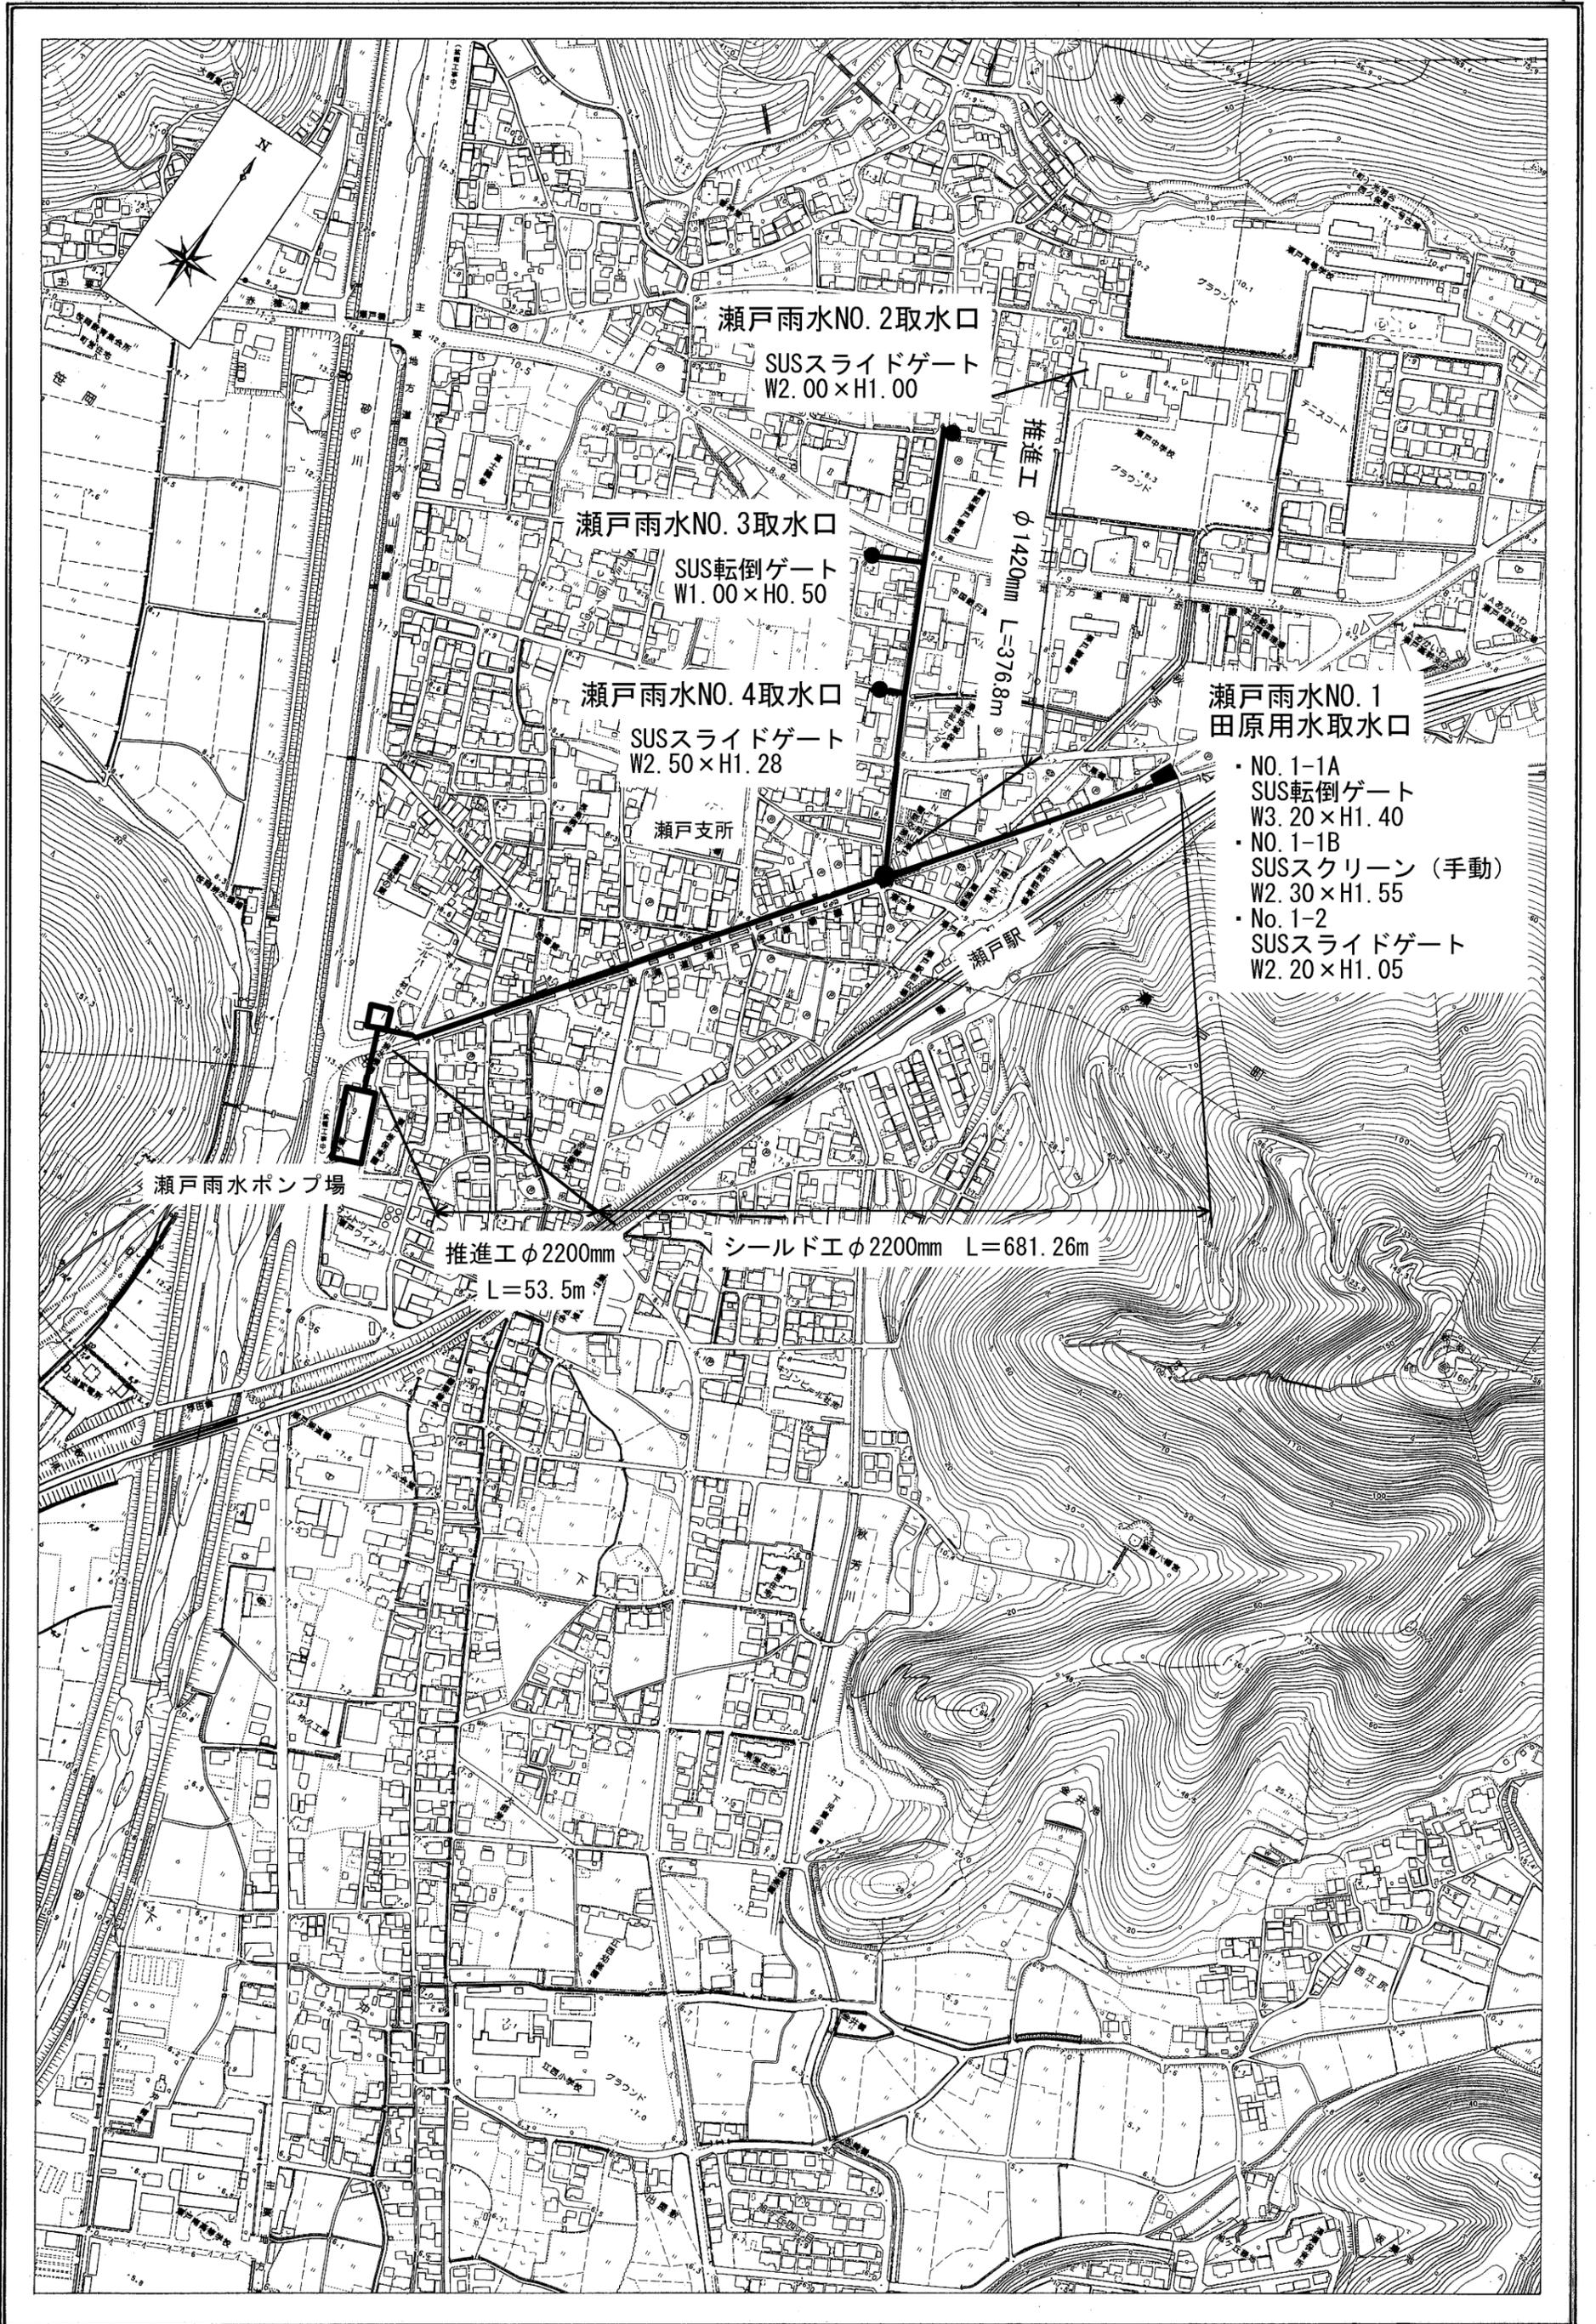


配線配管表

記号	ケーブル, 電線	電線管	行き先
①	EM-CE5.5sq-3C	PE28	引込柱~ゲート操作盤(200V)
②	EM-CE5.5sq-3C EM-IE3.5sq	PE22	引込柱~ゲート操作盤(100V)
③	EM-CEE2.0sq-5C	PE22	操作盤~蛍光灯(FHT42W)
④	空	PE28	NTT(将来用)
⑤	EM-CE3.5sq-3C EM-IE3.5sq	PE22 #24	操作盤~モータ(バルブコントロール)
⑥	EM-CEE2sq-20C	PE36 #30	操作盤~制御(バルブコントロール)
⑦	EM-CE3.5sq-3C EM-IE3.5sq	PE22	ゲート操作盤~転倒操作盤
⑧	EM-CEE2sq-3C	PE22	ゲート操作盤~転倒操作盤(信号)
⑨	EM-CE5.5sq-3C	ラッシングワイヤー	引込柱~引込柱
⑩	EM-CE5.5sq-3C EM-IE3.5sq	ラッシングワイヤー	引込柱~引込柱


図示記号表

記号	名称
---	露出配管
---	埋設配管
〰	二層可とう電線管
〰	立上り・立下げ
■	築地埋設標示板


正面図

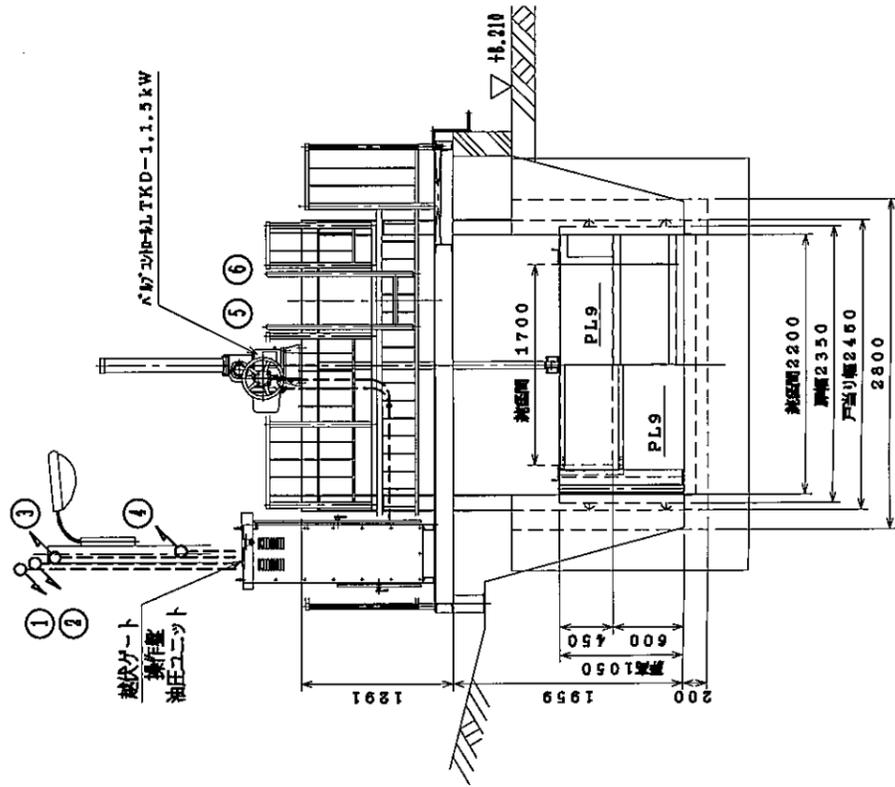

側面図

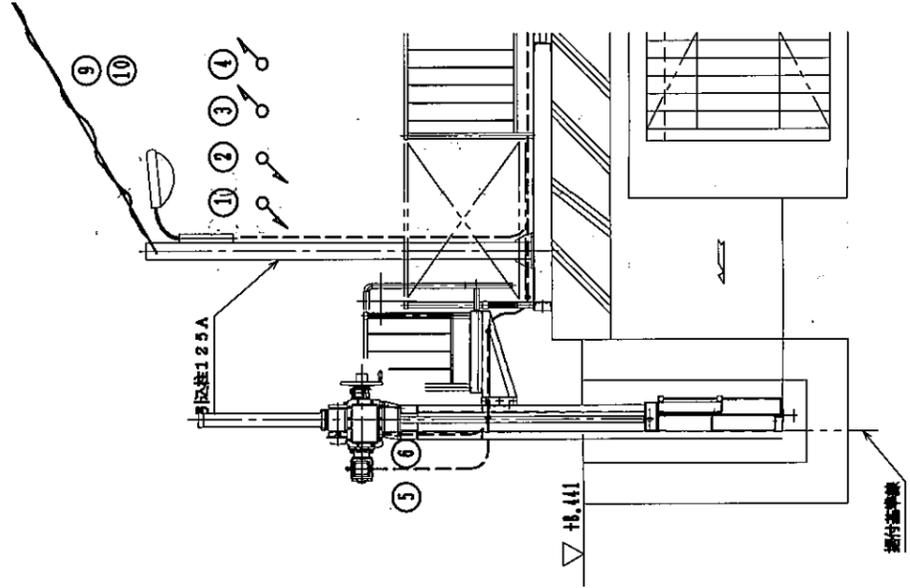

平面図

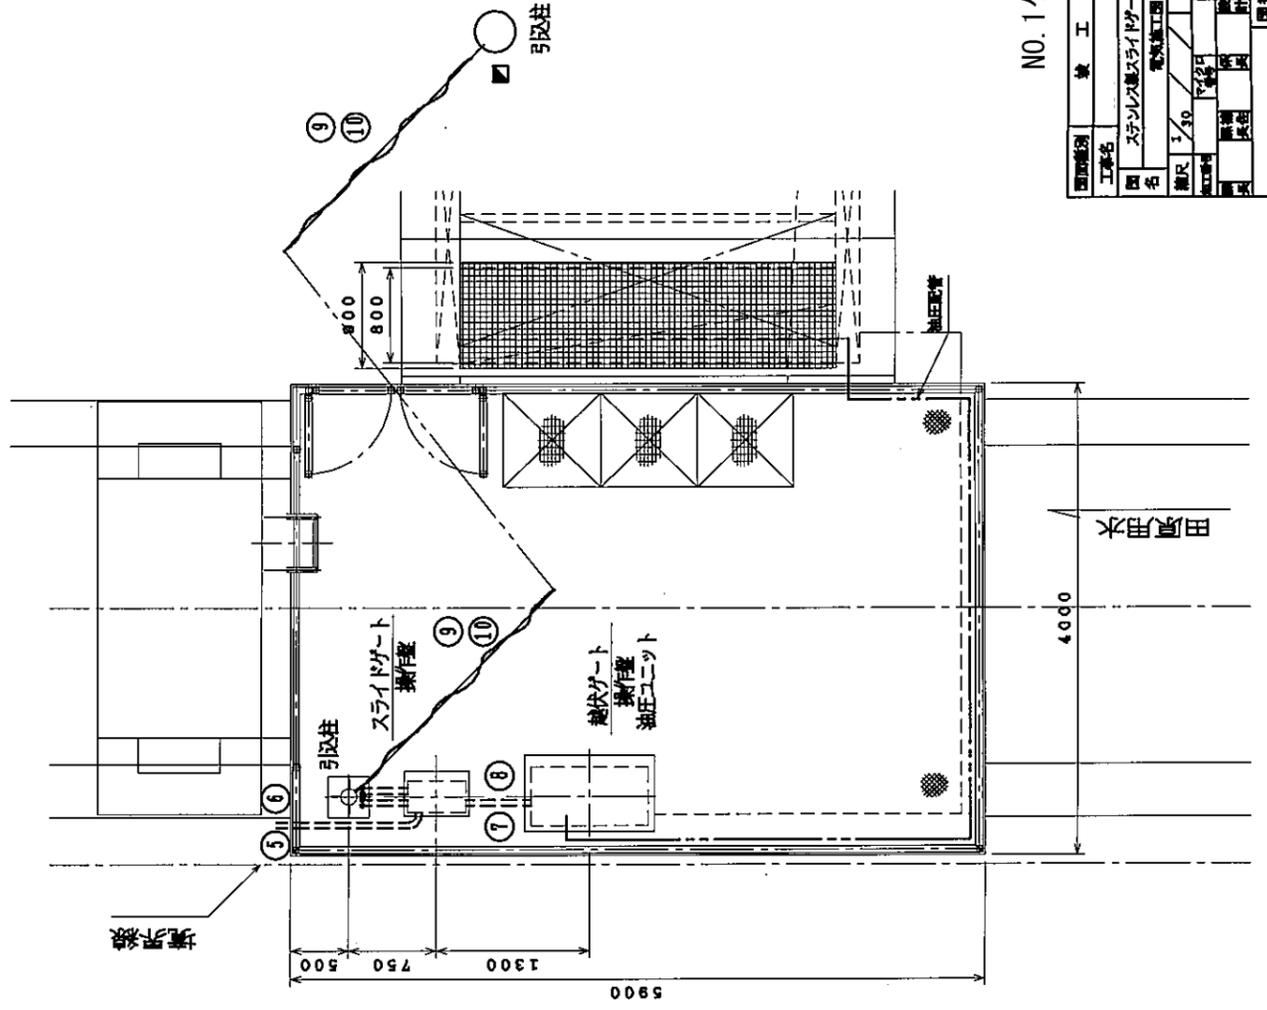


NO.1ゲート

図面番号	竣工図
縮尺	1/50
図面	電気
図番	3
設計者	岡山下水道局


設計仕様

名 称	ステンレス鋼扉ゲート
形 式	3.20 m
規 格	1.40 m
有 効 高	1.40 m
設 計 水 深	上流 1.40 m (閘水深 0.00 m)
	下流 0.0 m
開 閉 水 深	1.40 m
水 密 方 式	初期ゴム水密
操 作 方 式	油圧直動式
	開閉……電動及び手動式
駆 動 方 式	起立……電動及び手動
	開閉……電動及び手動
起 立 角 度	60°


側部水密詳細(上部)

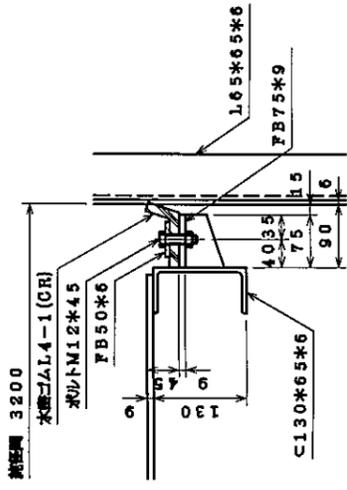


側部水密詳細(下部)

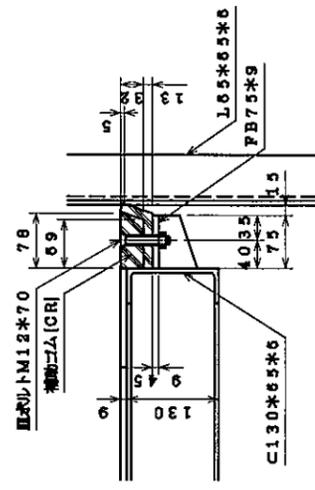

正背面図 s=1/20



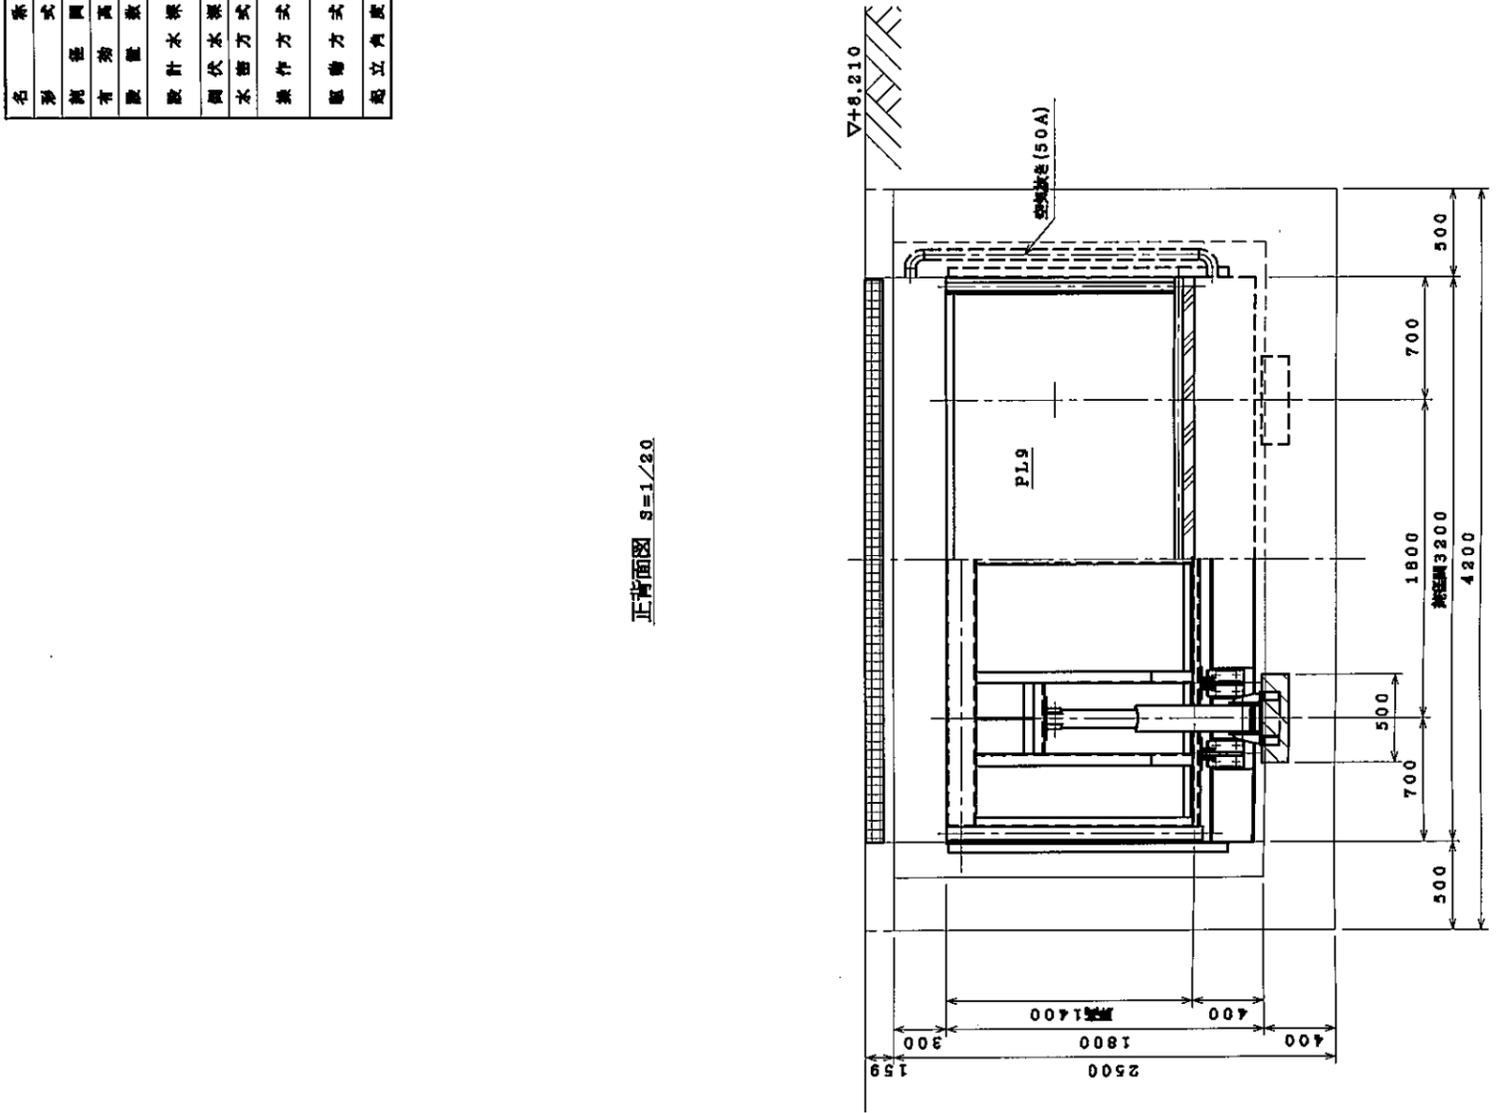


側断面図 s=1/20

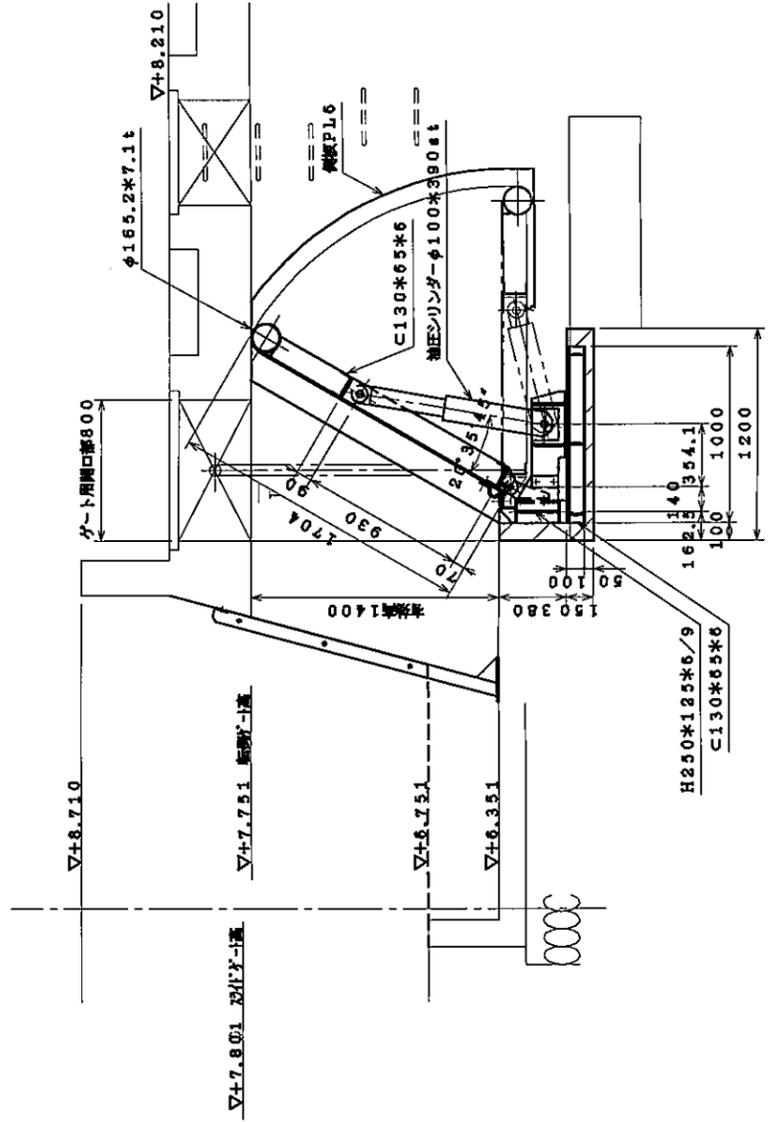



NO.1ゲート

図面番号	竣工図
工事名	ステンレス鋼扉ゲート取付工事(1/1)
図名	NO.1ゲート
縮尺	1/50

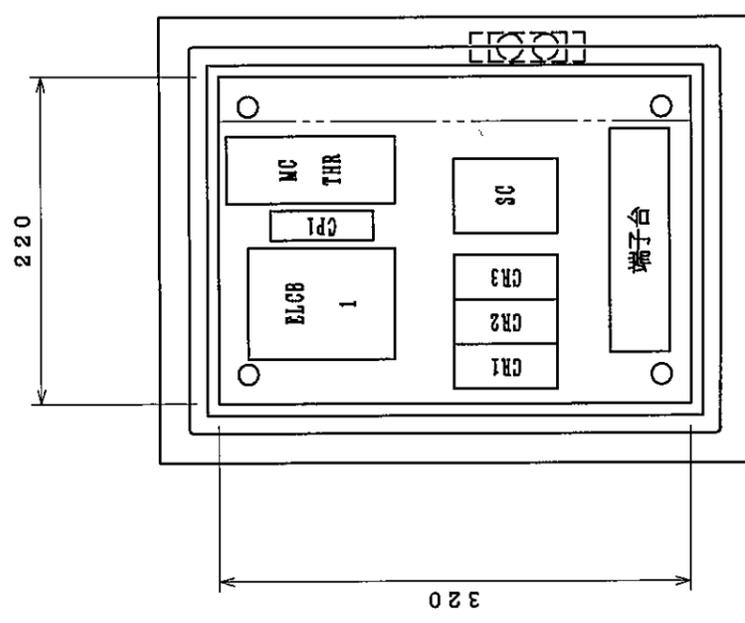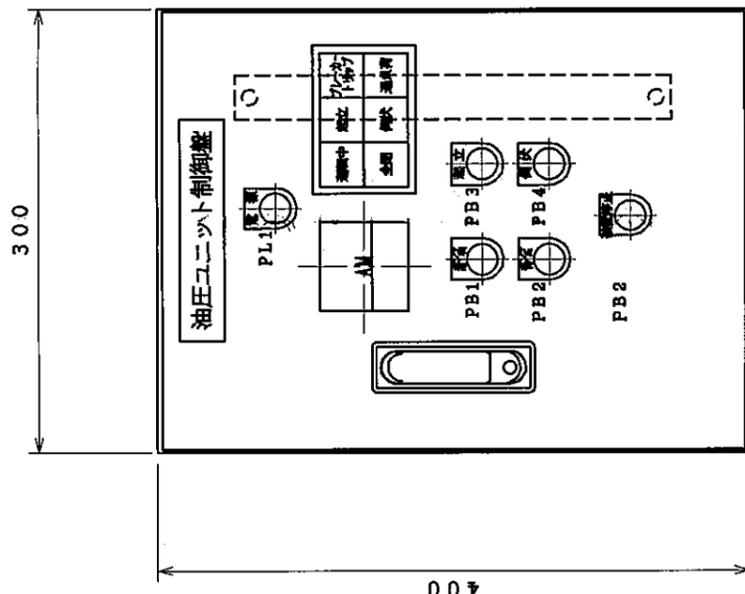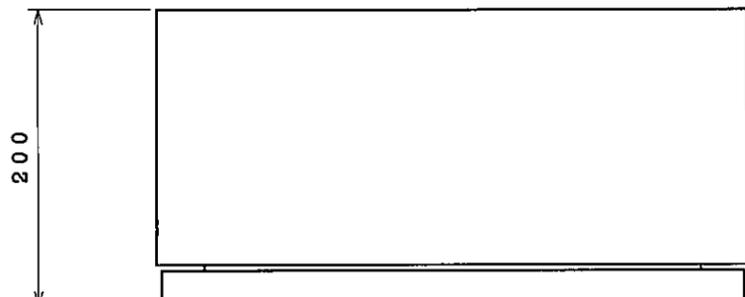

NO.1ゲート

図面種別	竣工図
工事名	
岡山市下水道局	

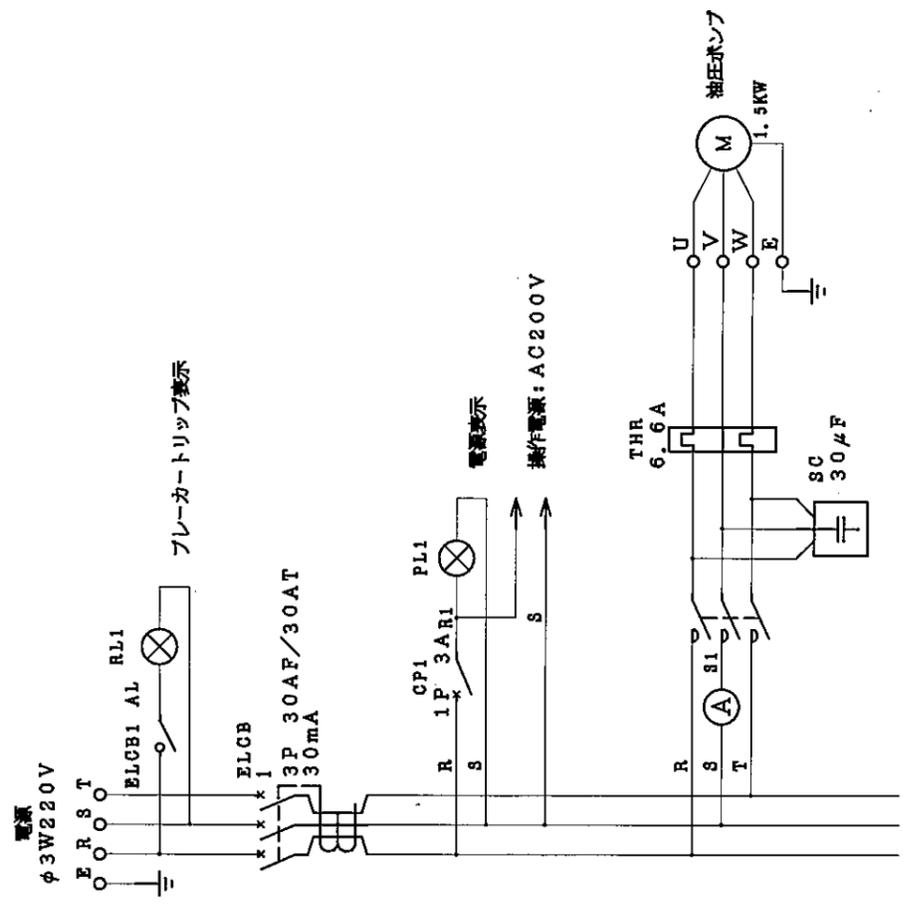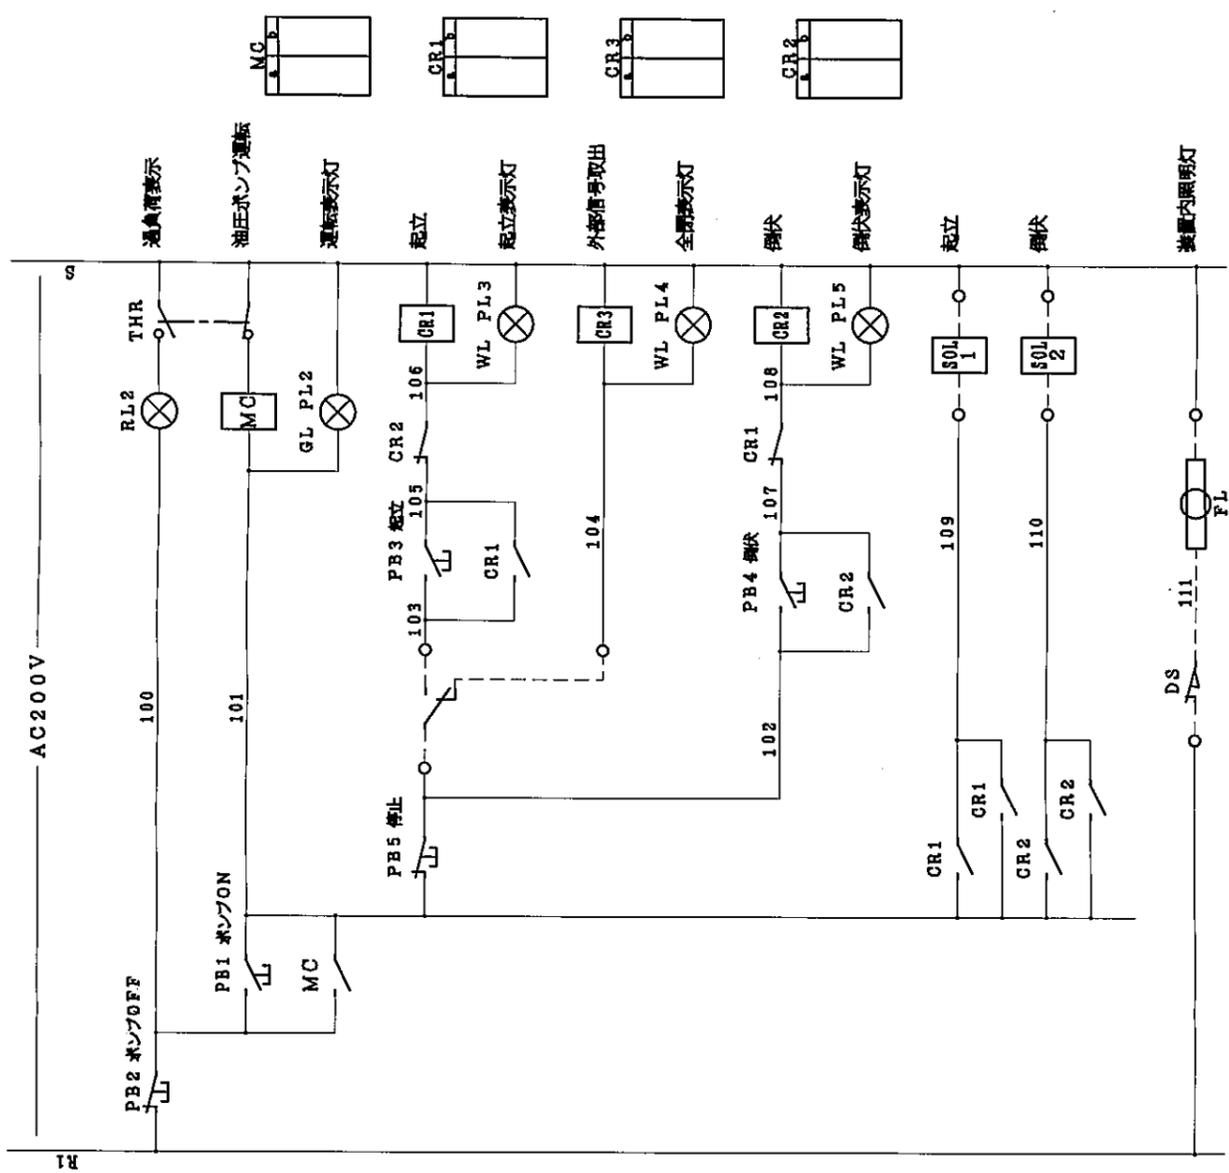

NO.1ゲート

図面種別	竣工図
工事名	ステンレス製転動ゲート(3.10坪1.40M)
図名	展開接続図(1)
縮尺	
竣工年月	
設計	
監理	
図番	11
図名	岡山市下水道局