

監視制御盤接続

天 窓 下 部

 厚鋼板構造を使用のこと

凡 例

記号	名 称	備 考
☒	受信機 P型13010回線	
⊙	給油機	
⊙	受信機 P型13010	
○	表示灯 AC200 2W	
⊙	警 鈴 DC24V	
○	定置式ポンプ駆動装置	1種 排水型
⊙	埋 込 配 管	2種 埋込式
⊙	終端抵抗	
—○—	ジョイントボックス	
—○—	丸型継手ボックス	
—○—	配管継手	埋込式
—○—	—	埋込
—○—	—	立上・下下
⊙	警 戒 区 域 番 号	
—○—	警 戒 区 域 線	


汚泥処理棟 (機械濃縮棟)

施工年度	竣工番号	プロジェクト番号	完成図	承認	検査	監査
—	—	1753	—	—	—	—
岡 山 市			日本下水道事業団			


完成図

工事名	岡東浄化センター建設工事		その7
図面名称	火災報知設備	系統図	—
日本下水道事業団	—	—	—
—	—	—	5AE-13

株式会社 日 水 コ ン			
主任技術者	審 査 者	担 当 者	
塚 山 裕	森 光 良 太	松 村 孝 博	

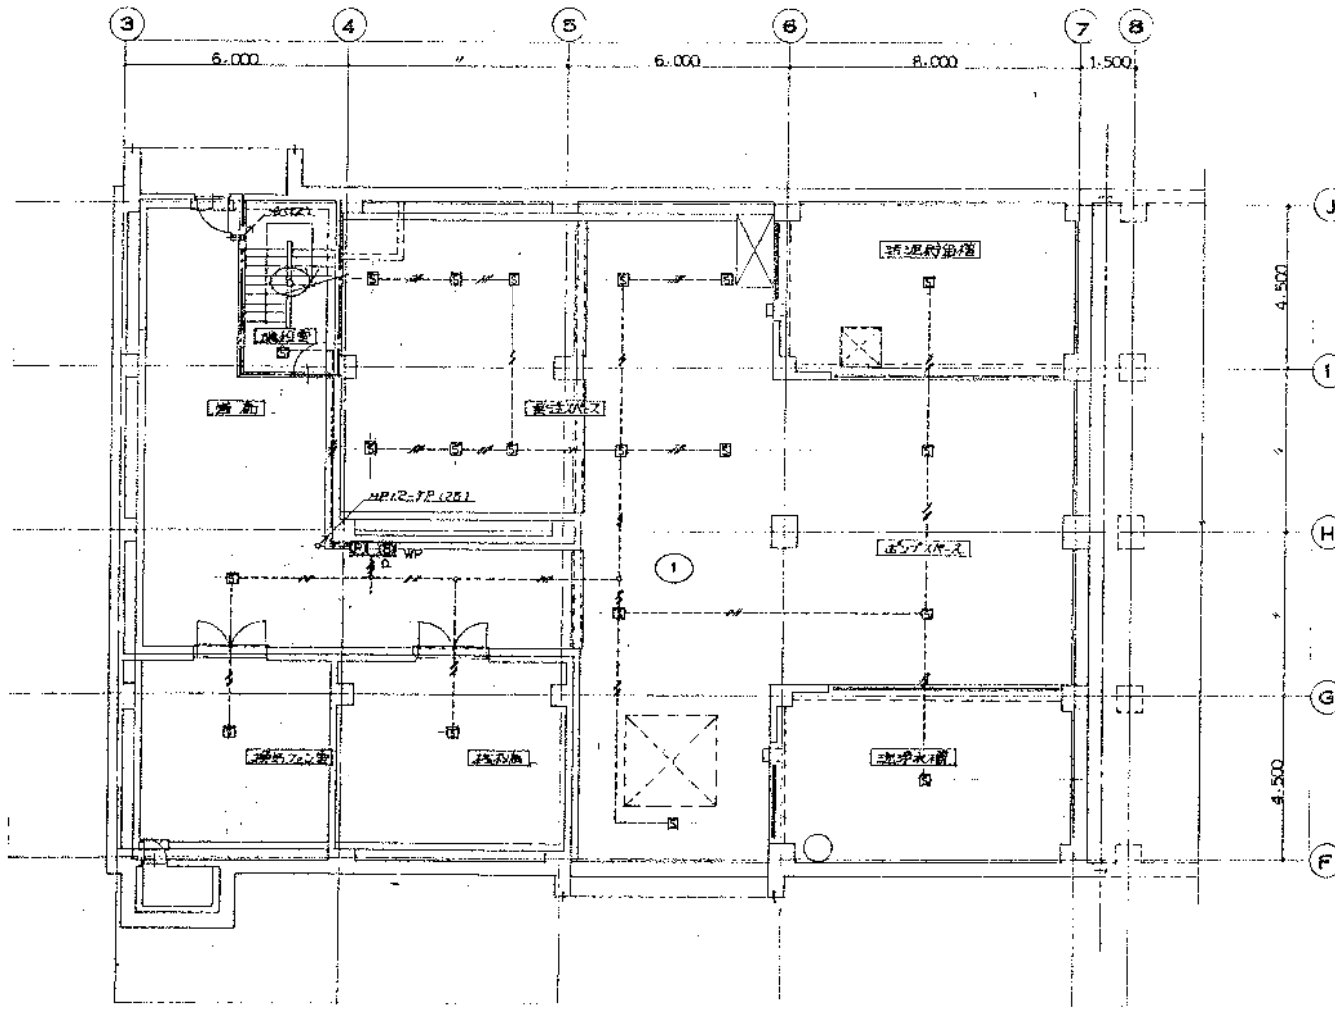

B1階平面図 1:100

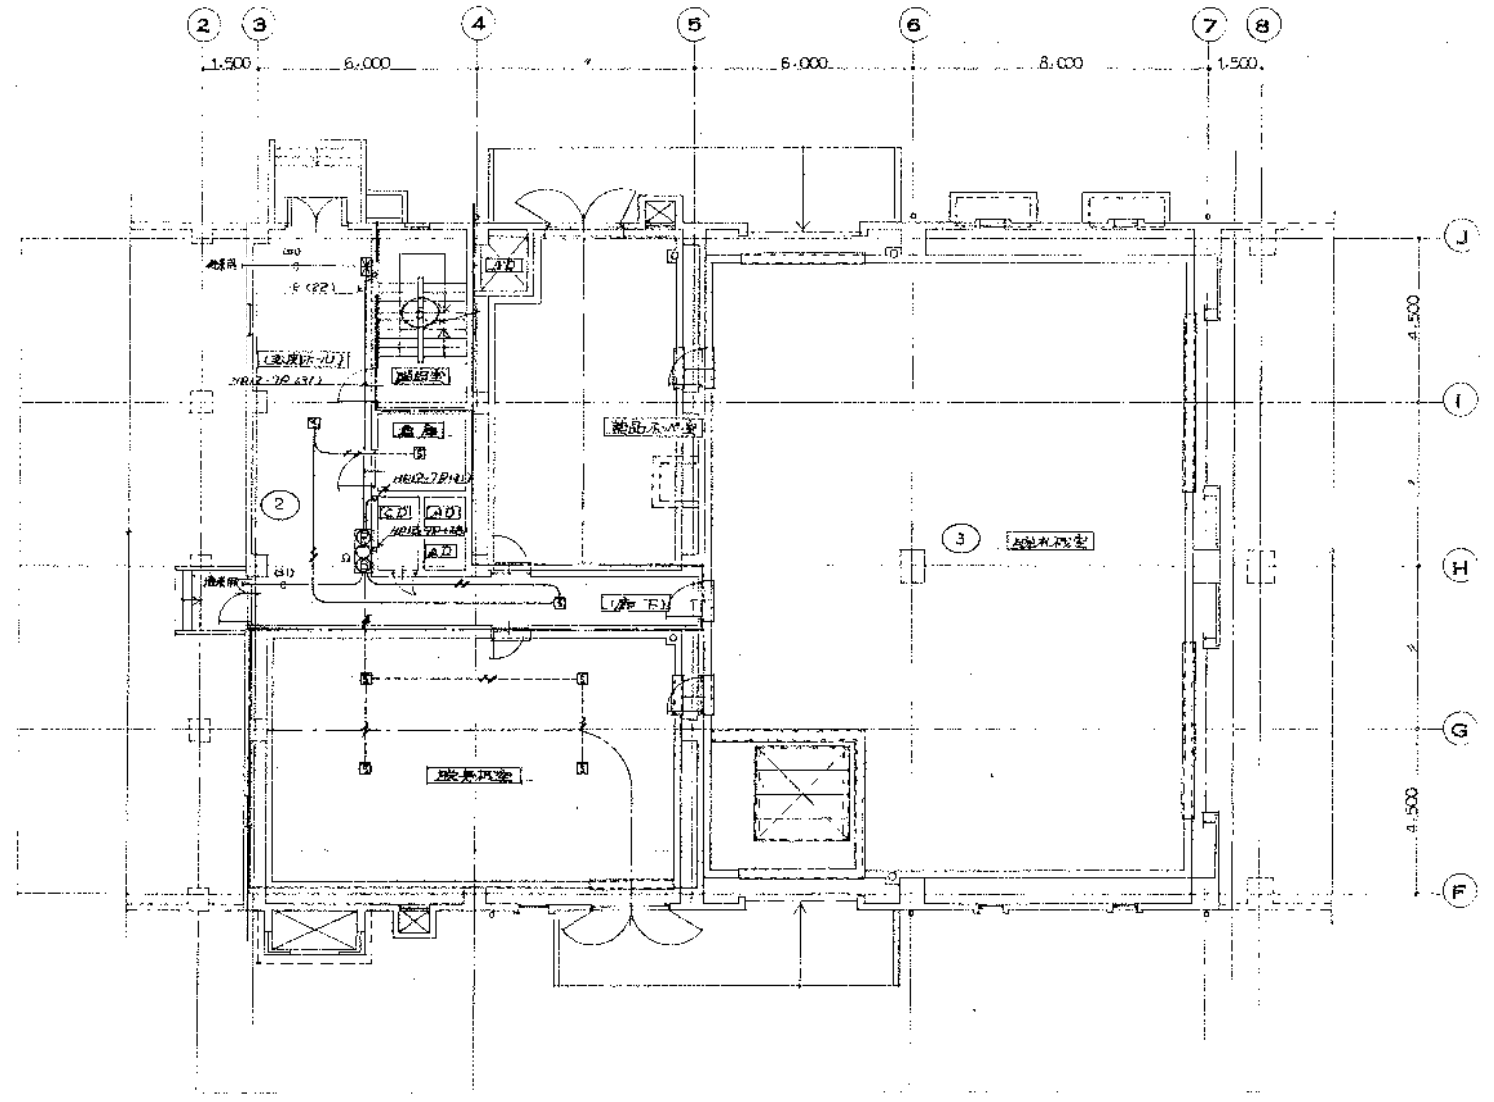

1階平面図 1:100

汚泥処理棟 (機械濃縮棟)



元	1754	完成	承認
岡山市		日本下水道事業団	

完成図


工名	岡東浄化センター建設工事	その7
図面名称	火災報知設備	B1,1階平面図
日本下水道事業団	図面番号	SAE-14

株式会社 日水コン		
主任技術者	監査者	担当者
原山 裕	森光 良太	松村 孝雄

PH階平面図 1:100

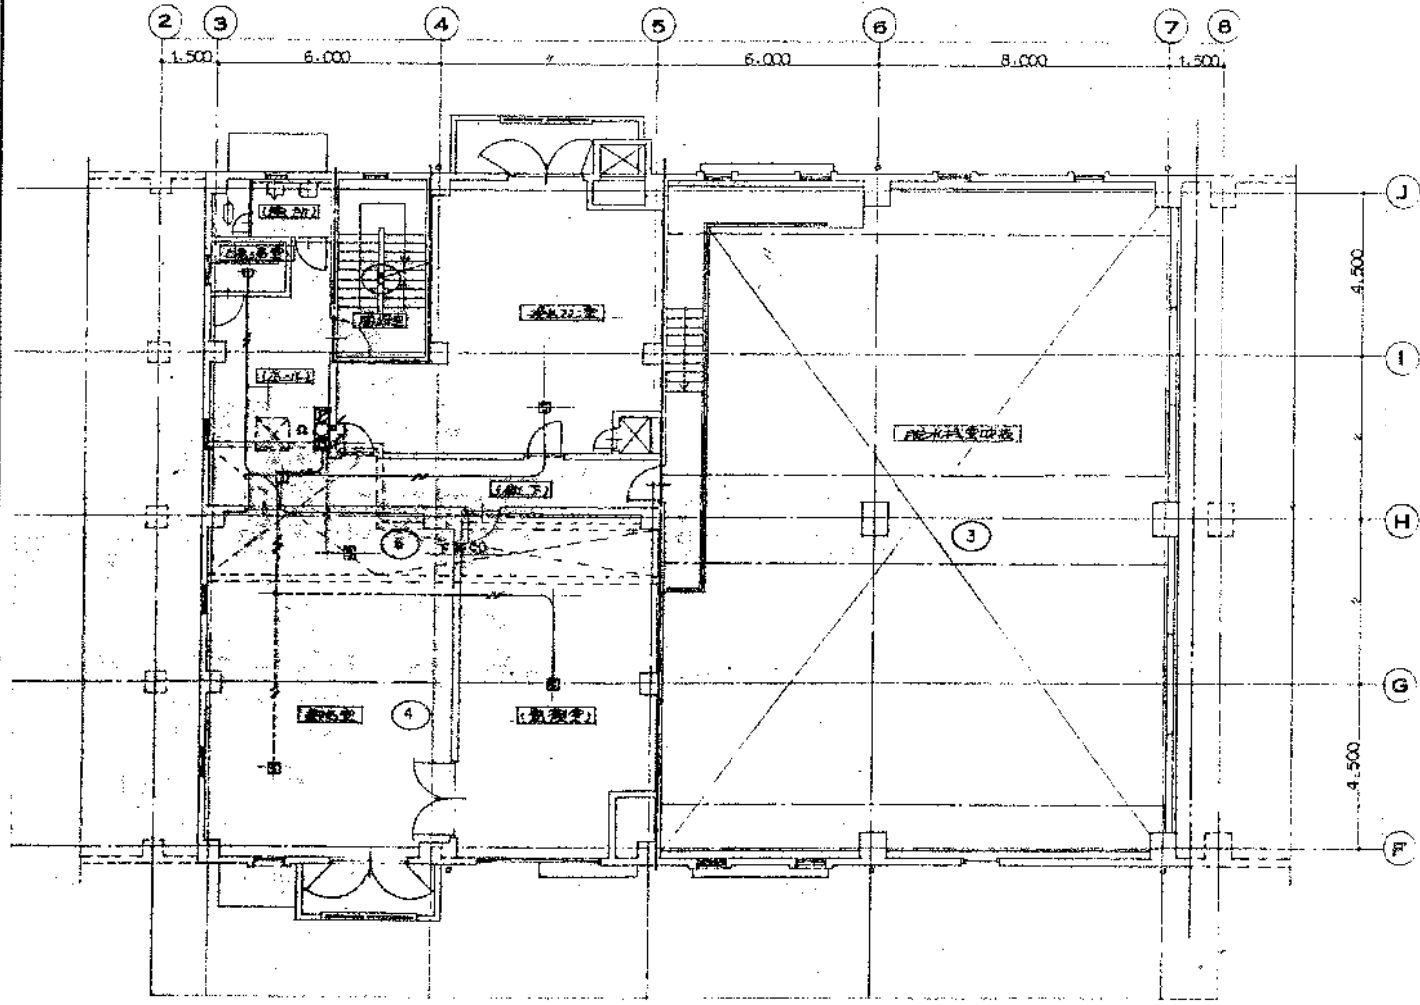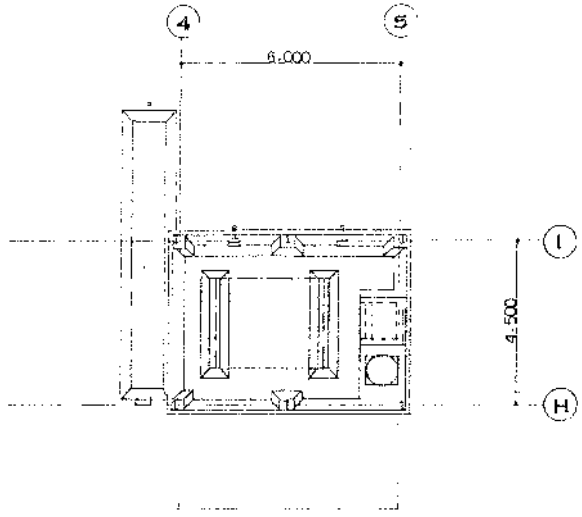

2 階平面図 1:100

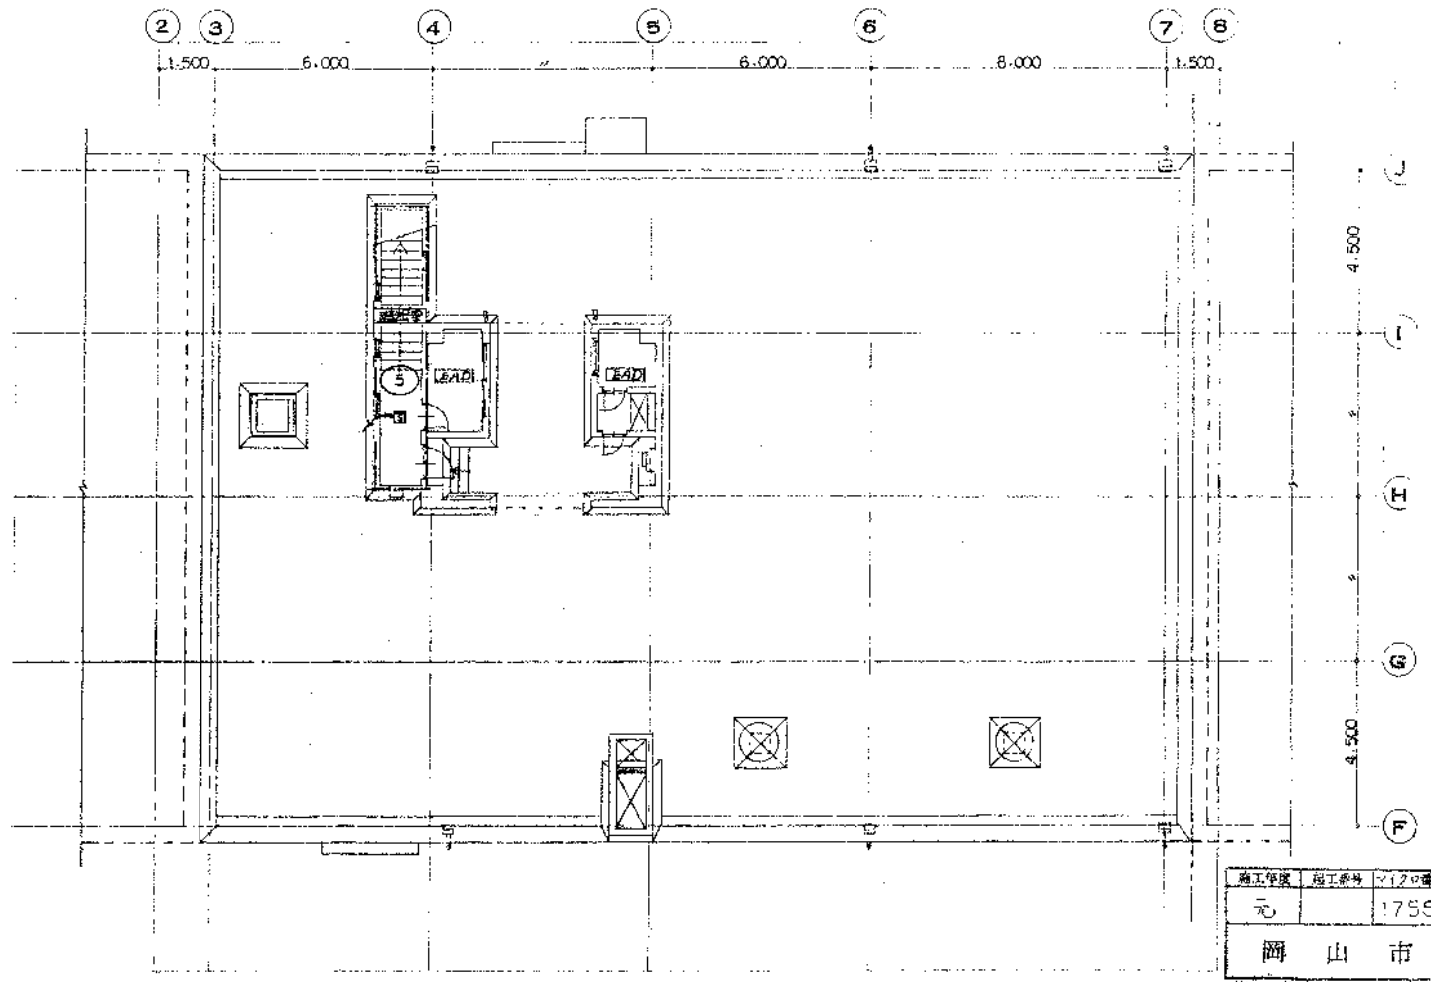


R 階平面図 1:100
汚泥処理棟 (機械濃縮棟)

完成図承認	監理者	設計者
日本下水道事業団		


施工年度	図工番号	1/20番付
元	1755	
岡山市		

株式会社 日水コソ		
主任技術者	審査者	提出者
山田 隆	藤光 良太	松村 孝謙

工事名	岡東浄化センター建設工事	その7
図面名称	火災報知設備 2, R階平面図	1:100
日本下水道事業団	図面番号	SAE-15

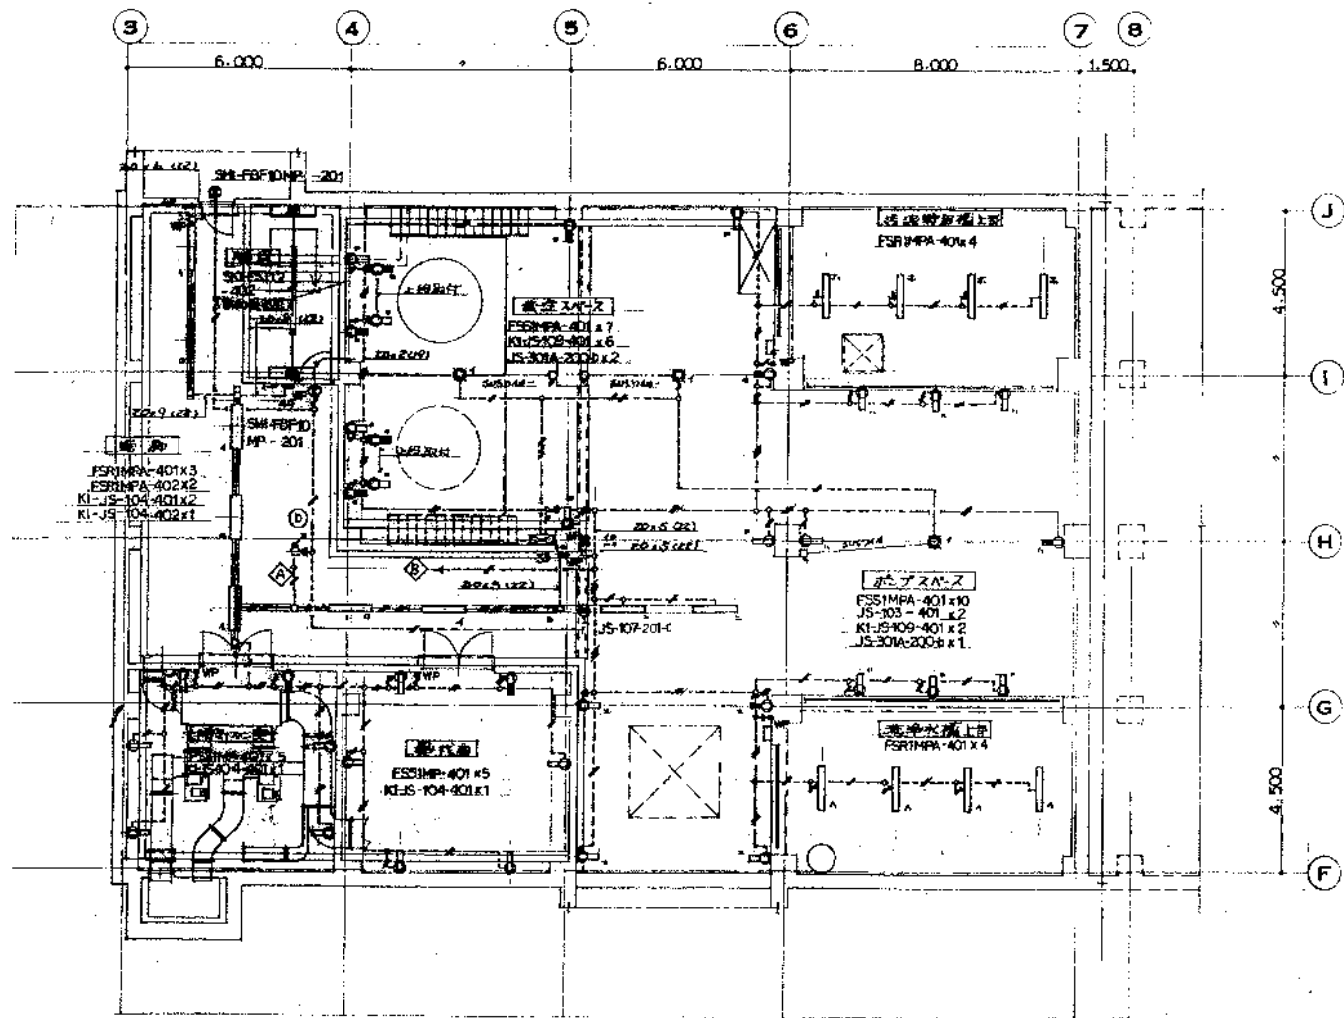

B.1 1階平面図 1:100

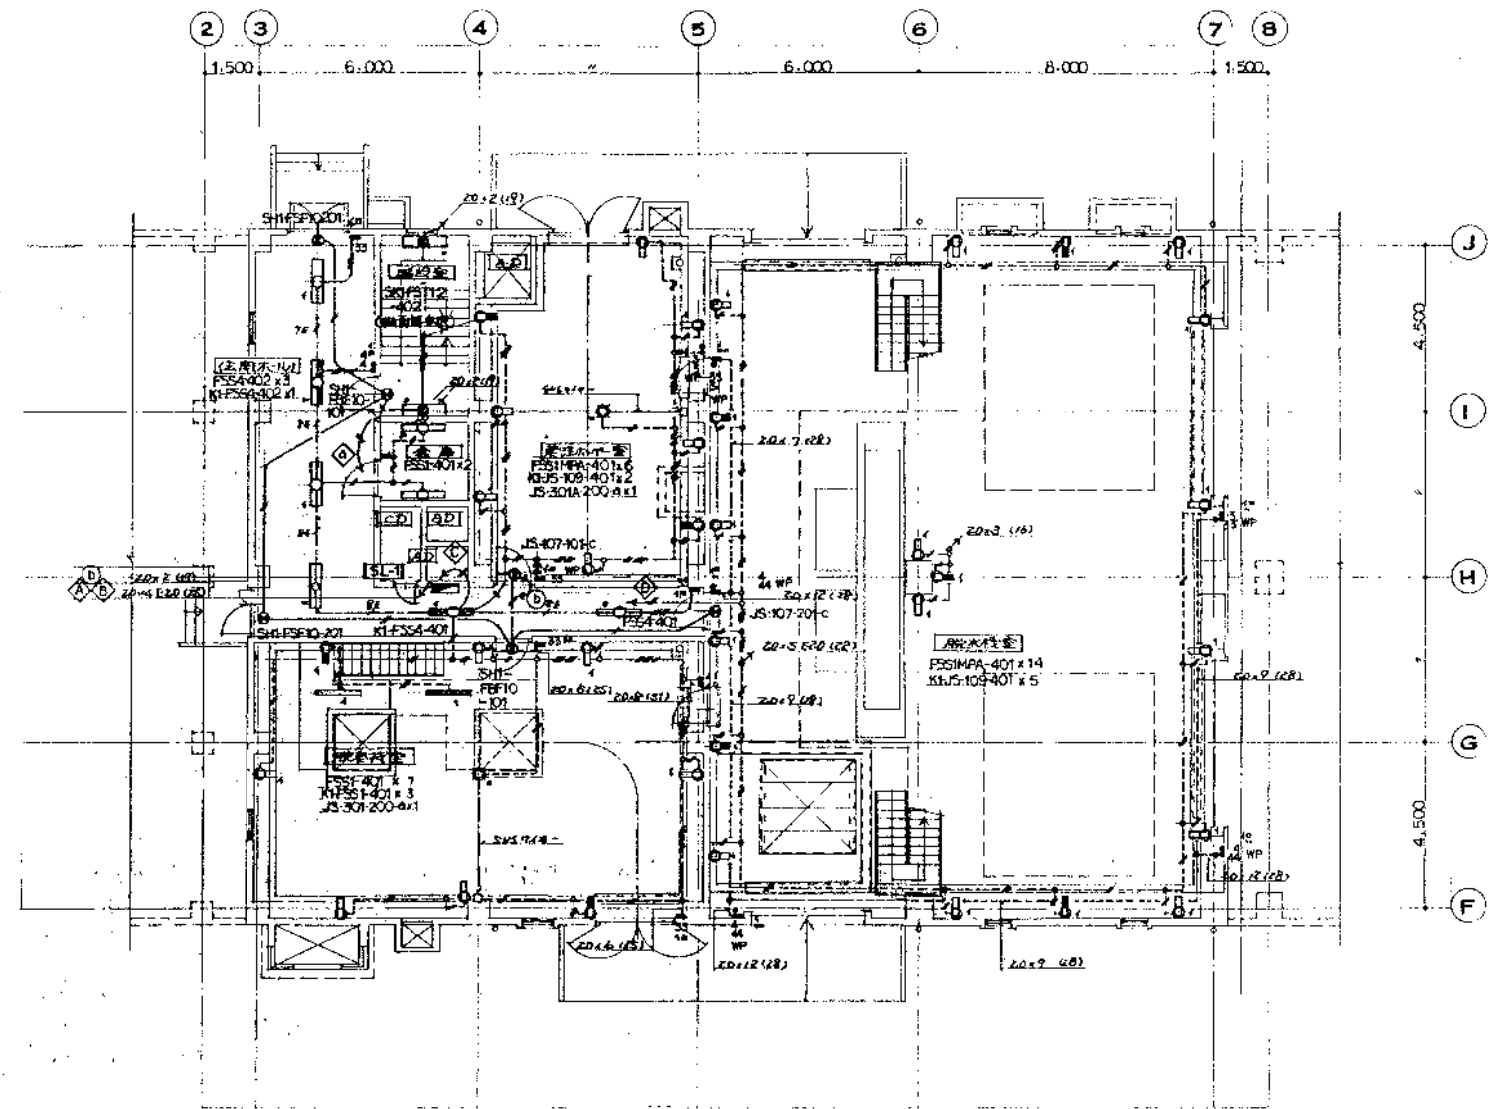

1階平面図 1:100

汚泥処理棟 (機械濃縮棟)



注記

1. 凡例記入の設備は概ねF.50とす
2. 凡例記入の設備は概ねF.50とす
元	1746	完成 承認	岡山市	日本下水道事業団	完成図
工事名 岡東浄化センター建設工事 その7 図面名称 電灯設備 B1.1階平面図 1:100 日本下水道事業団 5AE-6					

株式会社 日水コン		
主任技術者	審査者	担当者
早山 裕	蘇光 良太	板村 孝雄

PH階平面図 1:100

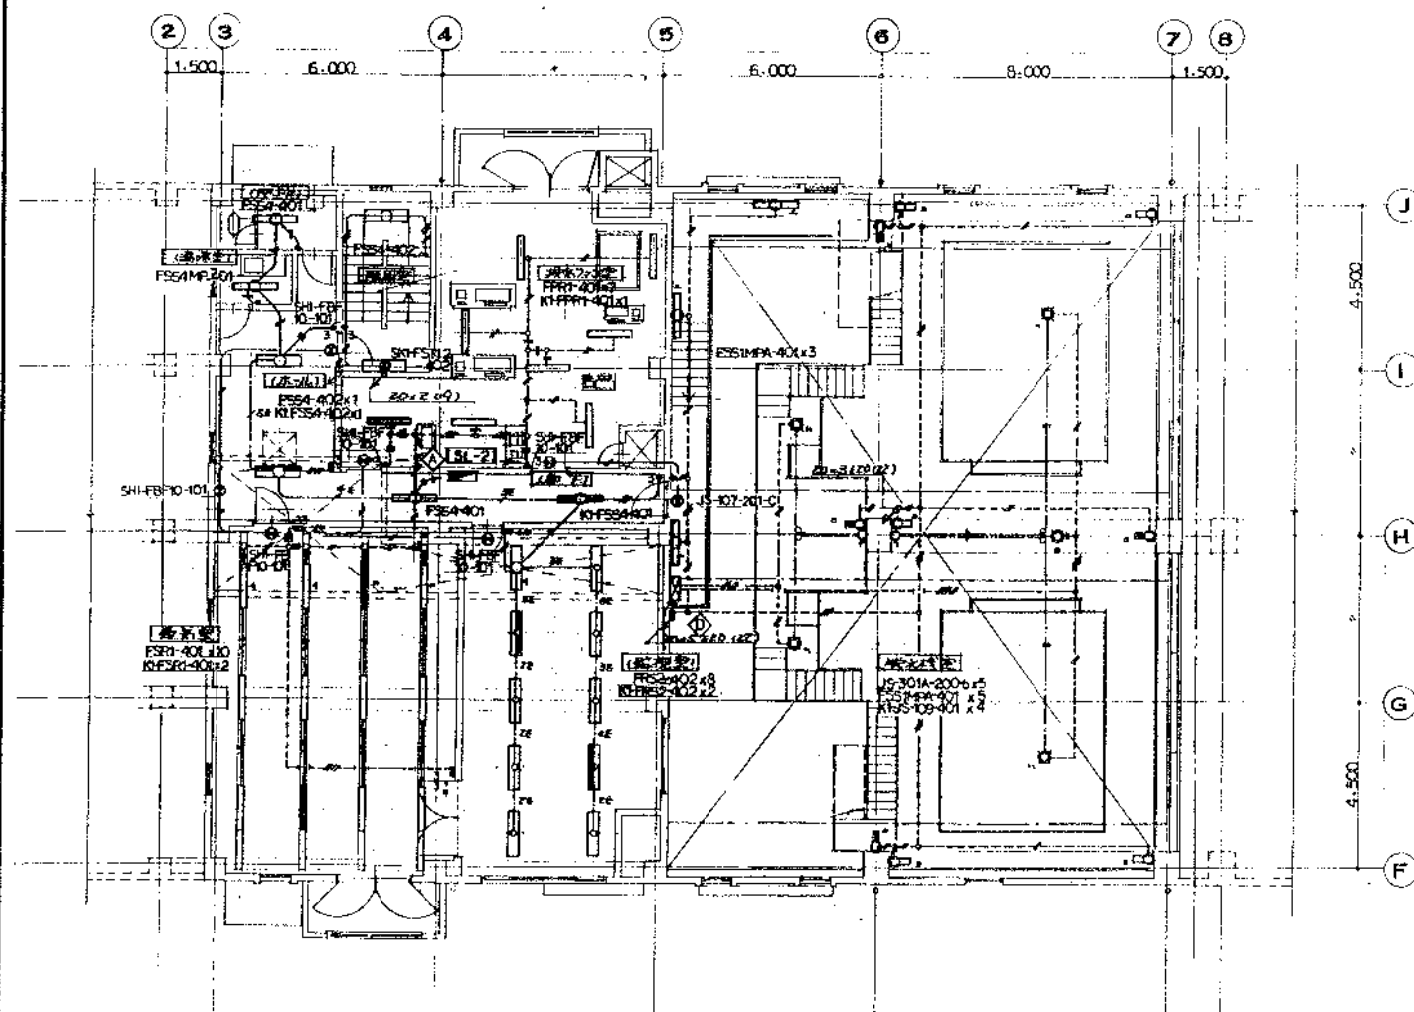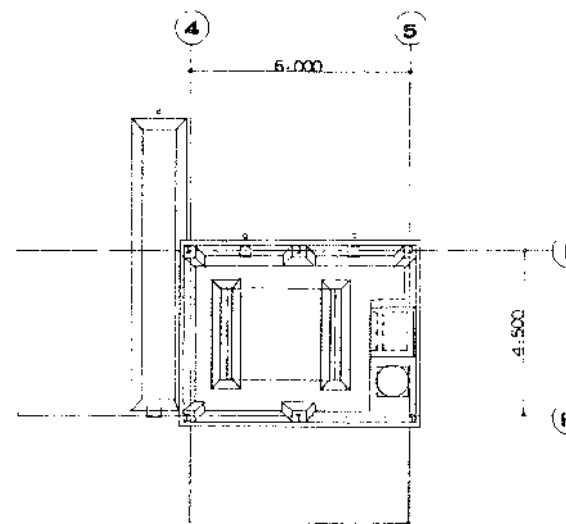

2階平面図 1:100

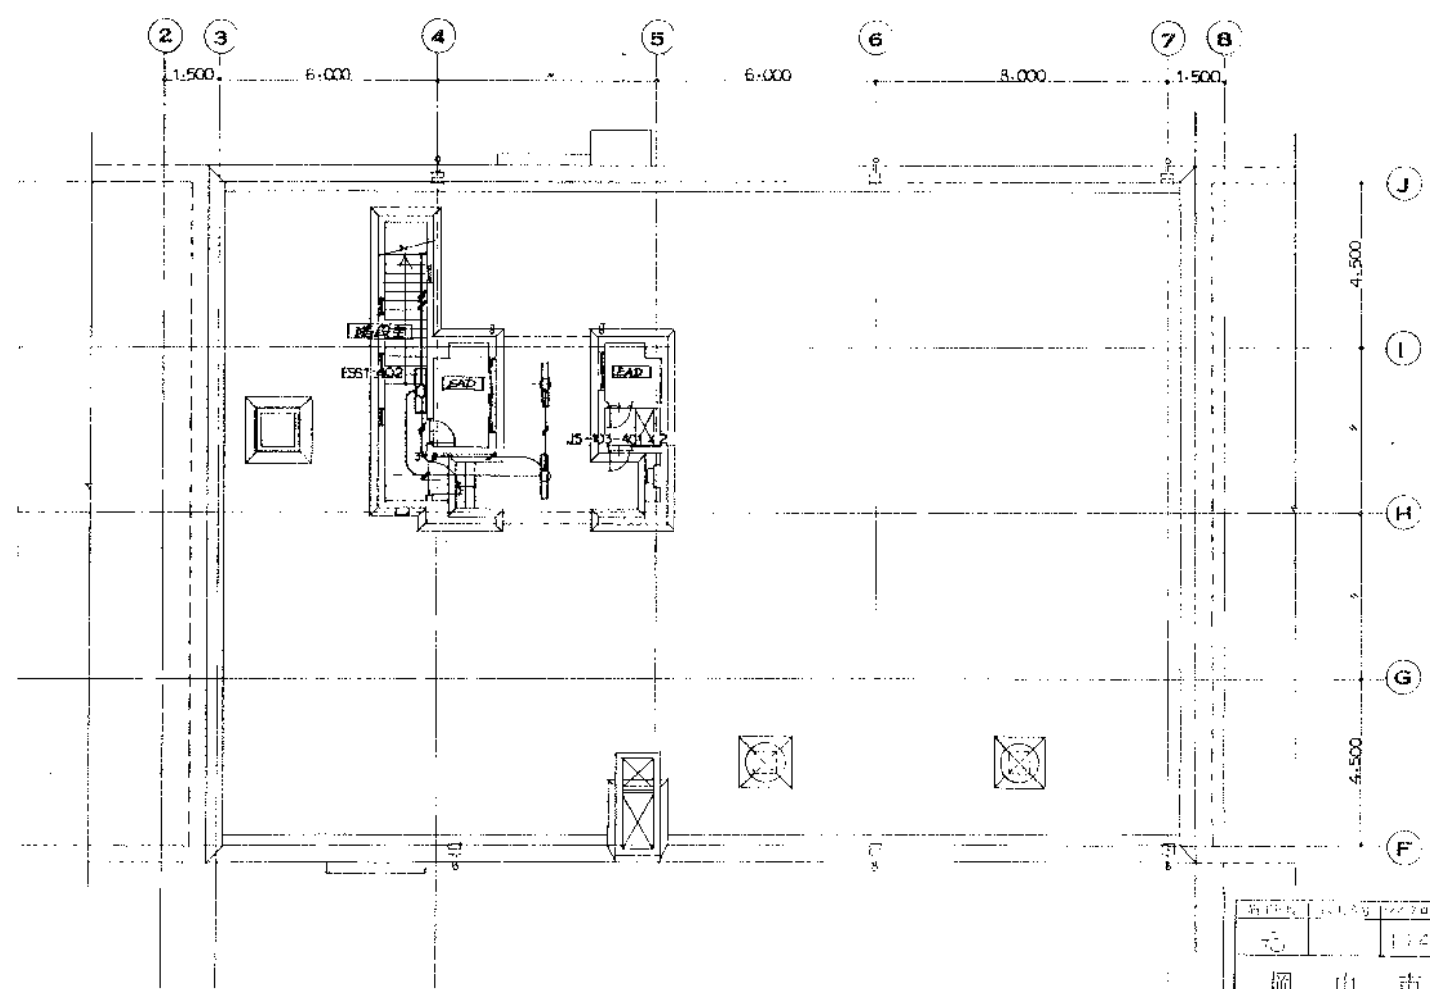

2R階平面図 1:100
汚泥処理棟 (機械濃縮棟)

株式会社 日水コン		
主任技術者	監査者	担当者
早山 箱	藤光 昌太	松村 孝雄

完成図承認	日本下水道事業団	岡山市
工号	岡東浄化センター建設工事	207
図面名称	電灯設備 2R階平面図	1:100
日本下水道事業団	5AE-7	