


完成図

株式会社 日水コン			
主任技術者	監査者	担当者	着
岡本守広	齋藤良太	湯谷川啓宣	

工事名	岡山市岡東浄化センター建設工事その14		
図面名称	一般平面図(2)	縮尺	1:400
日本下水道事業団	年度	月	1AM-4




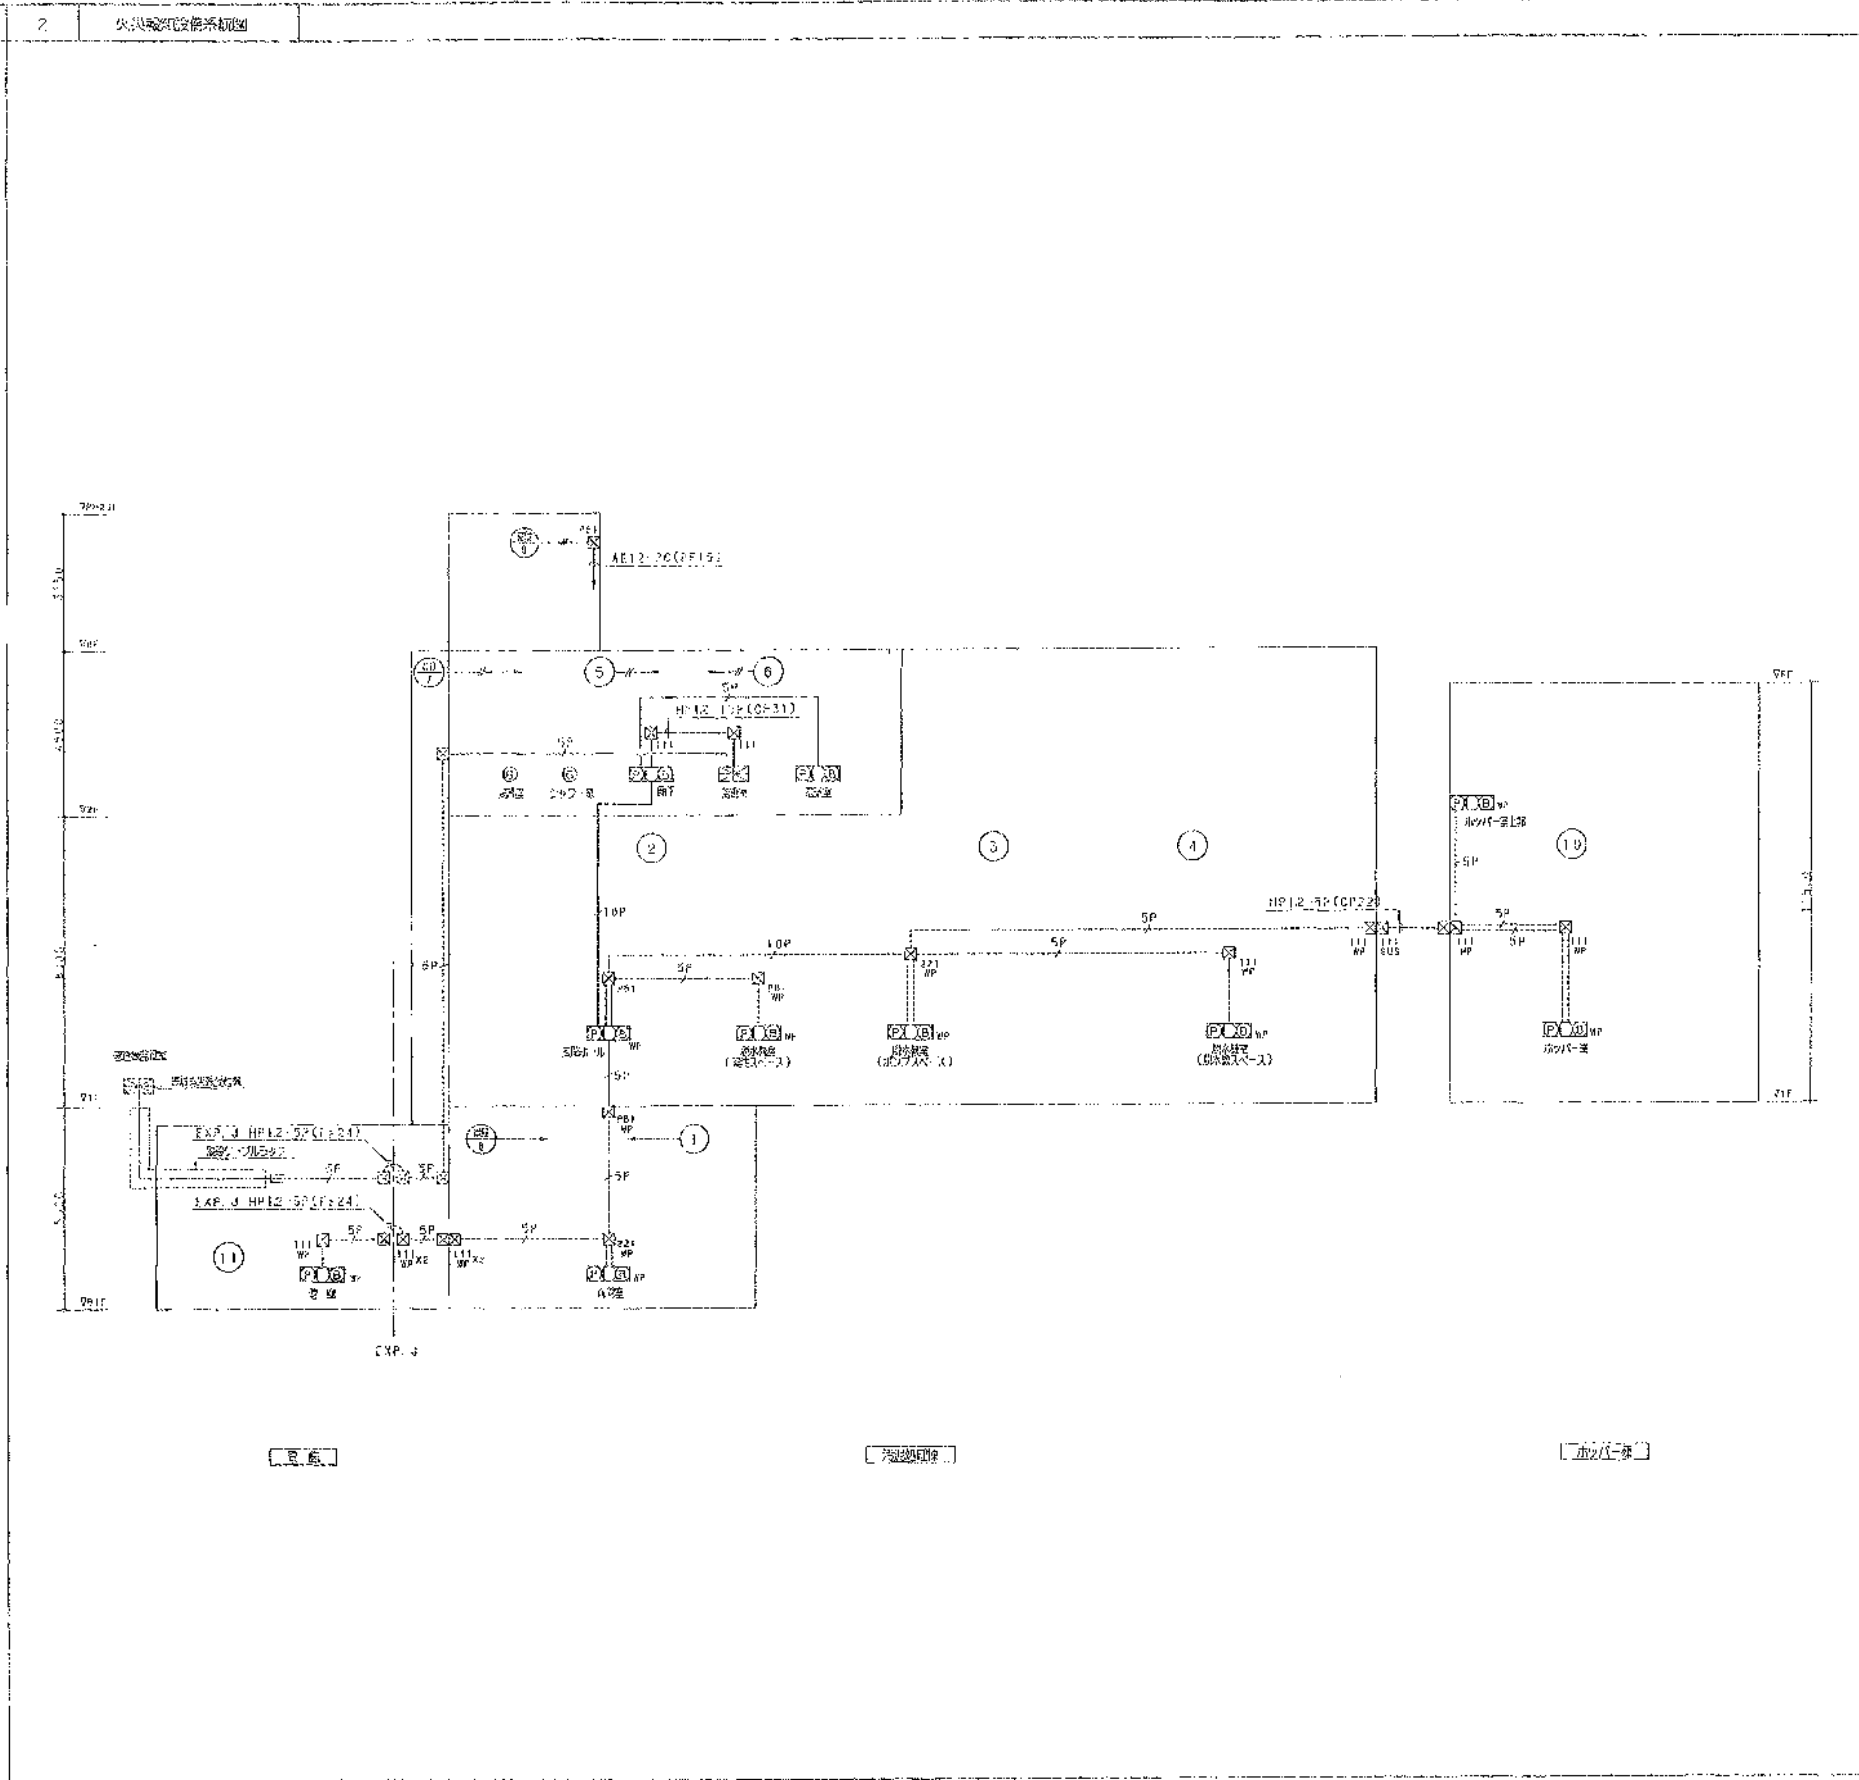

株式会社 日本コン	
主任技術者 岡本孝康	審査者 森光貞夫
担当者 佐藤 洋	

完成図

工事名	関東浄化センター建設工事	
図面名称	火災報知設備系統図	図尺 1/8
日本下水道事業団	監査	設計
年月	1AE-8	



