


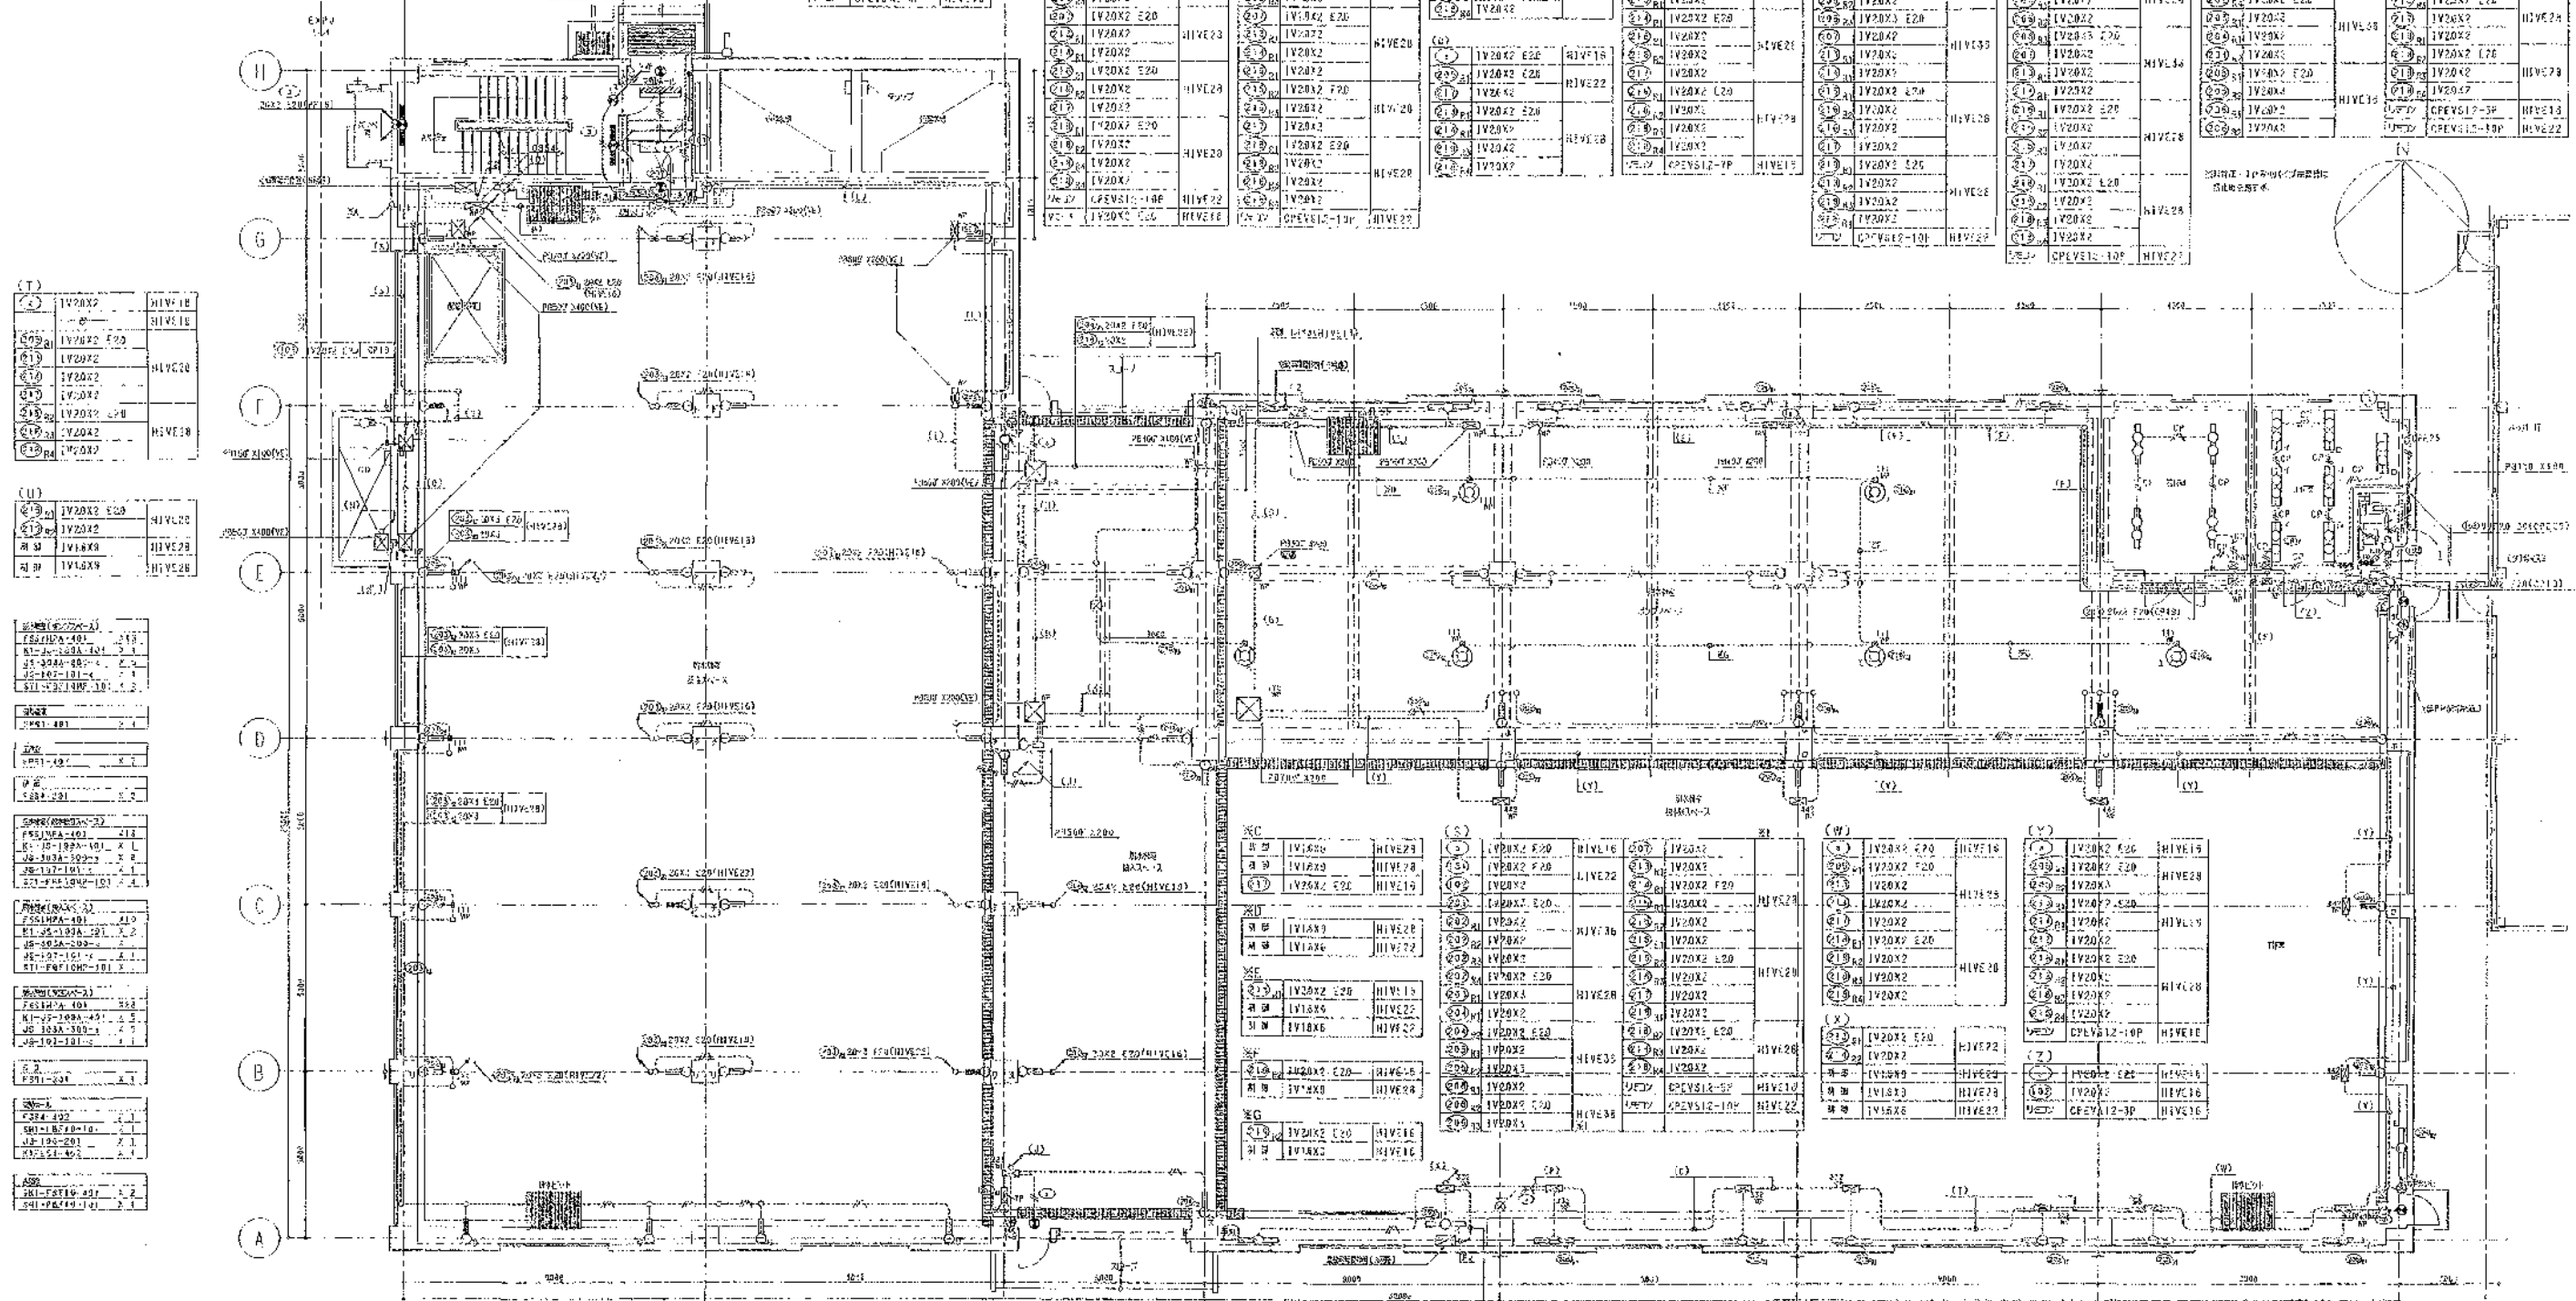
完成図

株式会社 日水コン		
主任技術者	監査者	製図者
岡本孝康	藤井良太	佐藤 洋

工事名	岡東浄化センター建設工事		
図面名称	配管設備 汚泥処理棟 1階平面図	縮尺	1:100
日本下水道事業団			
作成 年月			

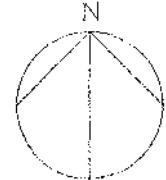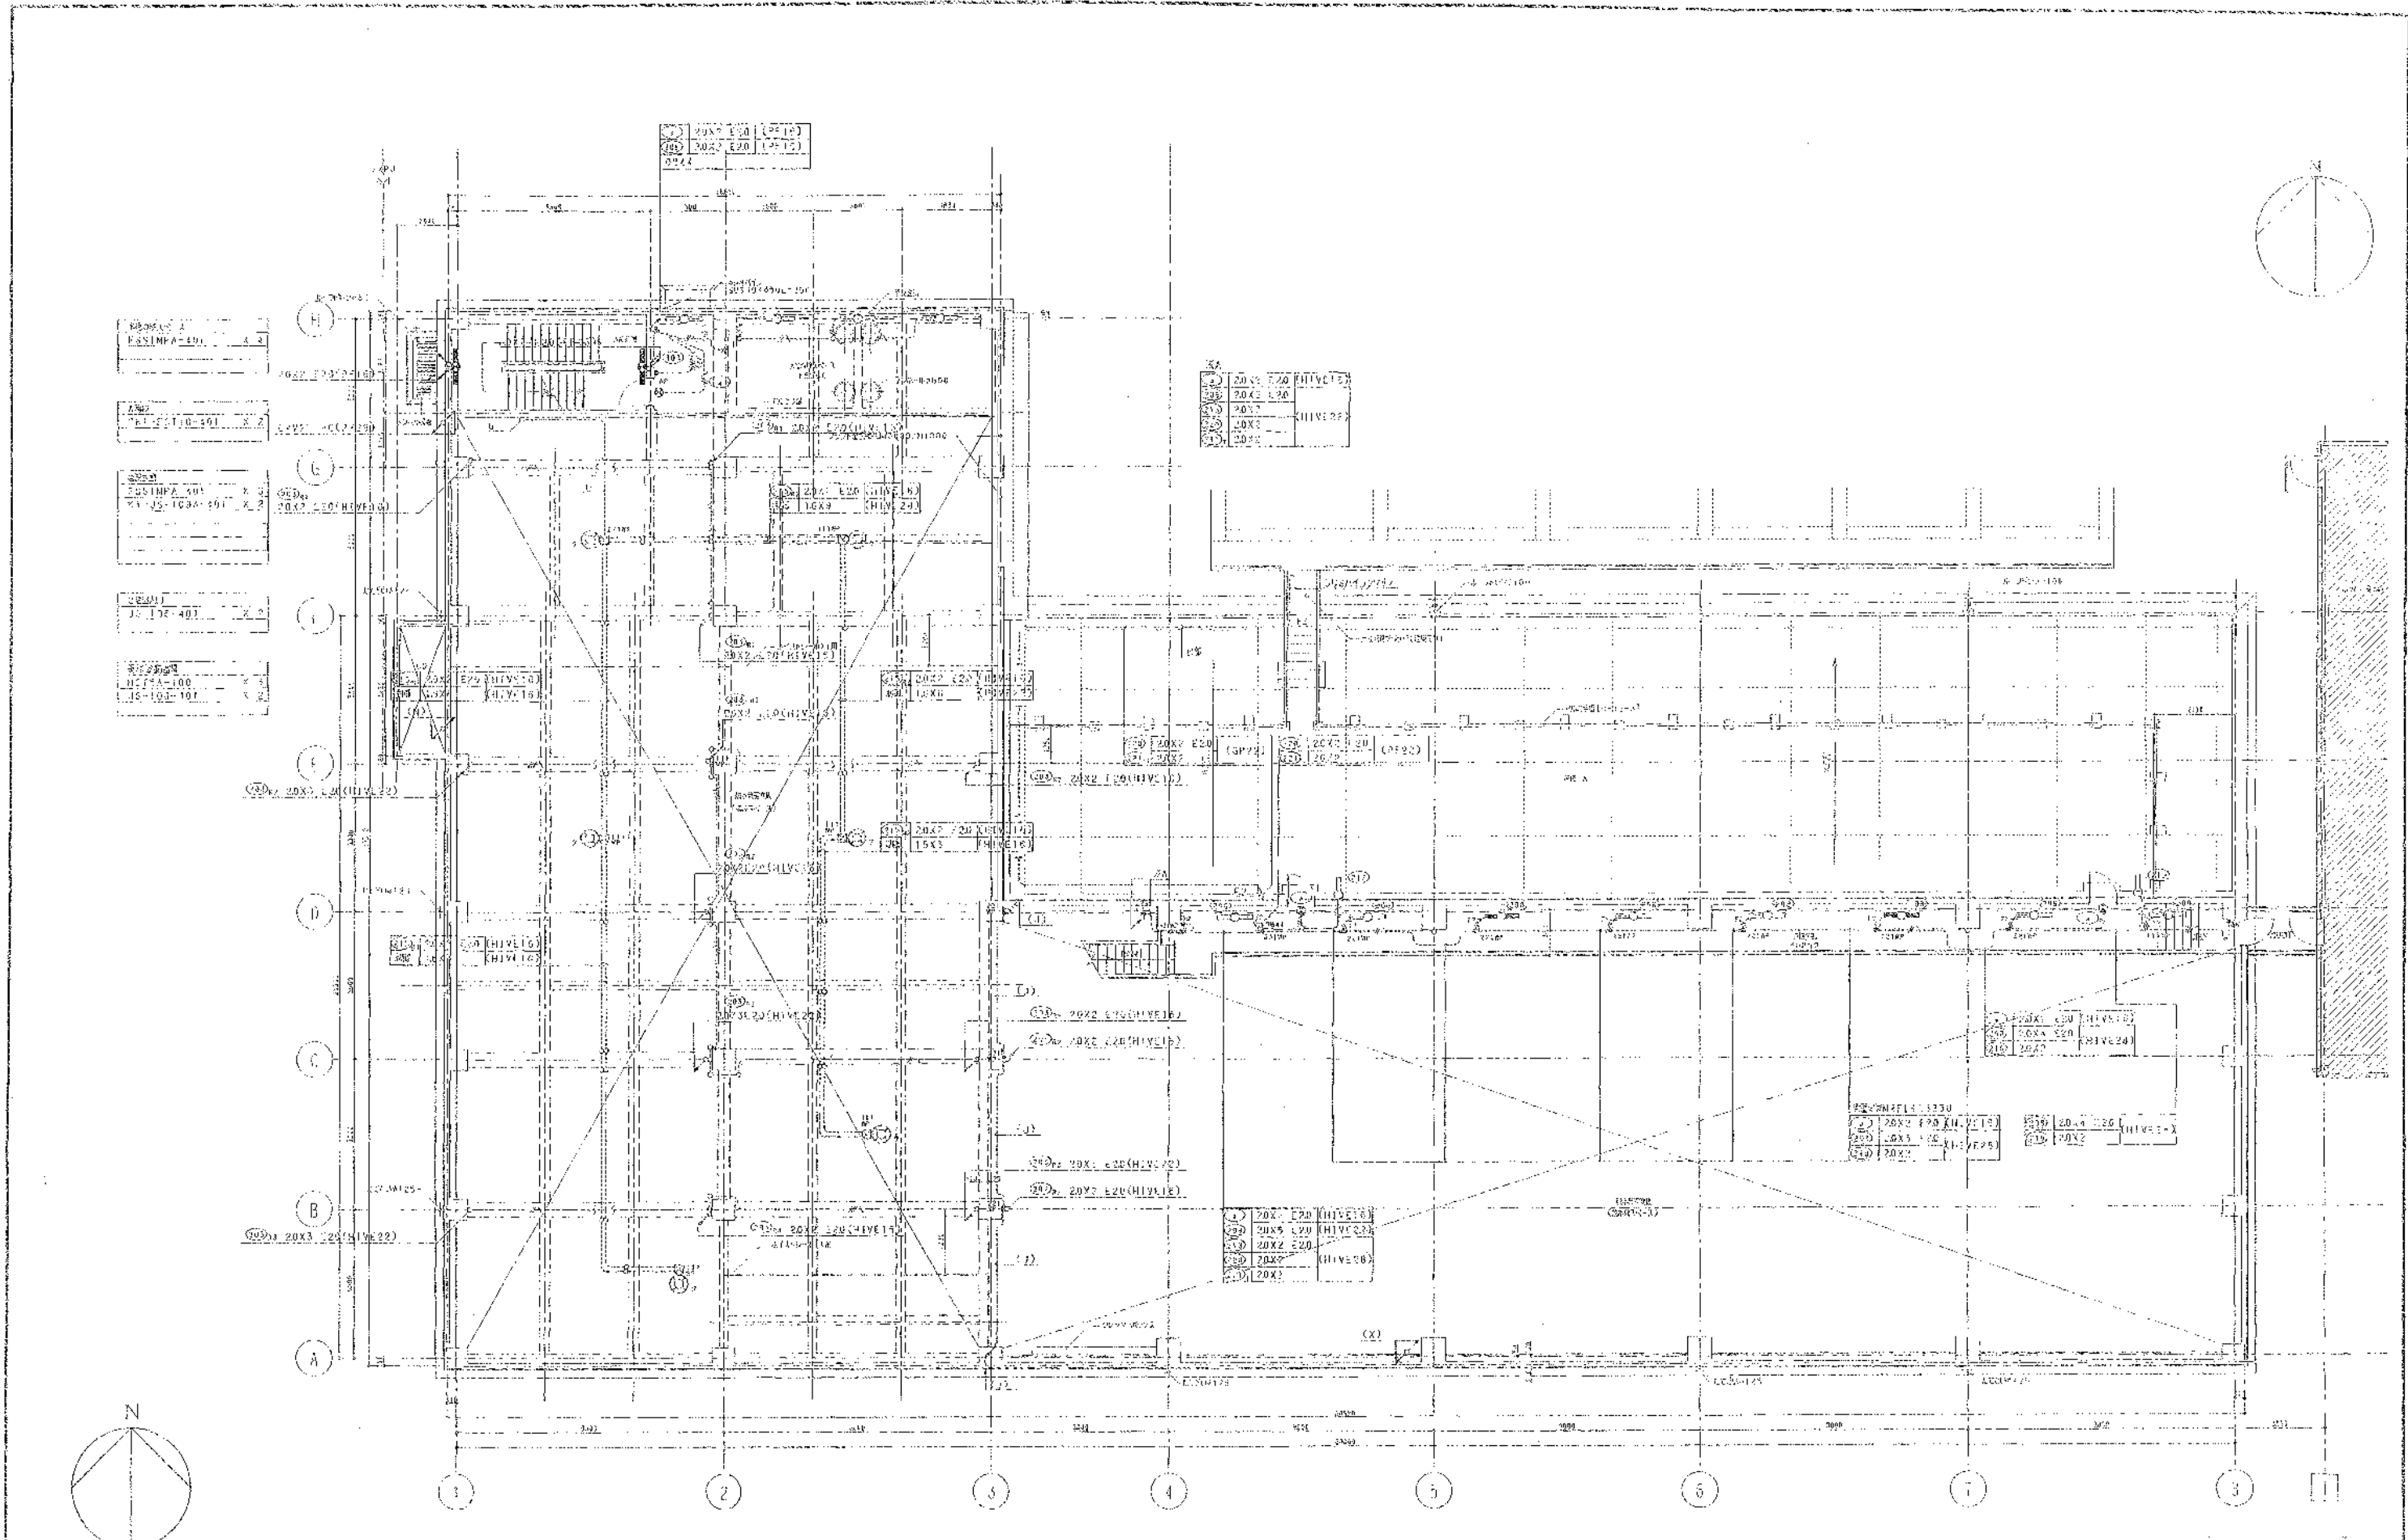




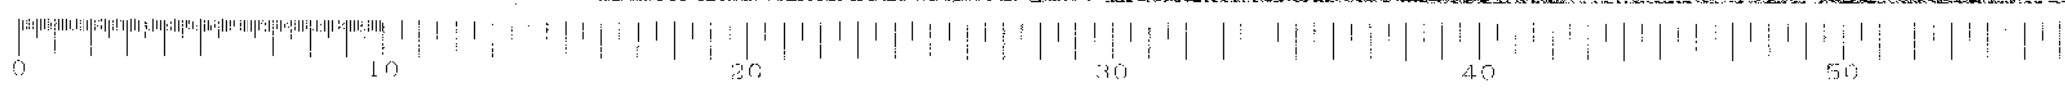

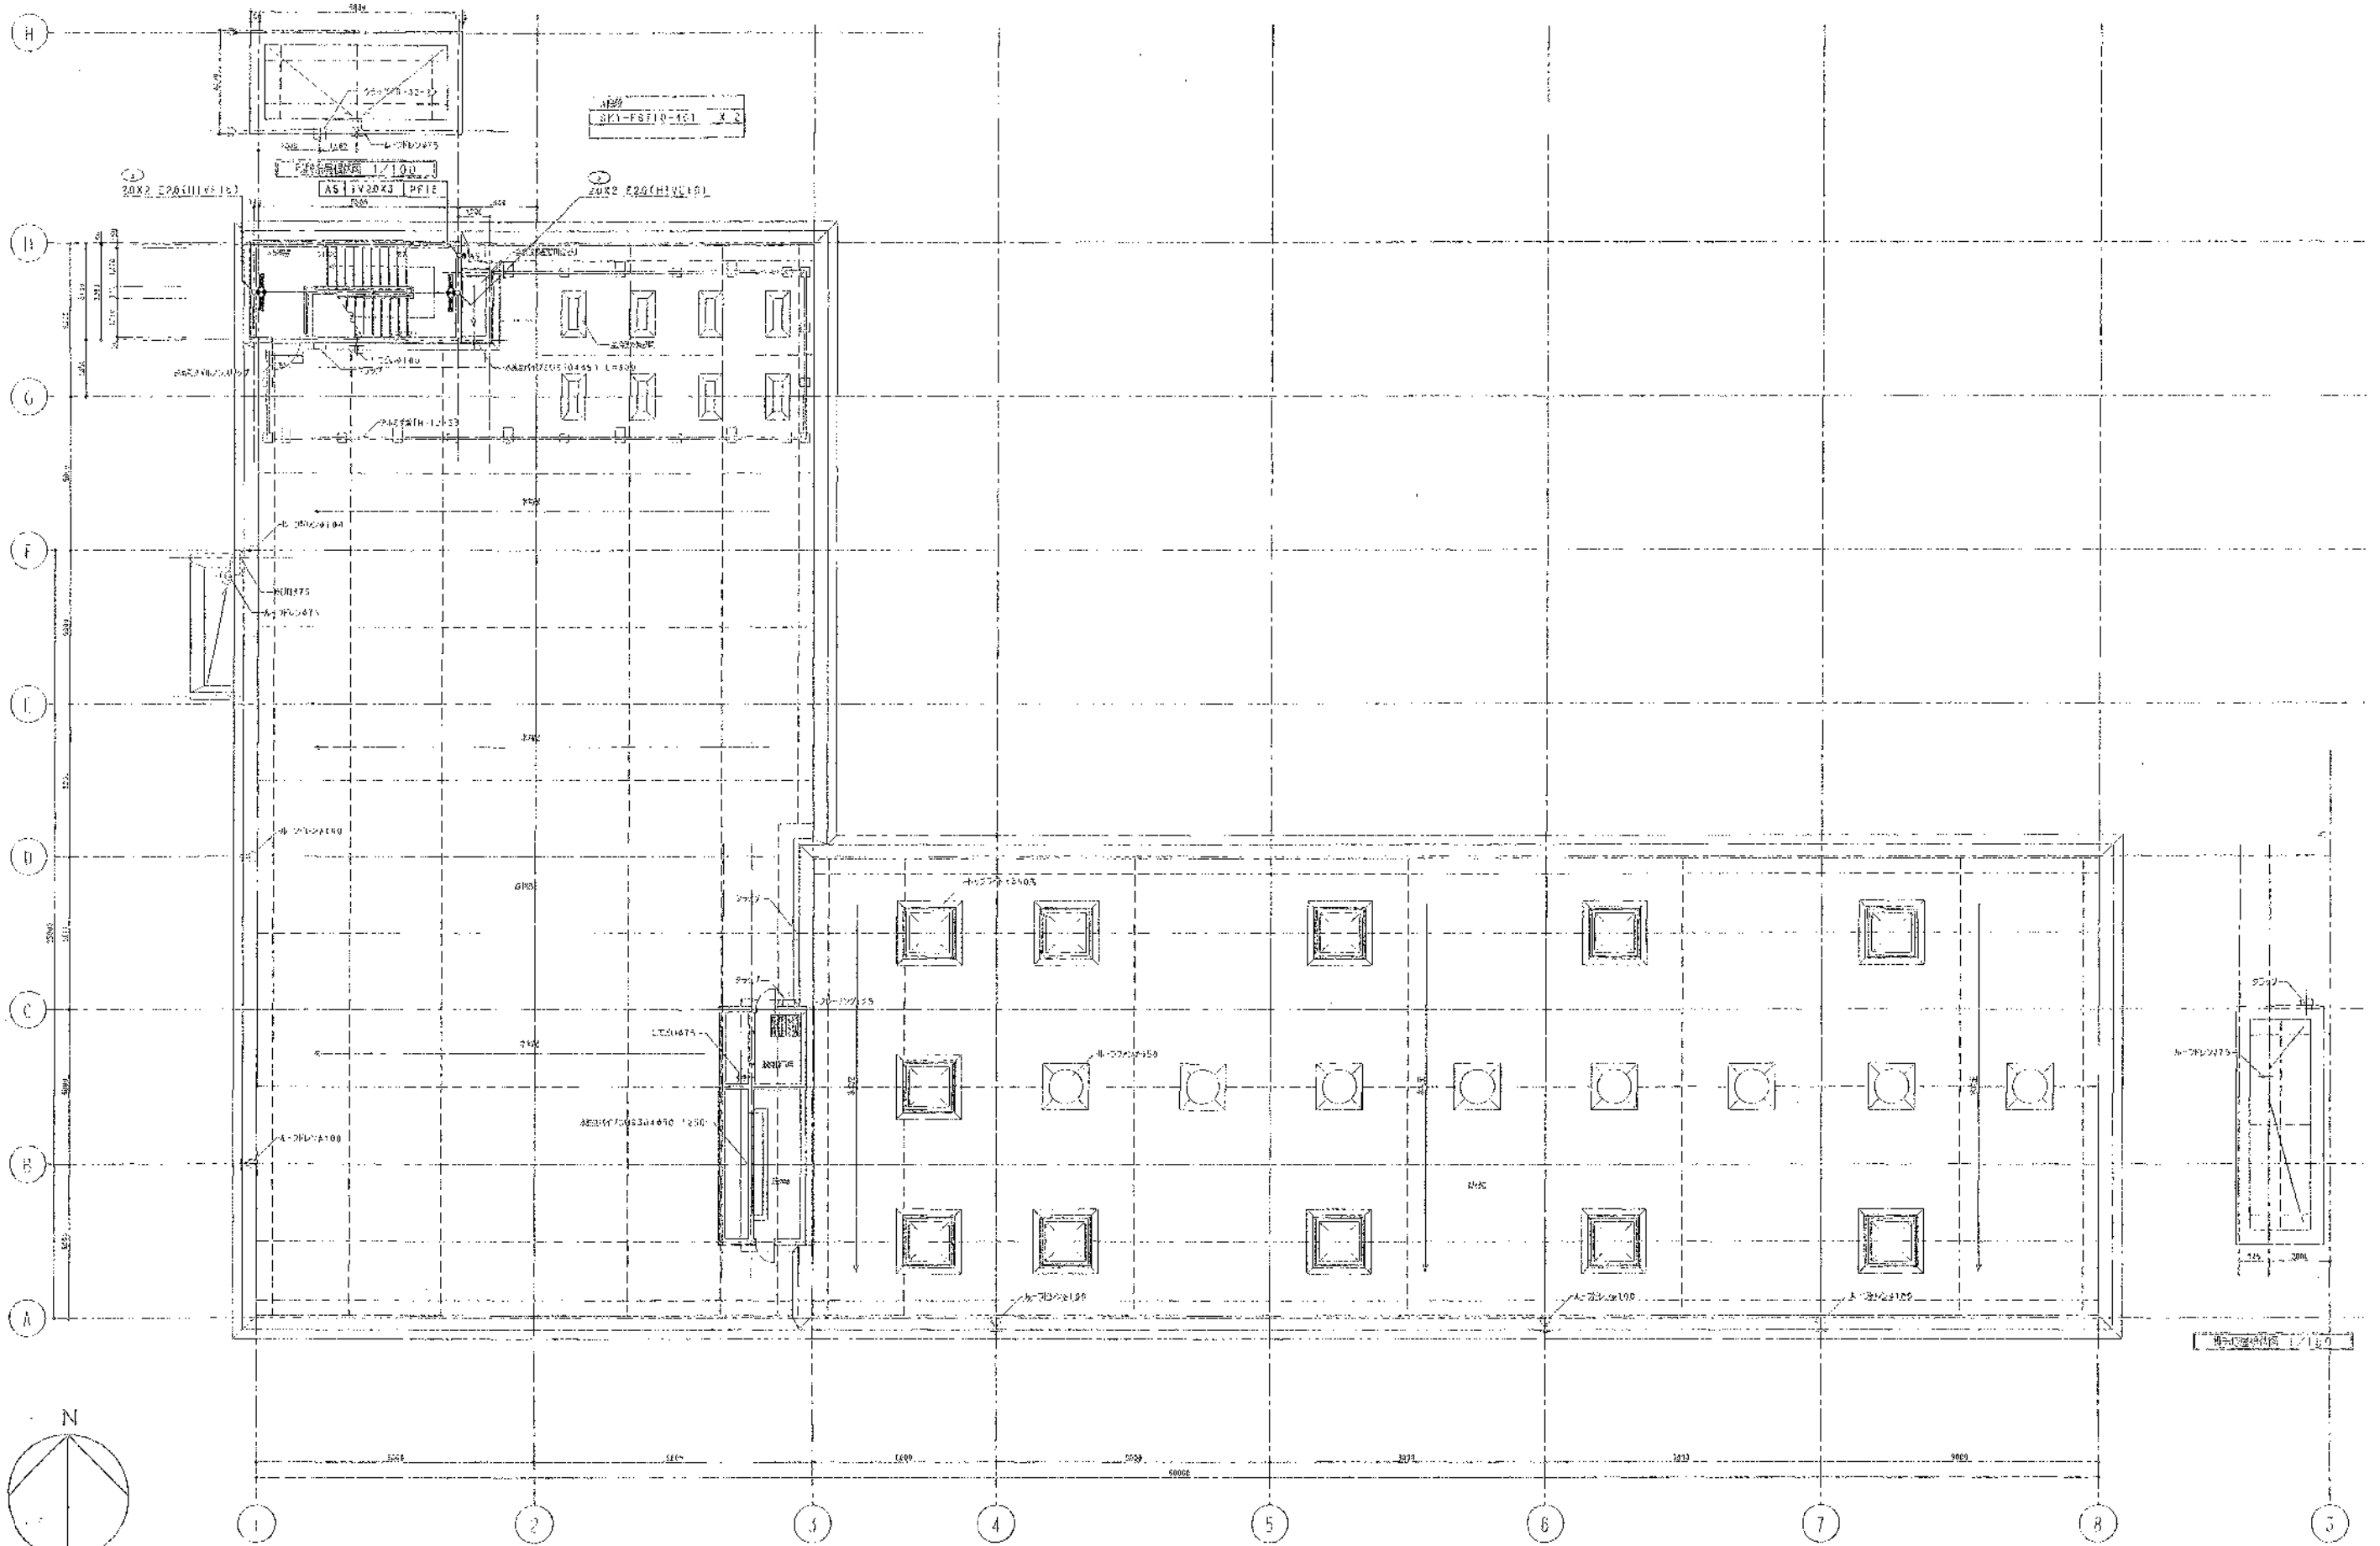



図面 1/100

株式会社 白水コン		
主任技師	審査者	担当者
岡本孝隆	藤原良太	佐藤 洋

完成図

工事名	岡山浄化センター建設工事		
図面名称	電灯設備 汚物処理機 屋上平面図	縮尺	1:100
日本下水道事業団	岡山県	岡山市	東区
平成 年 月			1A2-13

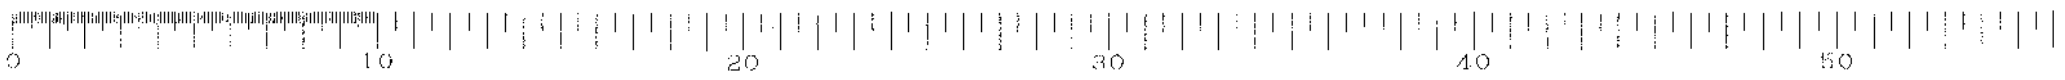

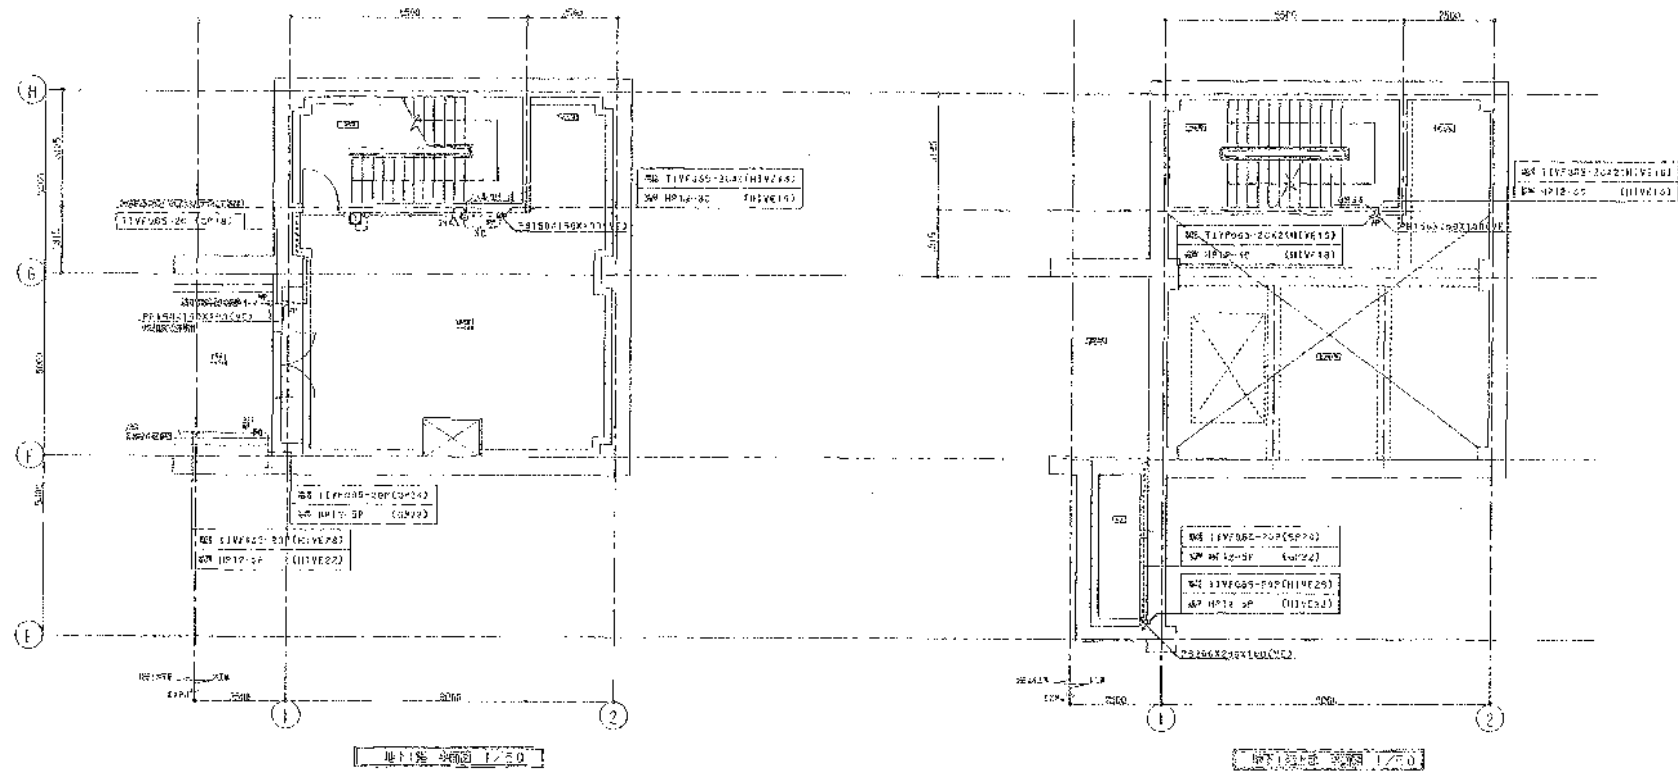

(注)
1. 材料の仕様は図面を参照してください。

<電気設備>


---	TIVFD.65-20 (PF16)
---	TIVFD.65-20X2 (PF16)
---	TIVFD.65-20X3 (PF16)
---	TIVFD.65-20 (HIVE.6)
---	TIVFD.65-20X2 (HIVE.6)
---	TIVFD.65-20X3 (HIVE.6)

<配管設備>

---	AB1.2-20 (PF16)
---	AB1.2-20 (HIVE.6)
---	AB1.2-20 (X#3009)
---	AB1.2-30 (PF16)

2. カラーコードは(仕様)を参照してください。

図例	150X130X100WP (VE)
図例	300X300X100WP (VE)
図例	150X130X100WP (VE) (コンクリート製)
図例	300X300X100 (VE) (200X200X80)
図例	200X200X100WP (VE)

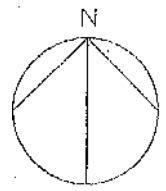

株式会社 日水コン		
主任技術者	審査者	担当者
岡本孝康	森光良太	松藤 洋

工事名	岡東浄化センター建設工事		
図面名称	電気設備 汚泥処理機 地下1階、地下1階上層平面図	図尺	1:100
日本下水道事業団	年度	月	1AE-20

完成図

