


縮尺 1/100

完成図

株式会社 日水コン	
主任技術者	担当者
岡本孝康	佐藤 淳

工事名	岡東浄化センター建設工事		
図面名称	施設設備 汚泥処理棟 1階平面図	縮尺	1:100
日本下水道事業団	年度	年度	年度
平成 年 月			1AE-21



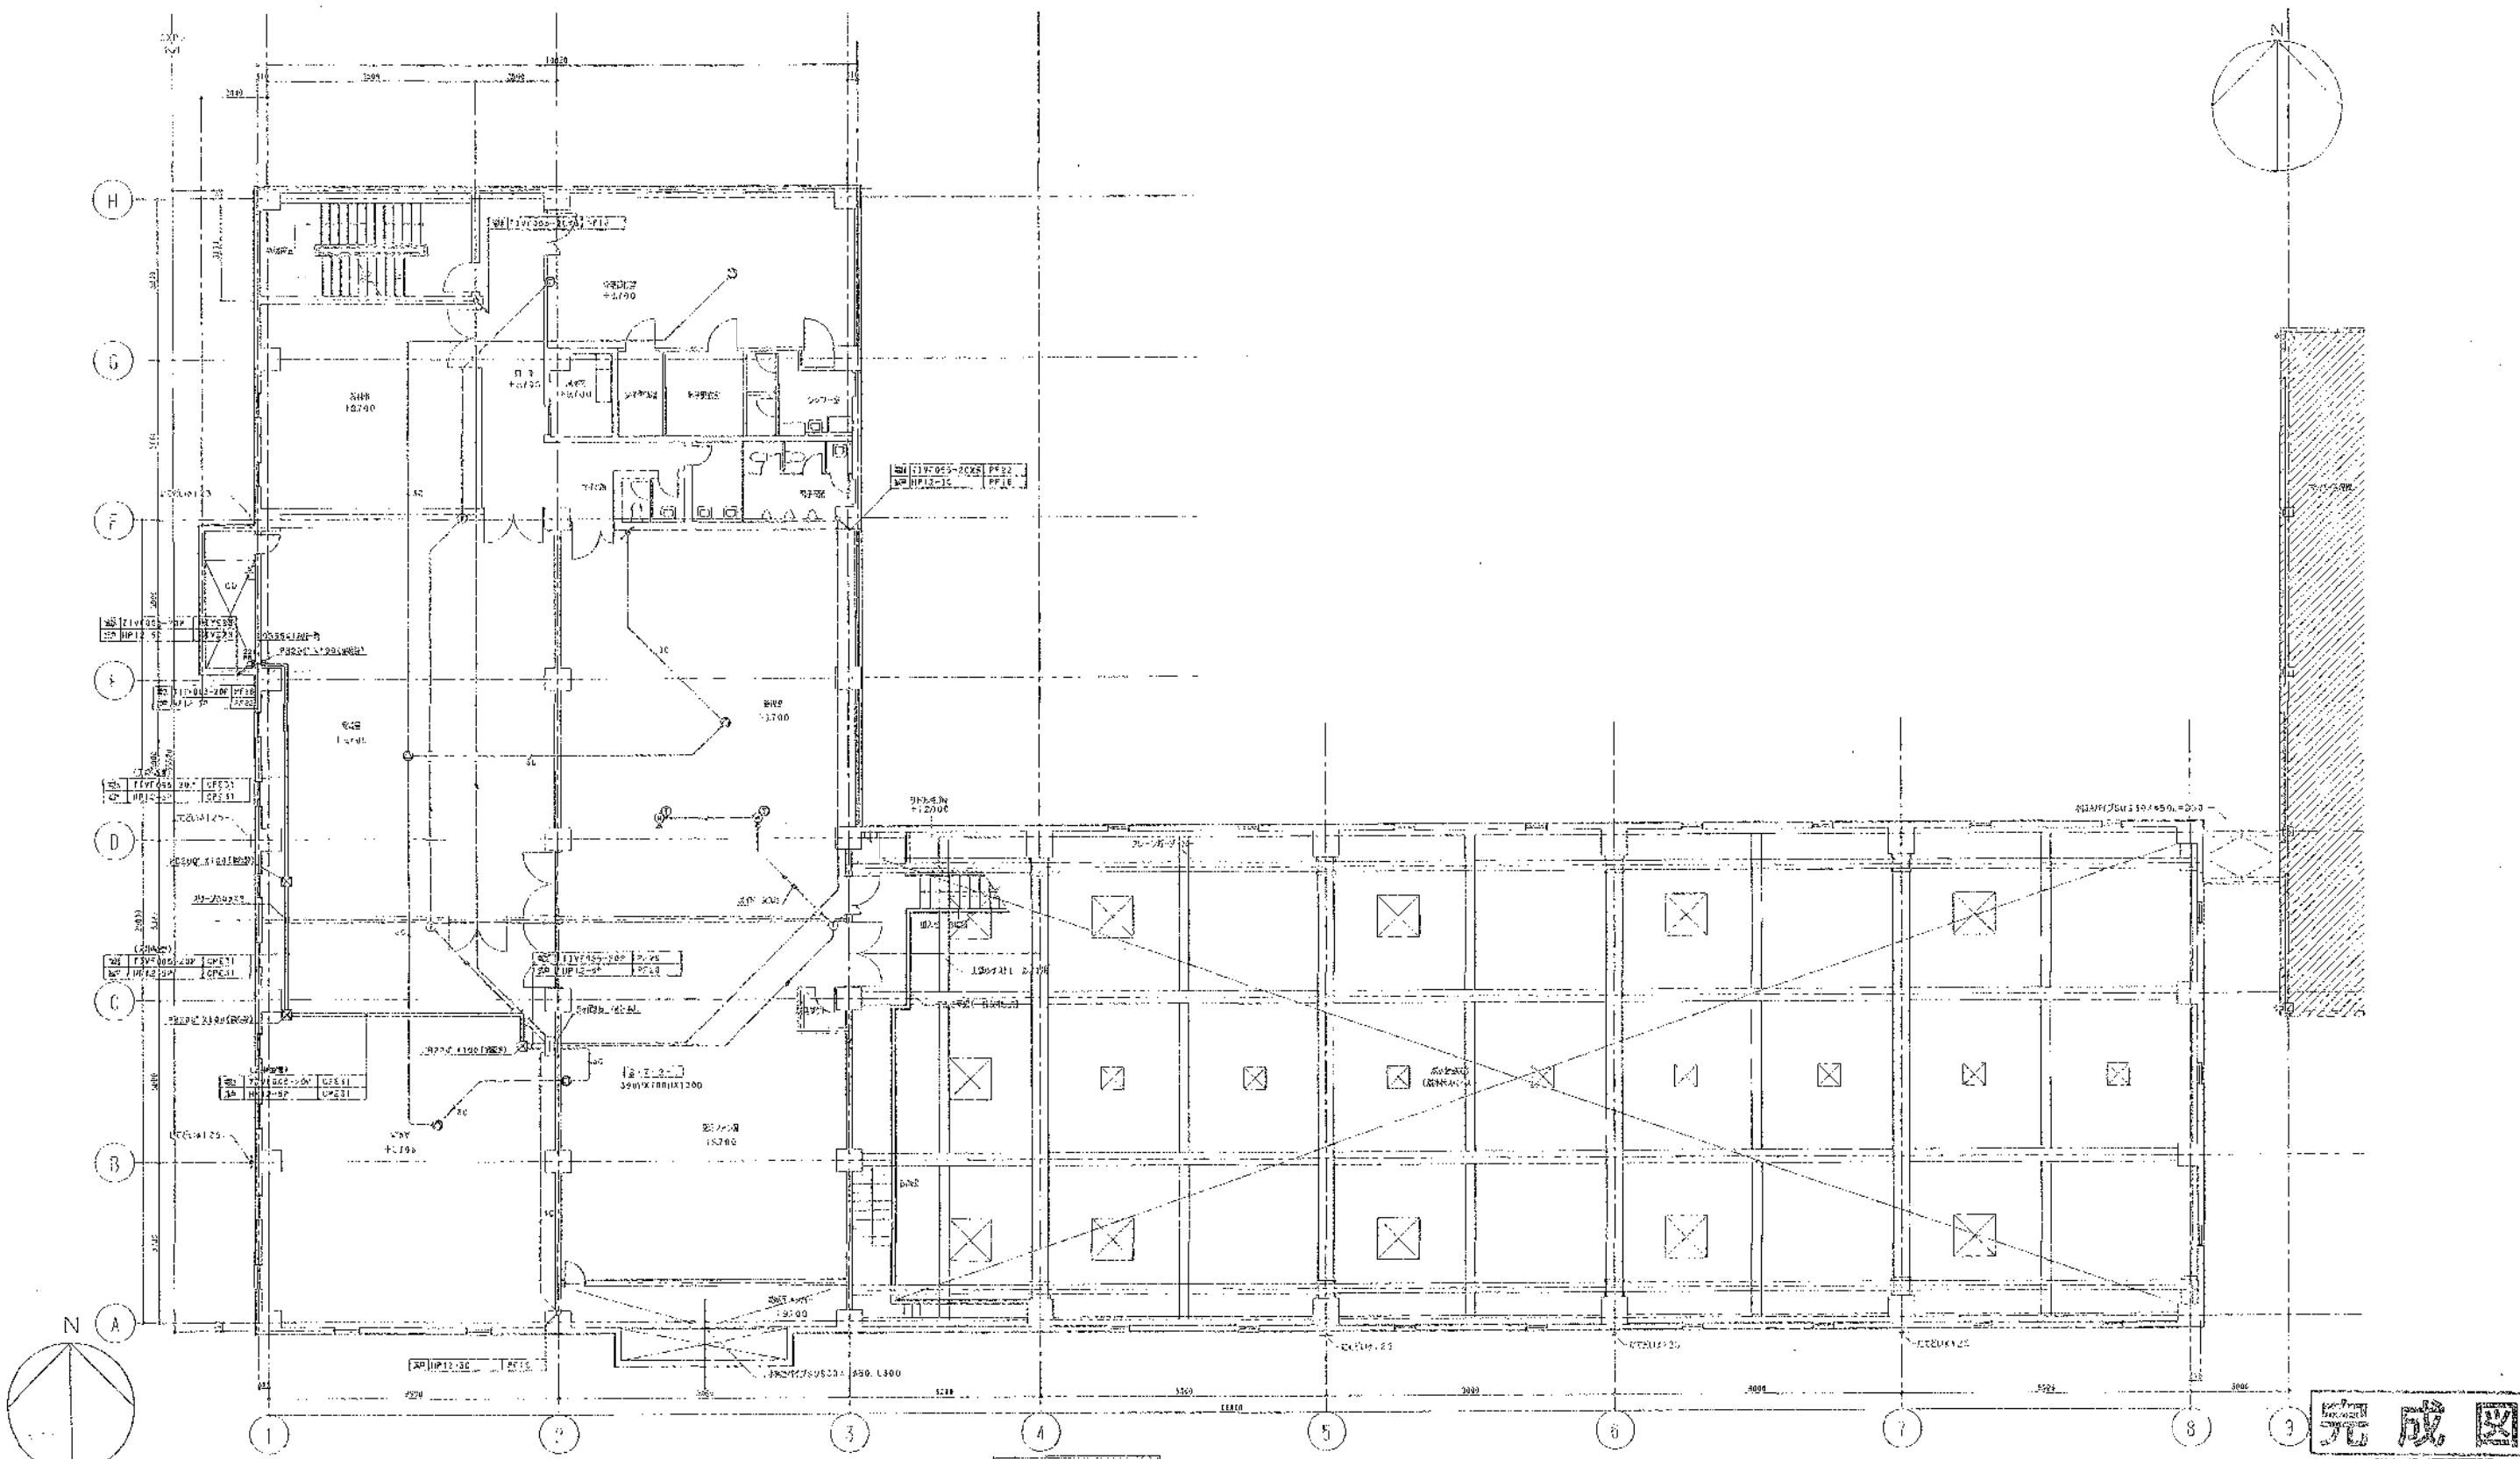


完成図


株式会社 日水コン		
主任技術者	審査者	承認者
岡本 幸雄	森光 良太	佐藤 誠

工事名	関東浄化センター建設工事		
図面名称	基礎設備 汚泥処理機 正位平海面	縮尺	1:100
日本下水道事業団	建設年度	図面番号	1AE-22
平成 年 月			



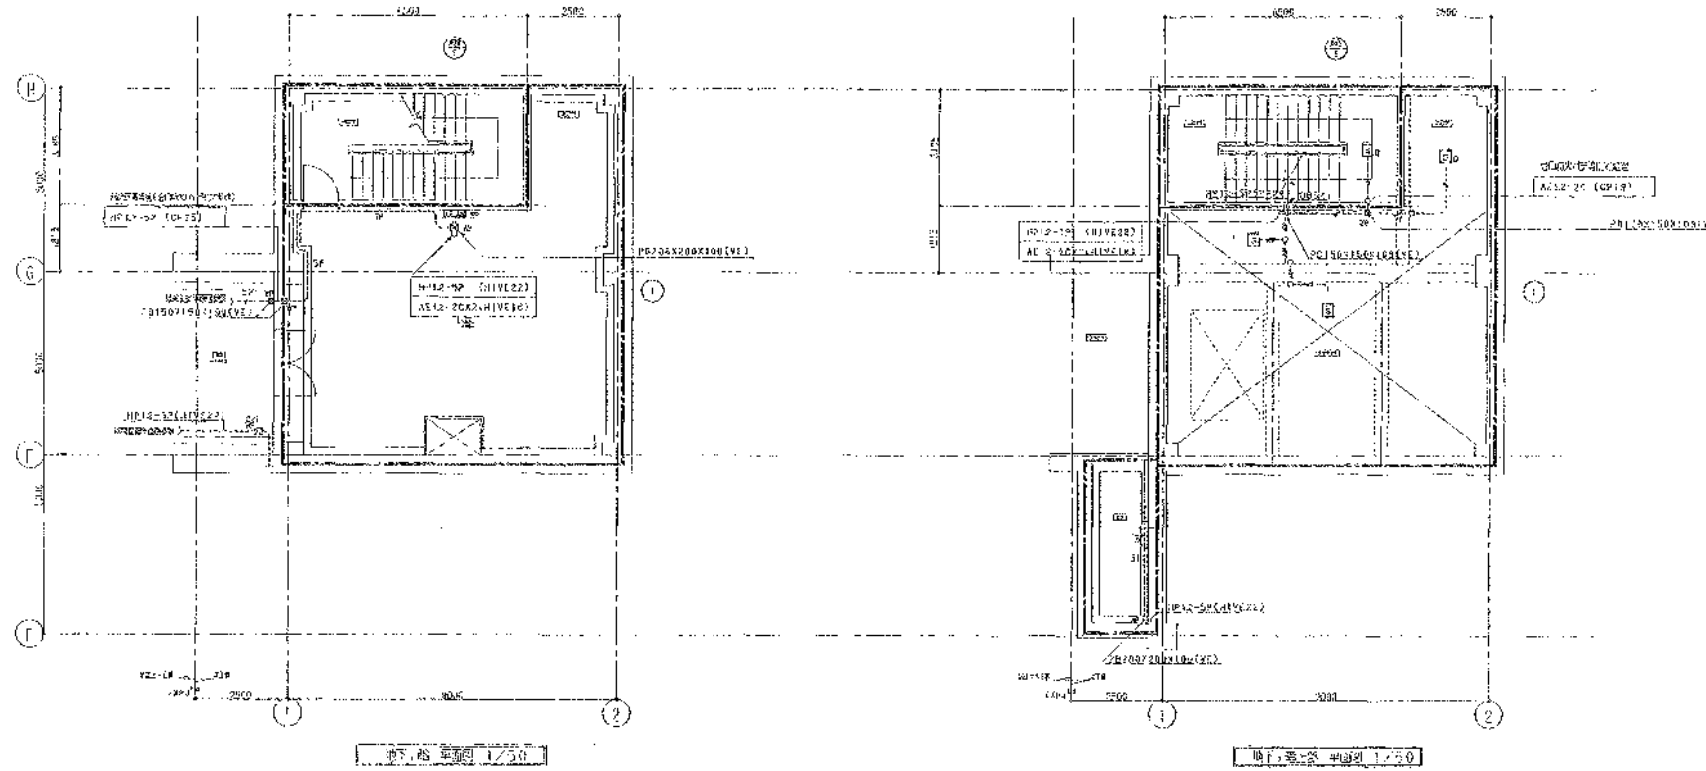


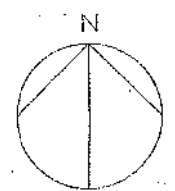


株式会社 日本コン	
主任技術者	審査者
岡本幸康	森光良才
担当	金藤 洋


完成図

工事名	岡山浄化センター建設工事		
図面名称	火災検知設備 汚泥脱水機 地下1階、地下1階上部等面	縮尺	1:100
日本下水道学会	設計	審査	1AE-23



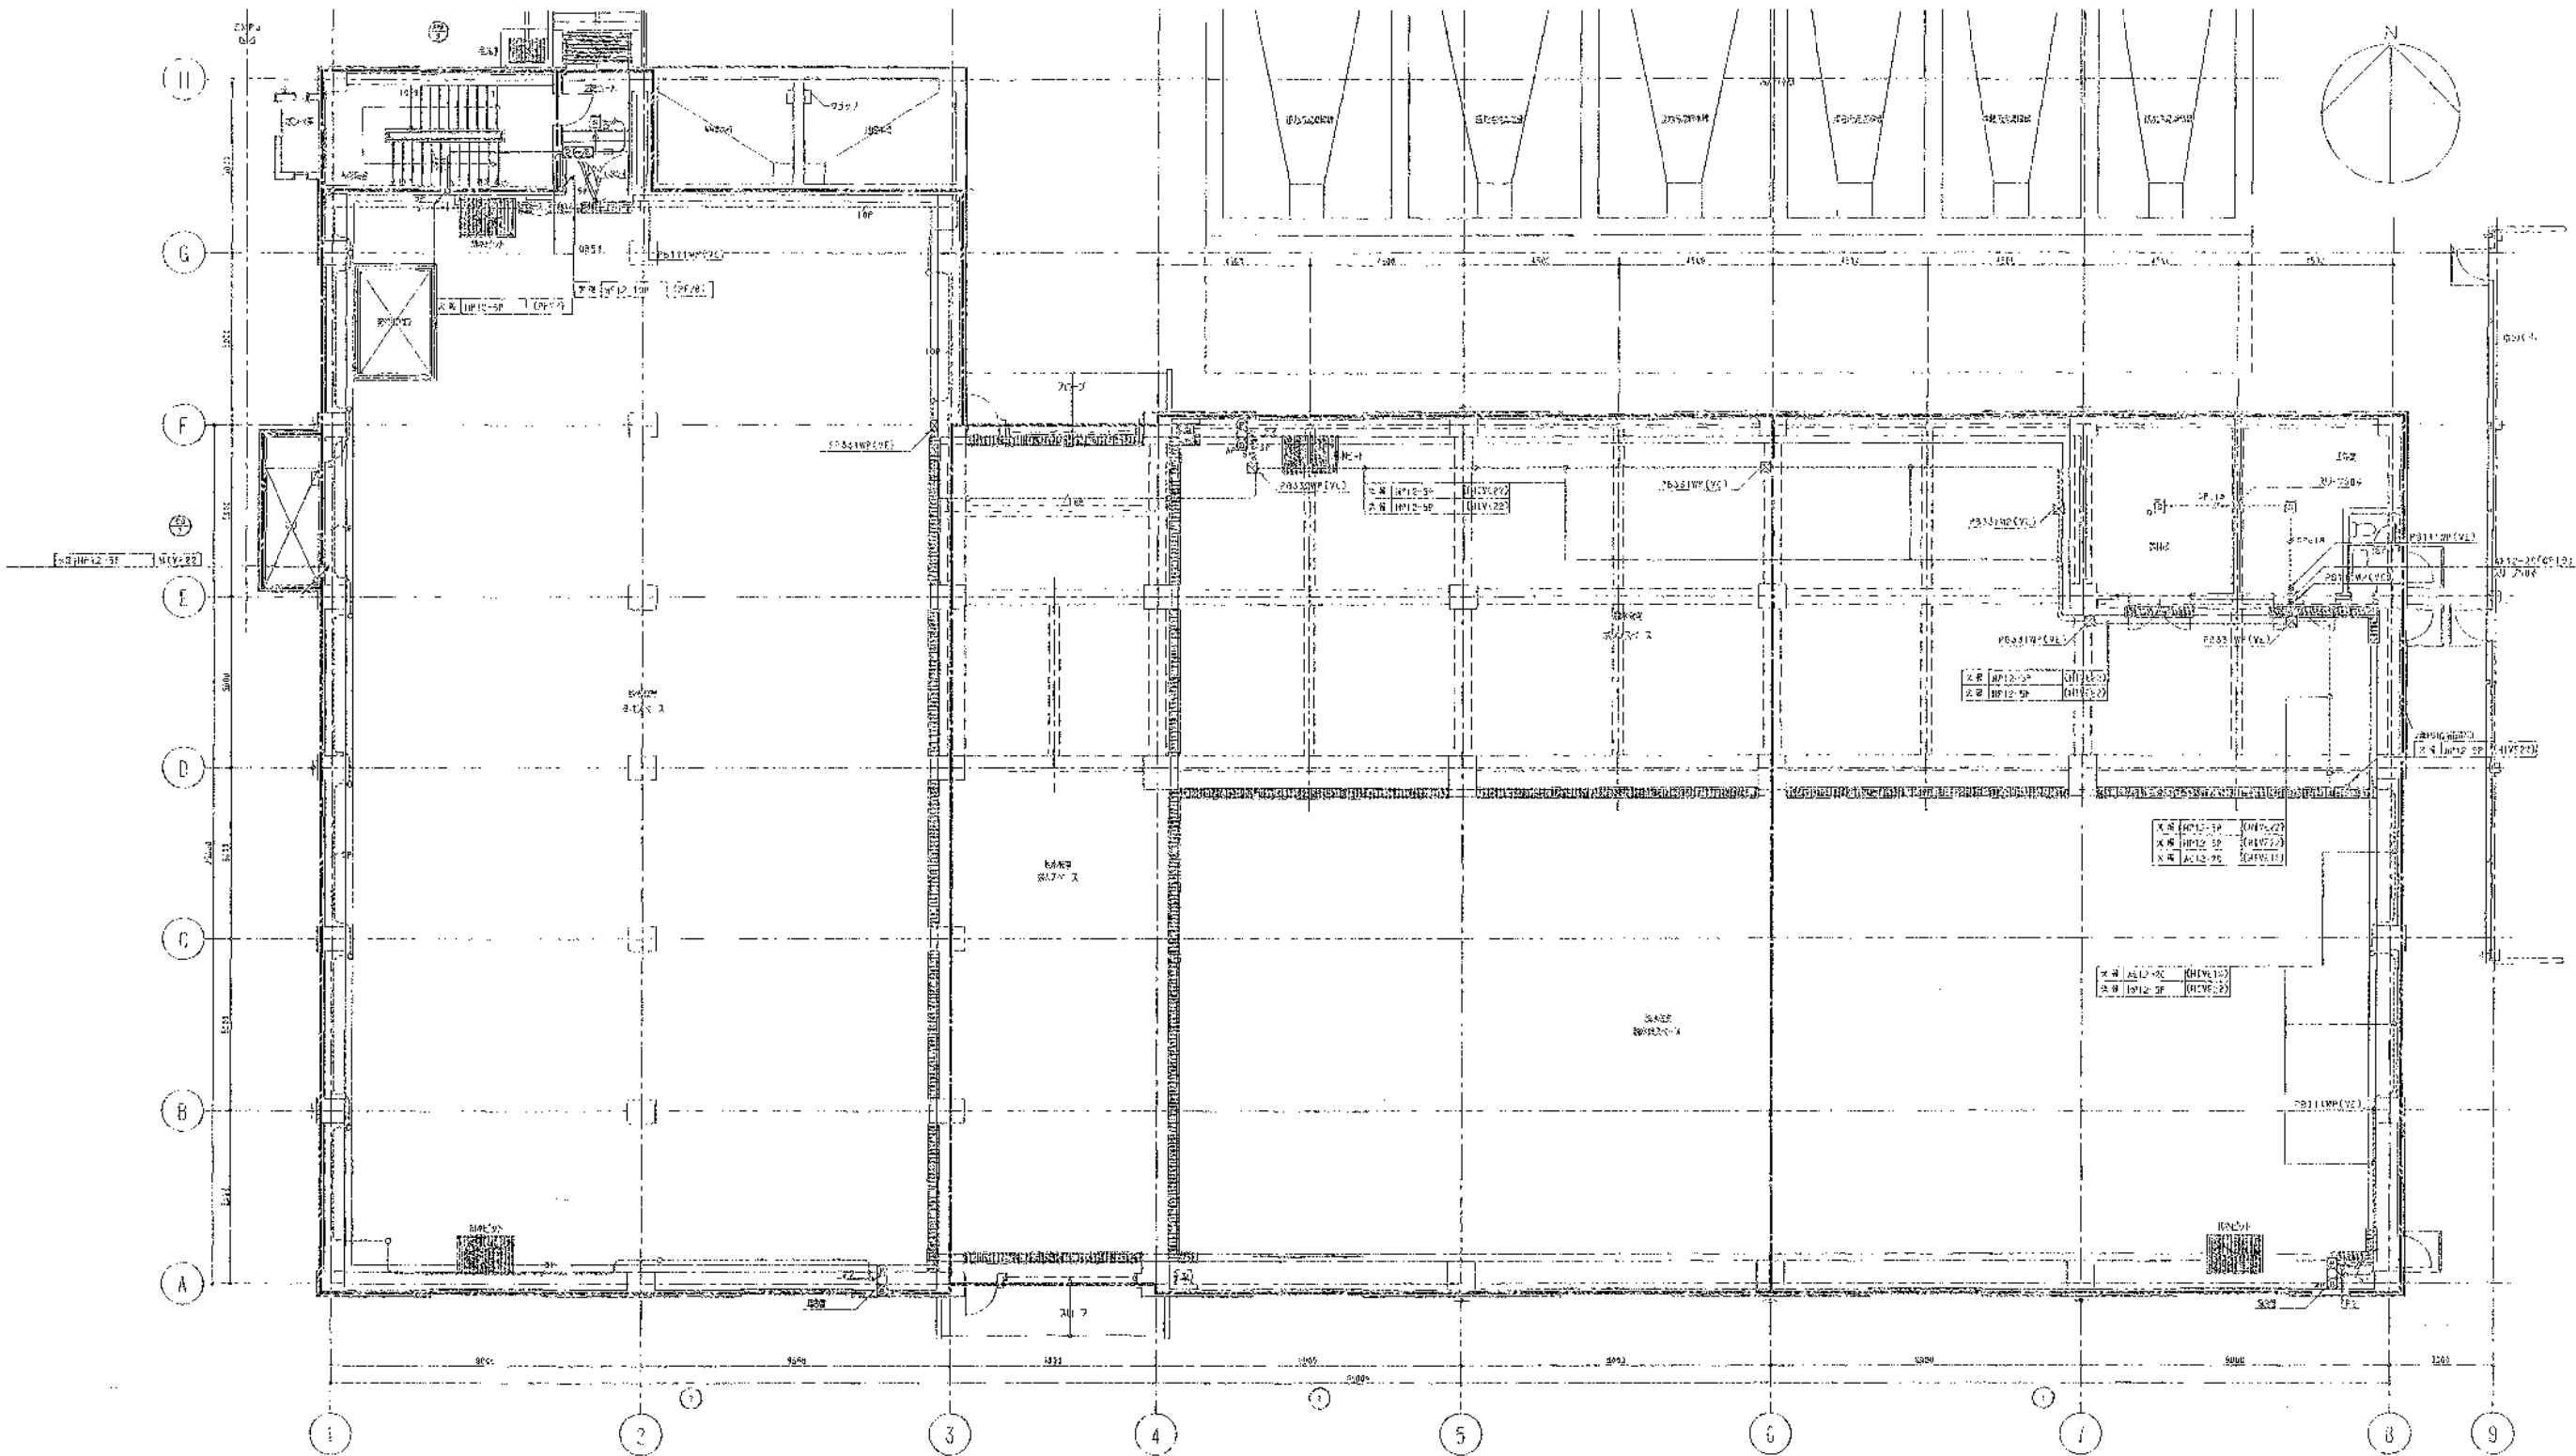

1/100



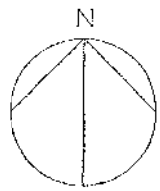


完成図

株式会社 日水コン		
主任技術者	審査者	担当者
阿部孝康	藤光良太	佐藤 淳

工事名	岡原浄化センター建設工事		
図面名称	火災報知設備 汚泥処理棟 (階平面図)		縮尺 1:100
日本下水道事業団	年度	月	1A2-34



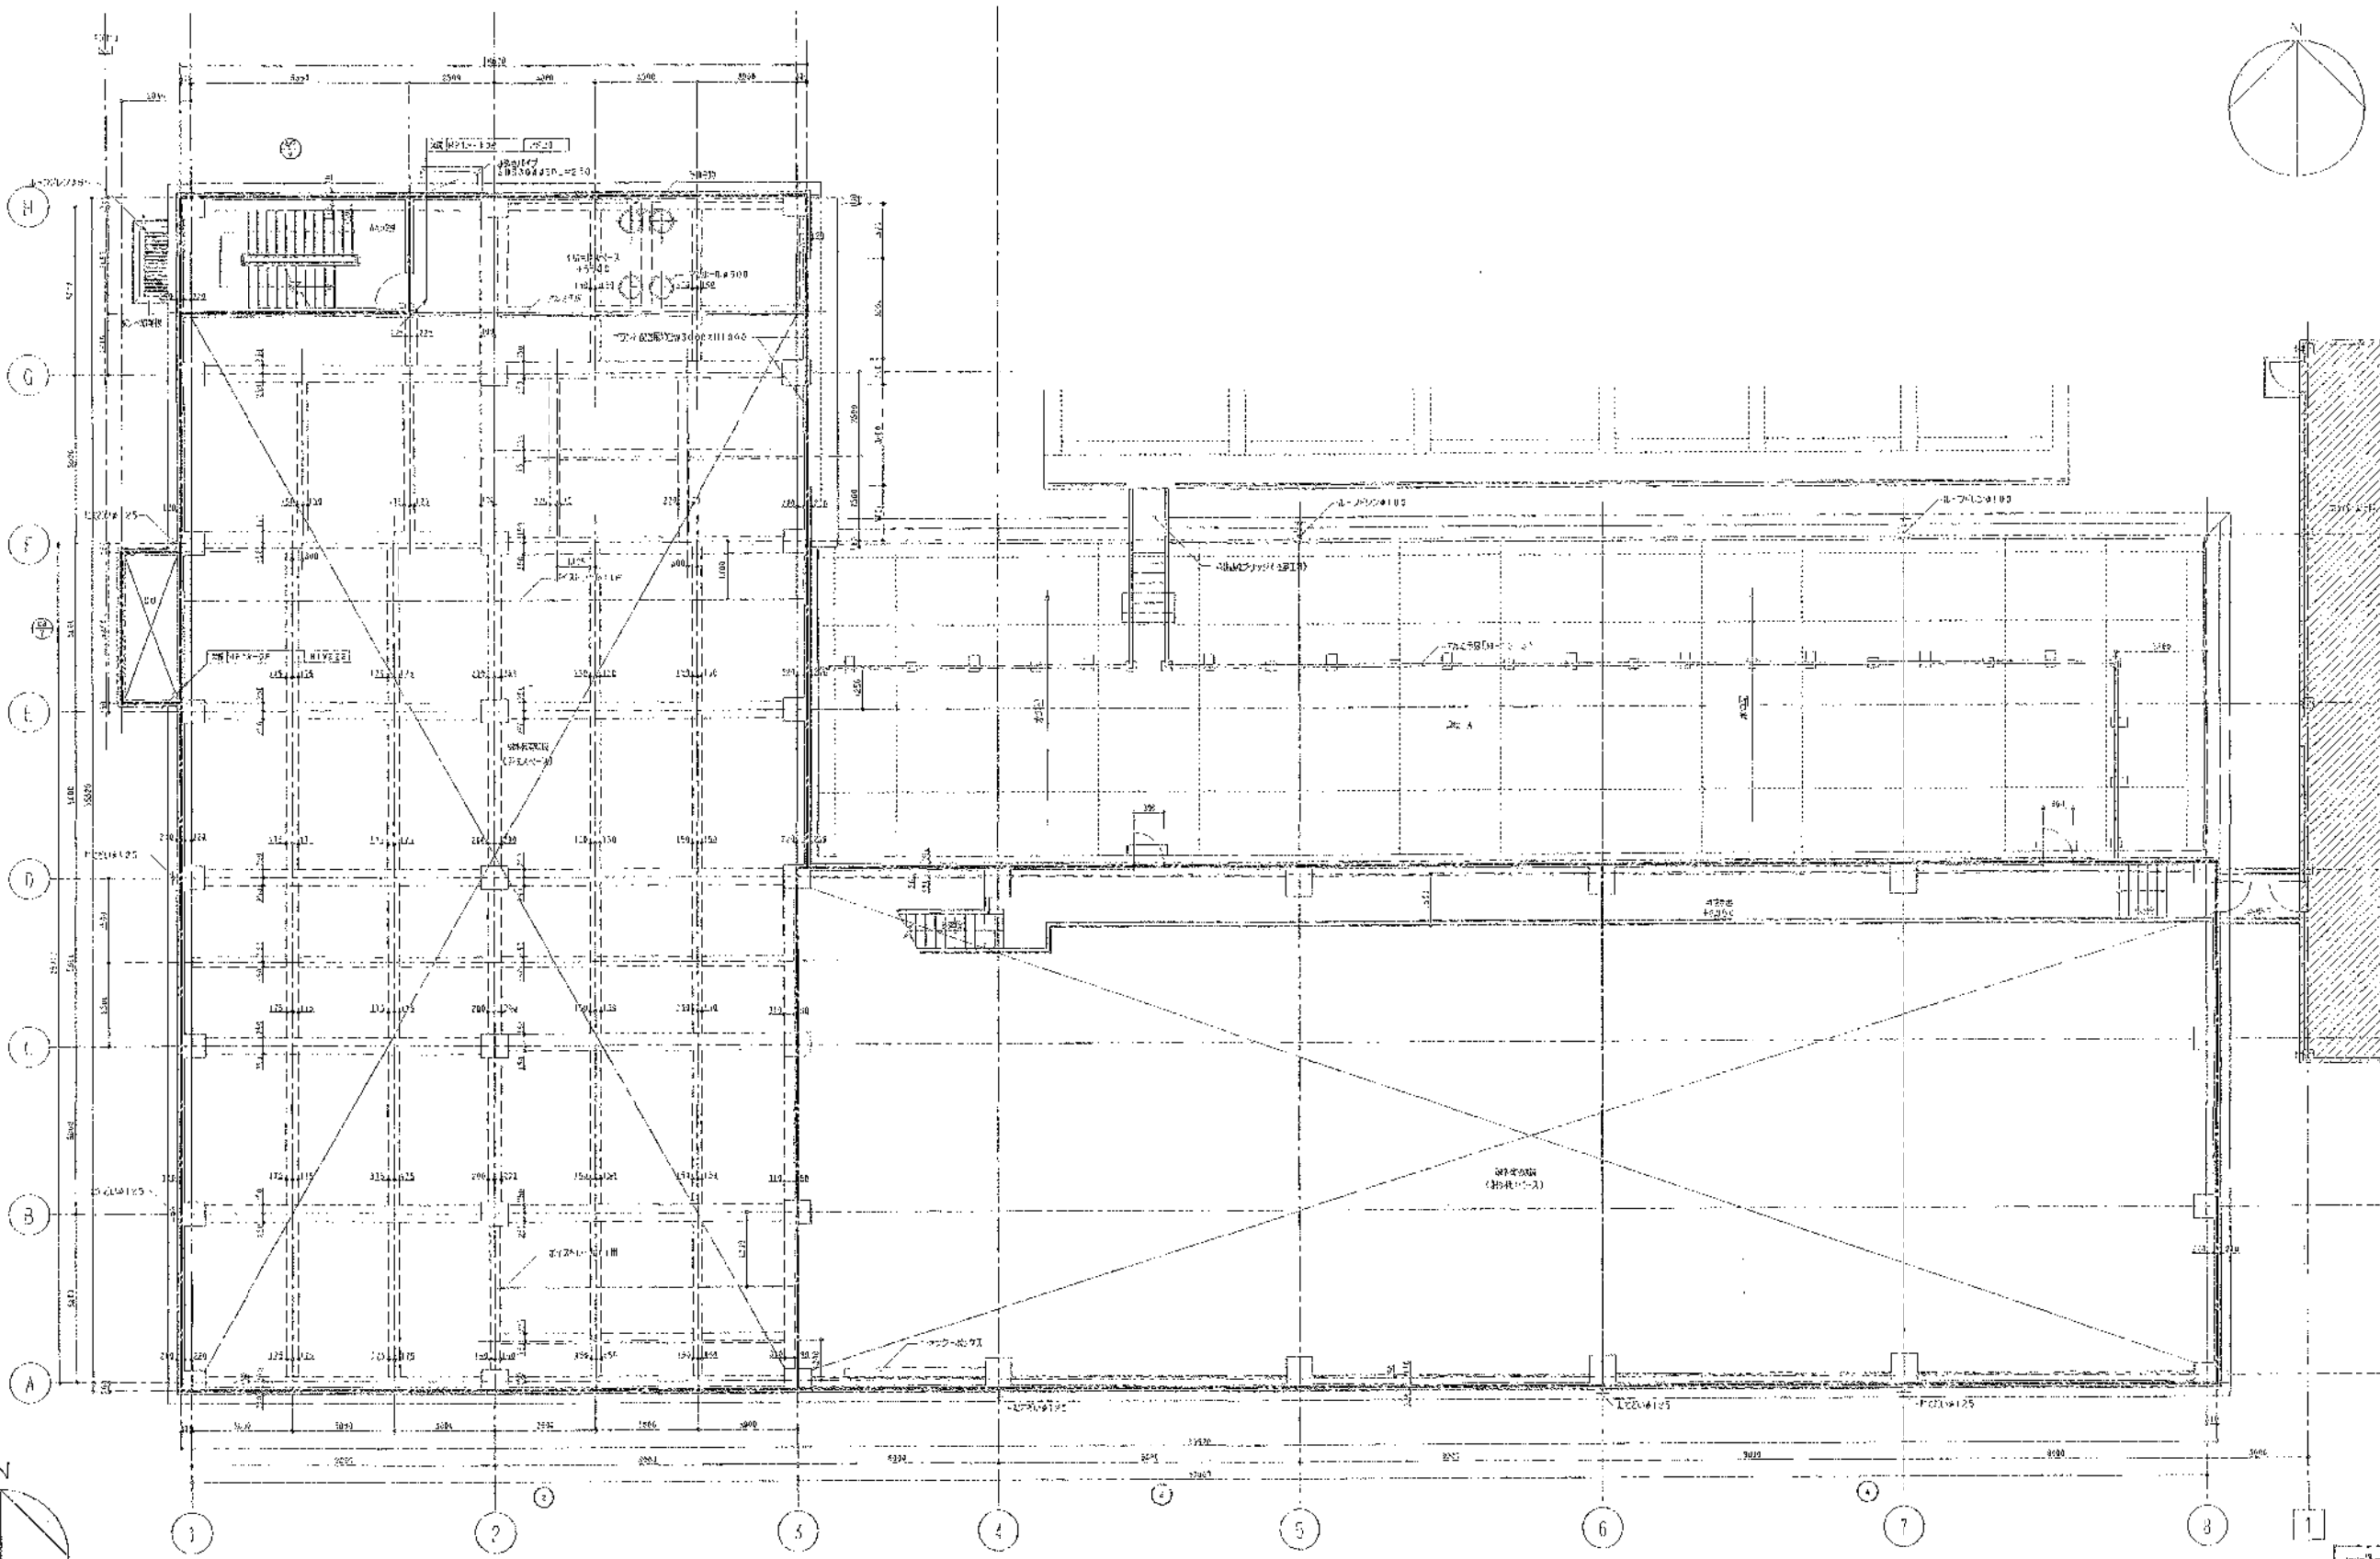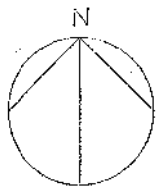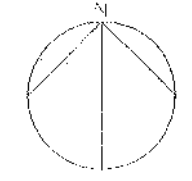

完成図

株式会社 日水コン	
主任技術者	担当者
岡本孝康	森光良文
	松藤洋

工事名	岡東浄化センター建設工事				
図面名称	火災報知設備 汚泥処理機 2階平面図(下設) 縮尺 1:100				
日本下水道業団	設計	監理	調査	図面番号	図面シート
平成 年 月				IAE-25	

