



1 1 階 平 面 図 1/100

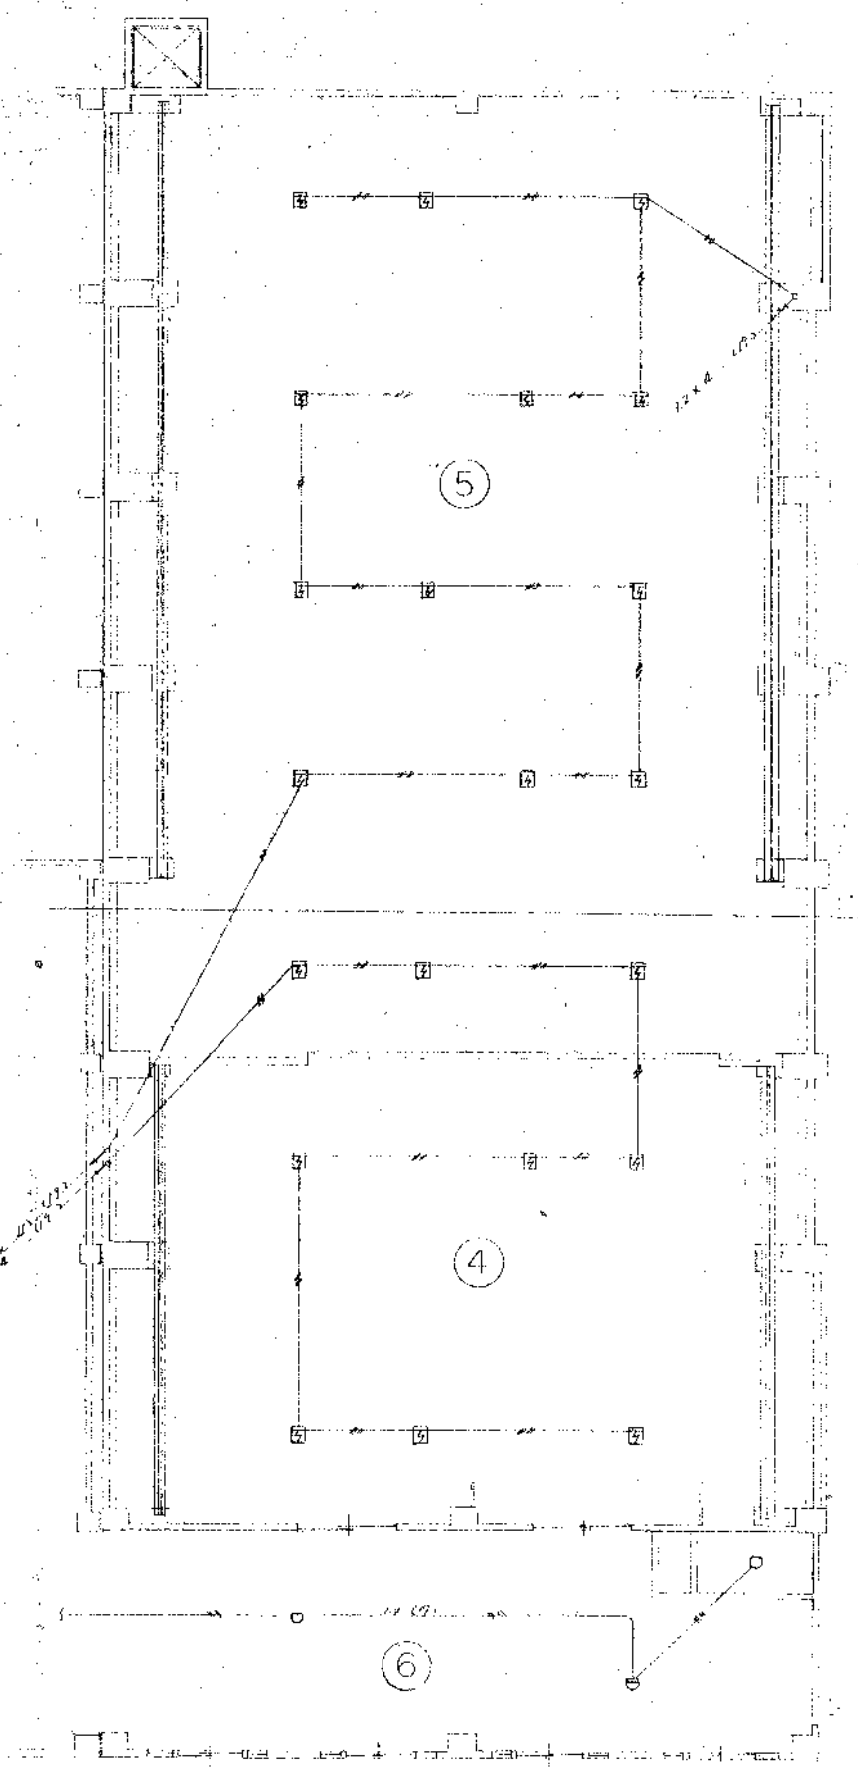


2 2 階 平 面 図 1/100

名称	金岡ビル建設電気設備工事		
種別	火災報知設備	竣工図	
縮尺	1:100	枚数	1/10
設計	株式会社協和電研	監理	1/10
製図		校核	1/10

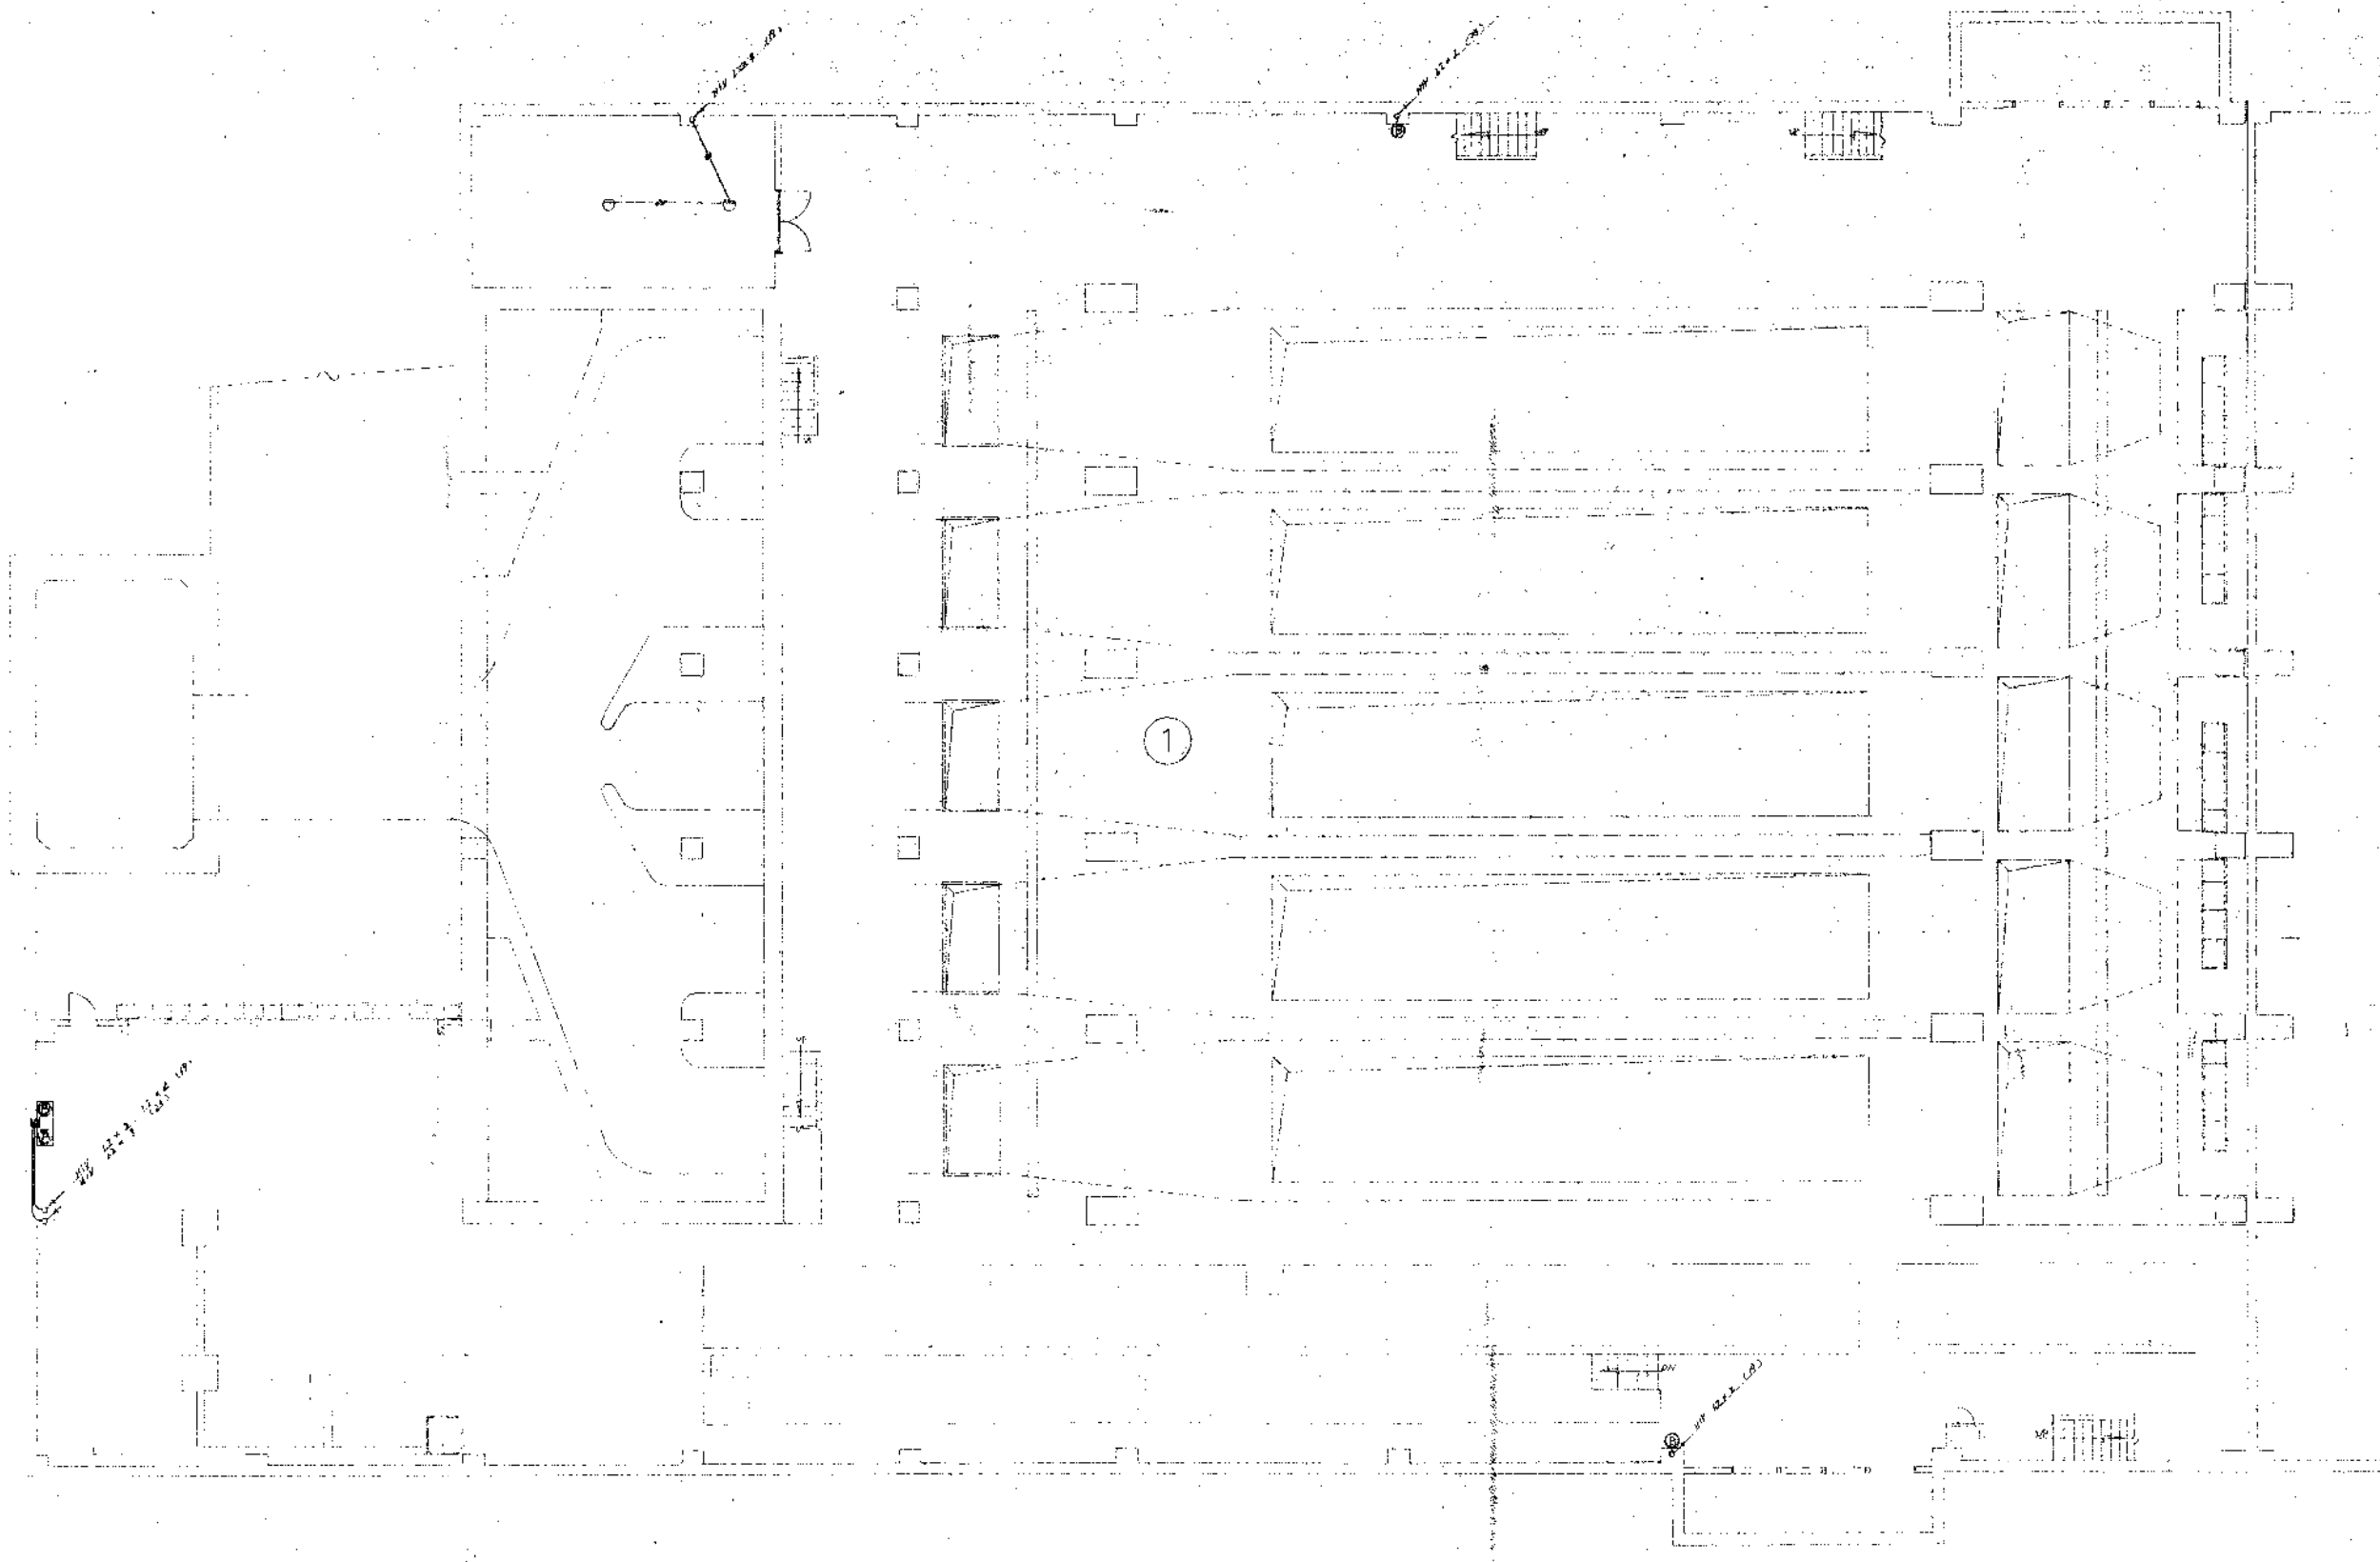

地下1層平面図 1/100

名称	金剛ポンプ場建築電気設備工事		
種別	火災報知設備	竣工図	

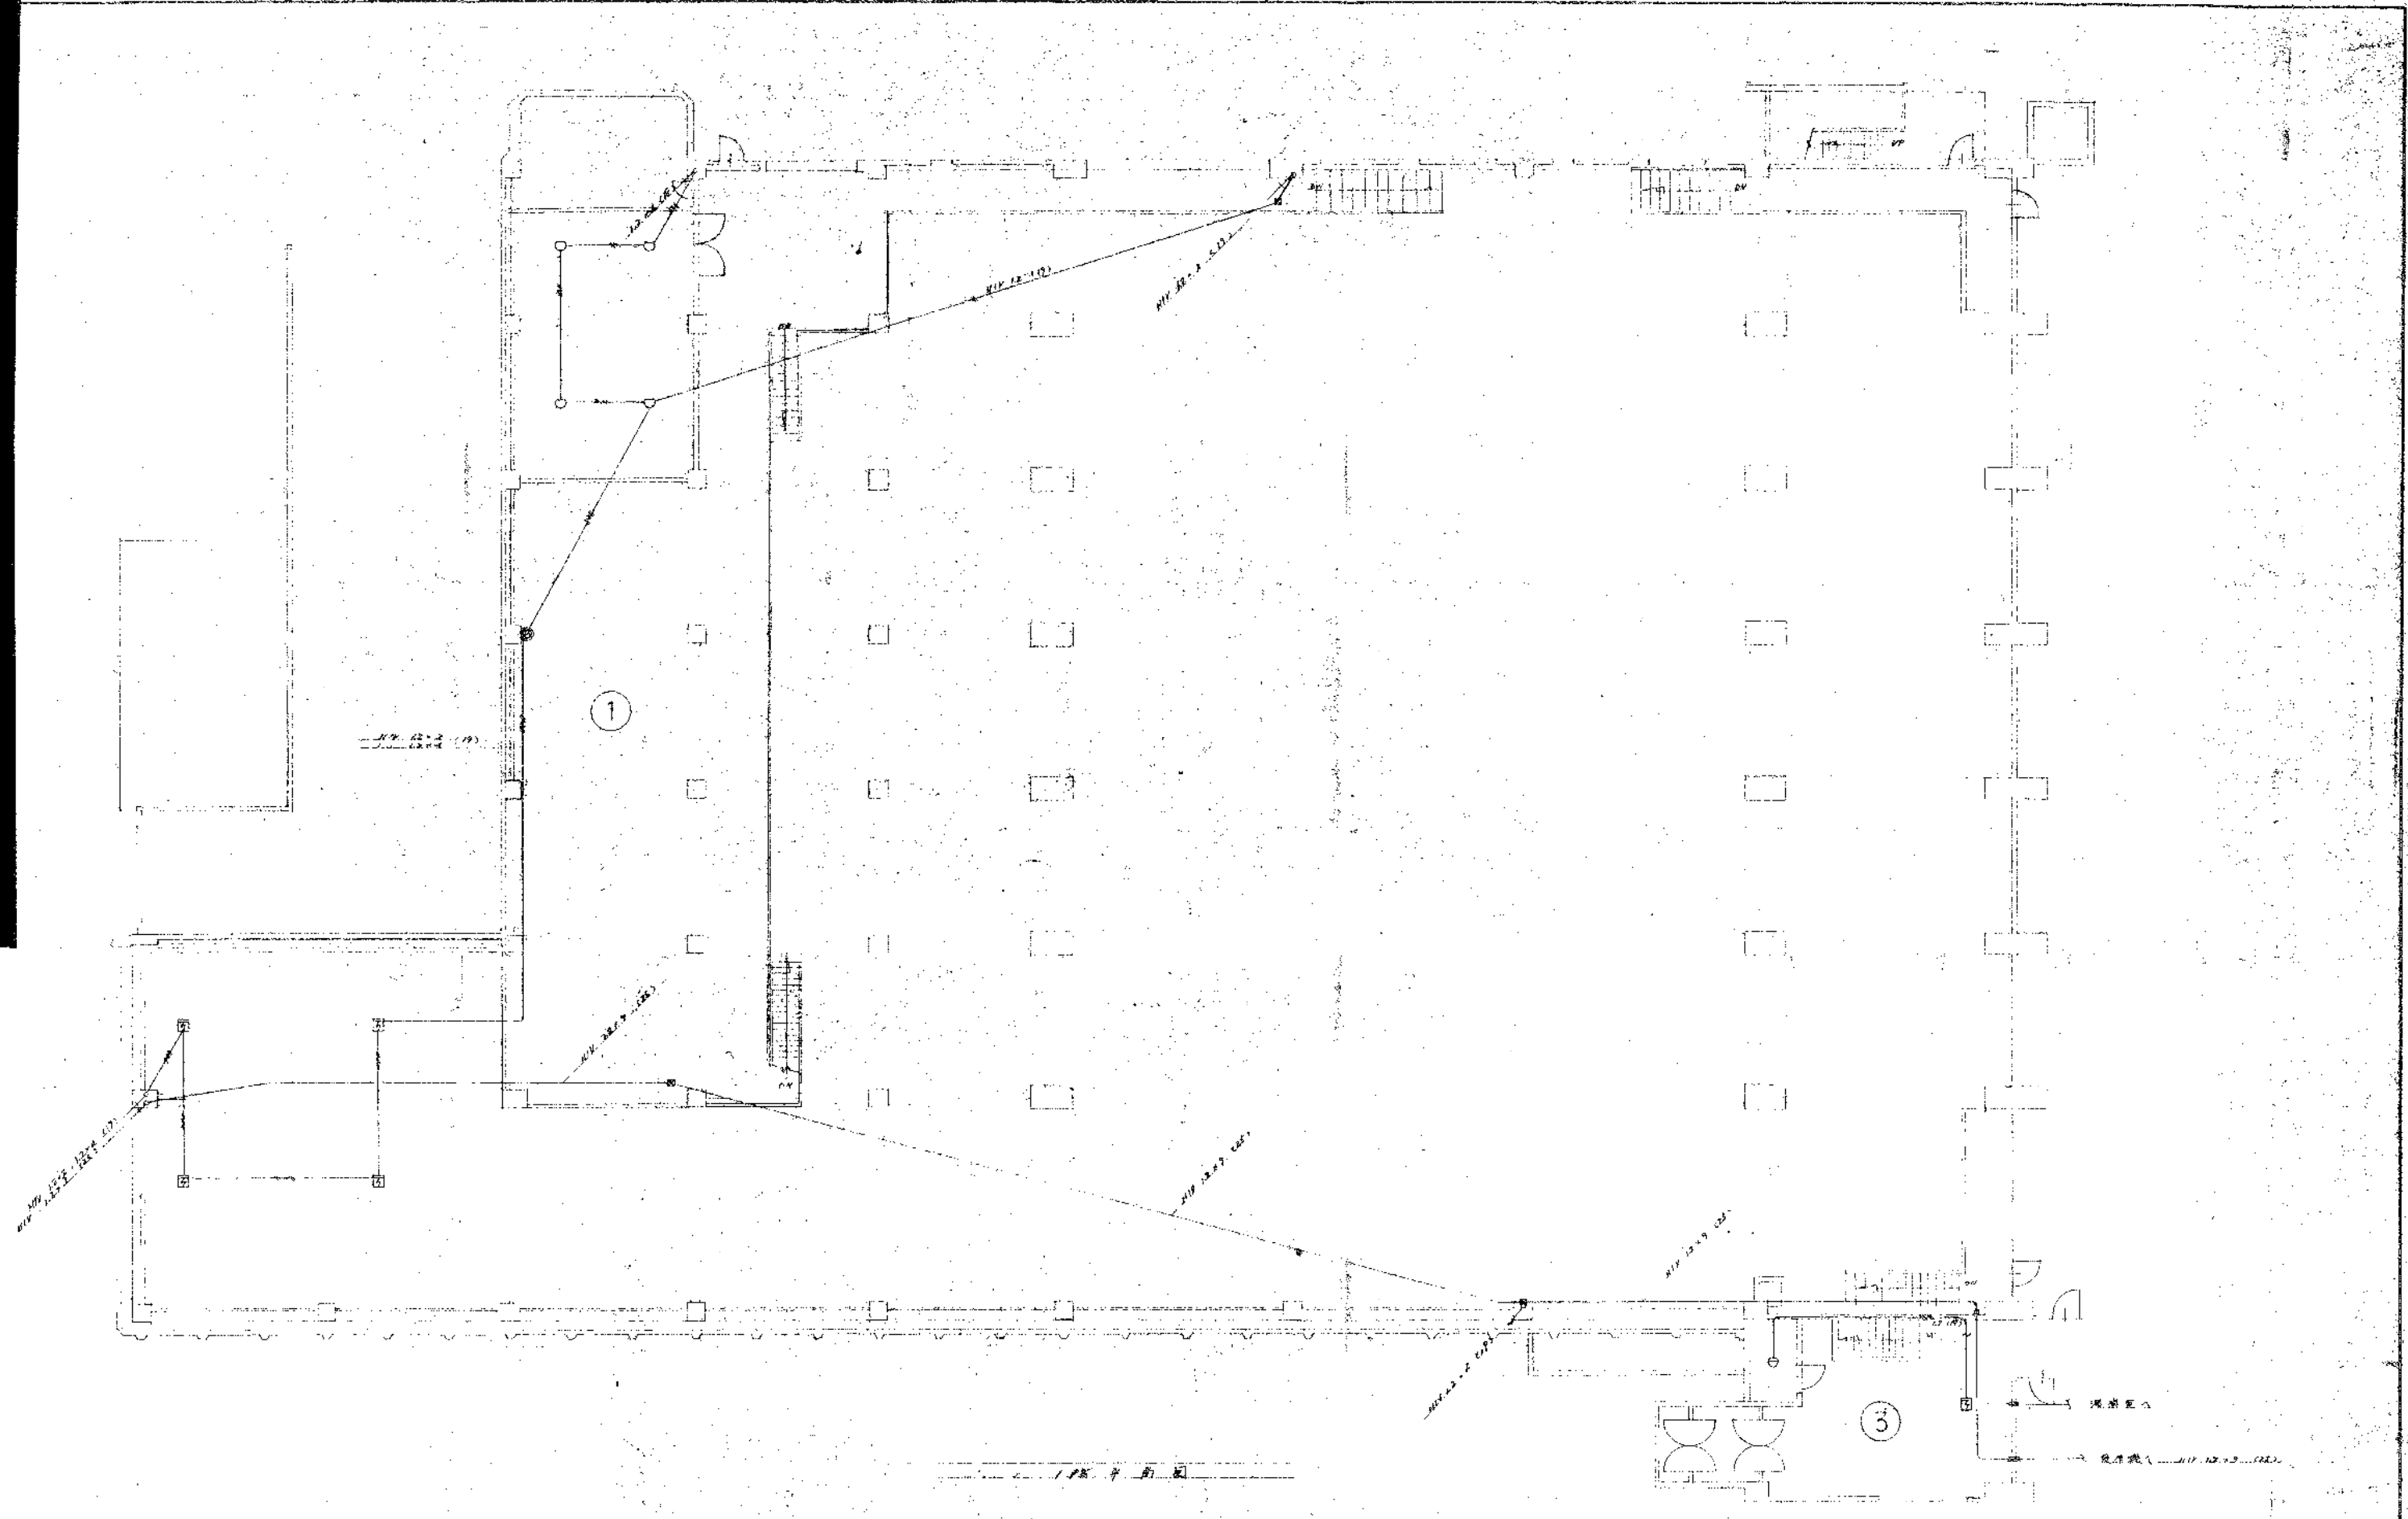







名称	全開ビルビル電気設備工事		
種別	火災報知設備	竣工図	

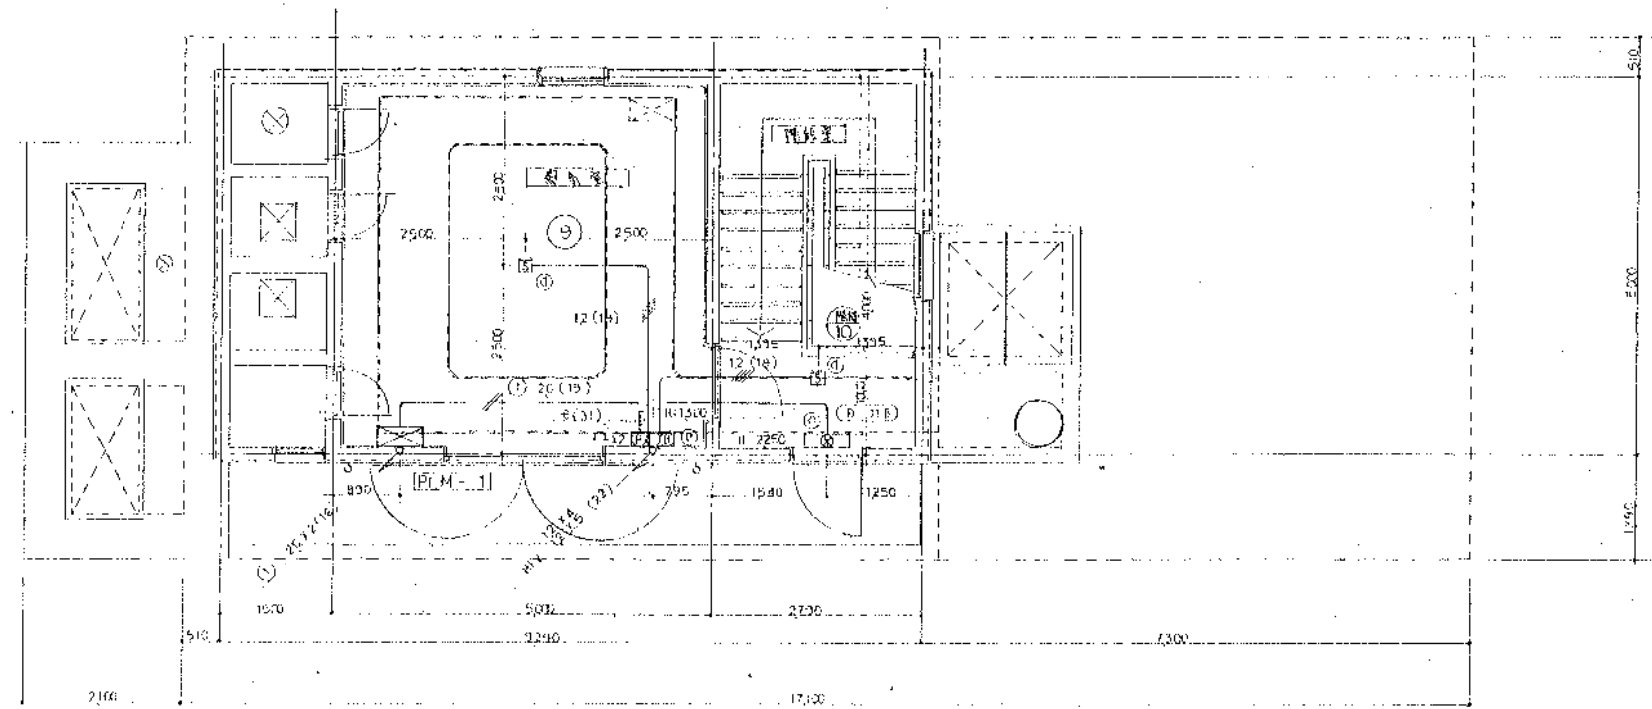

1階 平面図 S = 1750

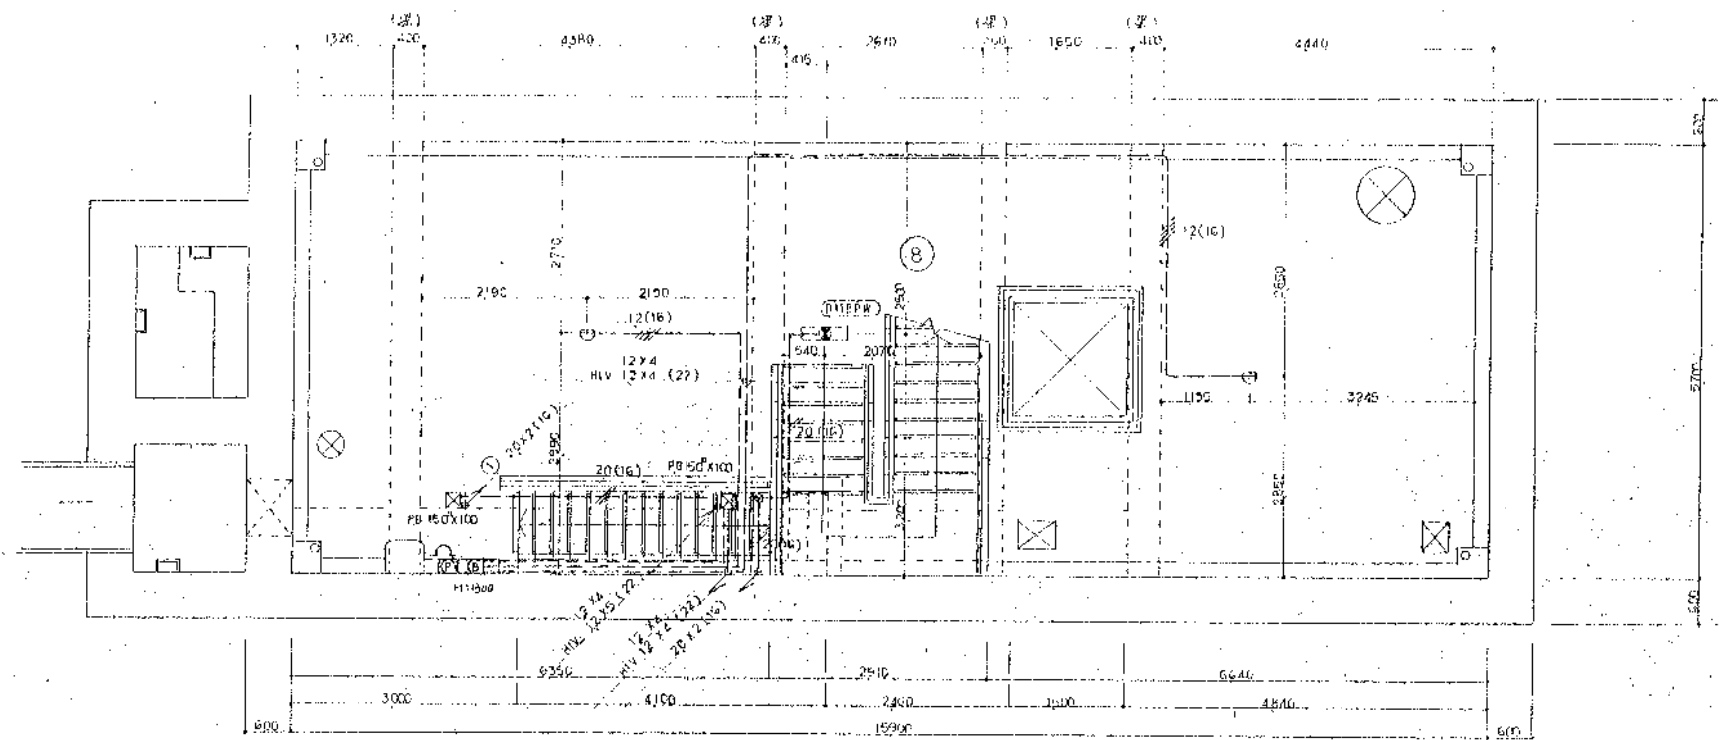

B1階 平面図 S = 1750

工務名	金田建設株式会社	承認
図名	自動火災報知器 点検設備図	後
縮尺	1/50	昭和 年 月 日
4/7		製

マイクロ番号 1657