

(A)	201 a	2.0X3, E2.0	(25)
	202 a	2.0X2	
(B)	201 a	2.0X3, E2.0	(25)
	311	2.0X2	(19)
(C)	191	2.0X2, E2.0 (PF16)	
	201	2.0X2	(PF18)
(D)	201 a	2.0X3, E2.0	(25)
	202 a	2.0X2	(19)
(E)	191	2.0X2, E2.0 (PF16)	
	201	2.0X2	(PF18)

スクリーン室	し選機室	集電室	ホール
FSS1MPA-401 X 8	FSS1MPA-401 X 8	FSS4-402 X 20	K1-FSS4-402 X 1
K1-JS109A-401 X 6	K1-JS109A-401 X 3	K1-FSS4-402 X 2	SH1-FBP20-10 X 1
JS-303A-300 X 4	JS-303A-300A X 1	SH1-FBP20-10 X 1	DS X 1
TE-SH1-FBP20-10 X 1	JS-SH1-FBP22-10 X 1	SH1-FBP23-10 X 2	FSS1-401 X 1
JS-SH1-FBP22-10 X 2			SPS X 1
	ホッパ室	調剤室	
	FSS1MPA-401 X 8	RK1-FST10-402 X 3	
	K1-JS109A-401 X 2		
	JS-303A-300 X 2		
	JS-SH1-FBP22-10 X 1		


1階上部 平面図 1/100

2階 平面図 1/100

主任技師者	監督者	担当者
岡本孝康	中山 昇	佐藤 淳

工事名	岡地浄化センター建設工事		
図面名称	スクリーン機 電打設備 1階上部 2階平面図	縮尺	1/100
日本下水道事業団	年度	月	日
平成	年	月	日
			13A3-B

完成図

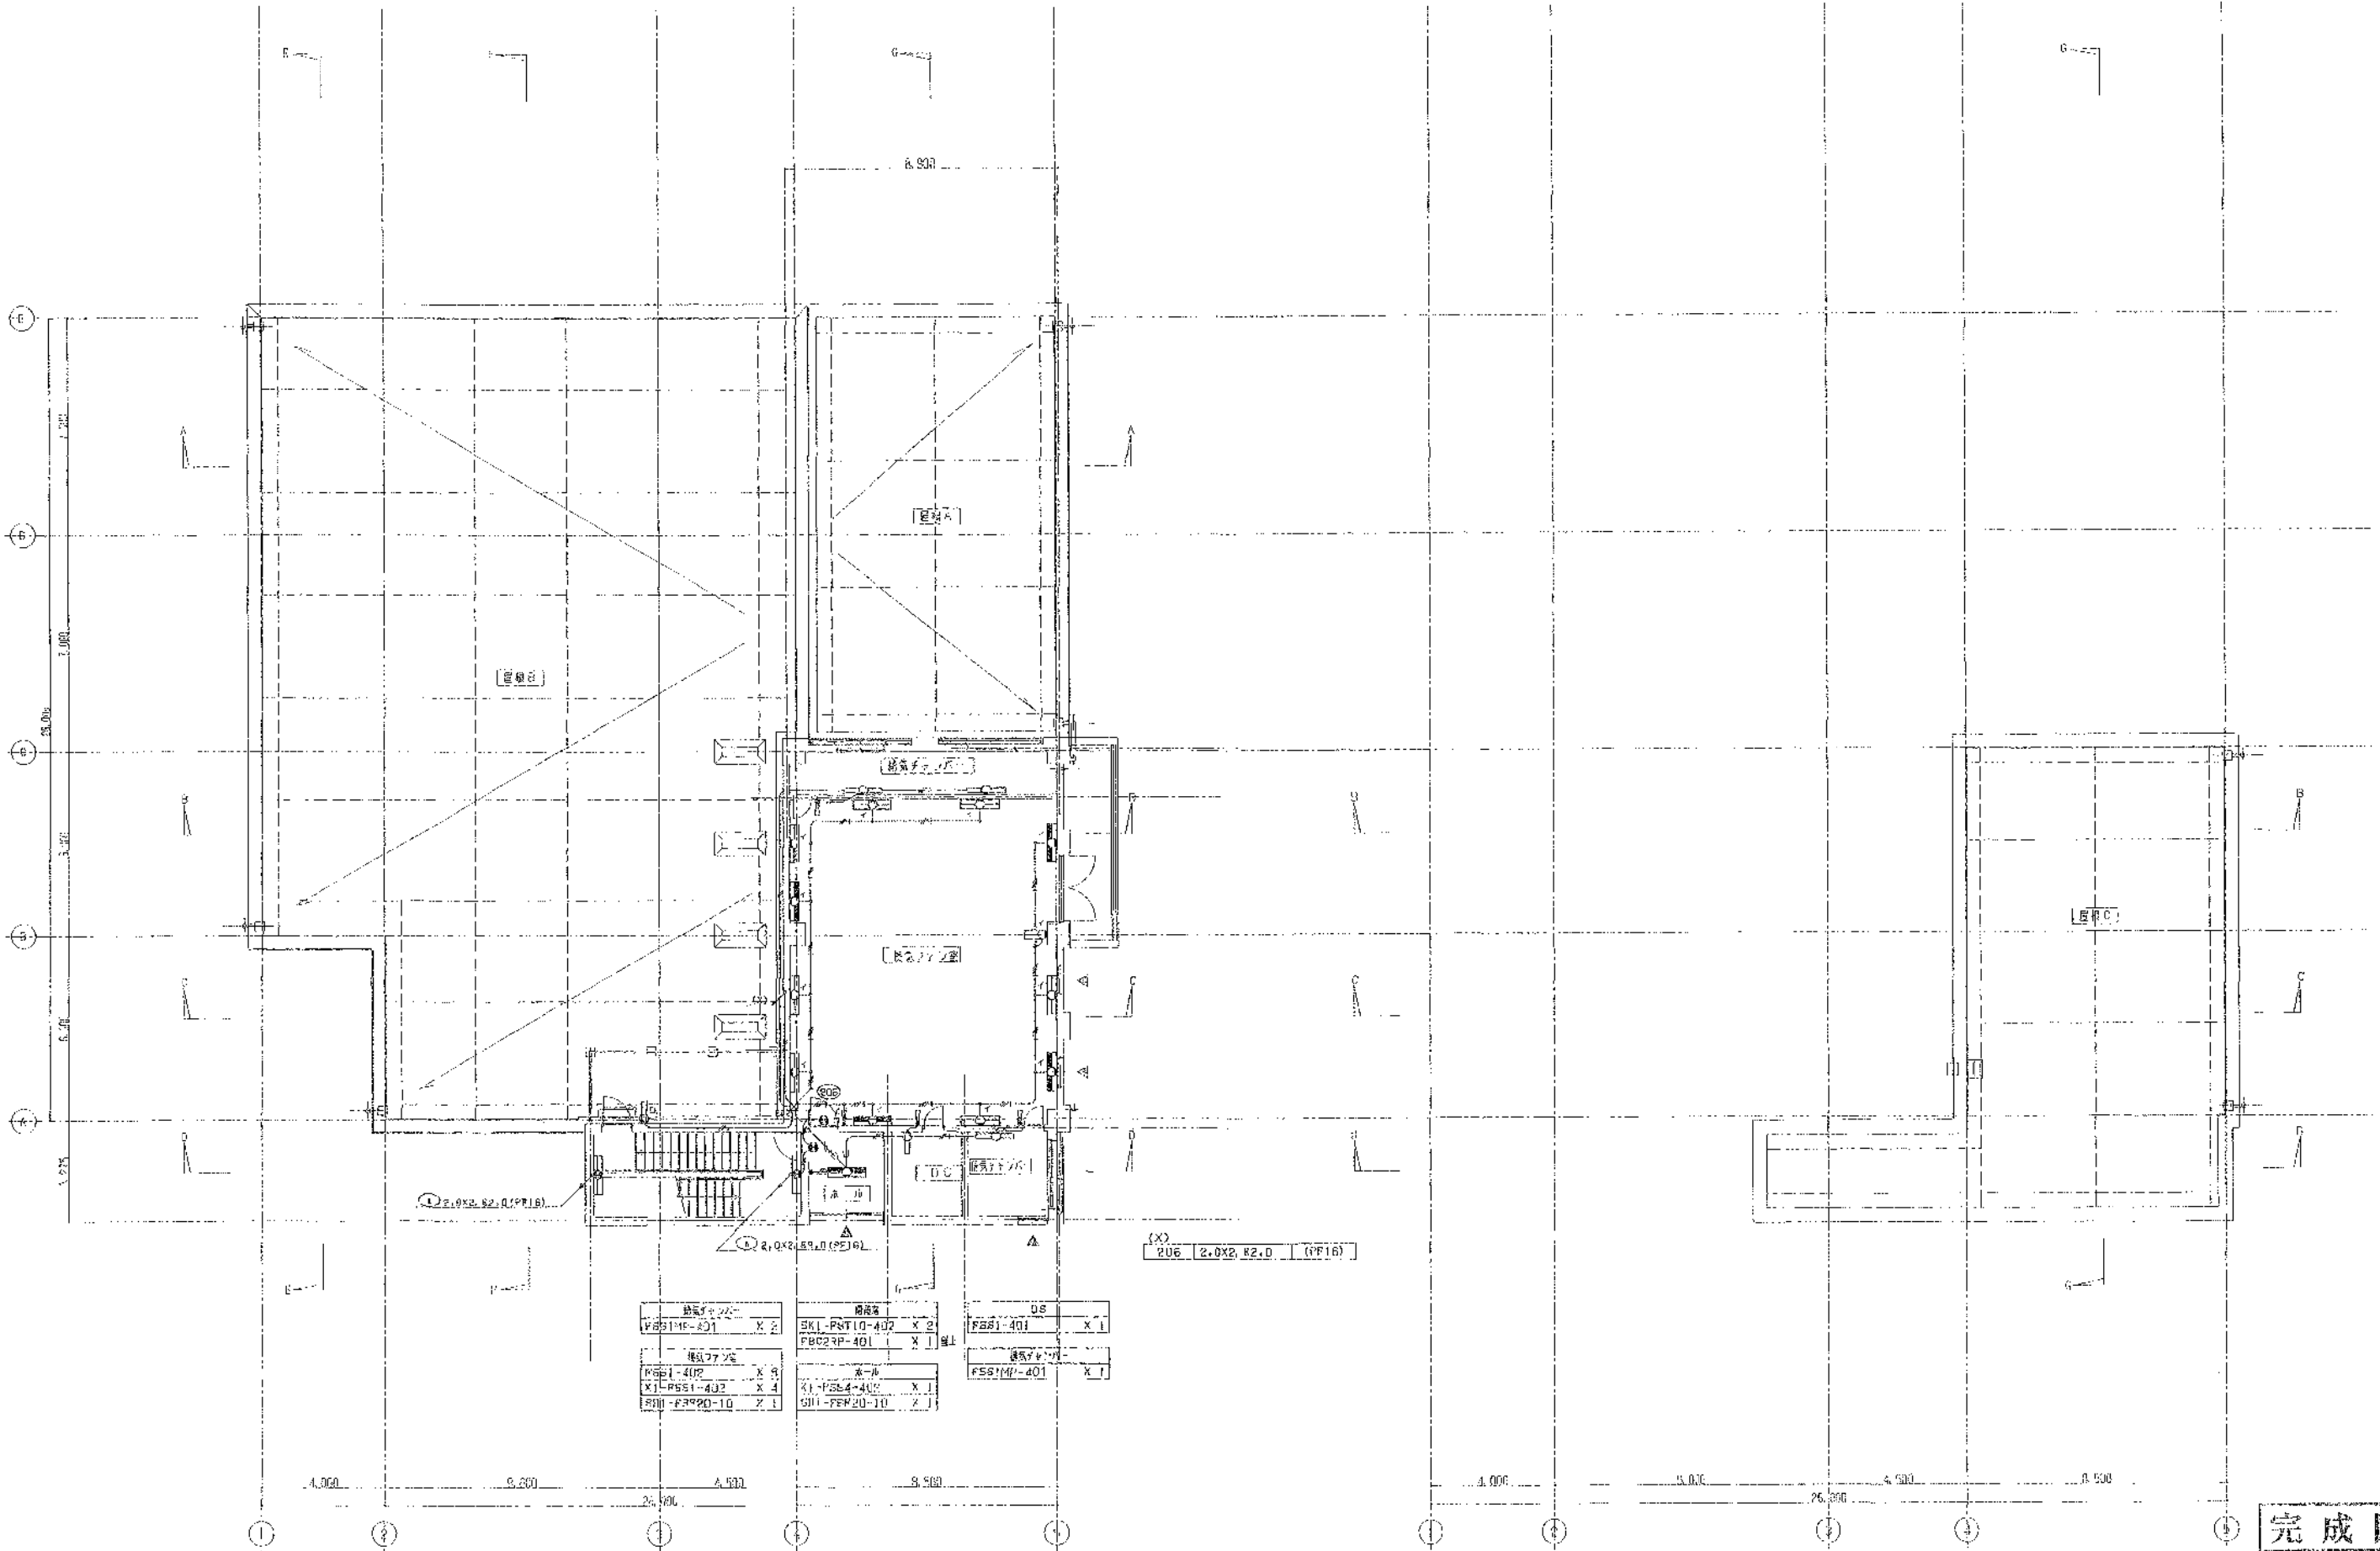

機器名	数量	機器名	数量	機器名	数量
FSS1M-401	X 2	SK1-PNT10-402	X 2	FSS1-401	X 1
		FBC2RP-401	X 1		
機器名	数量	機器名	数量	機器名	数量
FSS1-402	X 9	ホール	X 1	FSS1M-401	X 1
X1-FSS1-402	X 4	X1-FSS1-402	X 1		
S111-FSP20-10	X 1	S111-FSP20-10	X 1		

3階 平面図 1/100

R階 平面図 1/100

完成図

主任技術者	審査者	担当者
岡本孝康	中山 邦	佐藤 博

図面名称	スクリーン機 選別設備 3階・R階平面図	1:100	
日本下水道事業団		図面番号	134E-7
平成 年 月			



記号	名称	説明
☒	自火用設備	HP型：0型機
☒	燃焼用機	発煙設備 露出形
☒	排気機	排気機 露出形
☒	排気機	排気機 露出・湯沸形
	露出設備	
	埋込設備	
☒	パネルボックス	形式・仕様による

(注)

1. 特記のない設備は以下の通り。

イ. 仕様指定、スクリーン蓋、シールド型、ホッパ 型

→ 5P HP1.2-5P (HP22)

ロ. 仕様指定

→ 4C BM-AE1.2-4C (13)

→ 4C BM-AE1.2-4C (PF15)

→ 5P HP1.2-5P (PP22)


→ 10P HP1.2-10P (PP22)

2. パネルボックスの仕様は次の通り。

☒ 111 150X150X100 (樹脂製)

☒ PB 150X150X100 (樹脂製) + コンクリートネットフタ

☒ 225 200X200X100 (F500樹脂製)

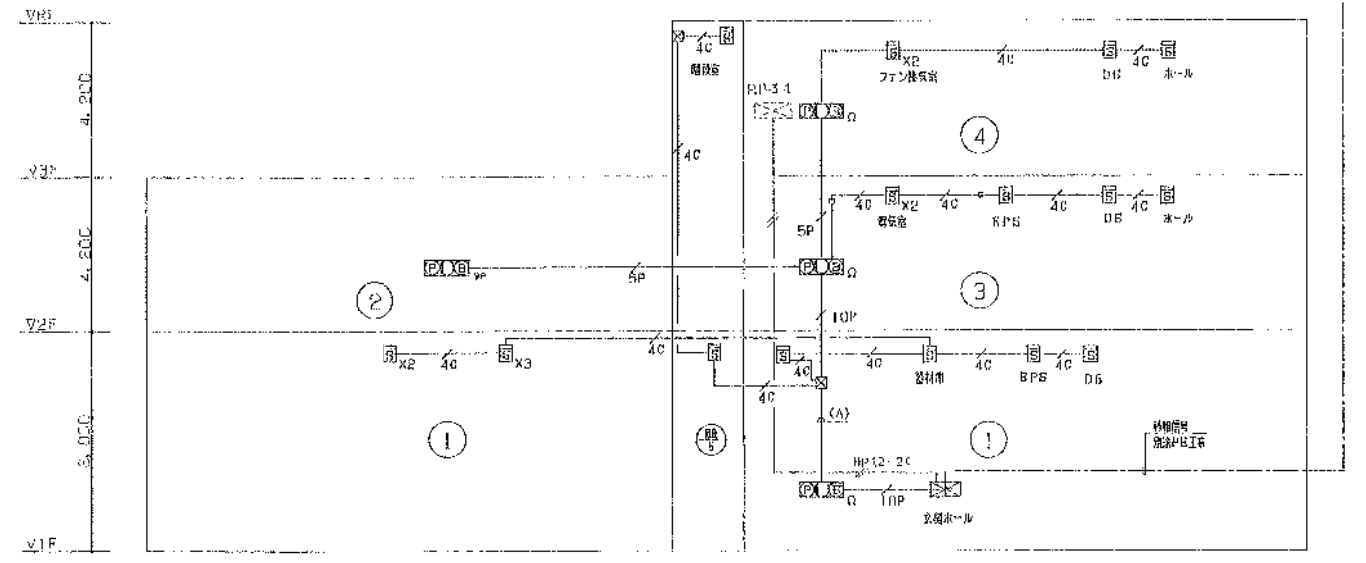


(注)


HP1.2-10P	(PP22)
BM-AE1.2-4C	(PF15)
BM-AE1.2-4C	(PF15)

完成図

主任技術者	監査者	担当者
岡本孝康	中山 昇	佐藤 洋

図面名称	スクリーン機 火災検知設備 凡例・系統図	N.S	
日本下水道事業団	図面番号	15A2-16	図面コード
平成 年 月			

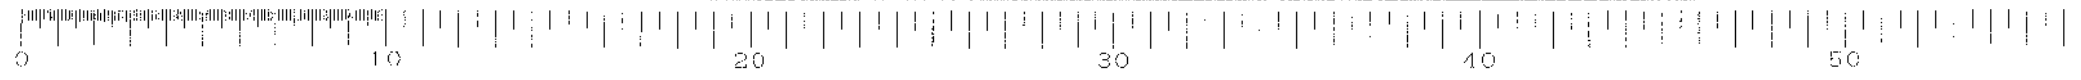

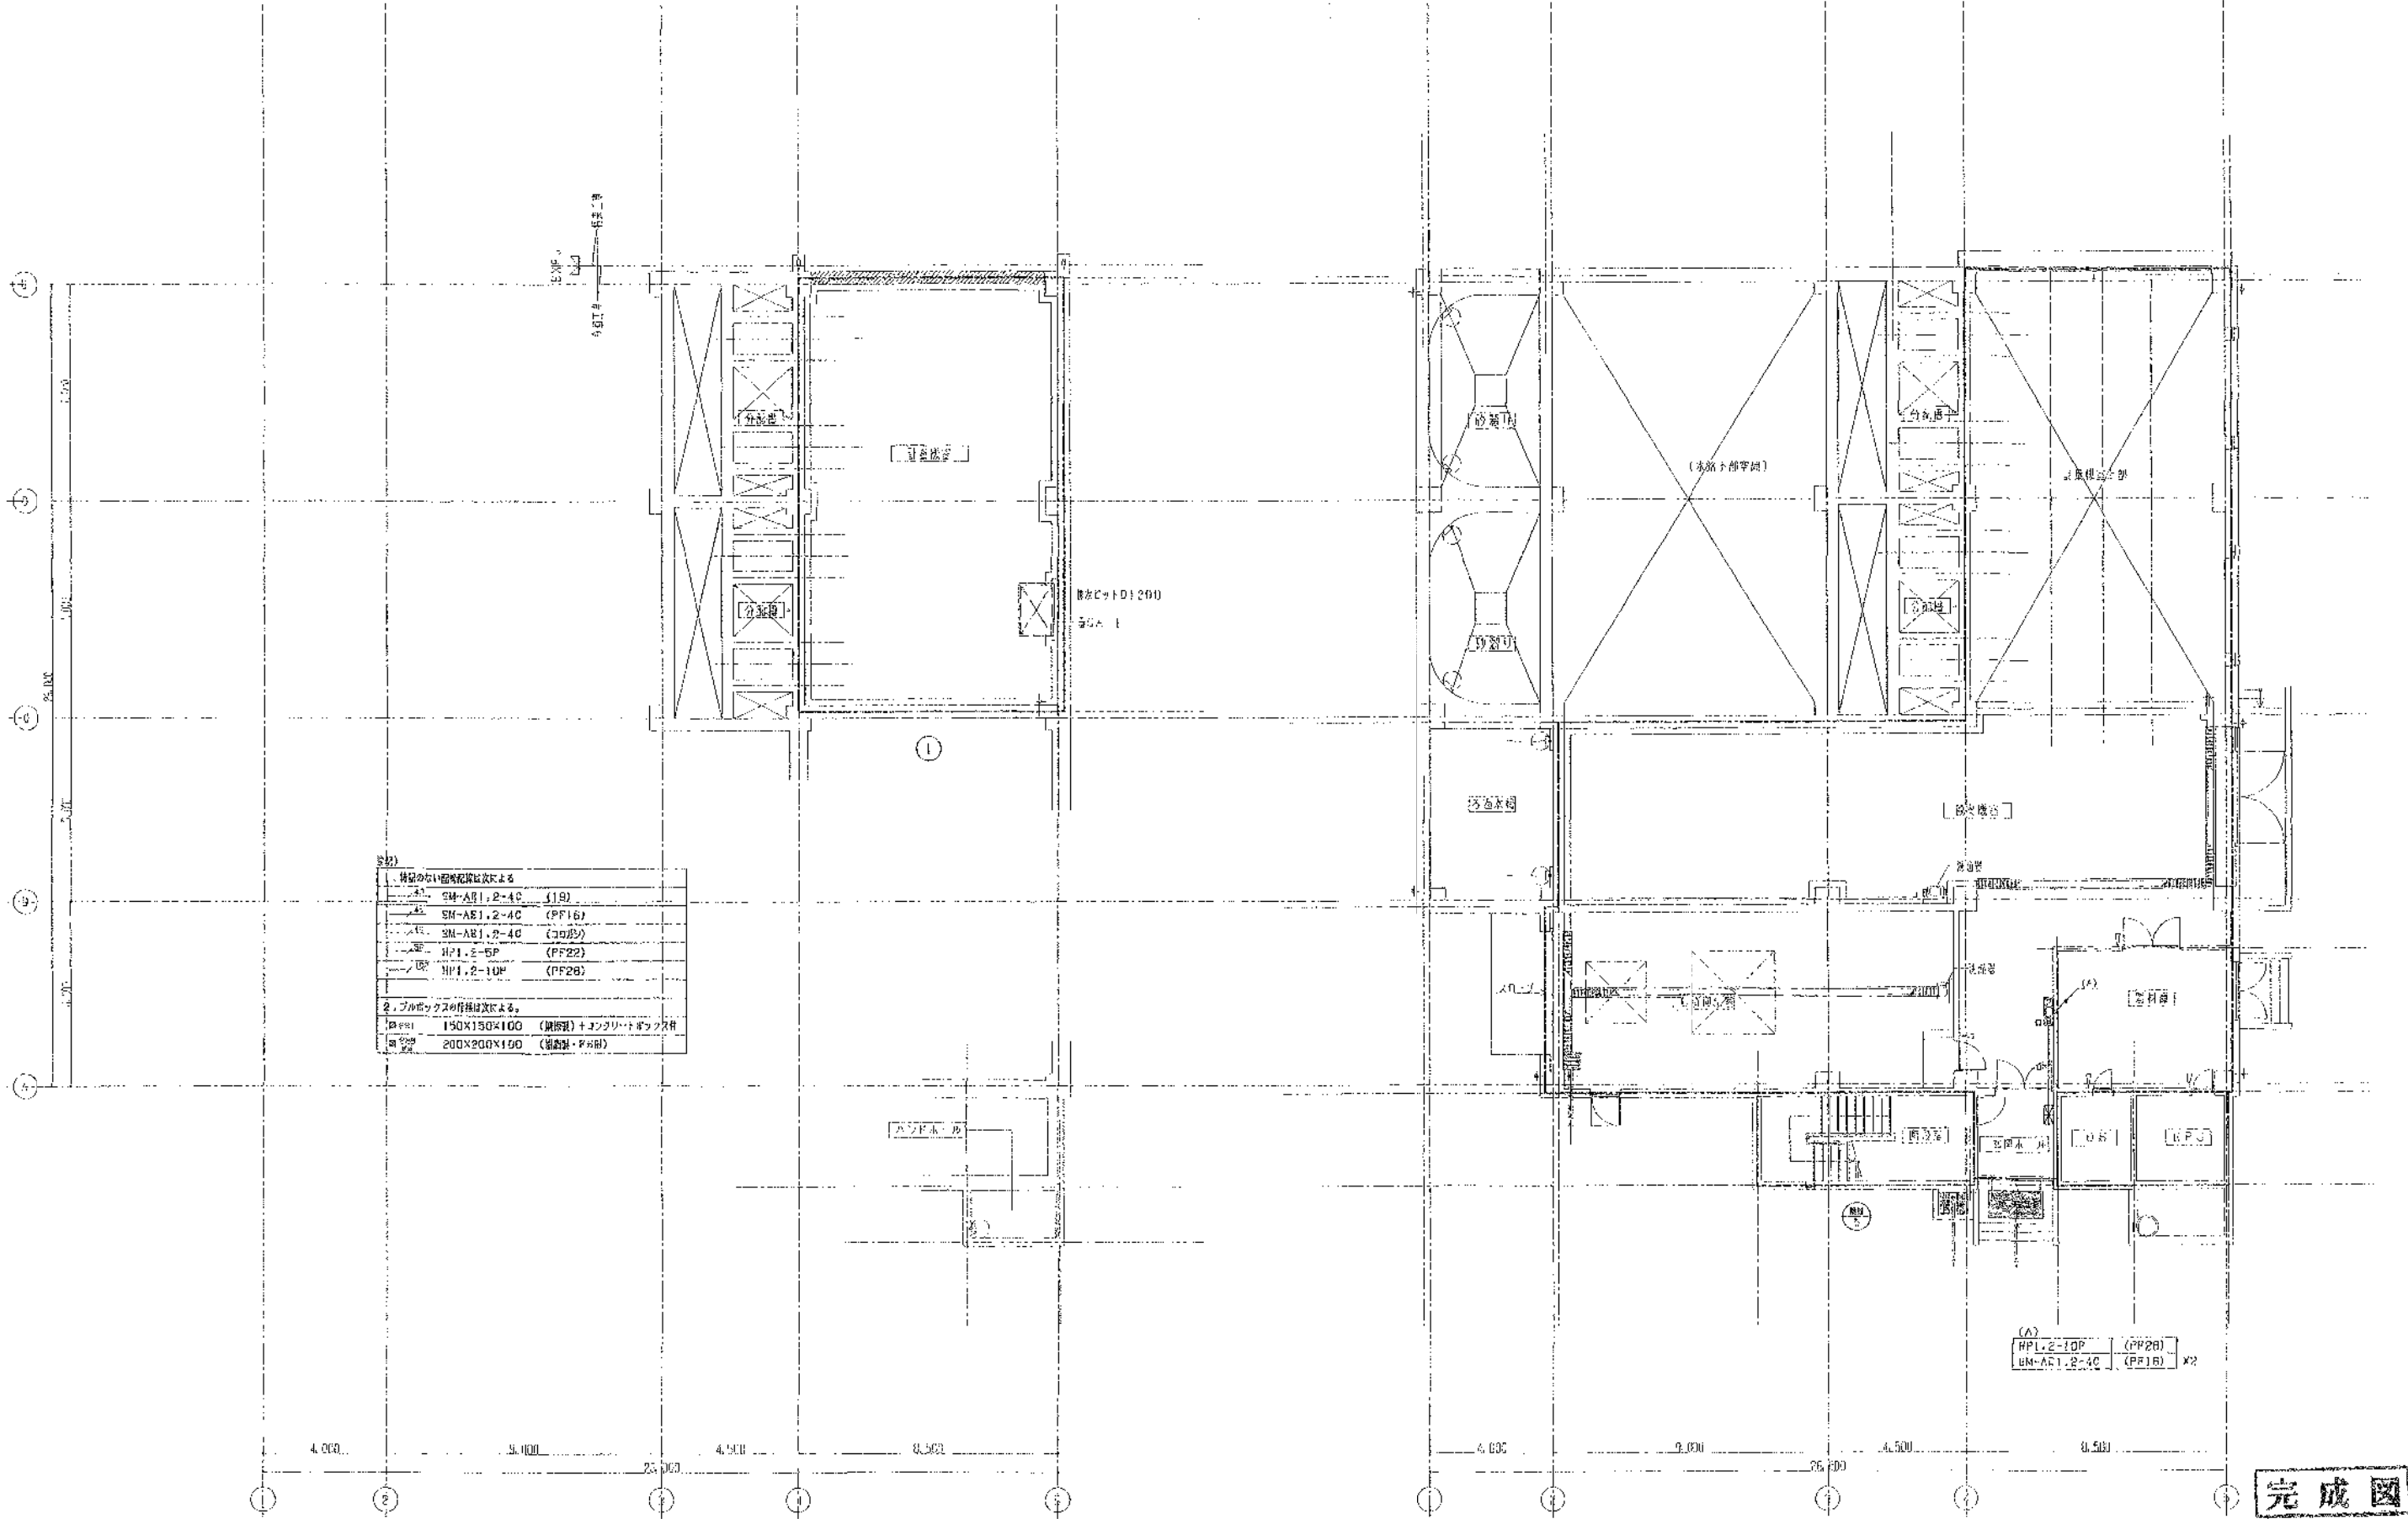

1. 特別のたい設備配管は次のとおり	
SM-AE1.2-4C (1R)	
SM-AE1.2-4C (PF16)	
SM-AE1.2-4C (この部分)	
HP1.2-5P (PF22)	
HP1.2-10P (PF28)	
2. プルボックスの仕様は次のとおり	
150X150X100 (鋼板製) + フラットボックス用	
200X200X100 (鋼板製・F40)	

1階下部 平面図 1/100

1階 平面図 1/100

完成図

主任技術者	監査者	担当者
岡本孝親	中山 昇	佐藤 謙

工事名	岡東浄化センター建設工事		
図面名称	スクリーン棟 火災報知設備 1階平面図	1:100	
日本下水道事業団			図面番号 10AR-17
平成 年 月			



