


地下2階 平面図 1/100

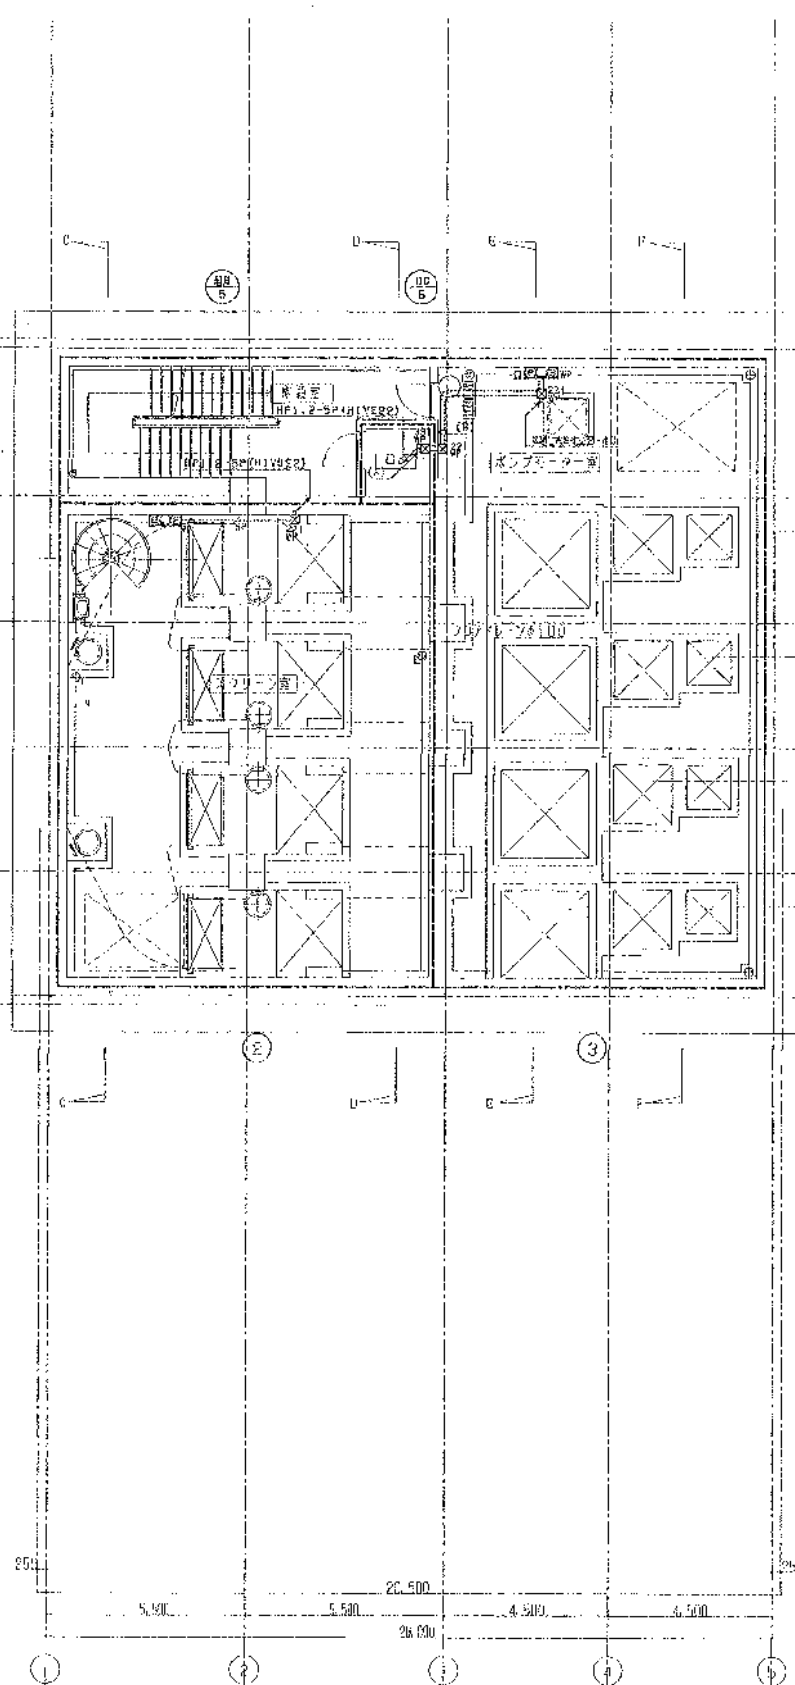

地下1階 平面図 1/100

(A)

HP1.2-10P	HIVE28
RM-AB1.2-2C	HIVE16

(B)

HP1.2-5P	HIVE22
HP1.2-10P	HIVE22
RM-AB1.2-2C	HIVE16

(注)


1. 特殊な仕様が必要なものは
--- RM-AB1.2-2CX2 (HIVE16)
--- RM-AB1.2-4C (HIVE16)
--- HP1.2-5P (HIVE22)
--- RM-AB1.2-4C (PF13)
--- HP1.2-5P (PF22)
--- HP1.2-10P (PF23)
2. プラホックスの仕様による。
○ 150X150X100WP (樹脂製)
□ 200X200X100WP (樹脂製)
■ 300X300X100WP (樹脂製)
○ 150X150X100 (樹脂製) プラホックス

主任技師	審査者	担当者
関本孝康	中山 昇	佐藤 洋

工事名	同業浄化センター建設工事		
図面名称	ポンプ室 火災検知設備地下2階・地下1階平面図	1:100	
日本下水道事業団			図面番号 02AB-14
平成 年 月			


完成図



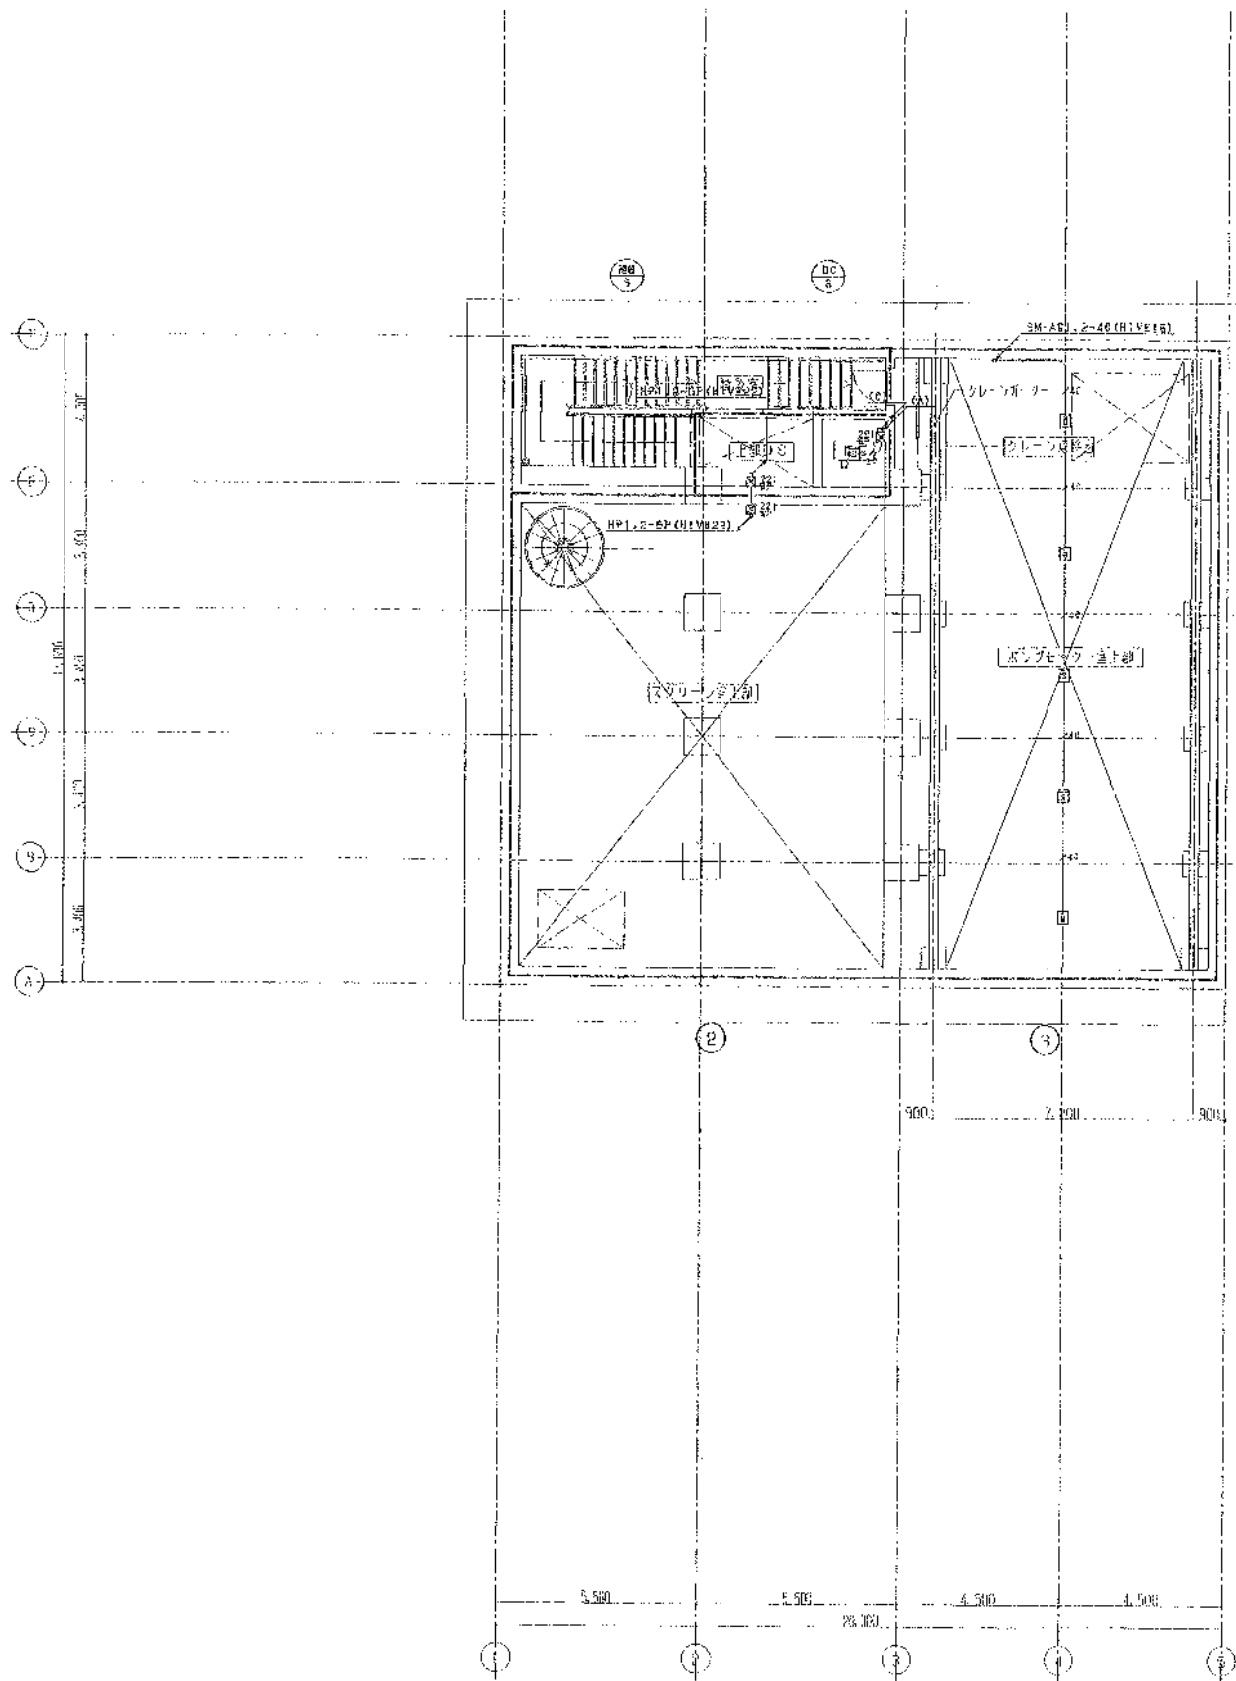

地下1階上部 平面図 1/100

- (A) HP1.2-10P H1V28
SM-AE1.2-2C H1V15
- (C) HP1.2-10P H1V28
- (D) HP1.2-10P PF20
AE1.2-4C PP15

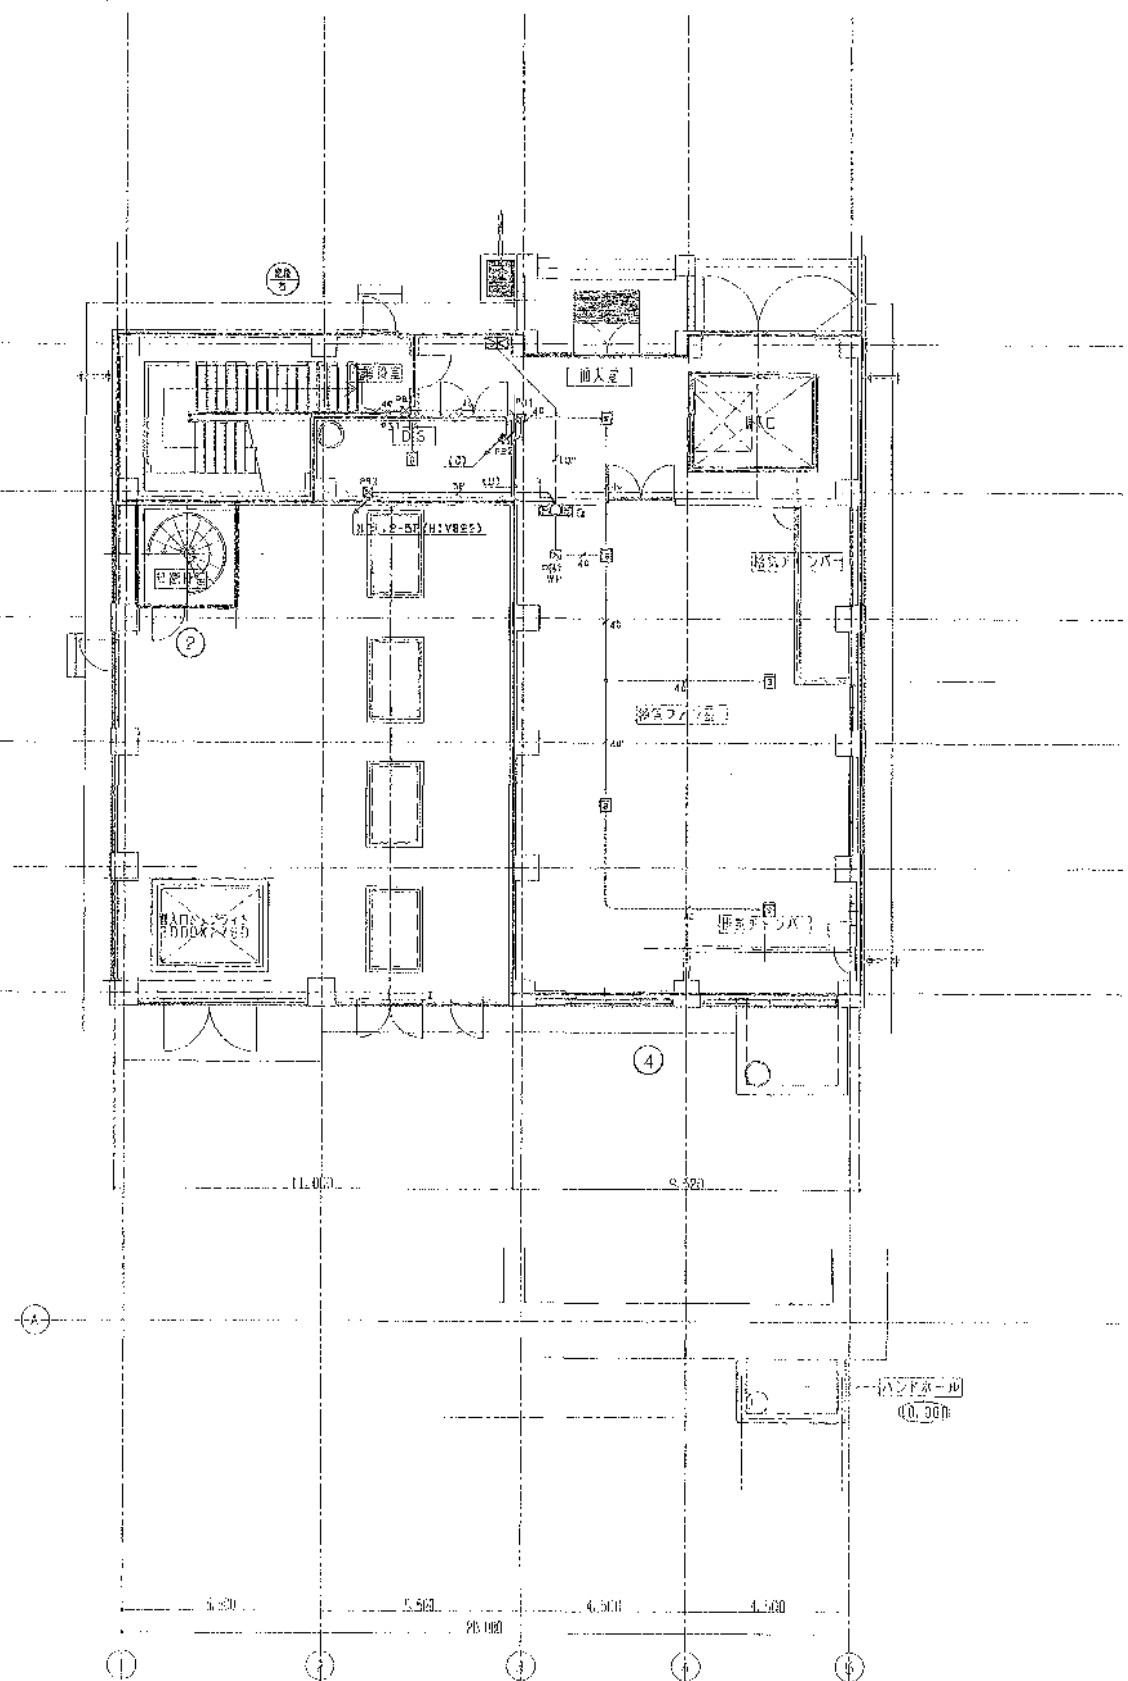


1階 平面図 1/100

完成図

主任技師	新登	担当者
岡本孝康	中山 景	佐藤 淳

工事名	製薬浄化センター建設工事		
図面名称	ポンプ機 火災検知設備地下1階上部・1階平面図	1/100	
日本下水道事業団			図面番号 12AR-15
平成 年 月			



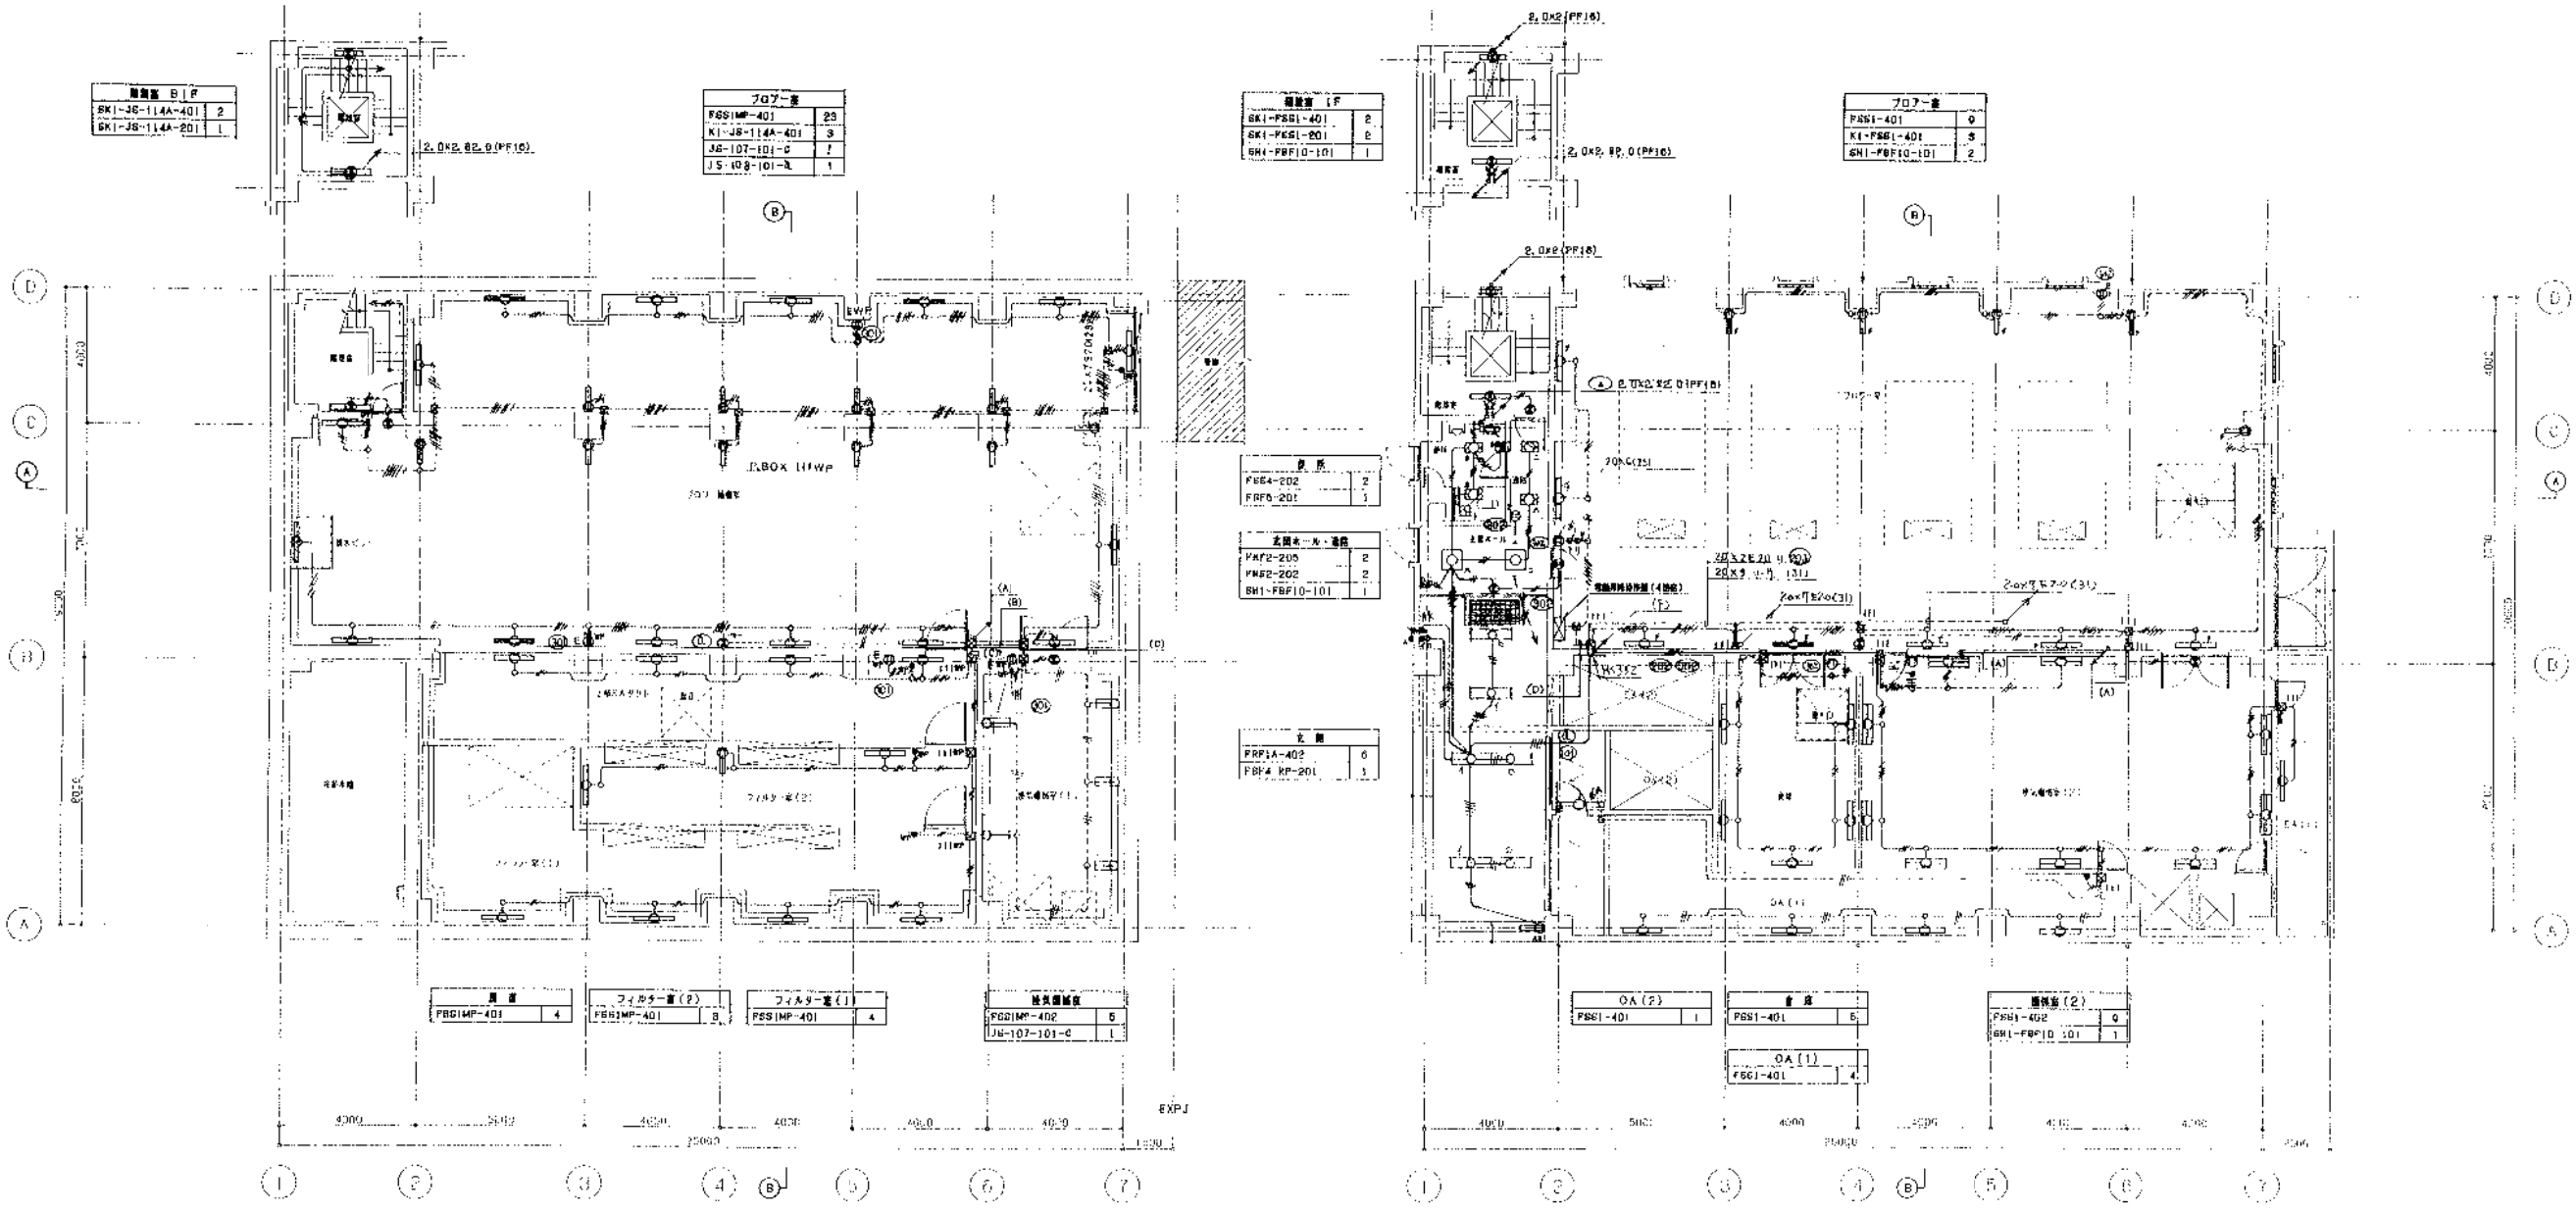

機器表 B1F	
SK1-JS-114A-401	2
SK1-JS-114A-201	1

707-表	
FSS1MP-401	23
K1-JS-114A-401	3
JS-107-101-C	1
JS-108-101-A	1

機器表 1F	
SK1-FSS1-401	2
SK1-FSS1-401	2
SK1-FRF10-101	1

707-表	
FSS1-401	0
K1-FSS1-401	3
SK1-FRF10-101	2

弁表	
FBS4-202	2
FRF0-201	1

主配管・支・通管	
PAF2-205	2
PAF2-202	2
BH1-FRF10-101	1

支管	
FRF1A-402	0
FBS4-RP-201	1

異径	
FBS1MP-401	4
フィルター(2)	
FBS1MP-401	2
フィルター(1)	
FSS1MP-401	4
器具設備	
FBS1MP-402	0
JS-107-101-C	1


OA(2)	
FBS1-401	1
音源	
FSS1-401	5
OA(1)	
FBS1-401	4
機器表(2)	
FBS1-402	0
SK1-FRF10-101	1

② 階平面図 1:100

① 階平面図 1:100


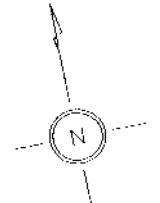

株式会社 日本コン			
主任技師	技師	技師	技師
岡本孝雄	森光良太	田中利行	

工事名	岡山市岡東浄化センター建設工事		
図名	電灯・コンセント設備 B1F・1F平面図 1:100		
設計者	日本下水道事業団	製図者	AR-5

