



西部第5地区土地区画整理事業 出来形確認測量 (原子図)

33-2街区

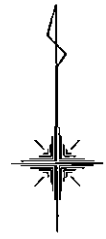

S = 1 / 200

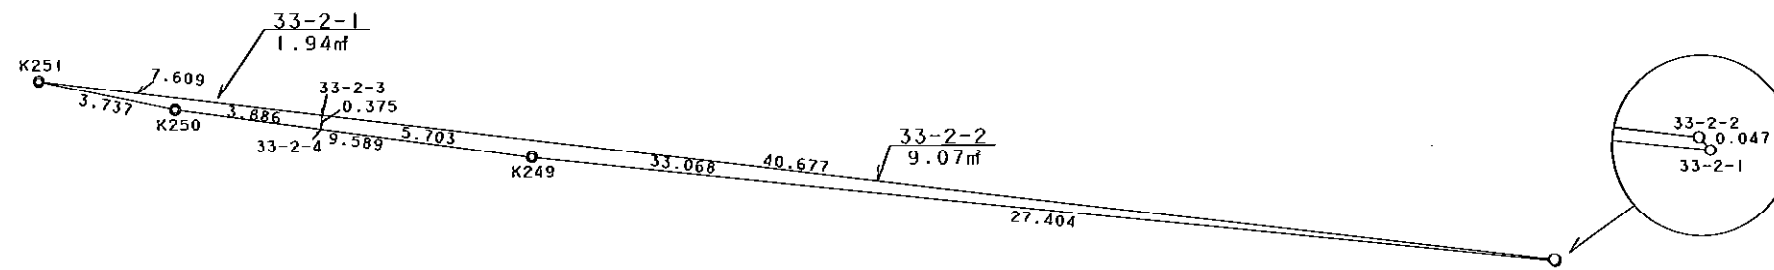

凡 例

記号	名称
⊙	地区界点
○	街区点
○	画地点 (折れ点)
┆	画地点 (直線中)

地番
33-2-1
33-2-2

筆種別
筆界
筆界計
合

面積
1.94
9.07
11.01

坪数
0.58
2.74
3.32

面積 (座標法) 計算書

地番 = 33-2-1
測点名

	[1] X (i)	[2] X (i+1)-X (i-1)	[3] Y (i)	[4] Y (i+1)-Y (i-1)	[2] * [3]	[1] * [4]	方向角	夾角	距離
33-2-3	-150099.170	1.285	-41641.340	-7.509	-53509.121900	1127094.667530	276-53-29	89-59-38	7.609
K251	-150098.257	0.150	-41648.894	-3.896	-6247.334100	584782.809272	101-46-55	4-53-26	3.737
K250	-150099.020	-1.285	-41645.236	7.509	53514.128260	-1127093.541180	97-43-10	175-56-15	3.886
33-2-4	-150099.542	-0.150	-41641.385	3.896	6246.207750	-584787.815632	6-53-51	89-10-41	0.375
合計				倍面積 面積	3.880010 1.94	-3.880010 1.94			15.607

面積 (座標法) 計算書

地番 = 33-2-2
測点名

	[1] X (i)	[2] X (i+1)-X (i-1)	[3] Y (i)	[4] Y (i+1)-Y (i-1)	[2] * [3]	[1] * [4]	方向角	夾角	距離
33-2-4	-150099.542	-1.139	-41641.385	5.606	47429.537515	-841458.032452	97-43-46	90-49-55	5.703
K249	-150100.309	-3.630	-41635.734	32.905	151137.714420	-4939050.667645	95-59-49	178-16-03	27.404
33-2-1	-150103.172	-2.828	-41608.480	27.223	117668.781440	-4086258.651356	318-28-06	42-28-17	0.047
33-2-2	-150103.137	4.002	-41608.511	-32.860	-166517.261022	4932389.081820	276-53-24	138-25-18	33.068
33-2-3	-150099.170	3.595	-41641.340	-32.874	-149700.617300	4934360.114580	186-53-51	90-00-27	0.375
合計				倍面積 面積	18.155053 9.07	-18.155053 9.07			66.597