


現地調査相談の添付書類

- ・ 付近見取図
都市計画図（1／2500）
住宅案内図
- ・ 道路周辺字図
（国調図、切絵図等）
法務局で公図の写しをとる
登記簿を閲覧して各地番ごとに
所有者の住所、氏名を記入する
- ・ 登記簿謄本
調査地及びその周辺の土地、建物、
道路部分
- ・ 道路及び建築物現況図
下図を参照し、できるだけ詳細に
記入する
道路幅員、長さ、舗装の状況、
側溝及び上下水道整備の状況、
建築物の接道状況、
建築年月日（登記簿等を閲覧）
- ・ 道路現況写真
写真を撮った位置ごとに番号をつけ
整理する
- ・ その他、係員が提出を求めたもの

（建築物現況図記入例）

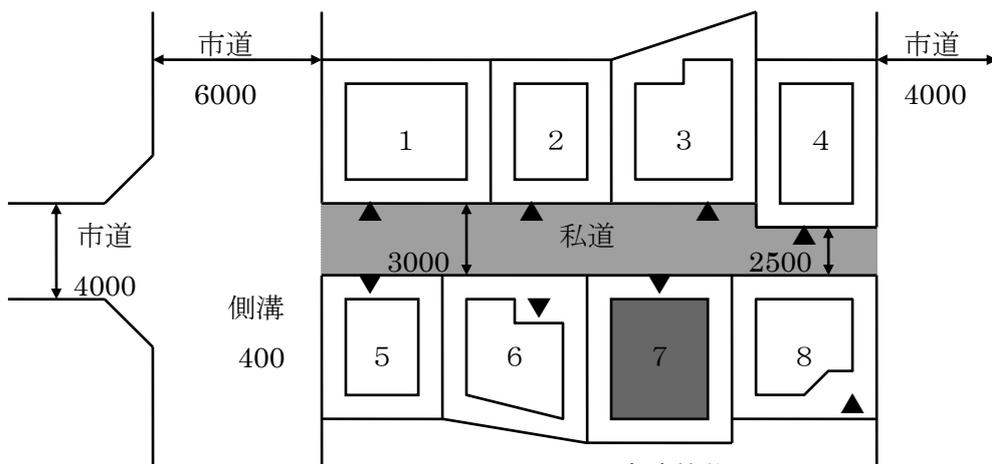

- 1 昭和56年新築 岡山 太郎
- 2 昭和49年増築 倉敷 花子

▲ 玄関位置を示す

(1／300)