


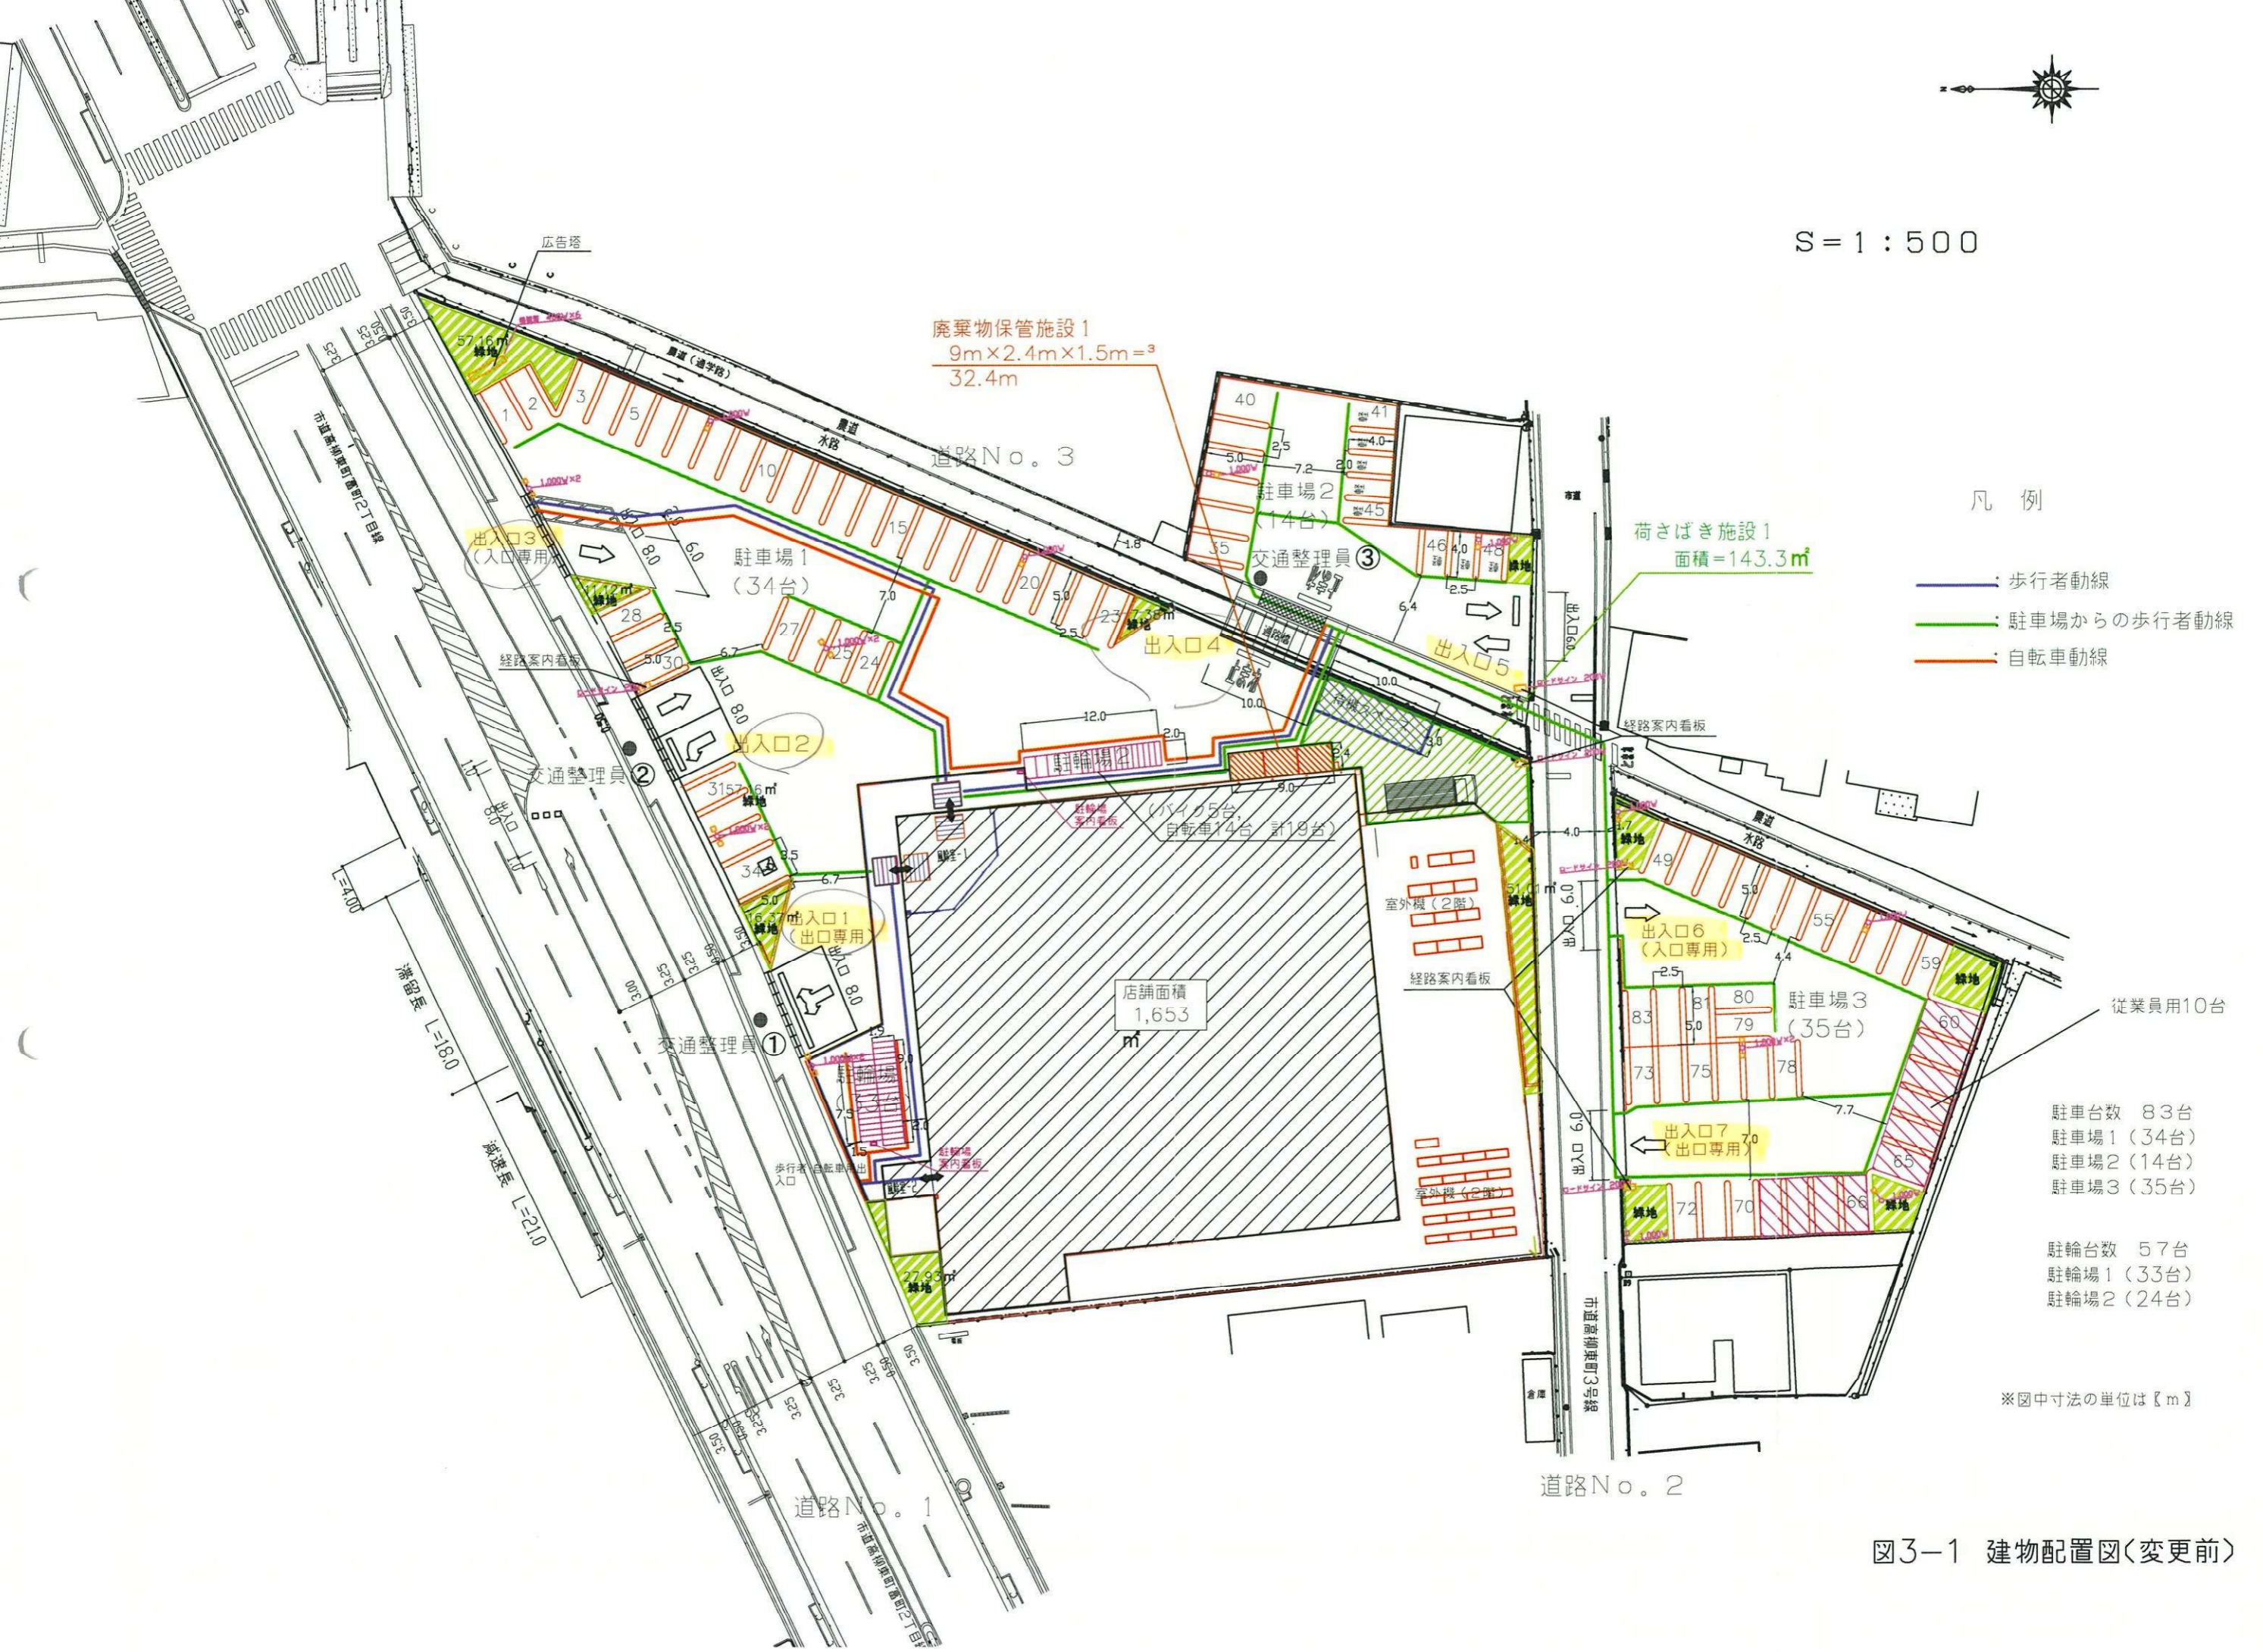

S = 1 : 500



凡例

- 歩行者動線
- 駐車場からの歩行者動線
- 自転車動線

- 従業員用10台
- 駐車台数 83台
- 駐車場1 (34台)
- 駐車場2 (14台)
- 駐車場3 (35台)
- 駐輪台数 57台
- 駐輪場1 (33台)
- 駐輪場2 (24台)

※図中寸法の単位は【m】

図3-1 建物配置図(変更前)