


159A

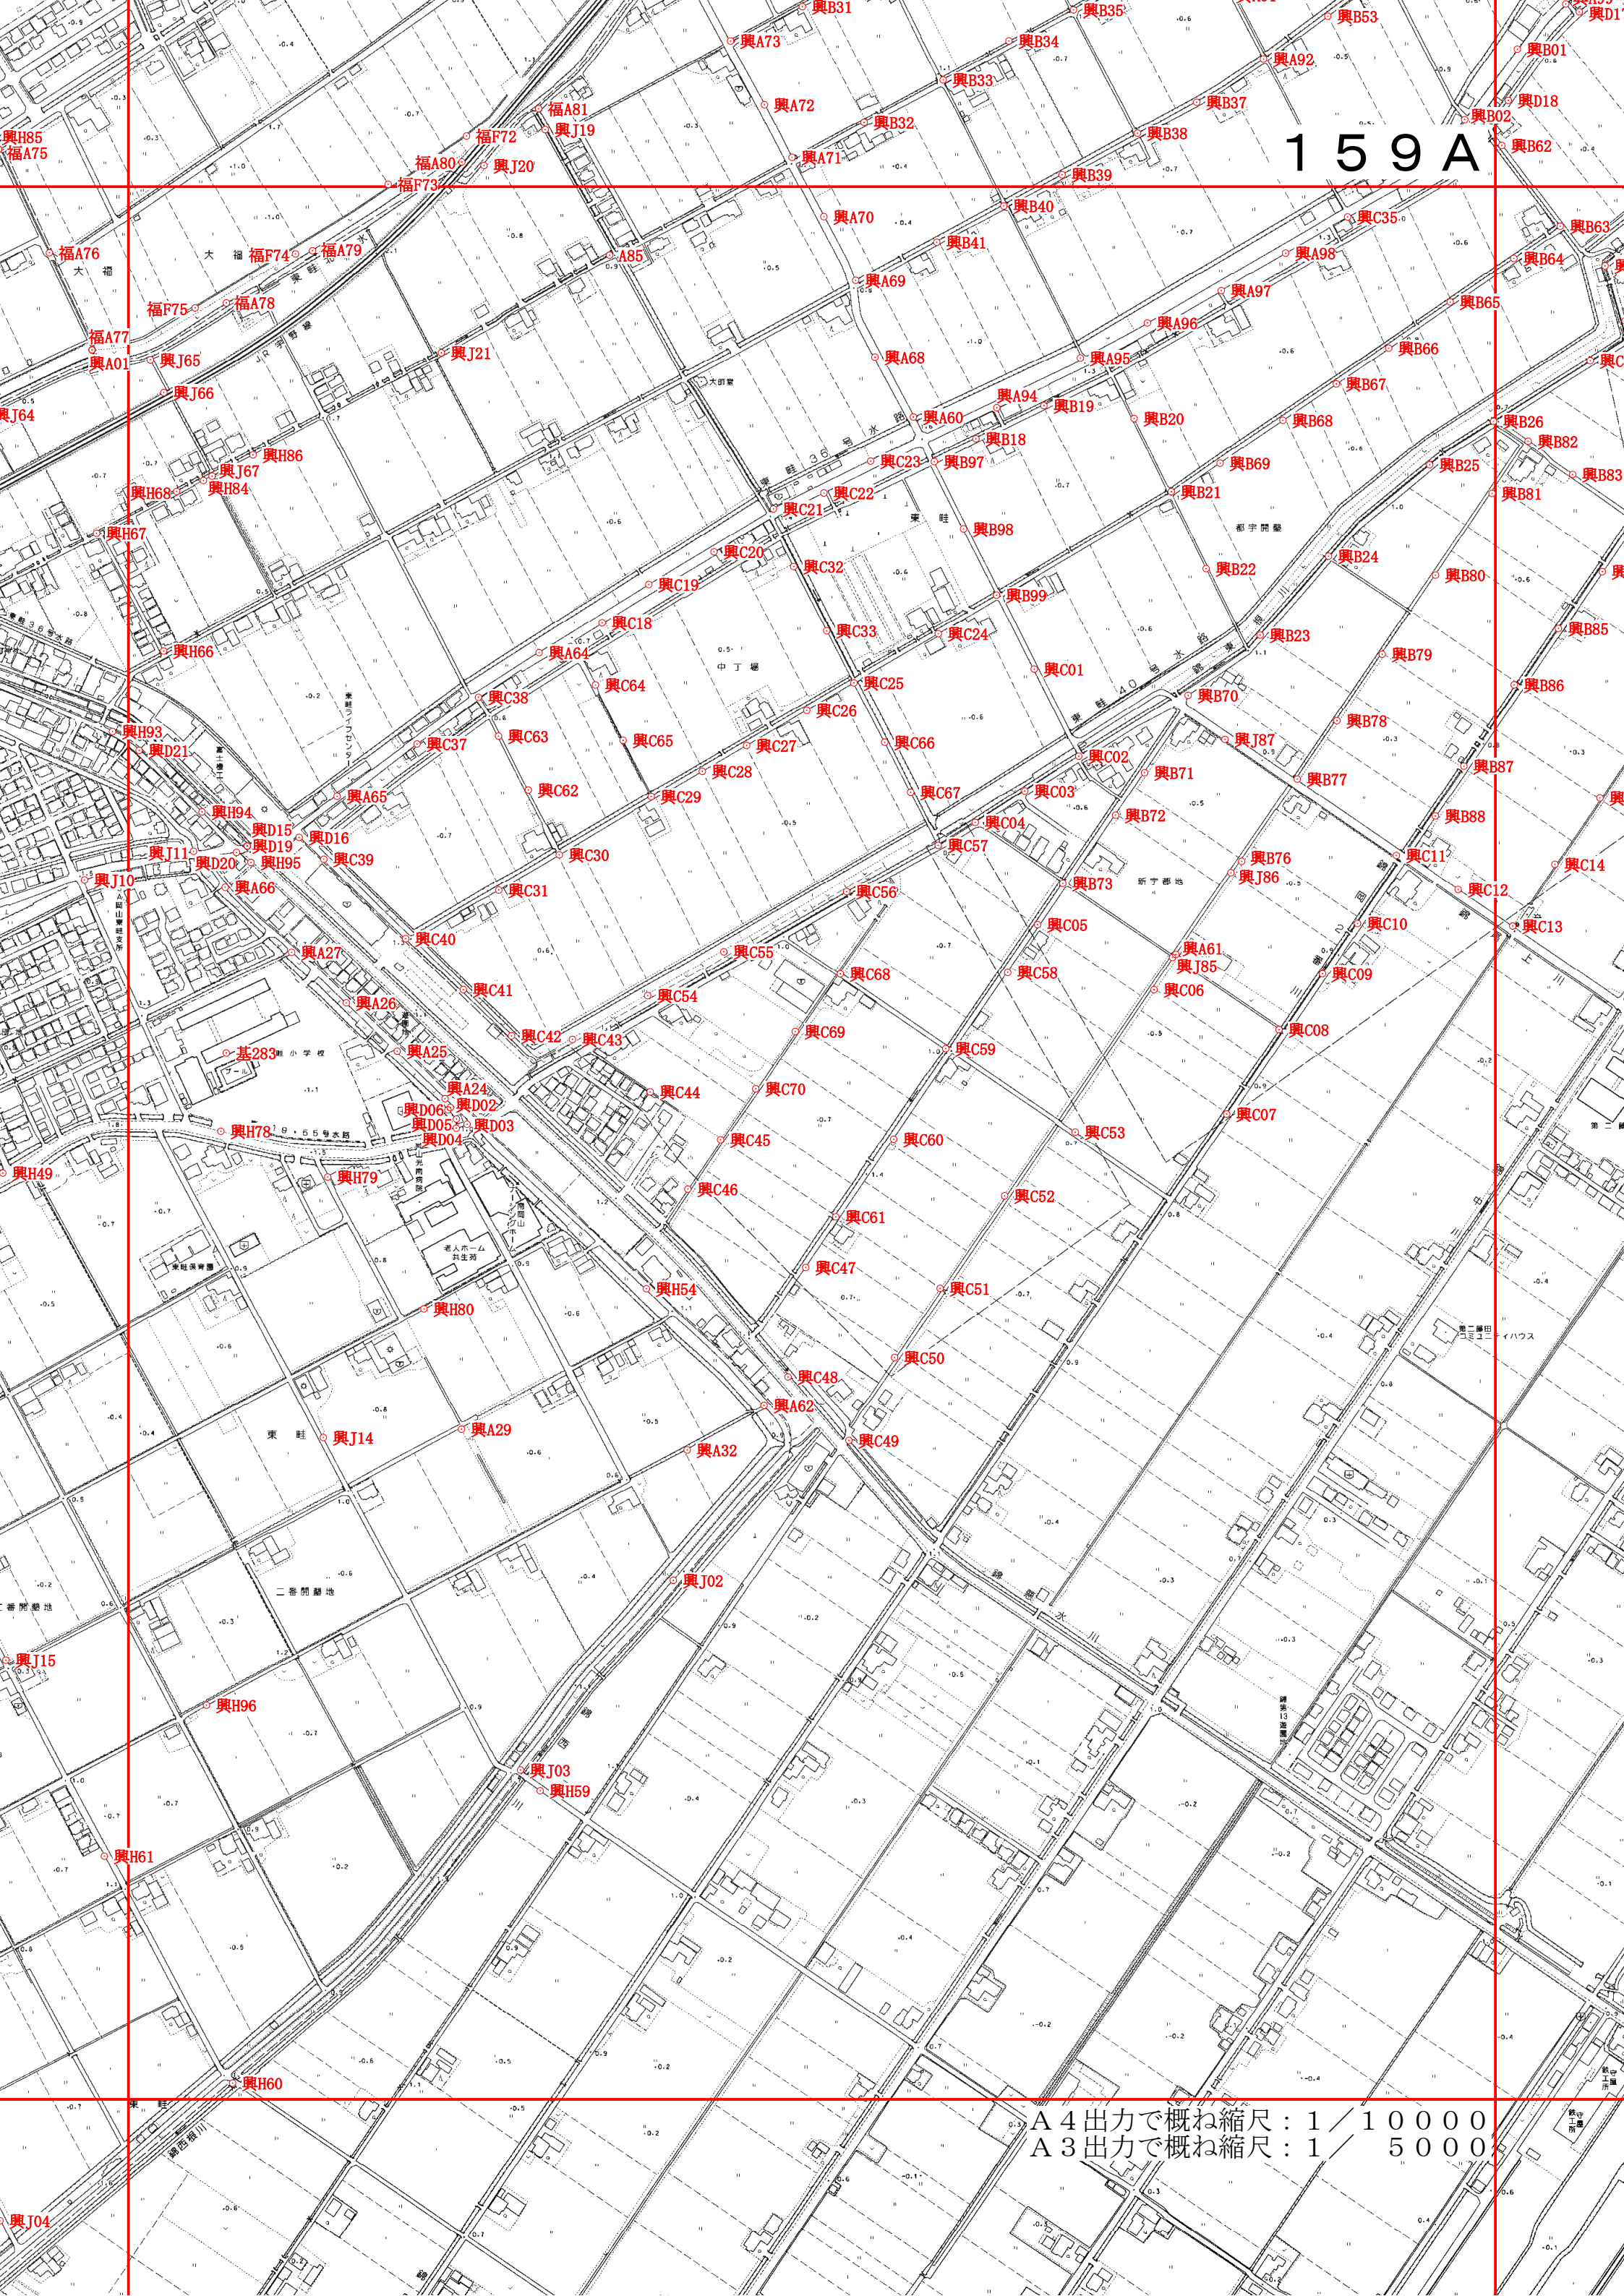

A 4出力で概ね縮尺：1 / 10000
A 3出力で概ね縮尺：1 / 5000

