


- 凡例
- 敷地境界線
  - 建物位置
  - 物販店舗がある建物
  - 非物販の店舗
  - ☺ 駐輪場
  - 🏍️ バイク置場
  - 交通整理員(繁忙時)
  - ⇄ 駐車待ちスペース
  - 荷さばき施設
  - 廃棄物保管施設

面積一覧表(各棟の店舗面積) (㎡)

棟	階数	物販	非物販
A	1F	1481.6※	-
	2F	1187.14	-
B	1F	571.146	-
	2F	-	173.04
C	1F	140.44	288.16
	2F	-	635.90
D	1F	301.45	-
E	1F	-	212.00
	2F	-	275.50
F	1F	-	120.45
	2F	-	-
G	1F	170.00	-
H	1F	-	85.61
I	1F	310.90	-
J	1F	267.15	-
K	1F	64.40	161.30
L	1F	193.70	-
M	1F	190.11	-
N	1F	111.60	-
O	1F	-	-
P	1F	-	153.91
Q	1F	-	139.96
R	1F	65.61	-
S	1F	-	222.60
T	1F	-	69.45
合計		5,055.246	2,537.880

※屋根下売場400㎡含む

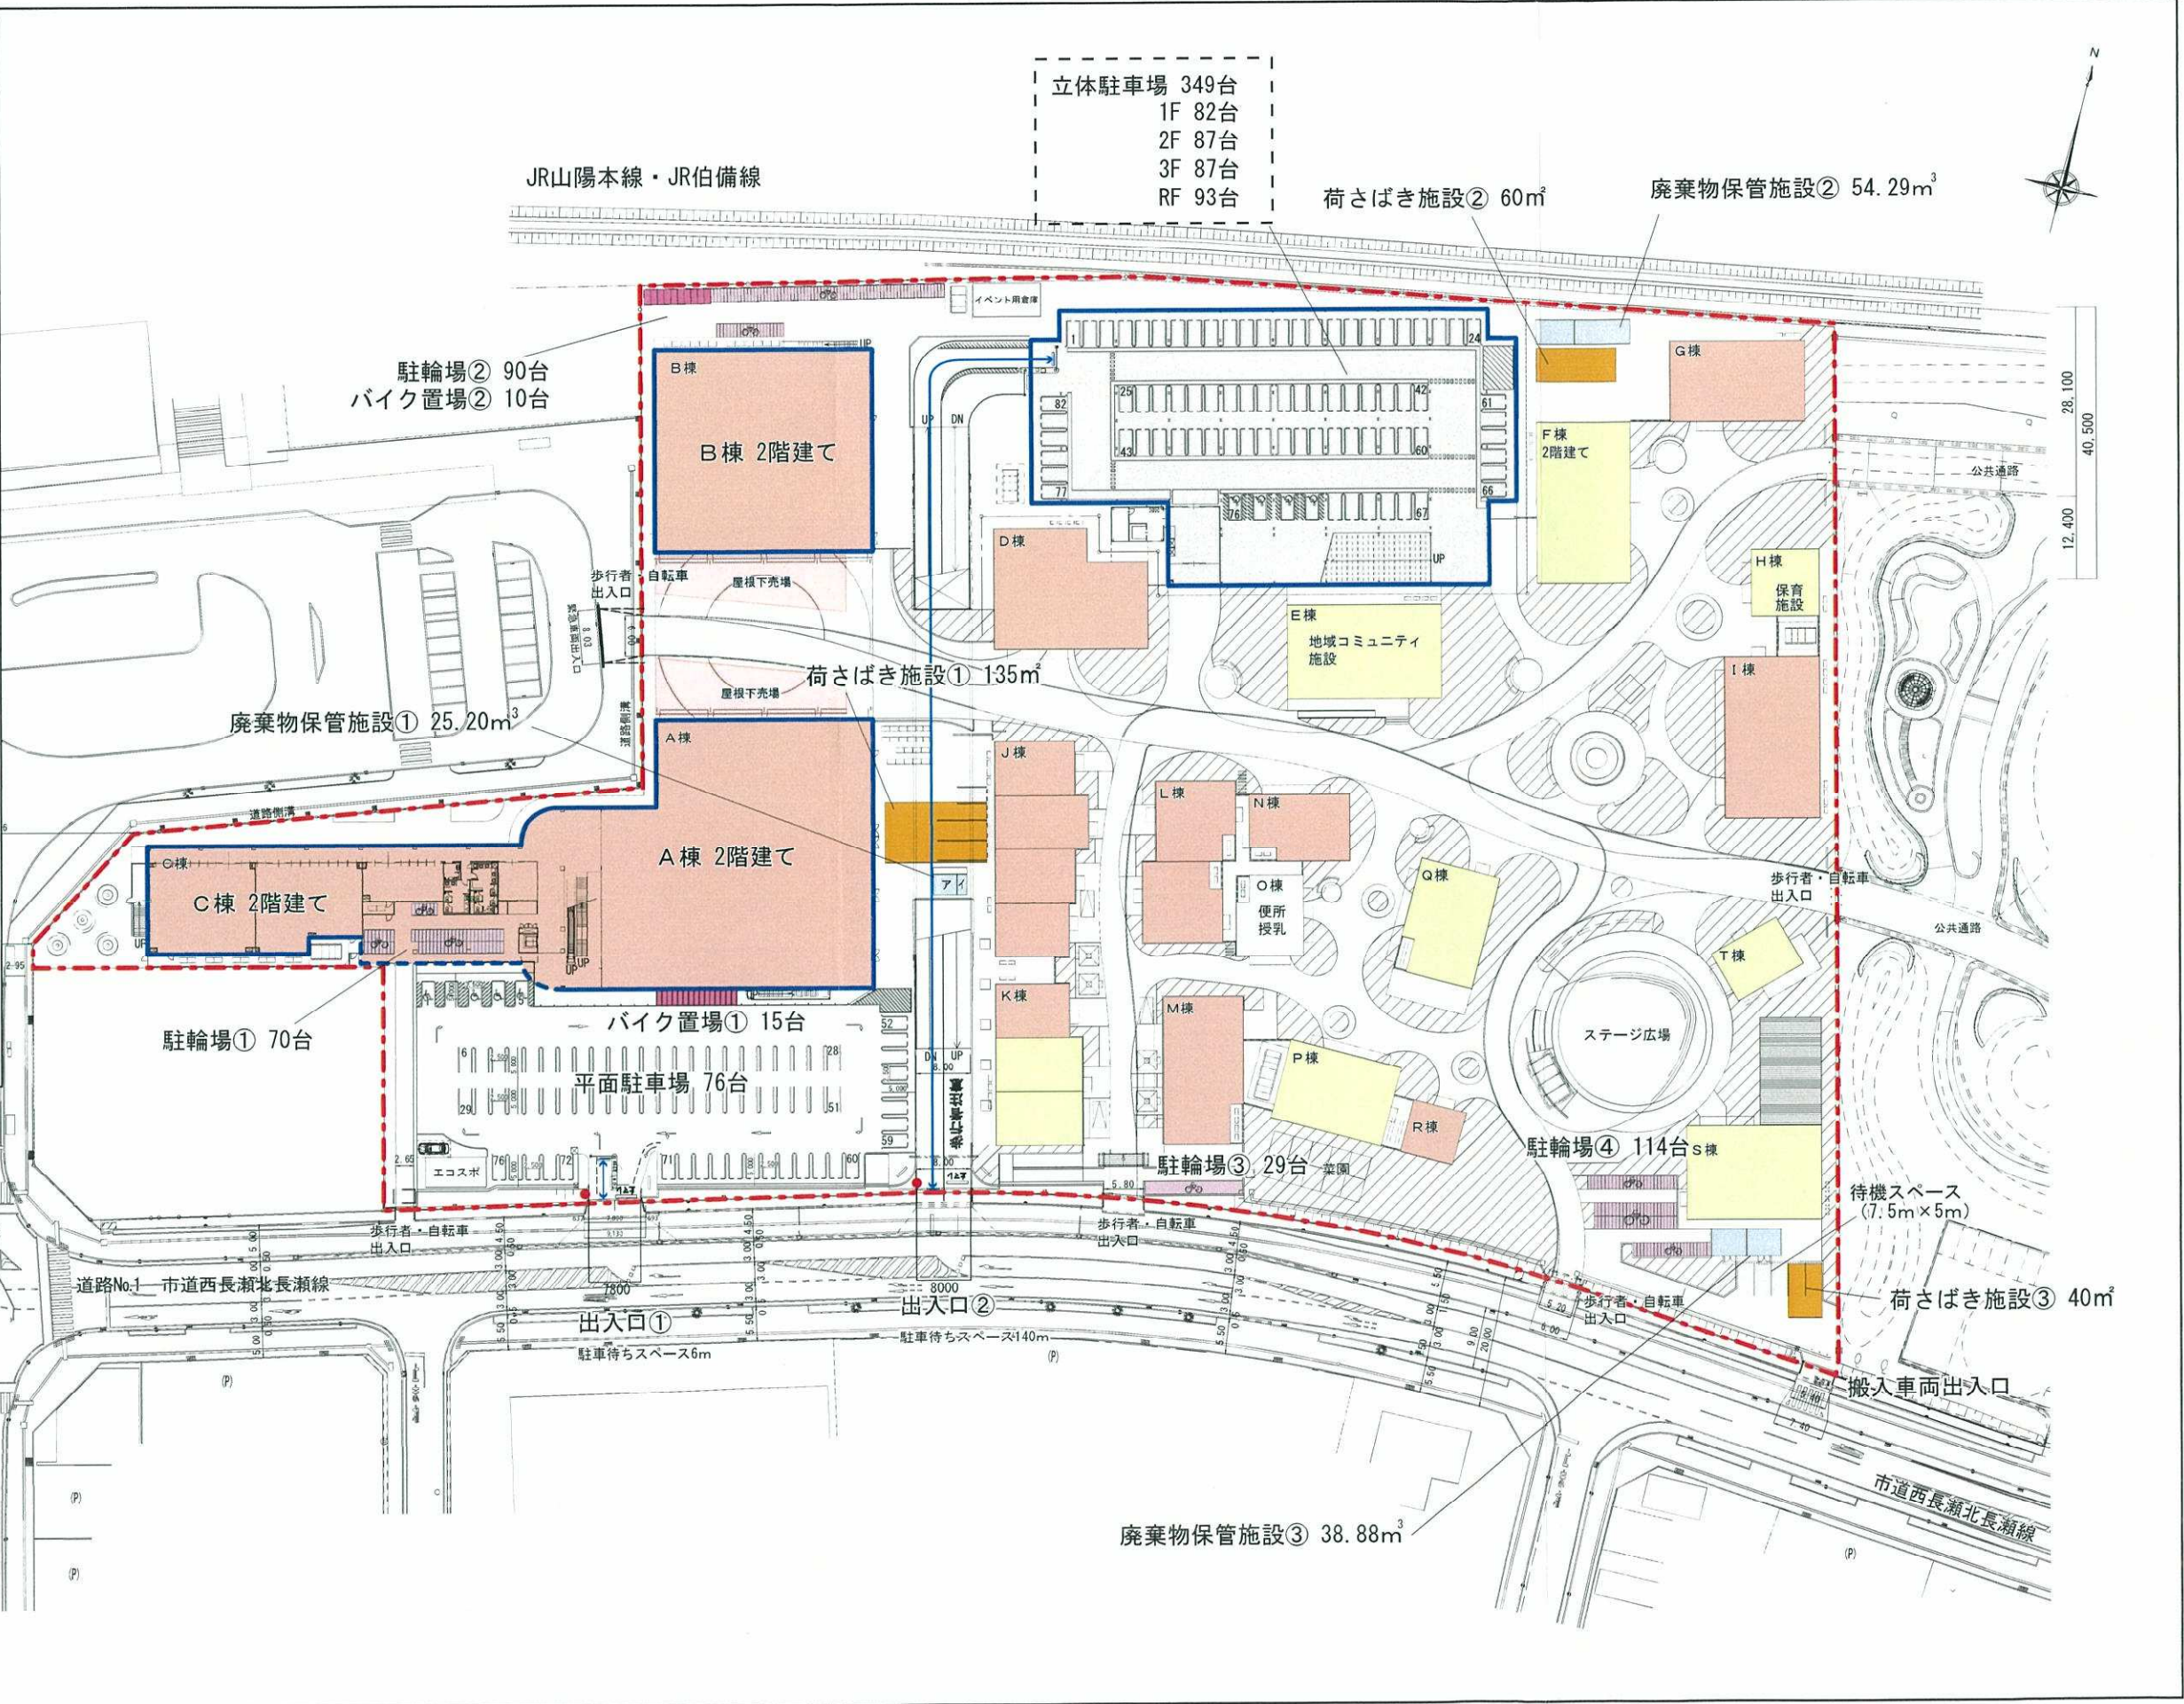

立体駐車場 349台  
 1F 82台  
 2F 87台  
 3F 87台  
 RF 93台


図面 3-1 建物配置図【変更前】(S=1/1,000)

- 凡例
- 敷地境界線
  - 建物位置
  - 物販店舗がある建物
  - 非物販の店舗
  - 駐輪場
  - バイク置場
  - 交通整理員(繁忙時)
  - 駐車待ちスペース
  - 荷さばき施設
  - 廃棄物保管施設

店舗面積表 単位 (㎡)

棟	階数	物販	非物販
A・C	1F	1570.8425	415.445
	2F	595.0725	424.53075
B	1F	701.24	-
	2F	-	660.7775
屋根下部		400.00	-
D	1F	281.91	90.49
E	1F	-	326.47
F	1F	352.11	-
G	1F	134.31	-
H	1F	-	283.21
I	1F	-	214.5
J	1F	395.15	-
K	1F	112.00	187.2
L	1F	48.40	218.1
M	1F	200.46	-
N	1F	-	152.51
O	1F	-	-
P	1F	269.31	-
Q	1F	-	232.85
R	1F	65.61	-
S	1F	-	283.41
T	1F	-	92.95
合計		5,126.415	3,582.44325

※赤字: 空き店舗

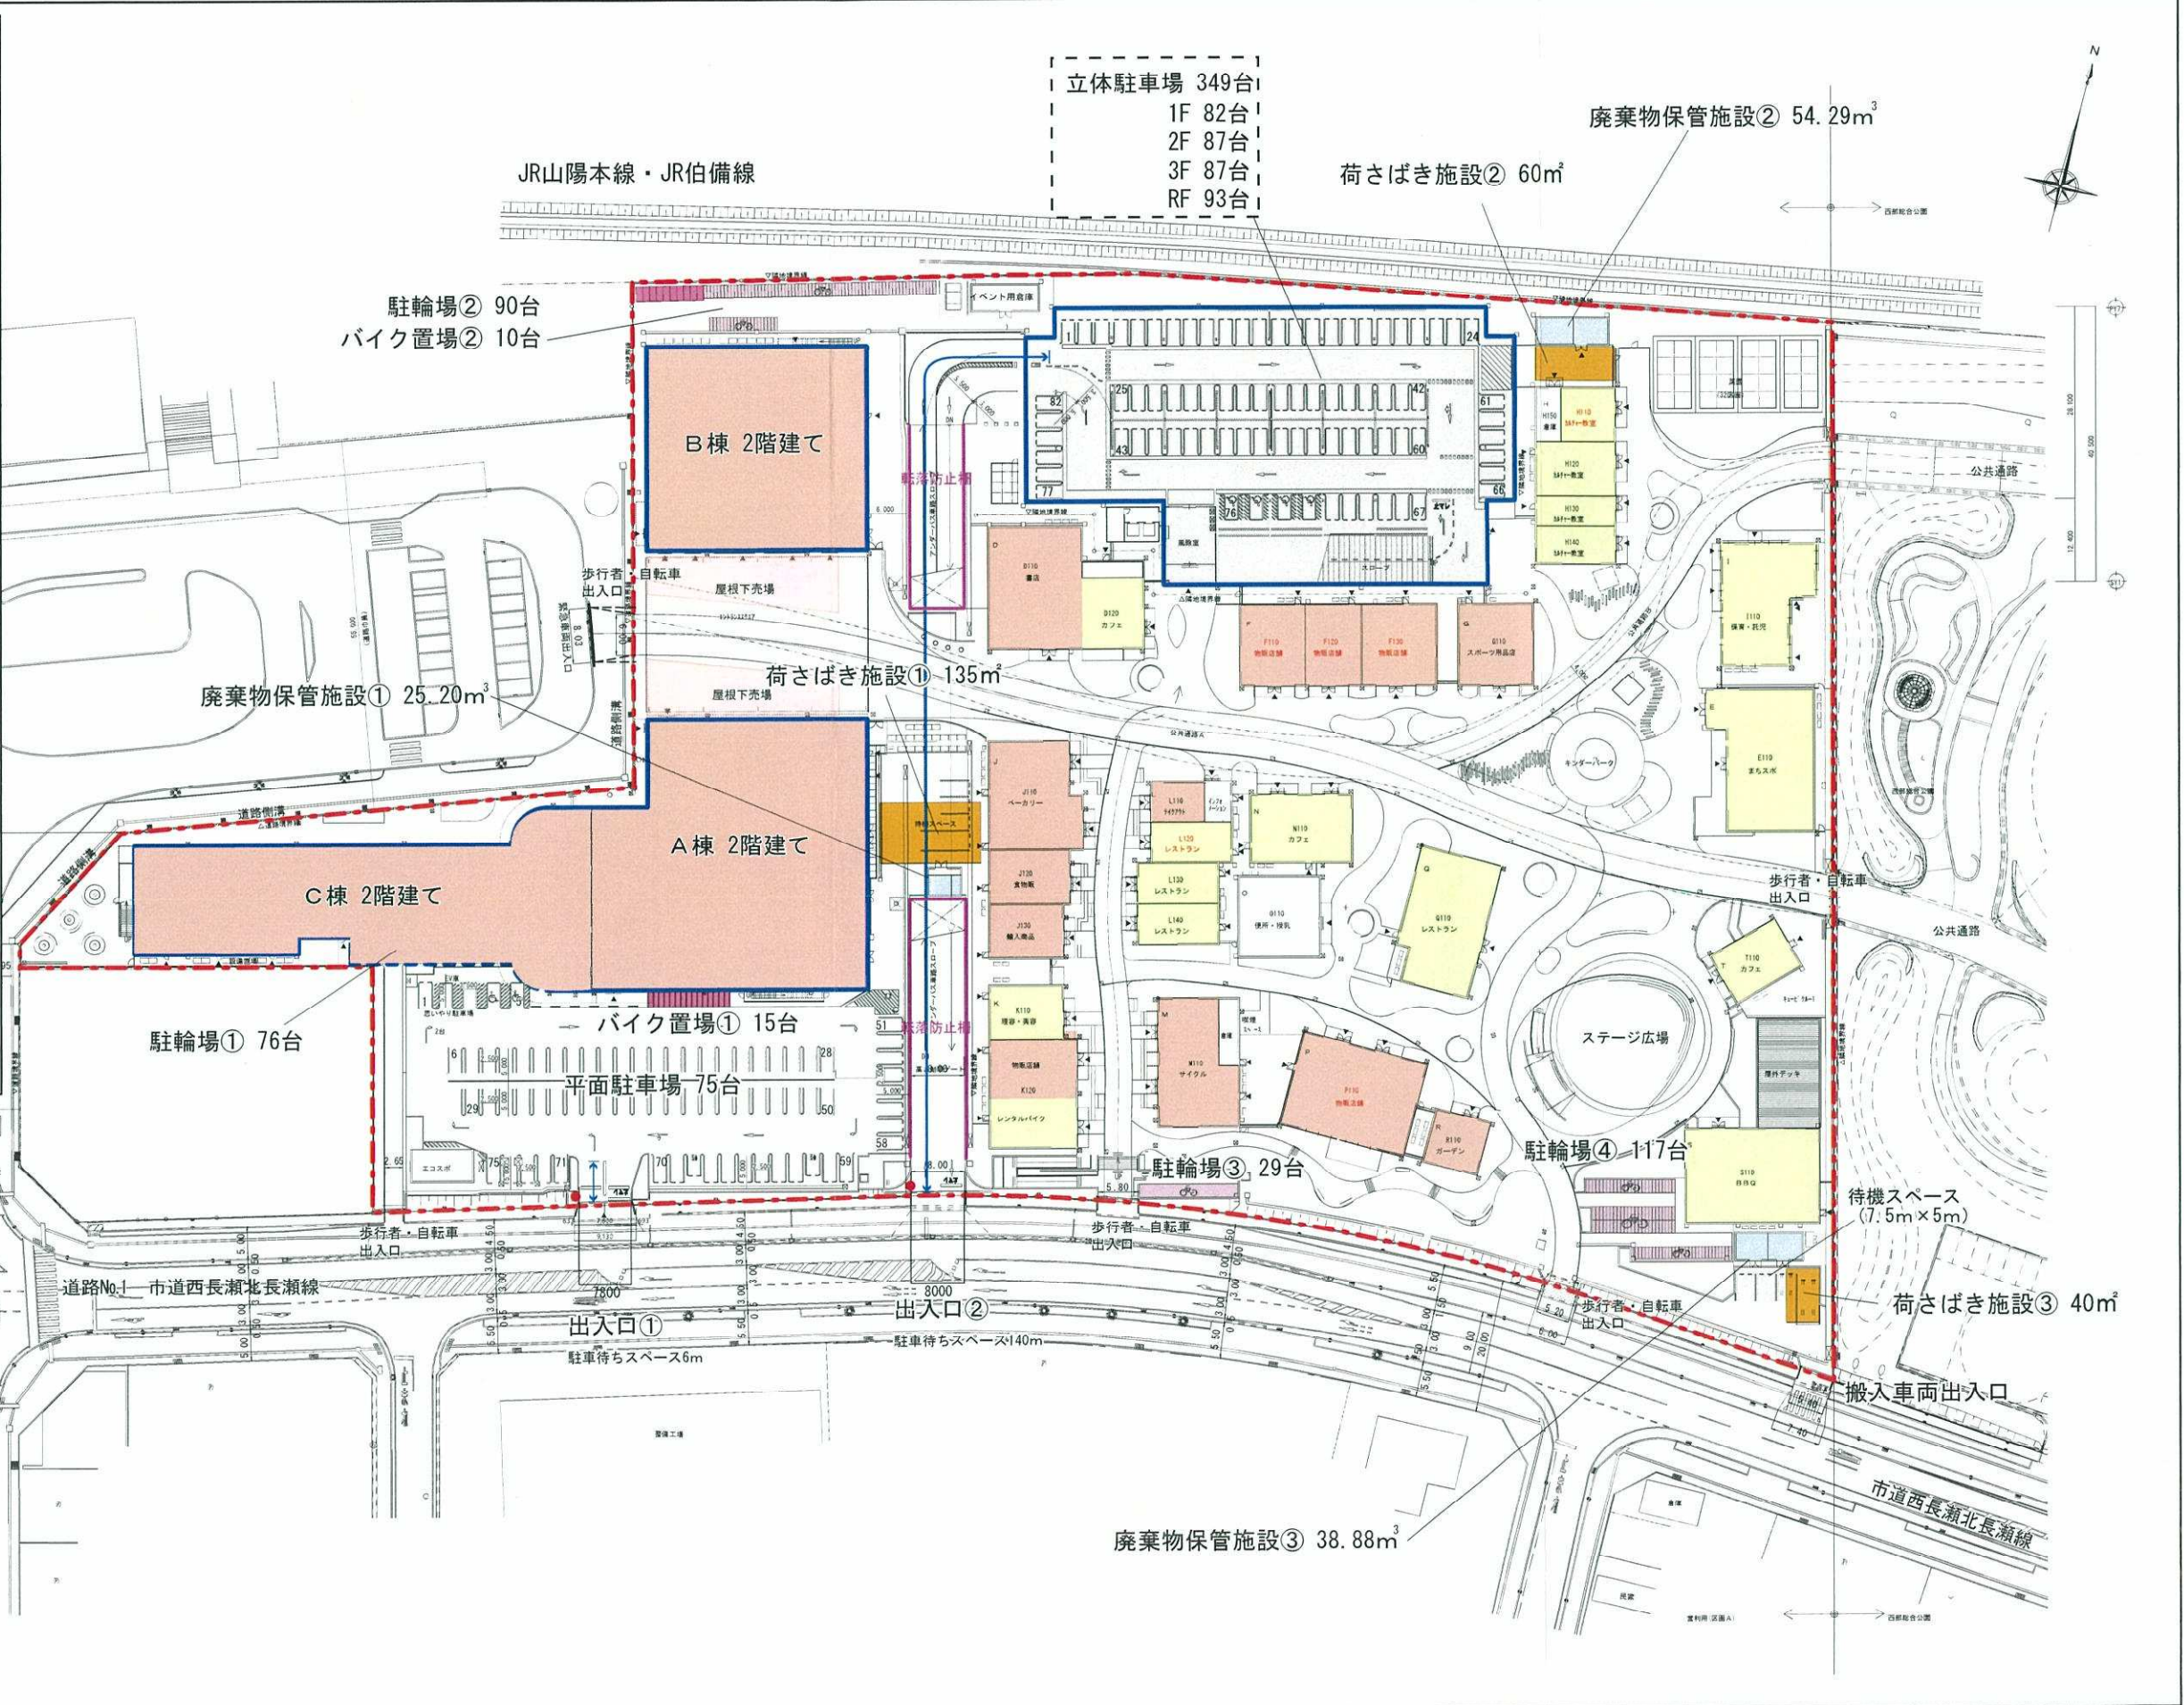

図面3-2 建物配置図【変更後】(S=1/1,000)