

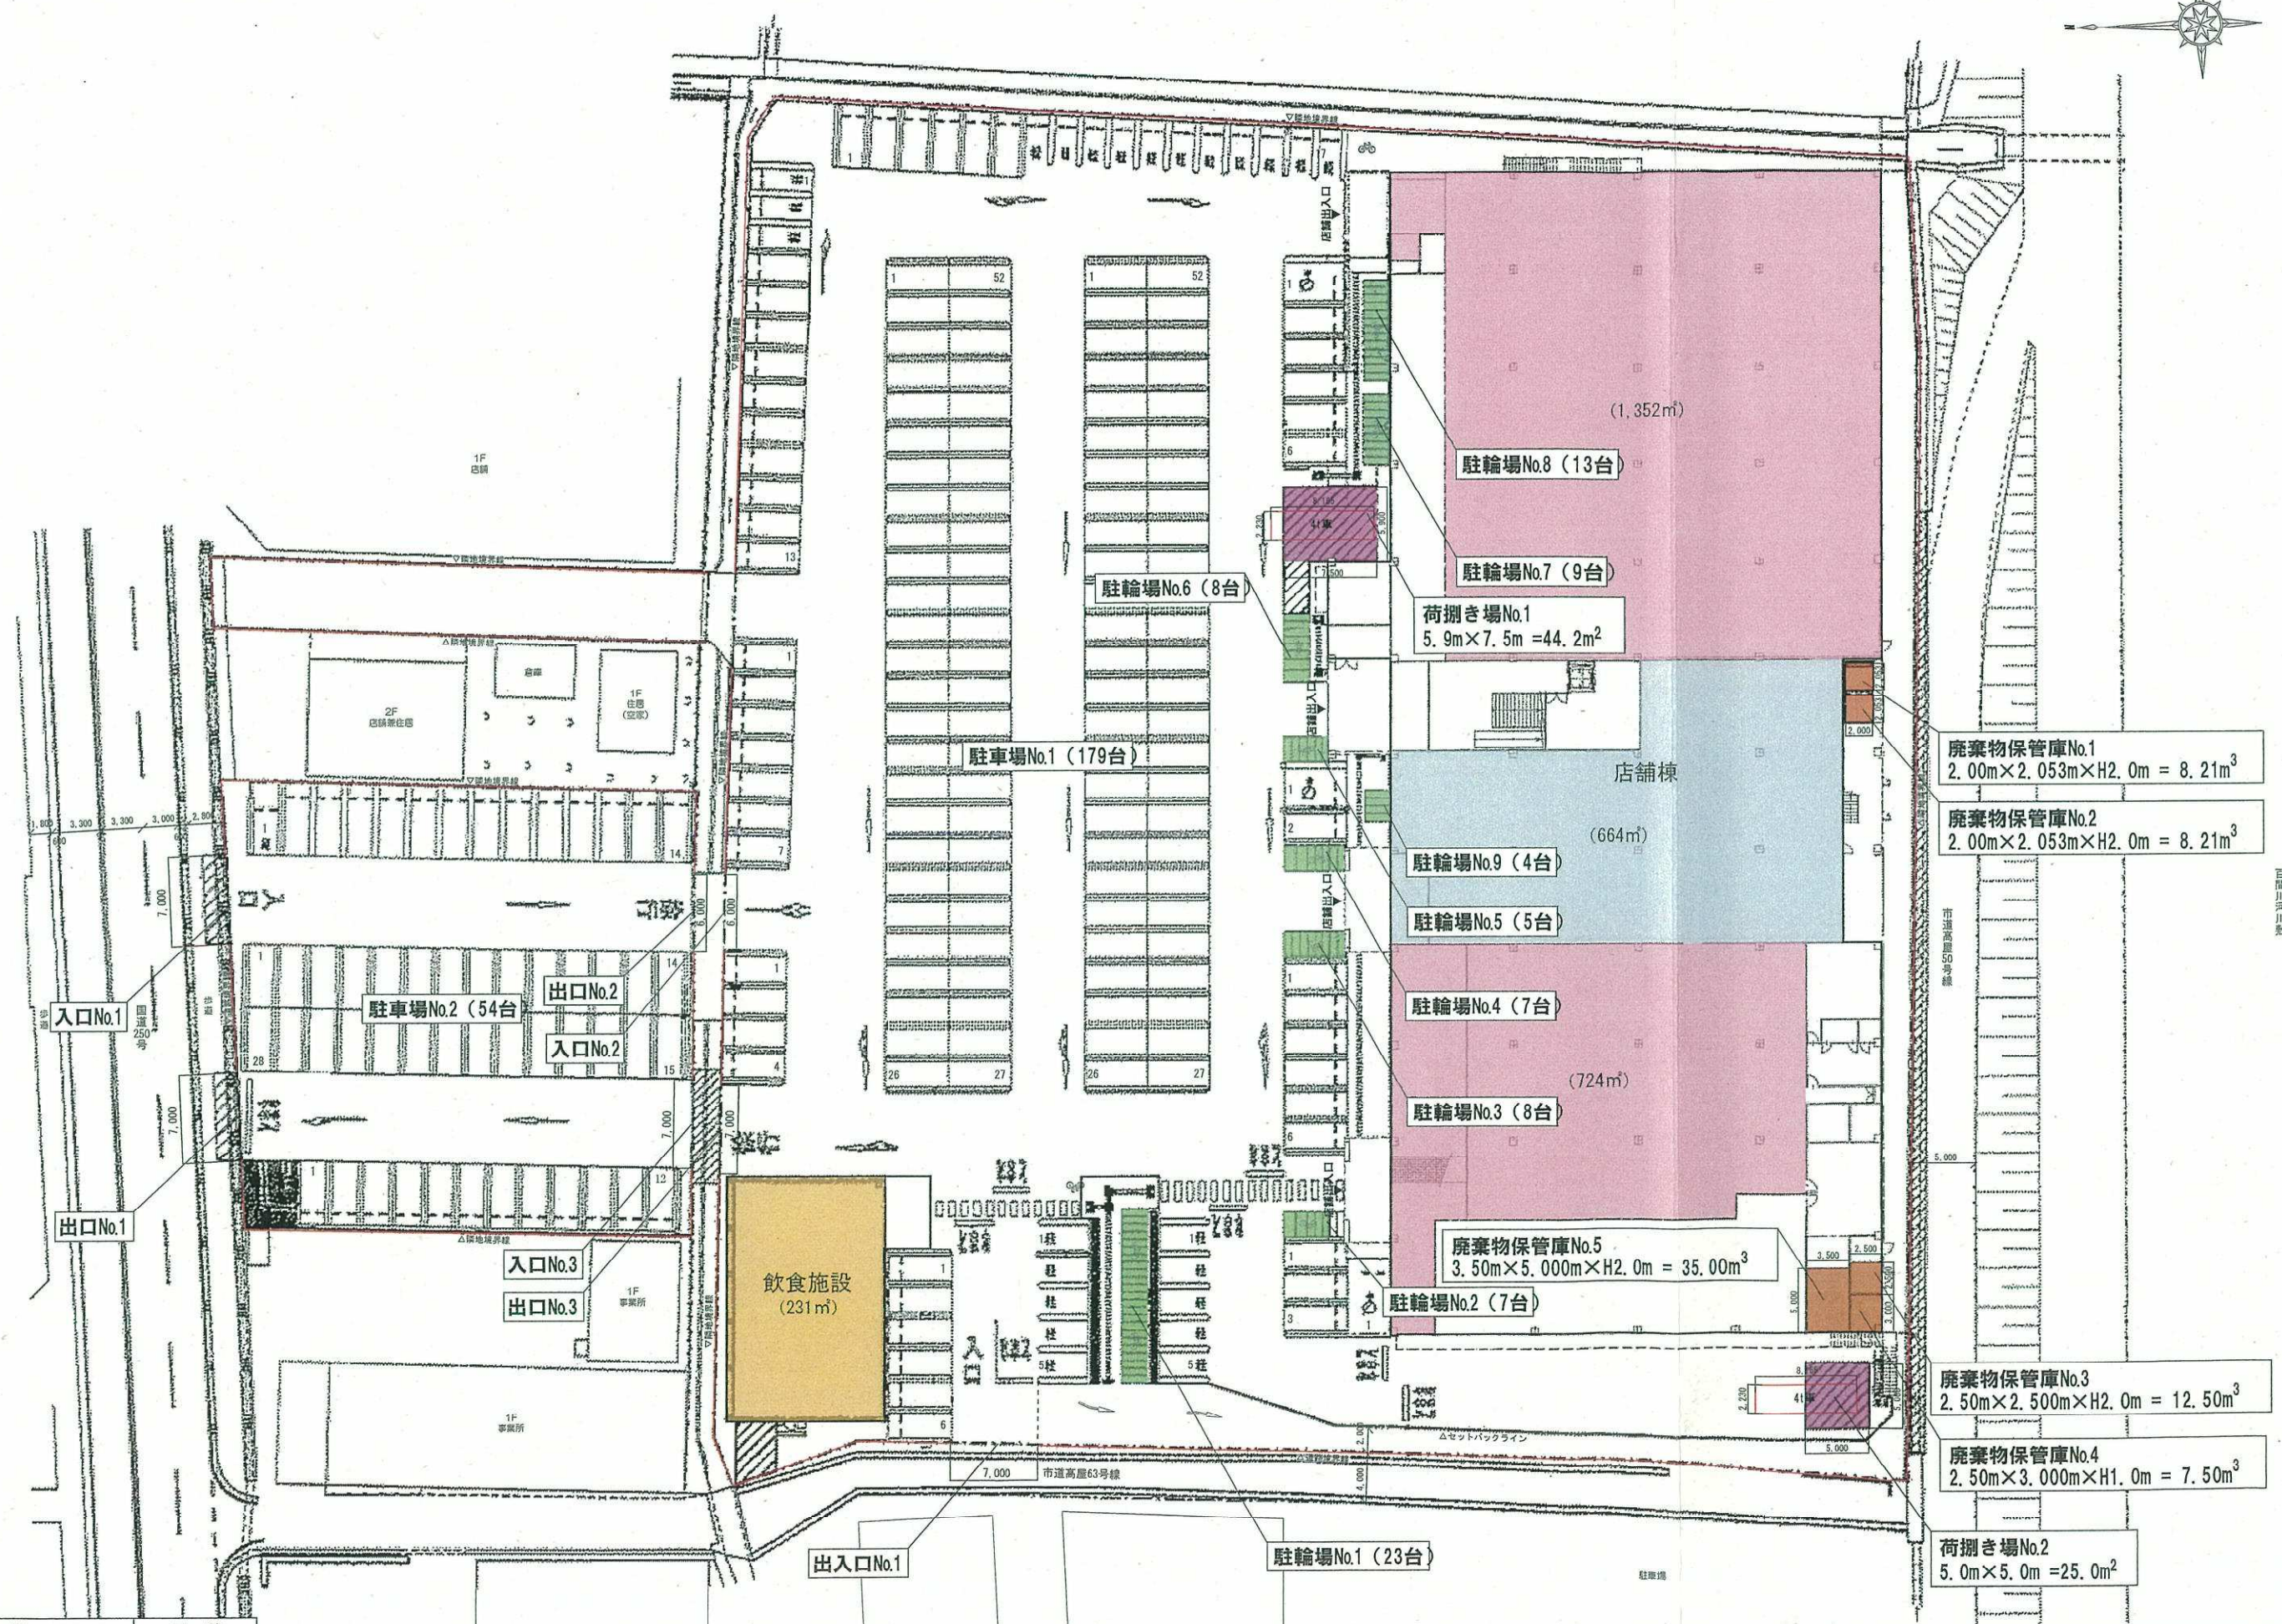
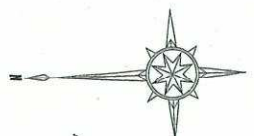


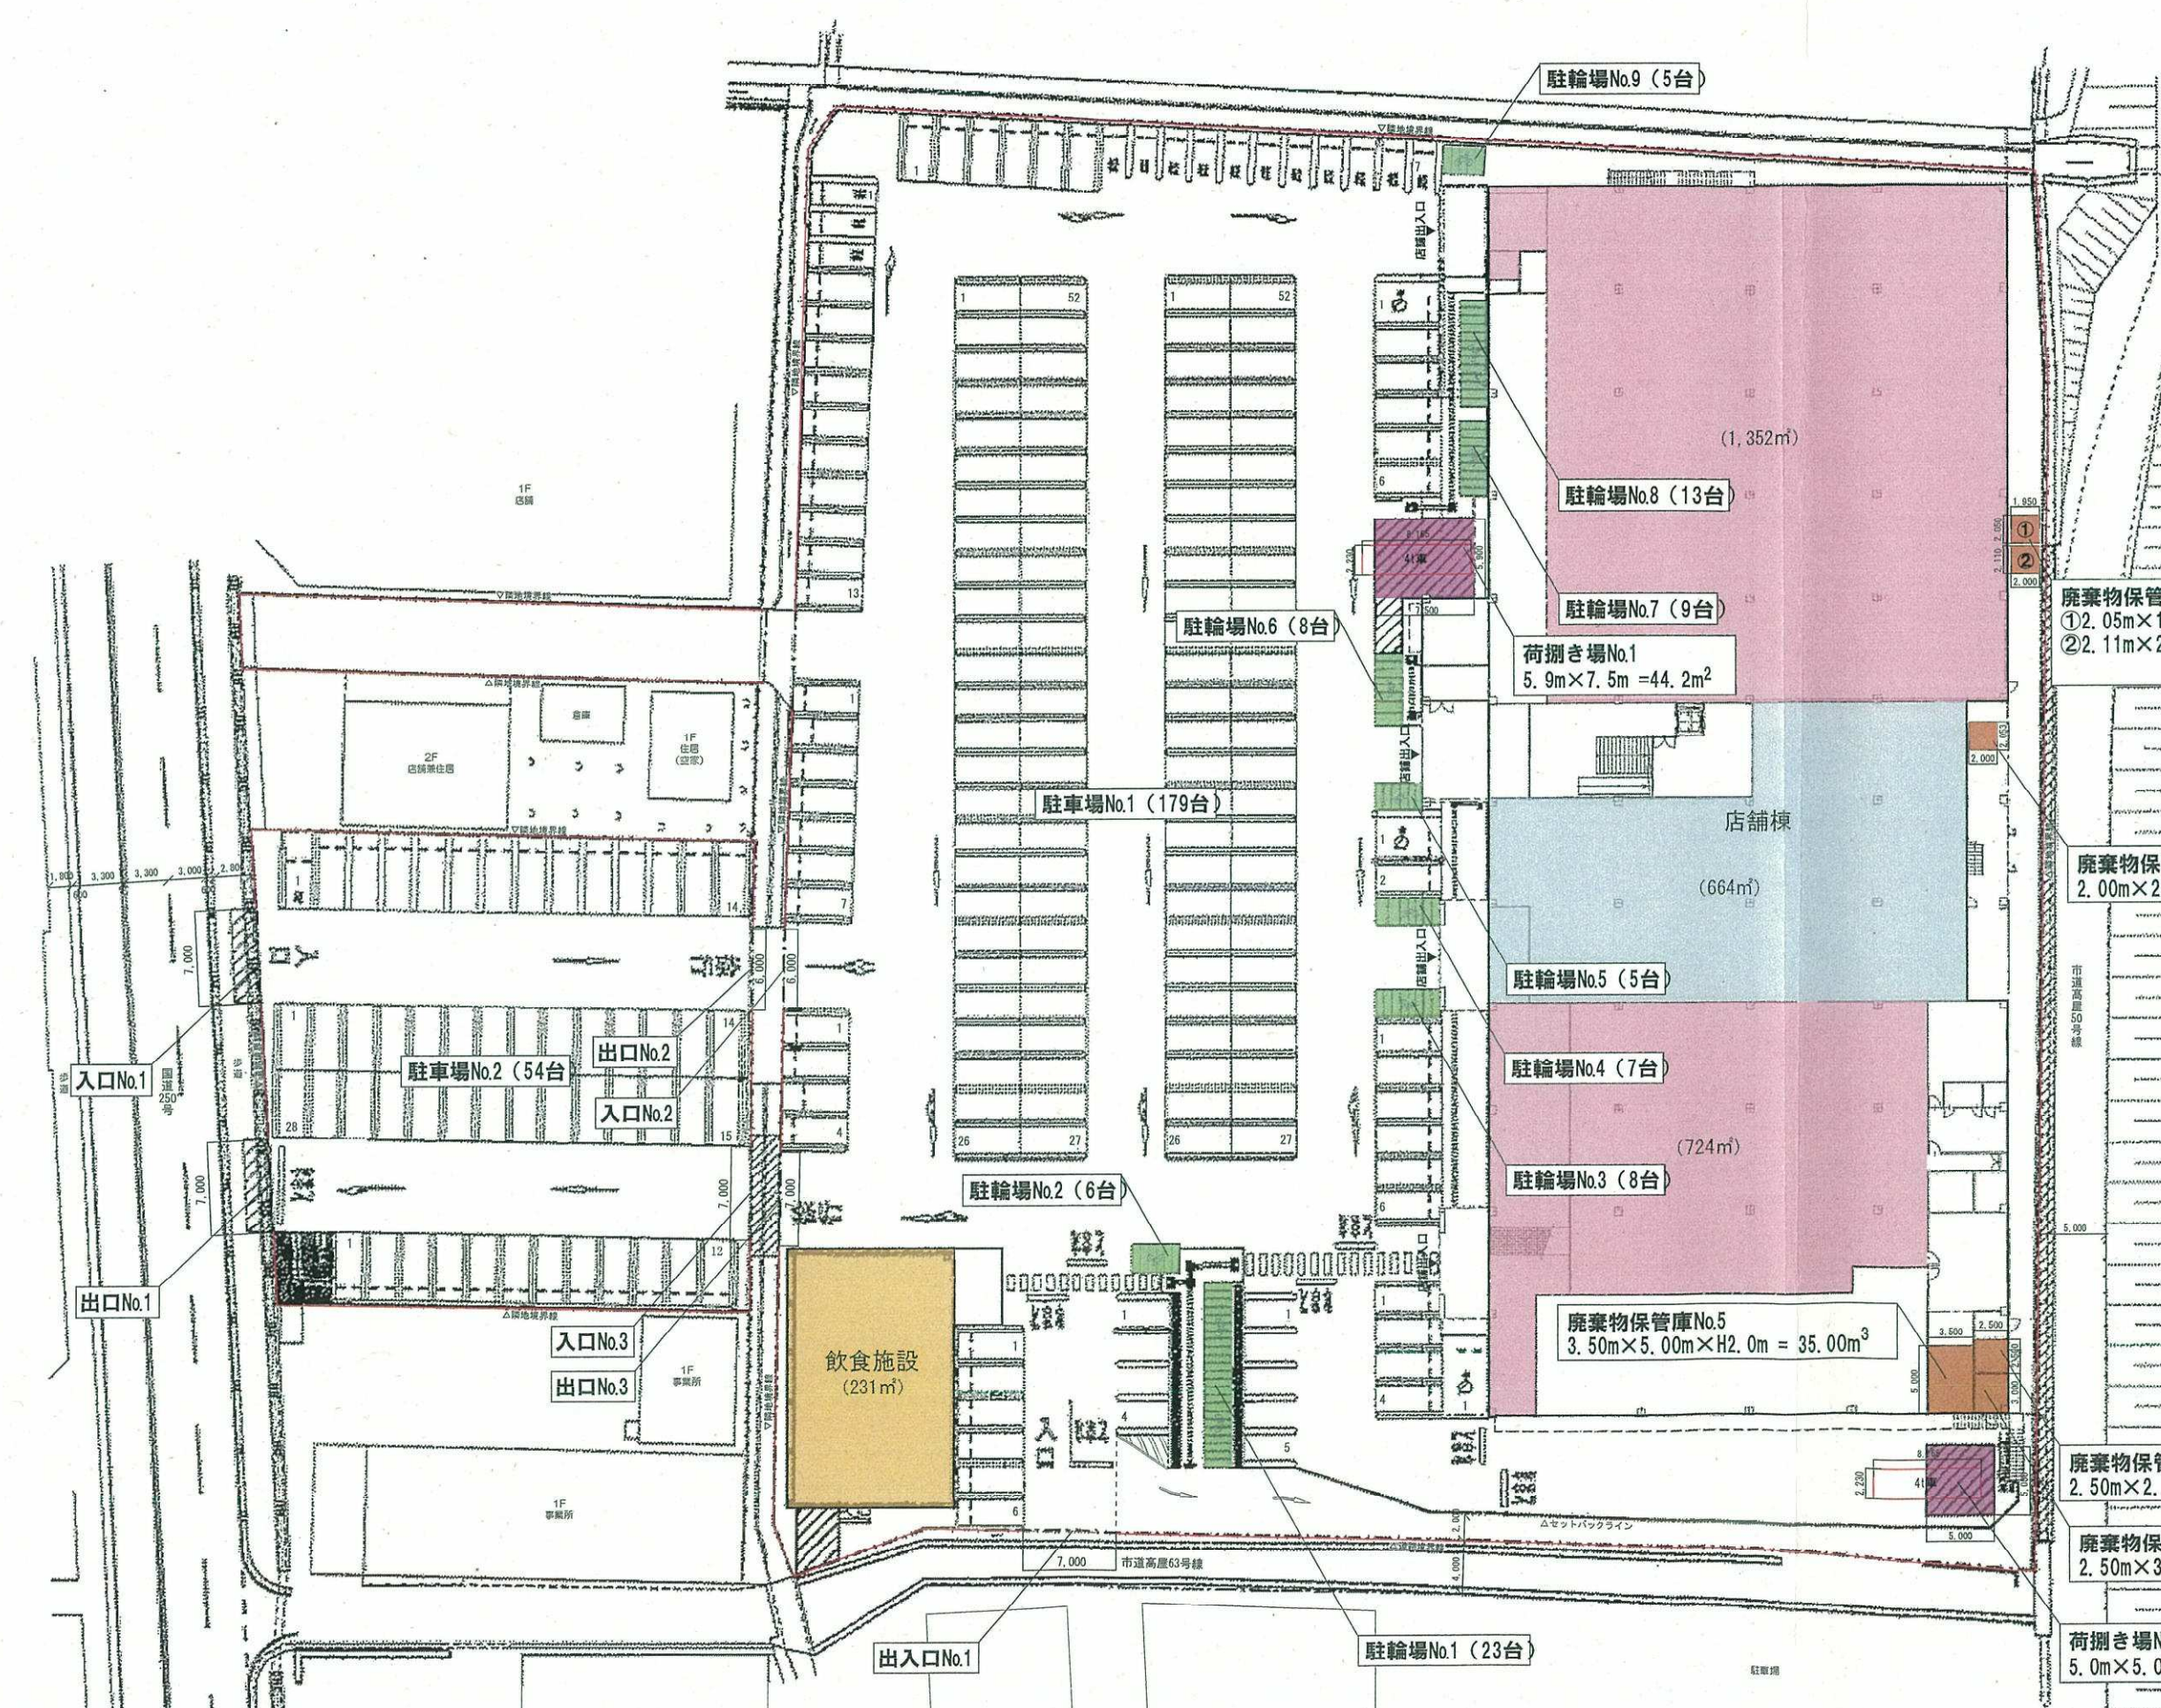

凡 例	面 積
店舗面積	2,076㎡
サービス施設	664㎡
飲食施設	231㎡

資料 - 3
1 階平面図兼配置図 (変更前)

S : 1/500

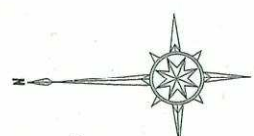

廃棄物保管庫No.2
①2.05m×1.95m×H1.0m = 3.99m³
②2.11m×2.00m×H1.0m = 4.22m³
計 = 8.21m³

廃棄物保管庫No.1
2.00m×2.053m×H2.0m = 8.21m³

廃棄物保管庫No.5
3.50m×5.00m×H2.0m = 35.00m³

廃棄物保管庫No.3
2.50m×2.50m×H2.0m = 12.50m³

廃棄物保管庫No.4
2.50m×3.00m×H1.0m = 7.50m³

荷捌き場No.2
5.0m×5.0m = 25.0m²

凡 例	面 積
店舗面積	2,076㎡
サービス施設	664㎡
飲食施設	231㎡