


設計NO.  
P-1


訂正日 \*\*\*\*.\*\*\*

DATE  
2023.06.09

TITLE  
岡山市新庁舎家具什器レイアウト作成及び移転基本計画作成業務委託  
SCALE  
1/150 (A3)

管理NO.  
1/150 (A3)

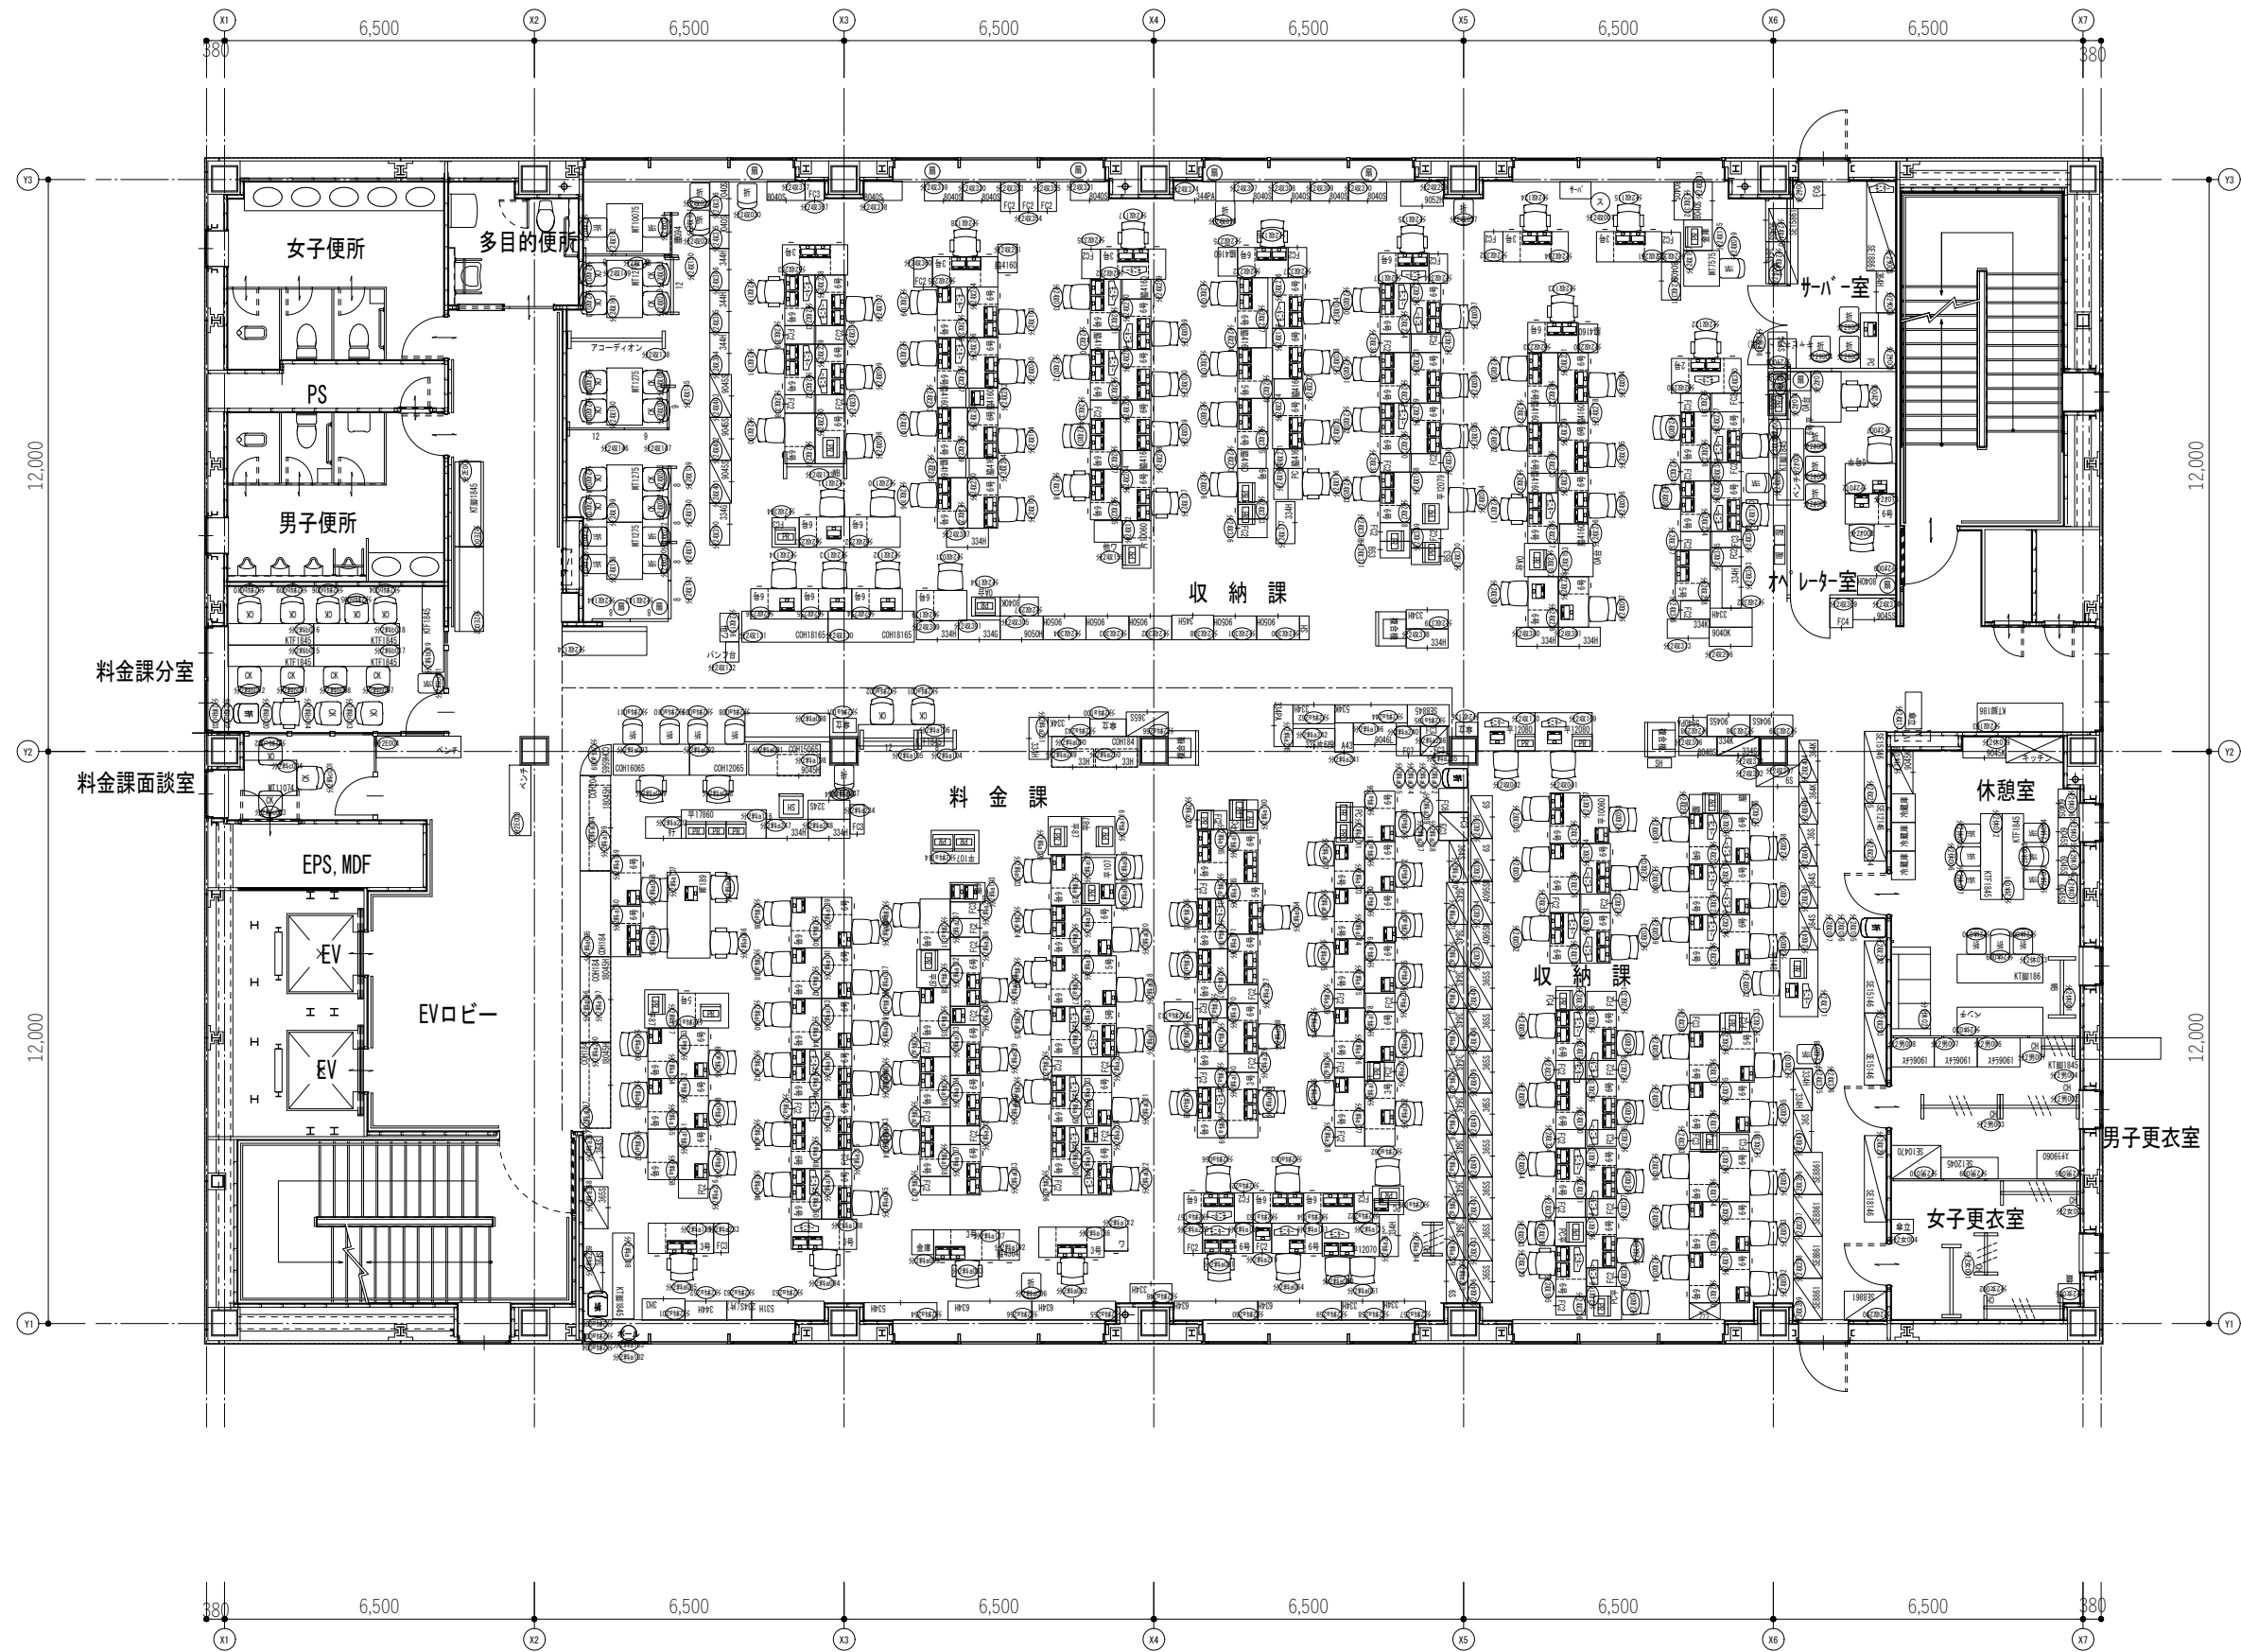

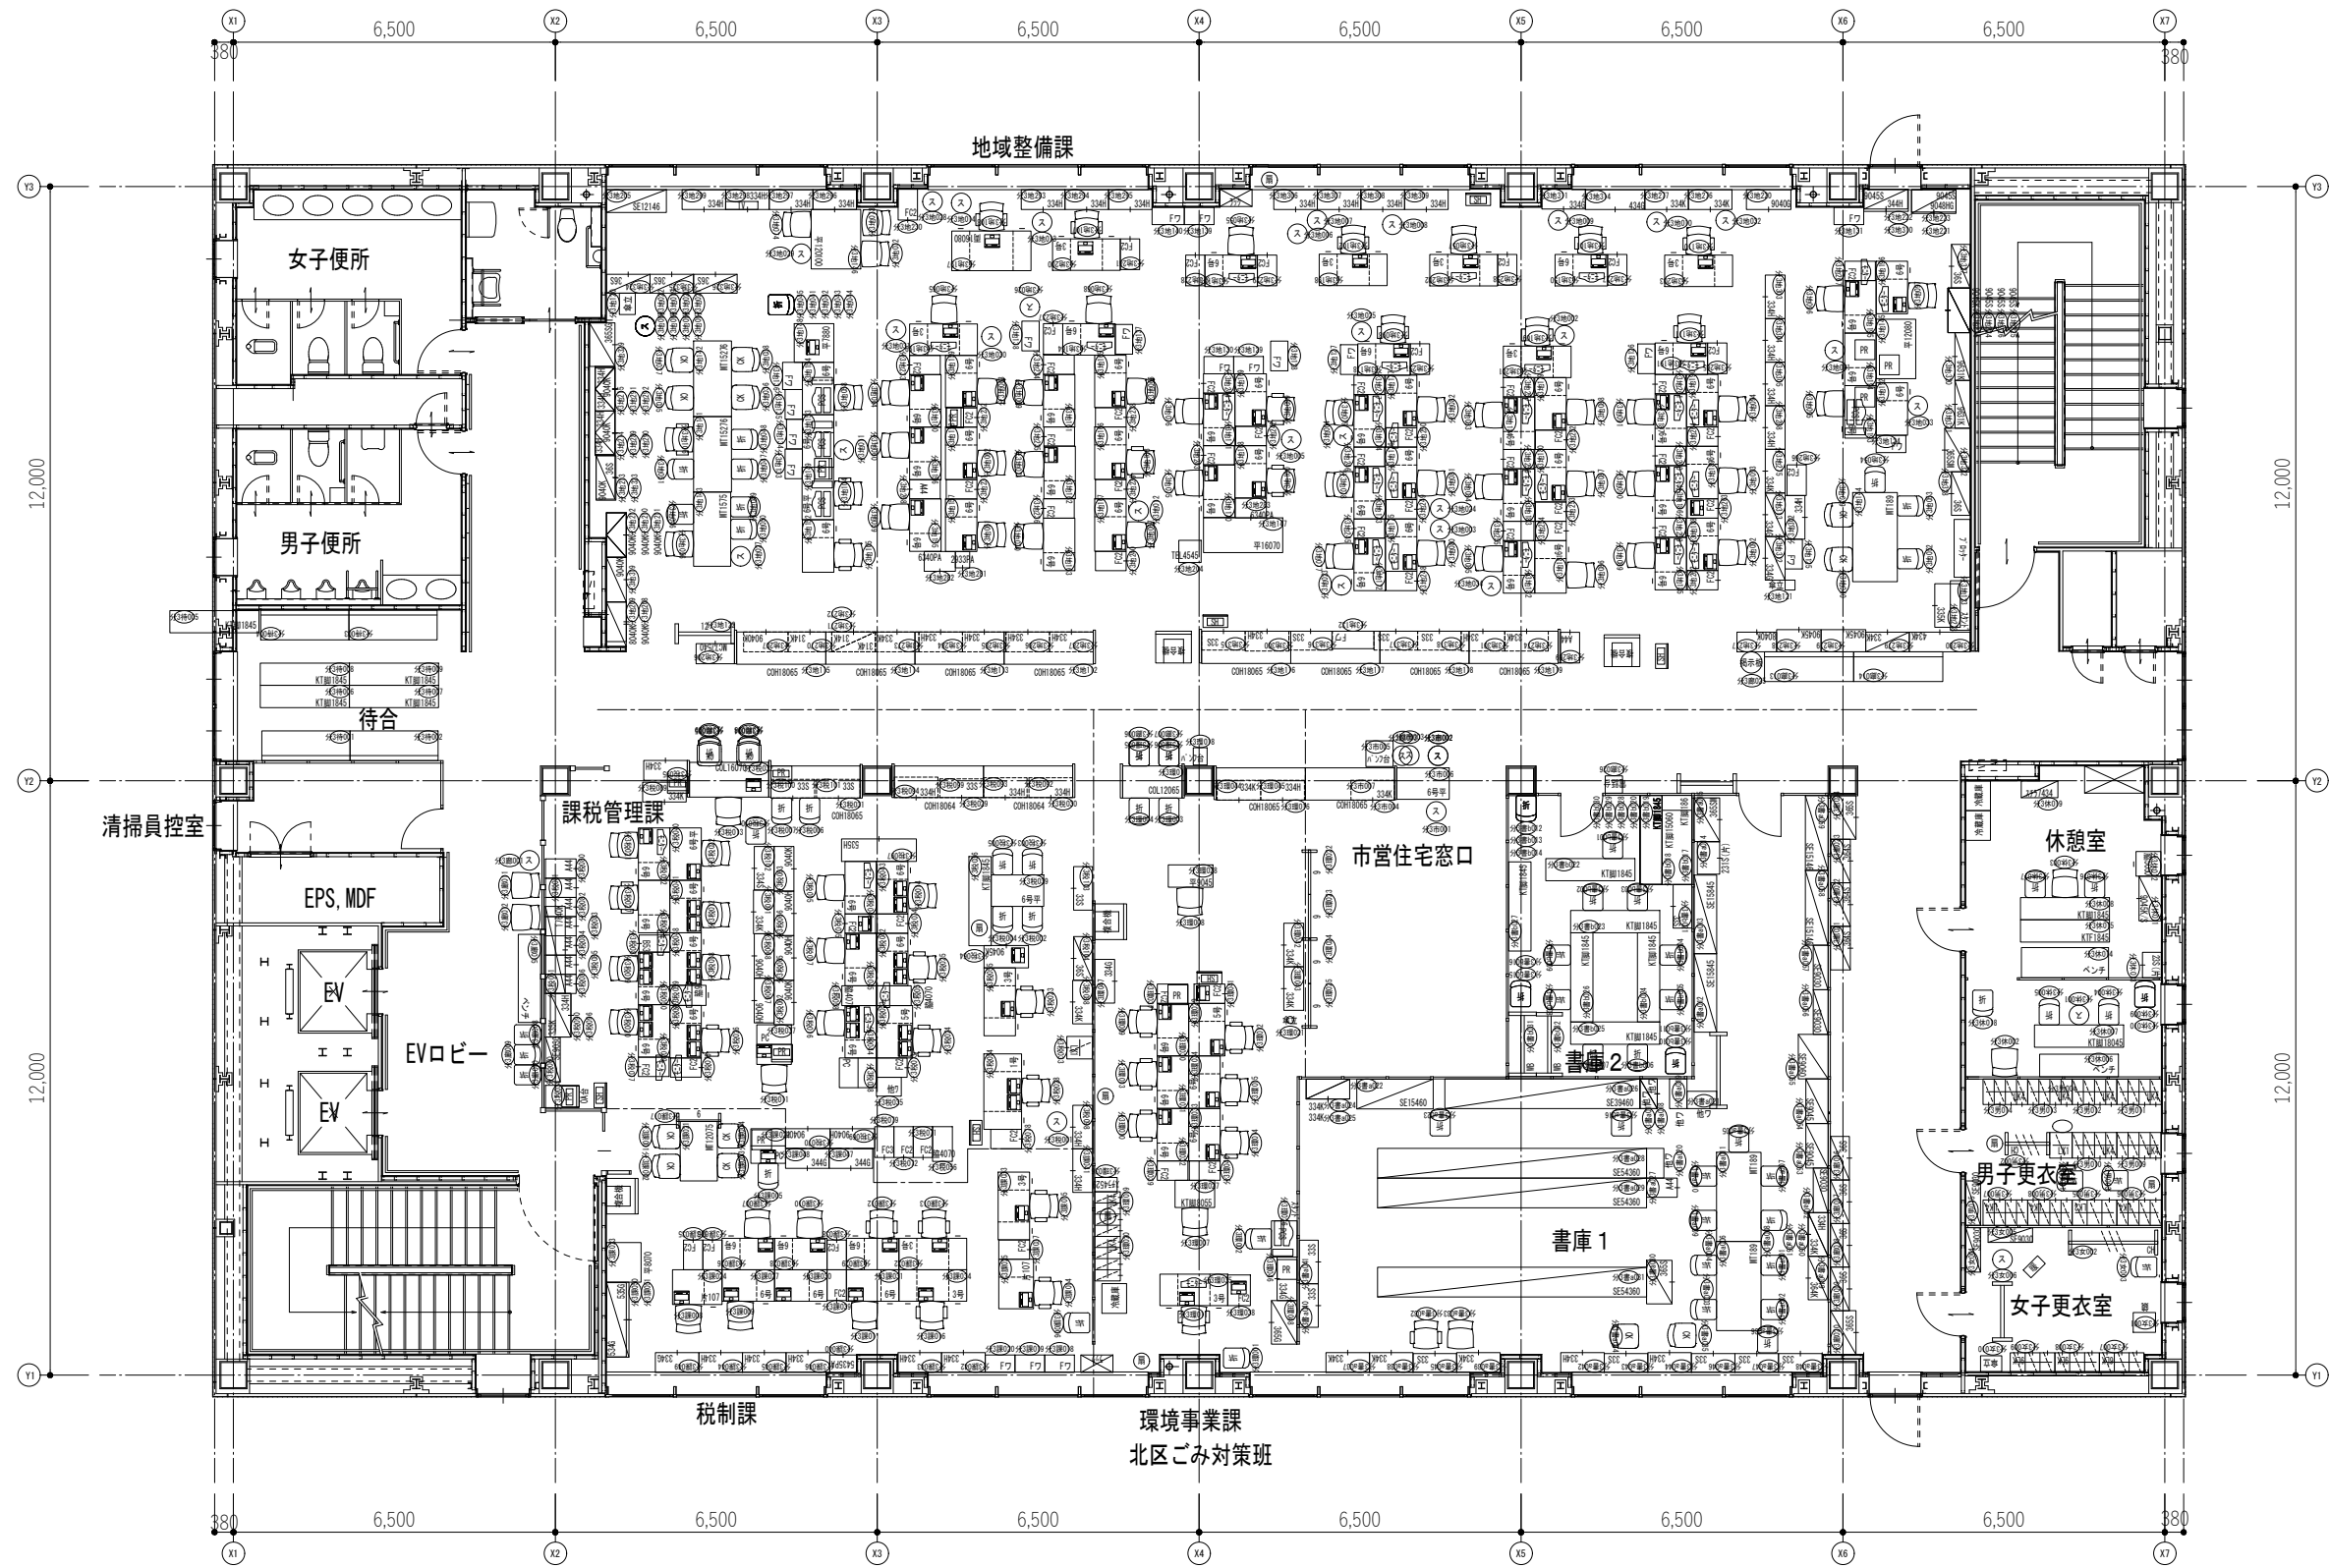


図面NO.  
P-1

訂正日 \*\*\*\*.\*\*\*

DATE  
2023.06.09  
担当 設計 製図

TITLE  
岡山市新庁舎家具什器レイアウト作成及び移転基本計画作成業務委託  
岡山市役所分庁舎3F 既存レイアウト図  
SCALE  
1/150(A3)

管理NO.  
1/150(A3)

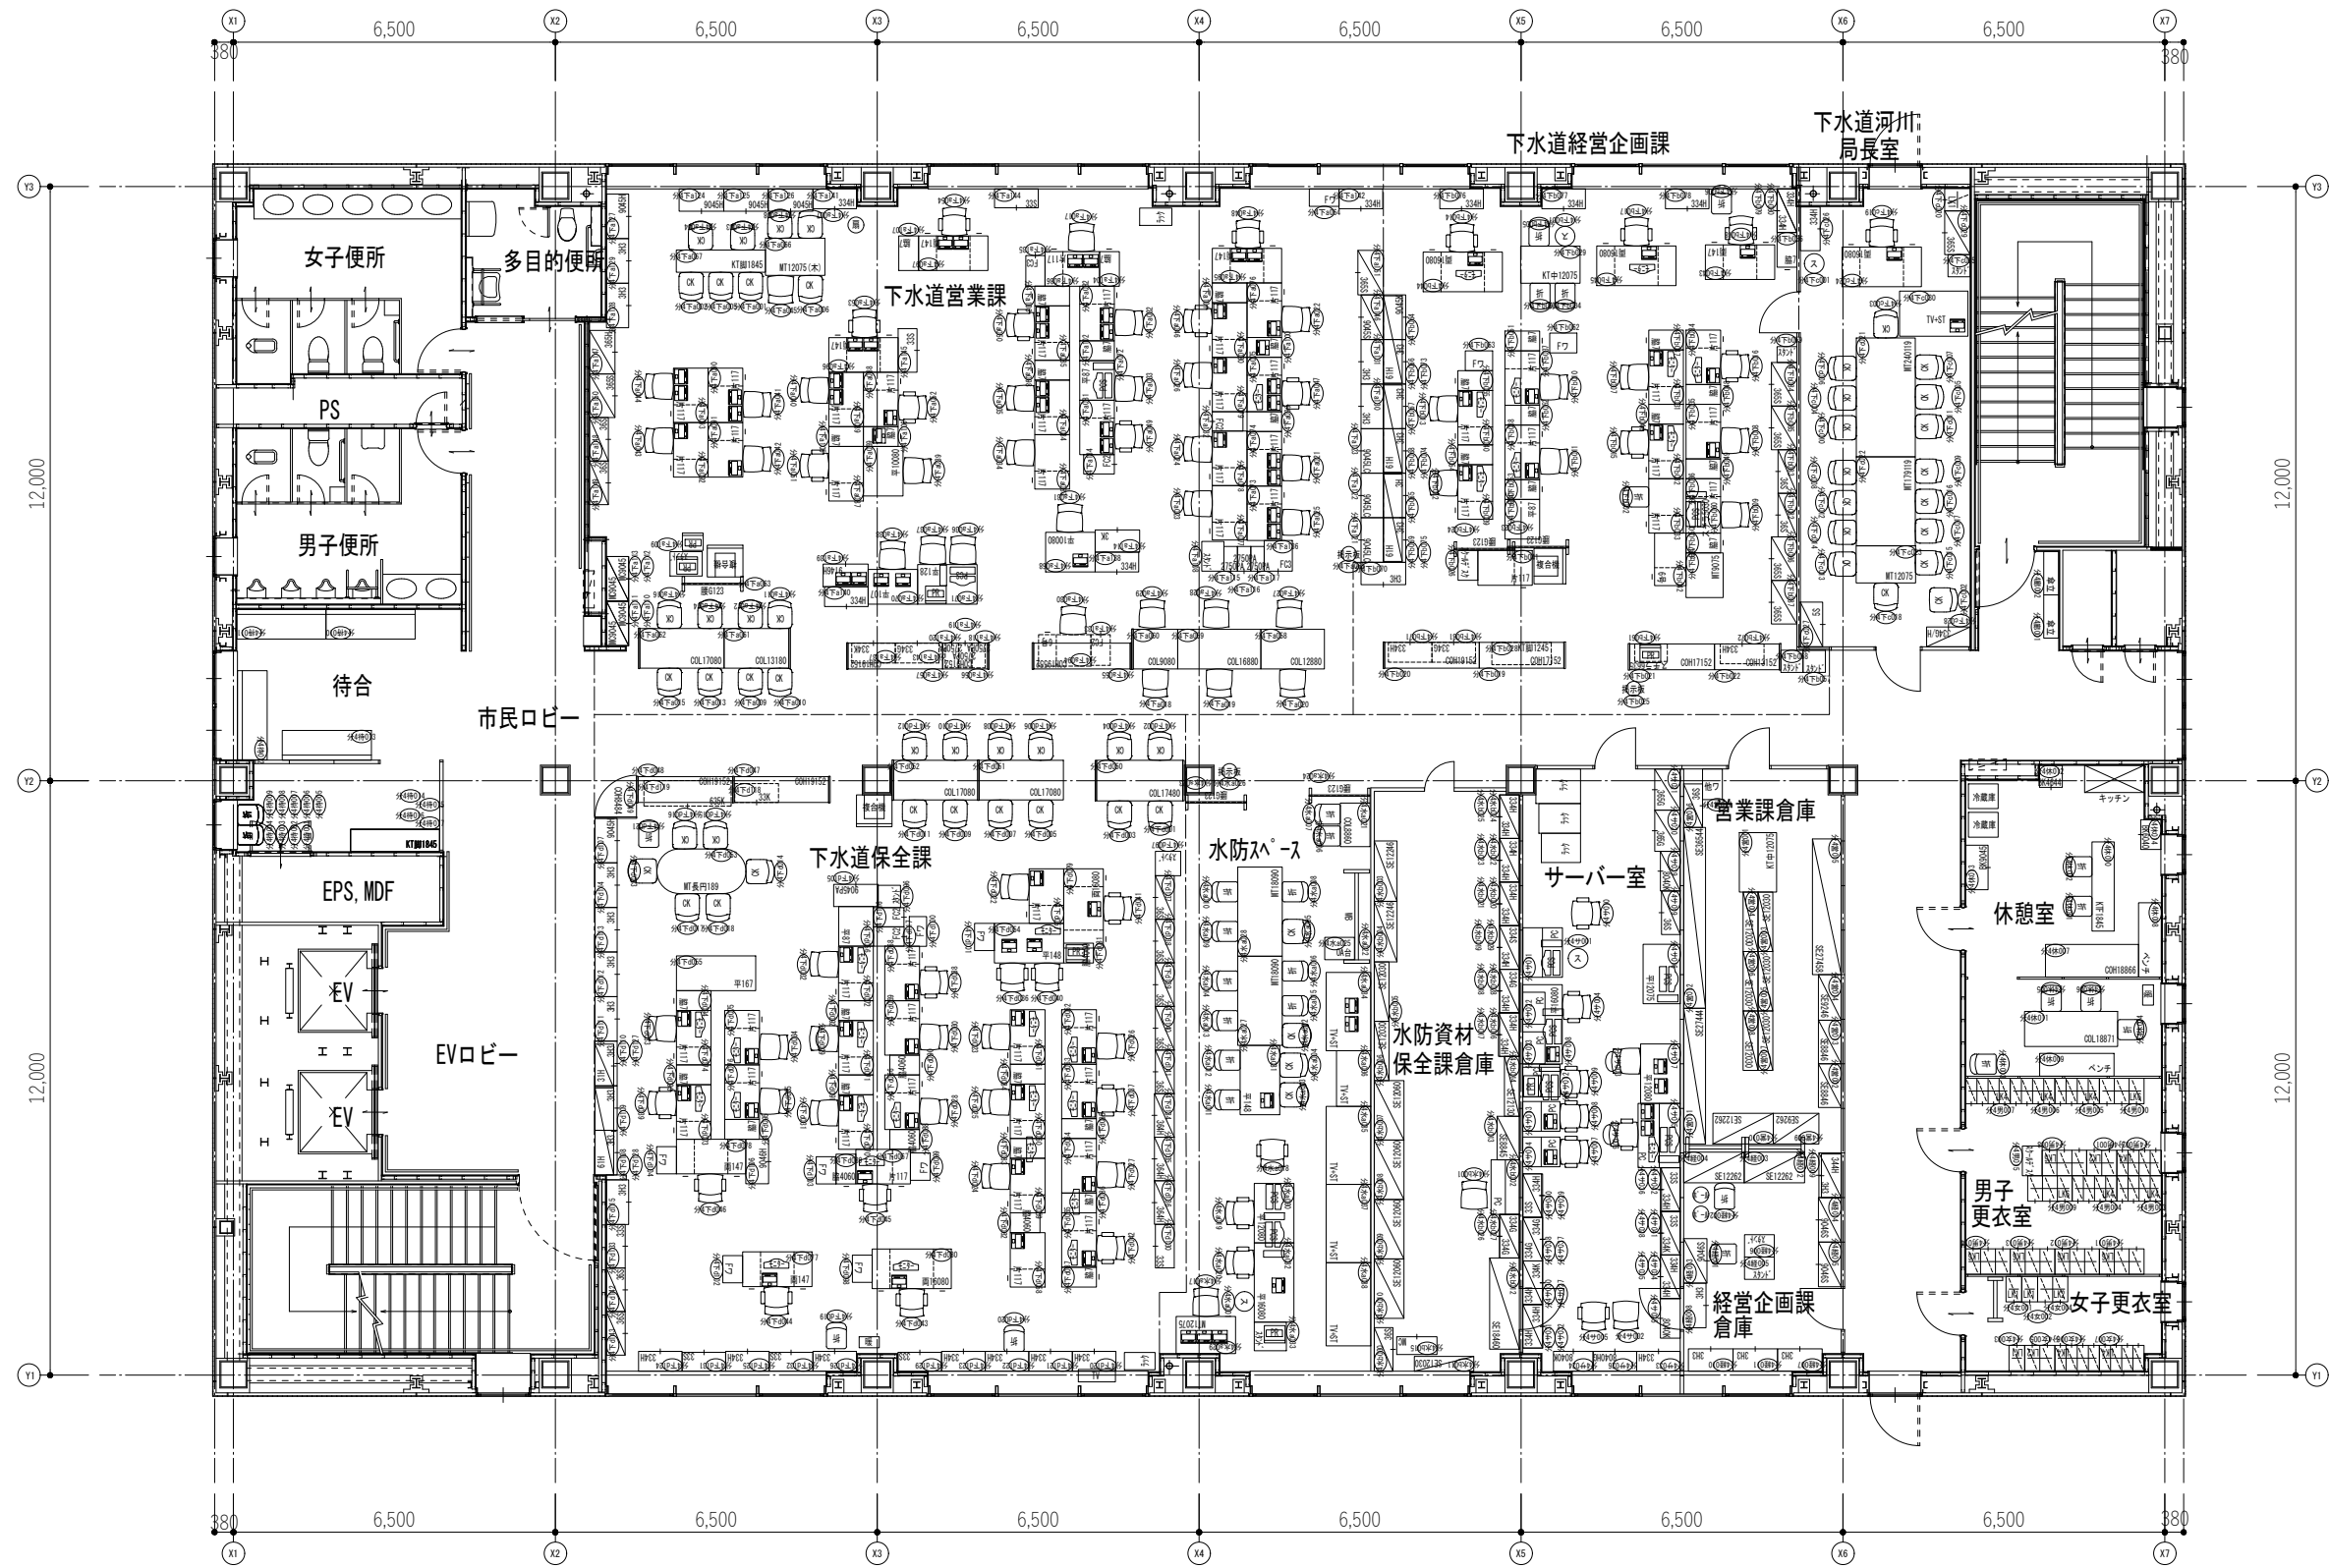


設計NO.  
P-1

訂正日 \*\*\*\*.\*\*\*

DATE  
2023.06.09

TITLE  
岡山市新庁舎家具什器レイアウト作成及び移転基本計画作成業務委託  
SCALE  
1/150(A3)

管理NO.  
1/150(A3)

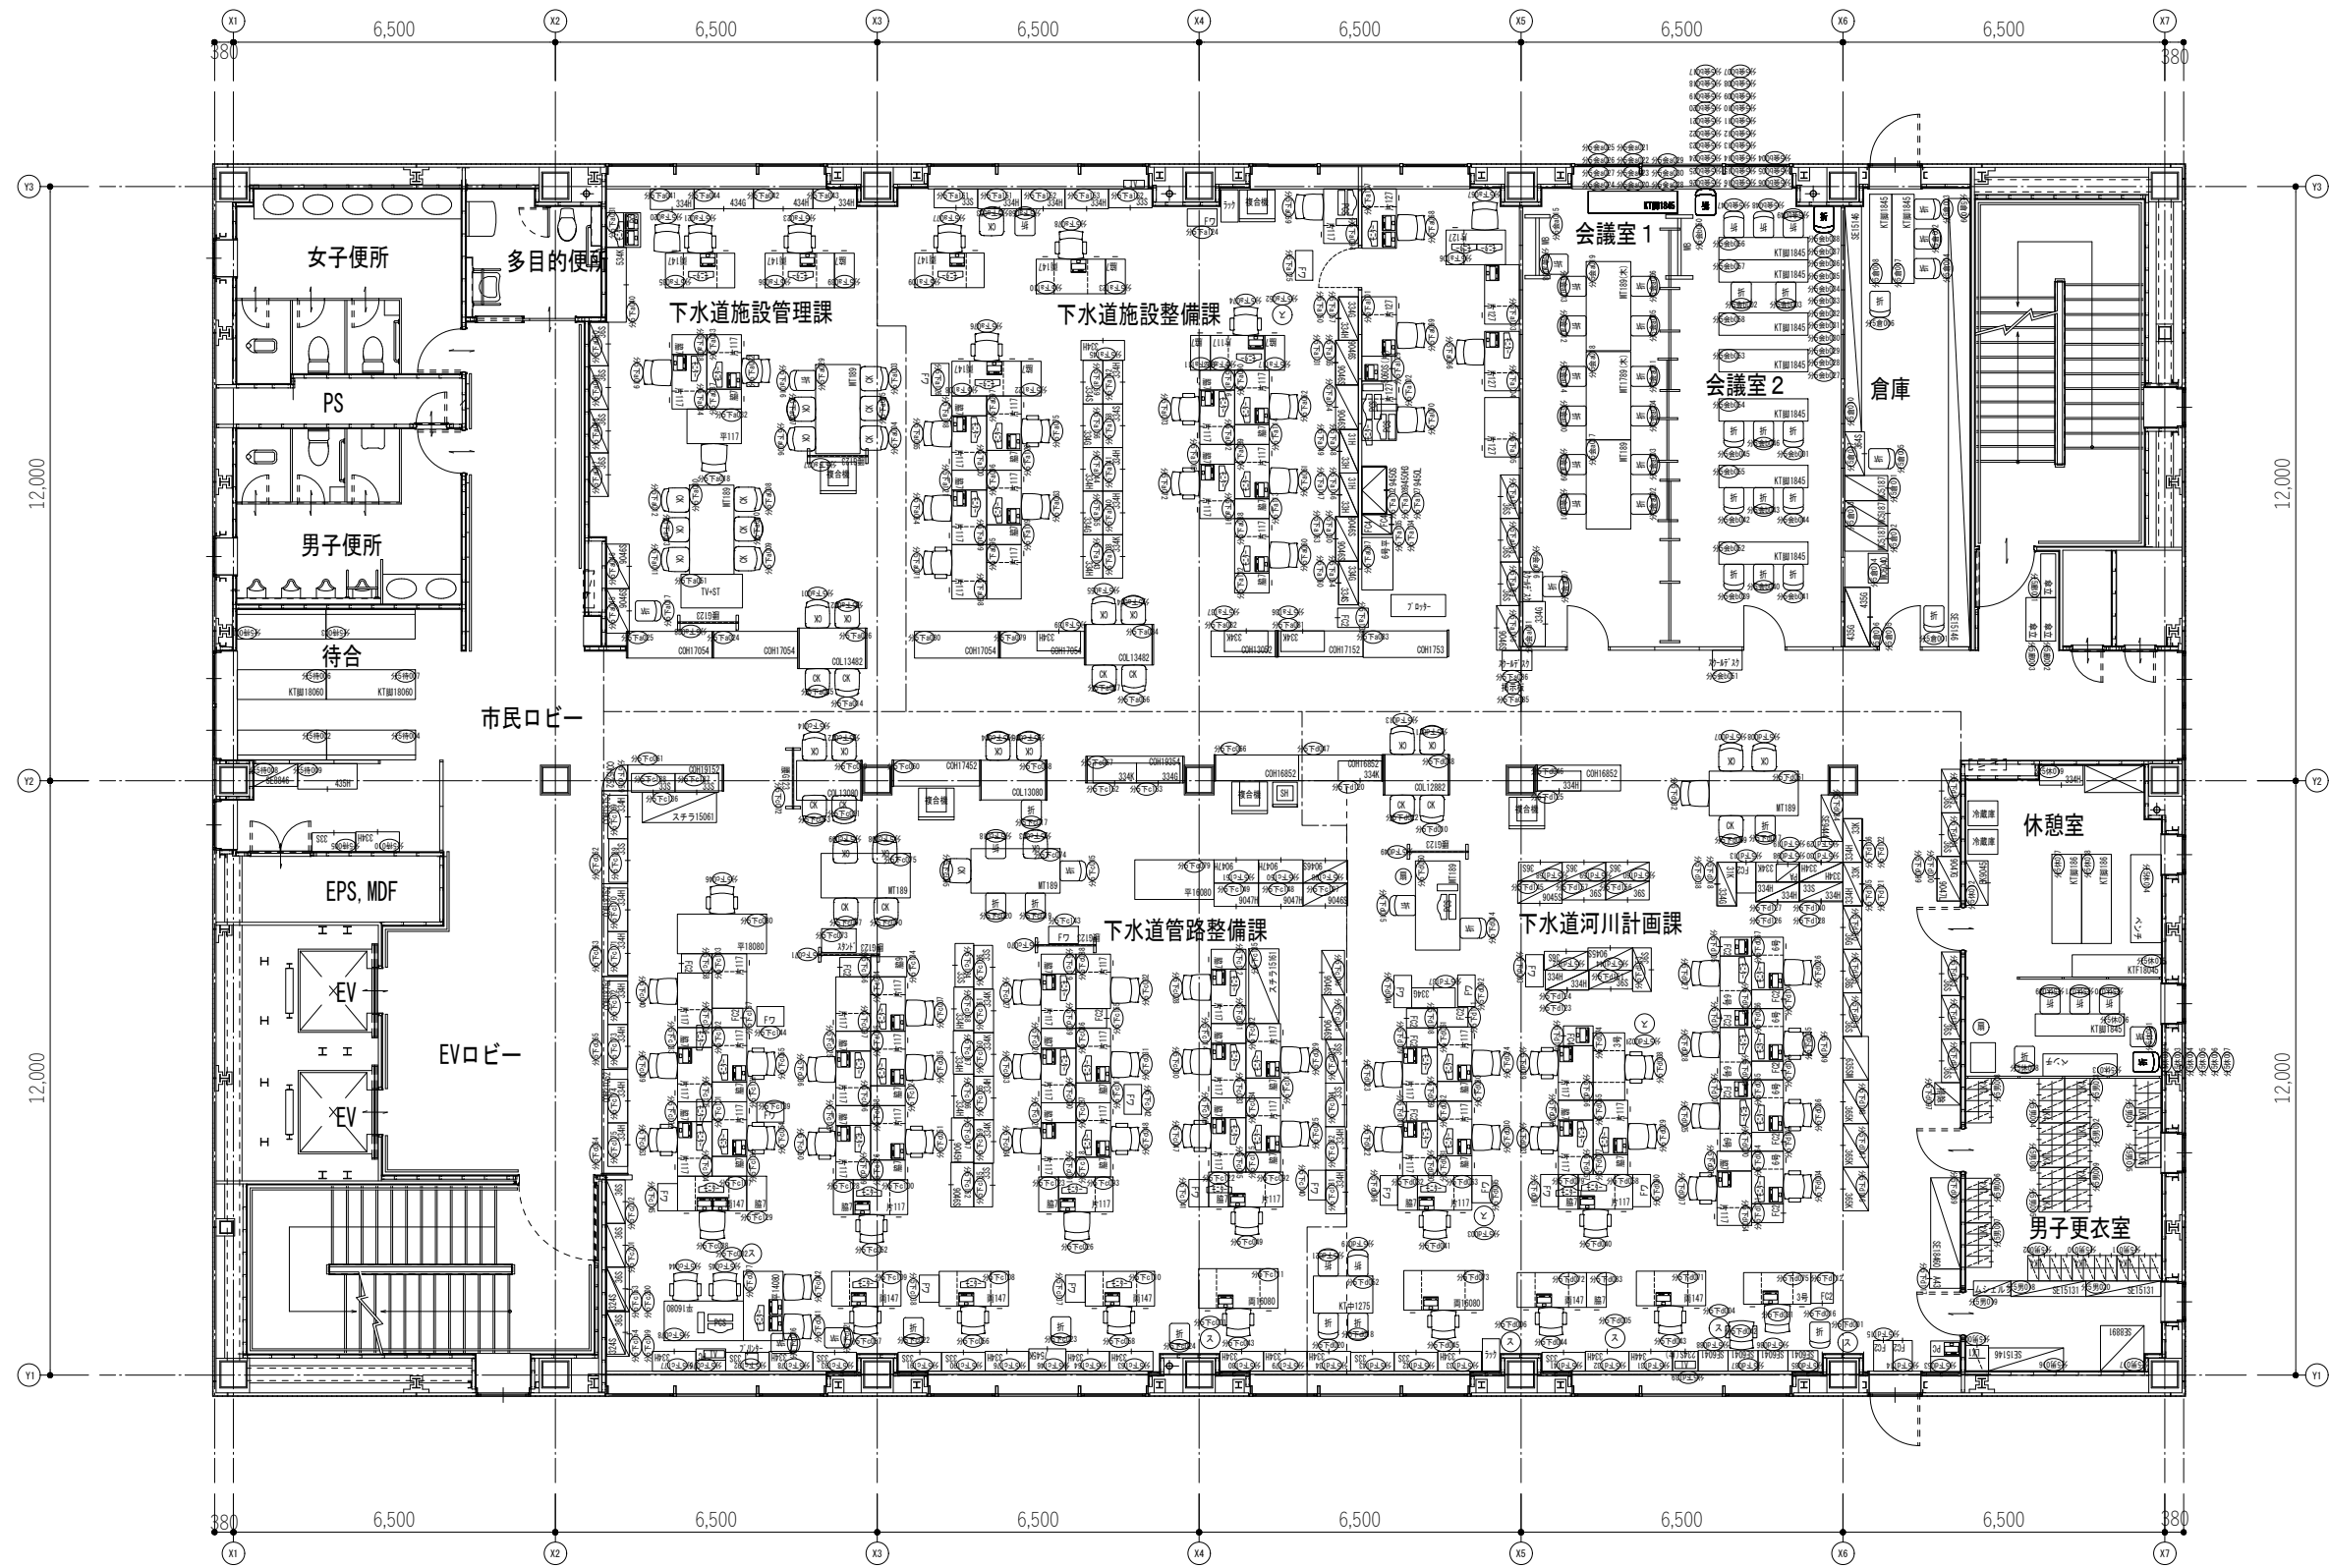


図面NO.  
P-1

訂正日 \*\*\*\*.\*\*\*

DATE  
2023.06.09

TITLE  
岡山市新庁舎家具什器レイアウト作成及び移転基本計画作成業務委託  
SCALE  
1/150 (A3)

管理NO.  
1/150 (A3)

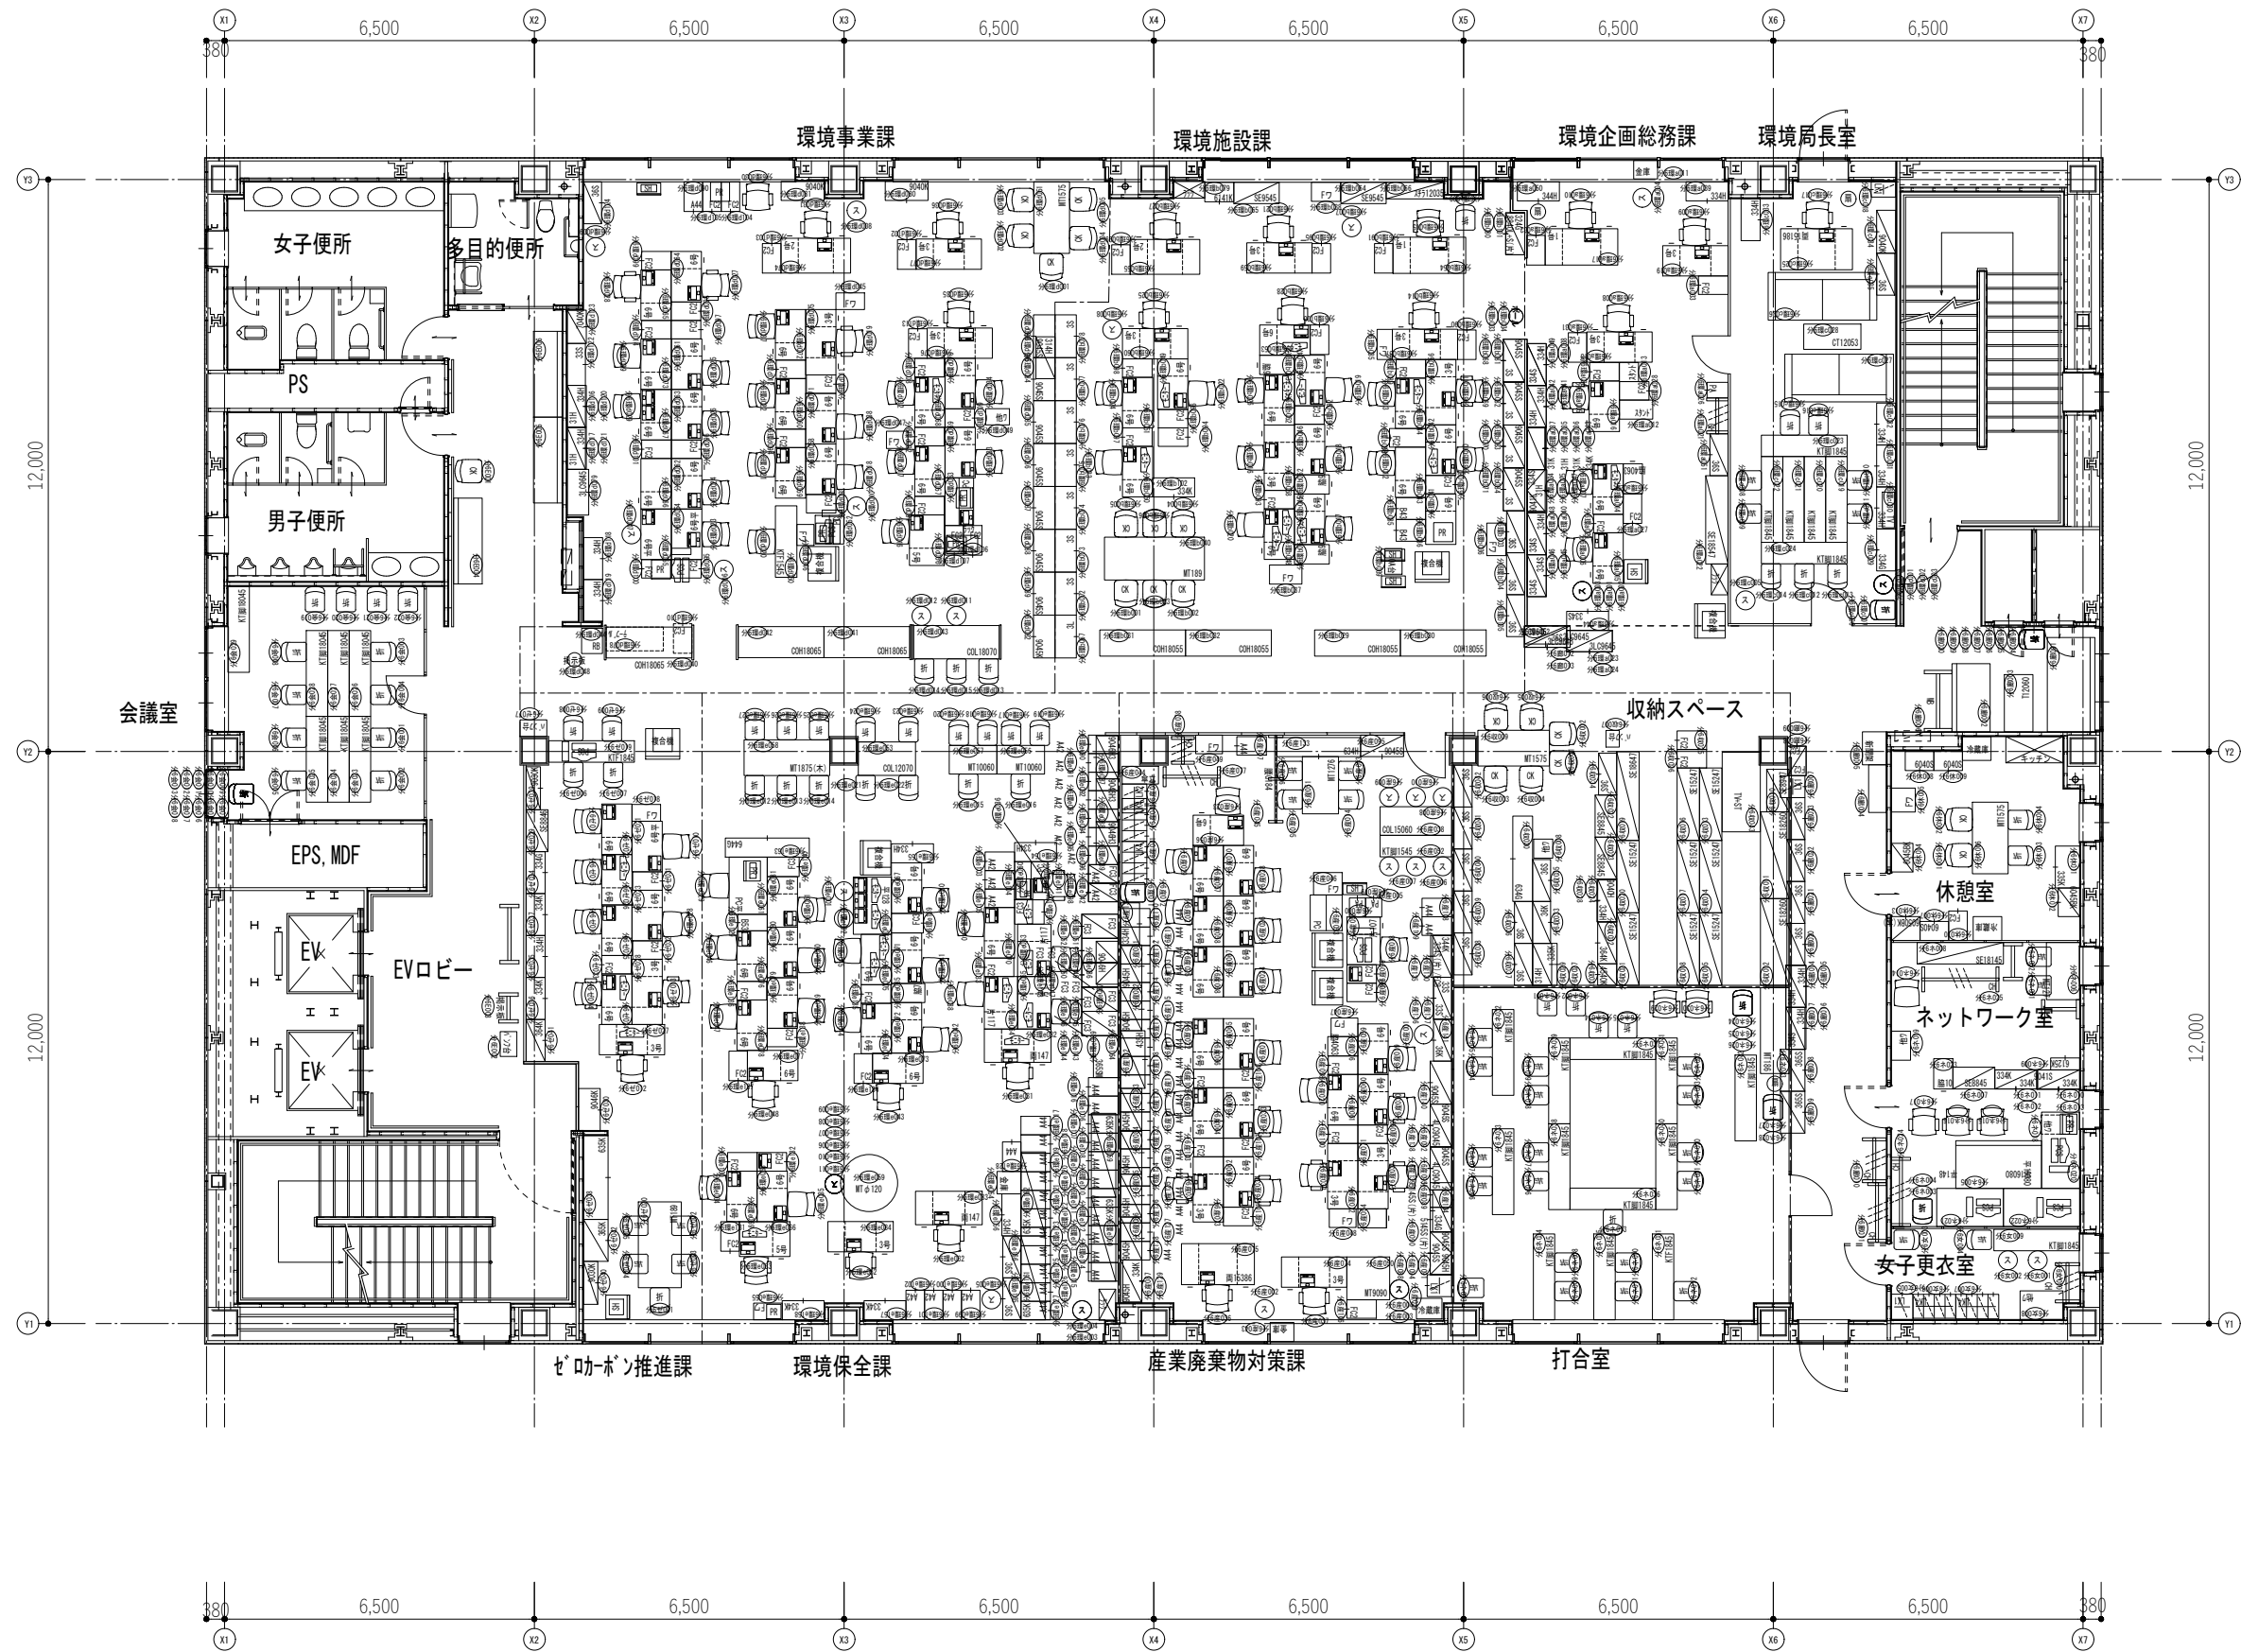

図面NO.  
P-1

訂正日 \*\*\*\*.\*\*\*


DATE  
2023.06.09

TITLE  
岡山市新庁舎家具什器レイアウト作成及び移転基本計画作成業務委託  
SCALE  
1/150 (A3)


整理NO.  
1/150 (A3)

【 B1階 】


清掃員更衣室2

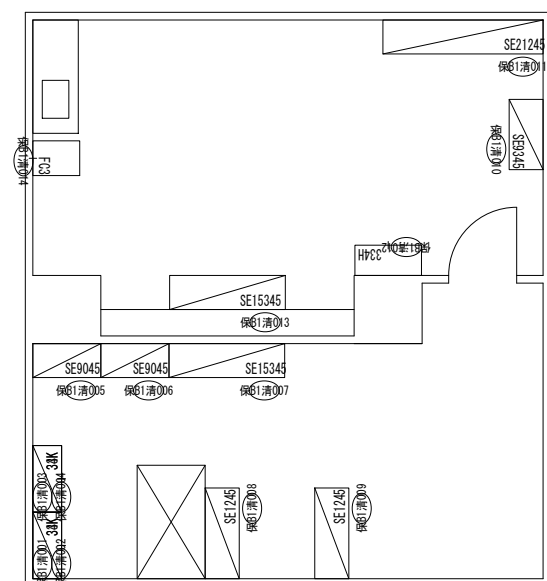

守衛室

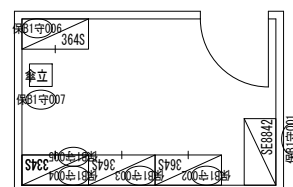



倉庫2

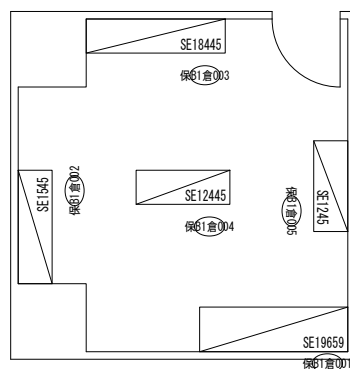


【 1階 】

倉庫1

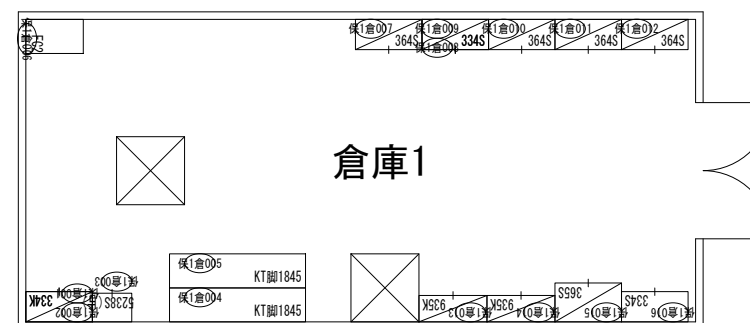

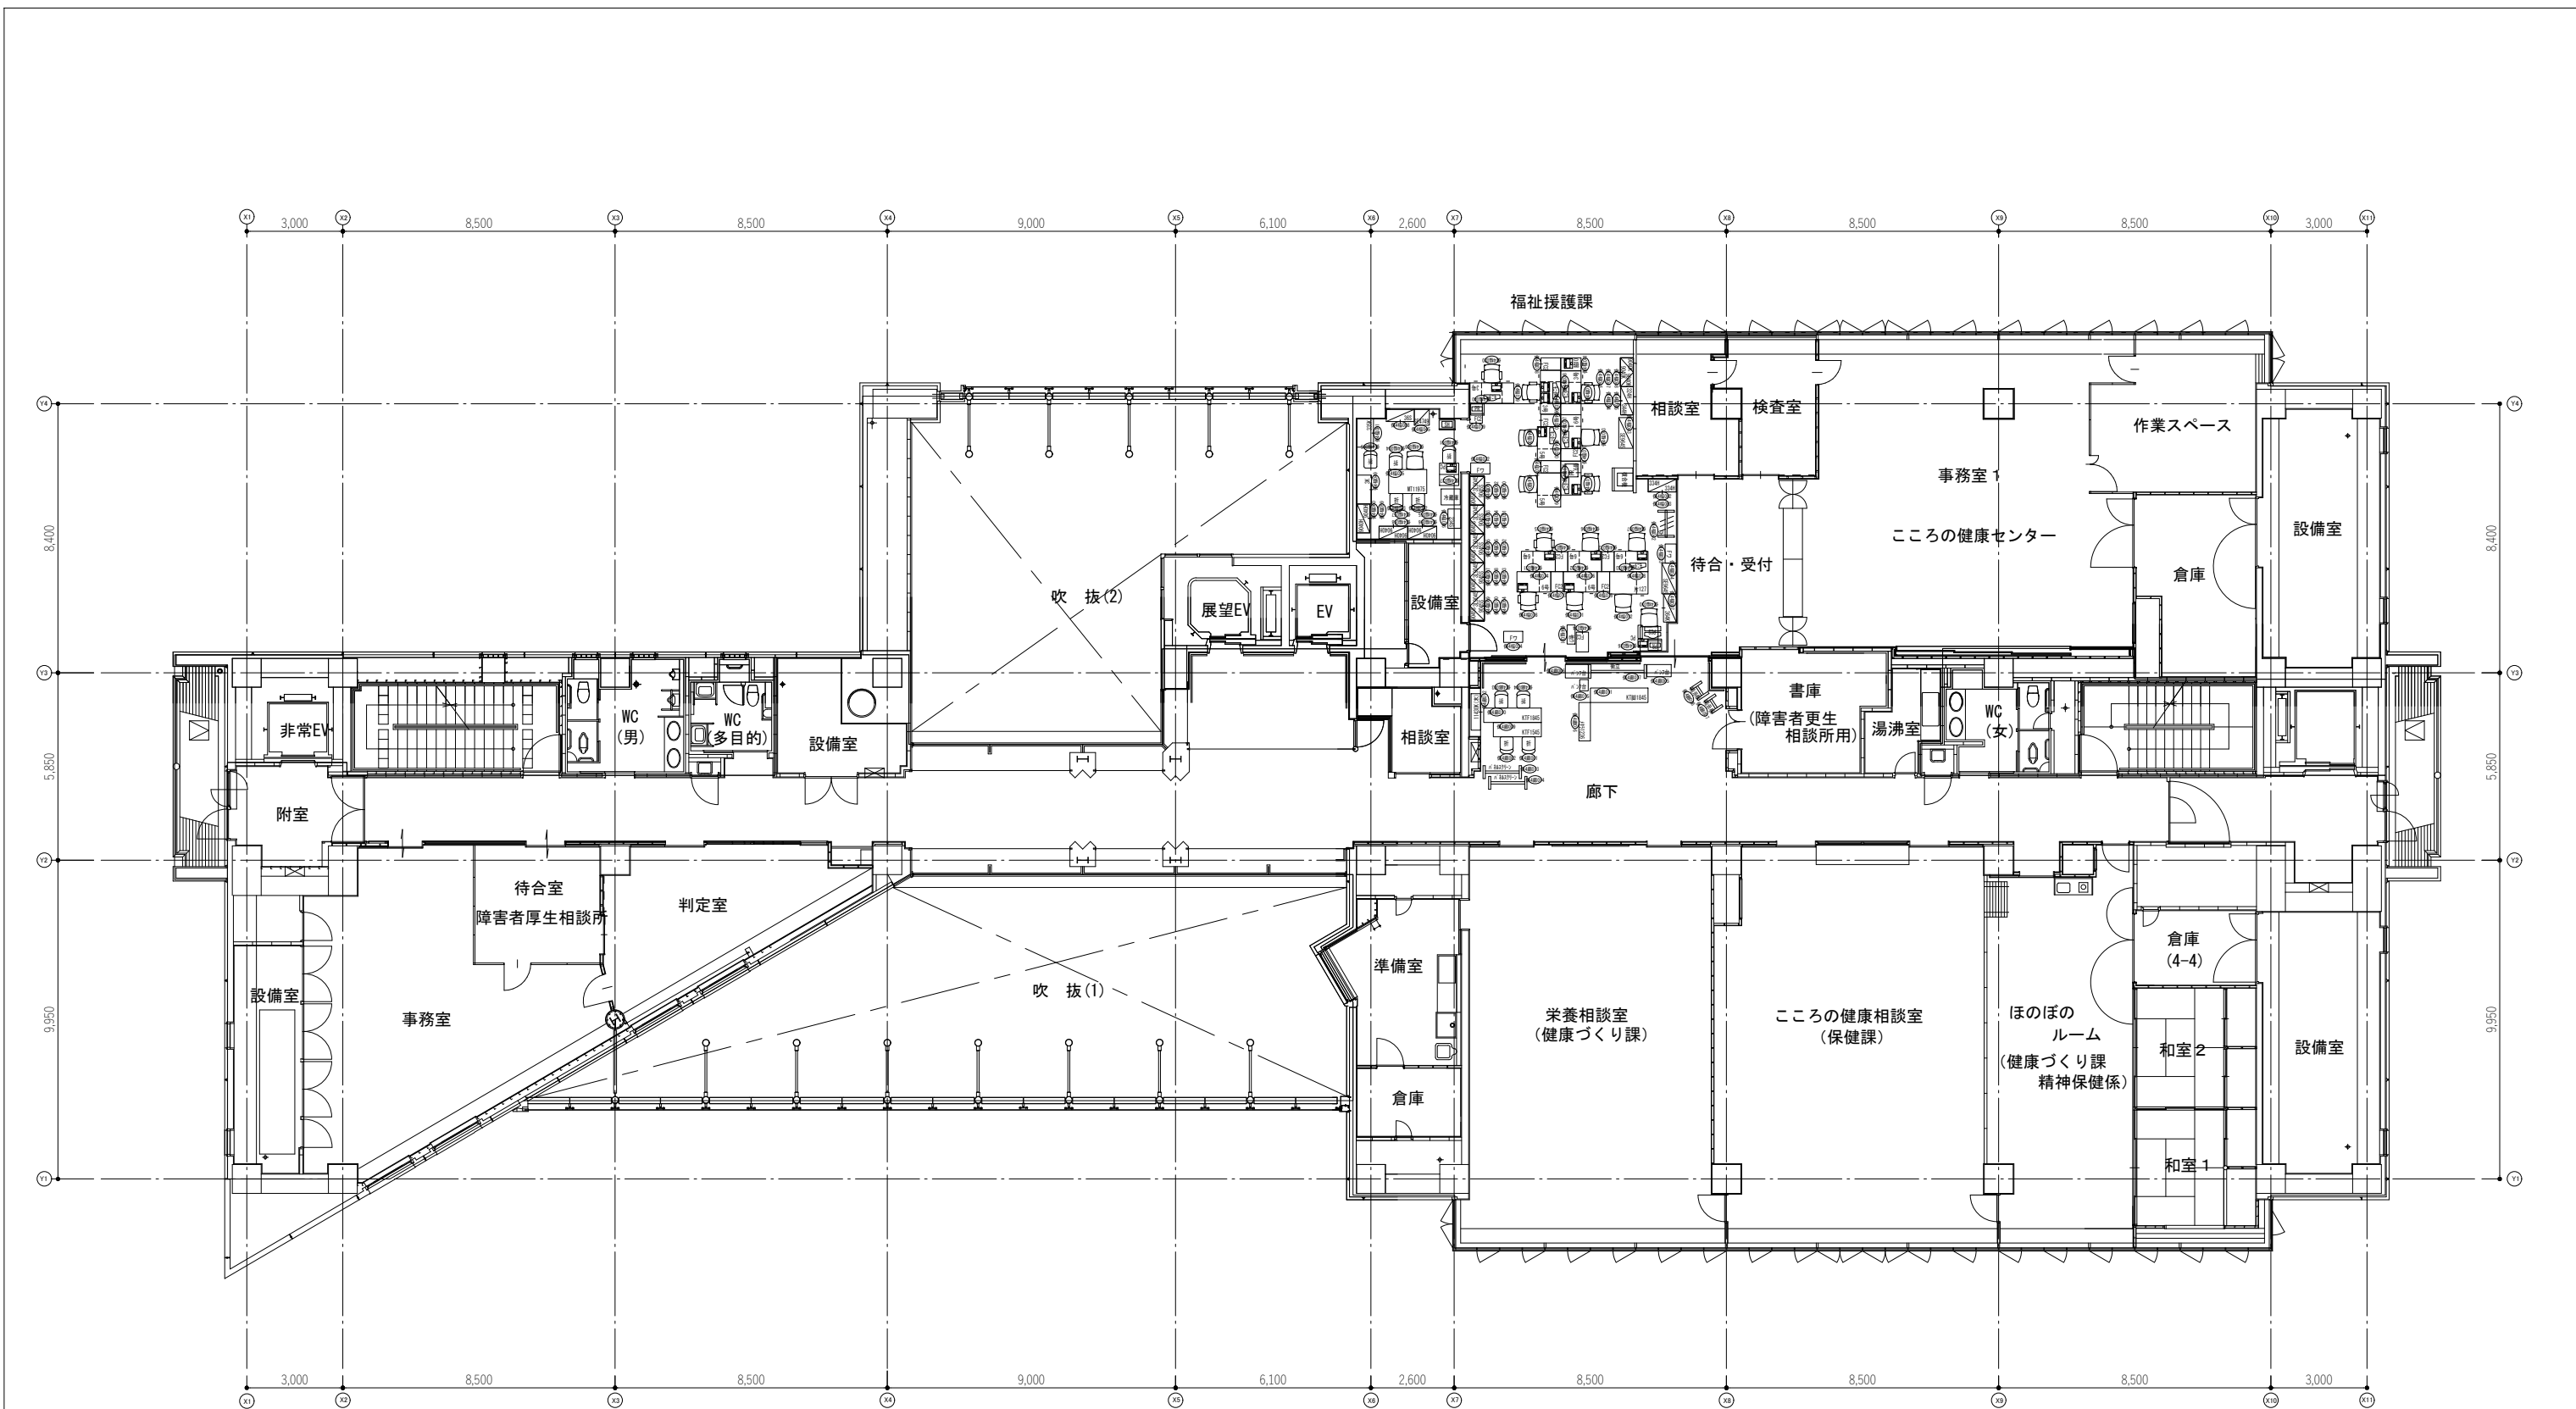



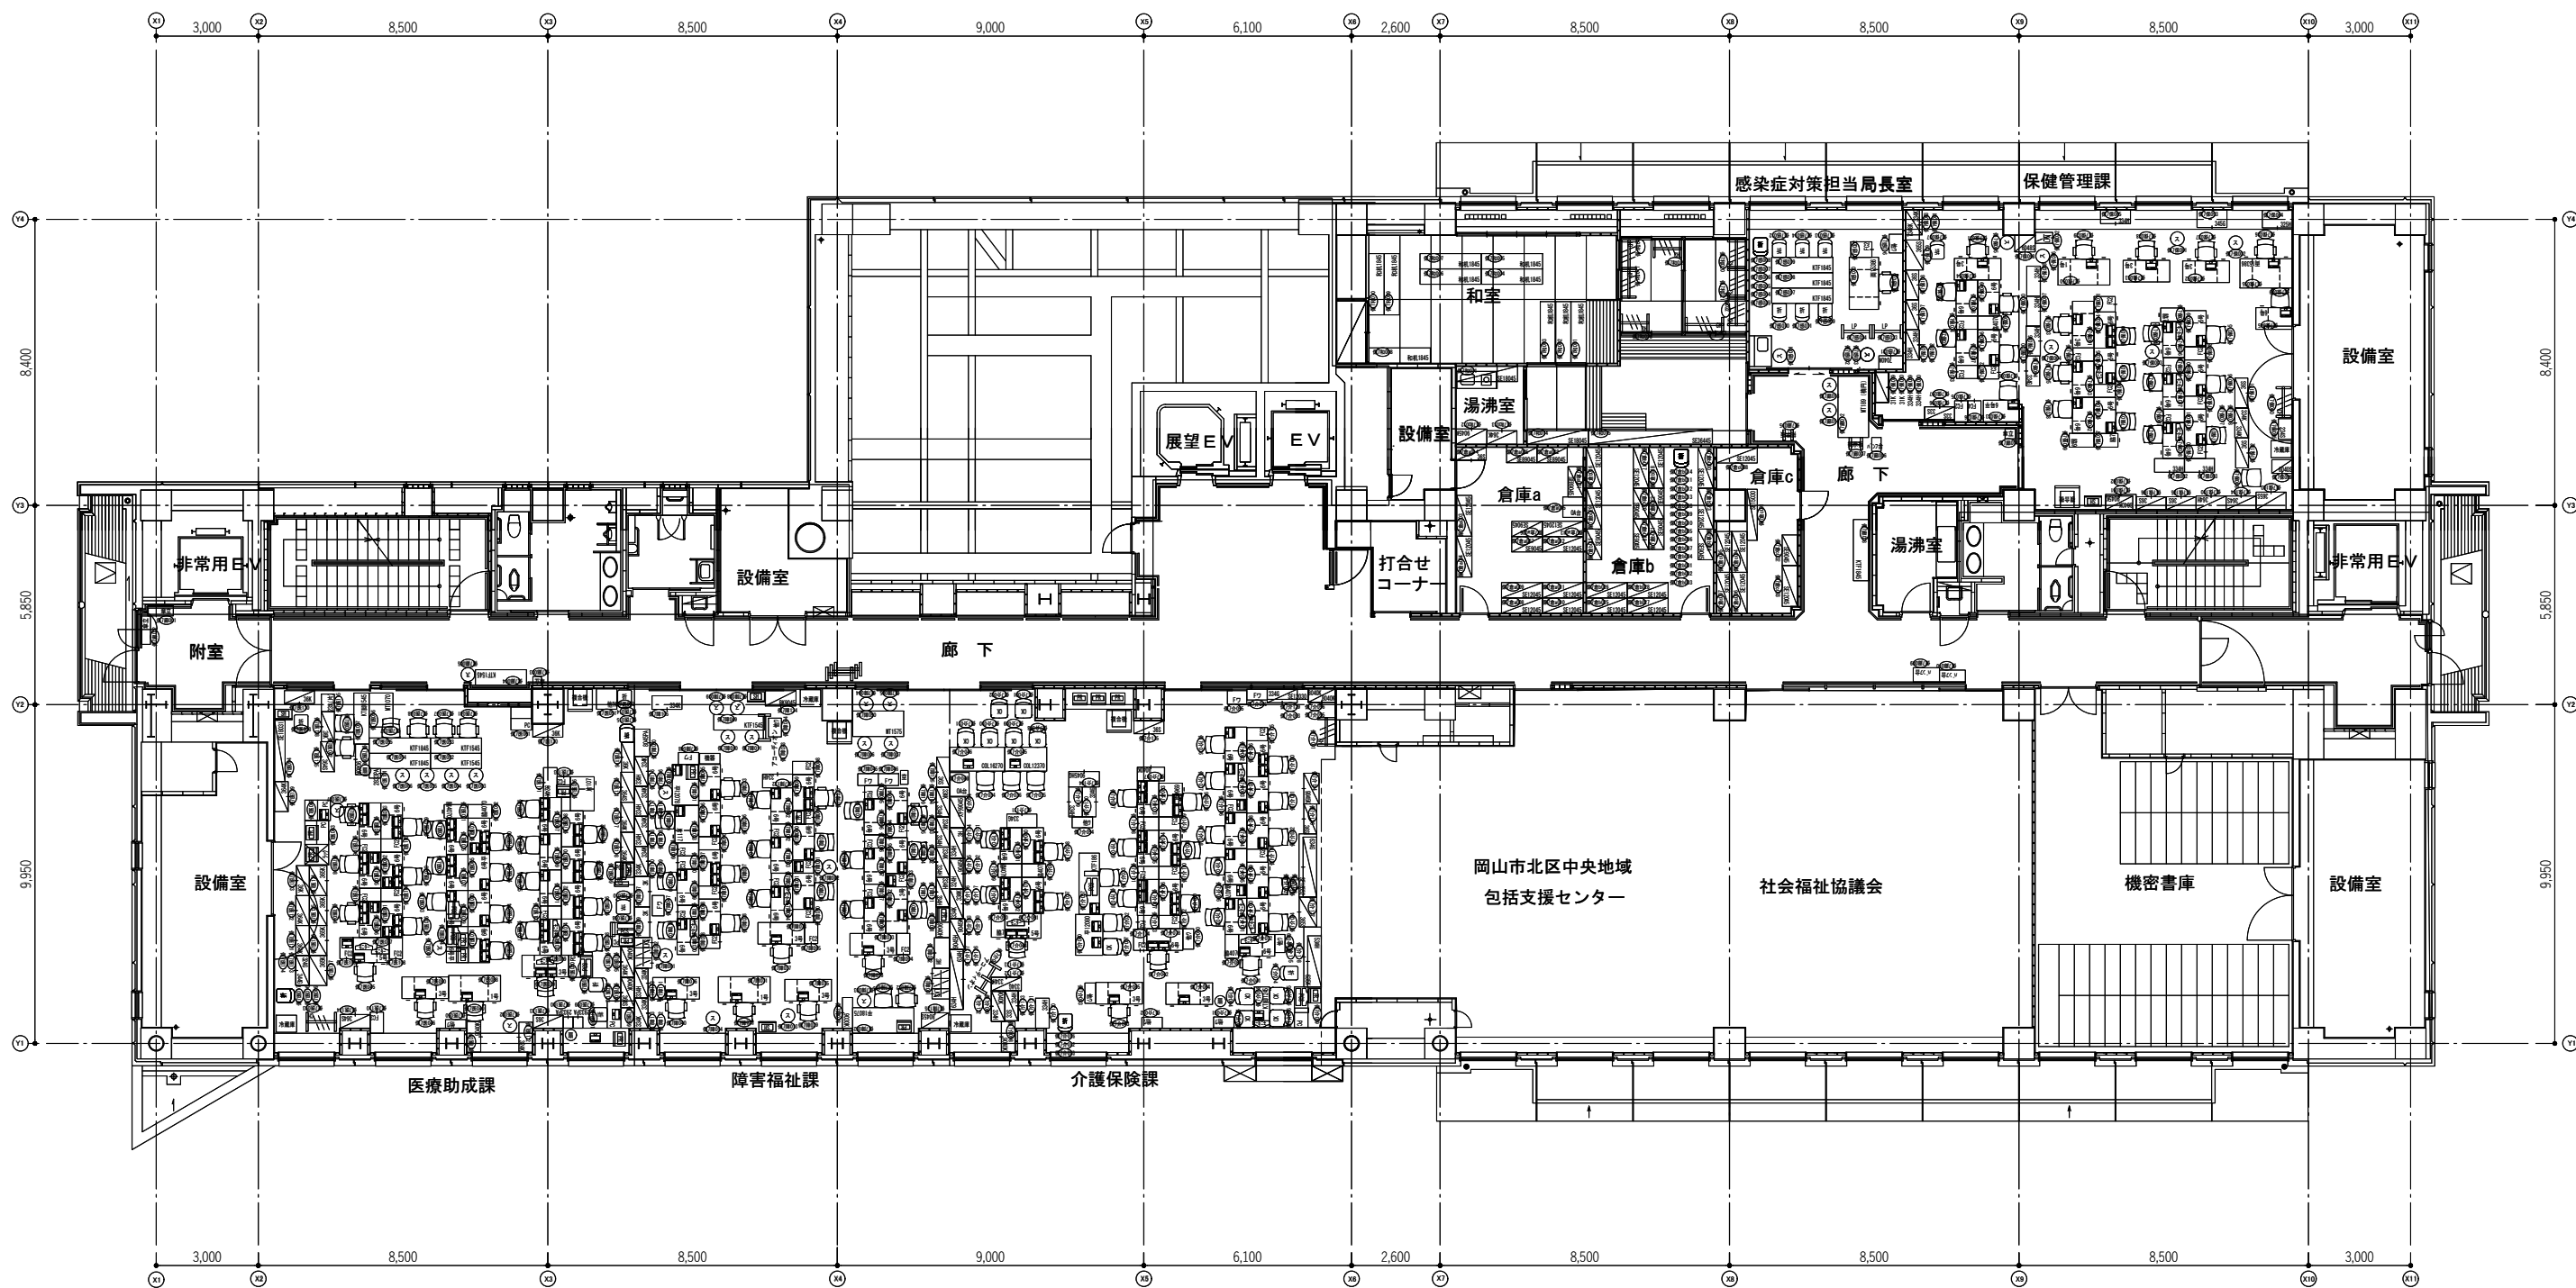


設計NO.  
図面NO.  
P-1

訂正日 \*\*\*\*.\*\*\*

DATE  
2023.06.09

TITLE  
岡山市新庁舎家具什器レイアウト作成及び移転基本計画作成業務委託  
SCALE  
1/200 (A3)

管理NO.  
1/200 (A3)

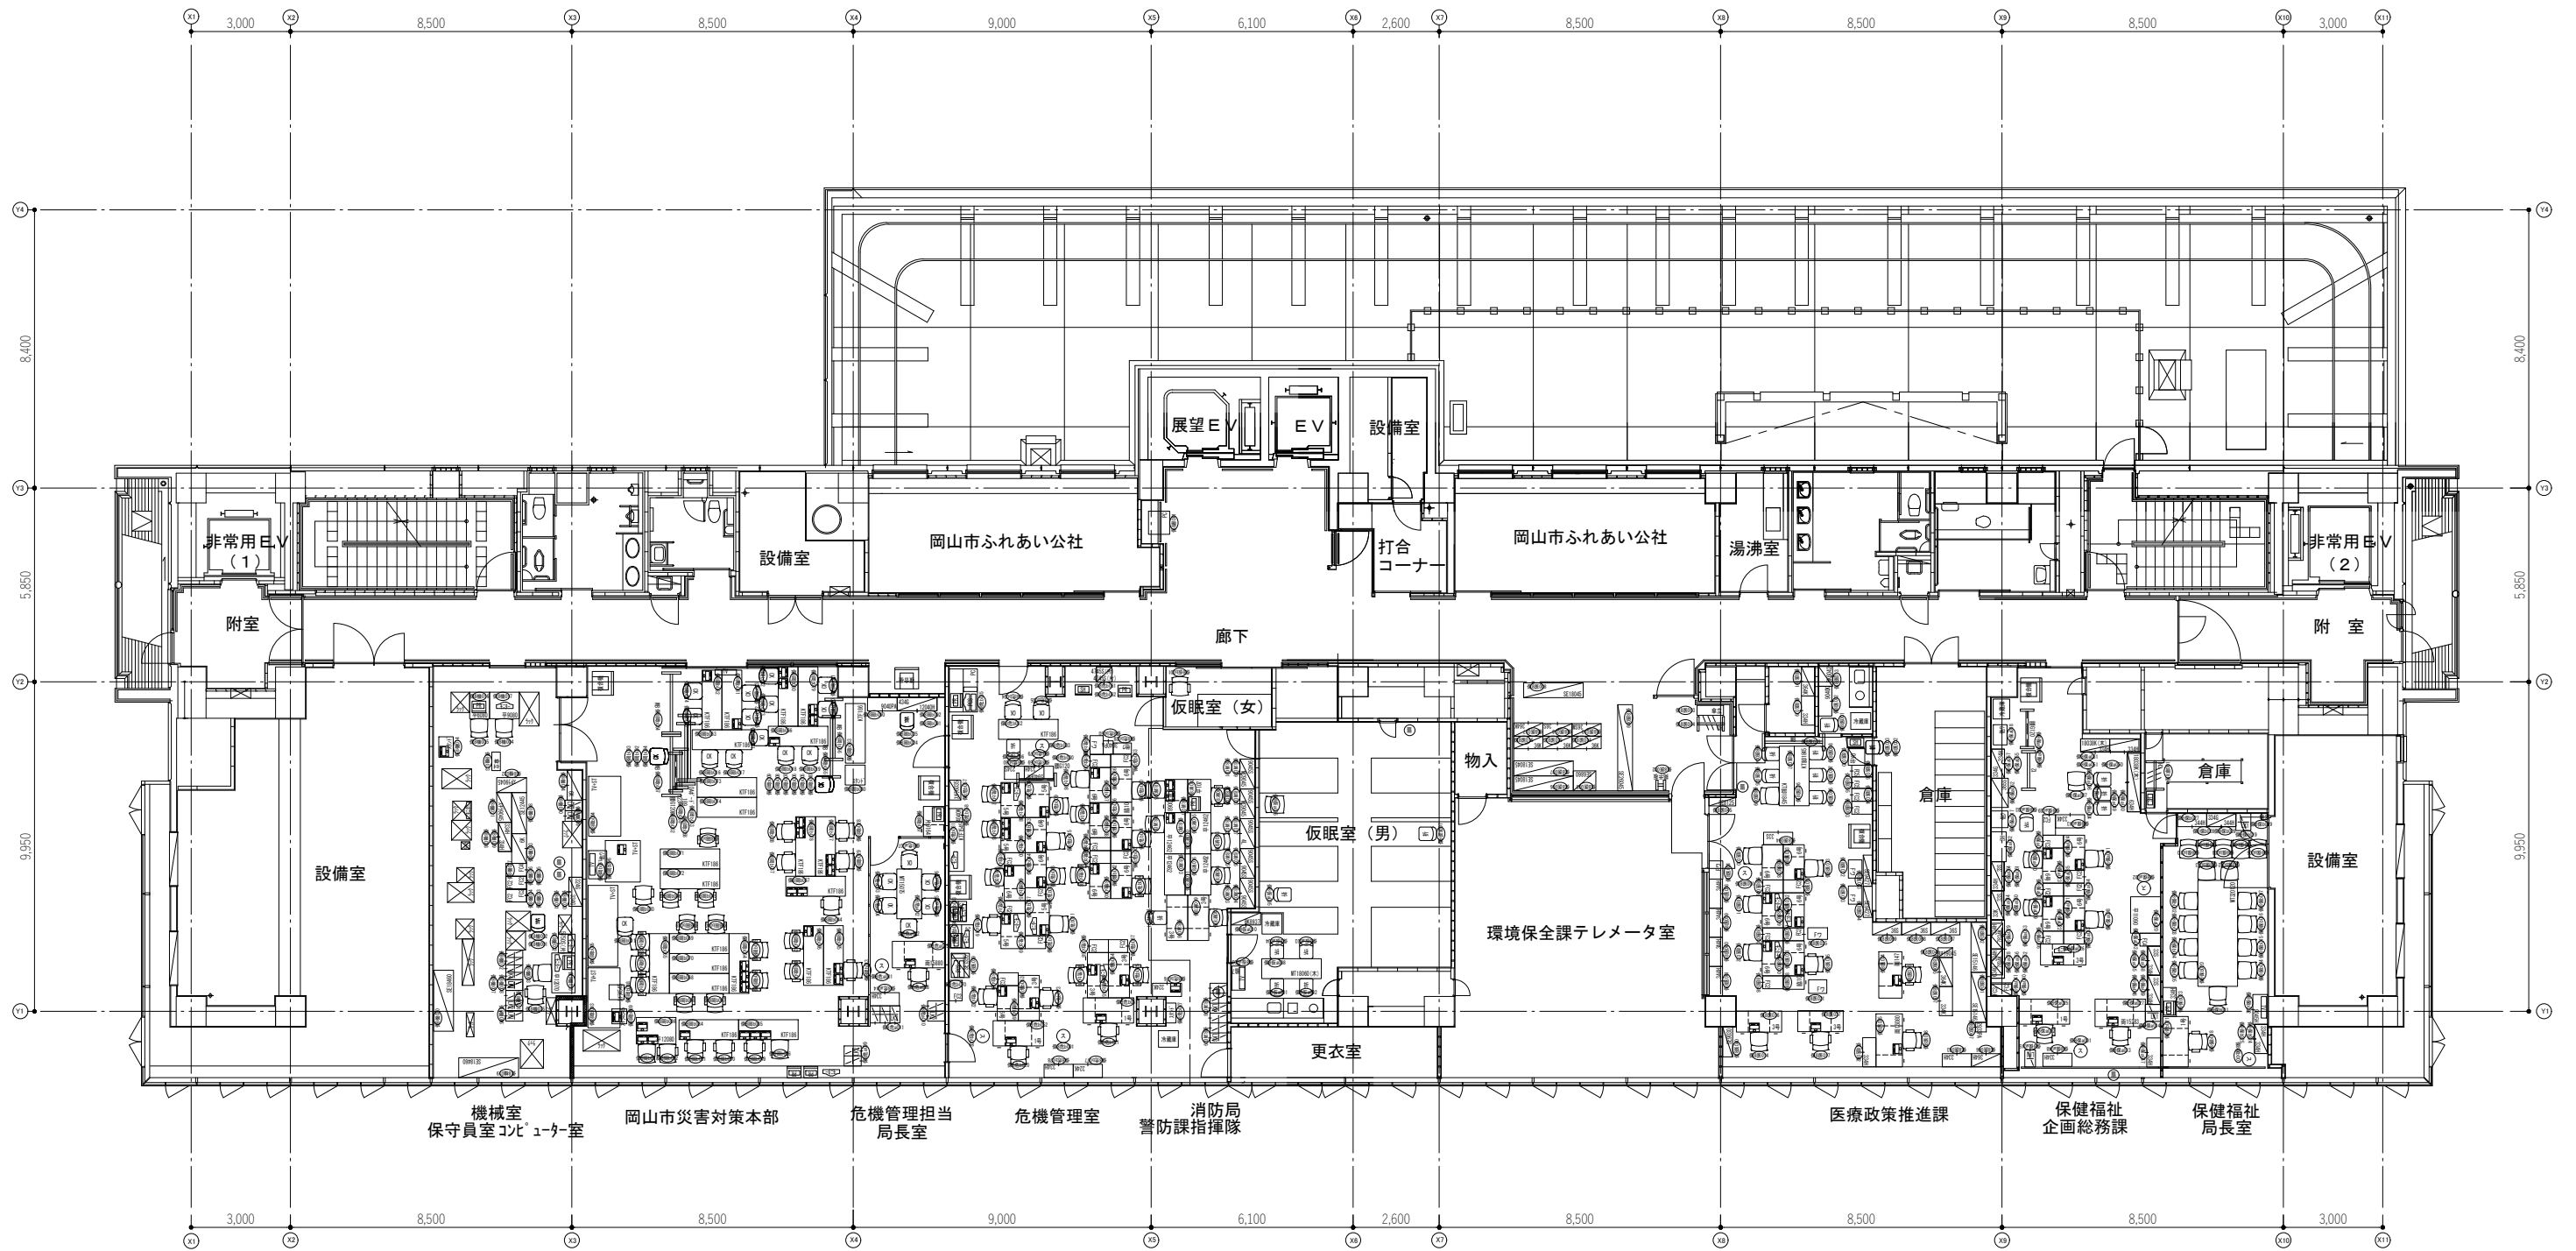

設計NO.  
P-1


訂正日 \*\*\*\*.\*\*\*

DATE  
2023.06.09

担当 設計 製図

TITLE  
岡山市新庁舎家具什器レイアウト作成及び移転基本計画作成業務委託  
岡山市役所保健福祉会館8F 既存レイアウト図

管理NO.  
SCALE  
1/200 (A3)

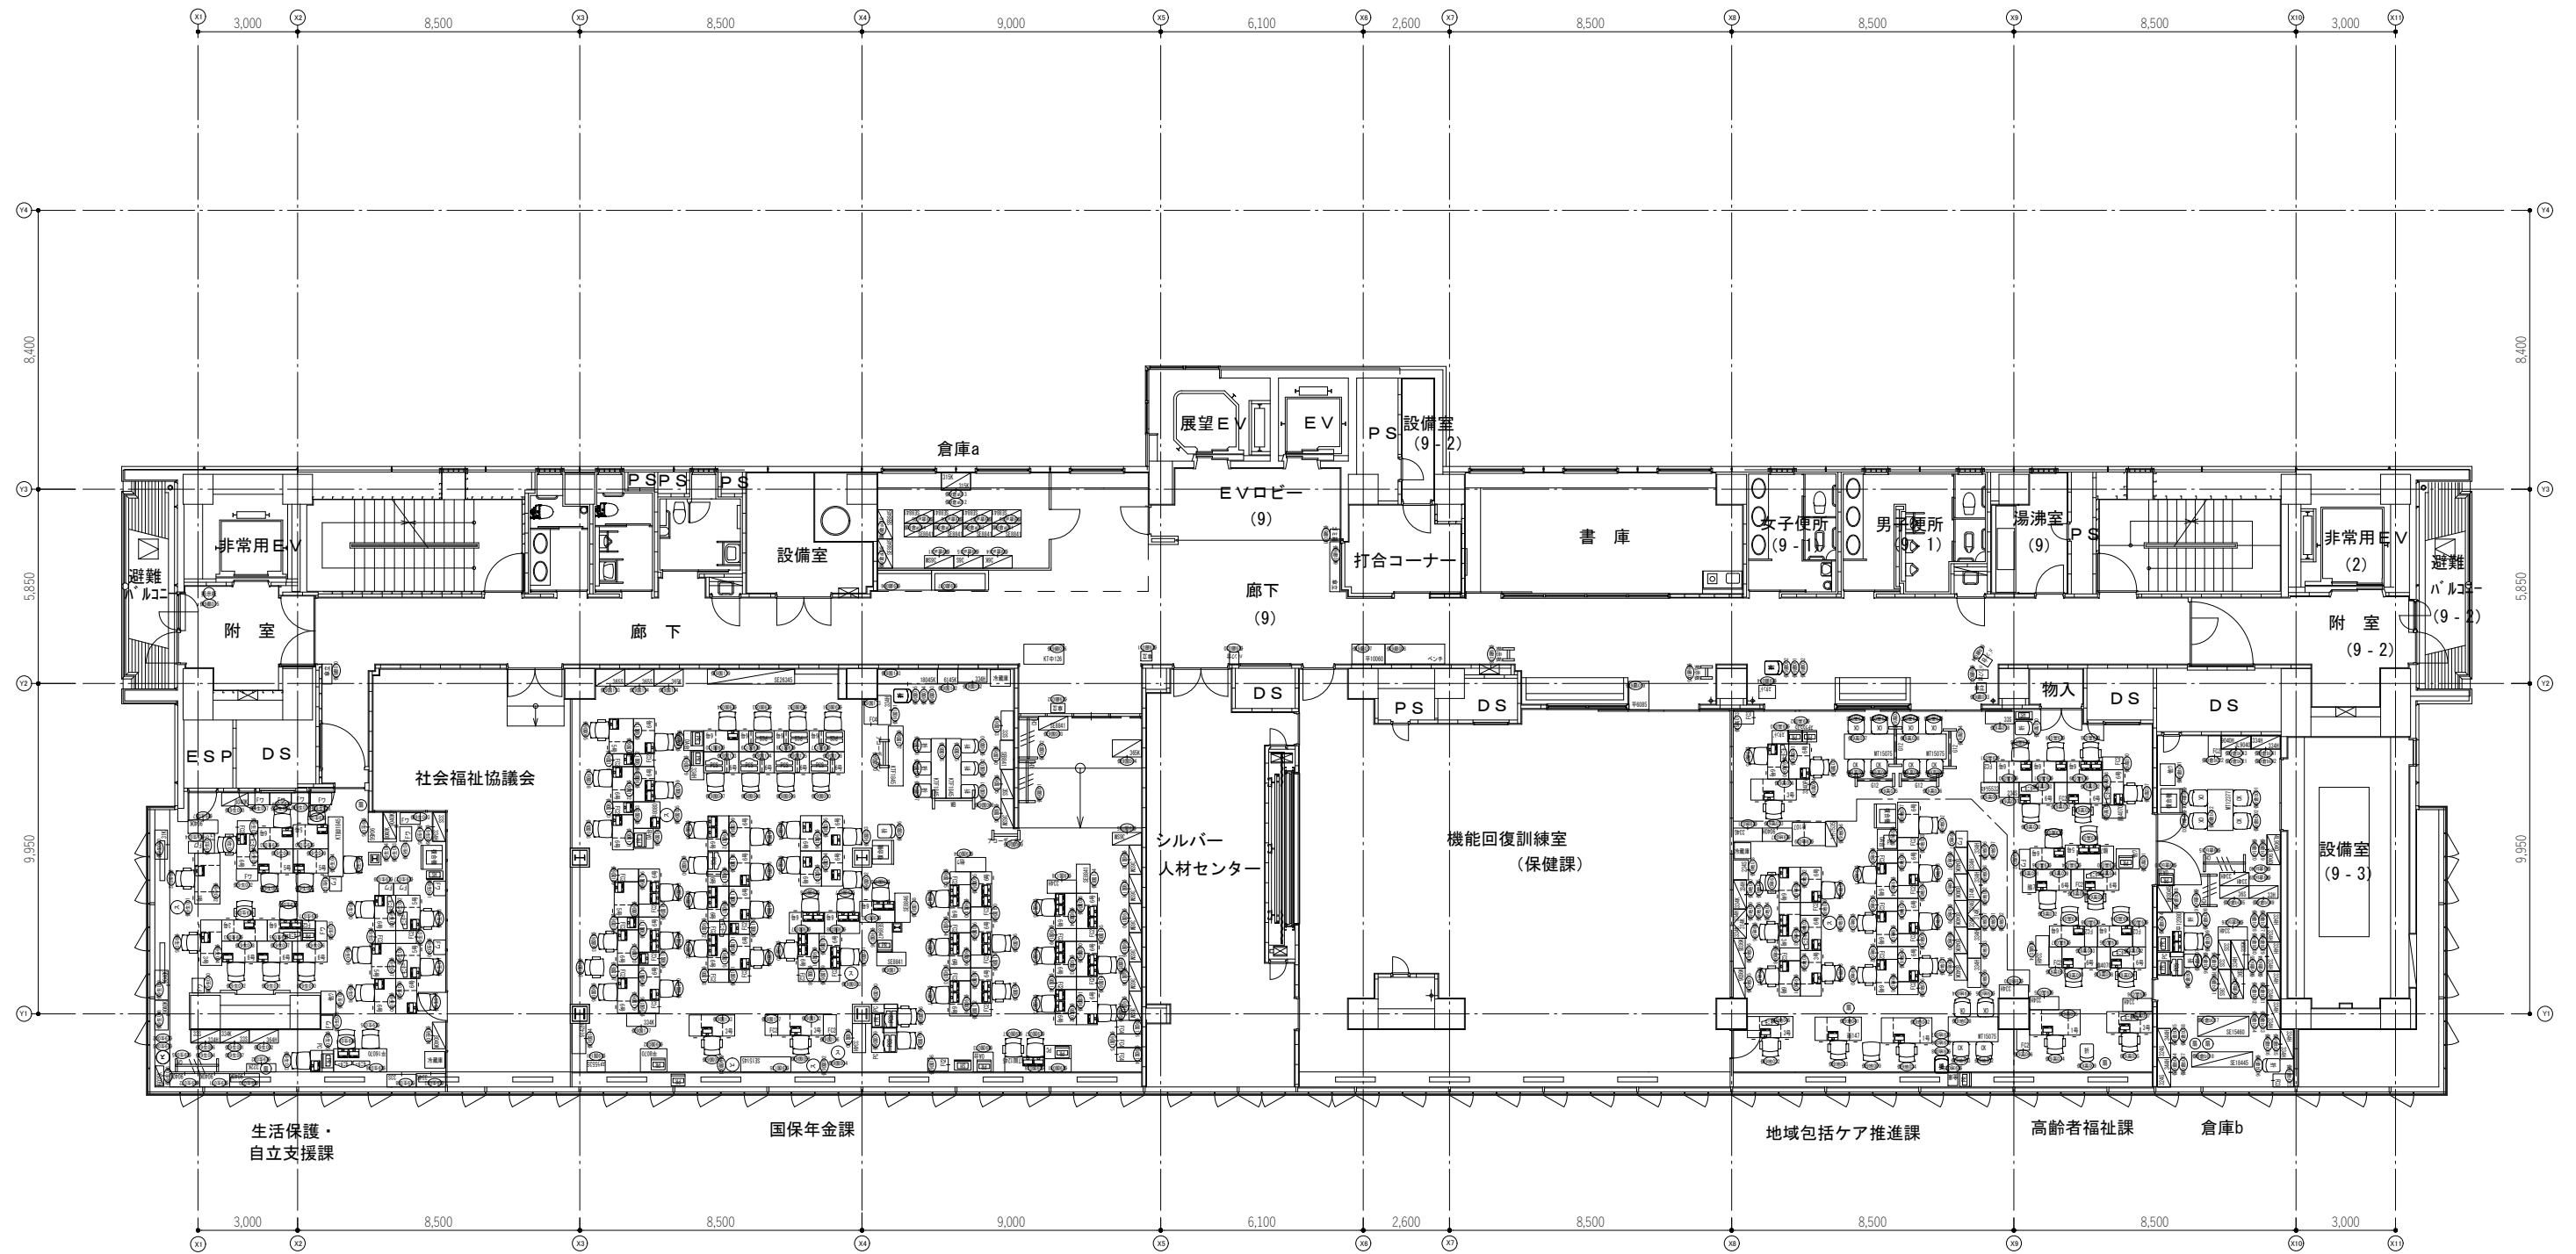

図面NO.  
P-1


訂正日 \*\*\*\*.\*\*\*

DATE  
2023.06.09

TITLE  
岡山市新庁舎家具什器レイアウト作成及び移転基本計画作成業務委託  
SCALE  
1/200 (A3)

管理NO.  
11300000000000000000



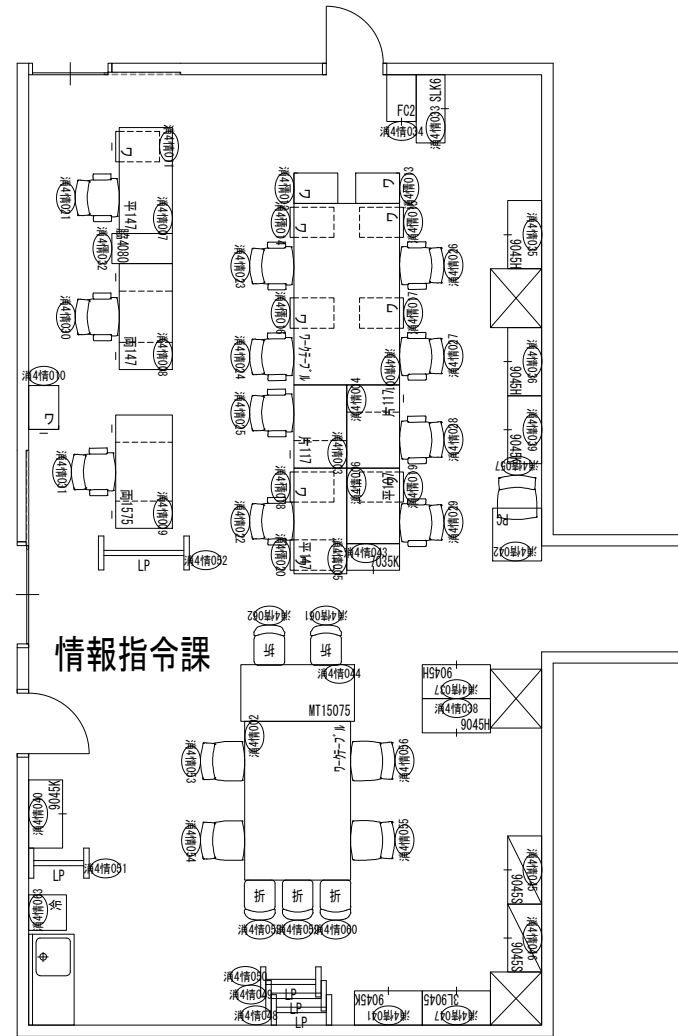

西消防署 4階平面図

図面NO. P-1	訂正日 ****.##.##				DATE 2023.06.09	TITLE 岡山市新庁舎家具什器レイアウト作成及び移転基本計画作成業務委託	図面NO.
					製図 設計 製図	岡山市西消防署 4F 既存レイアウト図	SCALE 1/100 (A3)