



設計NO.	訂正日	DATE	TITLE	整理NO.
図面NO.		2024.01.19	新庁舎家具什器レイアウト作成及び移転基本計画作成業務委託	
		担当	設計	製図
		地下2階 家具レイアウト図 【実施】		SCALE
				A1:1/100(A3:1/200)


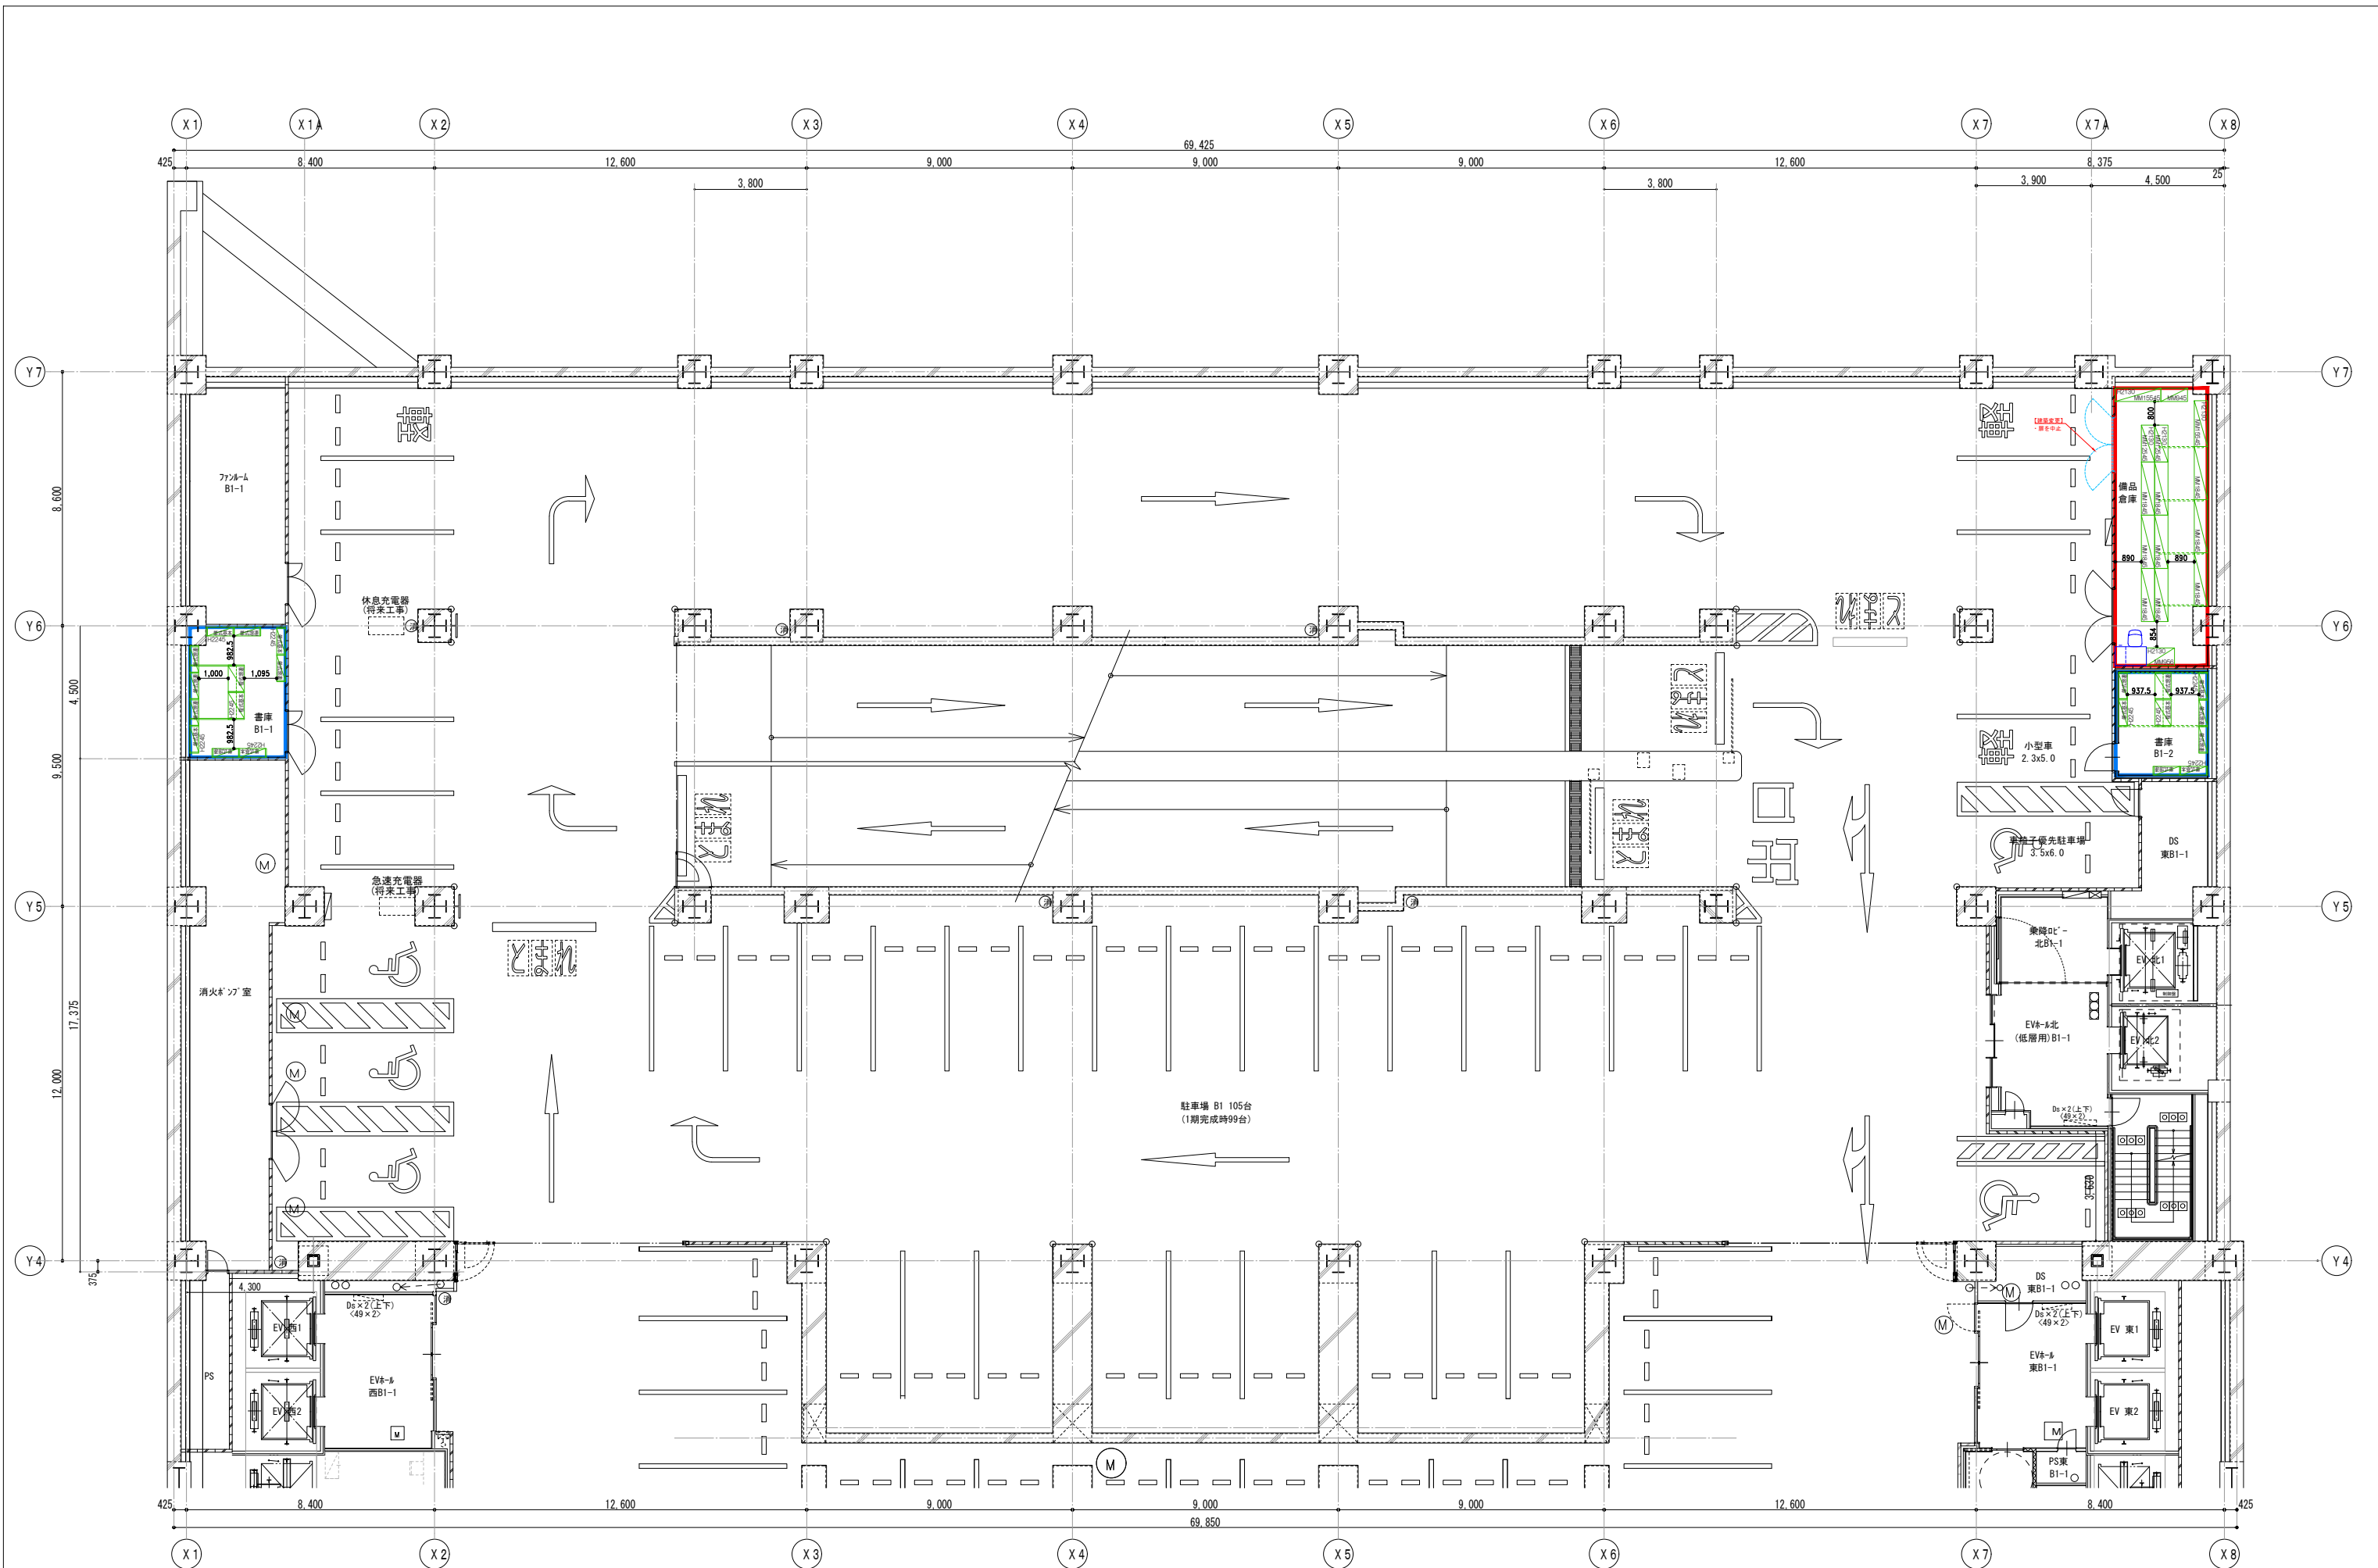


設計NO.	訂正日	DATE	TITLE	整理NO.
図面NO.		2024.01.19	新庁舎家具什器レイアウト作成及び移転基本計画作成業務委託	
		担当	設計	製図
		地下1階北 家具レイアウト図 【実施】		SCALE A1:1/100(A3:1/200)

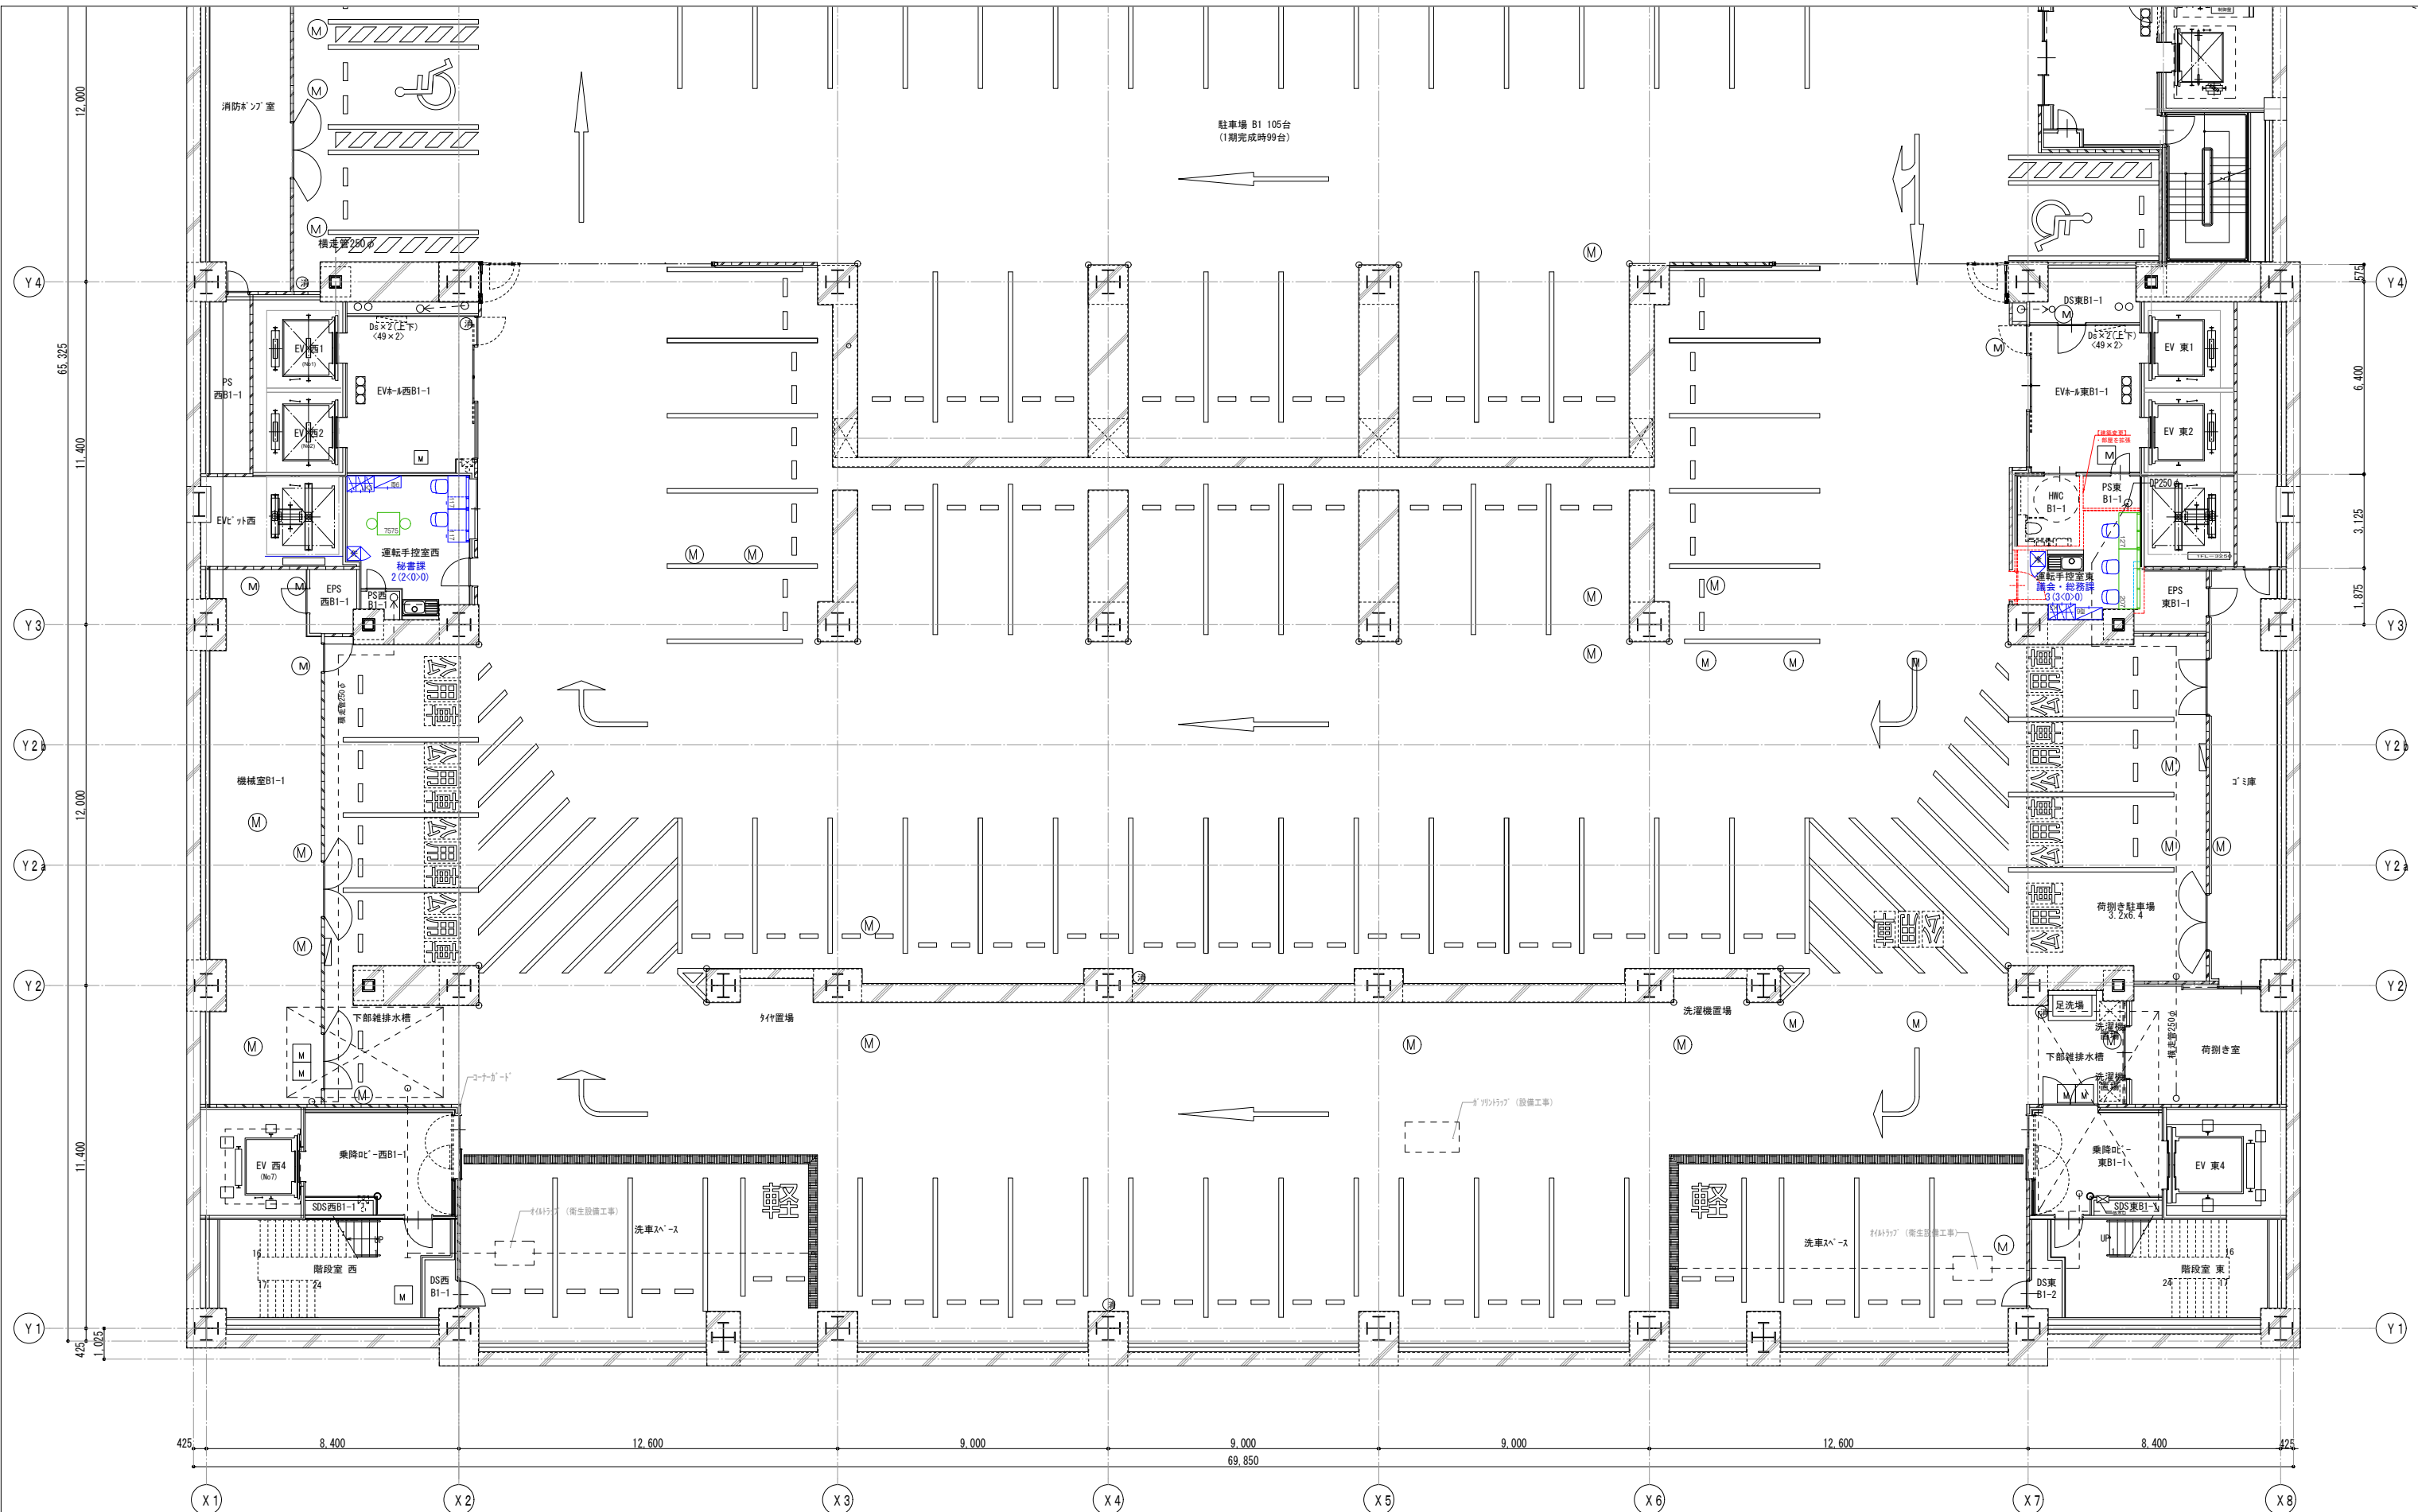


【各課 座席数表記の見方】
 (例) ○○課
 15 (10<3>2)
 総席数 予備席数
 職員の執務席数 共用末席数 (W1400幅を1席とする)

設計NO.	訂正日	DATE	TITLE	整理NO.
図面NO.		2024. 01. 19	新庁舎家具什器レイアウト作成及び移転基本計画作成業務委託	
		担当 設計 製図	地下1階南 家具レイアウト図 【実施】	SCALE
				A1:1/100(A3:1/200)

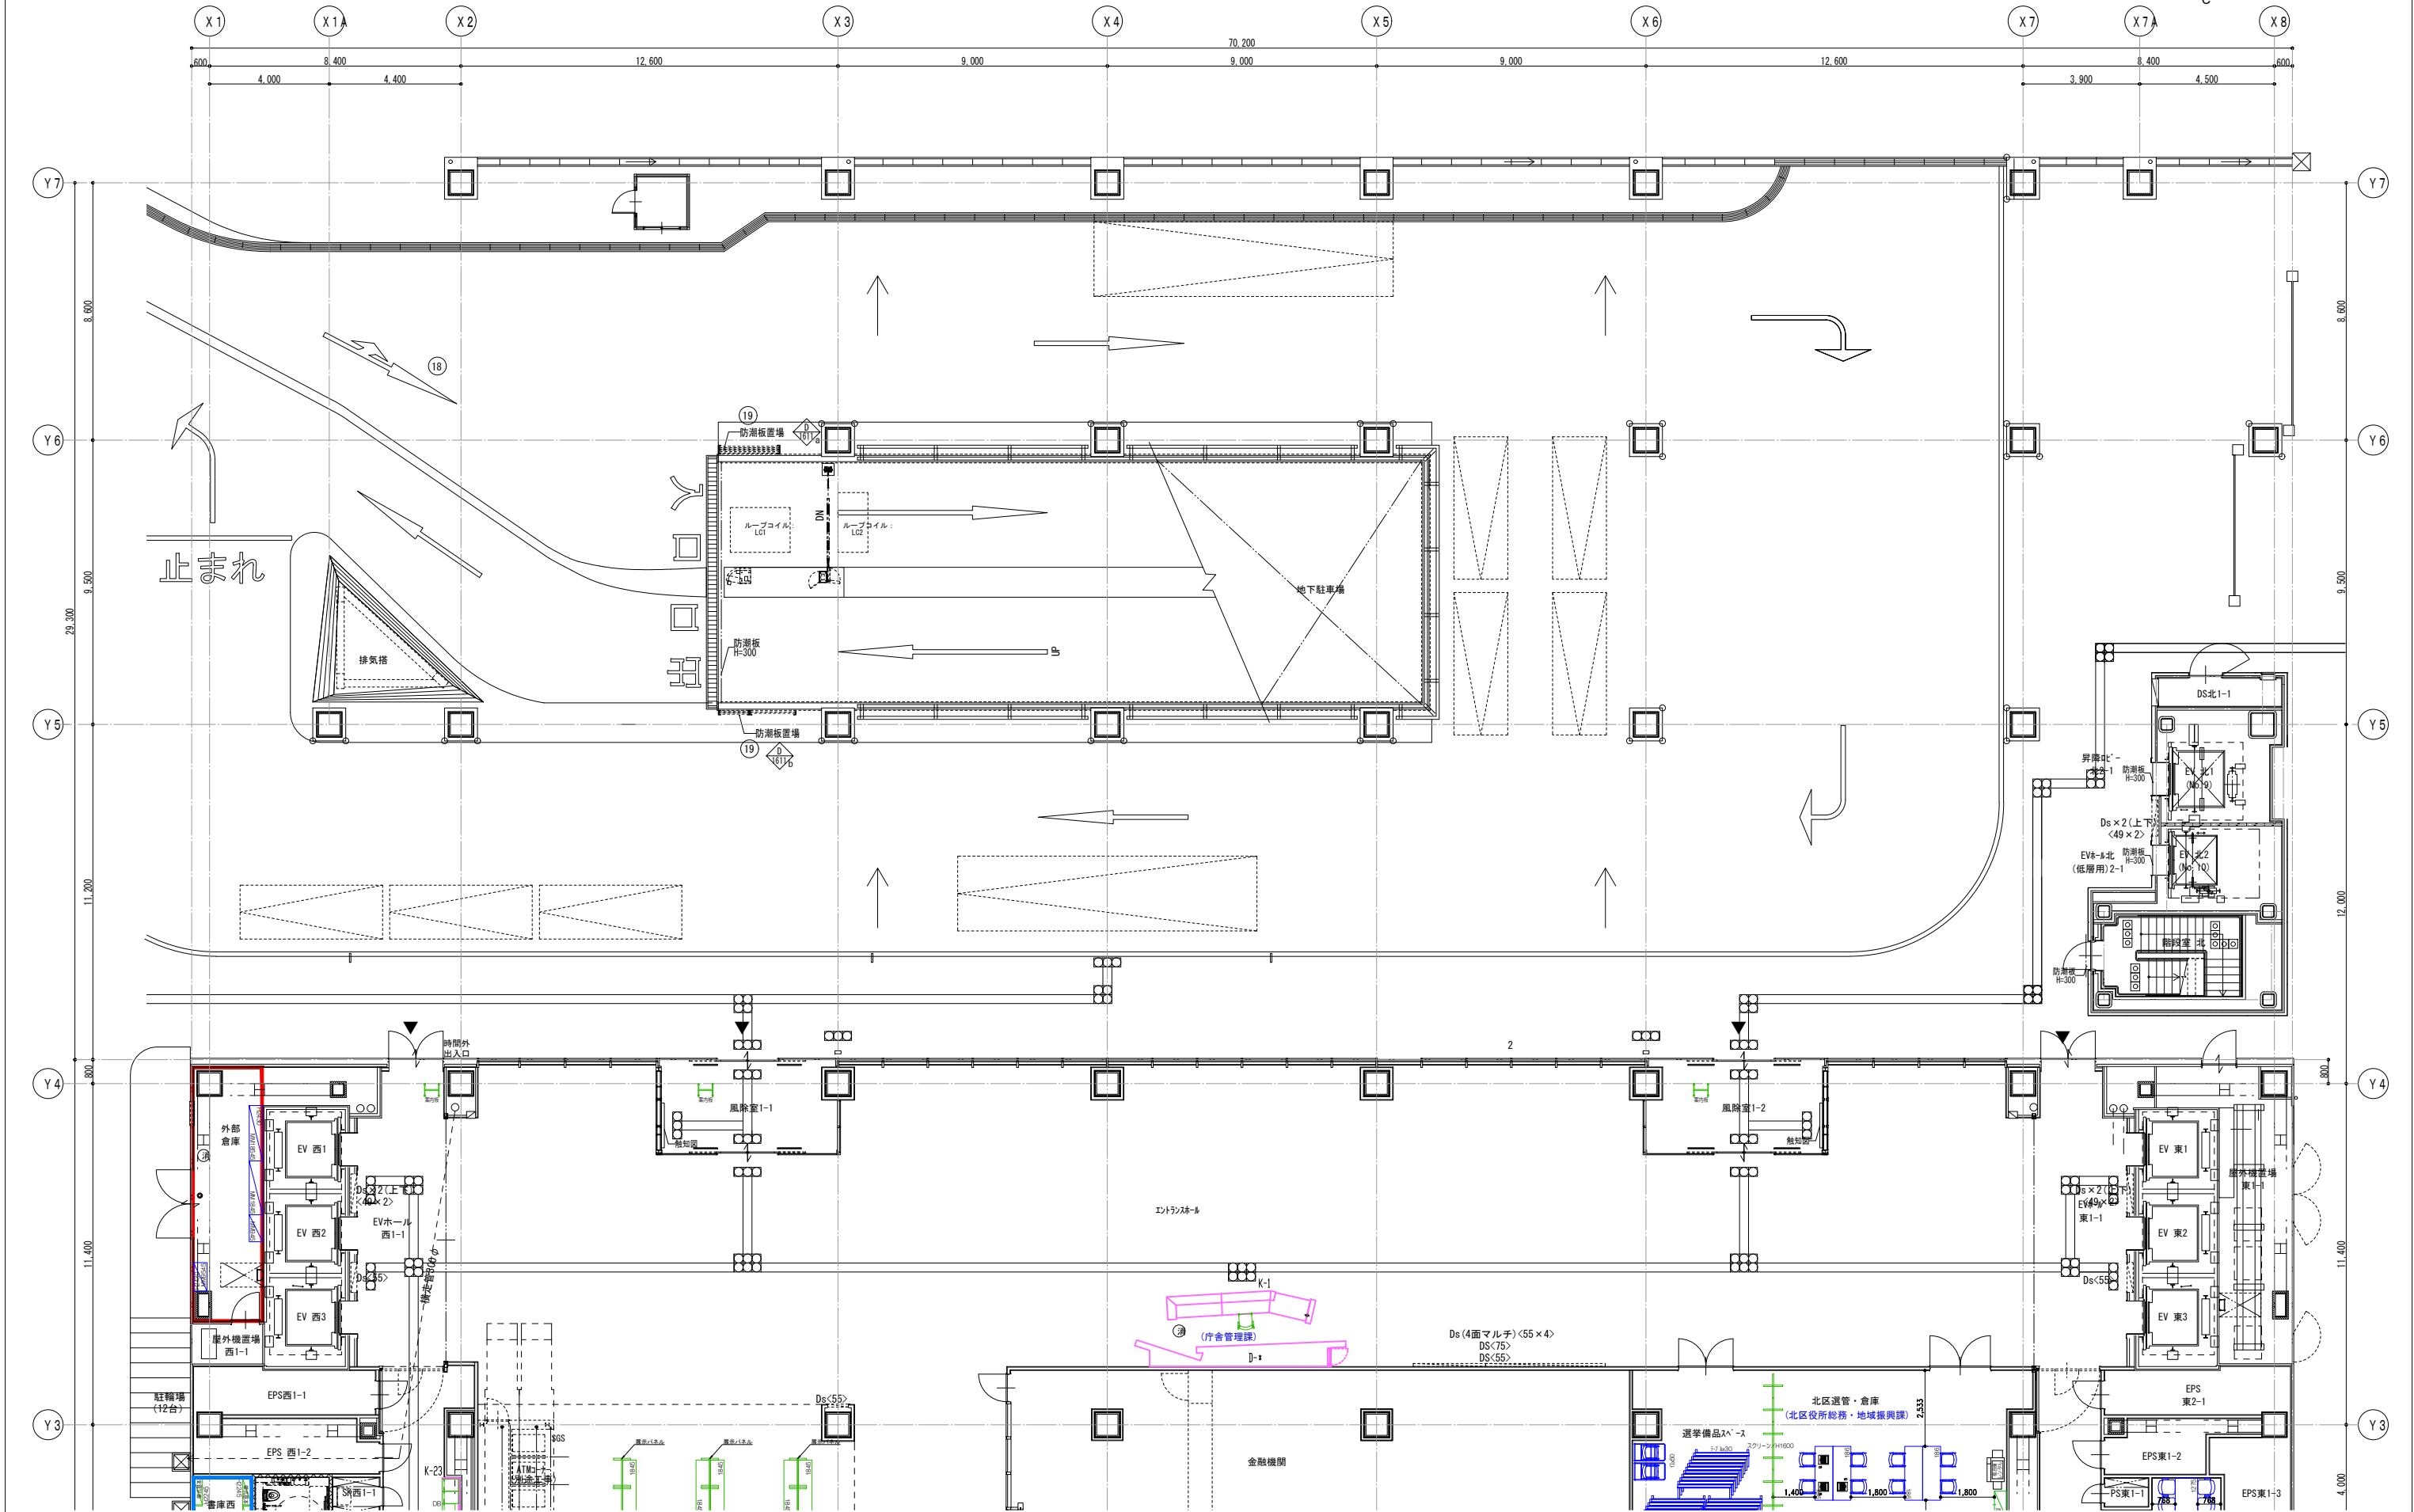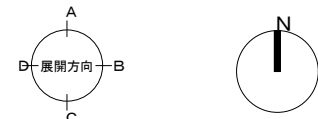


設計NO.	訂正日	DATE	TITLE	整理NO.
		2024.01.19	新庁舎家具什器レイアウト作成及び移転基本計画作成業務委託	
図番NO.		担当	設計	製図
		1階北 家具レイアウト図 【実施】		SCALE
				A1:1/100(A3:1/200)

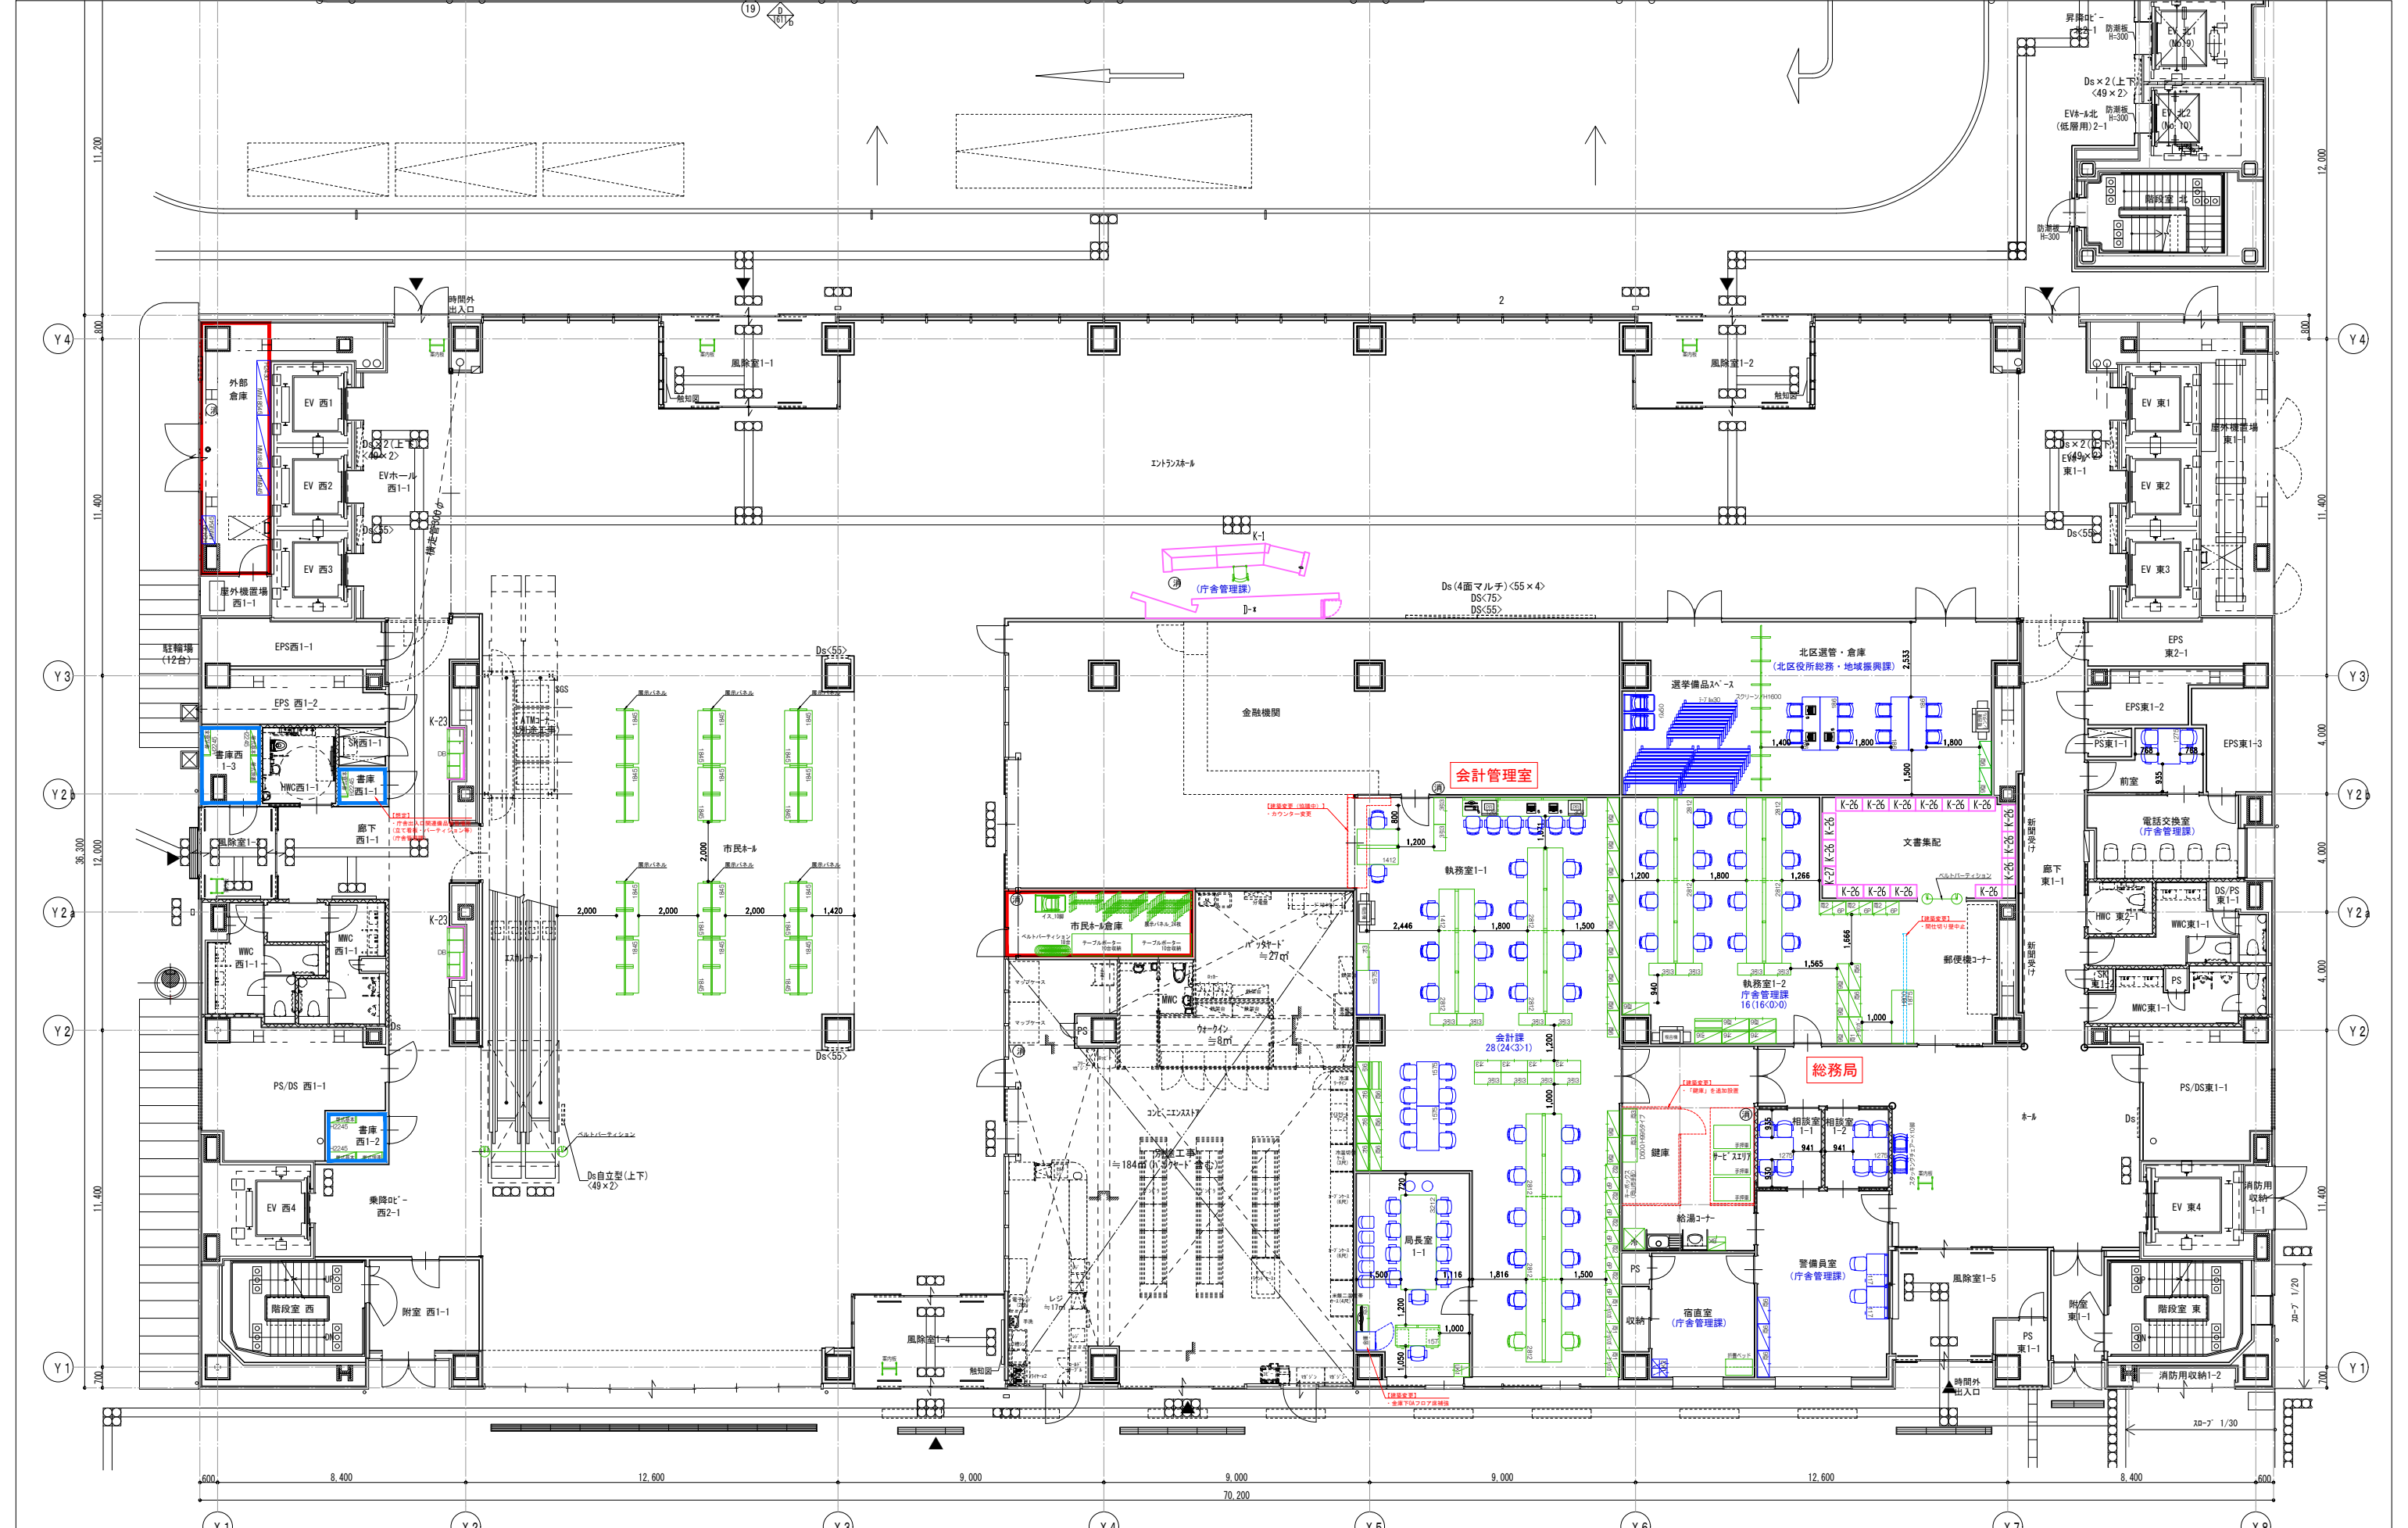


【各課 座席数表記の見方】
 (例) ○○課
 15(10<3>2)
 総席数 予備席数
 職員の執務席数 共用末席数 (W1400幅を1席とする)

設計NO.	訂正日	DATE	TITLE	製図NO.
		2024.01.19	新庁舎家具什器レイアウト作成及び移転基本計画作成業務委託	
図面NO.		担当	設計	製図
		1階南 家具レイアウト図 【実施】		SCALE A1:1/100(A3:1/200)

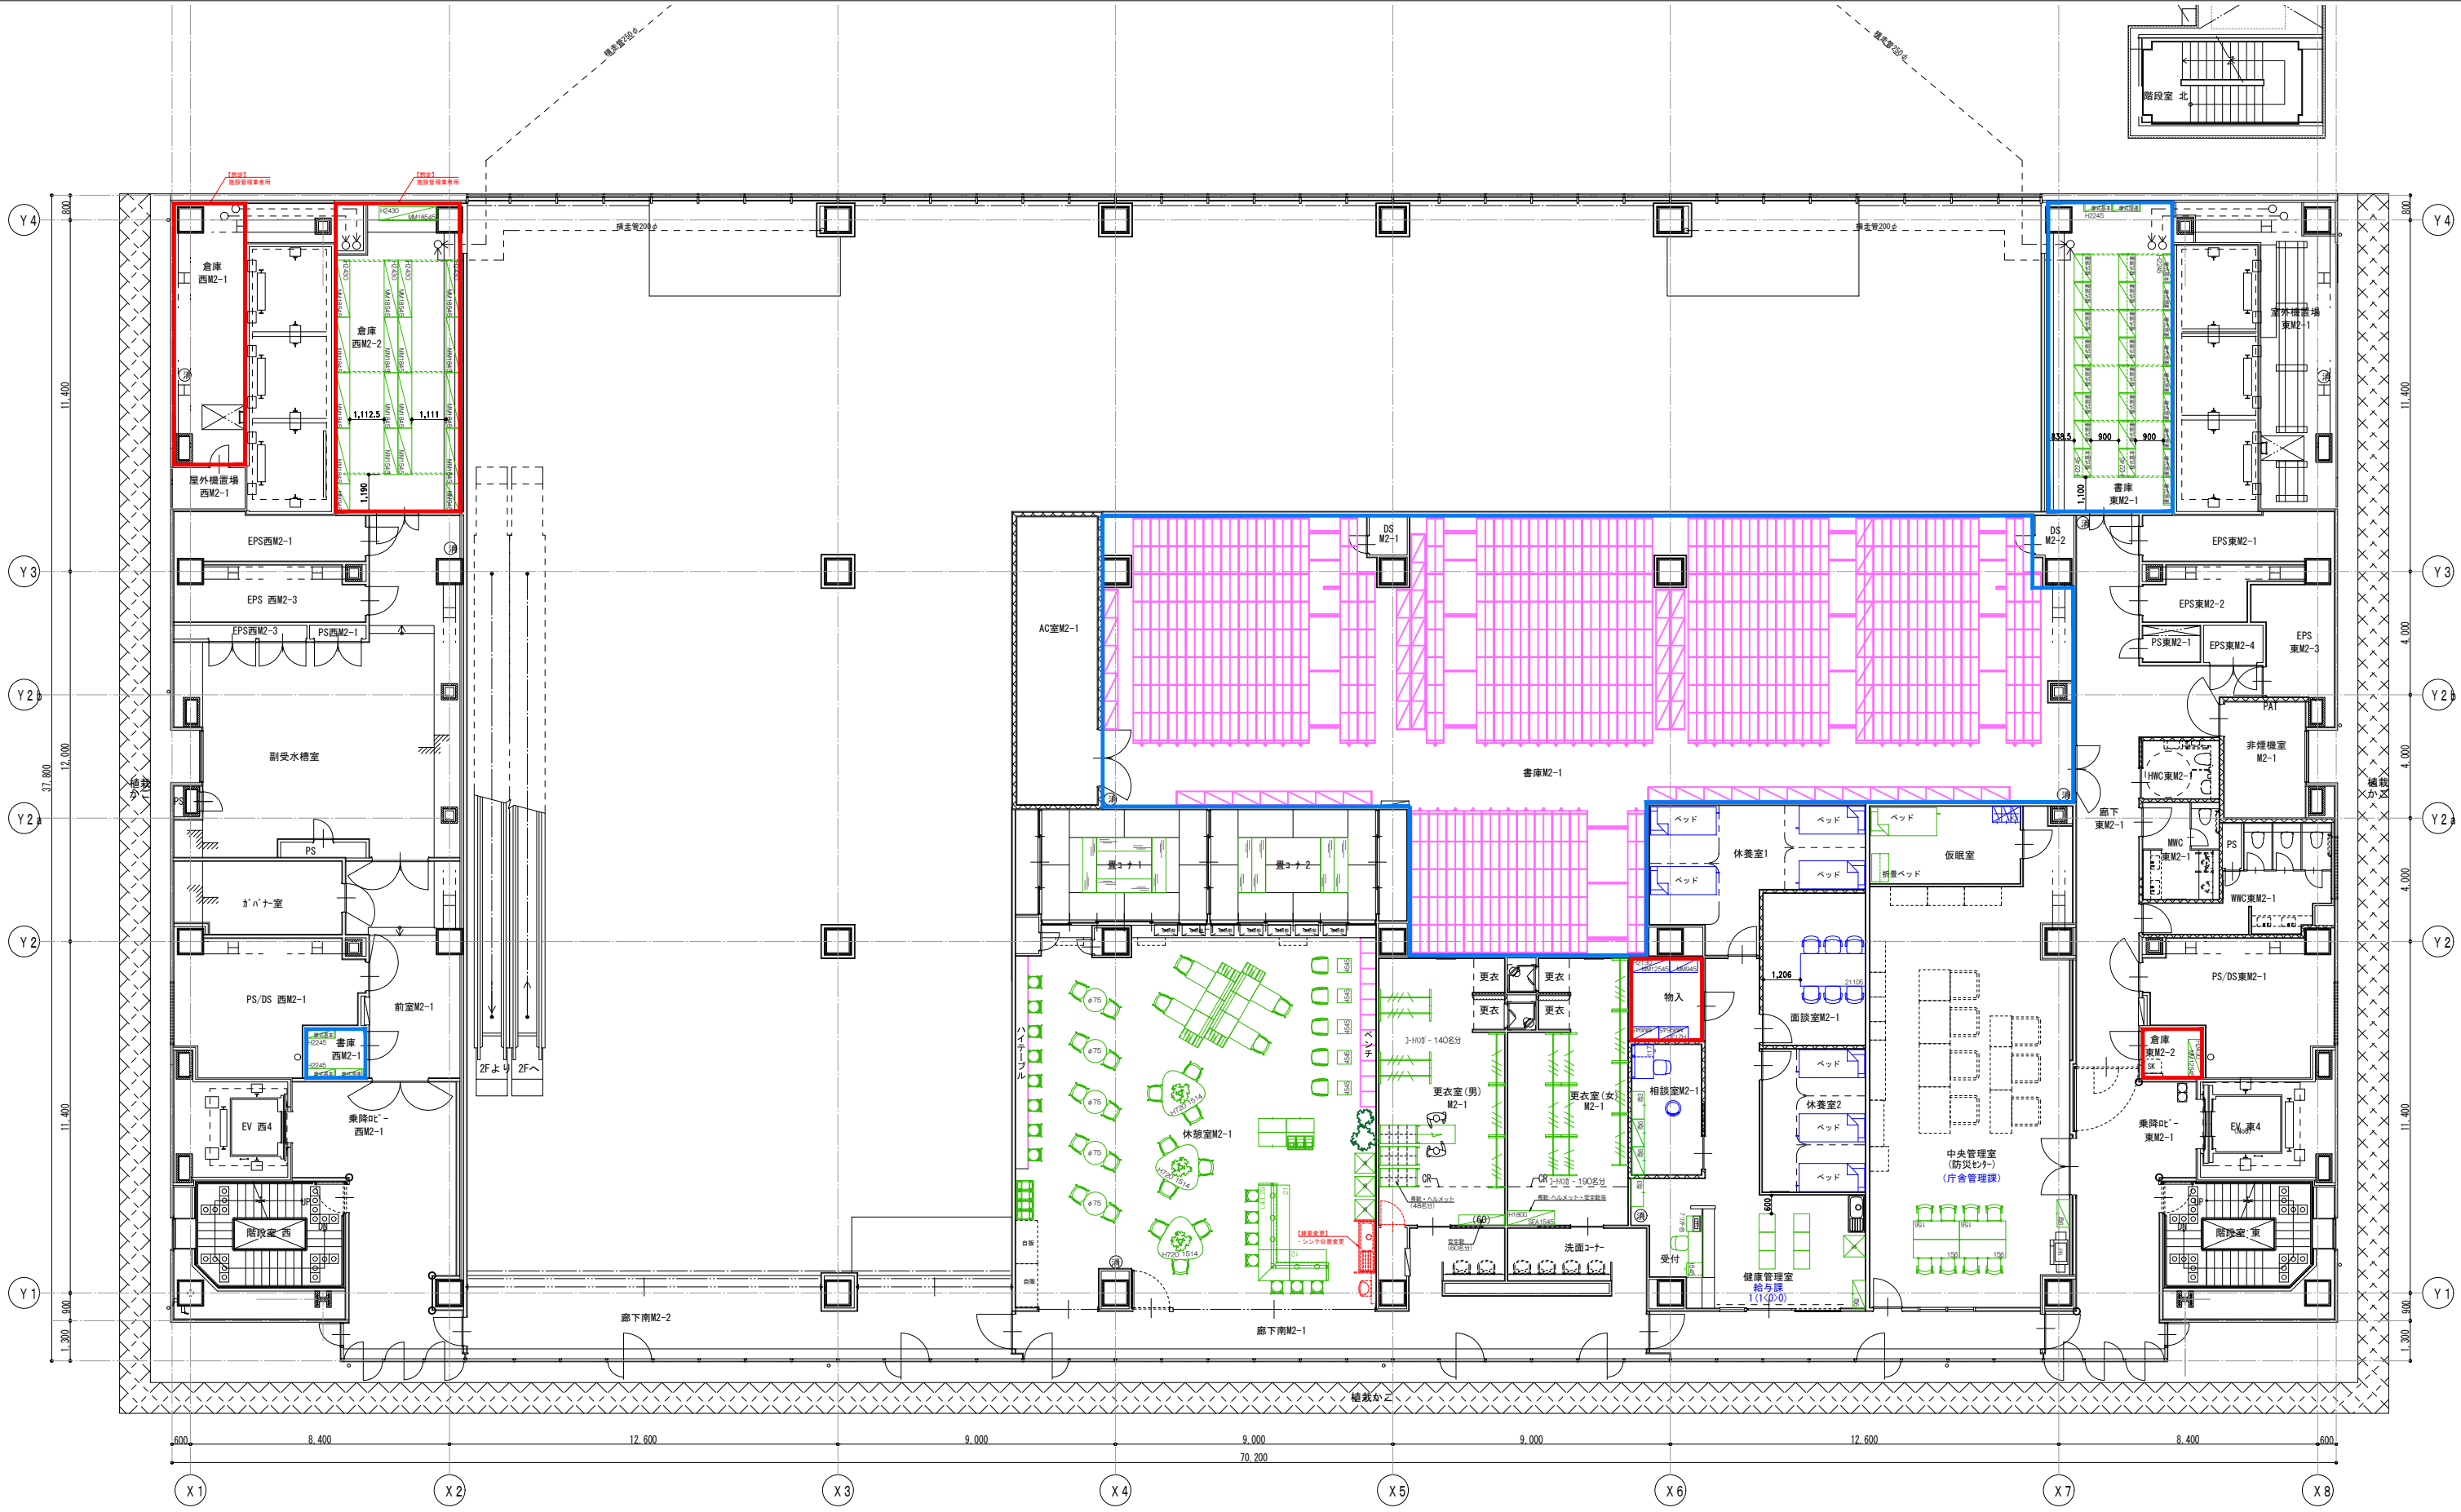

【各課 座席数表記の見方】
 (例) ○○課
 15(10<3>2)
 総席数 予備席数
 職員の執務席数 共用末席数 (W1400幅を1席とする)

設計NO.	訂正日	DATE	TITLE	製図NO.
		2024.01.19	新庁舎家具什器レイアウト作成及び移転基本計画作成業務委託	
図面NO.		担当	設計	製図
		中2階(2階) 家具レイアウト図 【実施】		SCALE A1:1/100(A3:1/200)

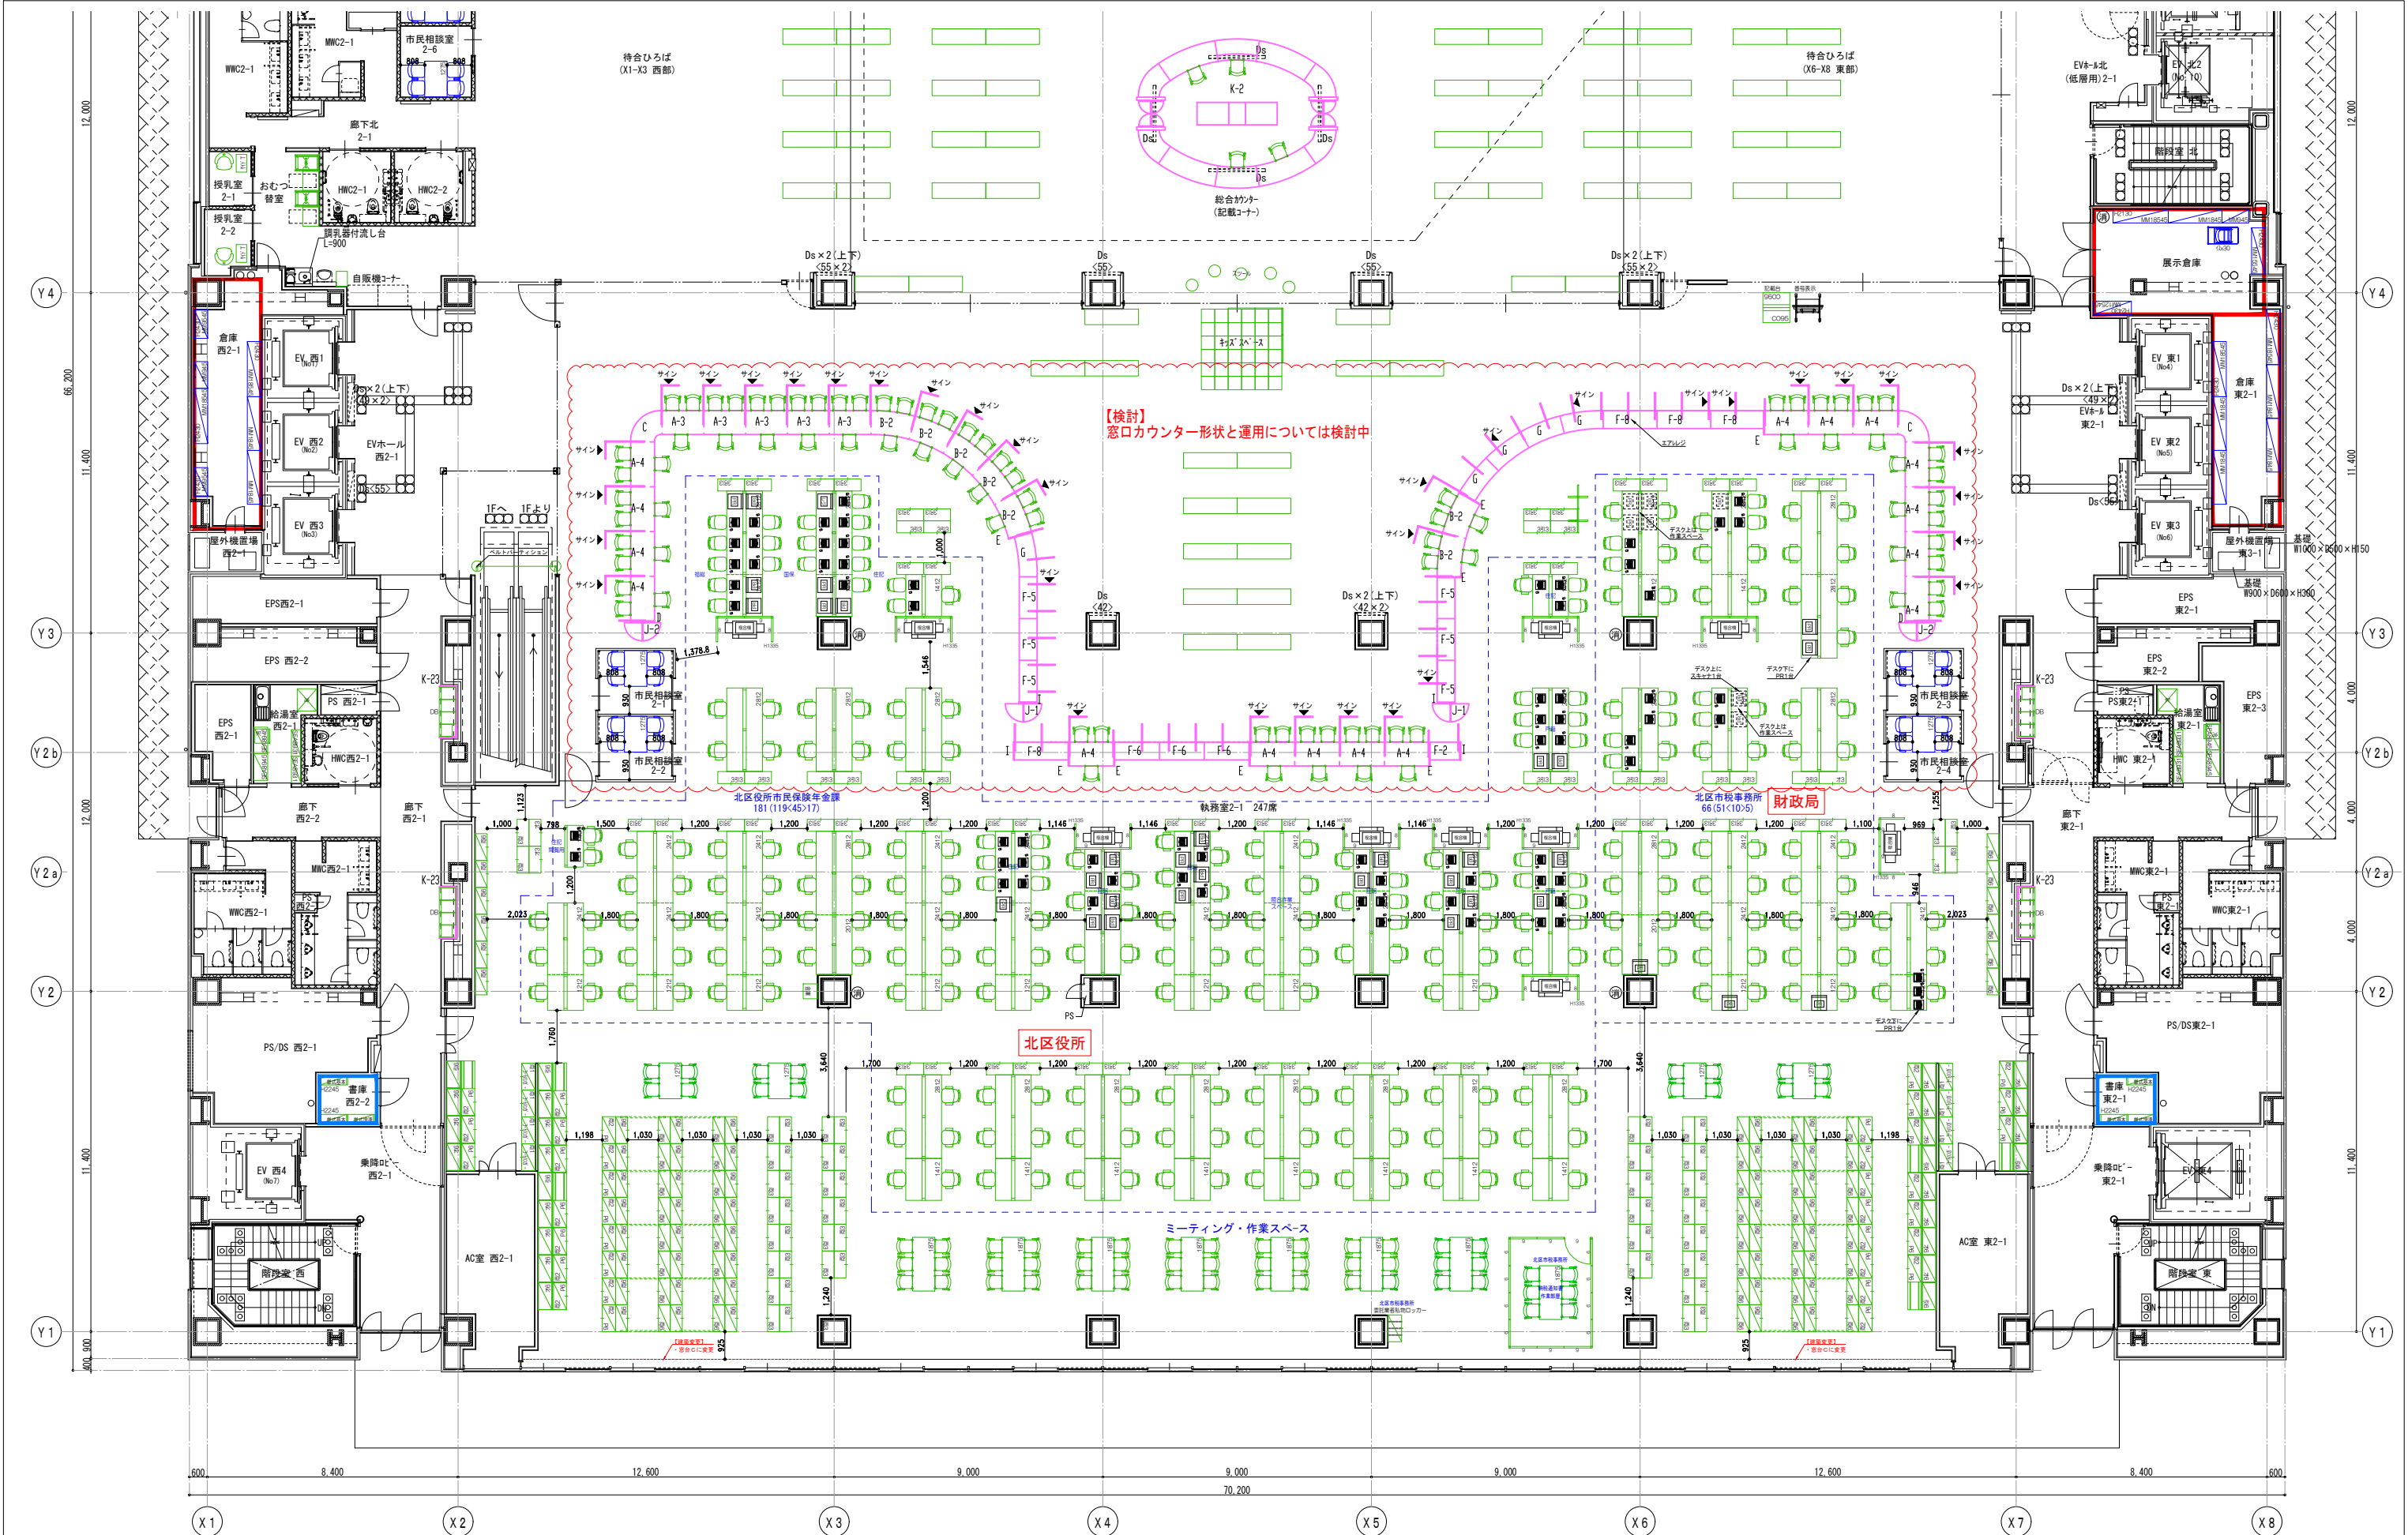


【検討】
窓カウンタ形状と運用については検討中

北区役所



【各課 座席数表記の見方】
(例) ○○課
15(10<3>2)
総席数 予備席数
職員の執務席数 共用末席数 (W140幅を1席とする)

設計NO.	訂正日	DATE	TITLE	製図NO.
		2024.01.19	新庁舎家具什器レイアウト作成及び移転基本計画作成業務委託	
図面NO.		担当	設計	製図
		2階(3階)南 家具レイアウト図 【実施】		SCALE A1:1/100(A3:1/200)

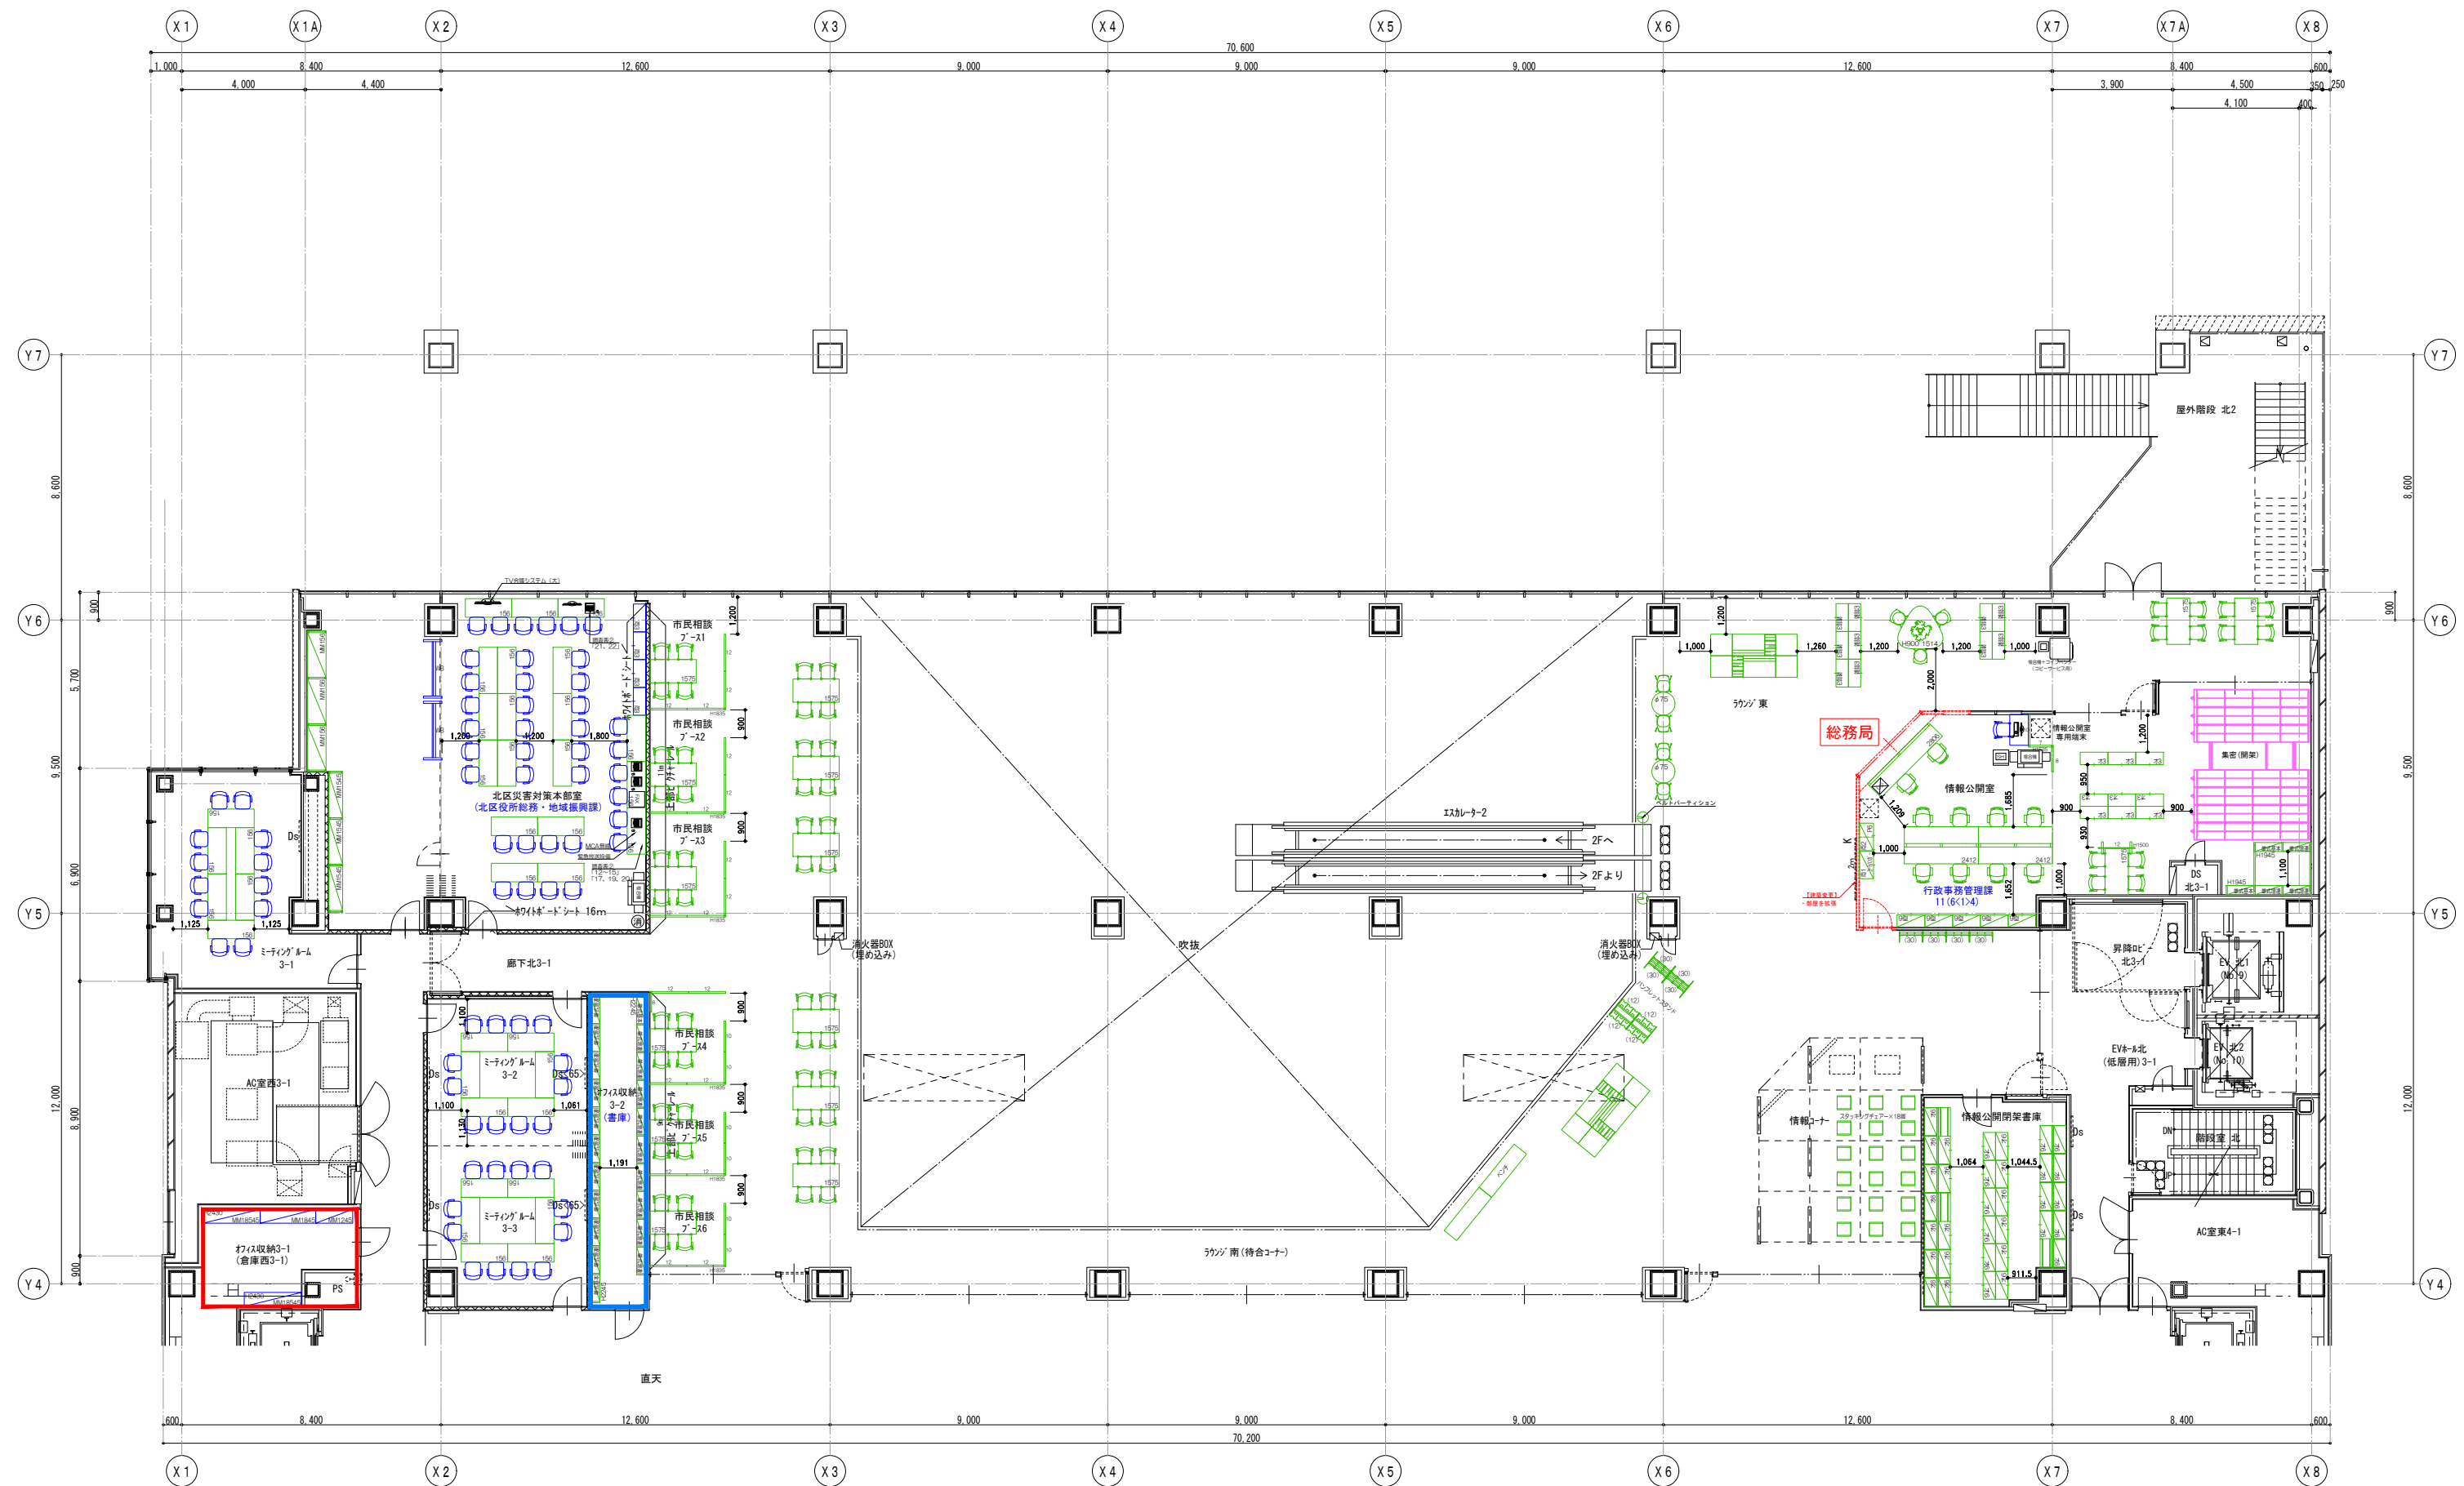


【各課 座席数表記の見方】
 (例) ○○課
 15(10<3>2)
 総席数 予備席数
 職員の執務席数 共用末席数 (W1400幅を1席とする)

設計NO.	訂正日	DATE	TITLE	整理NO.
		2024.01.19	新庁舎家具什器レイアウト作成及び移転基本計画作成業務委託	
図面NO.		担当	設計	製図
		3階(4階)北 家具レイアウト図 【実施】		SCALE A1:1/100(A3:1/200)

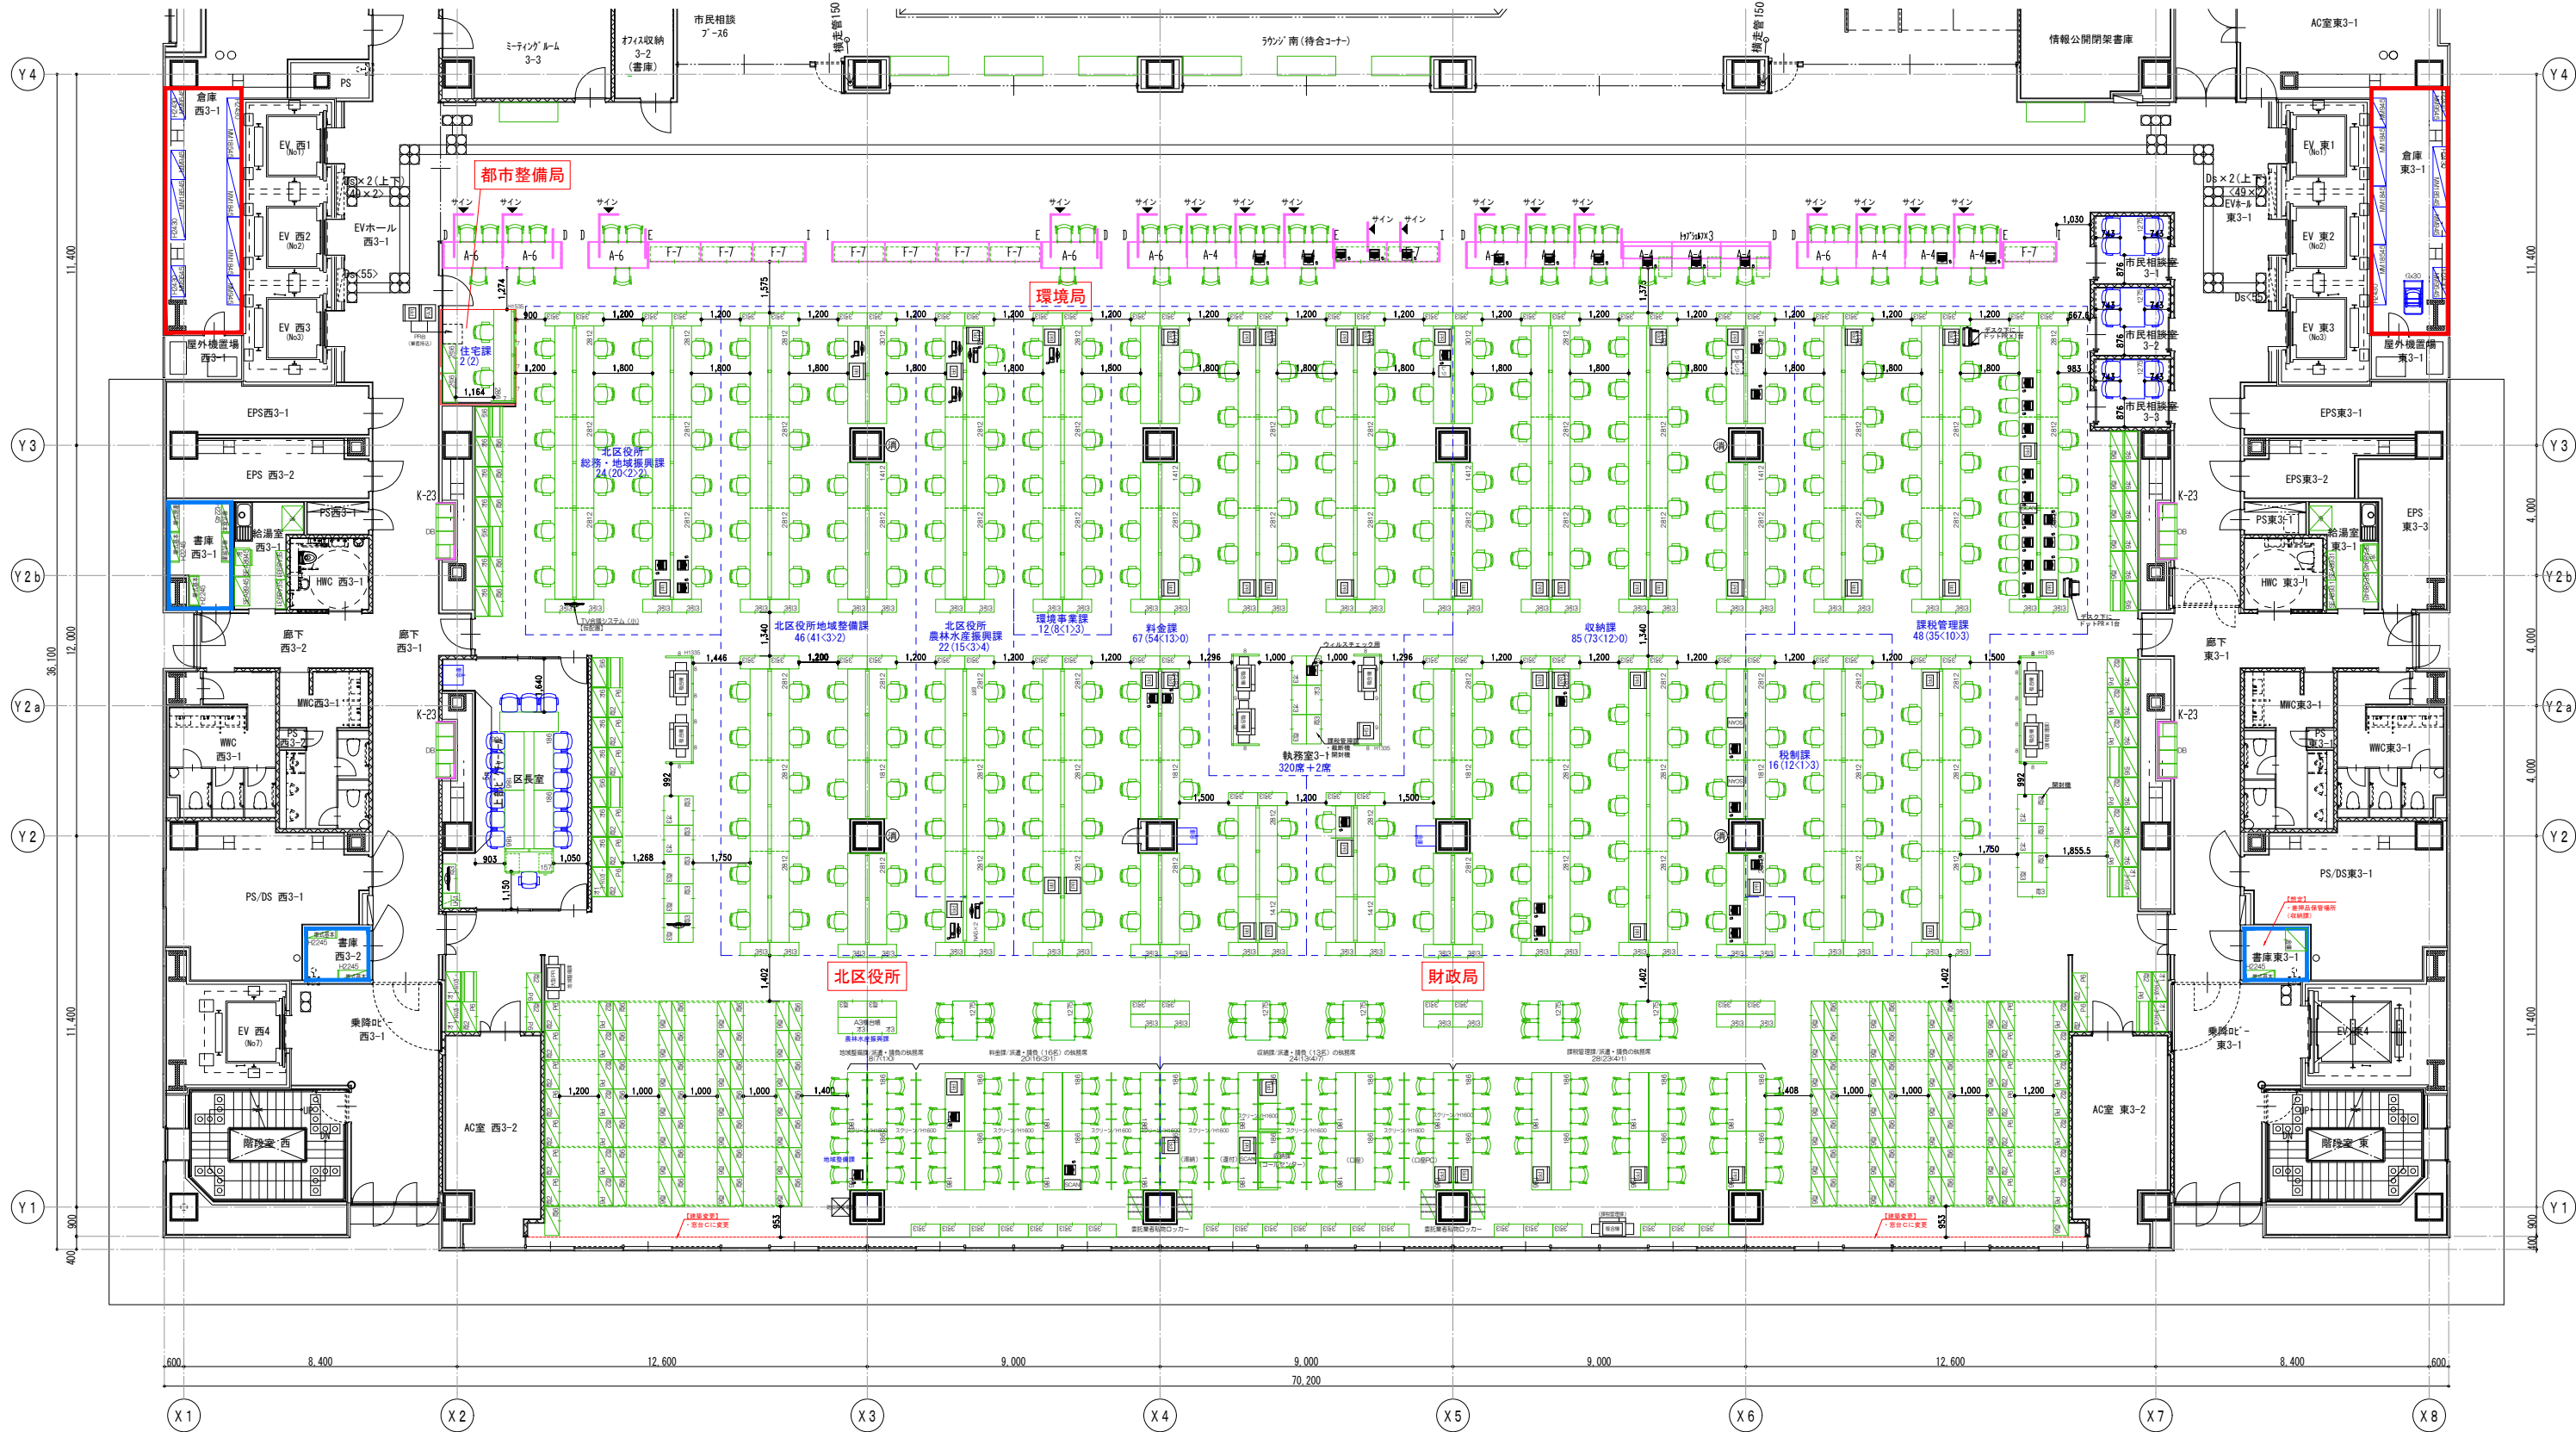


【各課 座席数表記の見方】
 (例) ○○課
 15(10<3>2)
 総席数 予備席数
 職員の執務席数 共用末席数 (W140幅を1席とする)

設計NO.	訂正日	DATE	TITLE	製図NO.
		2024.01.19	新庁舎家具什器レイアウト作成及び移転基本計画作成業務委託	
図面NO.		担当	設計	製図
			3階(4階)南 家具レイアウト図 【実施】	SCALE A1:1/100(A3:1/200)

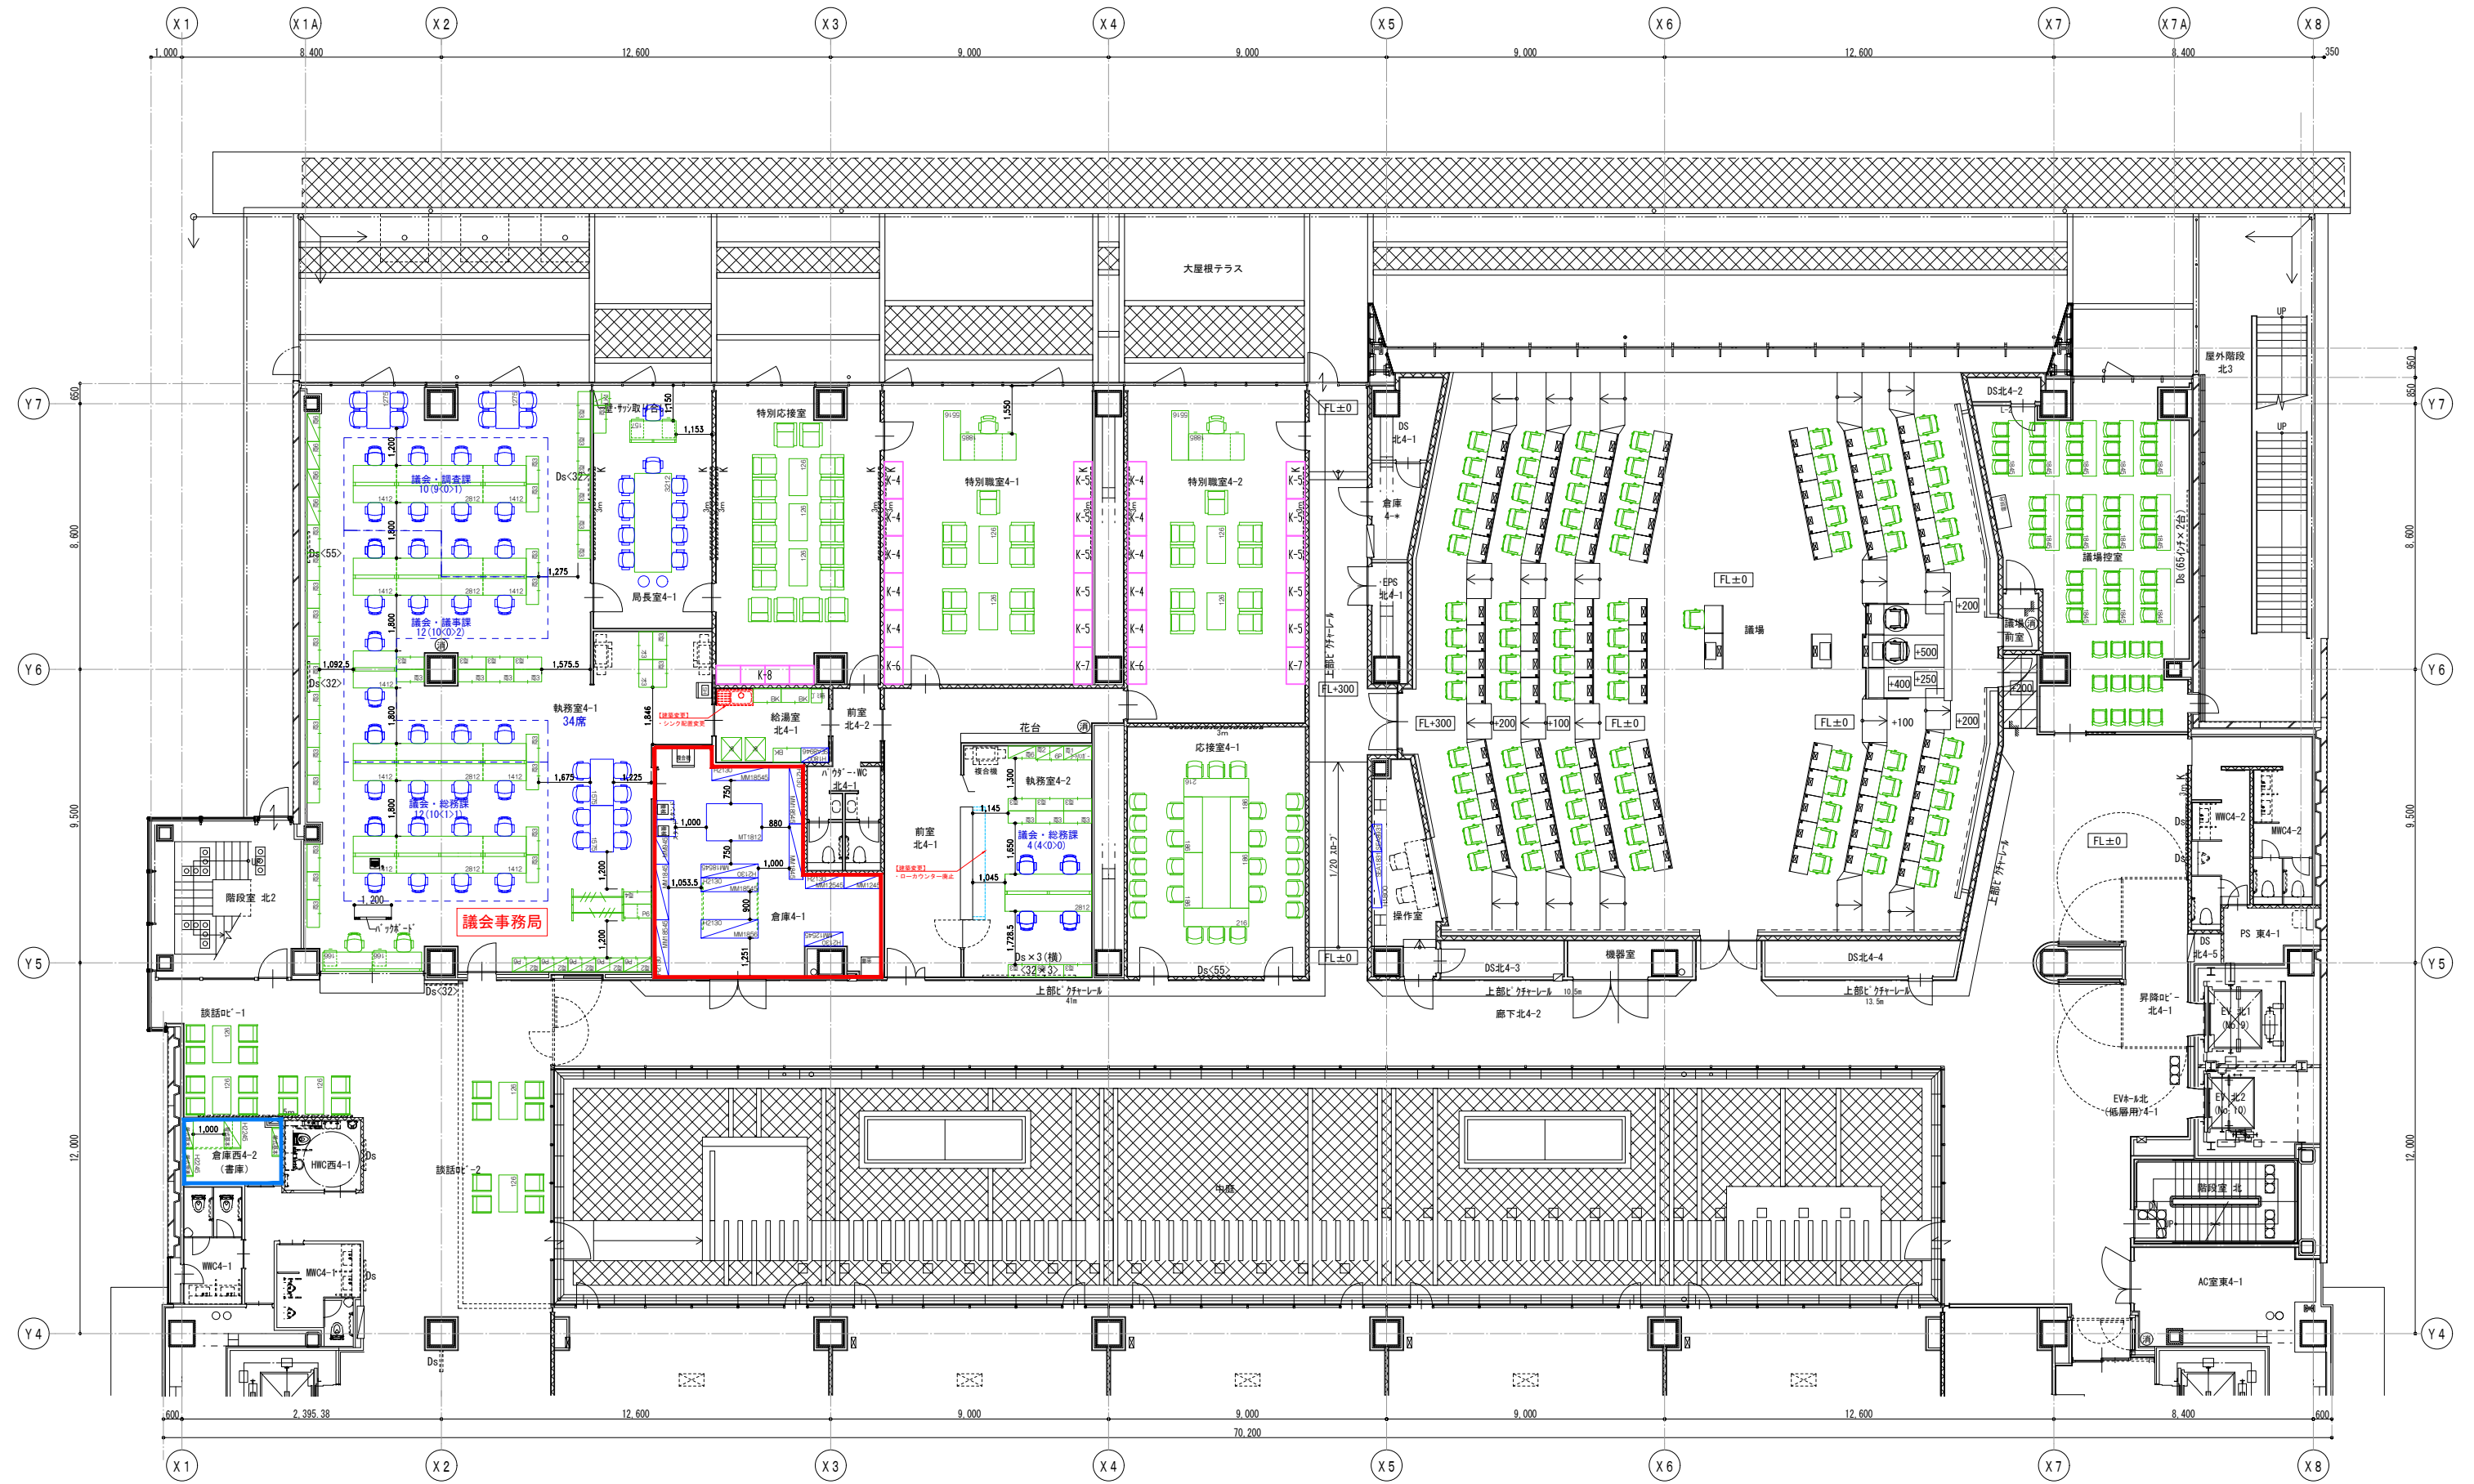

【各課 座席数表記の見方】
 (例) ○○課
 15 (10<3>2)
 総席数 予備席数
 職員の執務席数 共用末席数 (W1400幅を1席とする)

設計NO.	訂正日	DATE	TITLE	整理NO.
図面NO.		2024.01.19	新庁舎家具什器レイアウト作成及び移転基本計画作成業務委託	
		担当	4階(5階)北 家具レイアウト図 【実施】	SCALE
		設計		A1:1/100(A3:1/200)
		製図		

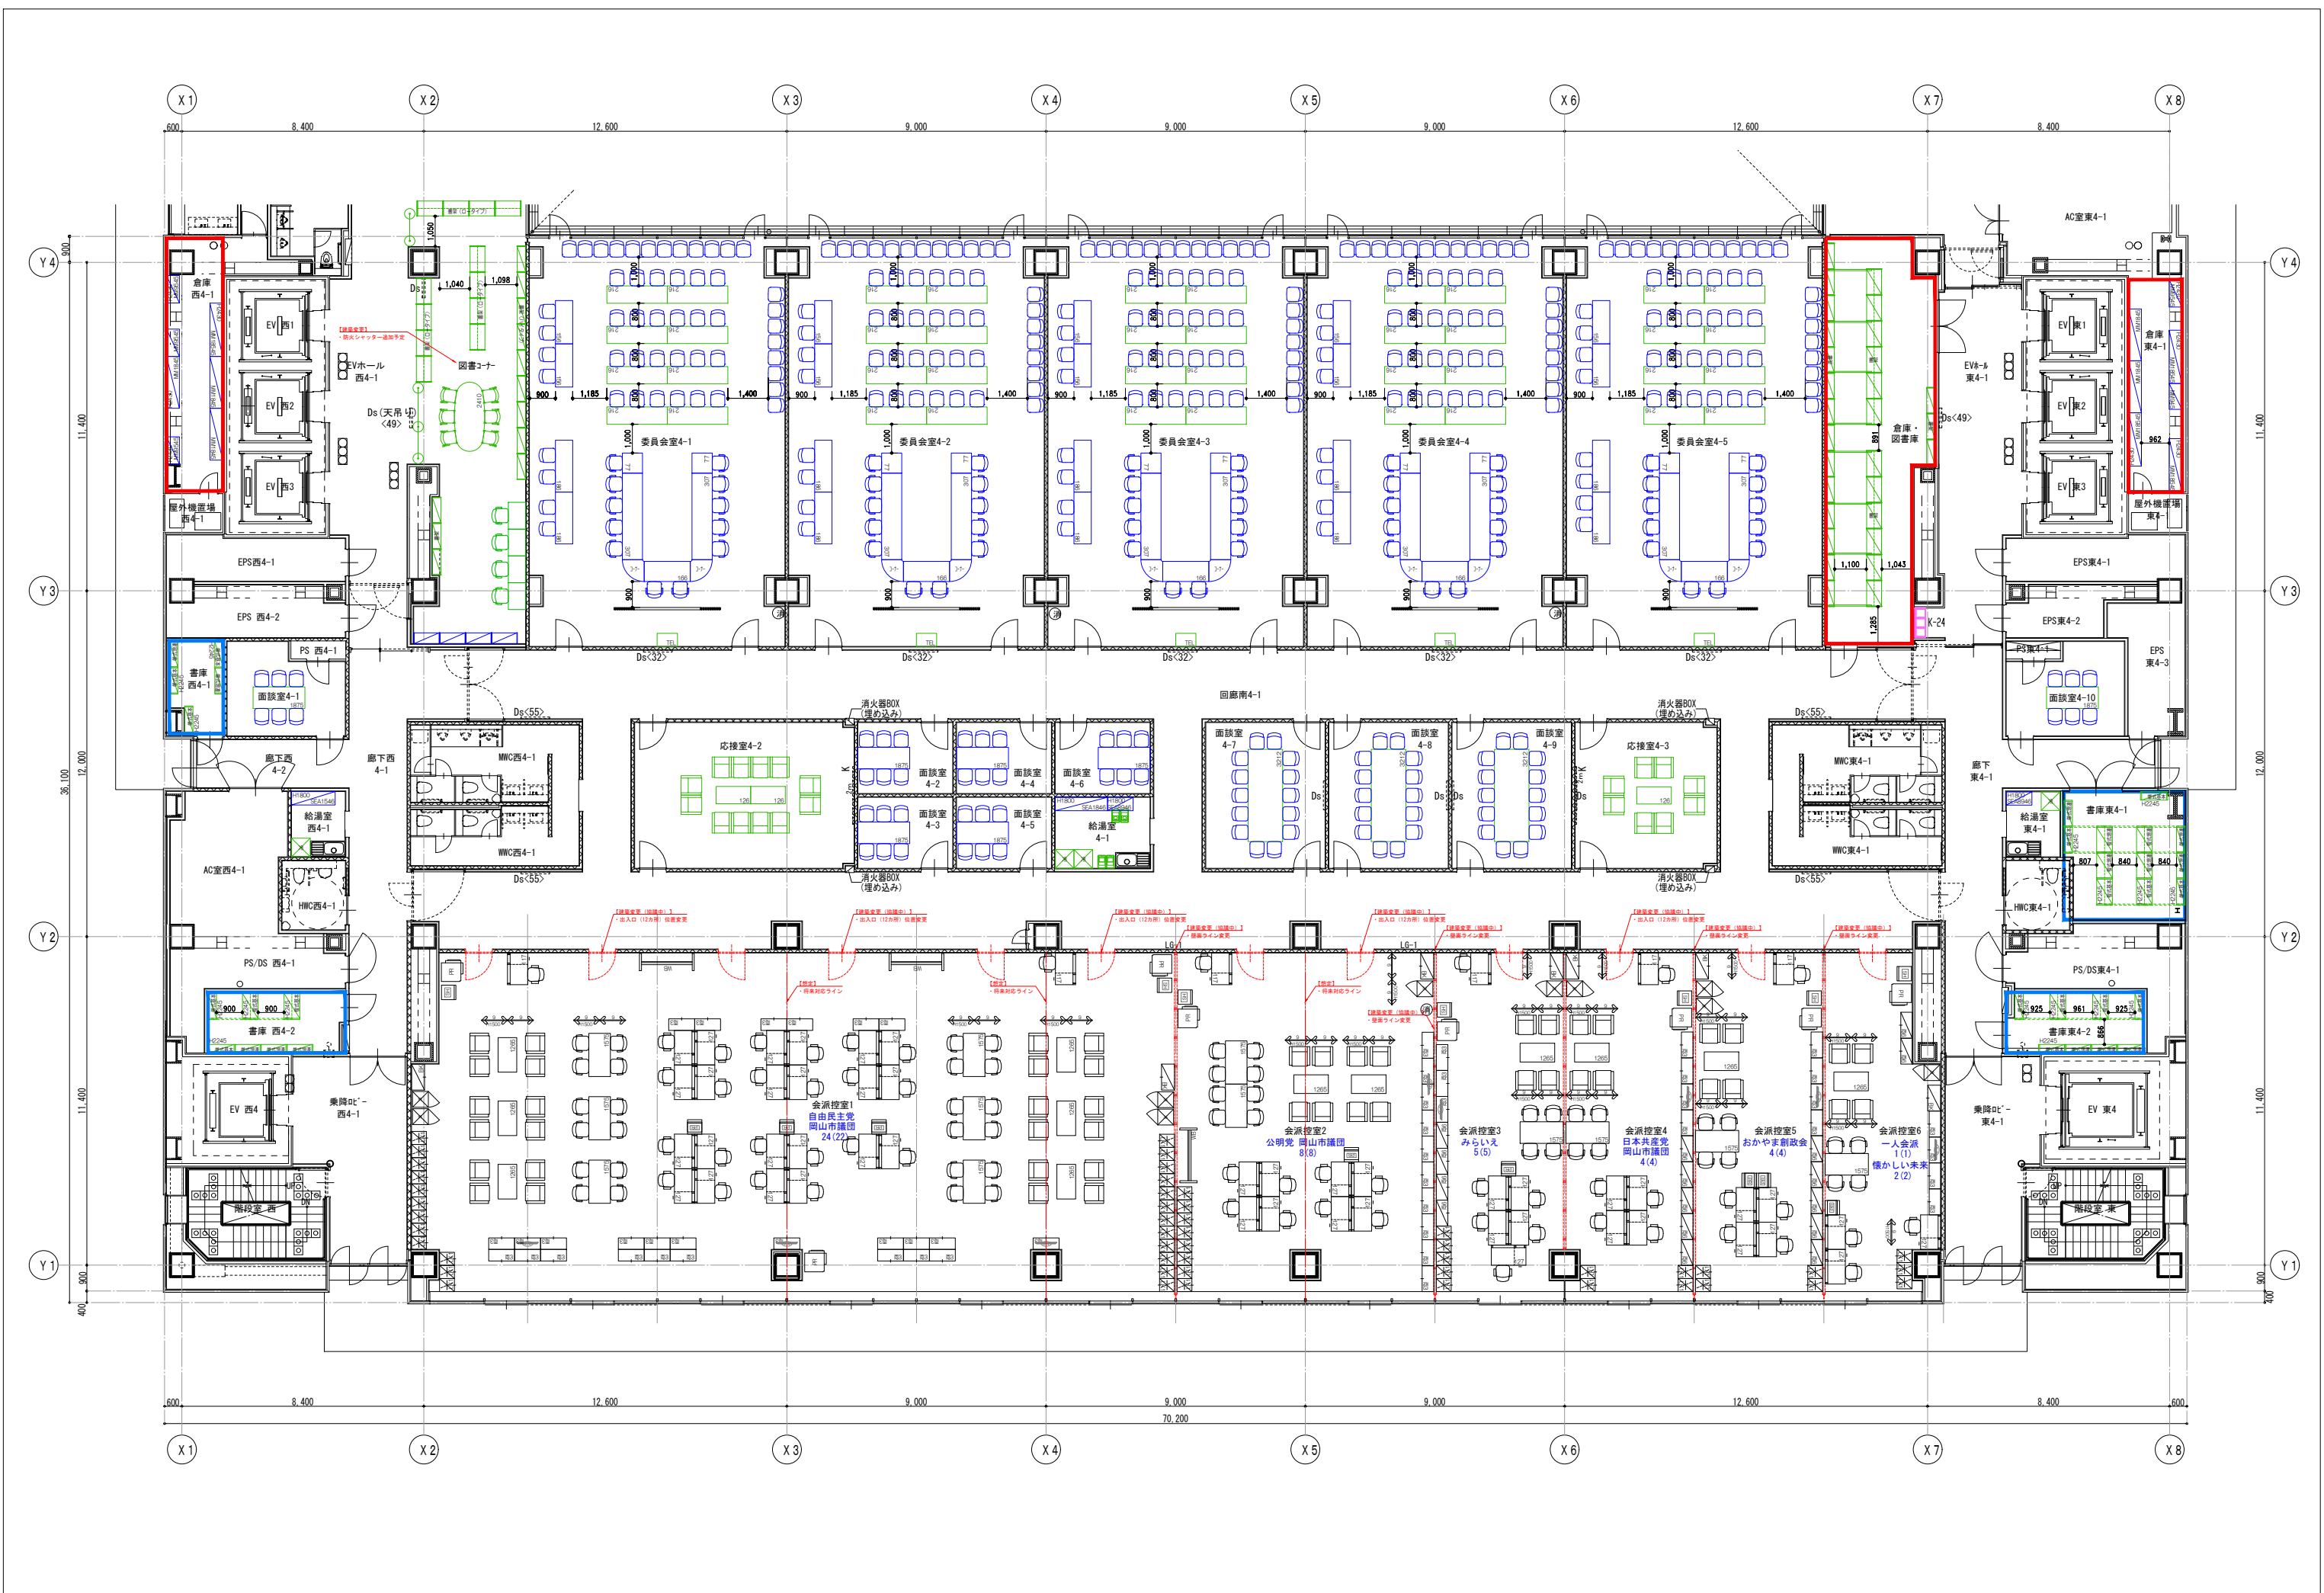

設計NO.	訂正日	DATE	TITLE	整理NO.
図面NO.		2024.01.19	新庁舎家具什器レイアウト作成及び移転基本計画作成業務委託	
		担当	設計	製図
			4階(5階)南 家具レイアウト図 【実施】	SCALE
				A1:1/100(A3:1/200)