


【建築実況】  
 ※スタリオン、フロロレクター等  
 設置済み

設計NO.	訂正日	DATE	TITLE	整理NO.
図面NO.		2024. 01. 19	新庁舎家具什器レイアウト作成及び移転基本計画作成業務委託	
		担当	設計	製図
			5階(6階)北 家具レイアウト図 【実施】	SCALE A1:1/100(A3:1/200)

※本図は建築士事務所にて作成された図面です。

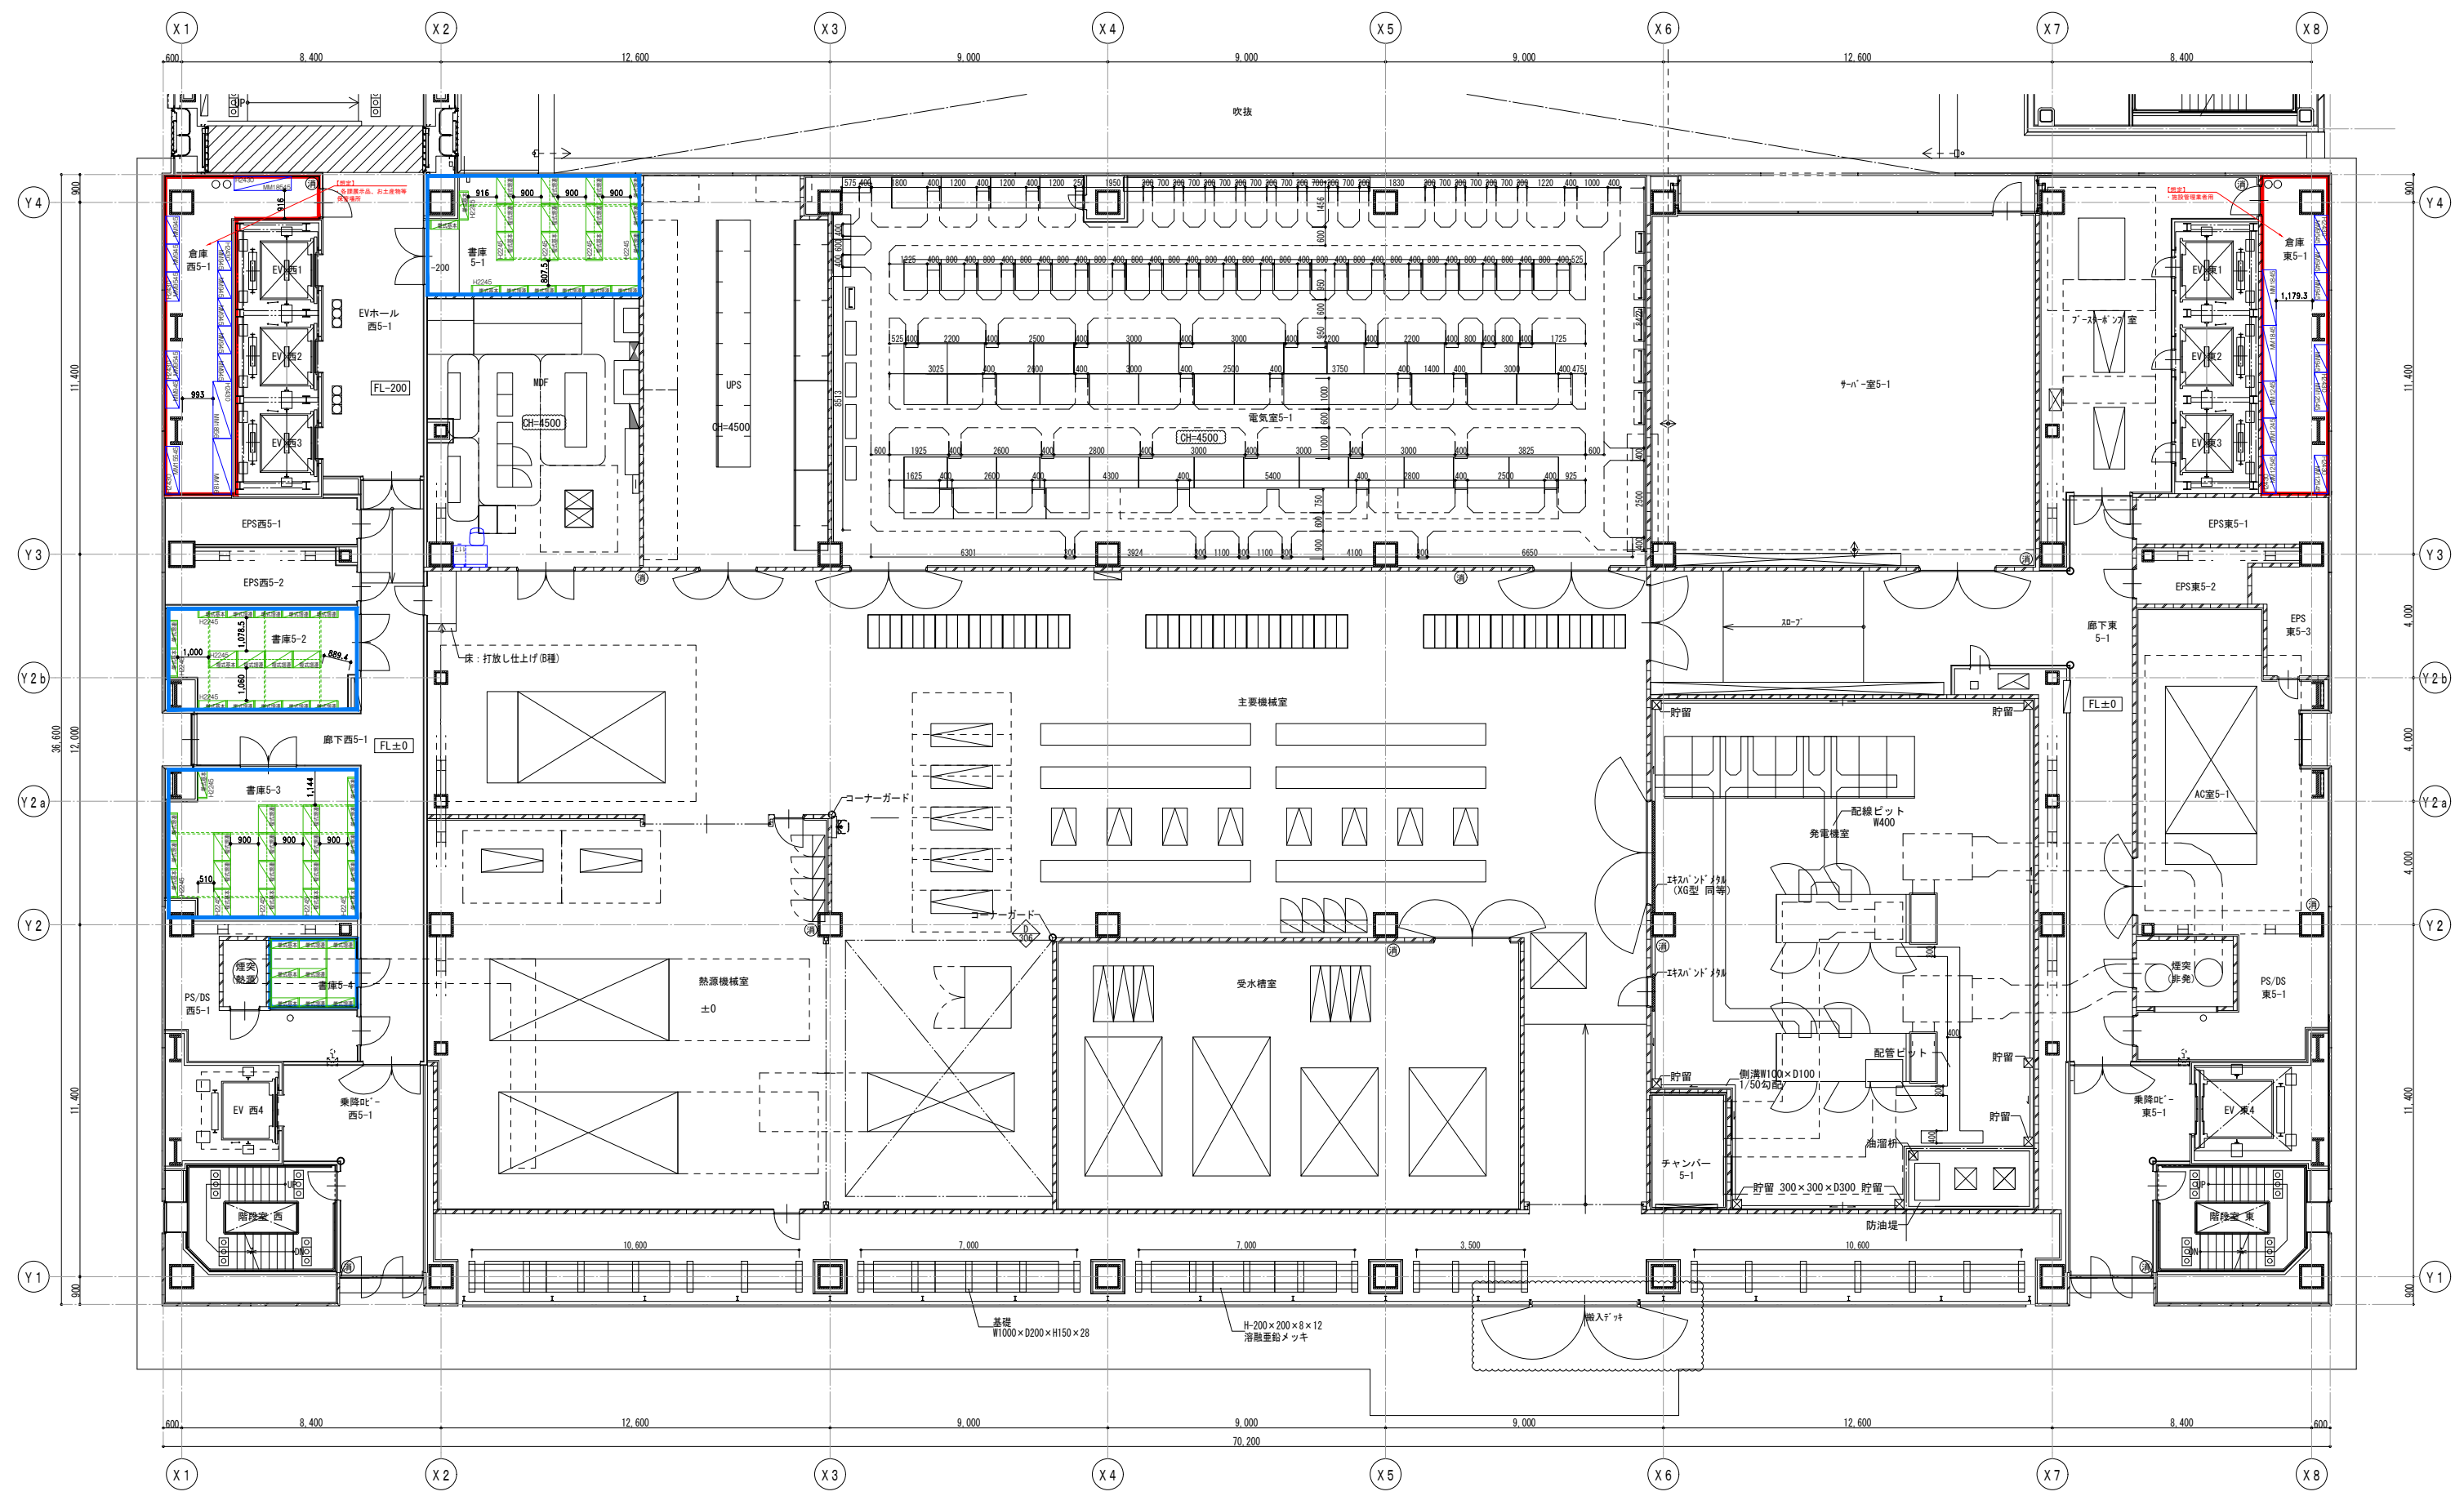


設計NO.	訂正日	DATE	TITLE	製図NO.
		2024.01.19	新庁舎家具什器レイアウト作成及び移転基本計画作成業務委託	
図面NO.		担当	設計	校閲
		5階(6階)南 家具レイアウト図 【実施】		SCALE
				A1:1/100(A3:1/200)






【各課 座席数表記の見方】  
 (例) ○○課  
 15(10<3>2)  
 総席数 予備席数  
 職員の執務席数 共用末席数 (W1400幅を1席とする)

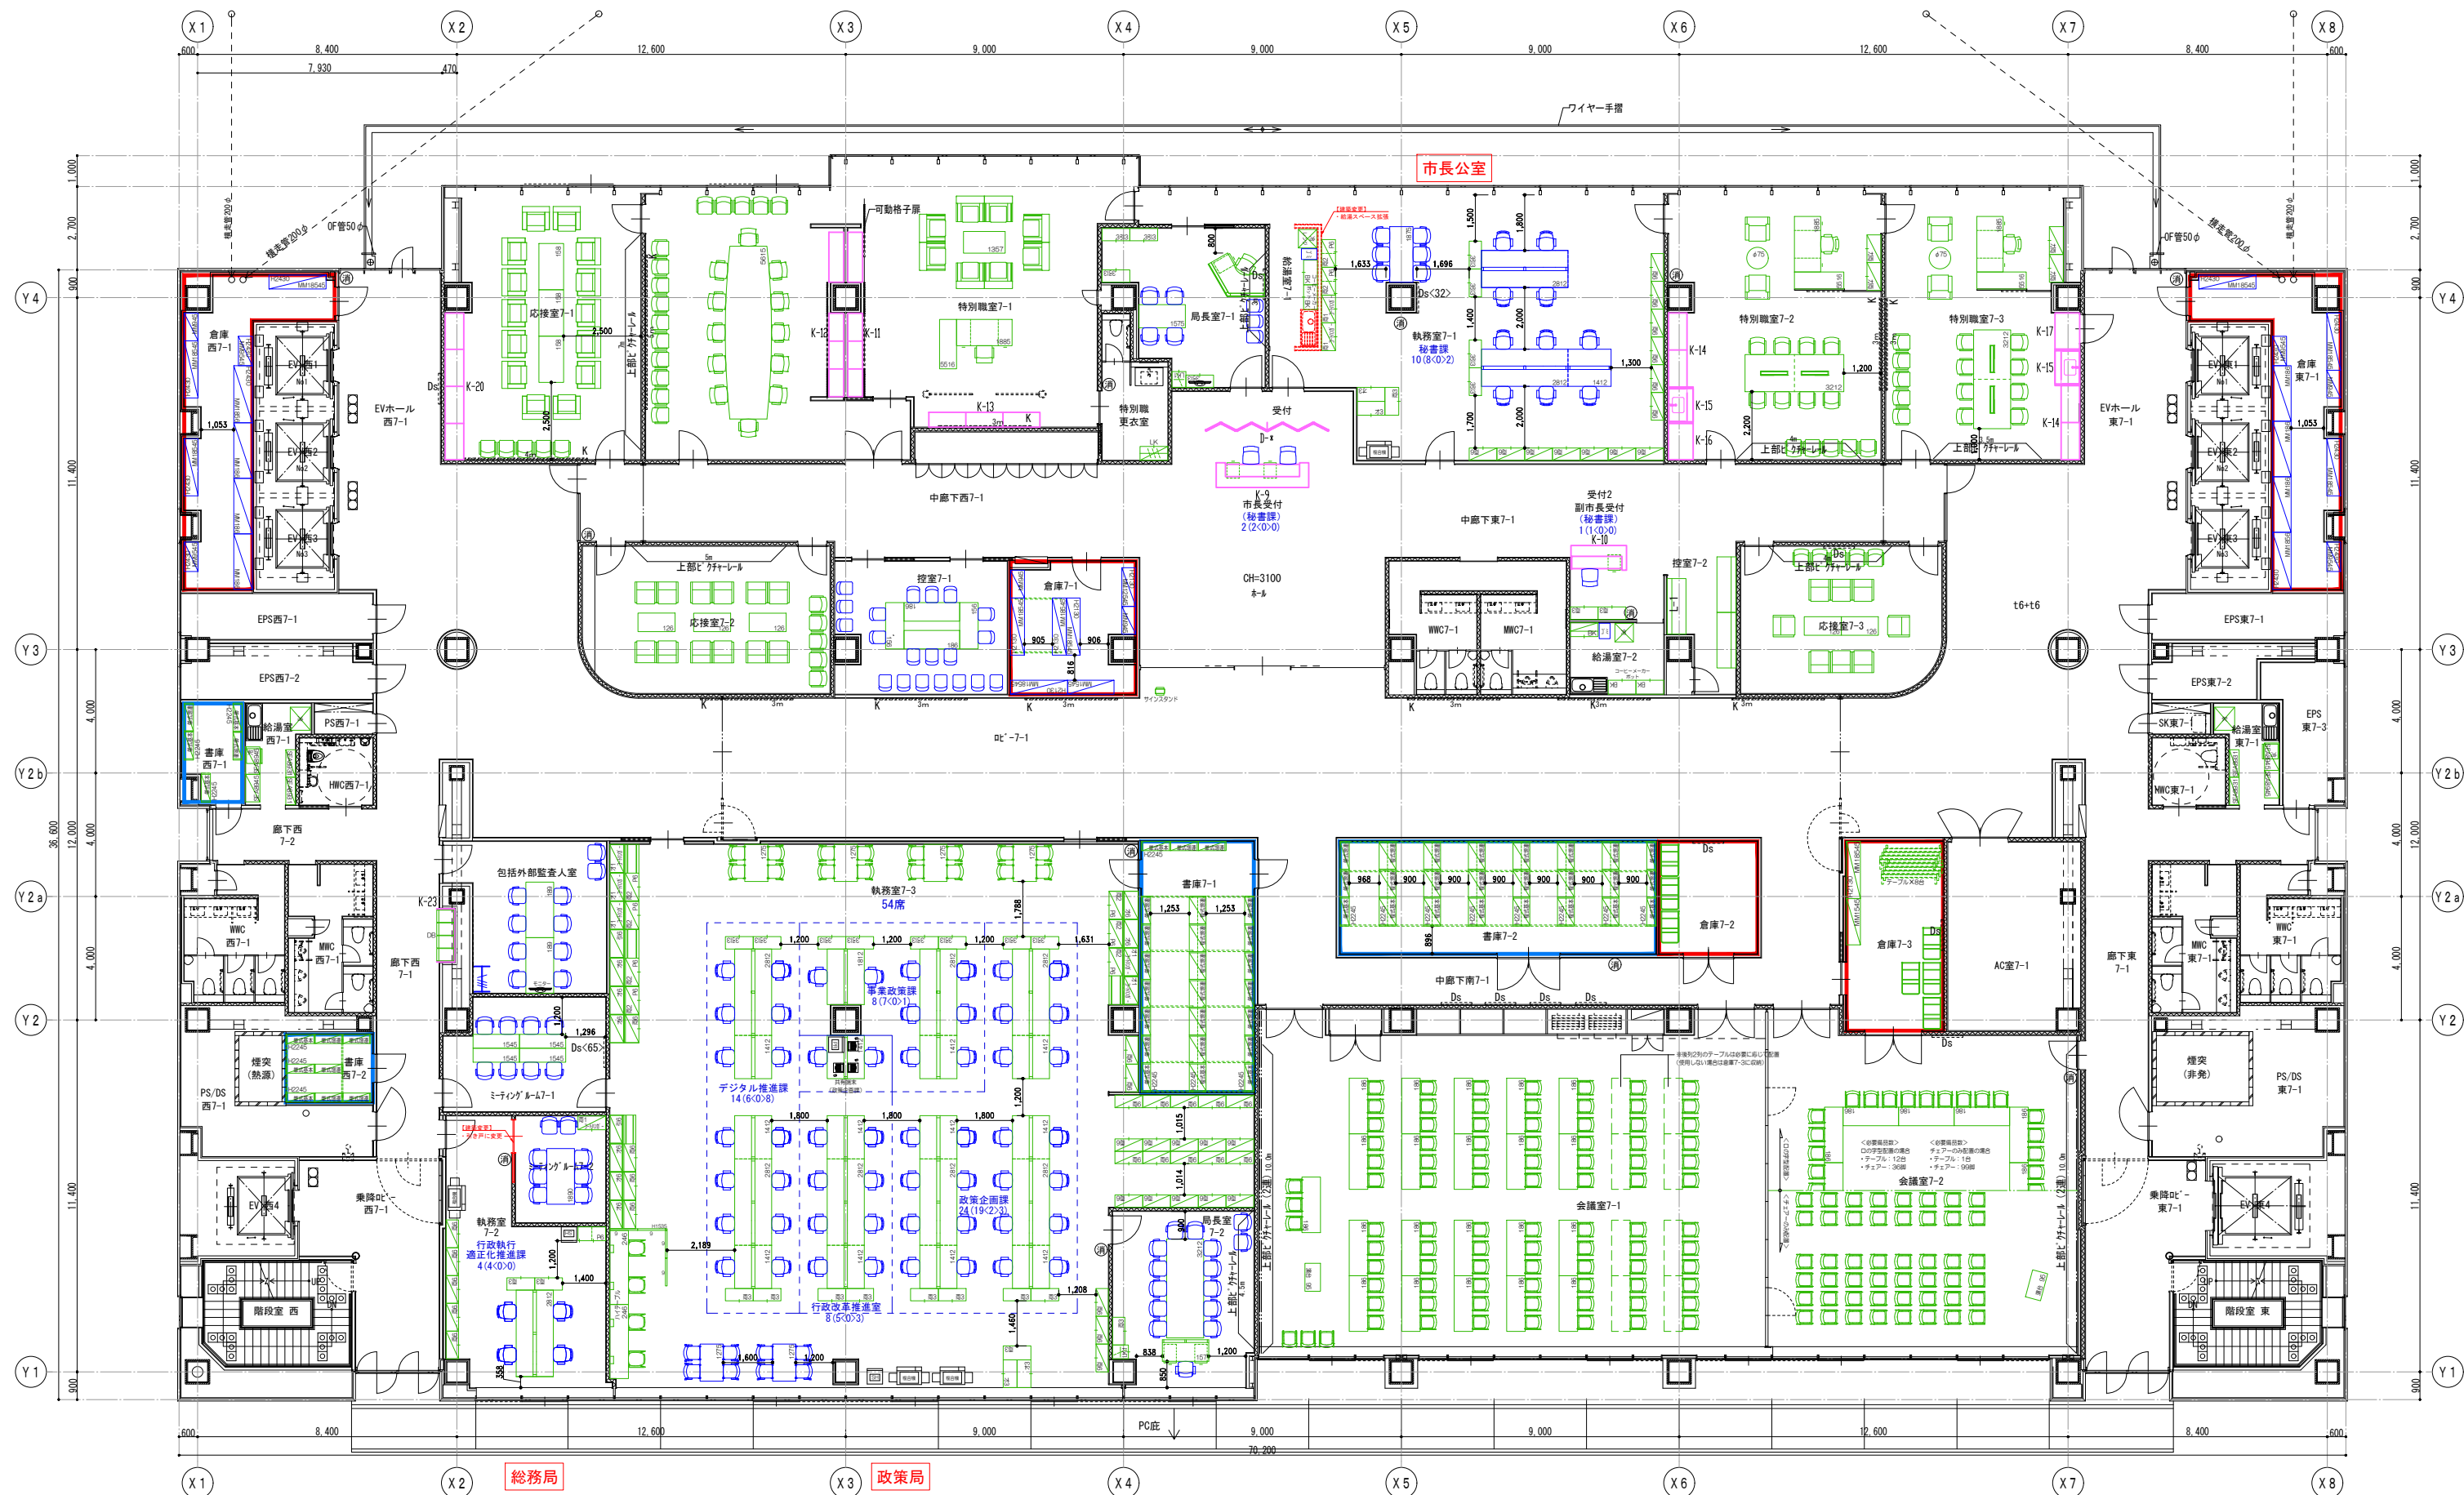


【各課 座席数表記の見方】  
 (例) ○○課  
 15(10<3>2)  
 総席数 予備席数  
 職員の執務席数 共用末席数 (W1400幅を1席とする)

設計NO.	訂正日	DATE	TITLE	整理NO.
図面NO.		2024.01.19	新庁舎家具什器レイアウト作成及び移転基本計画作成業務委託	
		担当	7階(8階) 家具レイアウト図 【実施】	SCALE
		設計		A1:1/100(A3:1/200)
		製図		

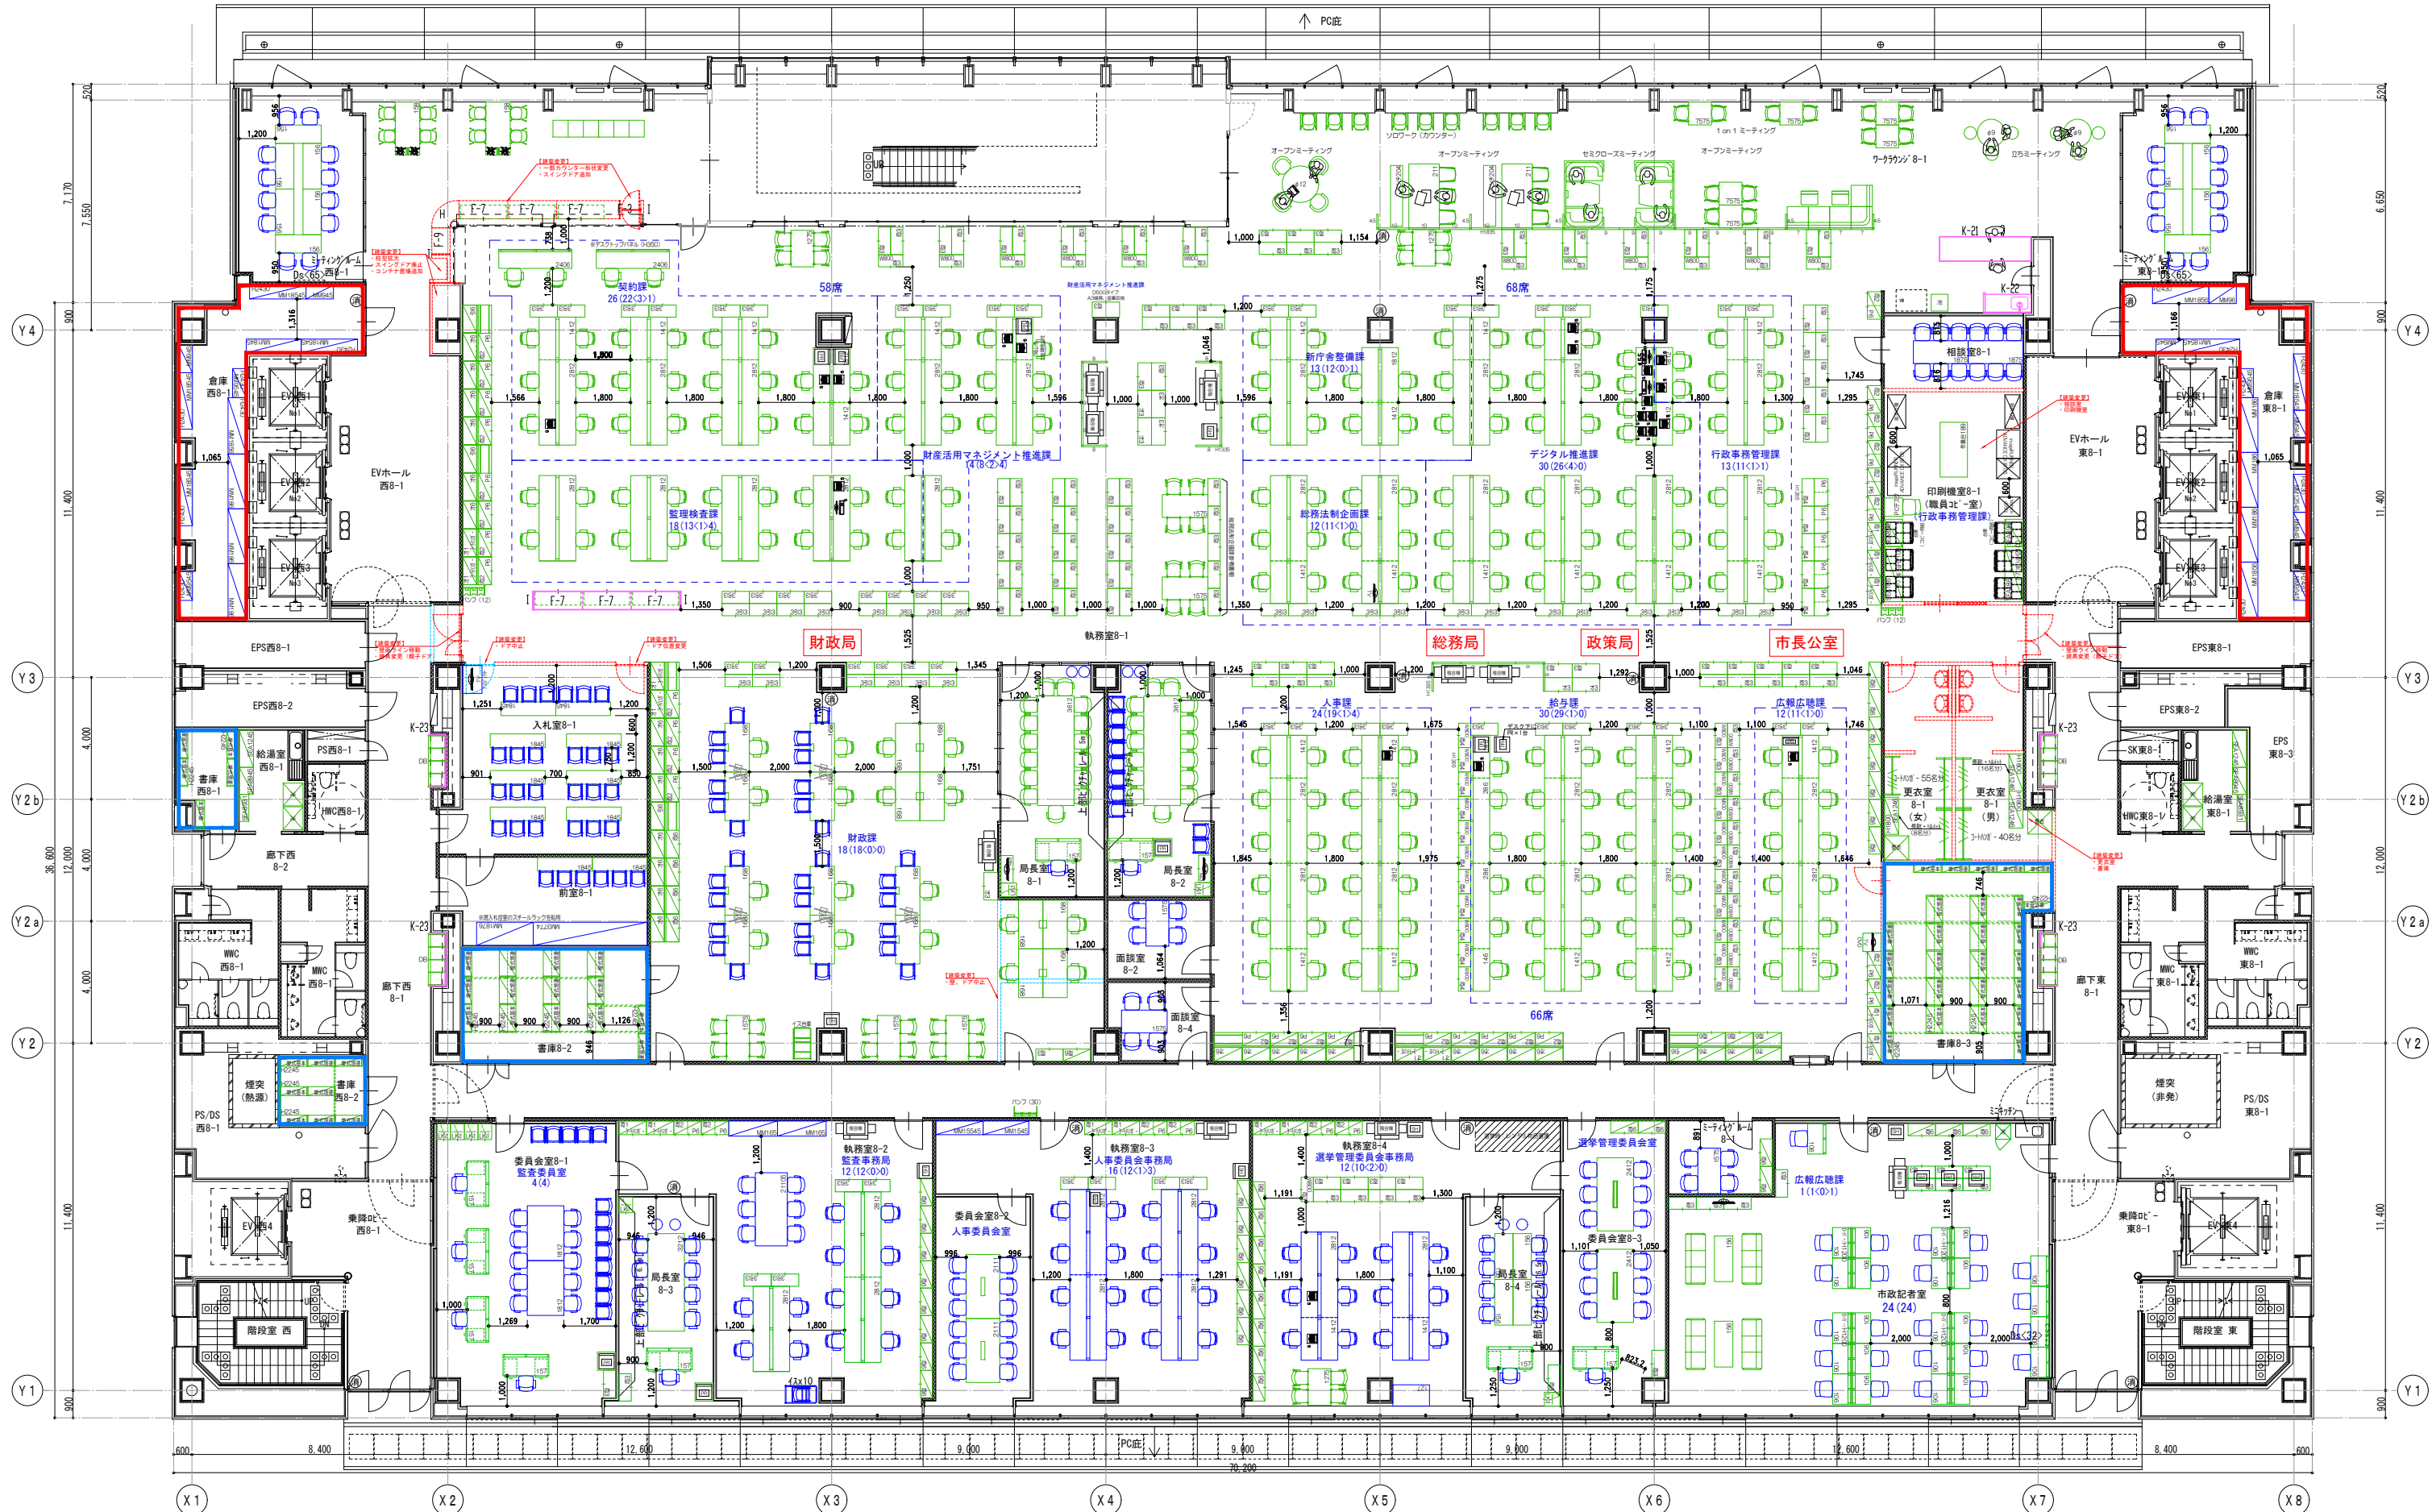

【各課 座席数表記の見方】  
 (例) ○○課  
 15(10<3>2)  
 総席数 予備席数  
 職員の執務席数 共用末席数 (W140幅を1席とする)

設計NO.	訂正日	DATE	TITLE	製図NO.
図面NO.		2024.01.19	新庁舎家具什器レイアウト作成及び移転基本計画作成業務委託	
		担当	8階(9階) 家具レイアウト図 【実施】	SCALE
		設計		A1:1/100(A3:1/200)
		製図		

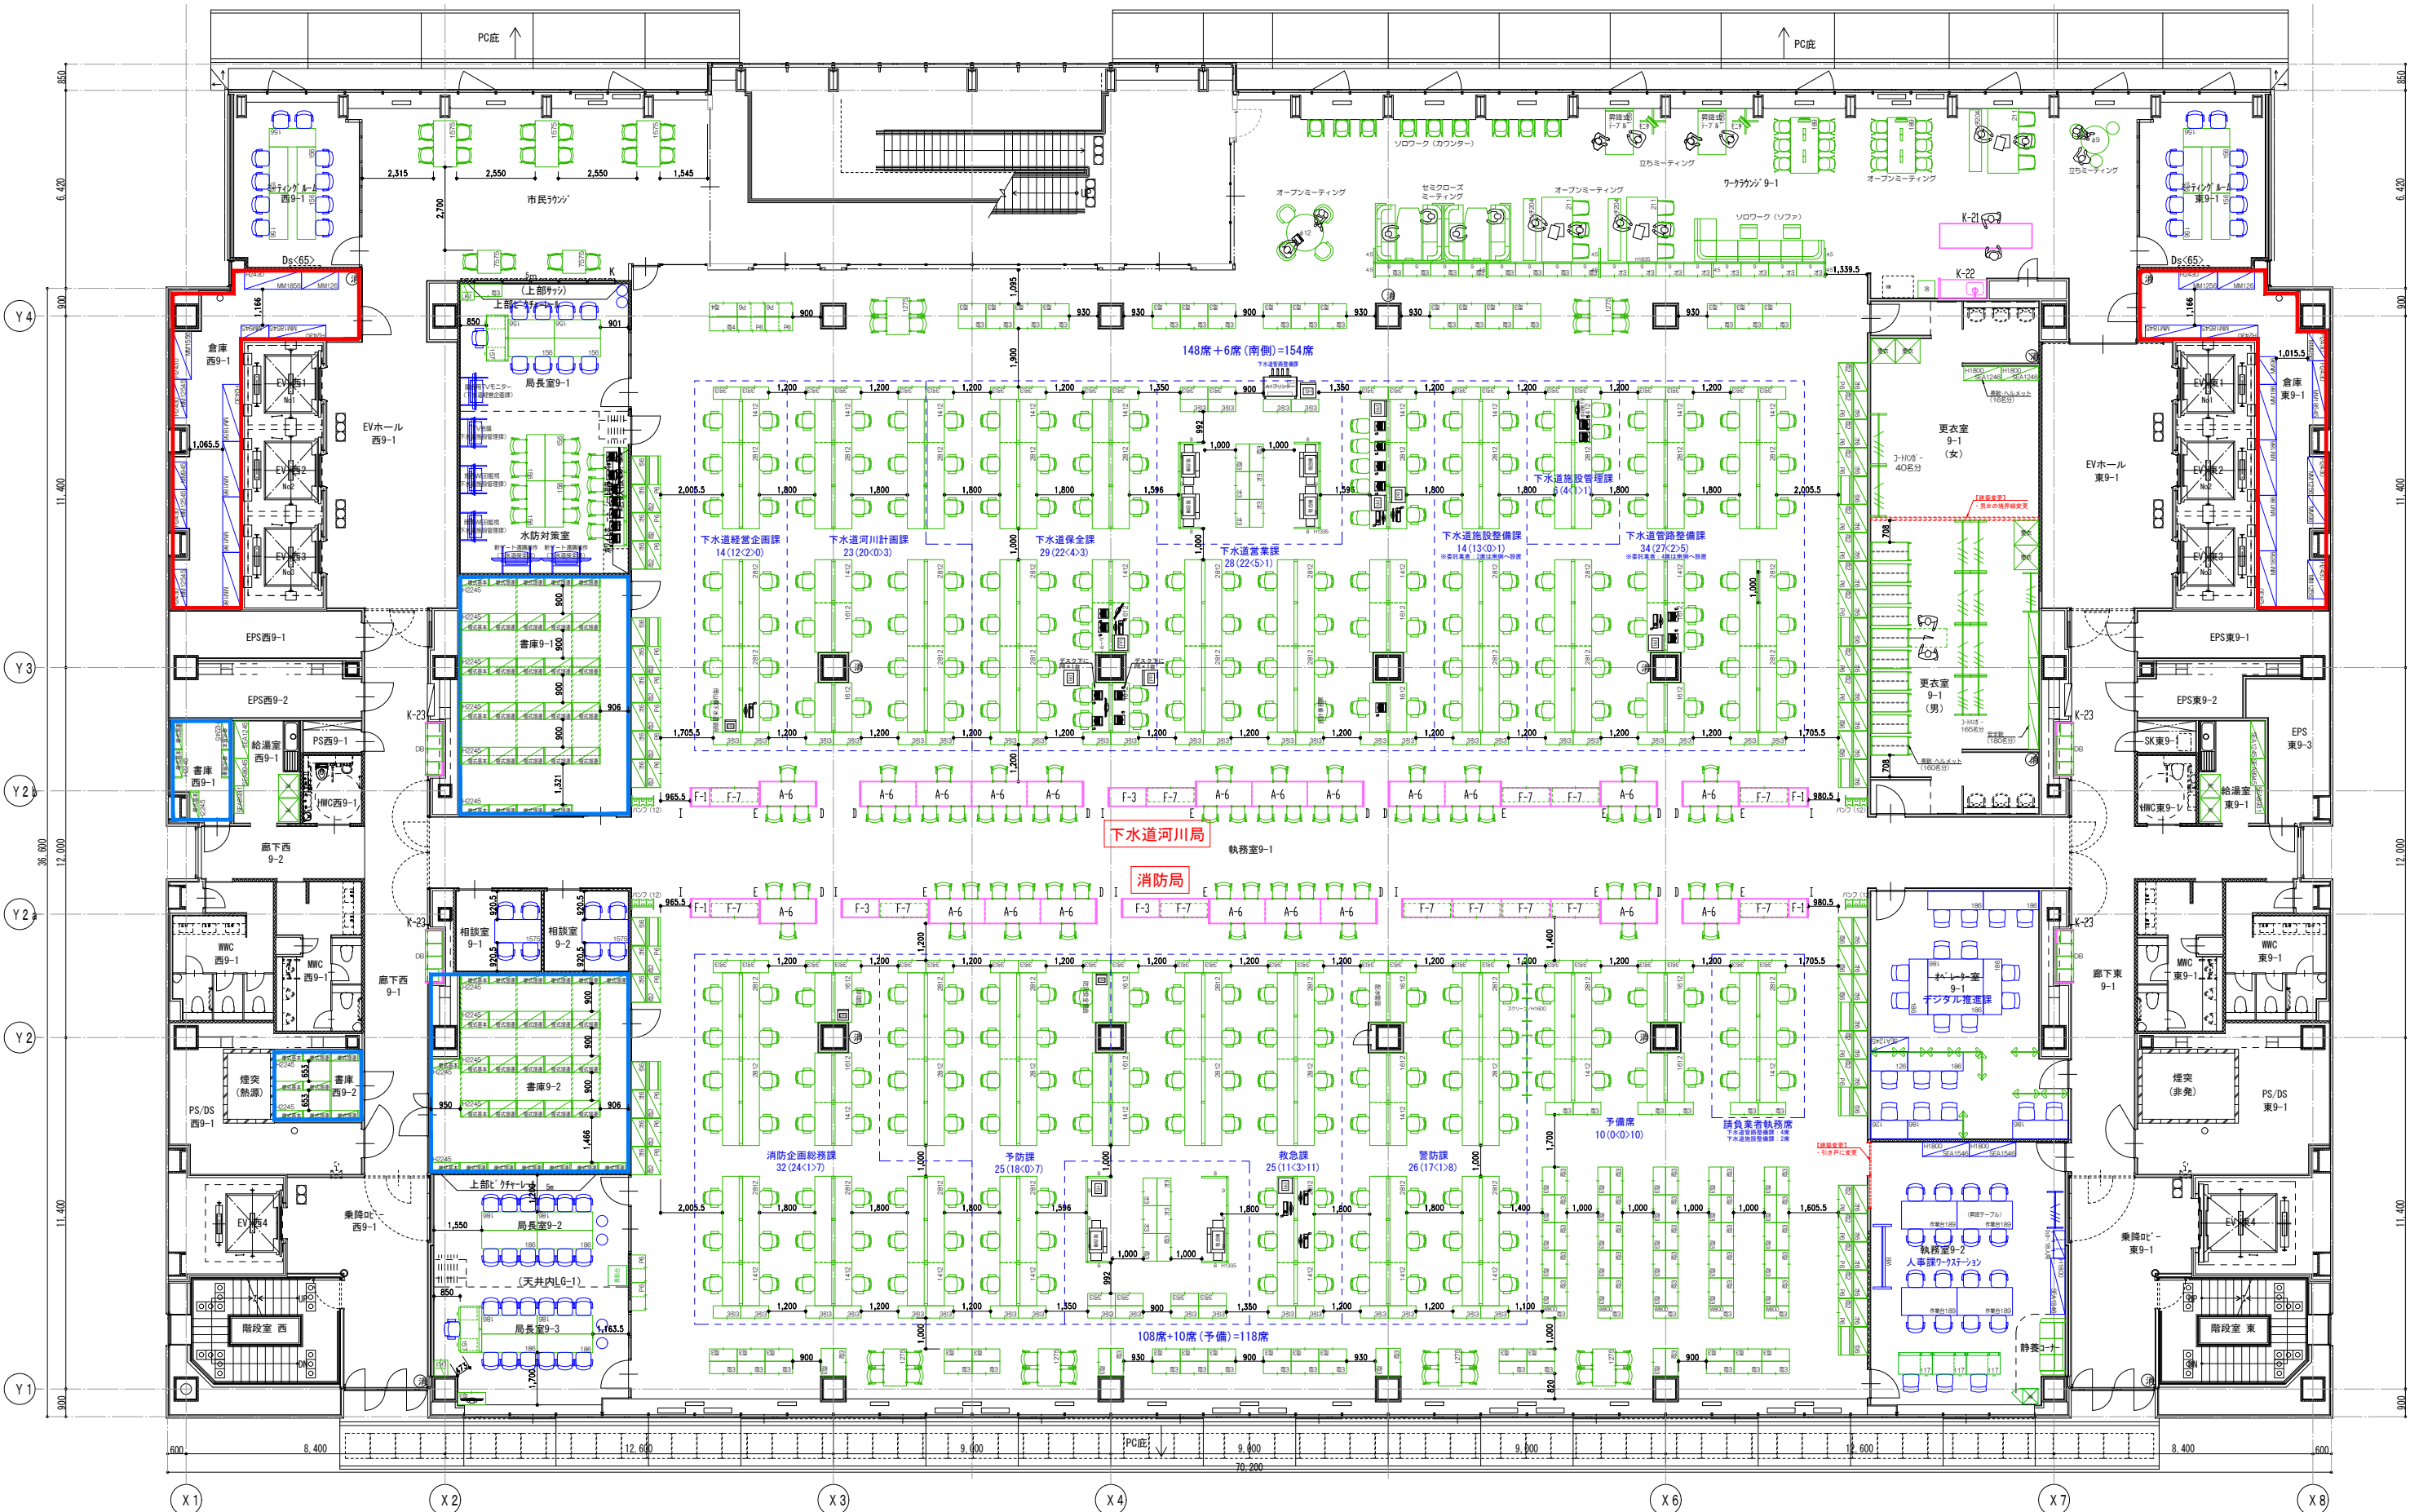

【各課 座席数表記の見方】  
 (例) ○○課  
 15(10<3>2)  
 総席数 予備席数  
 職員の執務席数 共用末席数 (W140幅を1席とする)

設計NO.	訂正日	DATE	TITLE	製図NO.
		2024.01.19	新庁舎家具什器レイアウト作成及び移転基本計画作成業務委託	
図面NO.		担当	設計 製図	SCALE
			9階(10階) 家具レイアウト図 【実施】	A1:1/100(A3:1/200)