【別図】
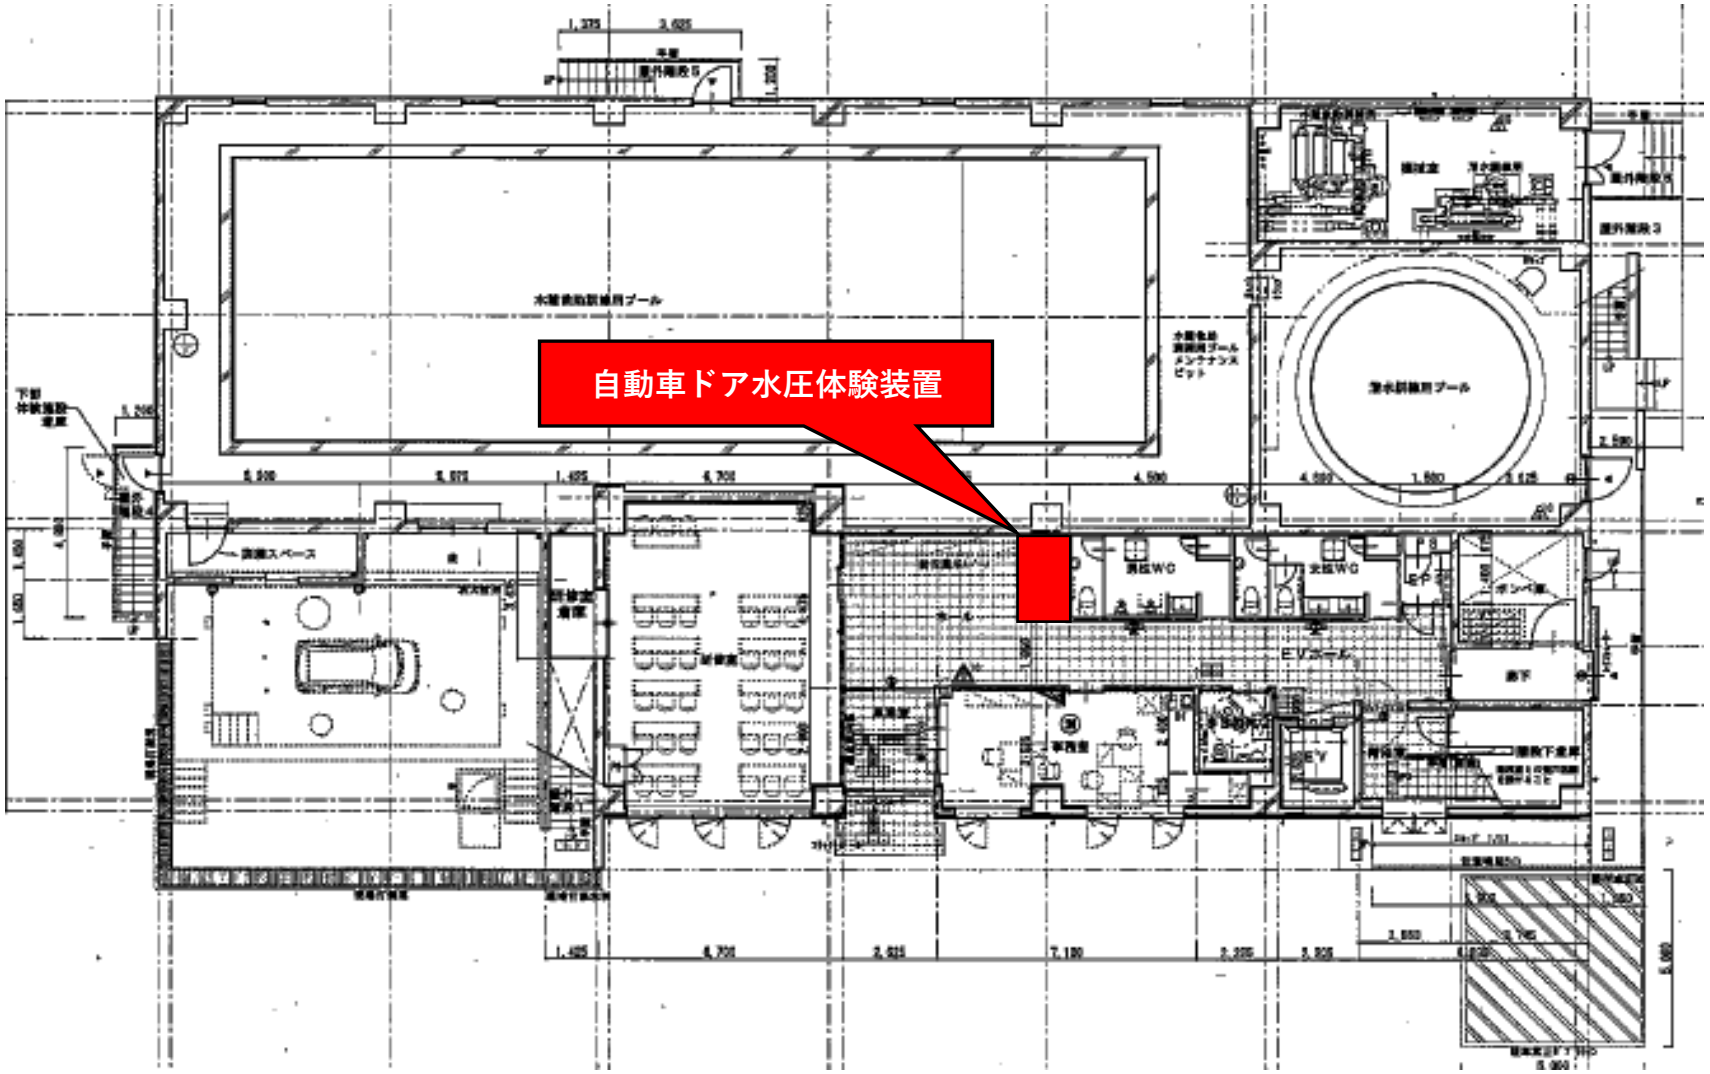
岡山市消防水難救助訓練施設　１階平面図