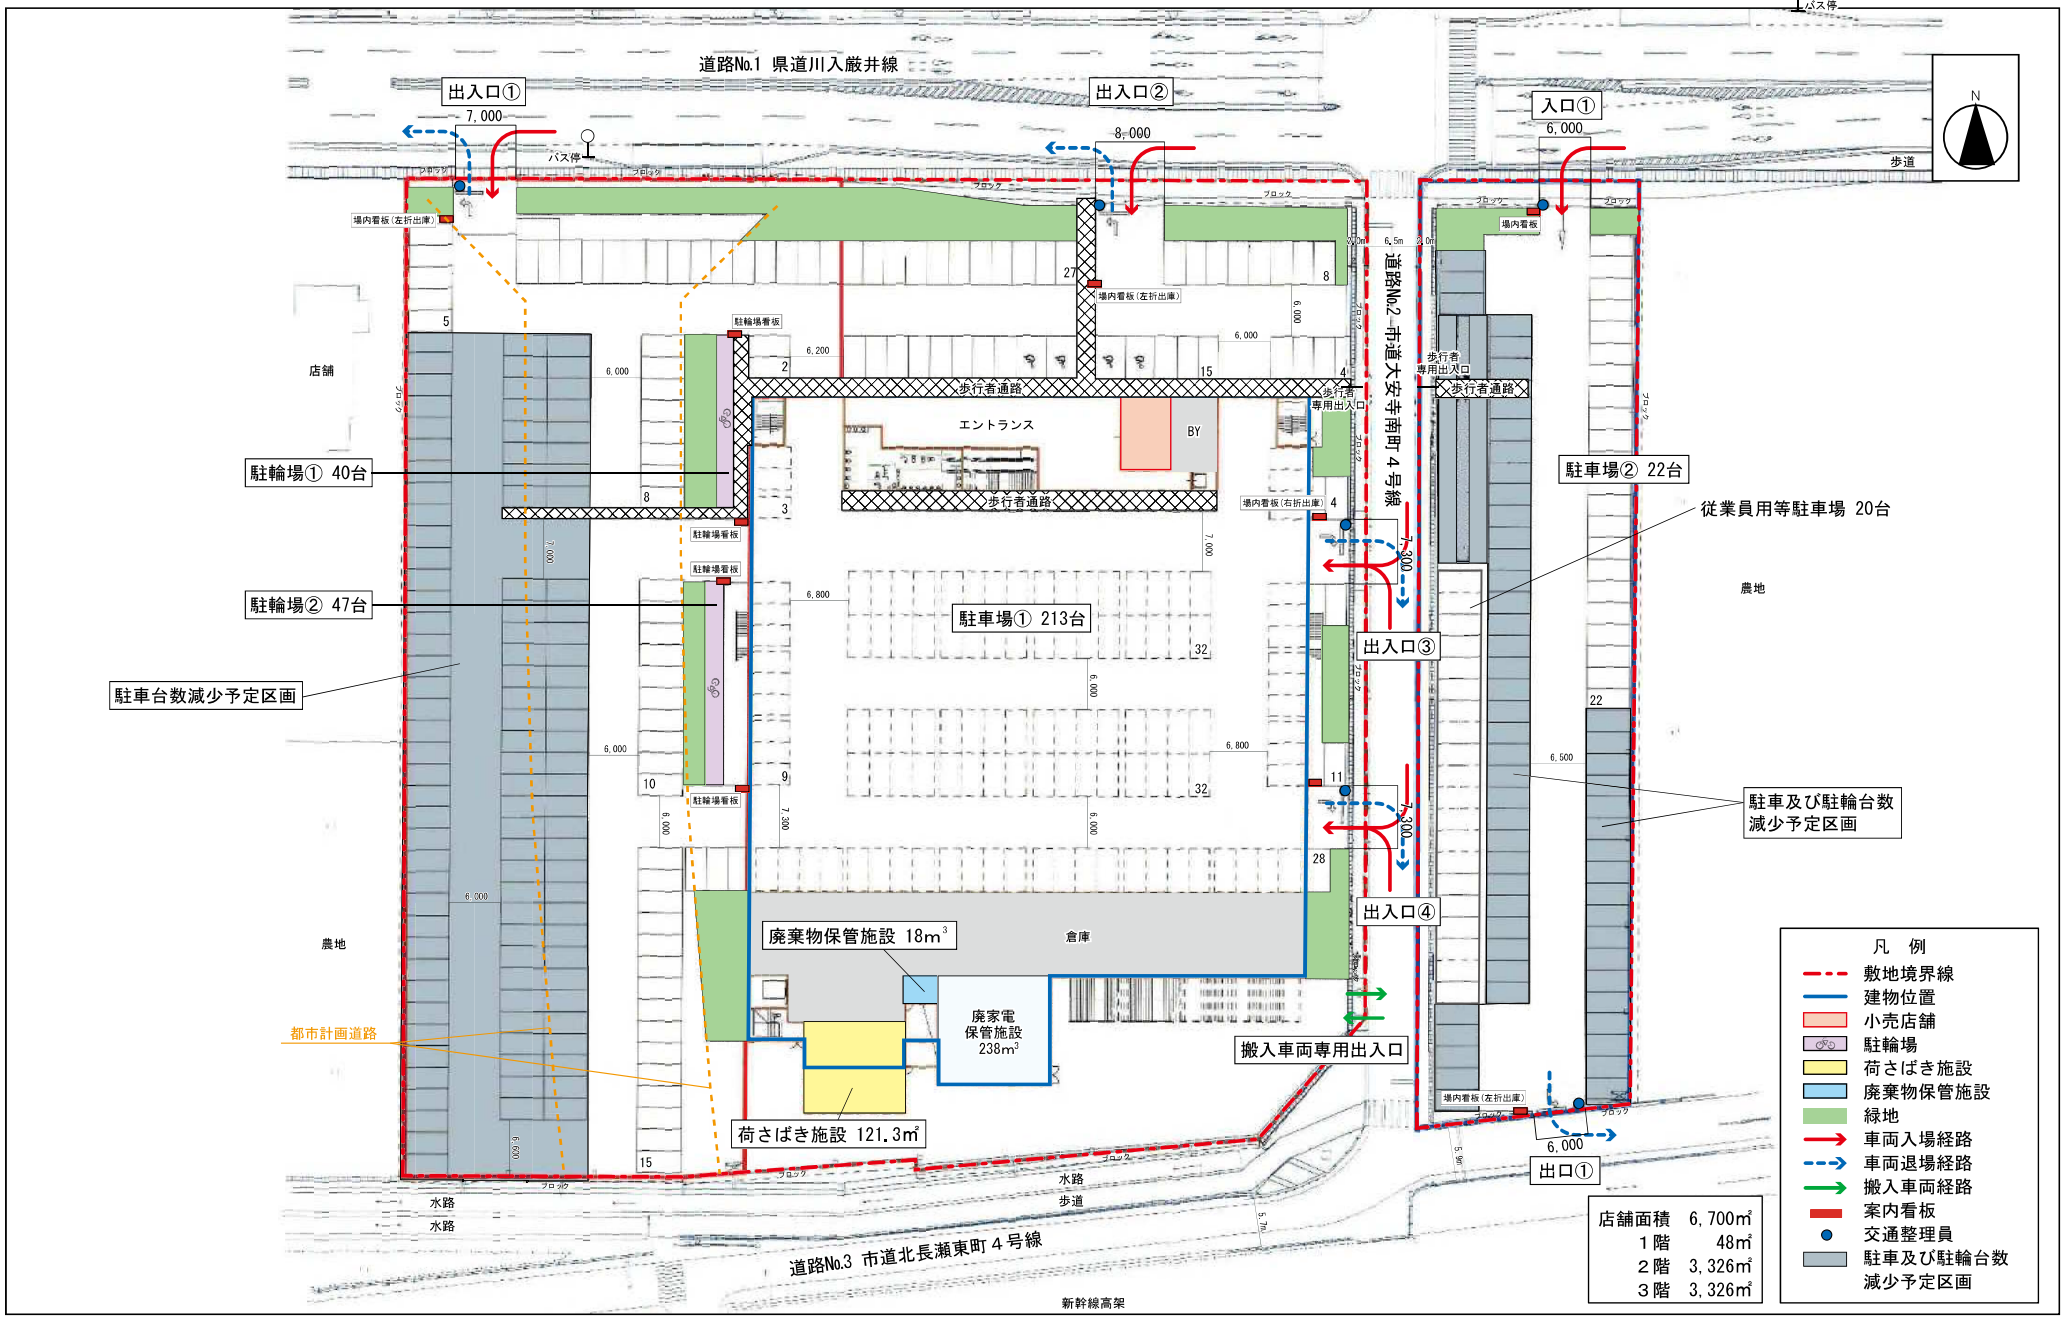

図面３－２

建物配置図兼１階平面図【変更後】（S=1/600）