




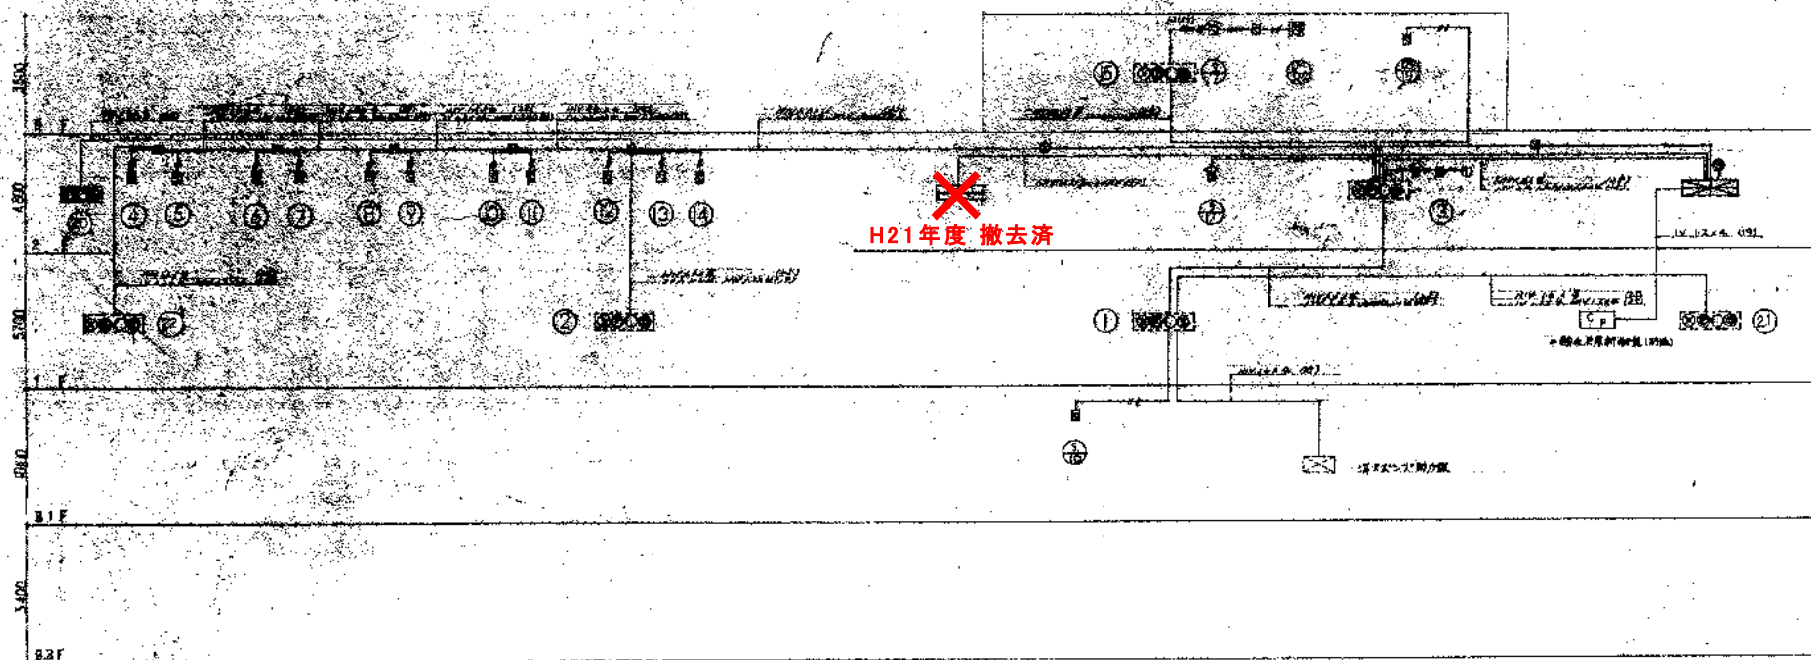


排水計画図

図名	排水計画図

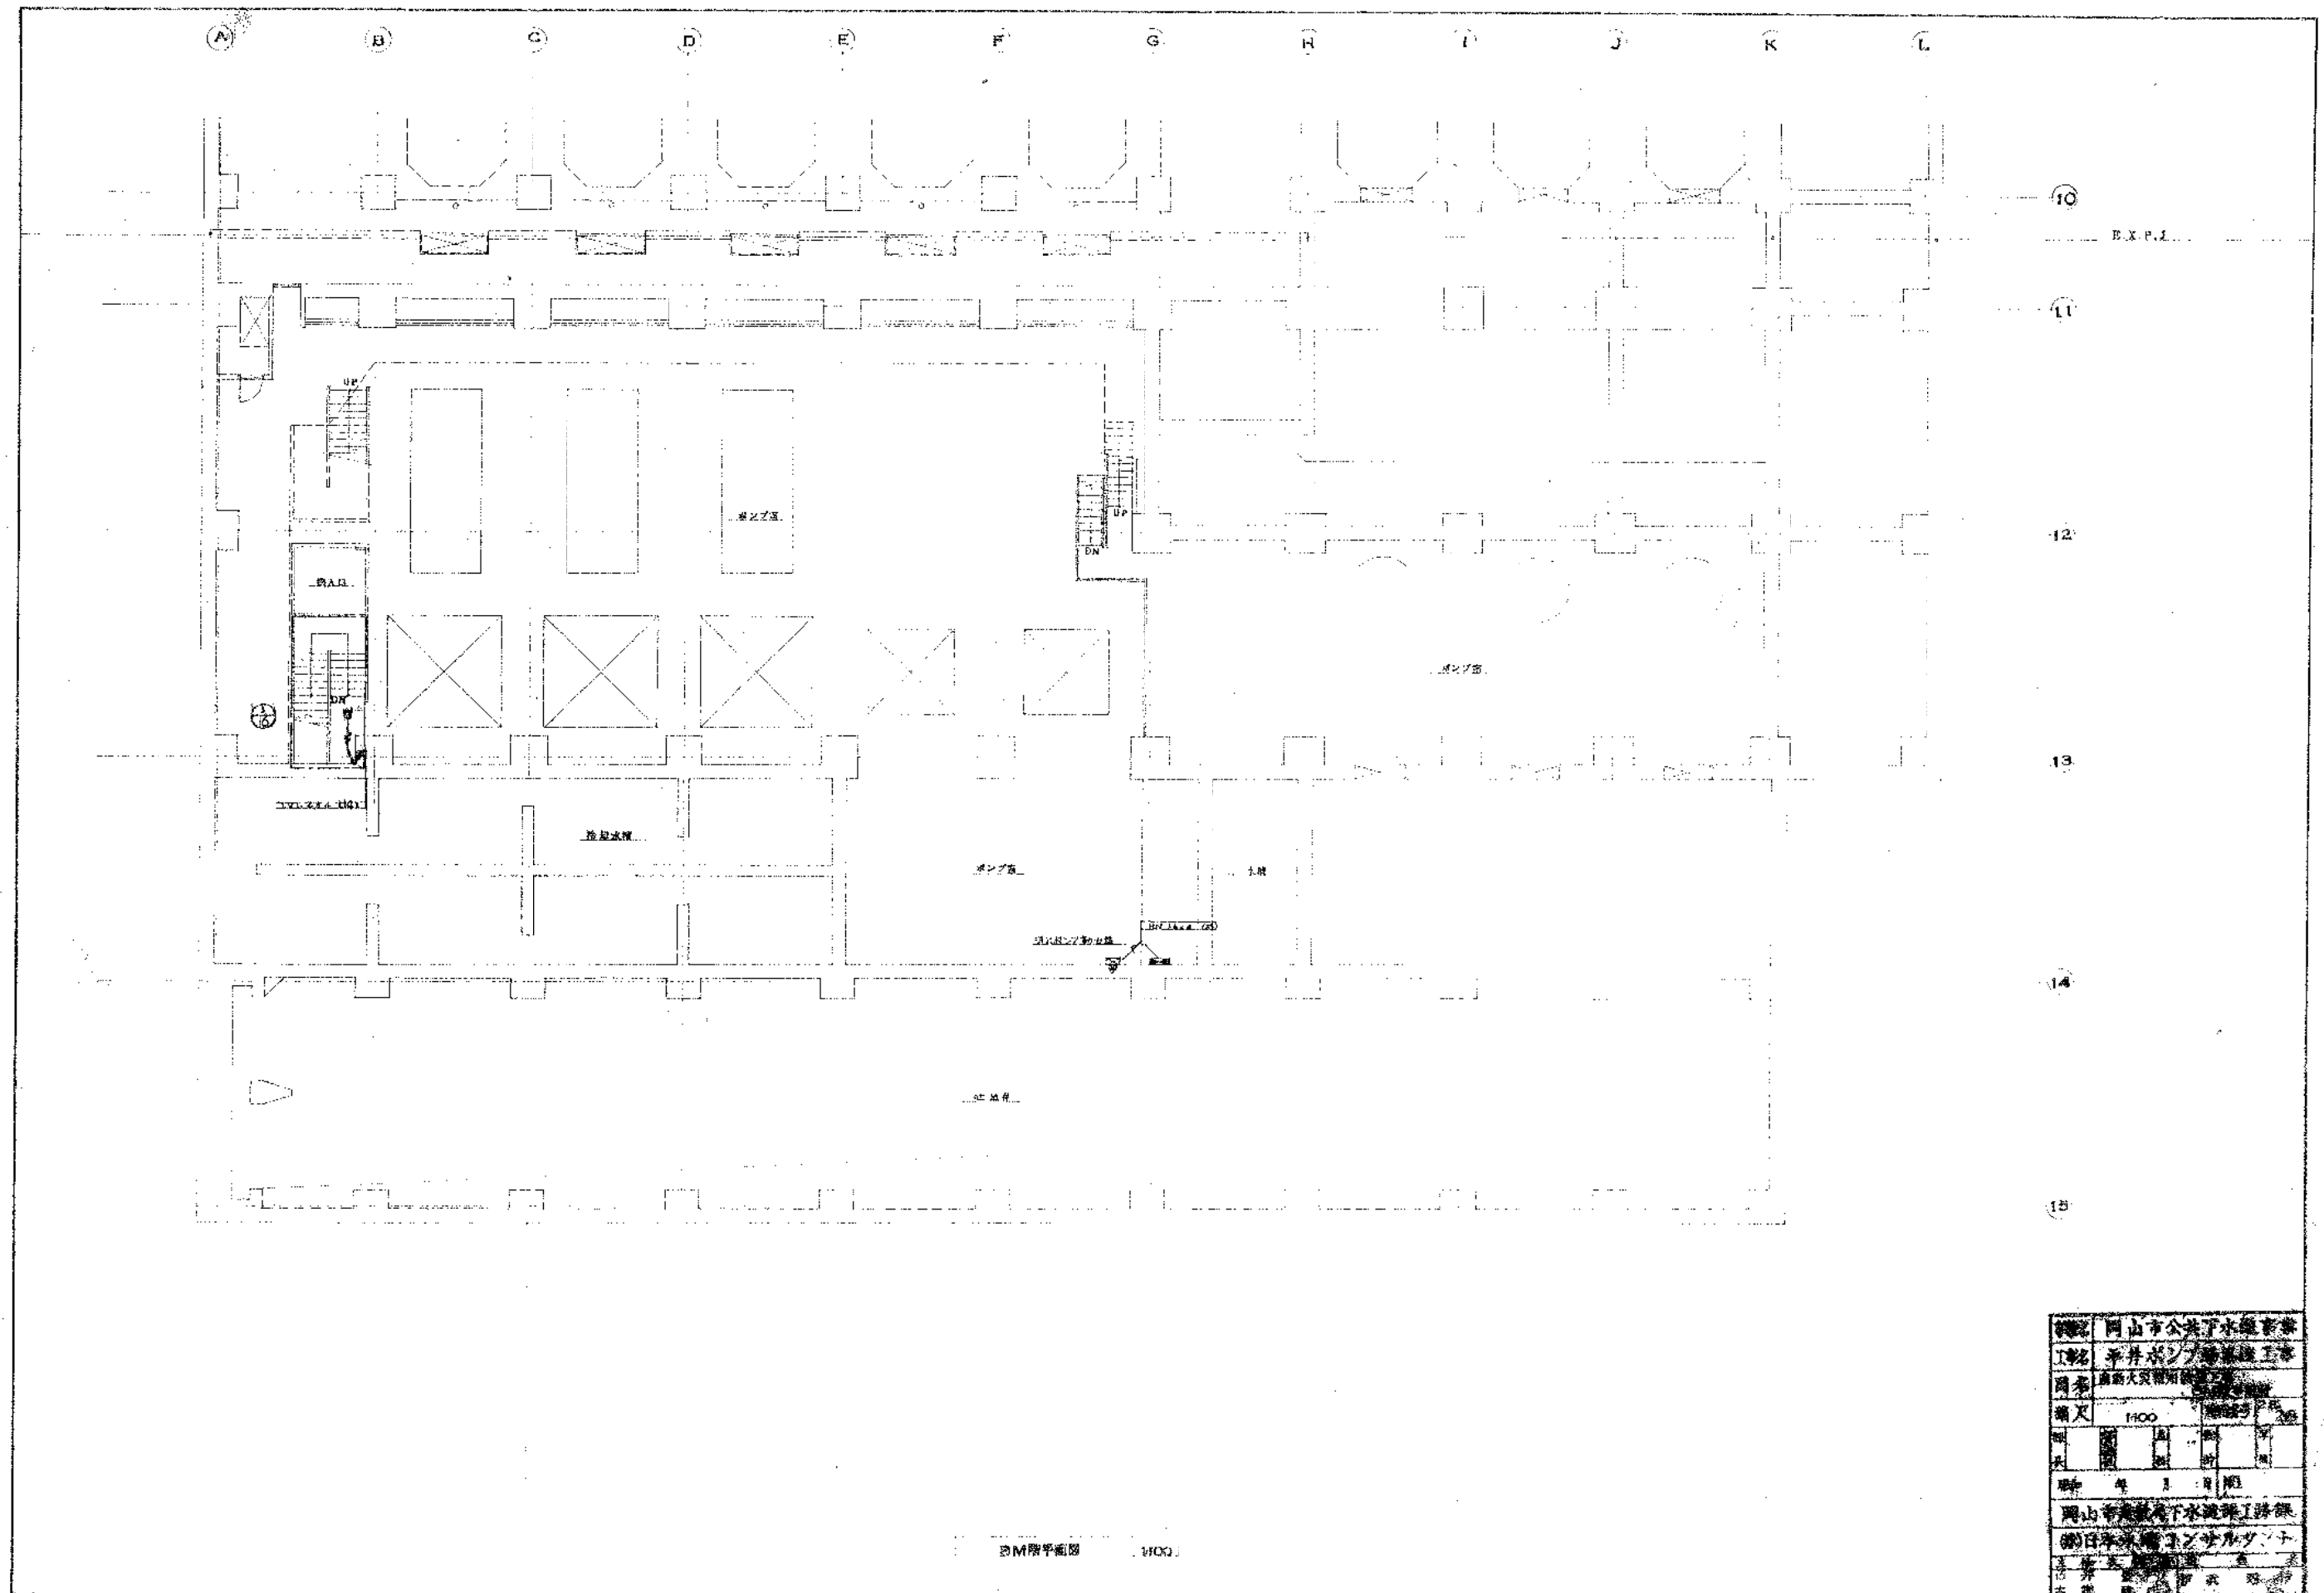



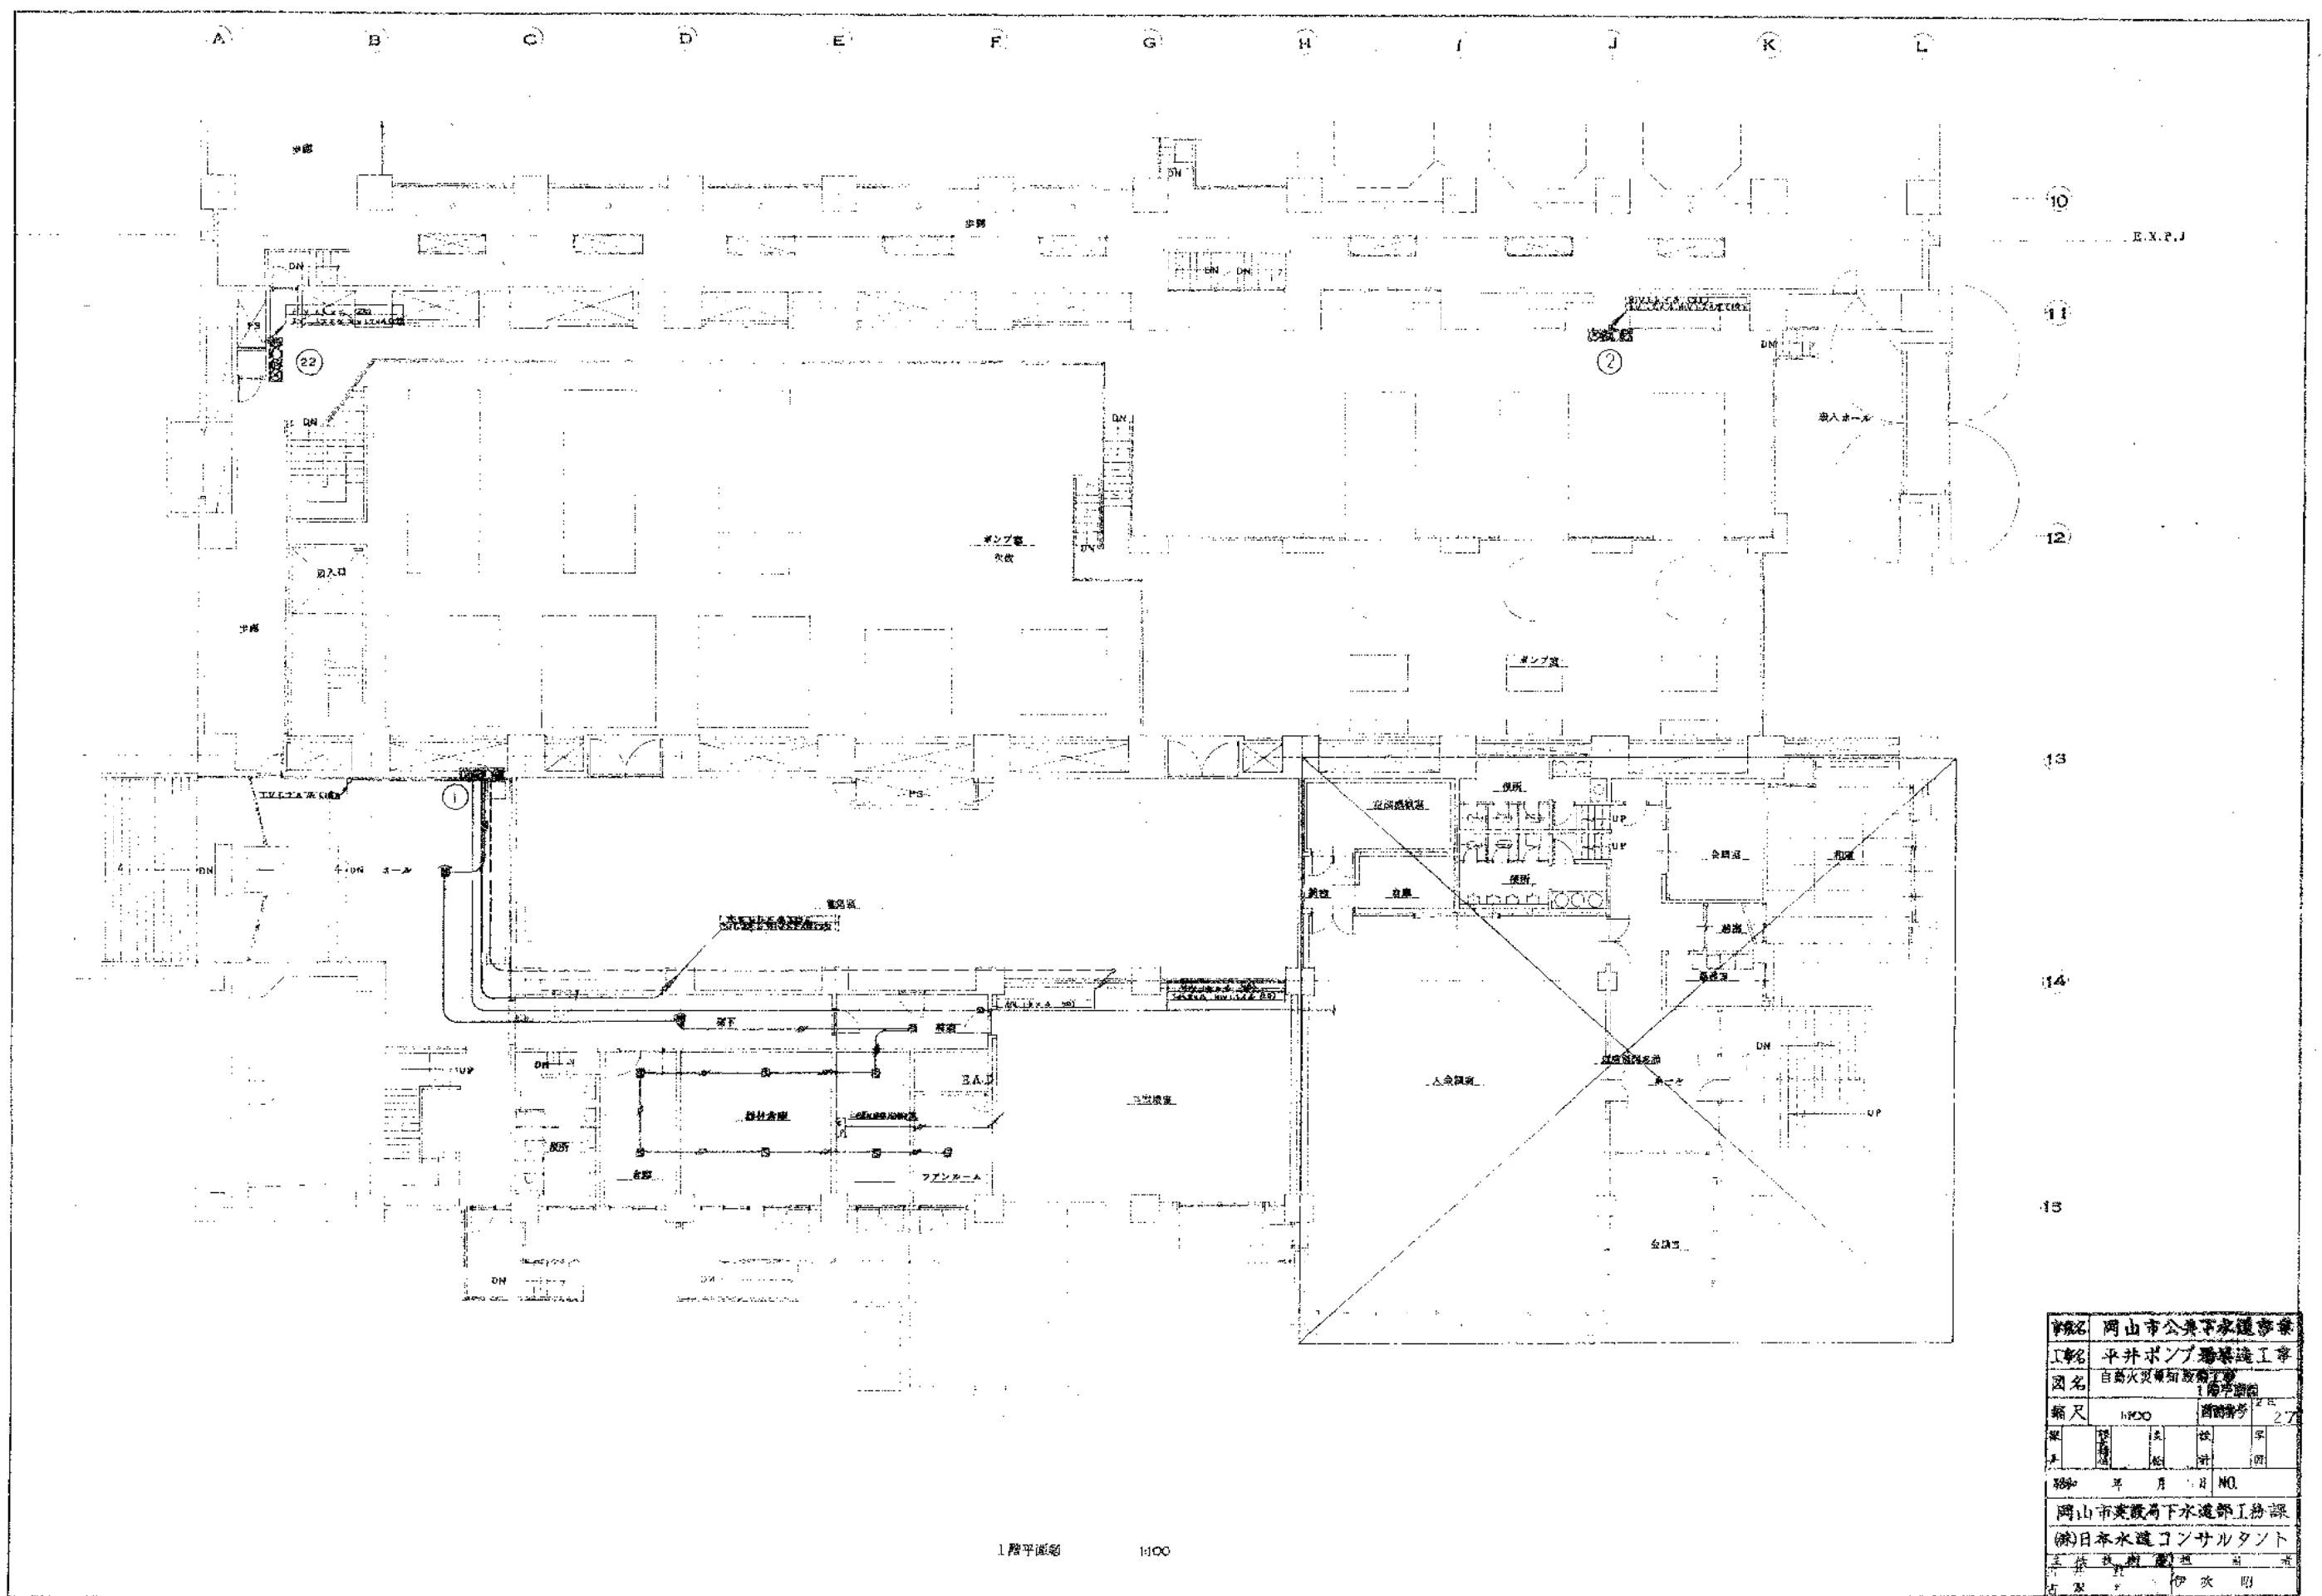


図名	岡山市公共下水道事業
工種	平井ポンプ場建設工事
製	図
検	計
監	監
年	月
日	NO.
岡山市建設局下水道部工務課	
(株)日本水道コンサルタント	
主任技師 伊次郎	
技師 伊次郎	

