


岡東浄化センターNo. 2-1汚水ポンプ点検業務委託

汚水ポンプ詳細図

版	11	12
△	改	変
△	承認	照査
△	担当	日付

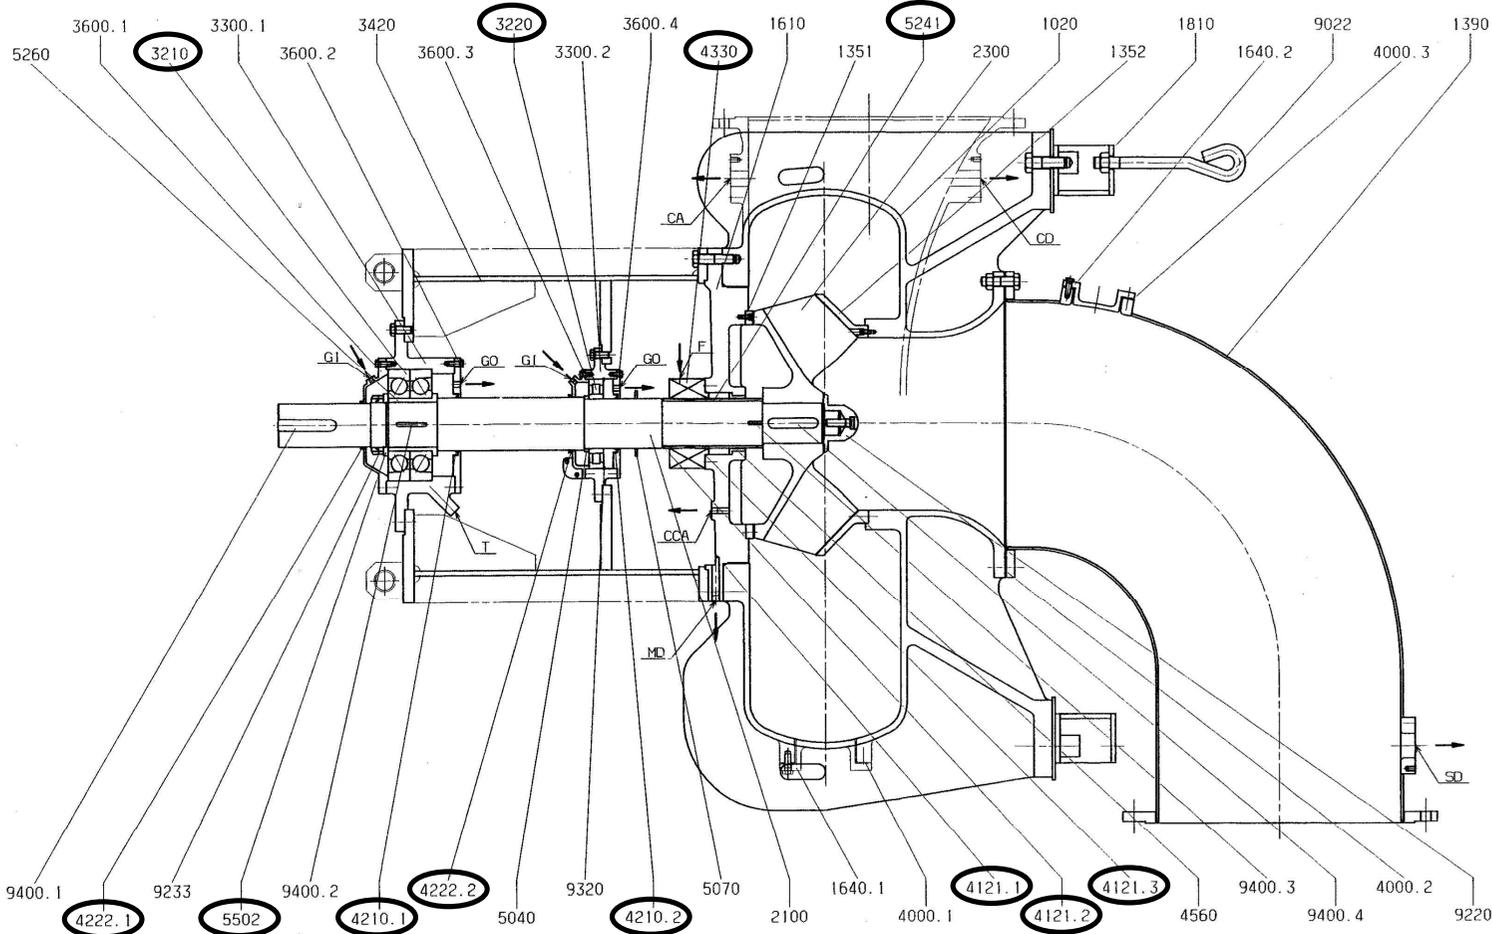

部品番号	部品名	材質	備考	個数	部品番号	部品名	材質	備考	個数	部品番号	部品名	材質	備考	個数
1020	ウズメネーシング	FC250		1	3600.1	ベアリングカバー	FC250		1	4560	ネッキジョ	CA6402		1
1351	ウエプロテクト	SUS304		1	3600.2	ベアリングカバー	A5052		1	5040	ジスタンスリング	SS400		1
1352	シタプロテクト	SCS13		1	3600.3	ベアリングカバー	FC250		1	5070	ミズナリ	SUS304		1
1390	サクベンド	SUS304		1	3600.4	ベアリングカバー	A5052		1	5241	ツメワザリブ	SUS304		1
1610	ケーシングカバー	FC250		1	4000.1	シートパッキン	NBR		1	5260	ボールブラッシュ	S45C		1
1640.1	ノリネカバー	FC250		1	4000.2	シートパッキン	パルカ6500		1	5502	ボルトワッシャー	SS400		1
1640.2	ノリネカバー	SCS13		1	4000.3	シートパッキン	NBR		1	9022	キツネルト	SS400		4
1810	ポンプアシ	SS400		2	4121.1	ツメワザパッキン	NBR		1	9220	インベナット	SUS403		1
2100	シャフト	SUS403		1	4121.2	ツメワザパッキン	NBR		1	9233	ハーフトロックナット	SS400		1
2300	インペラ	SCS13		1	4121.3	ツメワザパッキン	NBR		1	9320	スタップリング			1
3210	ボールベアリング		No. 7334B08	1	4210.1	イムルシール	NBR	JIS S17020015	1	9400.1	キー	S45C		1
3220	ローラベアリング		PU252	1	4210.2	イムルシール	NBR	JIS S18013015	1	9400.2	キー	S45C		1
3300.1	ベアリングケース	FC250		1	4222.1	ワッシャー	NBR		1	9400.3	キー	SUS403		1
3300.2	ベアリングケース	FC250		1	4222.2	ワッシャー	NBR		1	9400.4	キー	SUS403		1
3420	ベアリングダイ	SS400		1	4330	メカニカルシール		MD29008412HF160	1					

- CA.....ケーシングエアヌキ座(ボールバルブ)50A
- CCA.....ケーシングカバーエアヌキ座 RC1/2
- CD.....ケーシングドレン座 50A
- SD.....サクベンドドレン座 BOA
- MD.....メカドレン座 RC3/4
- F.....メカドレン座 RC3/8
- GI.....クリス注入口座 RC1/4
- GO.....クリスドレン座 RC1/2
- T.....温度計

排水部ノボルト・ナットのSUS304及びSUS316トシマス。

控	1
配布先	

機名	汚水ポンプ
製番	AP172839
口形	CFV800
機名	構造図
尺	N.T.S.
度	第三角法
CAD	