

(処理場 一般平面図)

計装機器一覧

- ① 流入流量計 (電磁流量計) 1.0 式
- ② 流量調整槽水位計 (投込式) 1.0 式
- ③ 曝気槽第 1 槽水位計 (投込式) 1.0 式
- ④ 曝気槽第 2 槽水位計 (投込式) 1.0 式
- ⑤ No. 1 曝気槽 DO (DO計) 1.0 式
- ⑥ No. 1 曝気槽 ORP (ORP計) 1.0 式

- ⑦ No. 1 曝気槽 MLSS (MLSS計) (点検範囲外)
- ⑧ No. 2 曝気槽 DO (DO計) 1.0 式
- ⑨ No. 2 曝気槽 ORP (ORP計) 1.0 式
- ⑩ No. 2 曝気槽 MLSS (MLSS計) 1.0 式
- ⑪ 凝集槽 PH (PH計) 1.0 式
- ⑫ 放流量計 (潜水式電磁流量計) (点検範囲外)

【田原地区処理場 位置図】

田原地区処理場ほか計装機器点検業務委託											
田原地区処理											
縮尺											
課長	課長補佐		係長	係	課員	担当者					
令和							年	月	日	No.	2
岡山市 下水道施設管理課 (旭西排水センター)											

※ 各計装点検項目の個別機器類は (点検機器一覧) を参照のこと。



【菅野地区処理場 位置図】



(処理場 一般平面図)

図名	田原地区処理場ほか計装機器点検業務委託			
	菅野地区処理			
縮尺	課長	係長	課員	担当者
	課長補佐			
平成	年	月	日	No. 3
岡山市 下水道施設管理課 (旭西排水センター)				

計装機器一覧

① 流入流量計 (電磁流量計) (点検範囲外)

② 放流量計 (電磁流量計) 1.0 式

※ 各計装点検項目の個別機器類は(点検機器一覧)を参照のこと。

流入流量計
(0 ~ 100m³/h)

流入流量計
(0 ~ 100m³/h)



岡山市 下水道施設管理課 (旭西排水センター)

(点検範囲外)

(点検範囲外)


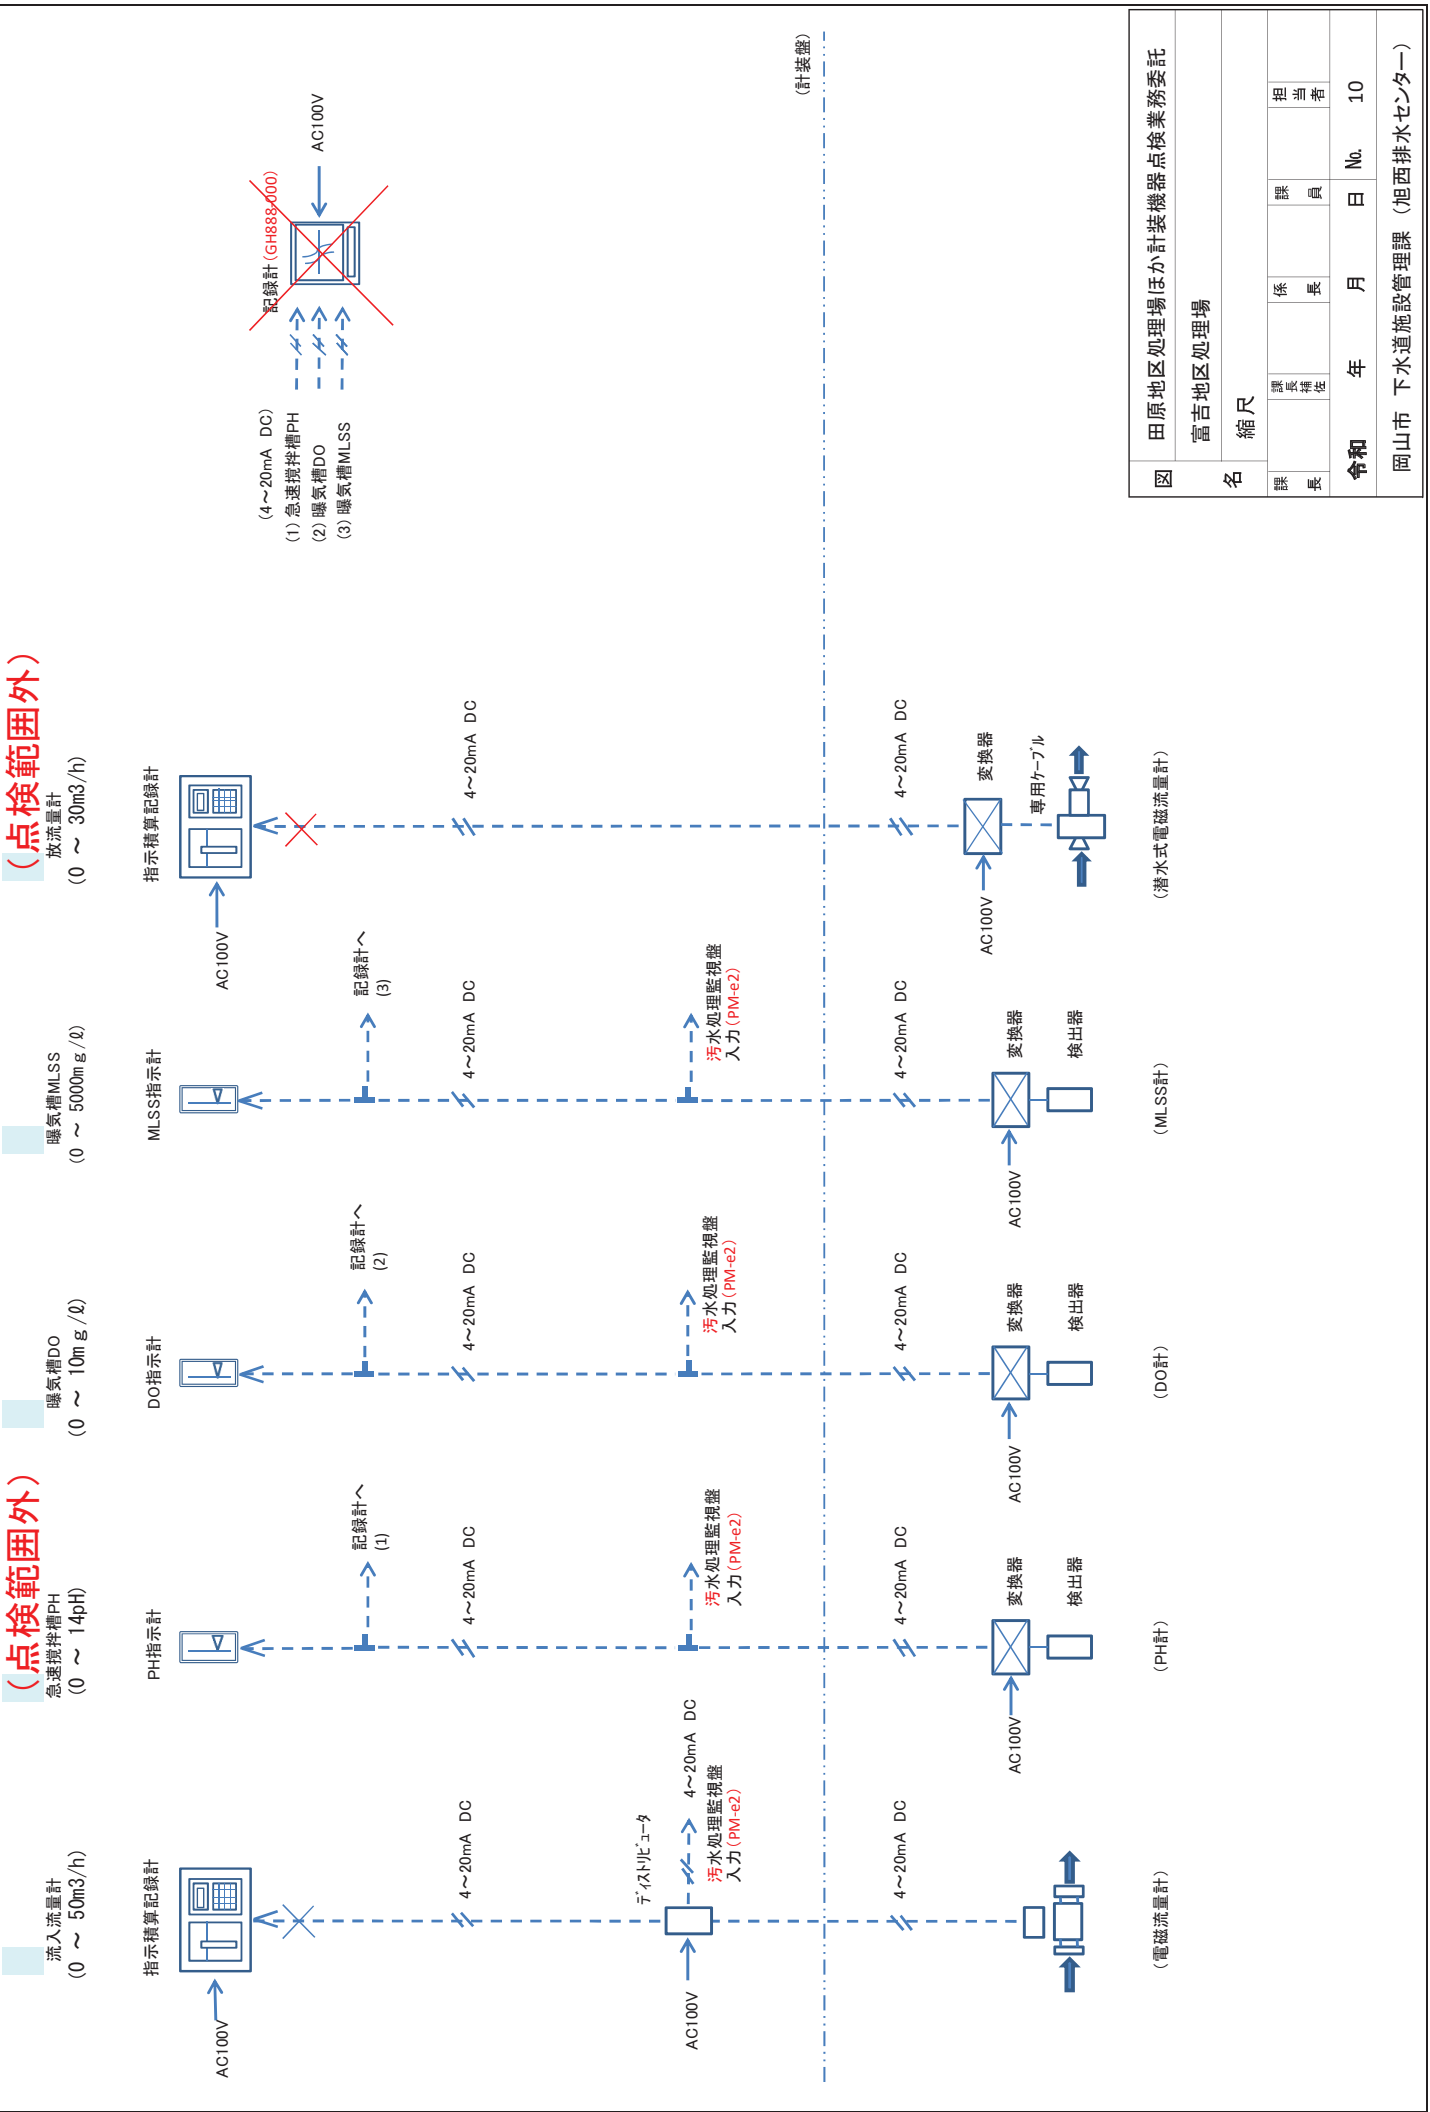


図		田原地区処理場ほか計装機器点検業務委託			
名		富吉地区処理場			
		縮尺			
課	係	係	課	担	
長	長	員	者		
令和		年	月	日	No. 10
岡山市 下水道施設管理課 (旭西排水センター)					

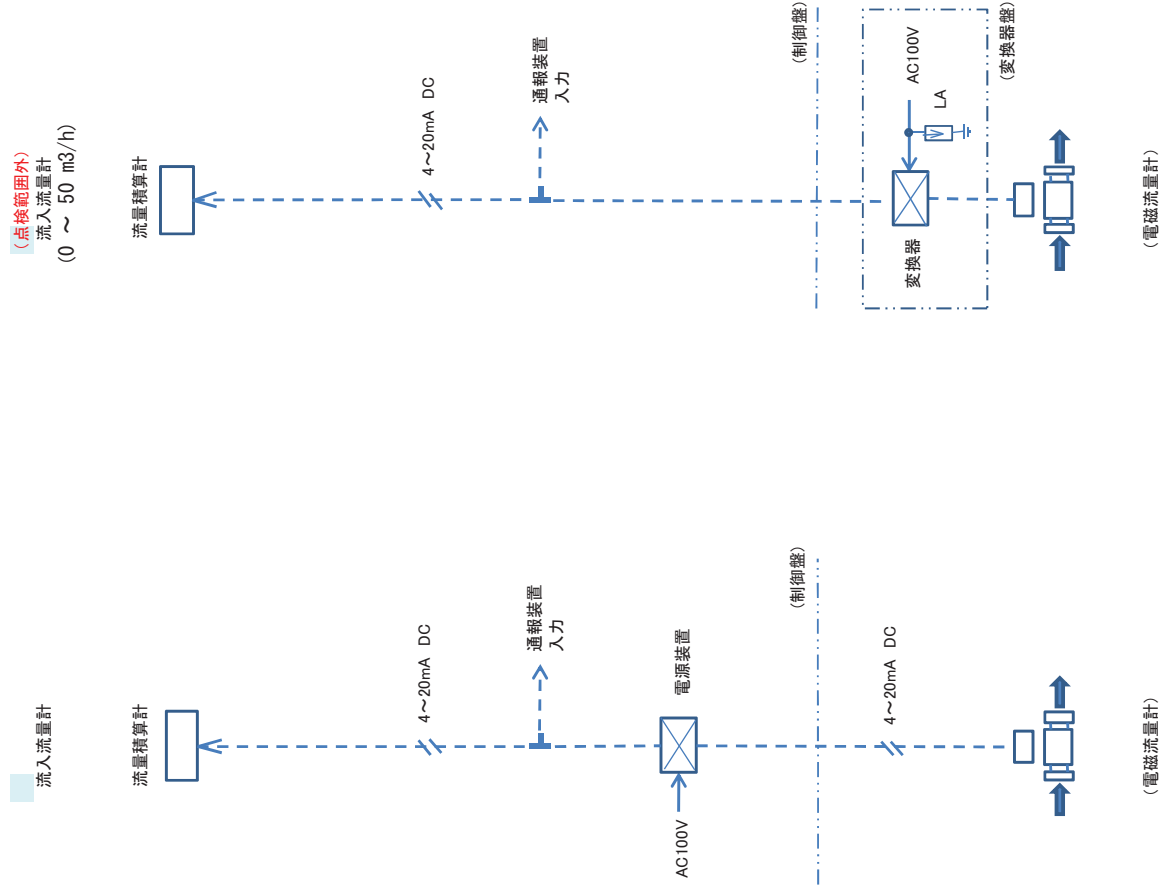

田原地区処理場ほか計装機器点検業務委託