


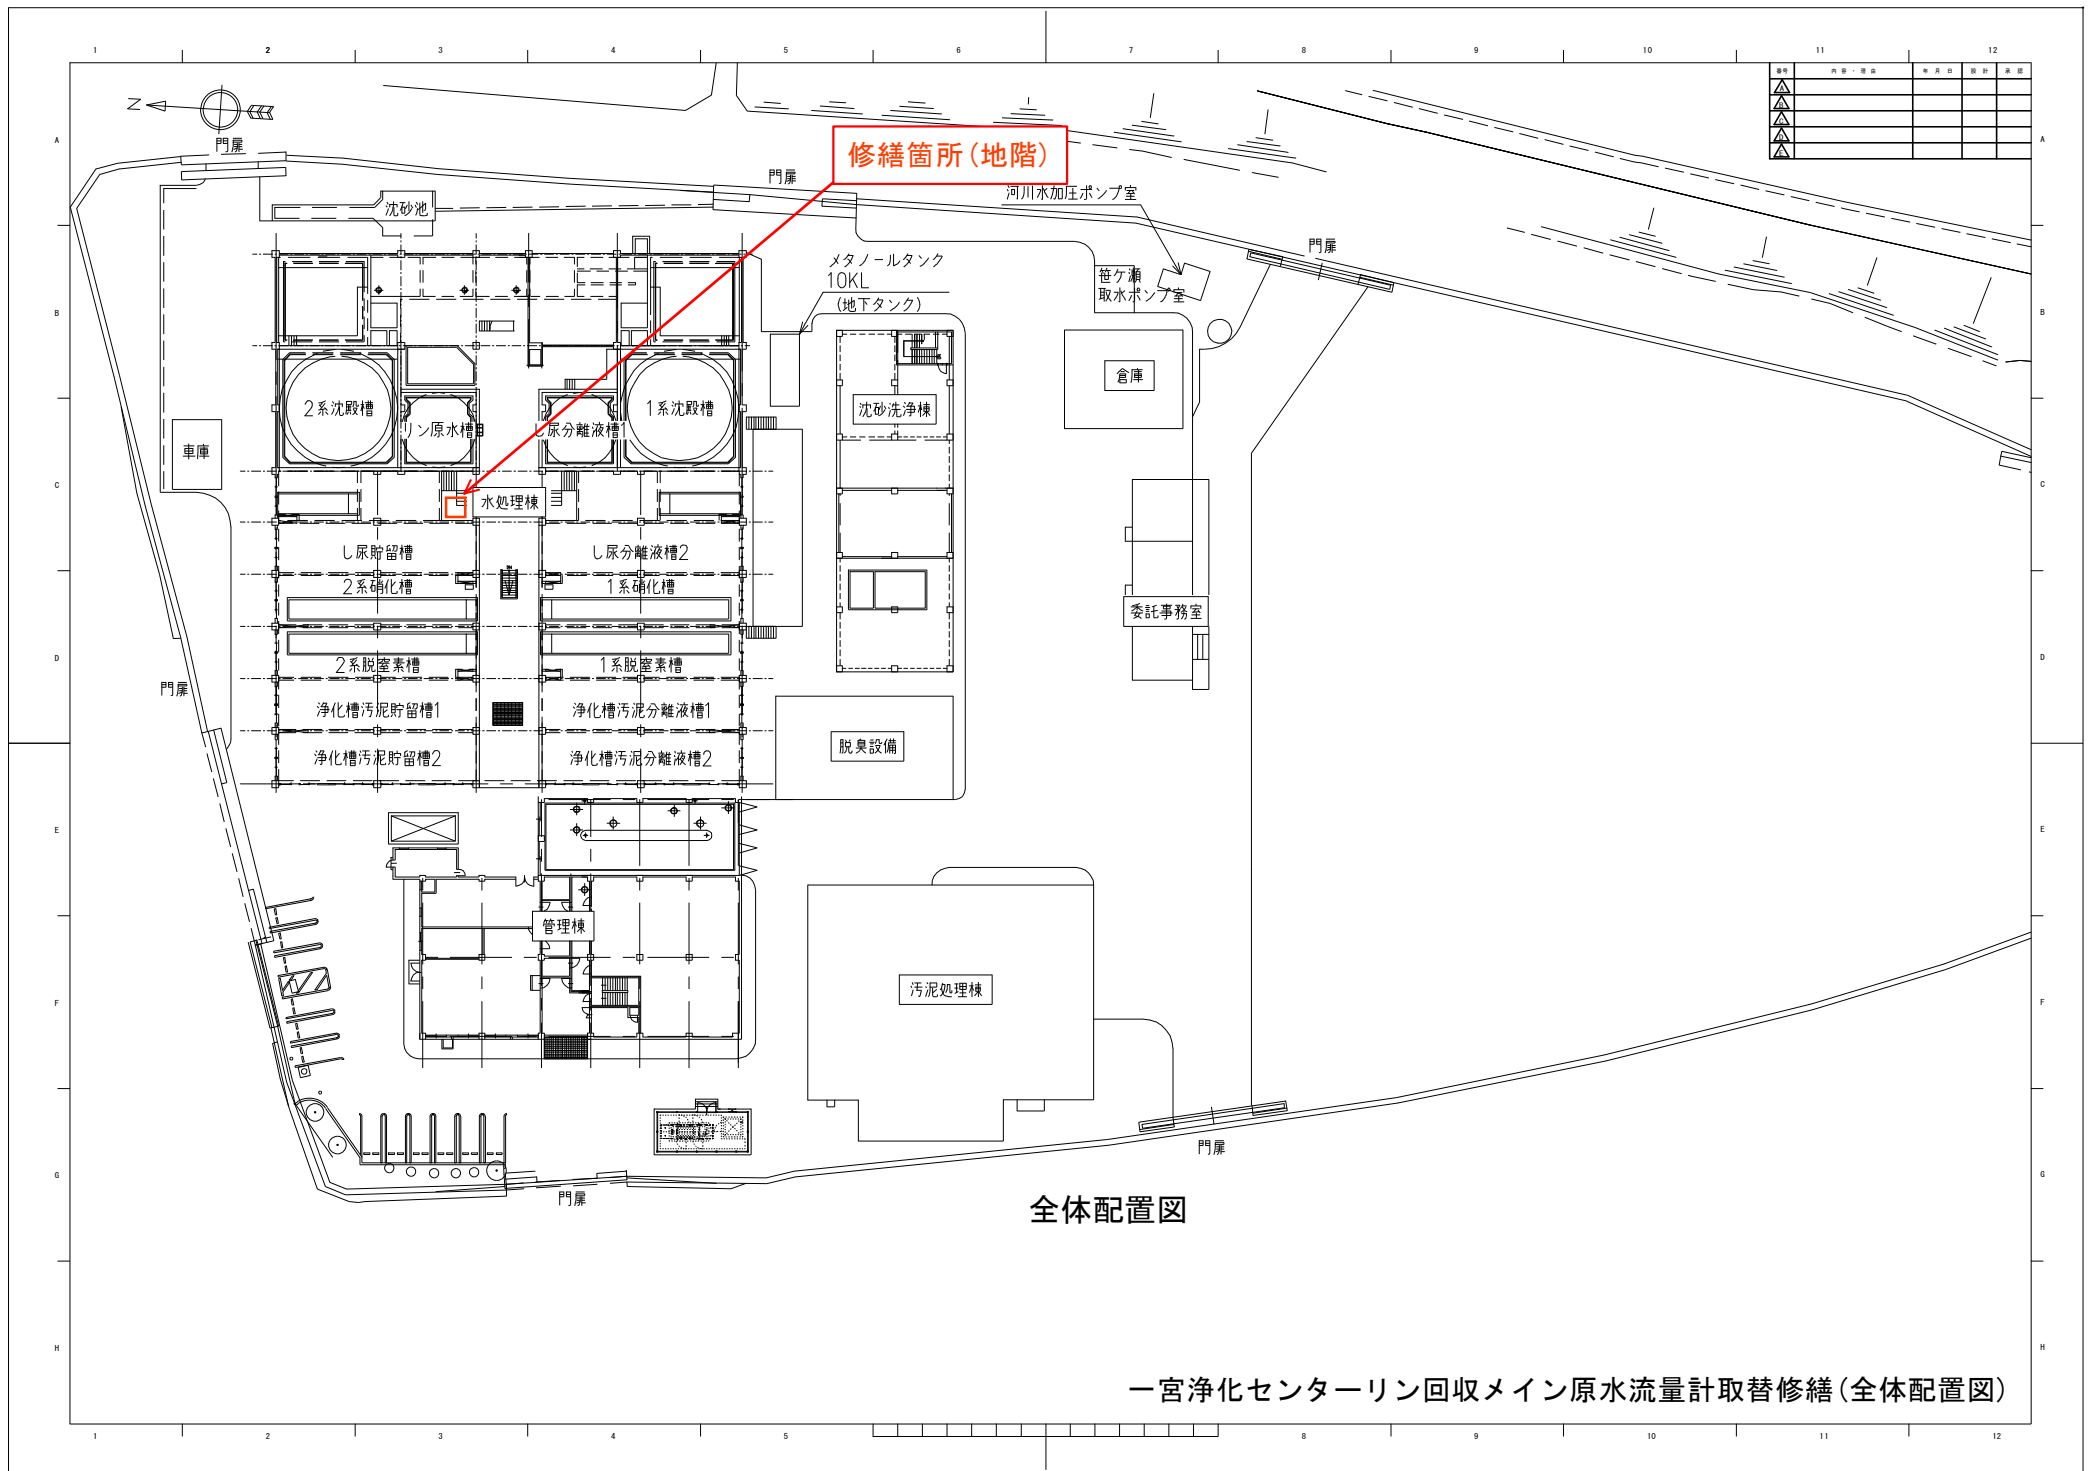
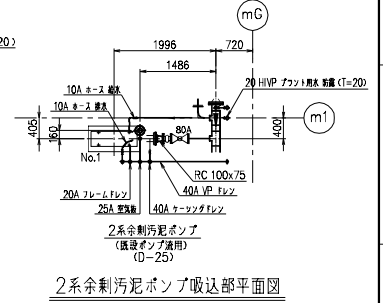



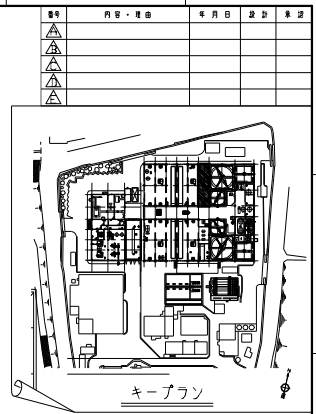


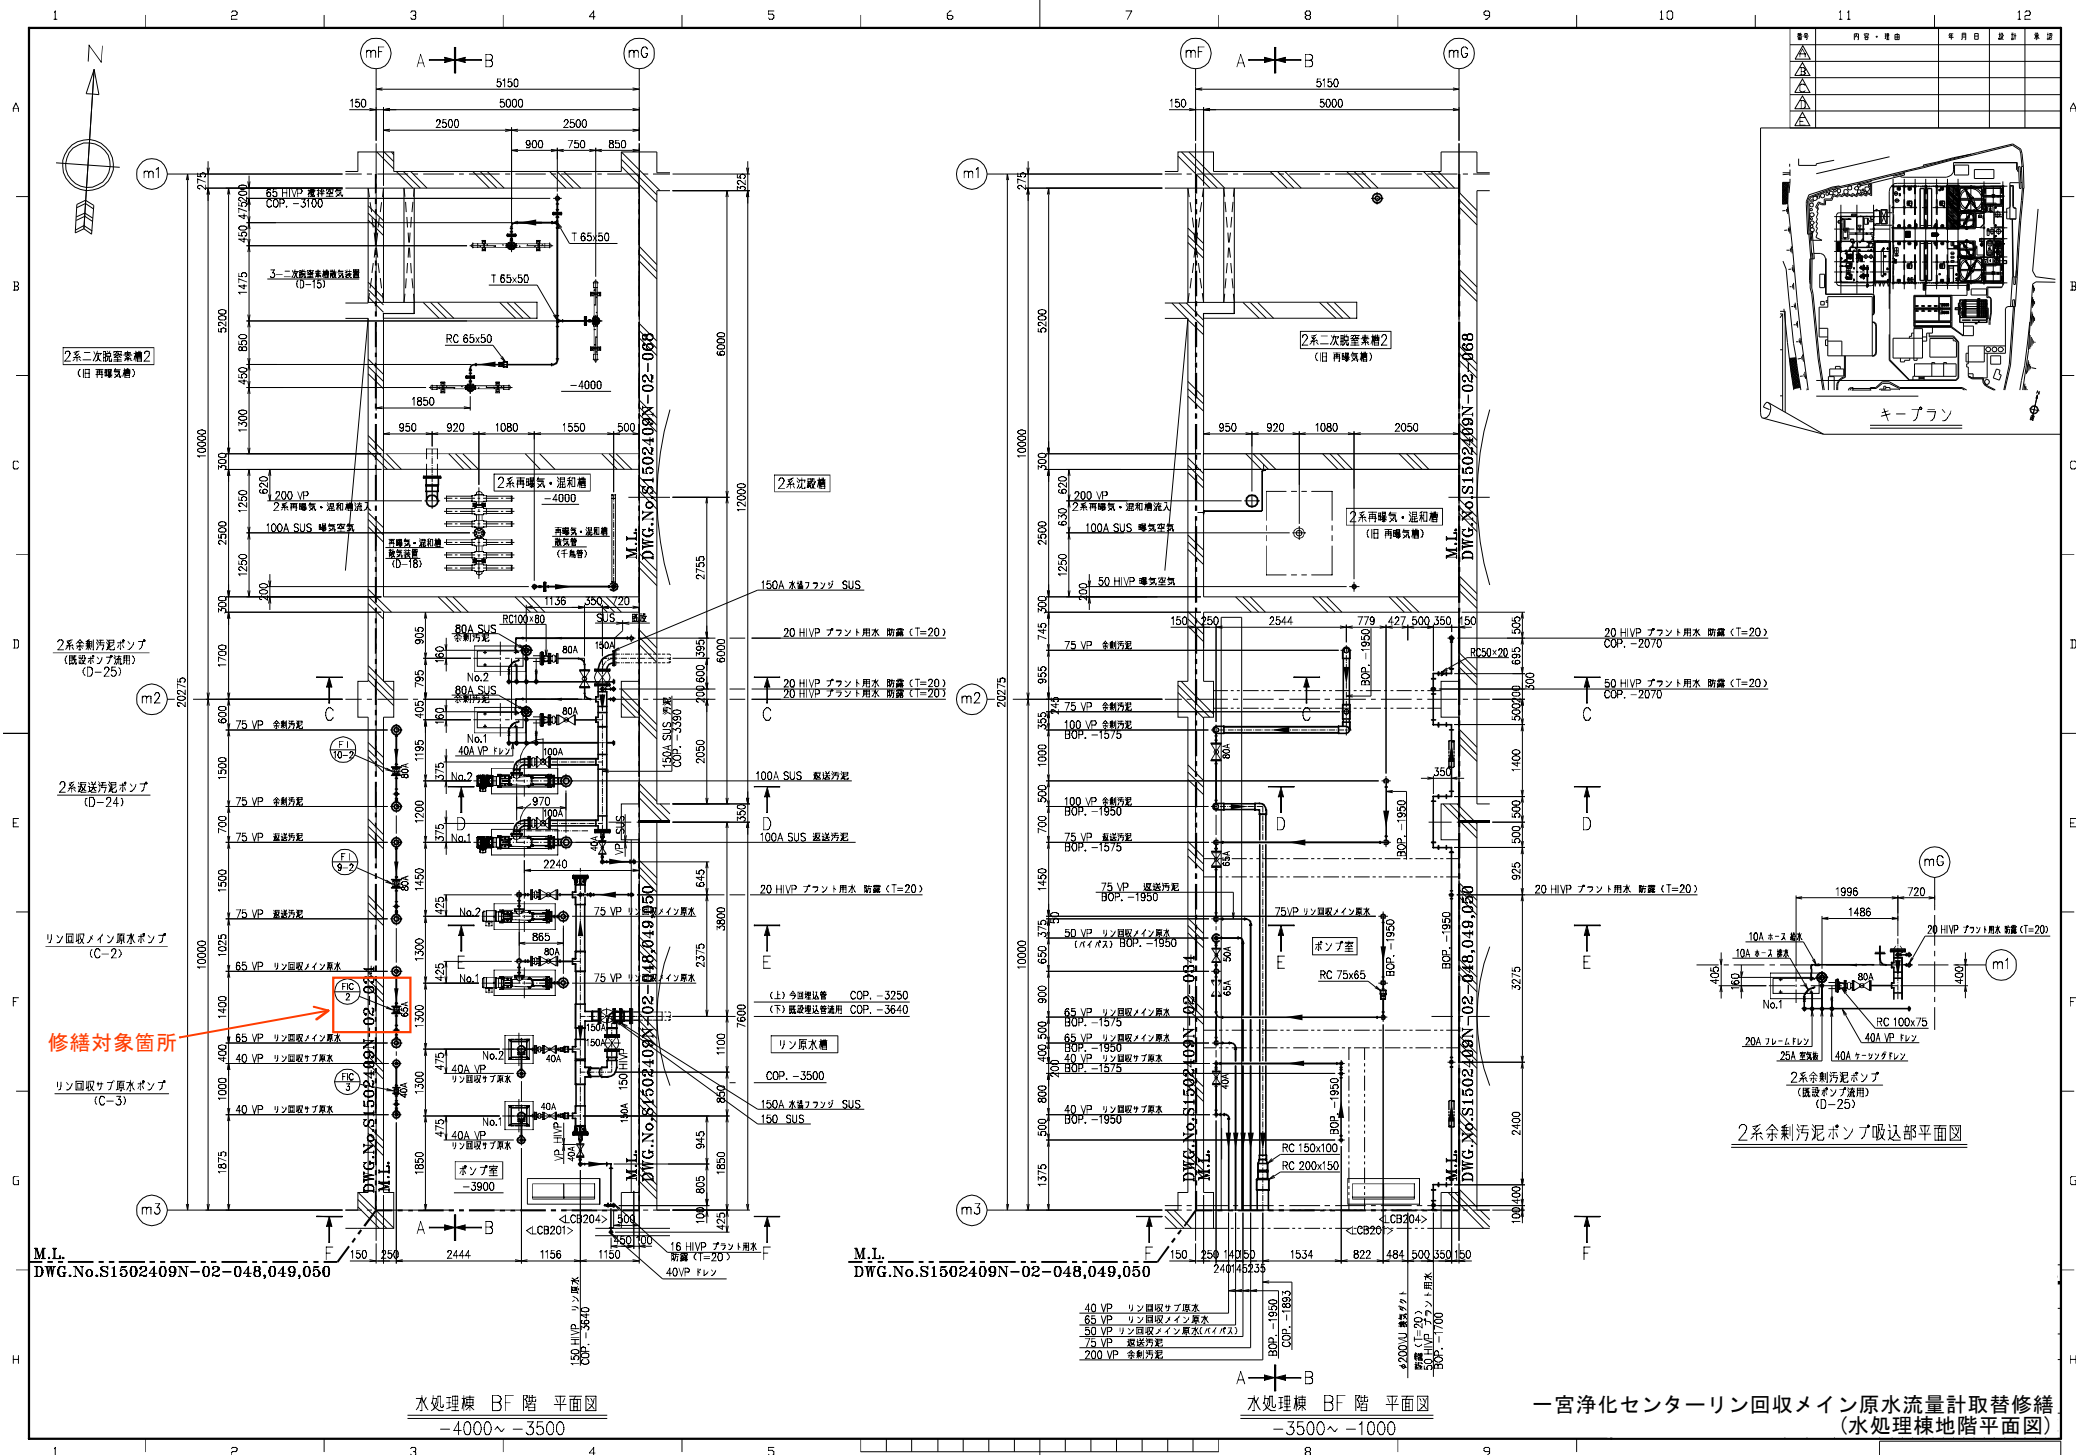

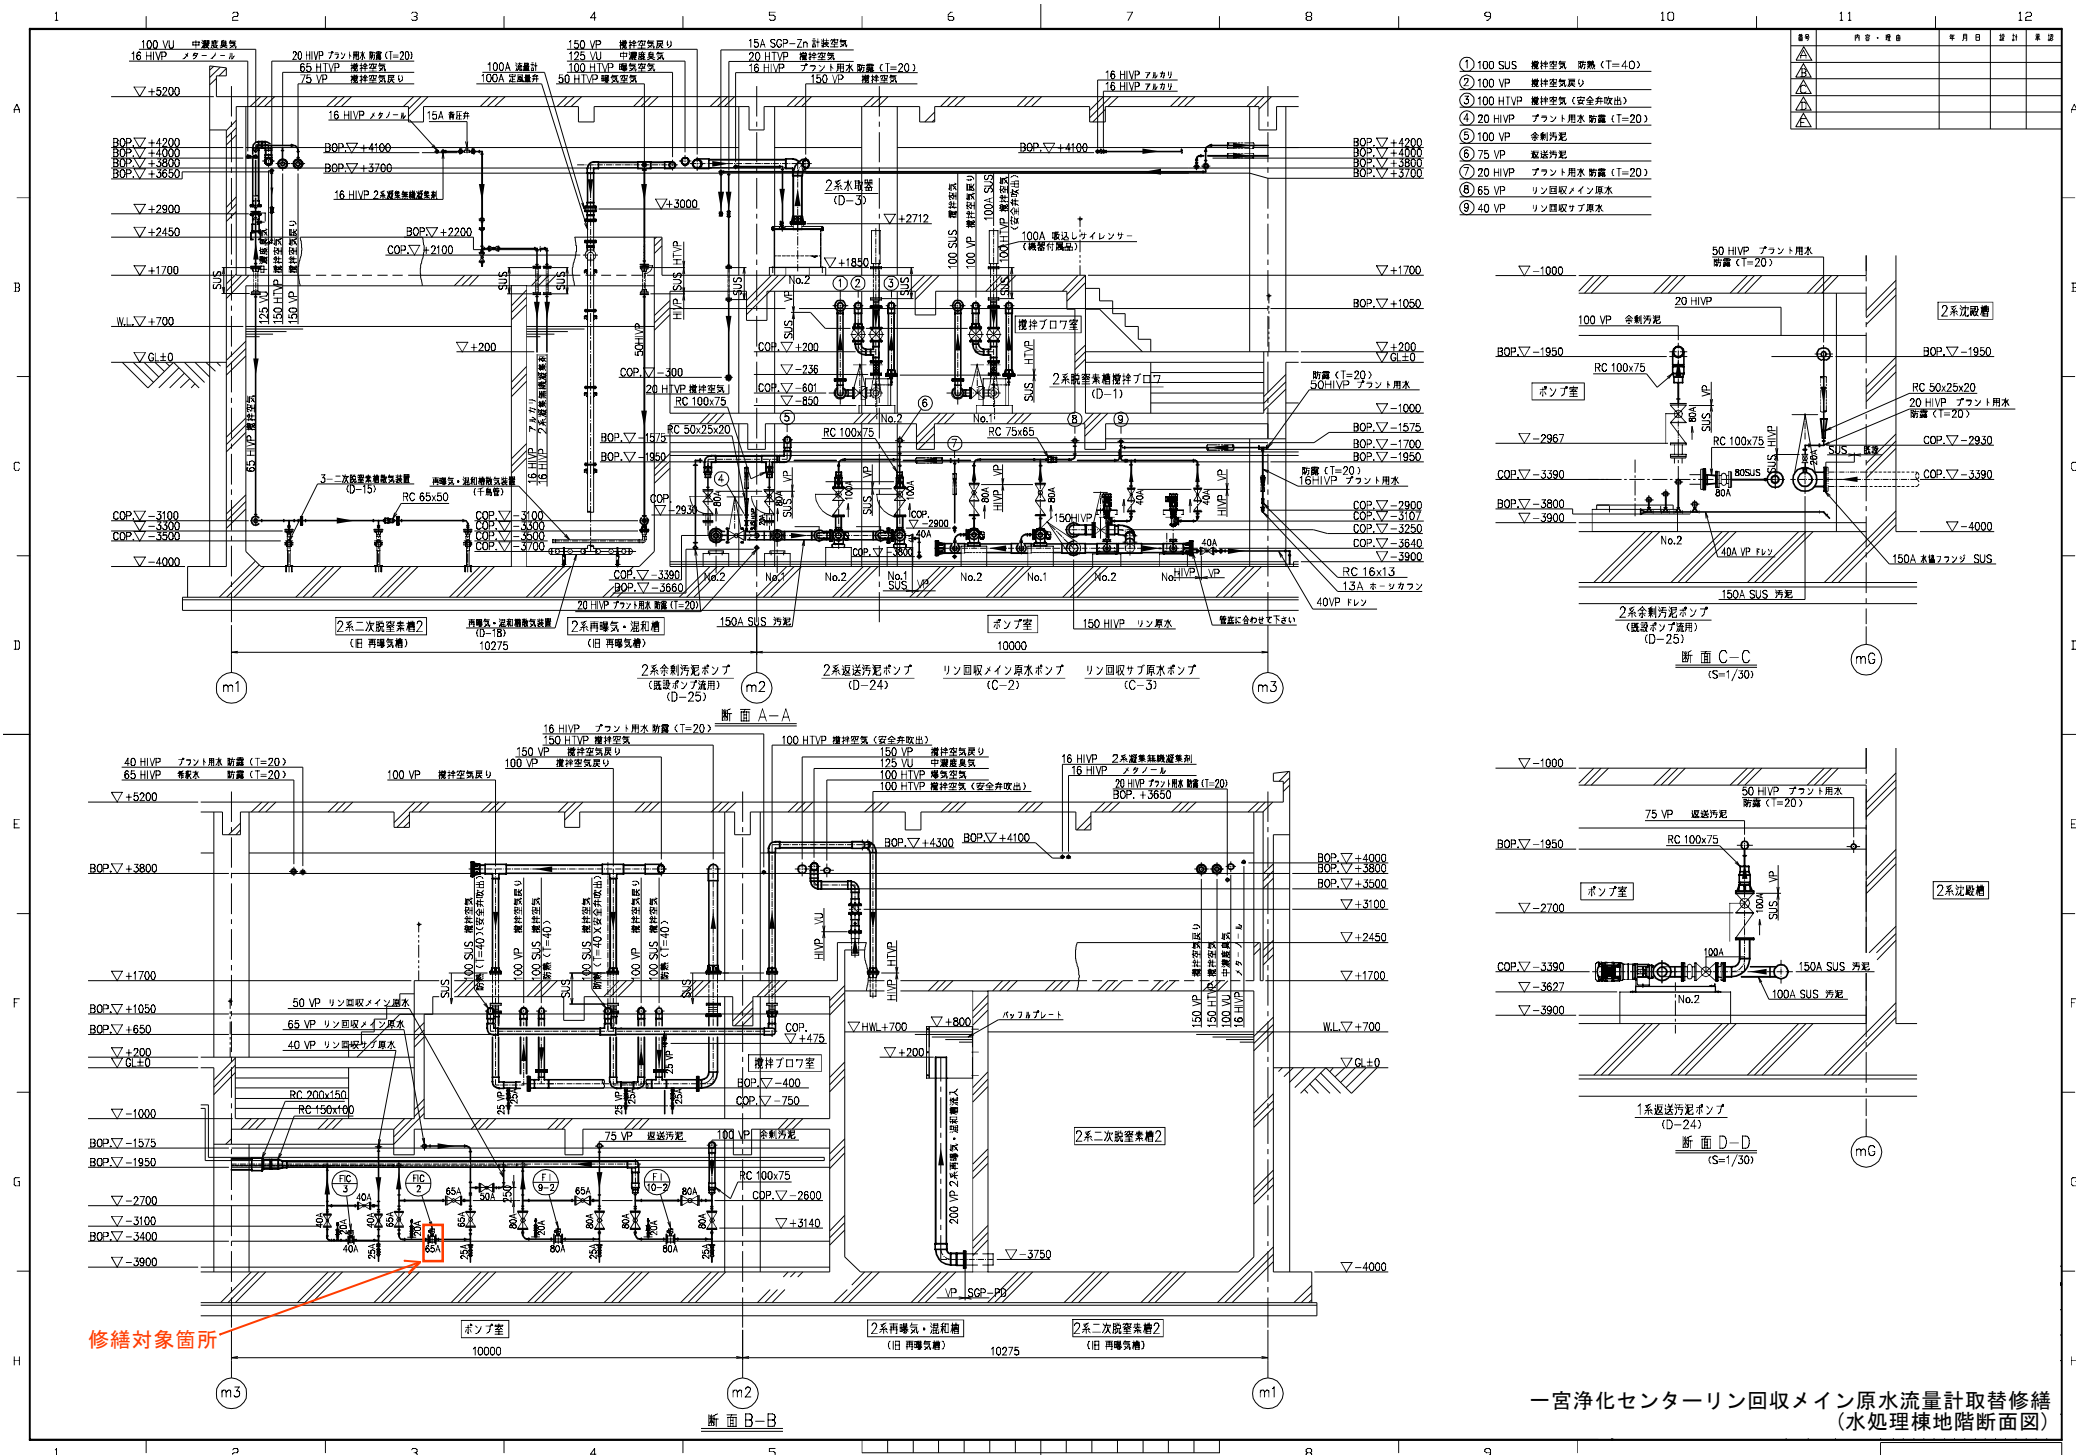

- ① 100 SUS 攪拌空気 防漏 (T=40)
- ② 100 VP 攪拌空気戻り
- ③ 100 H1VP 攪拌空気 (安全弁吐出)
- ④ 20 H1VP プラント用水 防漏 (T=20)
- ⑤ 100 VP 余剰汚泥
- ⑥ 75 VP 返送汚泥
- ⑦ 20 H1VP プラント用水 防漏 (T=20)
- ⑧ 65 VP リン回収メイン原水
- ⑨ 40 VP リン回収サブ原水

内容・理由	年月日	設計	承認

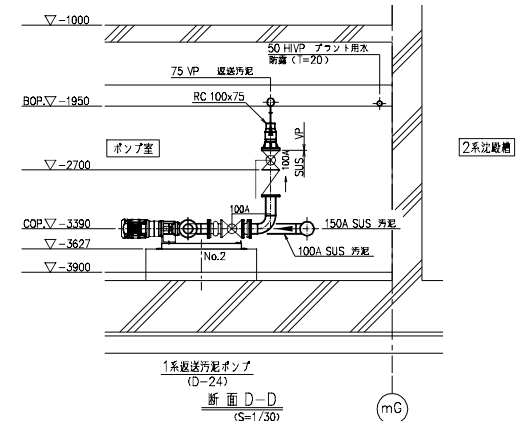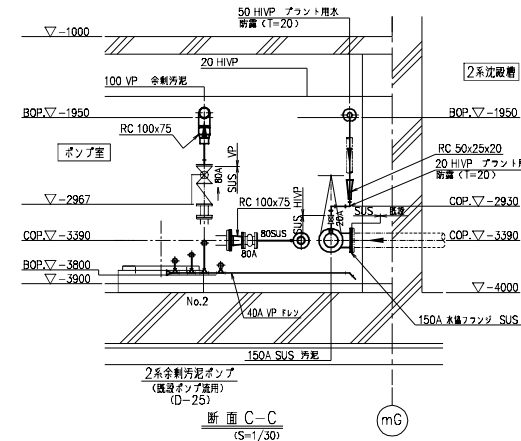

