


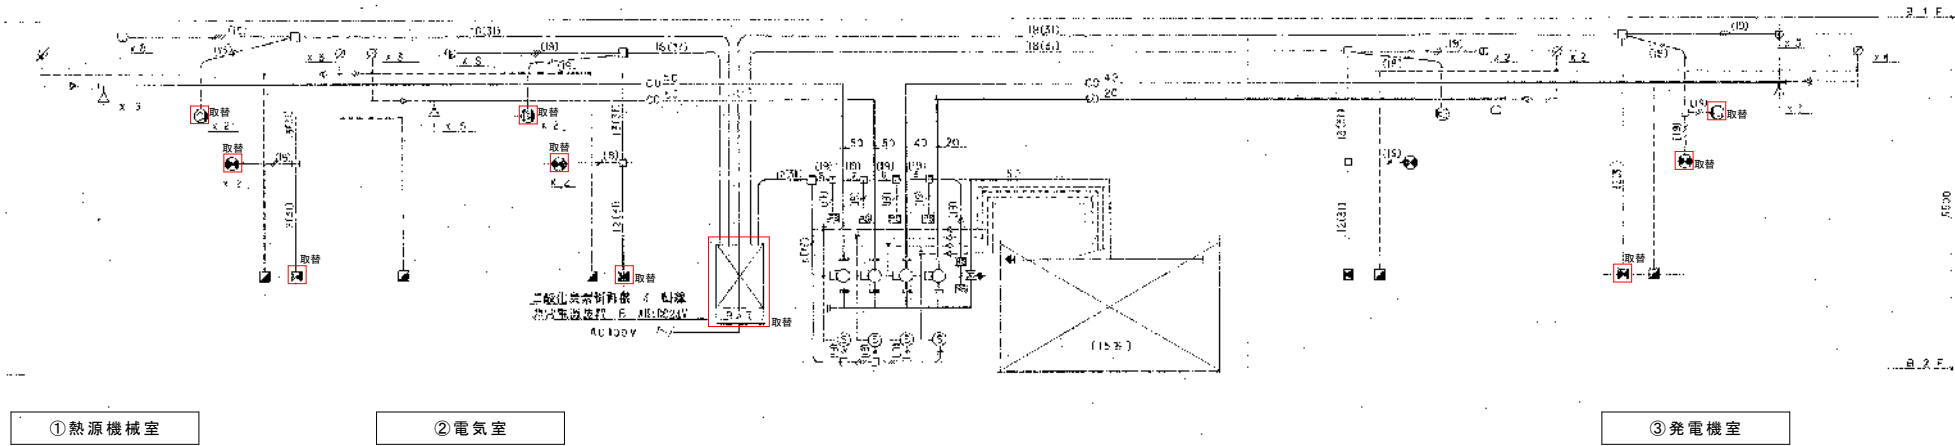

二酸化炭素消火設備系統図

修繕機器リスト(既設)

記号	名称	仕様・型式	台数	場所	備考
	制御盤	ホーチキ㈱/GOB-ABW04AD 型式記号: GC-HA 型式番号: 制-021号	1	二酸化炭素ボンベ庫	製造番号: E-Z016 製造年: 1997年 放出灯9.6W×5個、スピーカー5個含む
	消火設備操作箱	ホーチキ㈱/GOB-BU 型式番号: 制-021号	3	熱源機械室 電気室 発電機室	製造番号: F-Z004, Z005, Z007 製造年: 1997年 ソレノイド3個(DC24V, アダプター共)、 圧カスイッチ3個含む

凡 例	名 称	数 量	備 考	凡 例	名 称	数 量	備 考
	CO2ボンベユニット 68L/45kg				スピーカ トランペット型 3W		
	選択弁 50A 40A 20A				スピーカ (天井型) 3W		
	起動装置 1L/002 0.65kg				圧カスイッチ C型		
	噴射ヘッド (露出型) 20A 15A				復帰箱		
	噴射ヘッド (露出型) 25A				ビストンレリヤ (遠隔復帰型)		
	噴射ヘッド (天井型) 20A				定温式感知器 (1種防水)		
	CO2ガス消火設備配管		圧力配管用炭素鋼鋼管 Sch80		閉止弁 50A 25A		
	配管				リミットスイッチ		
	逆止弁				電気配線		
	安全弁 20A				HI-V1.25□×2 (19)		
	CO2ガス制御弁 回線 (手動・自動)				HI-V1.25□×4 (19)		
	非常電源装置				HI-V1.25□×6 (25)		
	操作盤				HI-V1.25□×8 (25)		
	ガス放出表示灯		DC: 24V10W 点滅式		HI-V1.25□×10 (31)		
	ガス放出表示灯 (防爆型)		DC: 24V10W 点滅式				

修繕概要等
・二酸化炭素消火設備が故障しているため、修理するもの。
・現地作業は休日等業務に支障のない日時に行うこととし、
詳細は監督員と協議のこと

修繕 名	保健福祉会館二酸化炭素消火設備修繕					
図 名	二酸化炭素消火設備系統図				縮 尺	
1 / 2	総務局総務部庁舎管理課					令和 7 年 9 月
	課 長	課長代理	課長補佐	係 長	主 任	担当者

