


修繕名：西崎ゲート水密ゴムほか修理


1/1000

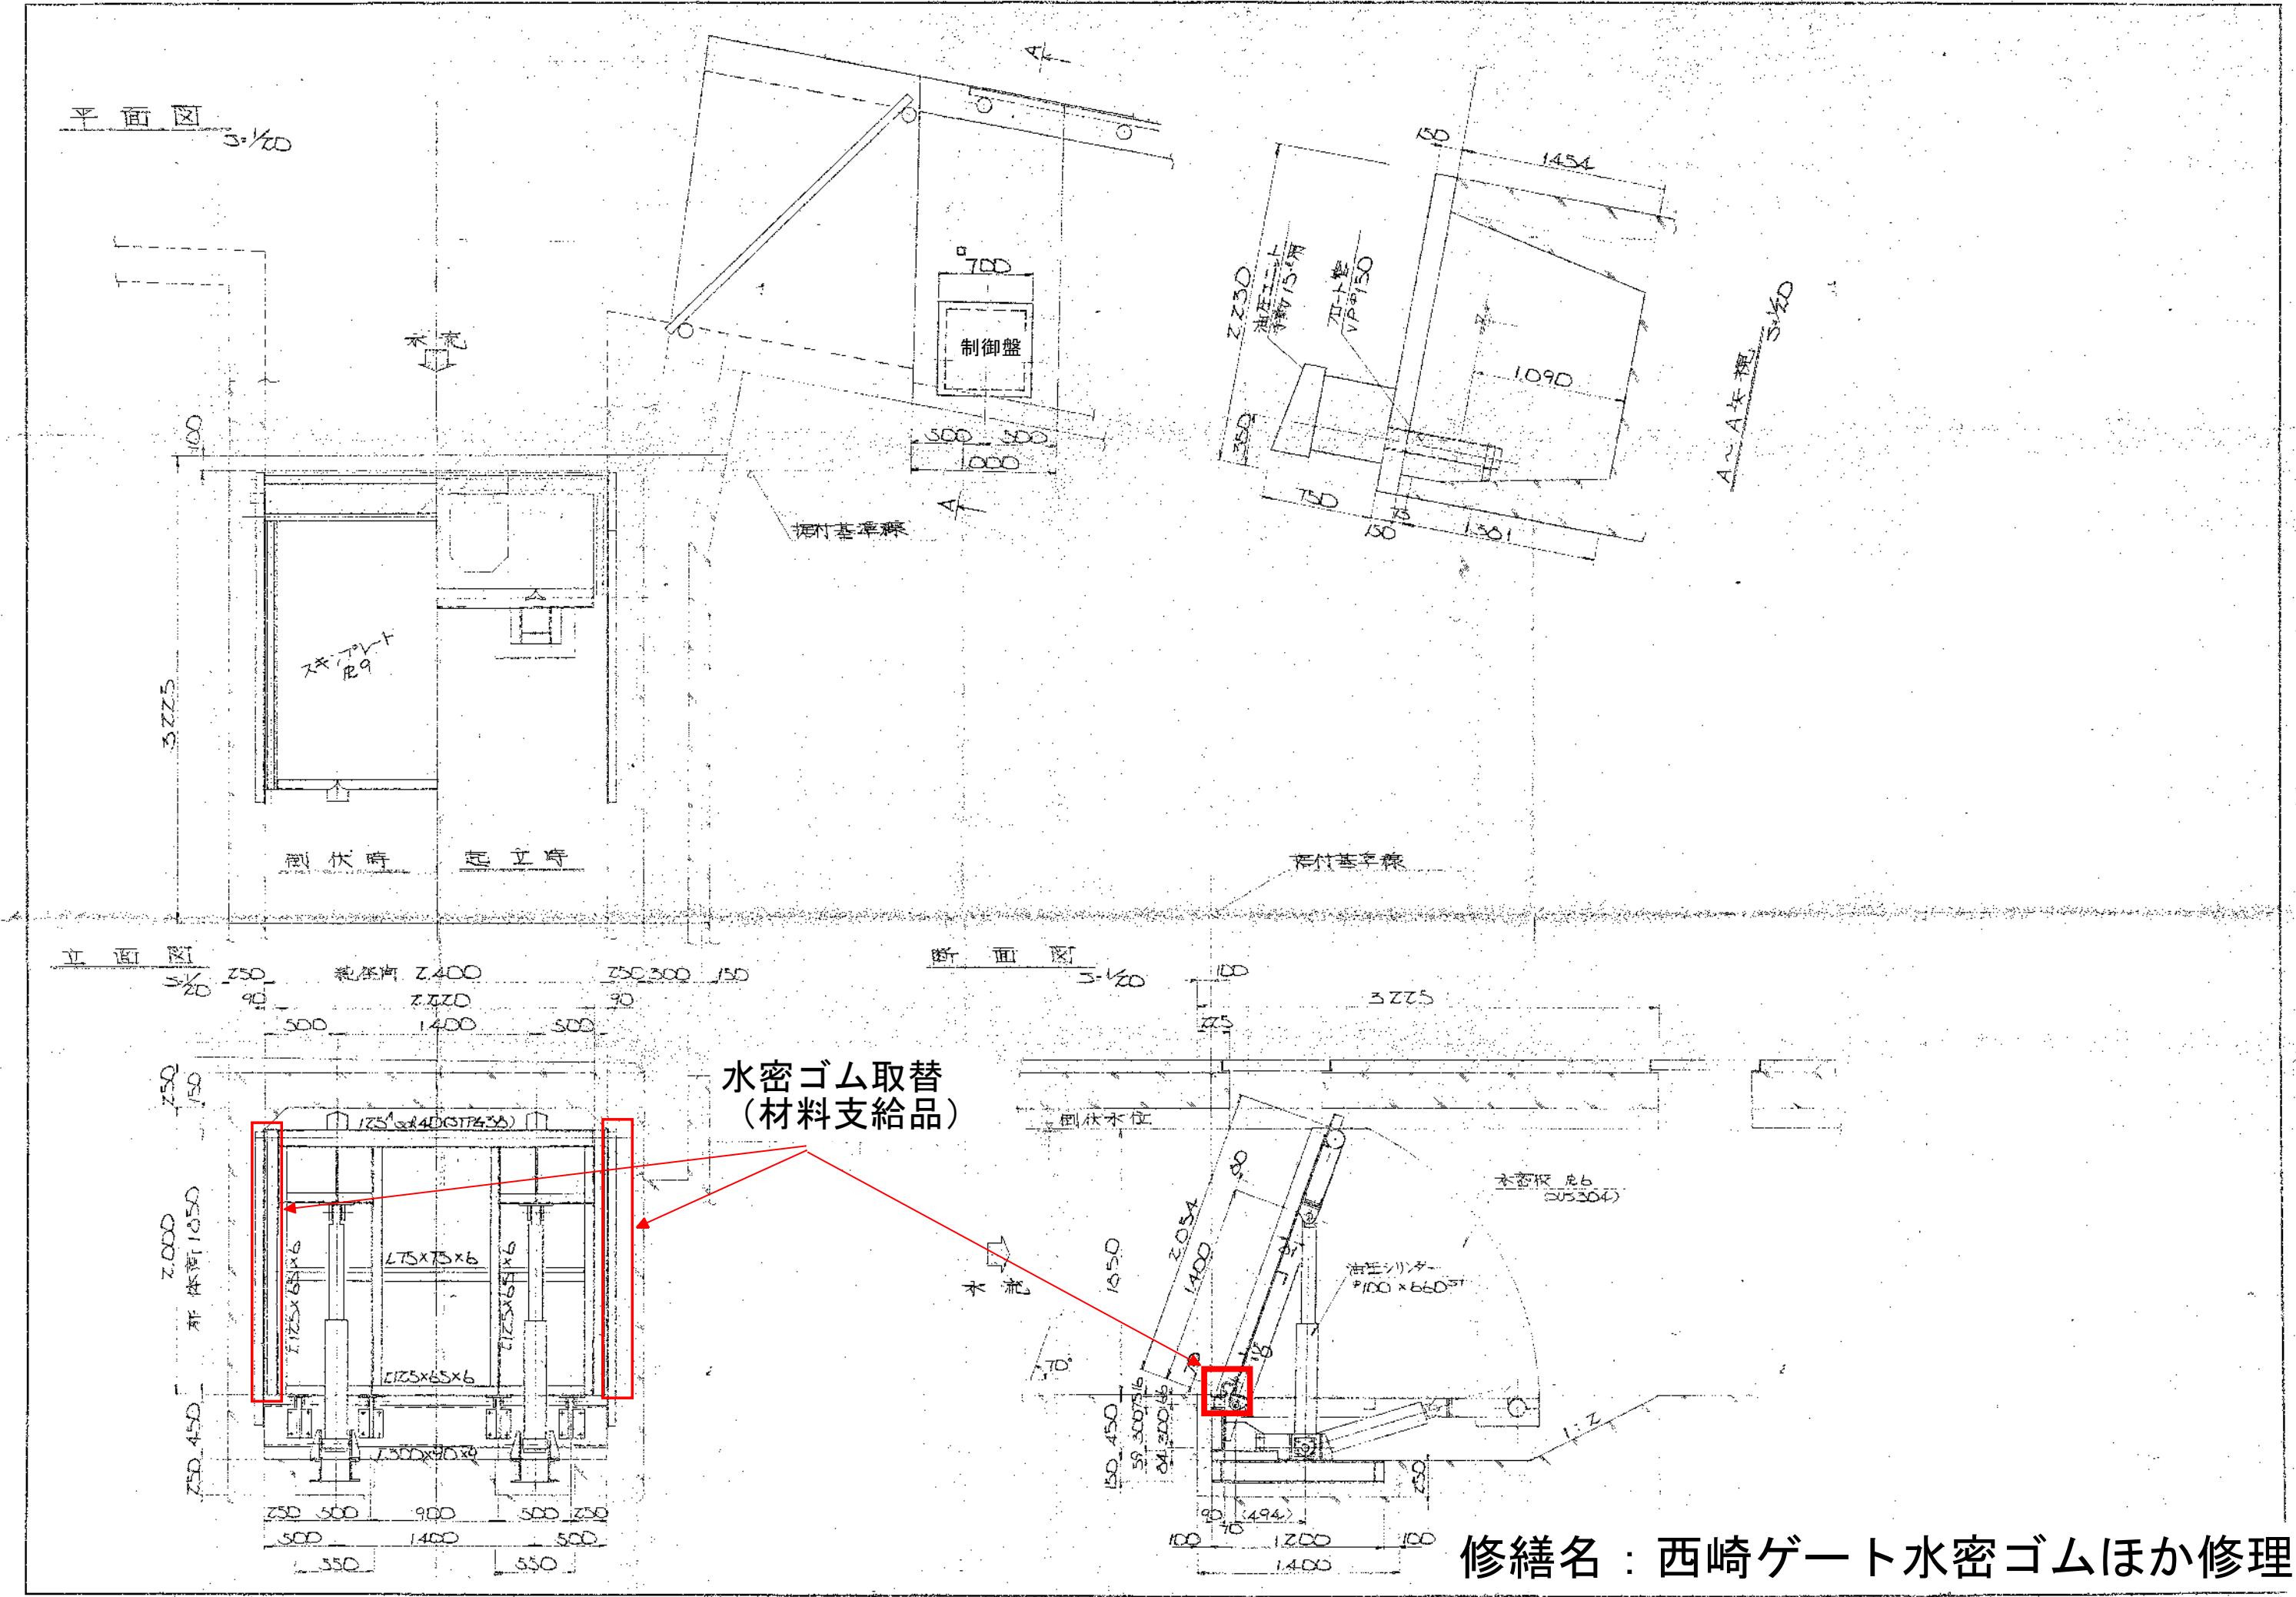

修繕名：西崎ゲート水密ゴムほか修理


修繕名：西崎ゲート水密ゴムほか修理

平 面 地

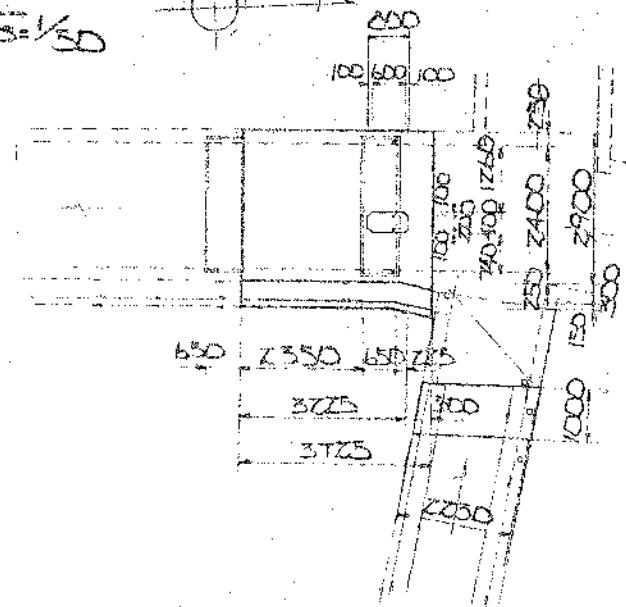




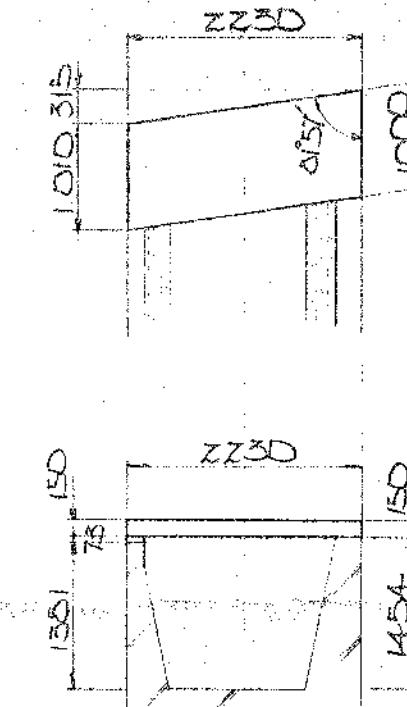



24

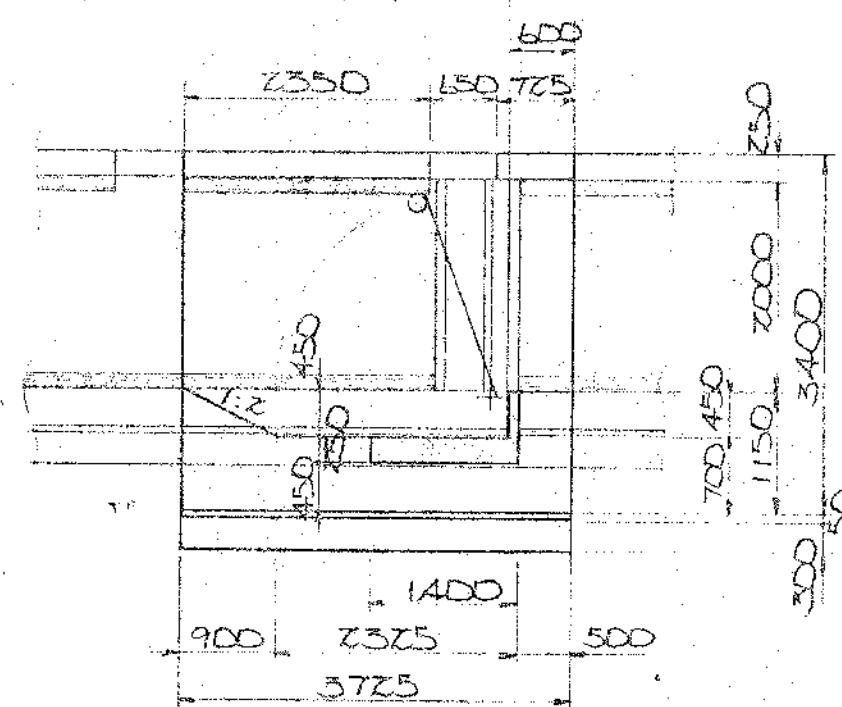



2

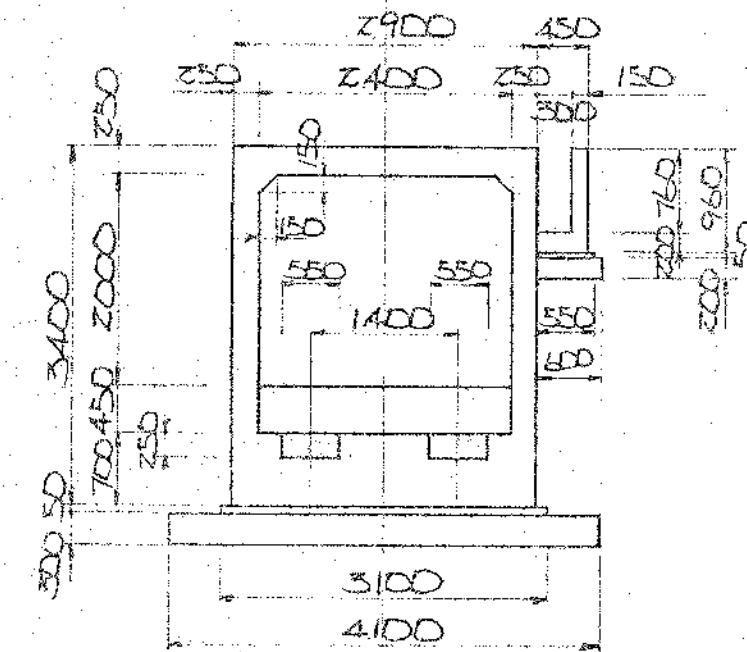




## 角落し設置箇所 (仮設)

A-A 橫斷面


DL 5000

修繕名：西崎ゲート水密ゴムほか修理


## 加工図

S-1.20

B1 24-D16x6360

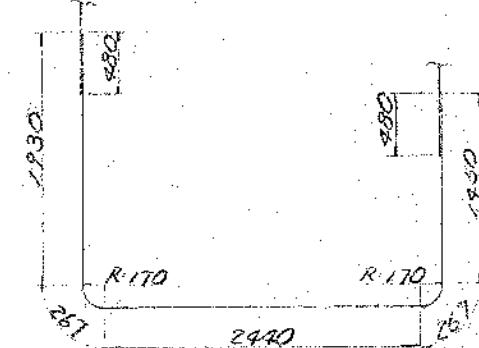


B9 74-D13x3600

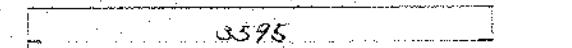


B10 18-D13x2230




B11 18-D13x600

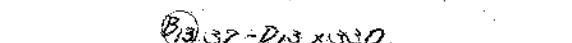

B12 16-D13x1030

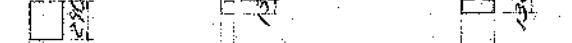

B13 32-D13x300

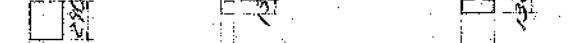

B14 12-D13x710



B15 30-D16x2780




B16 7-D16x6890



B17 44-D16x1470




B18 11-D16x2570

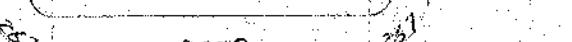

B19 14-D16x1620



B20 24-D16x3290

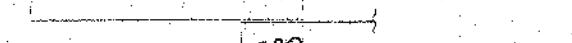

B21 7-D13x2780






















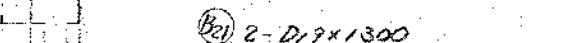


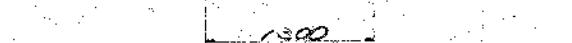


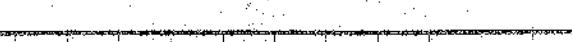






## 修繕名：西崎ゲート水密ゴムほか修理

## 床版工断面図


S-1.20

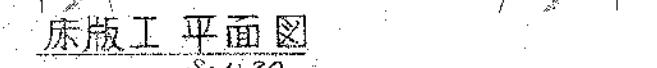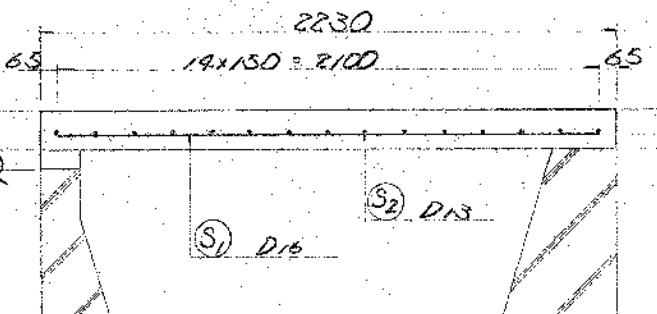

## 加工図

S-1.20

S1 7-D16x2130

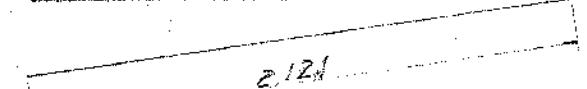

S2 15-D13x910



S3 4-D6x500



## 鉄筋重量表


筋種	単位本数	本当り長さ	本当り重量	本数	重量	備考
S1 D16	1.56	2130	3.325	2	6.650	
2 D13	0.995	910	0.905	15	13.575	
3 D16	1.56	500	0.780	4	3.120	
計					39.956 kg	

## 鉄筋集計表


種別	D13	D16	D19	計	備考
床版筋	437.84	869.093	30.870	1337.802	
床版鉄	13.575	26.551	—	39.956	
合計	451.419	895.479	30.870	1377.753	

## 鉄筋重量表





筋号	径	単位本数	本当り長さ	本当り重量	本数	重量	備考
B1 D16	1.56	6360	9.922	24	233.128		
2	"	2780	7.327	30	220.110		
3	"	1910	2.293	94	100.872		
4	"	2570	9.009	11	99.099		
5	"	3290	3.059	24	121.296		
6	"	2120	0.507	11	56.377		
7	"	1170	1.856	30	55.680		
8	"	800	1.348	26	32.448		
9	D13	0.995	3.600	3.382	74	265.068	
10	"	2230	2.217	18	39.992		
11	"	600	0.577	18	10.746		
12	"	1.030	1.025	16	16.700		
13	"	330	0.288	32	10.796		
14	"	710	0.706	12	8.772		
15 D16	1.56	6890	10.670	7	74.690		
16	"	1620	2.577	14	35.373		
17 D13	0.995	2780	2.765	7	19.362		
18	"	6240	3.227	12	35.136		
19	"	2480	2.968	9	22.212		
20 D19	2.25	2780	6.255	7	25.080		
21	"	1.800	2.925	2	5.850		
					1337.802 kg		

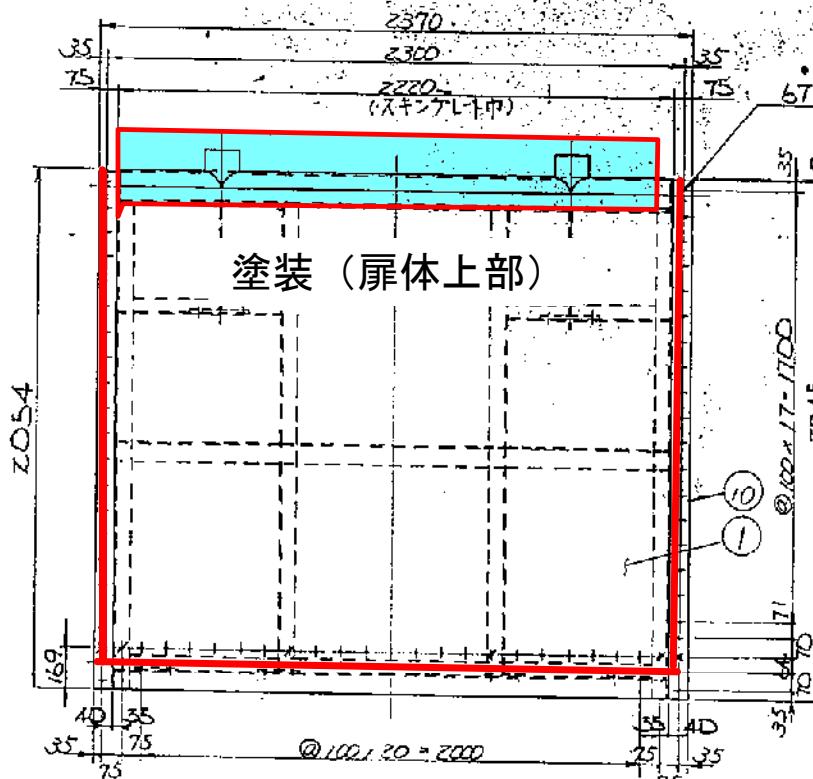

### 塗装 (扉体上部)

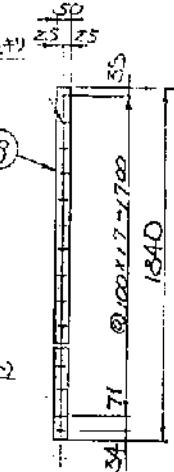


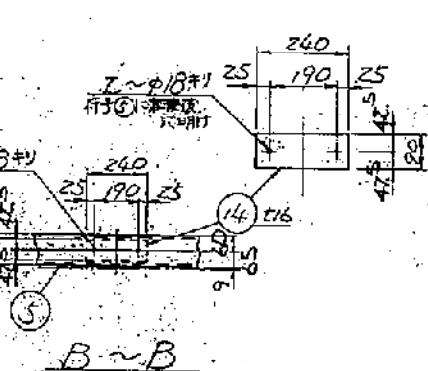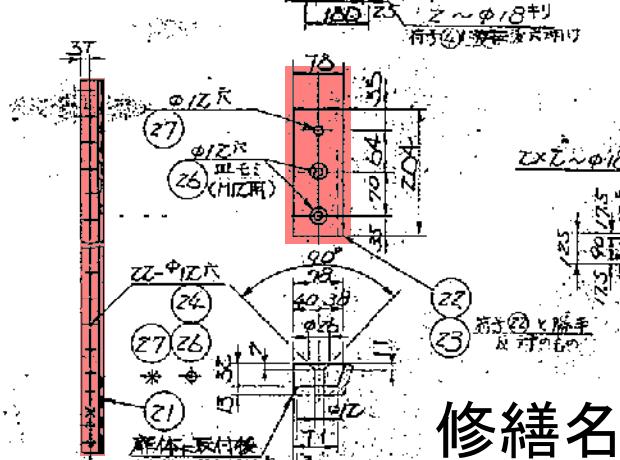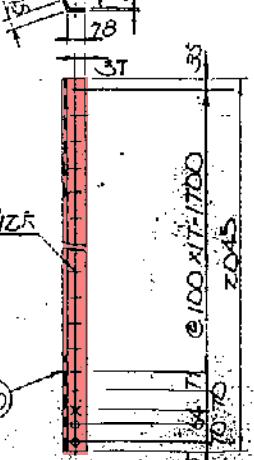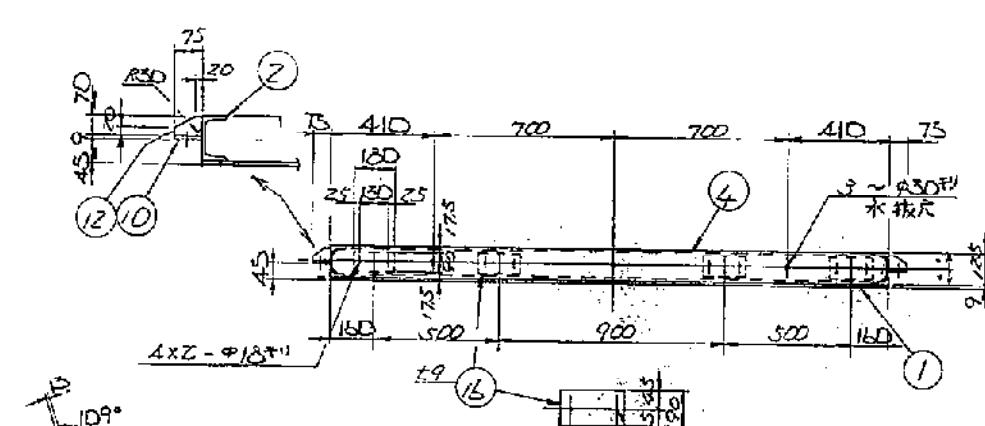

修繕名：西崎ゲート水密ゴムほか修理

## 修理内容

既設転倒ゲートの水密ゴムを取り替える。  
扉体をケレンし、塗装する。

扉体をケレンし、塗装する。  
取替後 試運転まで行う

取替後、試運転まで行う。  
仮設については管理施設を

仮設については管理施設および周辺構造物に支障を与えないように配慮し、修繕完了後は撤去し原形復旧すること。

品番	名	規格	材質	厚さ	個数
29	木打板被強板	SS41	Z	RB416	
28	木打ナット	SUS304	19	M12×40	
27			Z	M12×35	
26			4	M12×30	
25			4	M12×50	
24	木ナット	SS41	38	M12×45	
23	間助ゴム	SS41	1	T3Z	
22	補助ゴム		1	T3Z	
19	水密ゴム	SS41	1	T10	
18	水密丁口押え板	SUS304	Z	FB80X6	
17	水密ゴム押え板	SUS304	1	FB80X6	
16	頭頂部補強	SS41	4	R9	
15	頭頂部ナット		Z	R9	
14	頭頂部打増し板		Z	R16	
13	上部荷物補強		1	FB38X6	
12	側面部板ナット		14	R9	
11	エンドフレート		Z	R9	
10	側面部板		Z	FB75X9	
9	水切板		Z	L-100X100X10	
8	補強板		Z	L-75X75X6	
7	補強板	SS41	1	L-75X75X6	
6	横板	SS41	1	L25X50X40	
5	上部ナット取付座	SS41	Z	L-125X65X6	
4	横板		1	L-125X65X6	
3	横板		Z	L-125X65X6	
2	縦板		Z	L-125X65X6	
1	又キナットL-ト	SS41	13	R9	

修繕名：西崎ゲート水密ゴムほか修理

