


令和 8 年度

市営墓地（東山地区）ごみ処理業務委託（単価契約）

位 置 図




市営墓地(東山地区)ごみ置き場位置図

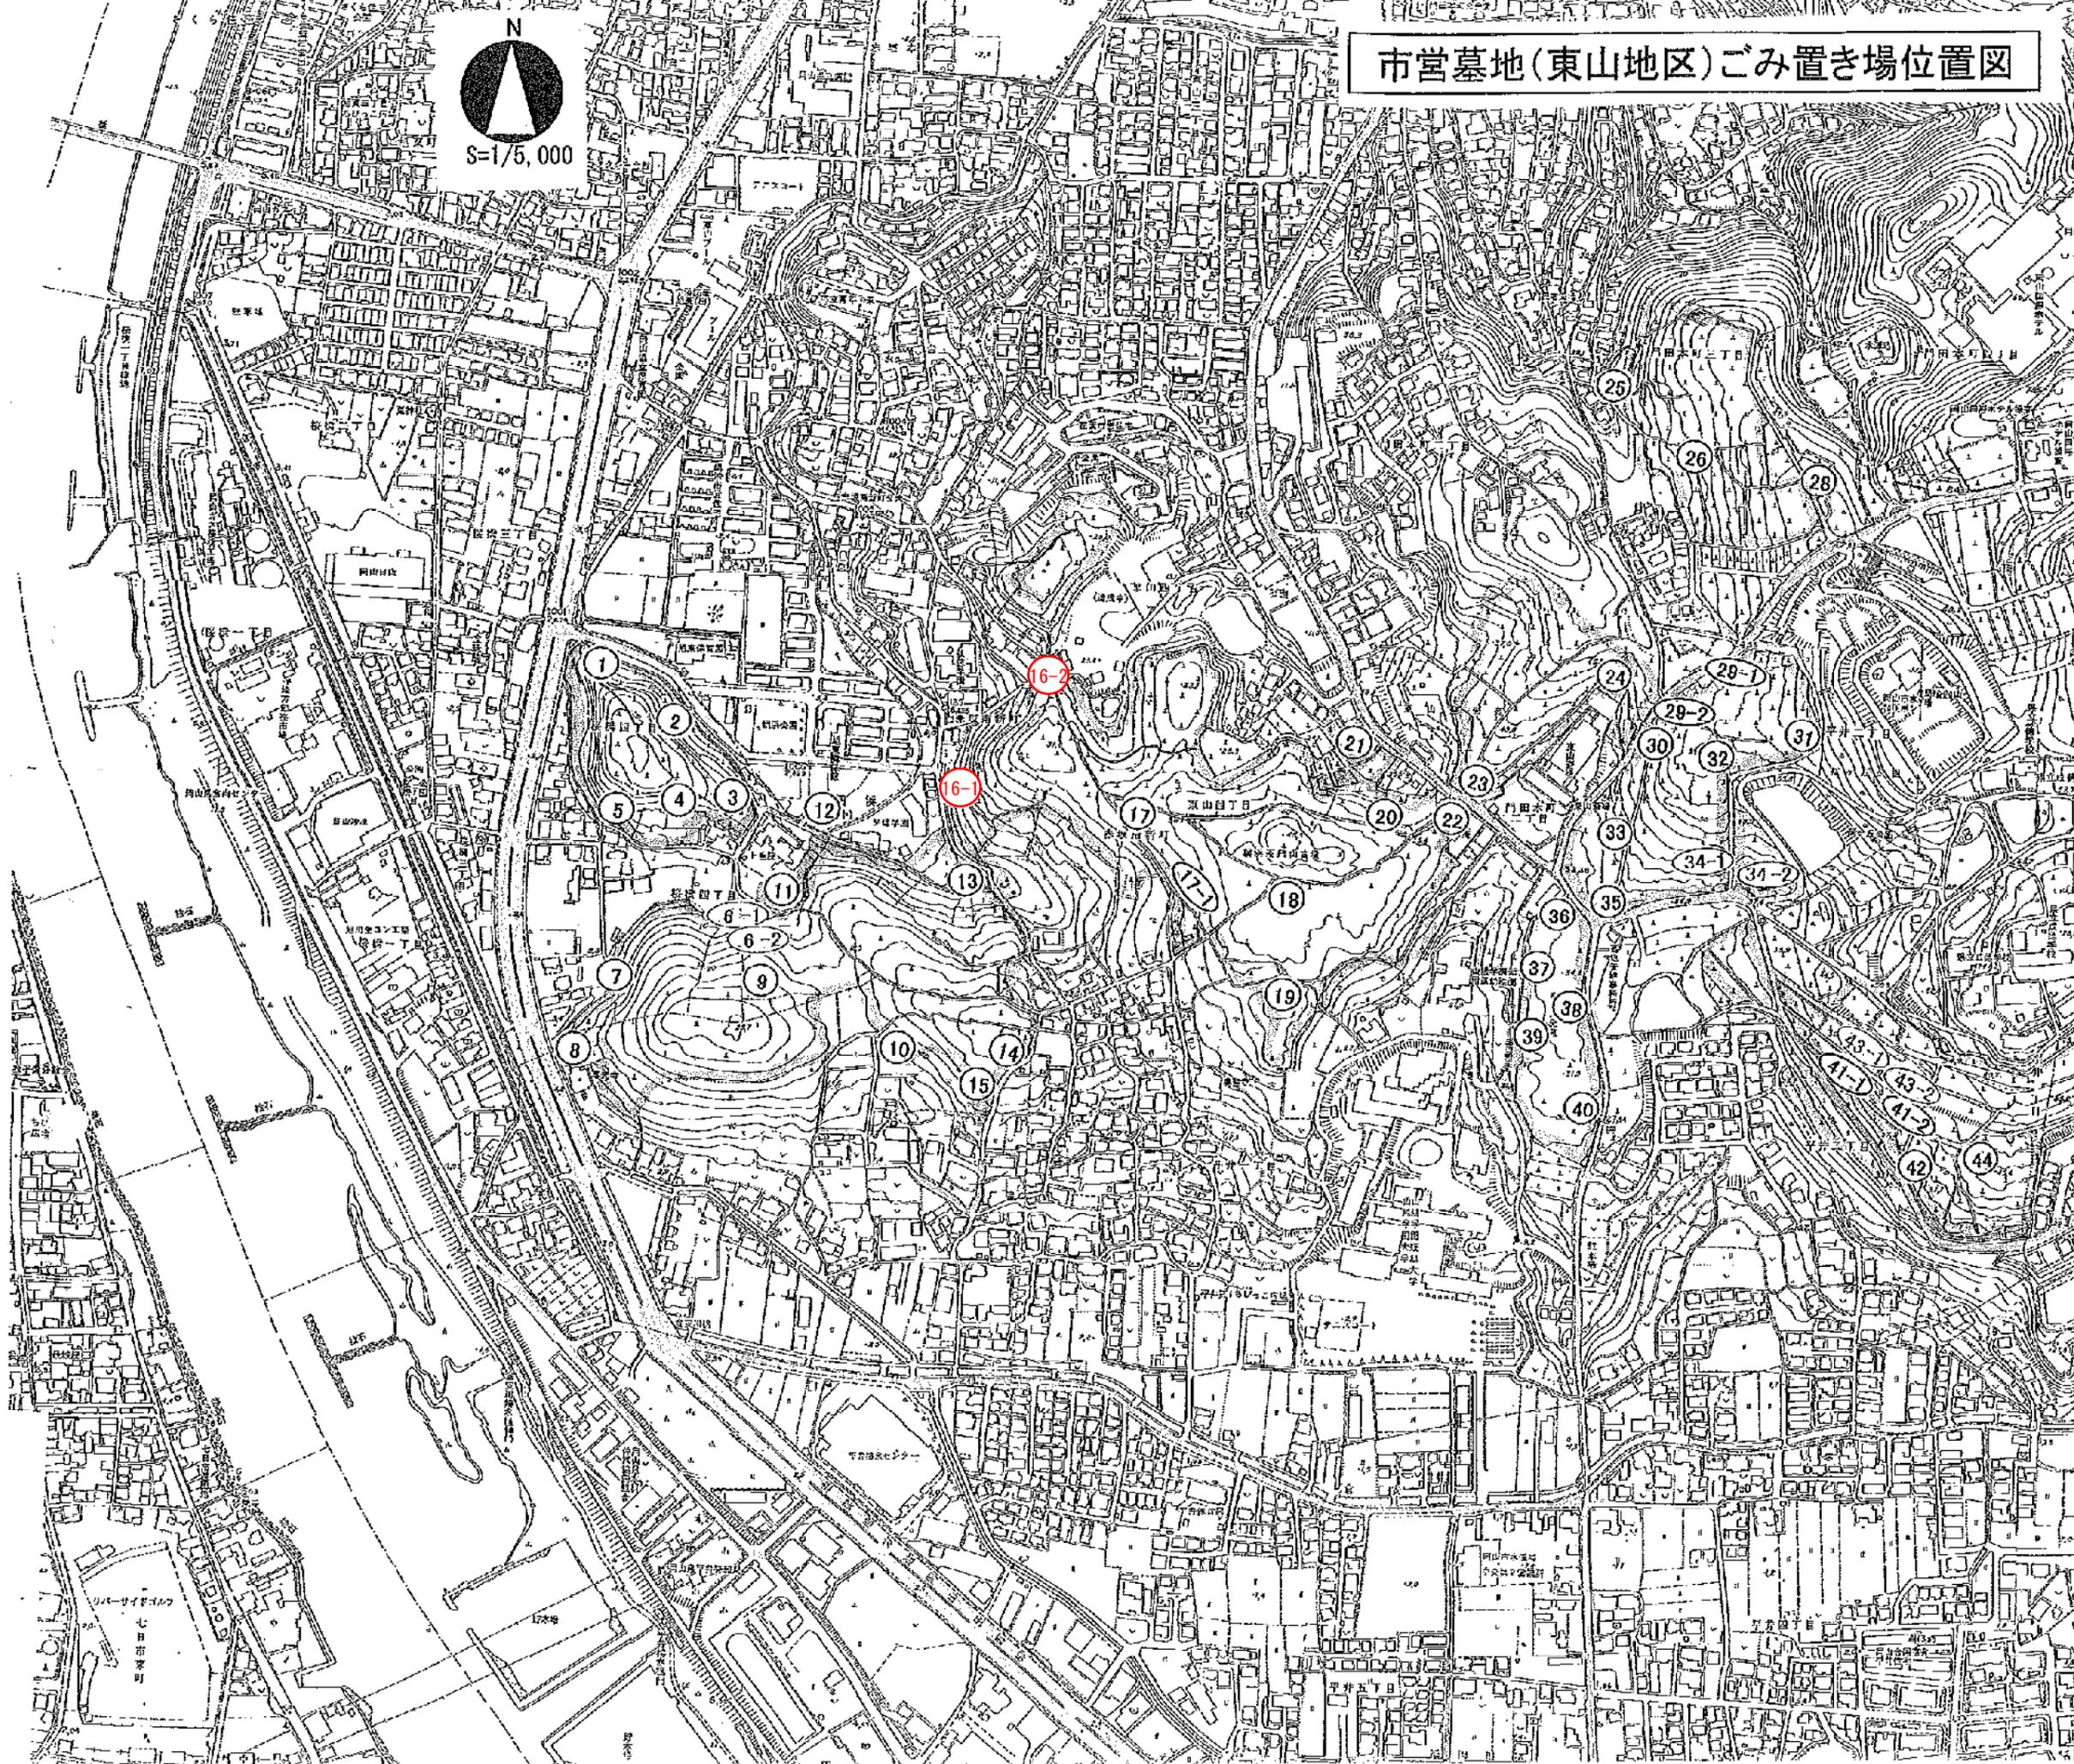

番号	墓所名称	備考
1	1	宝聚山 車道沿い
2	2	宝聚山 車道沿い
3	3	宝聚山 小車運搬
4	4	宝聚山 小車運搬
5	5	宝聚山 小車運搬
6	6-1	平井山 小車運搬
7	6-2	平井山 小車運搬
8	7	平井山 車道沿い
9	8	平井山 車道沿い
10	9	平井山 小車運搬
11	10	轟南 車道沿い
12	11	轟 小車運搬
13	12	轟 車道沿い
14	13	轟深の上 車道沿い
15	14	轟南 車道沿い
16	15	轟南 車道沿い
17	16-1	笹山1-1 車道沿い
18	16-2	笹山1-1 車道沿い
19	17	笹山1-2 小車運搬
20	17-1	笹山1-2 小車運搬
21	18	馬の足形南 小車運搬
22	19	馬の足形南 小車運搬
23	20	笹山2-1 小車運搬
24	21	桑畑1049 車道沿い
25	22	馬の足形南 車道沿い
26	23	池の左右(左) 車道沿い
27	24	池の左右(左) 小車運搬
28	25	的場 車道沿い
29	26	的場 小車運搬
30	28	的場 車道沿い
31	29-1	水源地下 車道沿い
32	29-2	水源地下 車道沿い
33	30	池の左右(右) 車道沿い
34	31	水源地下 車道沿い
35	32	水源地下 車道沿い
36	33	池の左右(右) 小車運搬
37	34-1	水源地下 車道沿い
38	34-2	水源地下 車道沿い
39	35	水源地下 車道沿い
40	36	平井越 車道沿い
41	37	平井越 小車運搬
42	38	平井越 小車運搬
43	39	平井越 小車運搬
44	40	平井越 車道沿い
45	41-1	米山 車道沿い
46	41-2	米山 車道沿い
47	42	米山 車道沿い
48	43-1	米山 車道沿い
49	44	米山 車道沿い

位置図

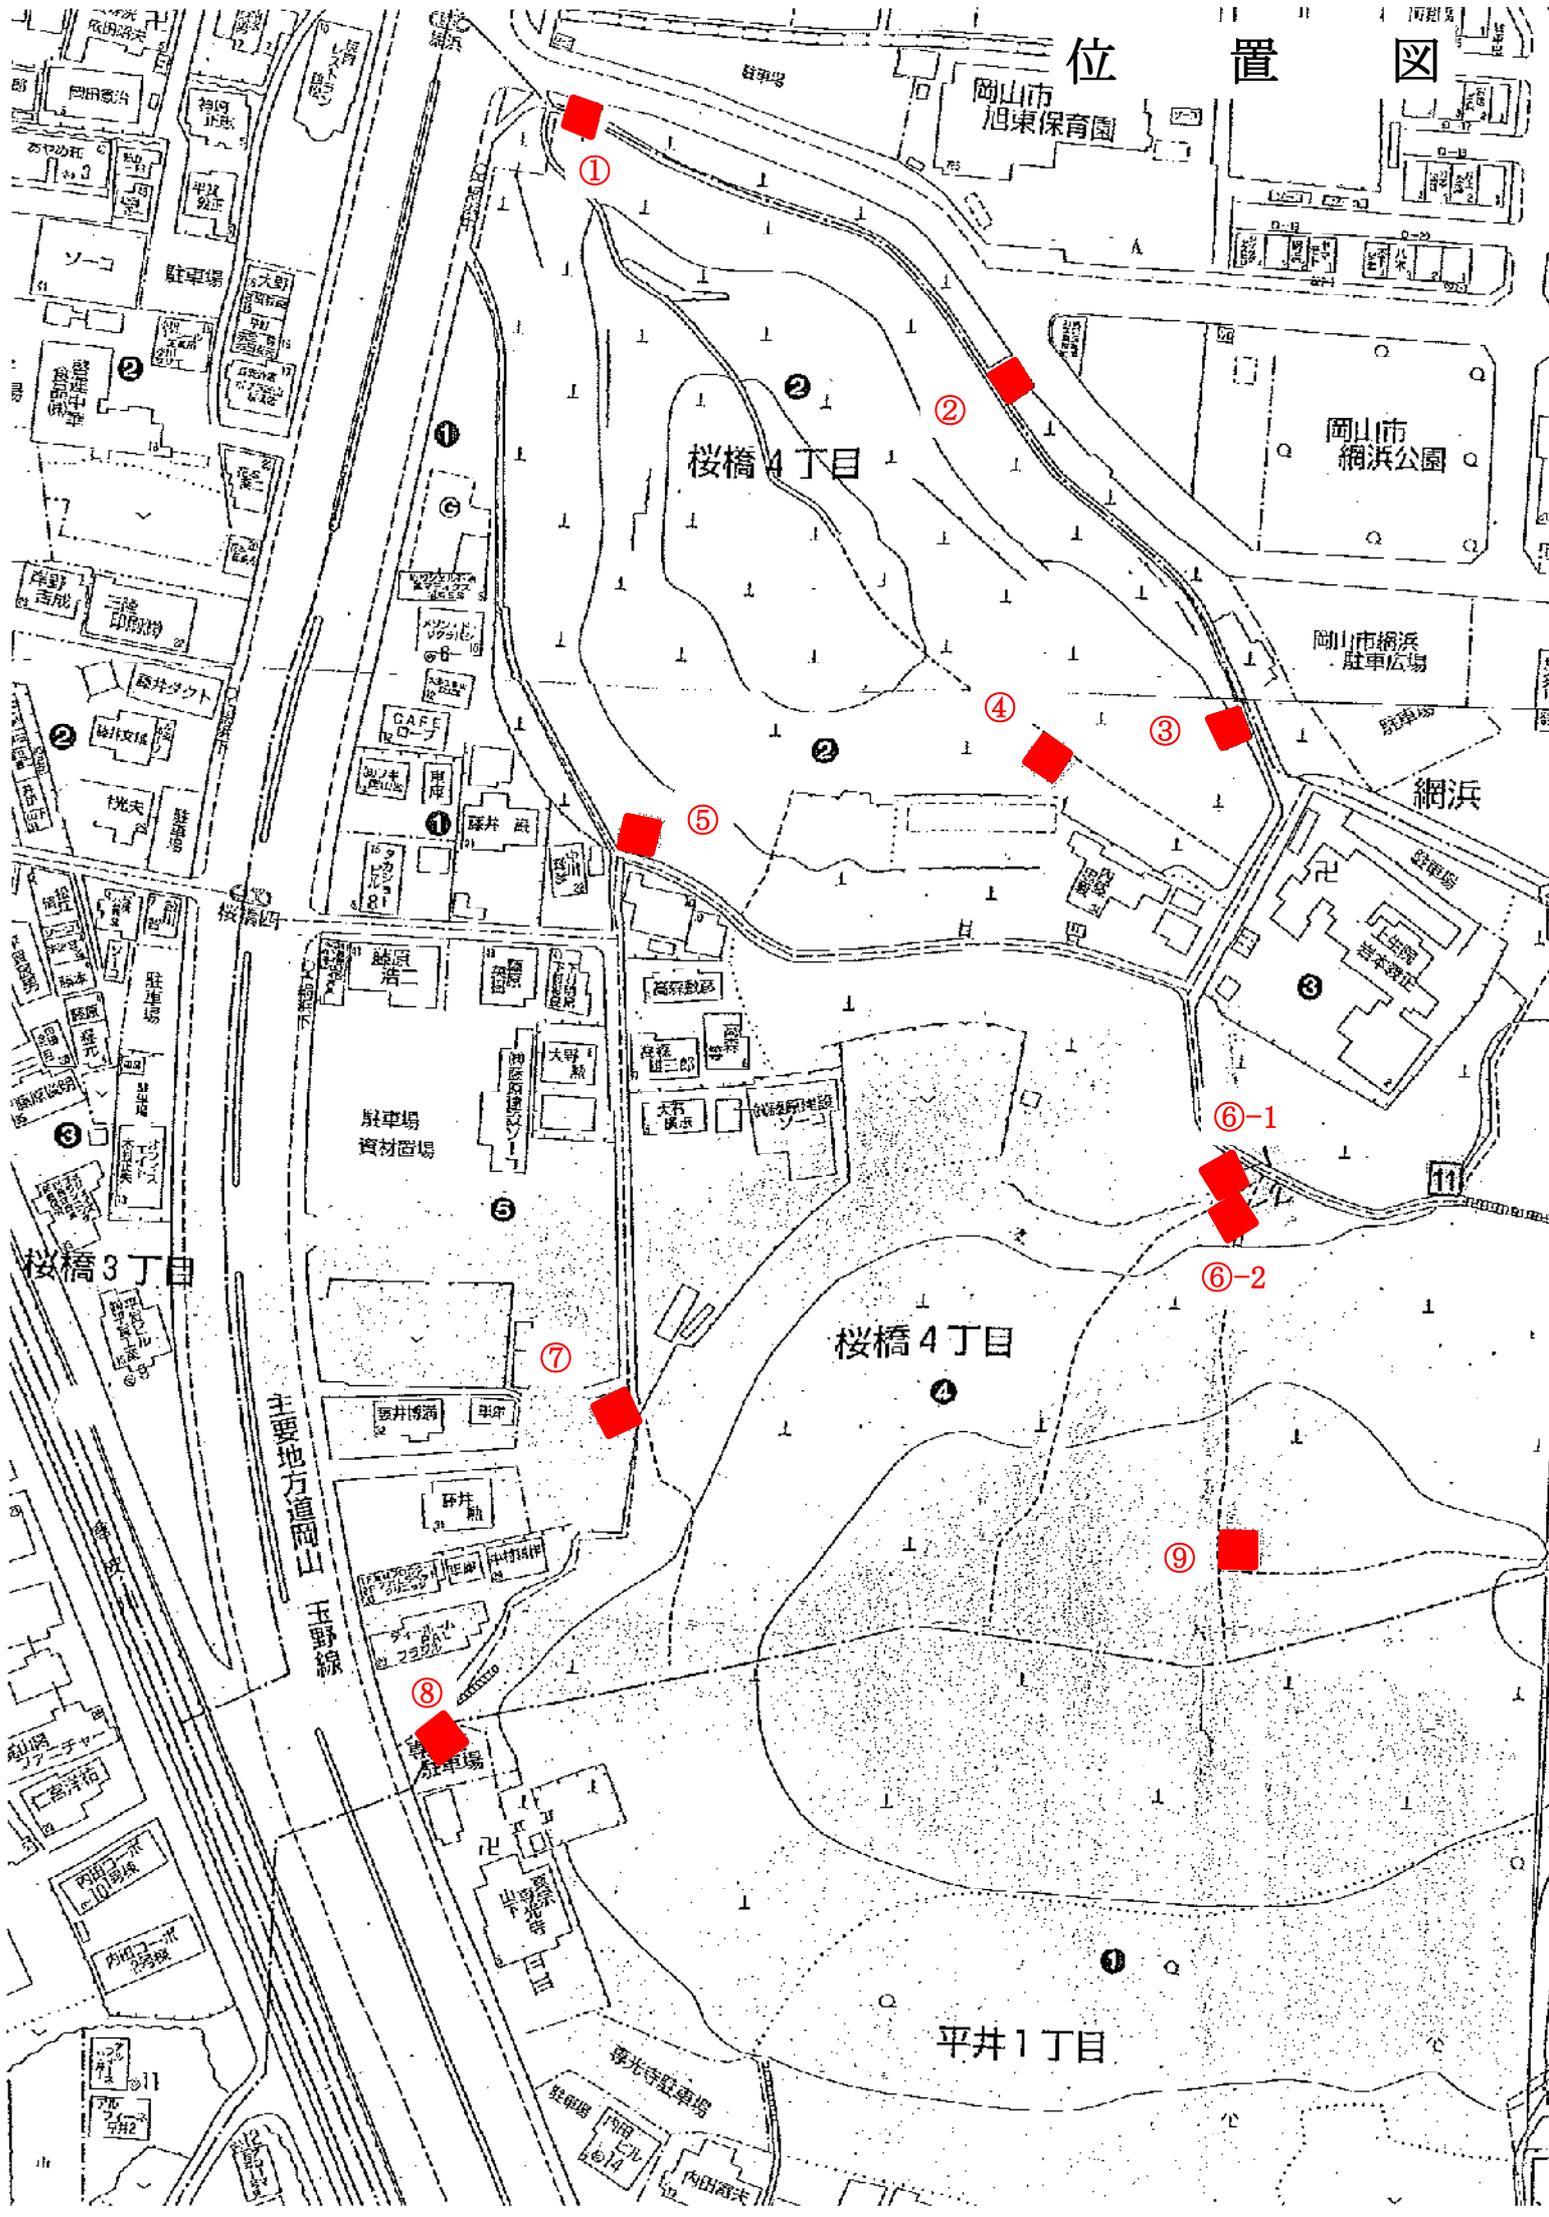

①

②

②

桜橋4丁目

岡山市
網浜公園

岡山市網浜
駐車広場

網浜

⑤

④

③

桜橋3丁目

駐車場
資材置場

⑤

⑥-1

⑥-2

桜橋4丁目

④

⑦

主要地方道岡山
玉野線

坂井博通

坂井 勲

坂井 隆

⑨


平井1丁目

専光寺駐車場

内田 隆夫

内田 隆夫

位置図

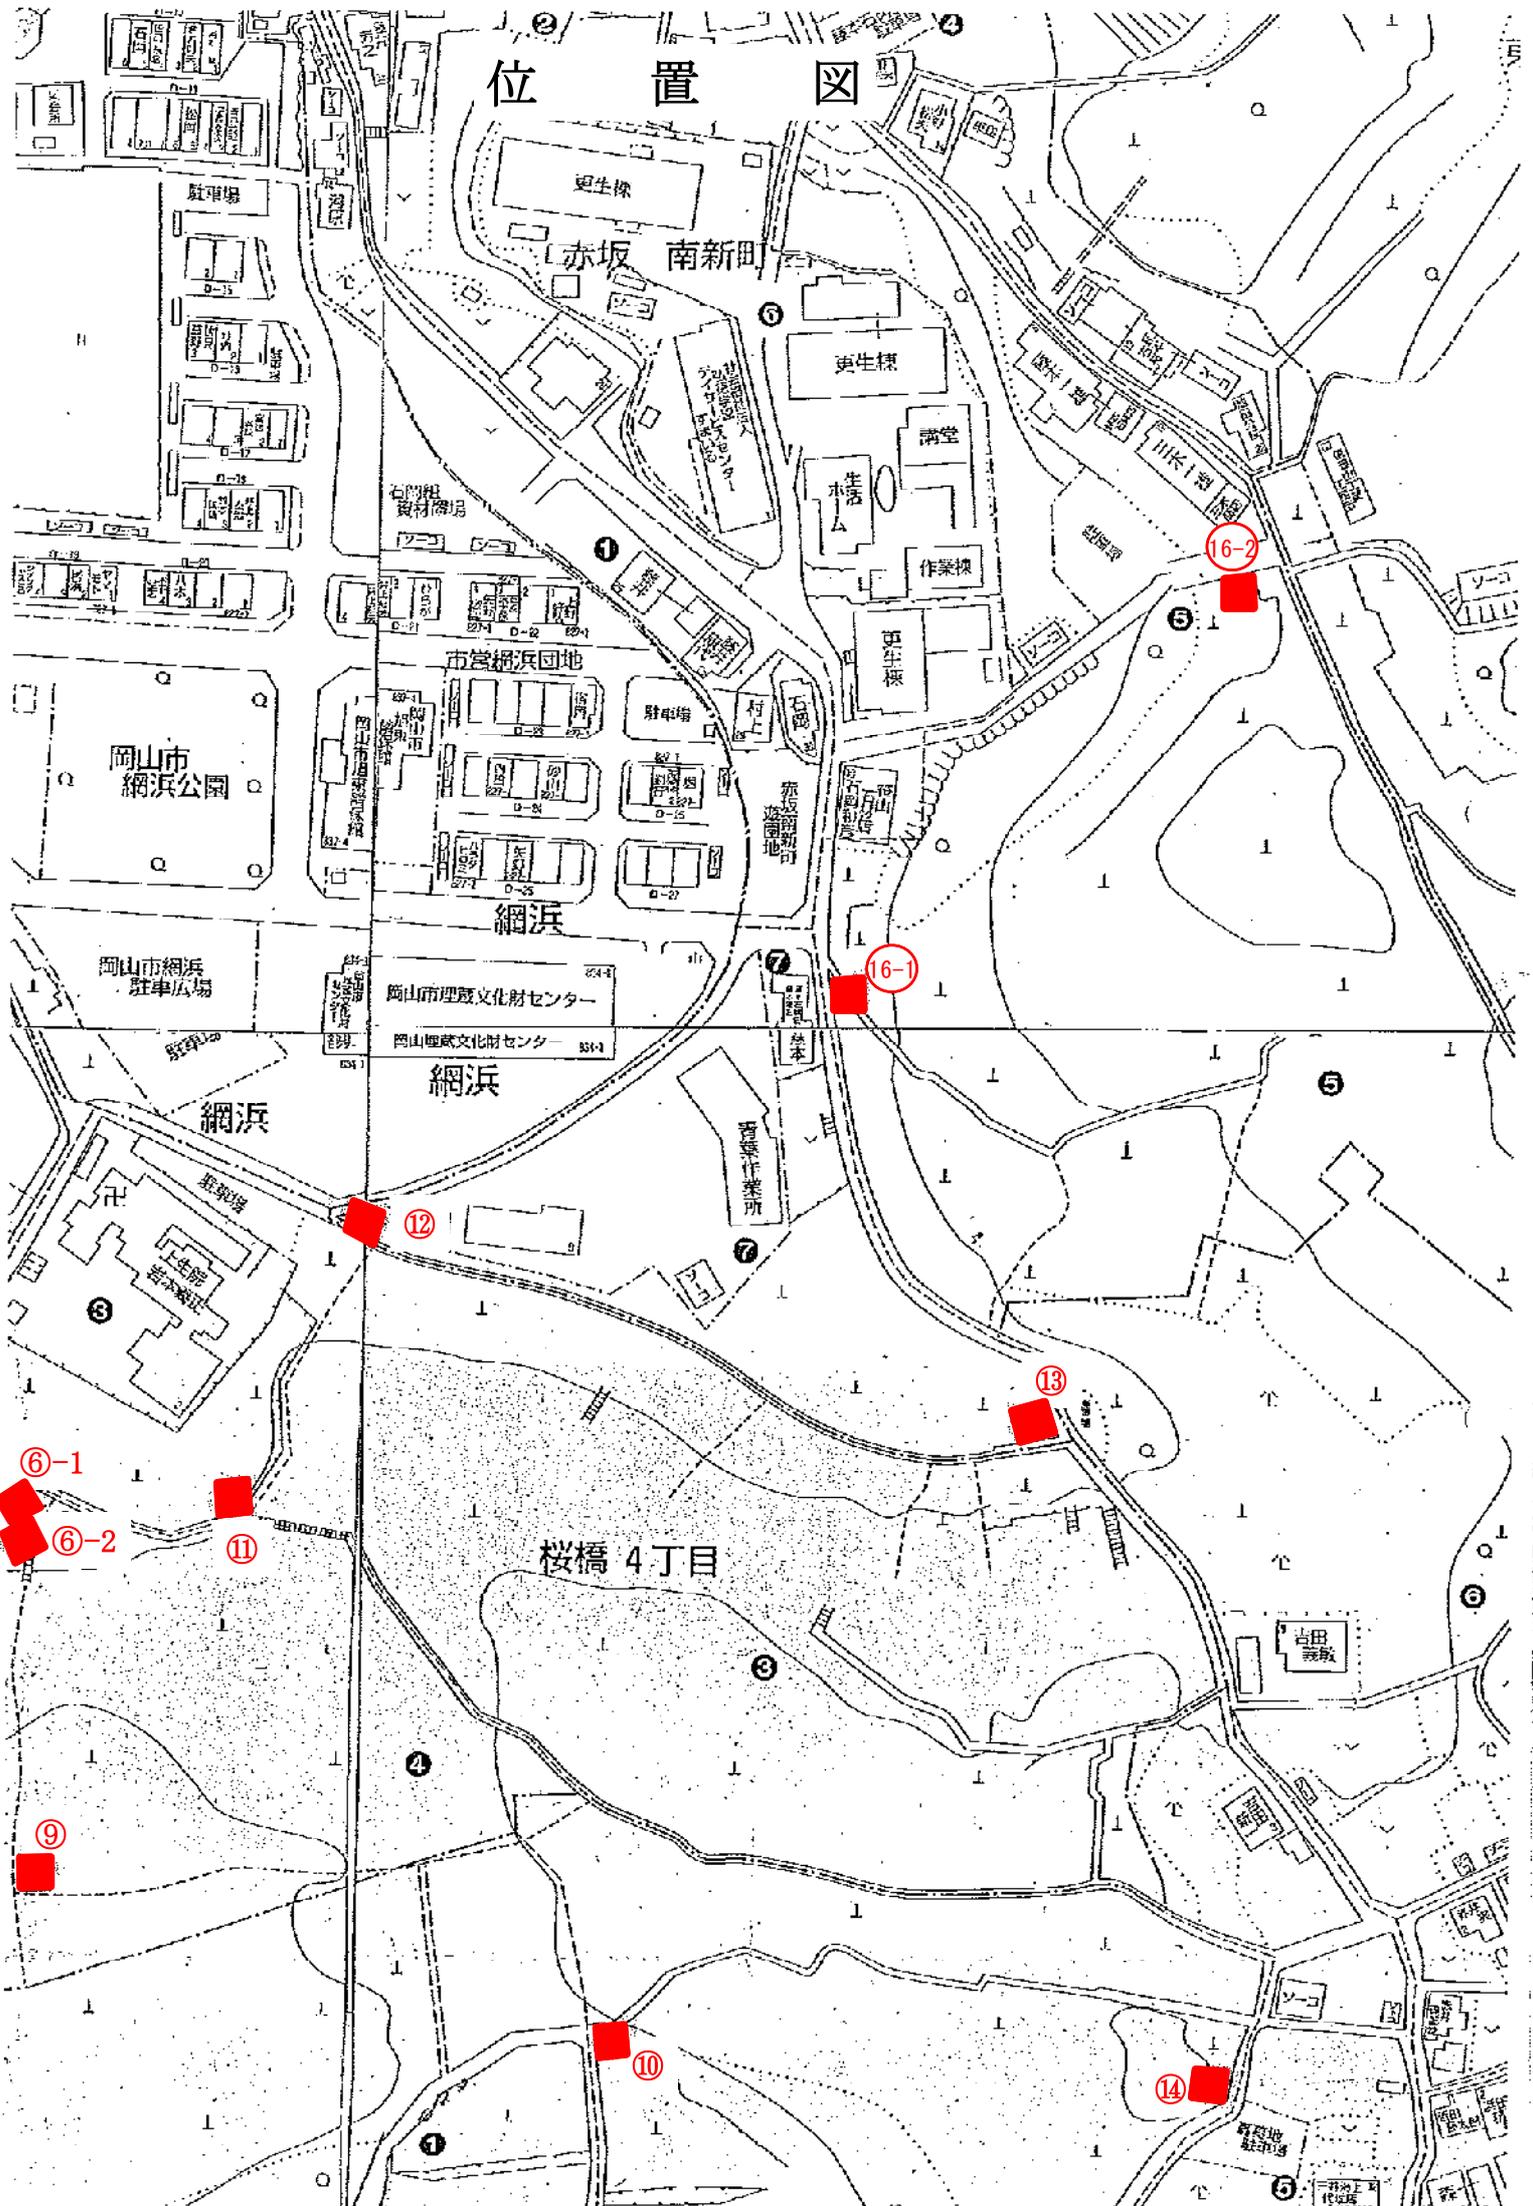

更生棟
赤坂 南新町

更生棟

生活棟

講堂

作業棟

衛生棟

岡山市
網浜公園

市営網浜団地

網浜

岡山市網浜
駐車広場

岡山市理蔵文化財センター

岡山理蔵文化財センター

網浜

網浜

桜橋 4丁目

吉田
義教

14

16-1

16-2

12

13

11


6-1

6-2

9


10

位置図

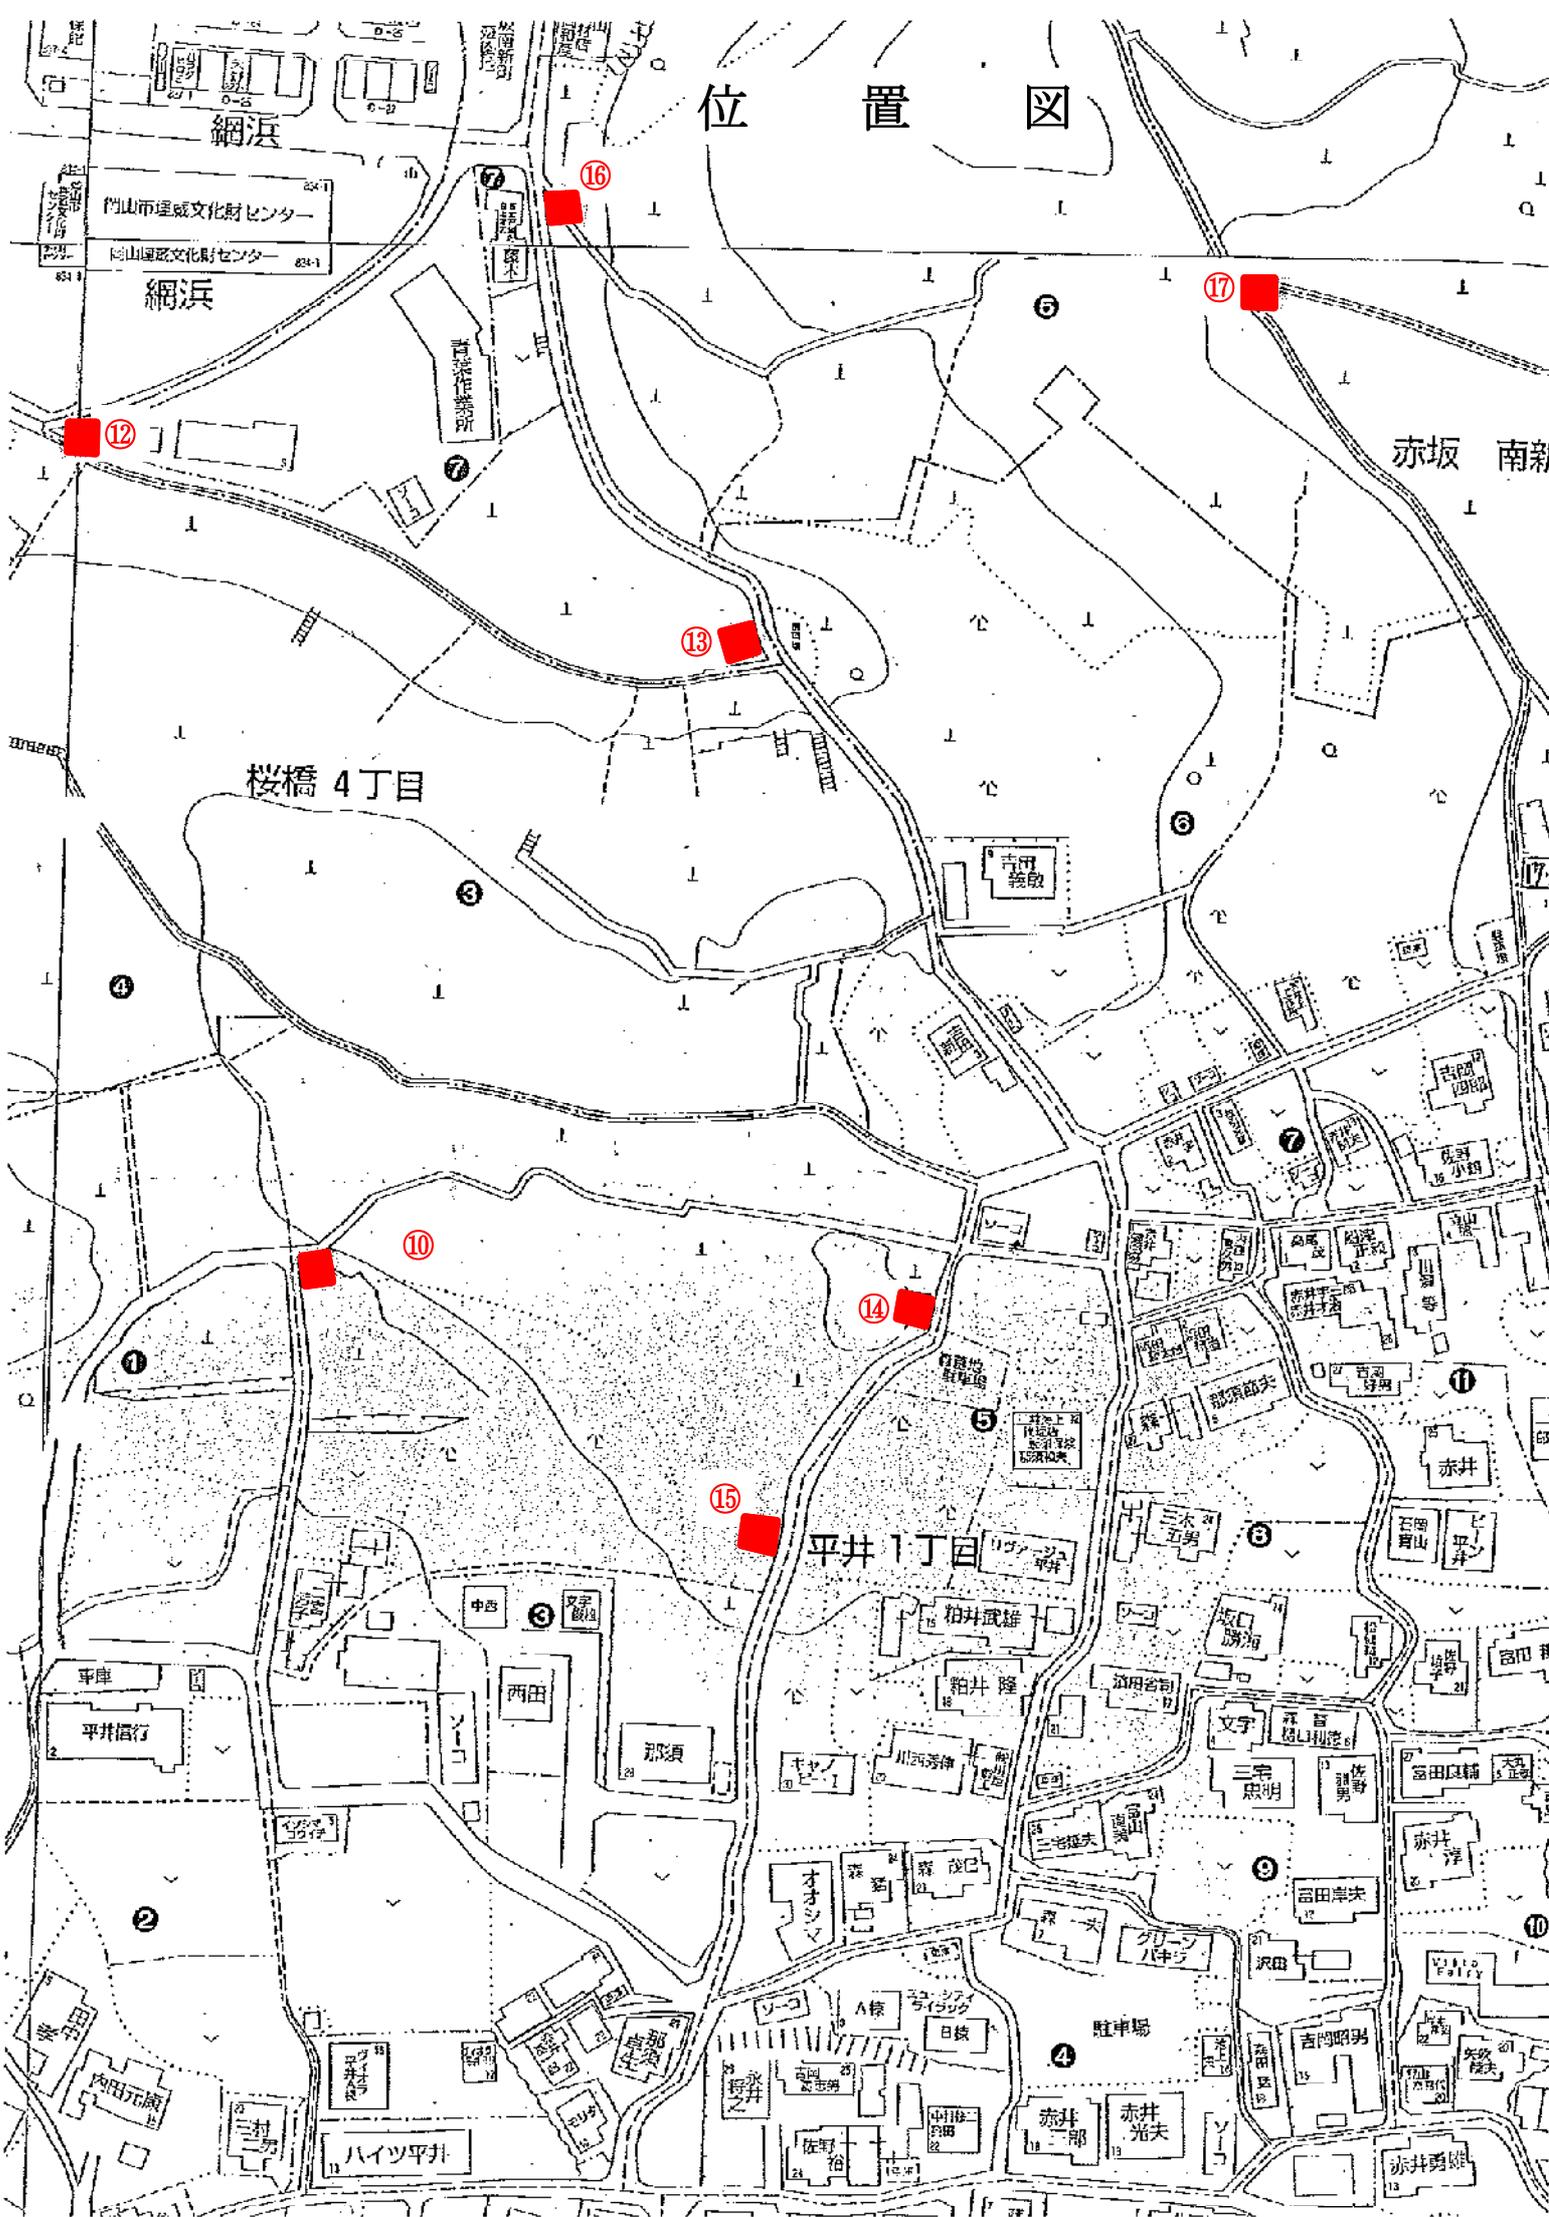


東山4丁目


位置図

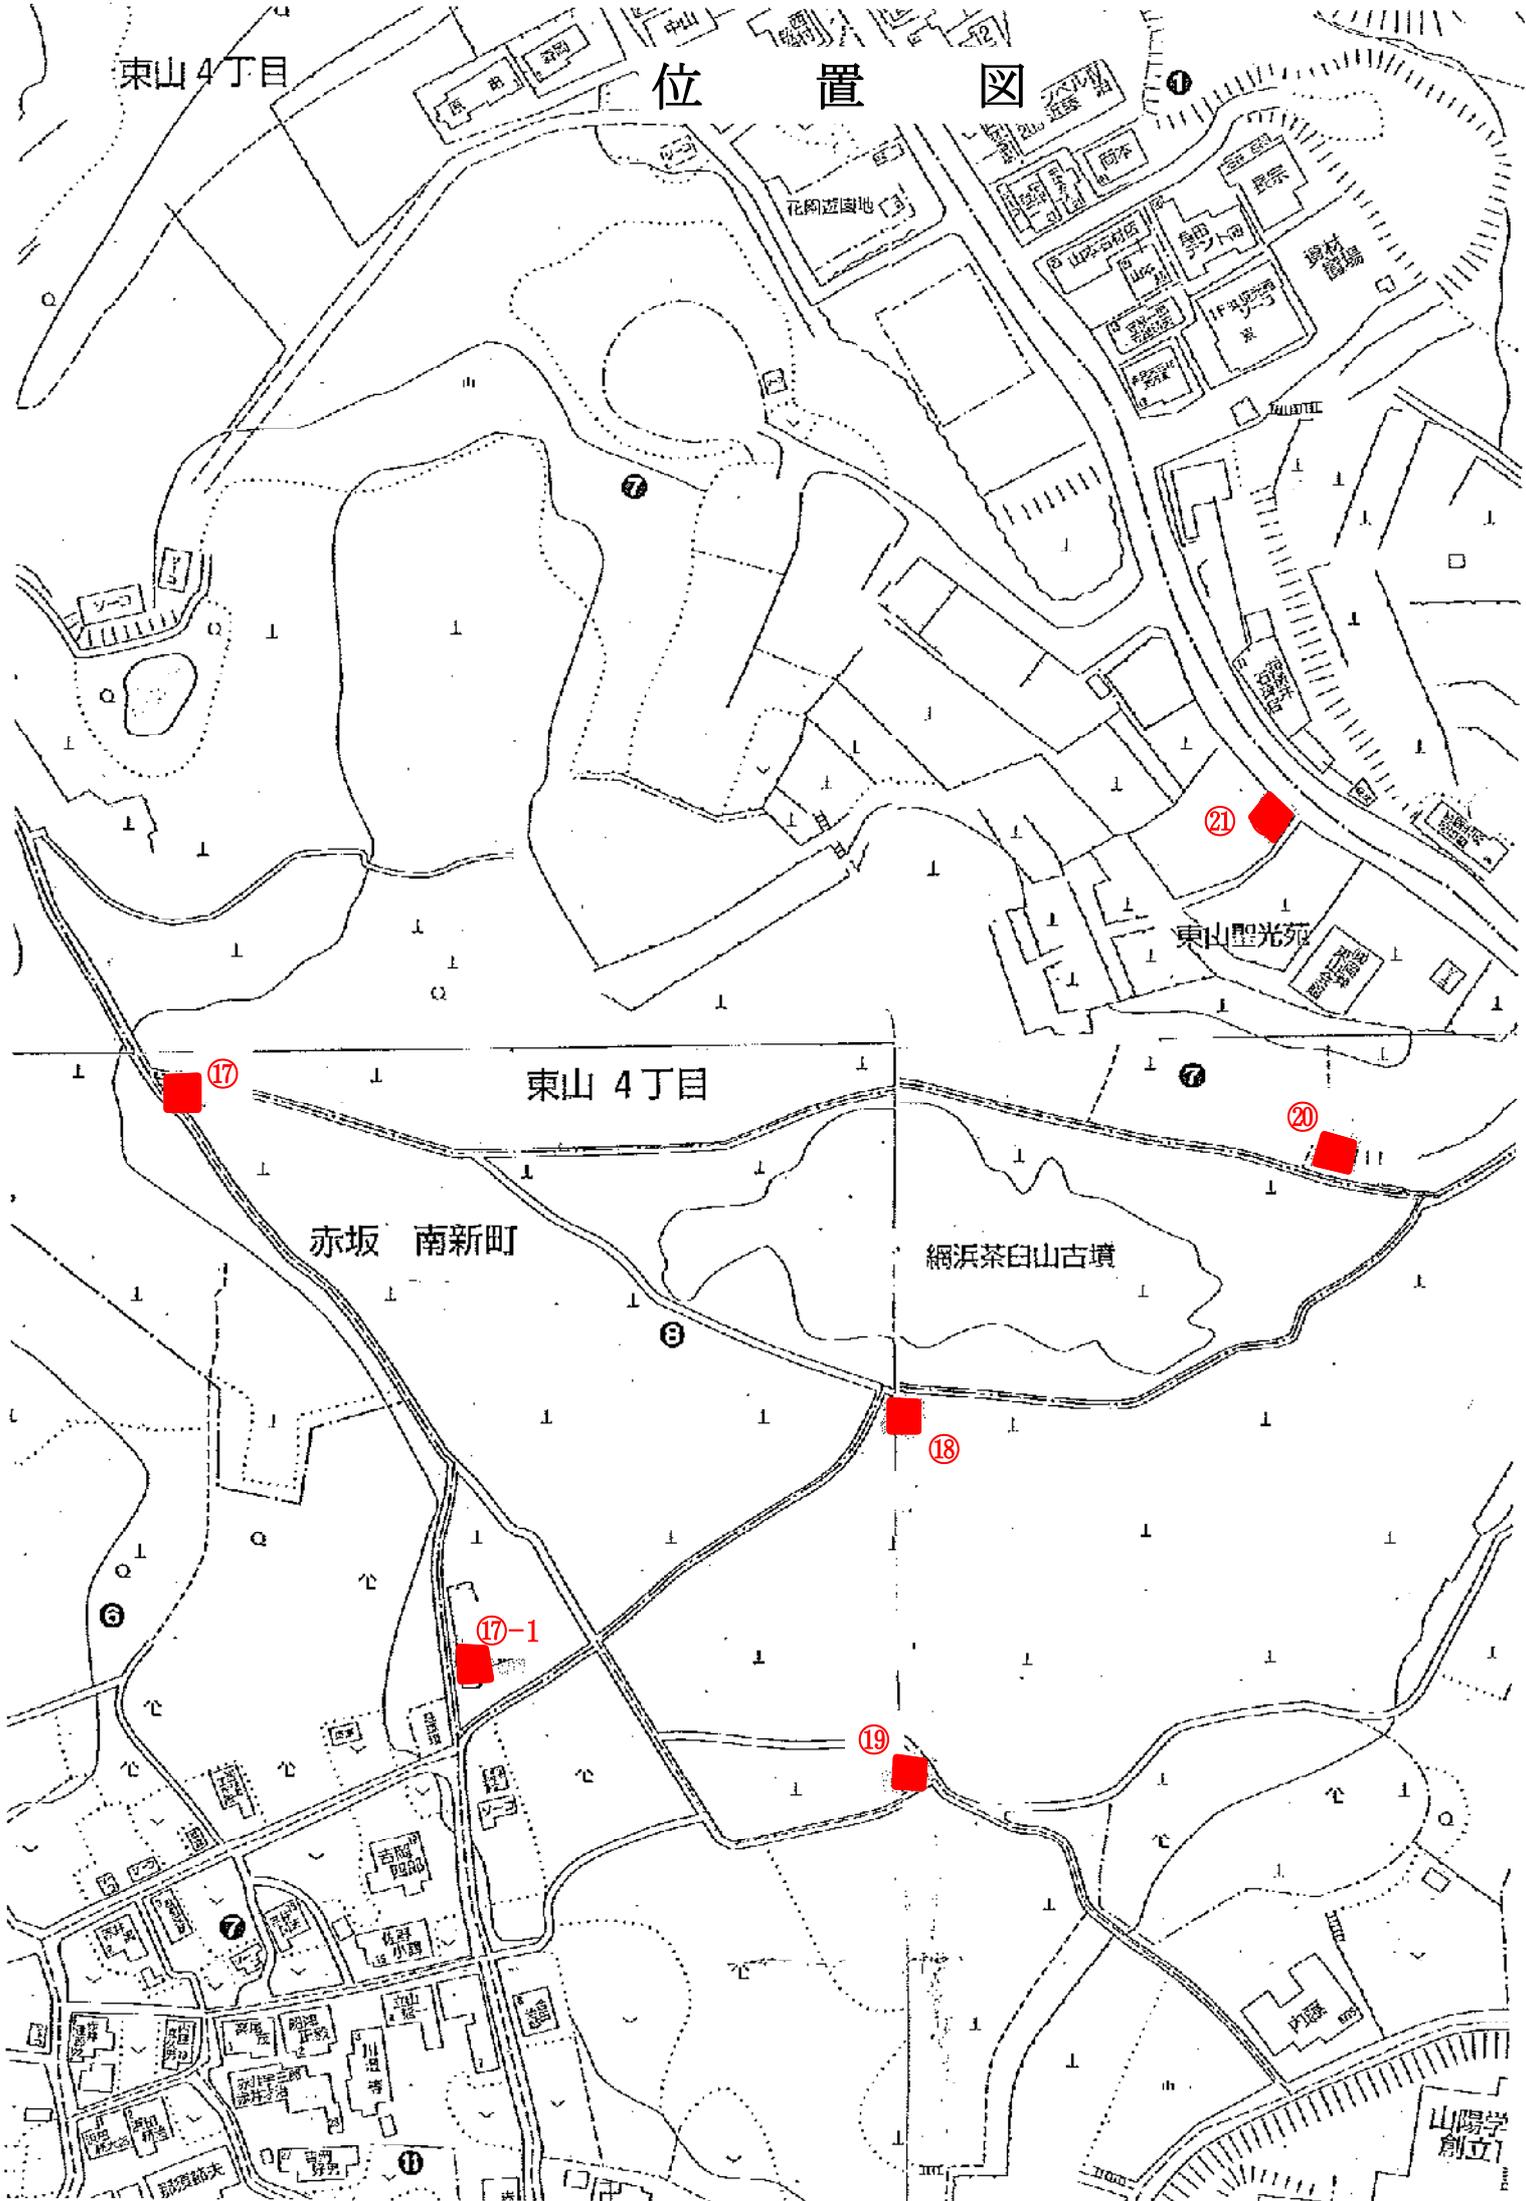

位置図

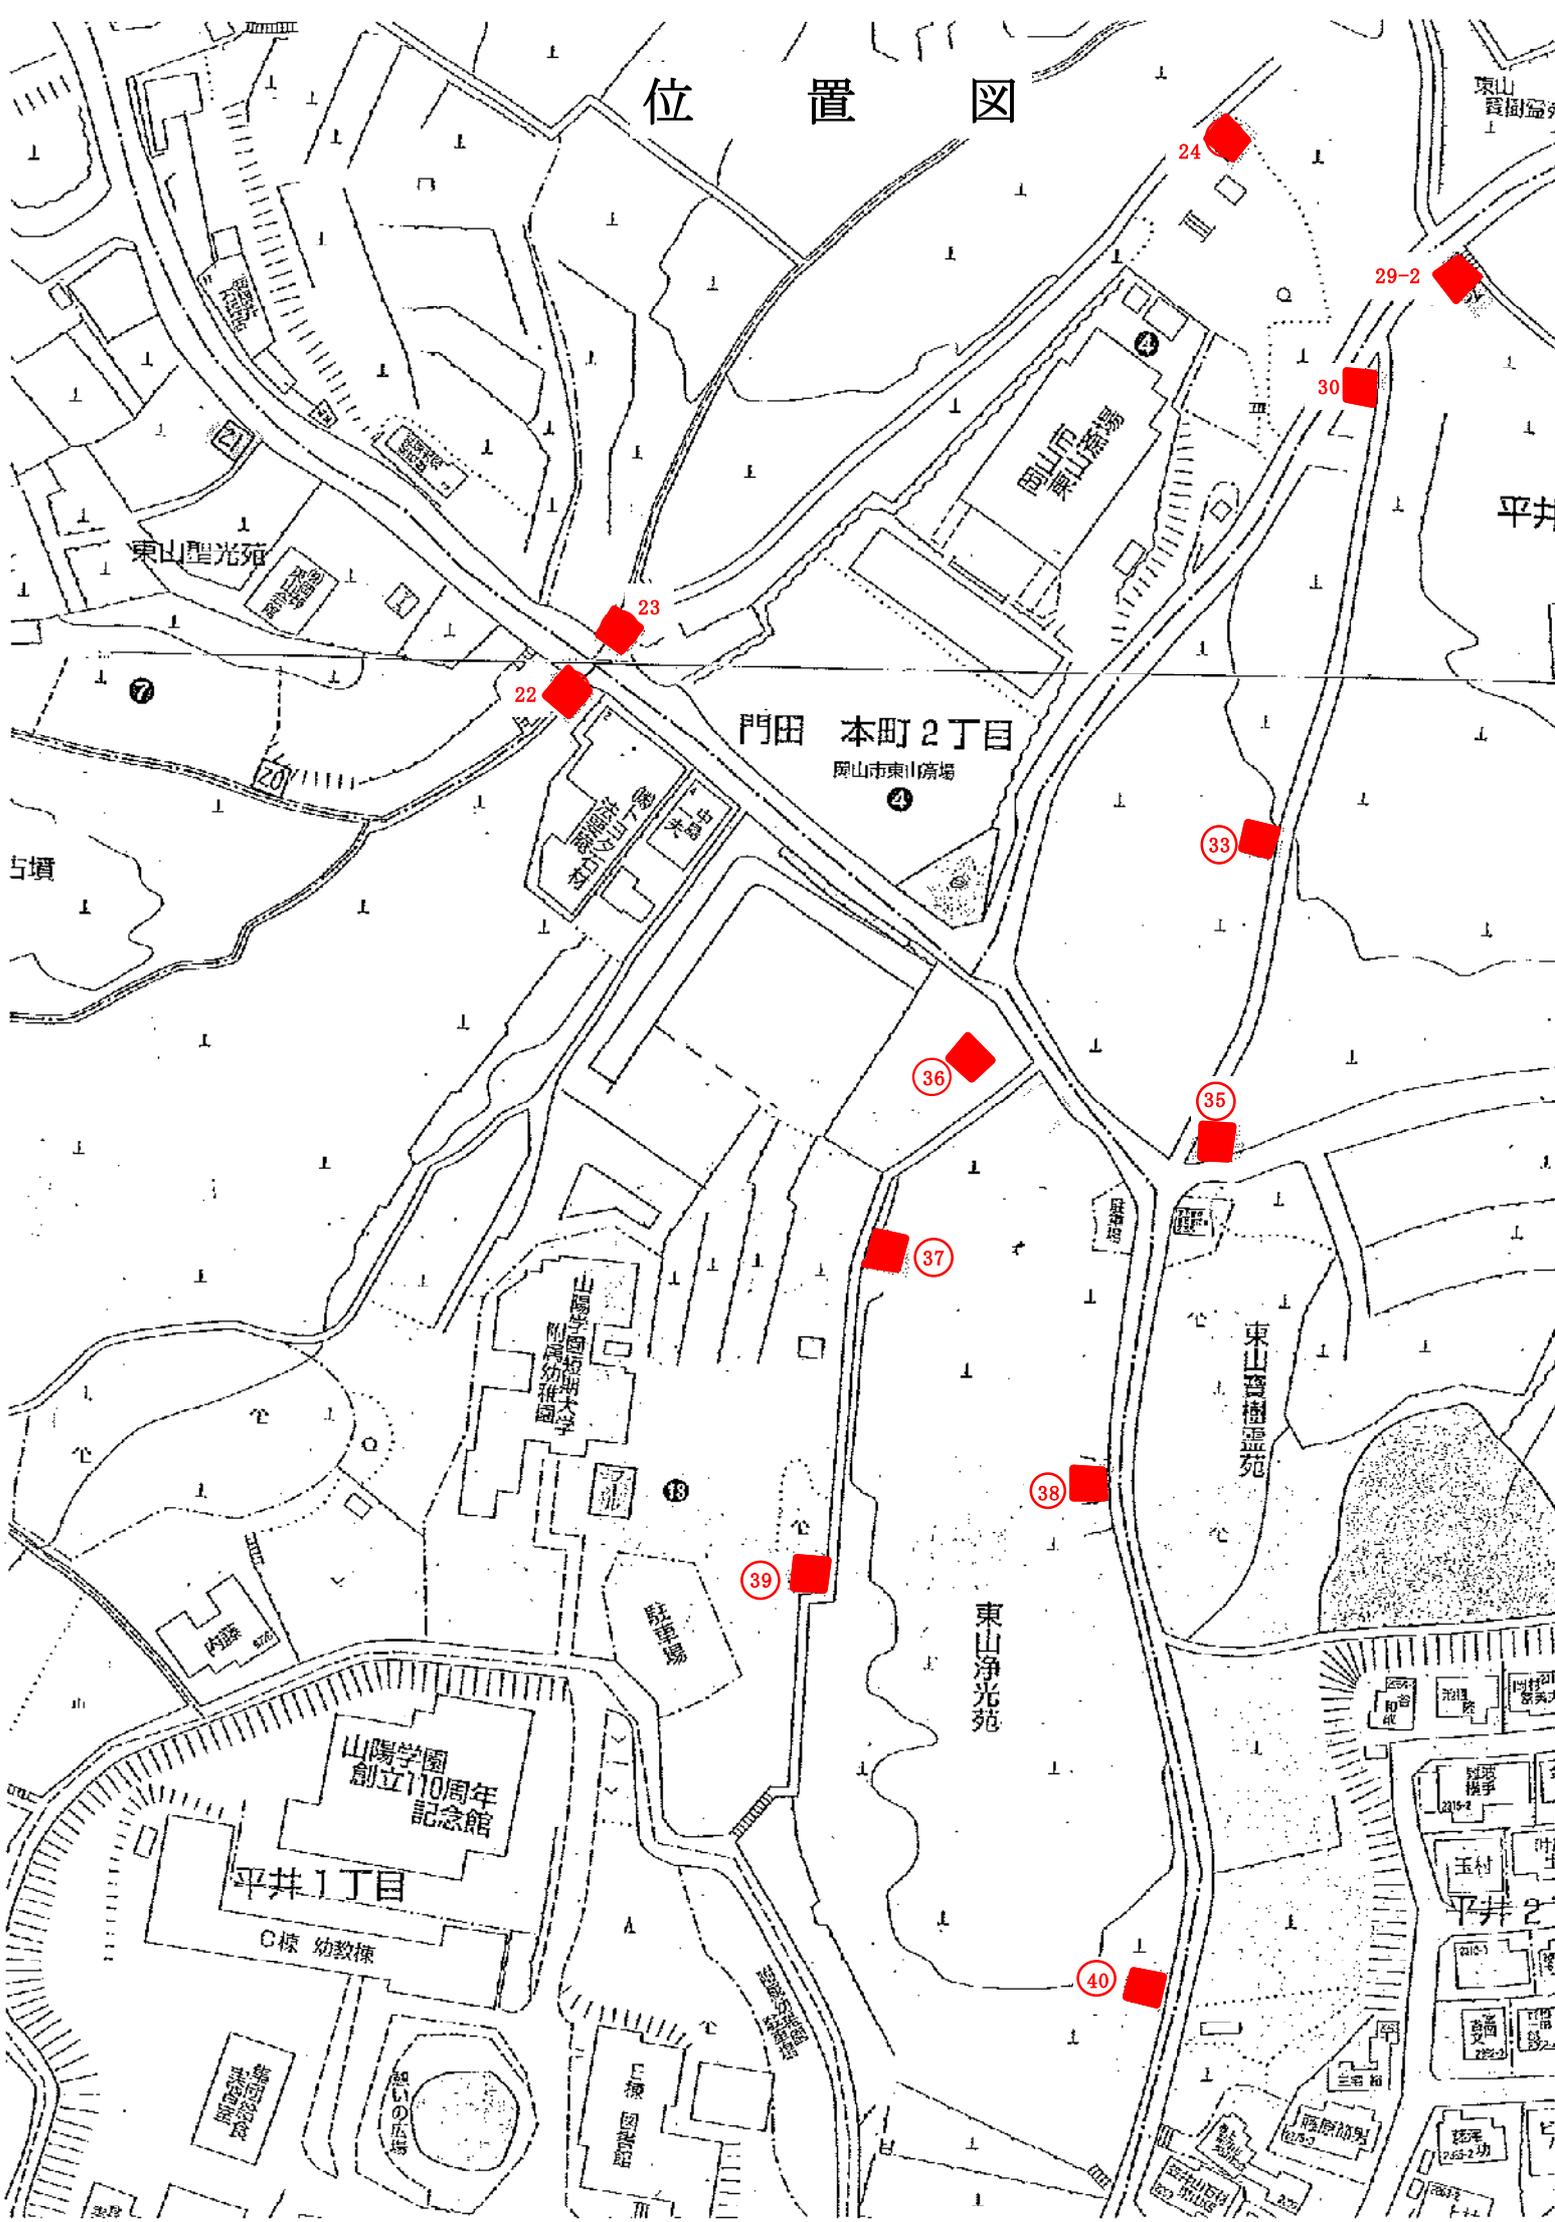

位置図

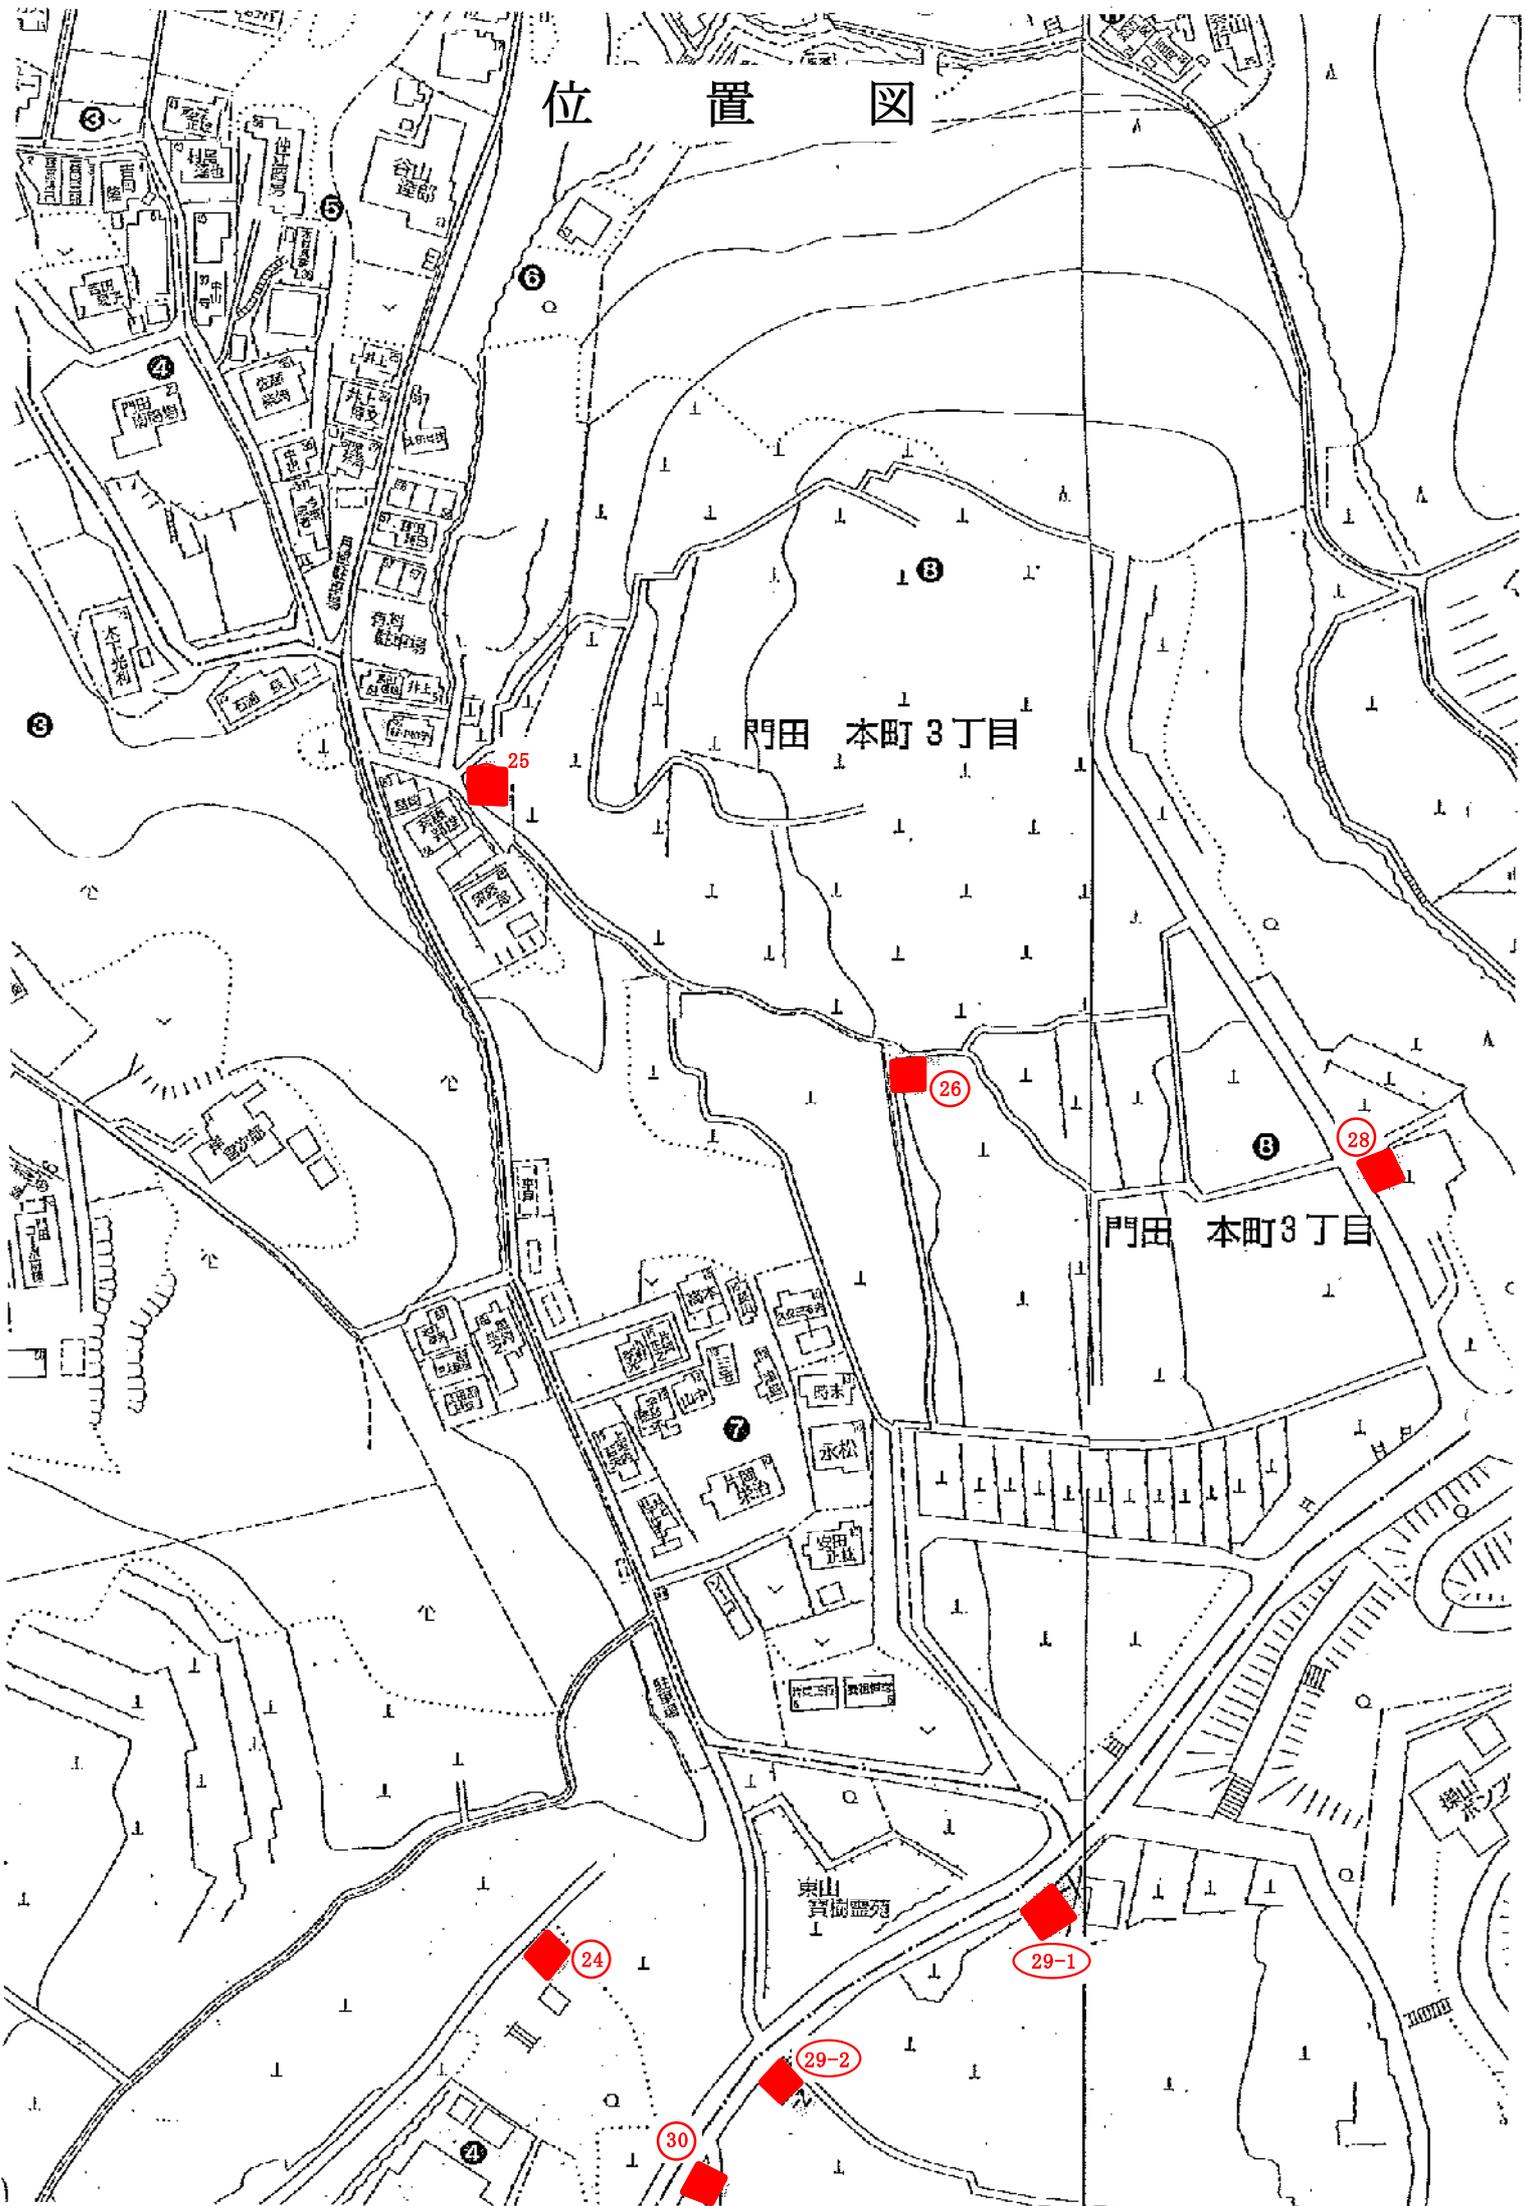

門田 本町3丁目

門田 本町3丁目

東山 賀樹霊苑

樂山 宗之

25

26

28


24

29-1

29-2

30

位置図

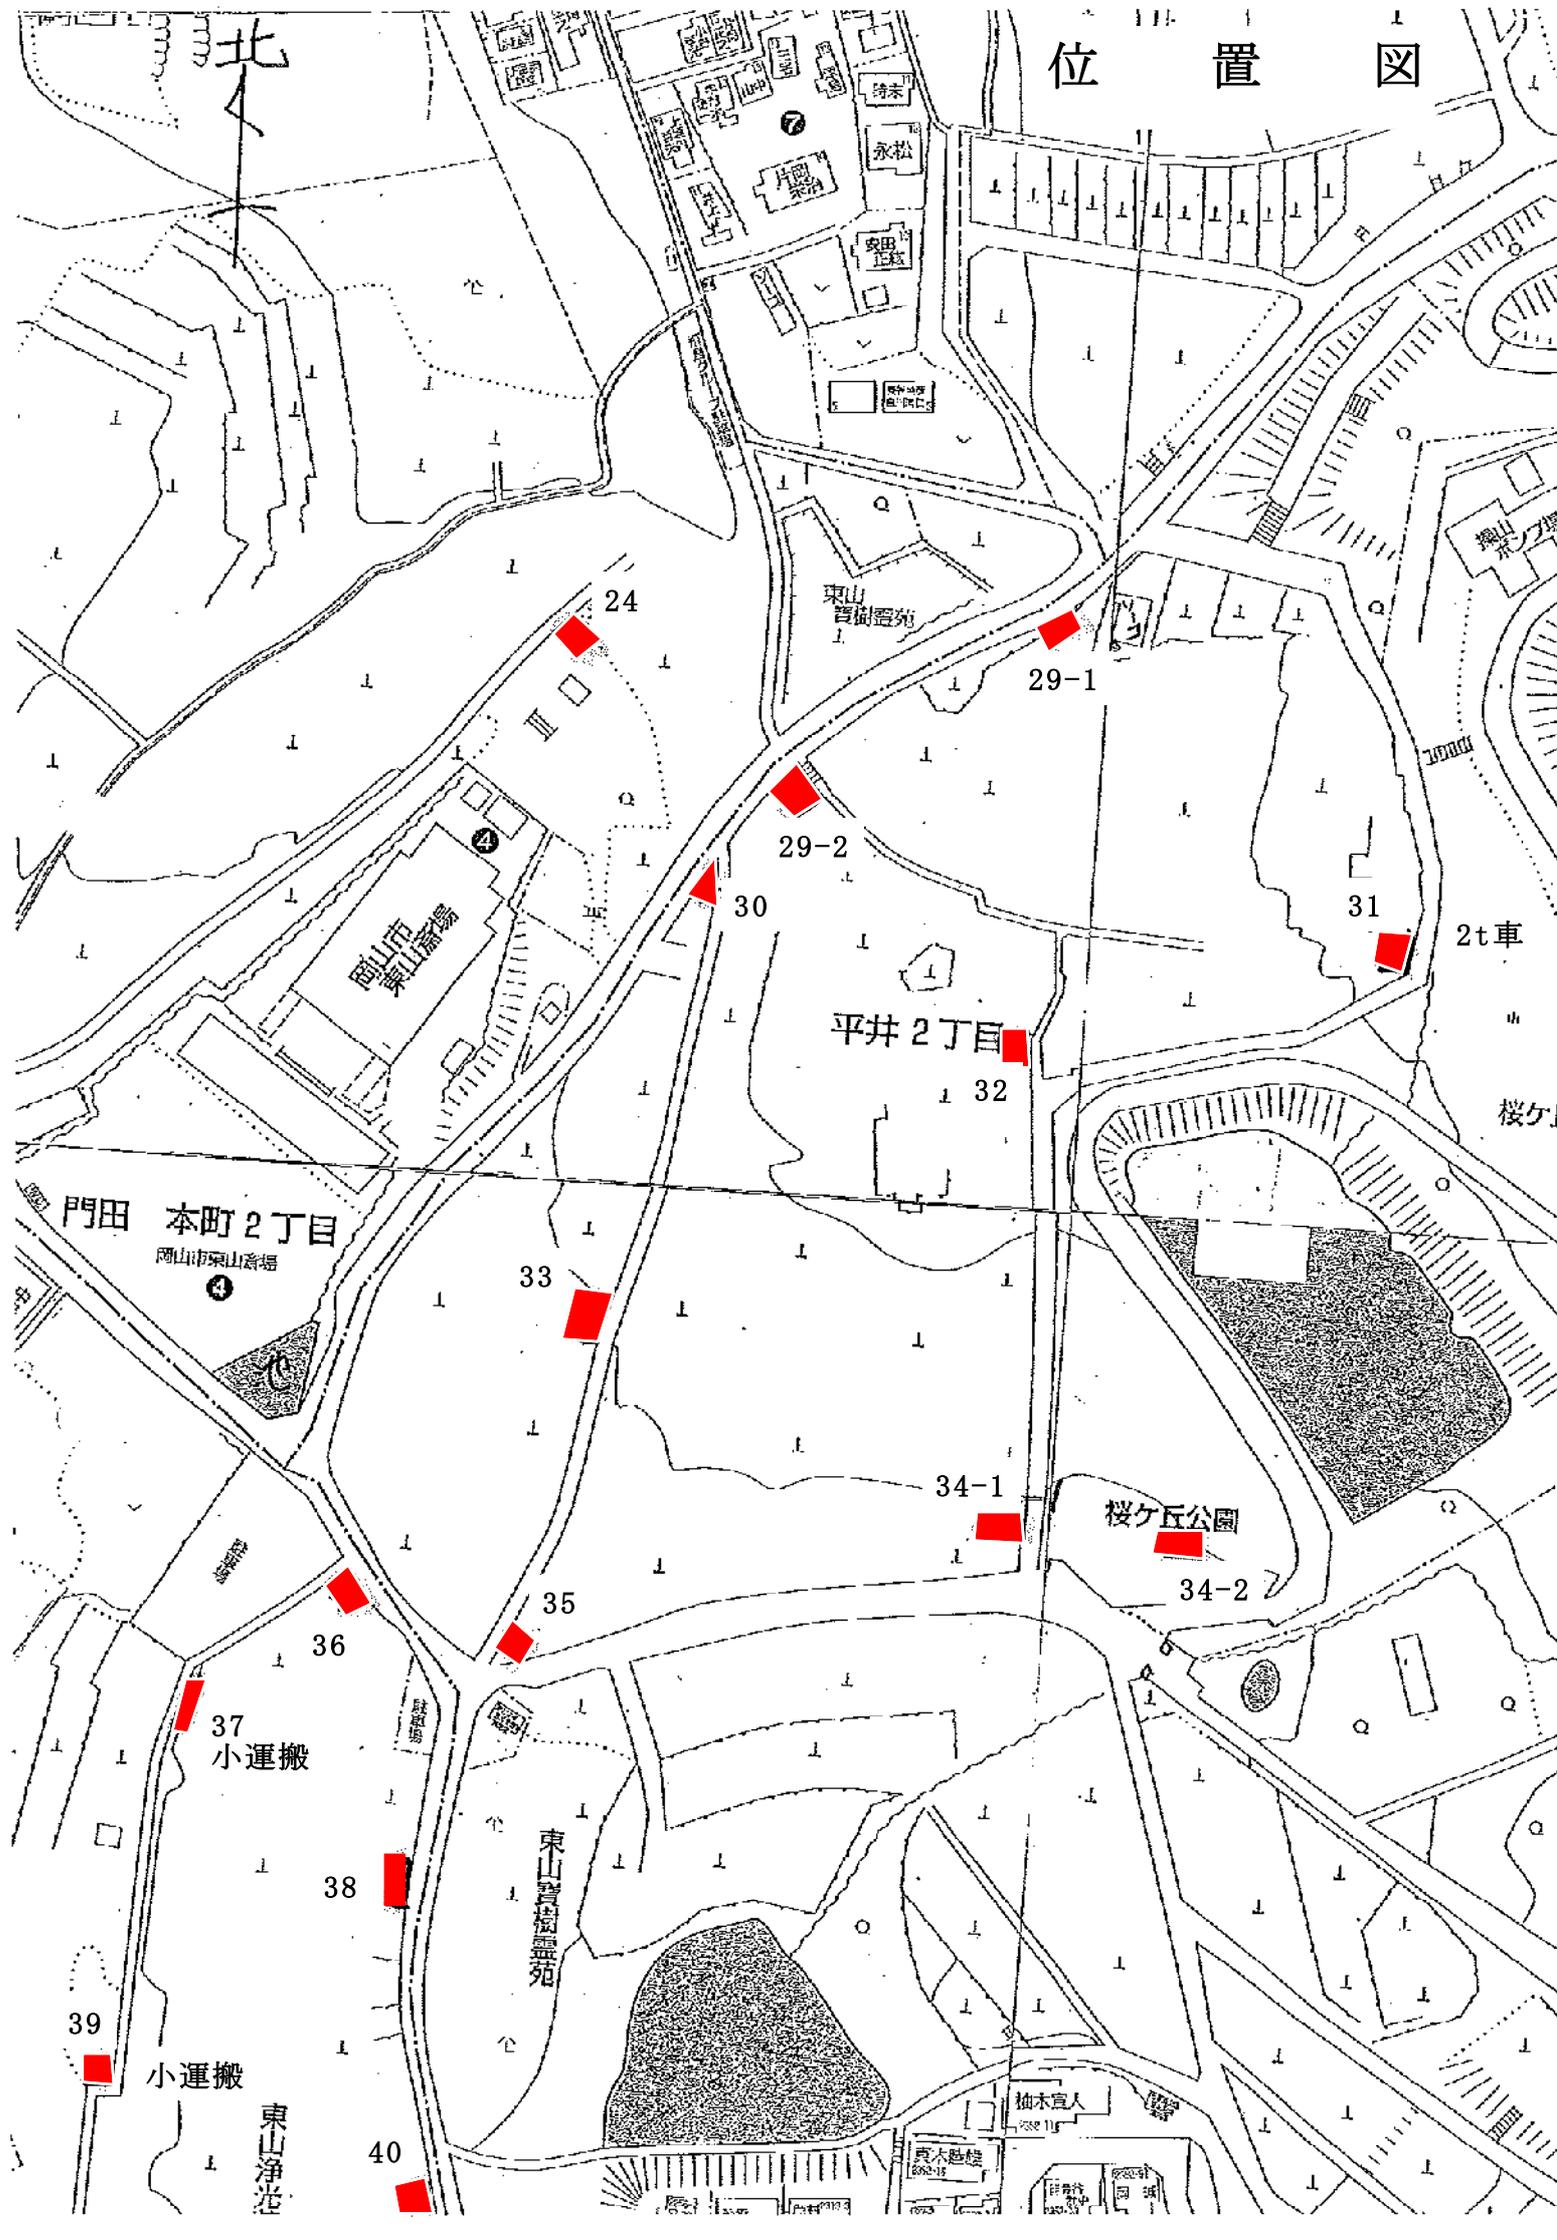


位置図

体育館

うめ寮

さくら寮

調理棟

大 県立成徳学校

米山会館
さざんか寮

いちよう寮

かえで寮

東山聖光苑

43-1

43-2

41-1

平井2丁目

41-2

42

44

山本

征本
山田

目月

洪水
調整池

