




| | |
|---------------------------------|----------------------------|
| 図名 | 旭西排水センター 浄化センター・ポンプ場位置図 |
| | |
| | |
| 令和 年 月 日 | No. 1 |
| 岡山市下水道河川局下水道施設管理課 (旭西排水センター) | |

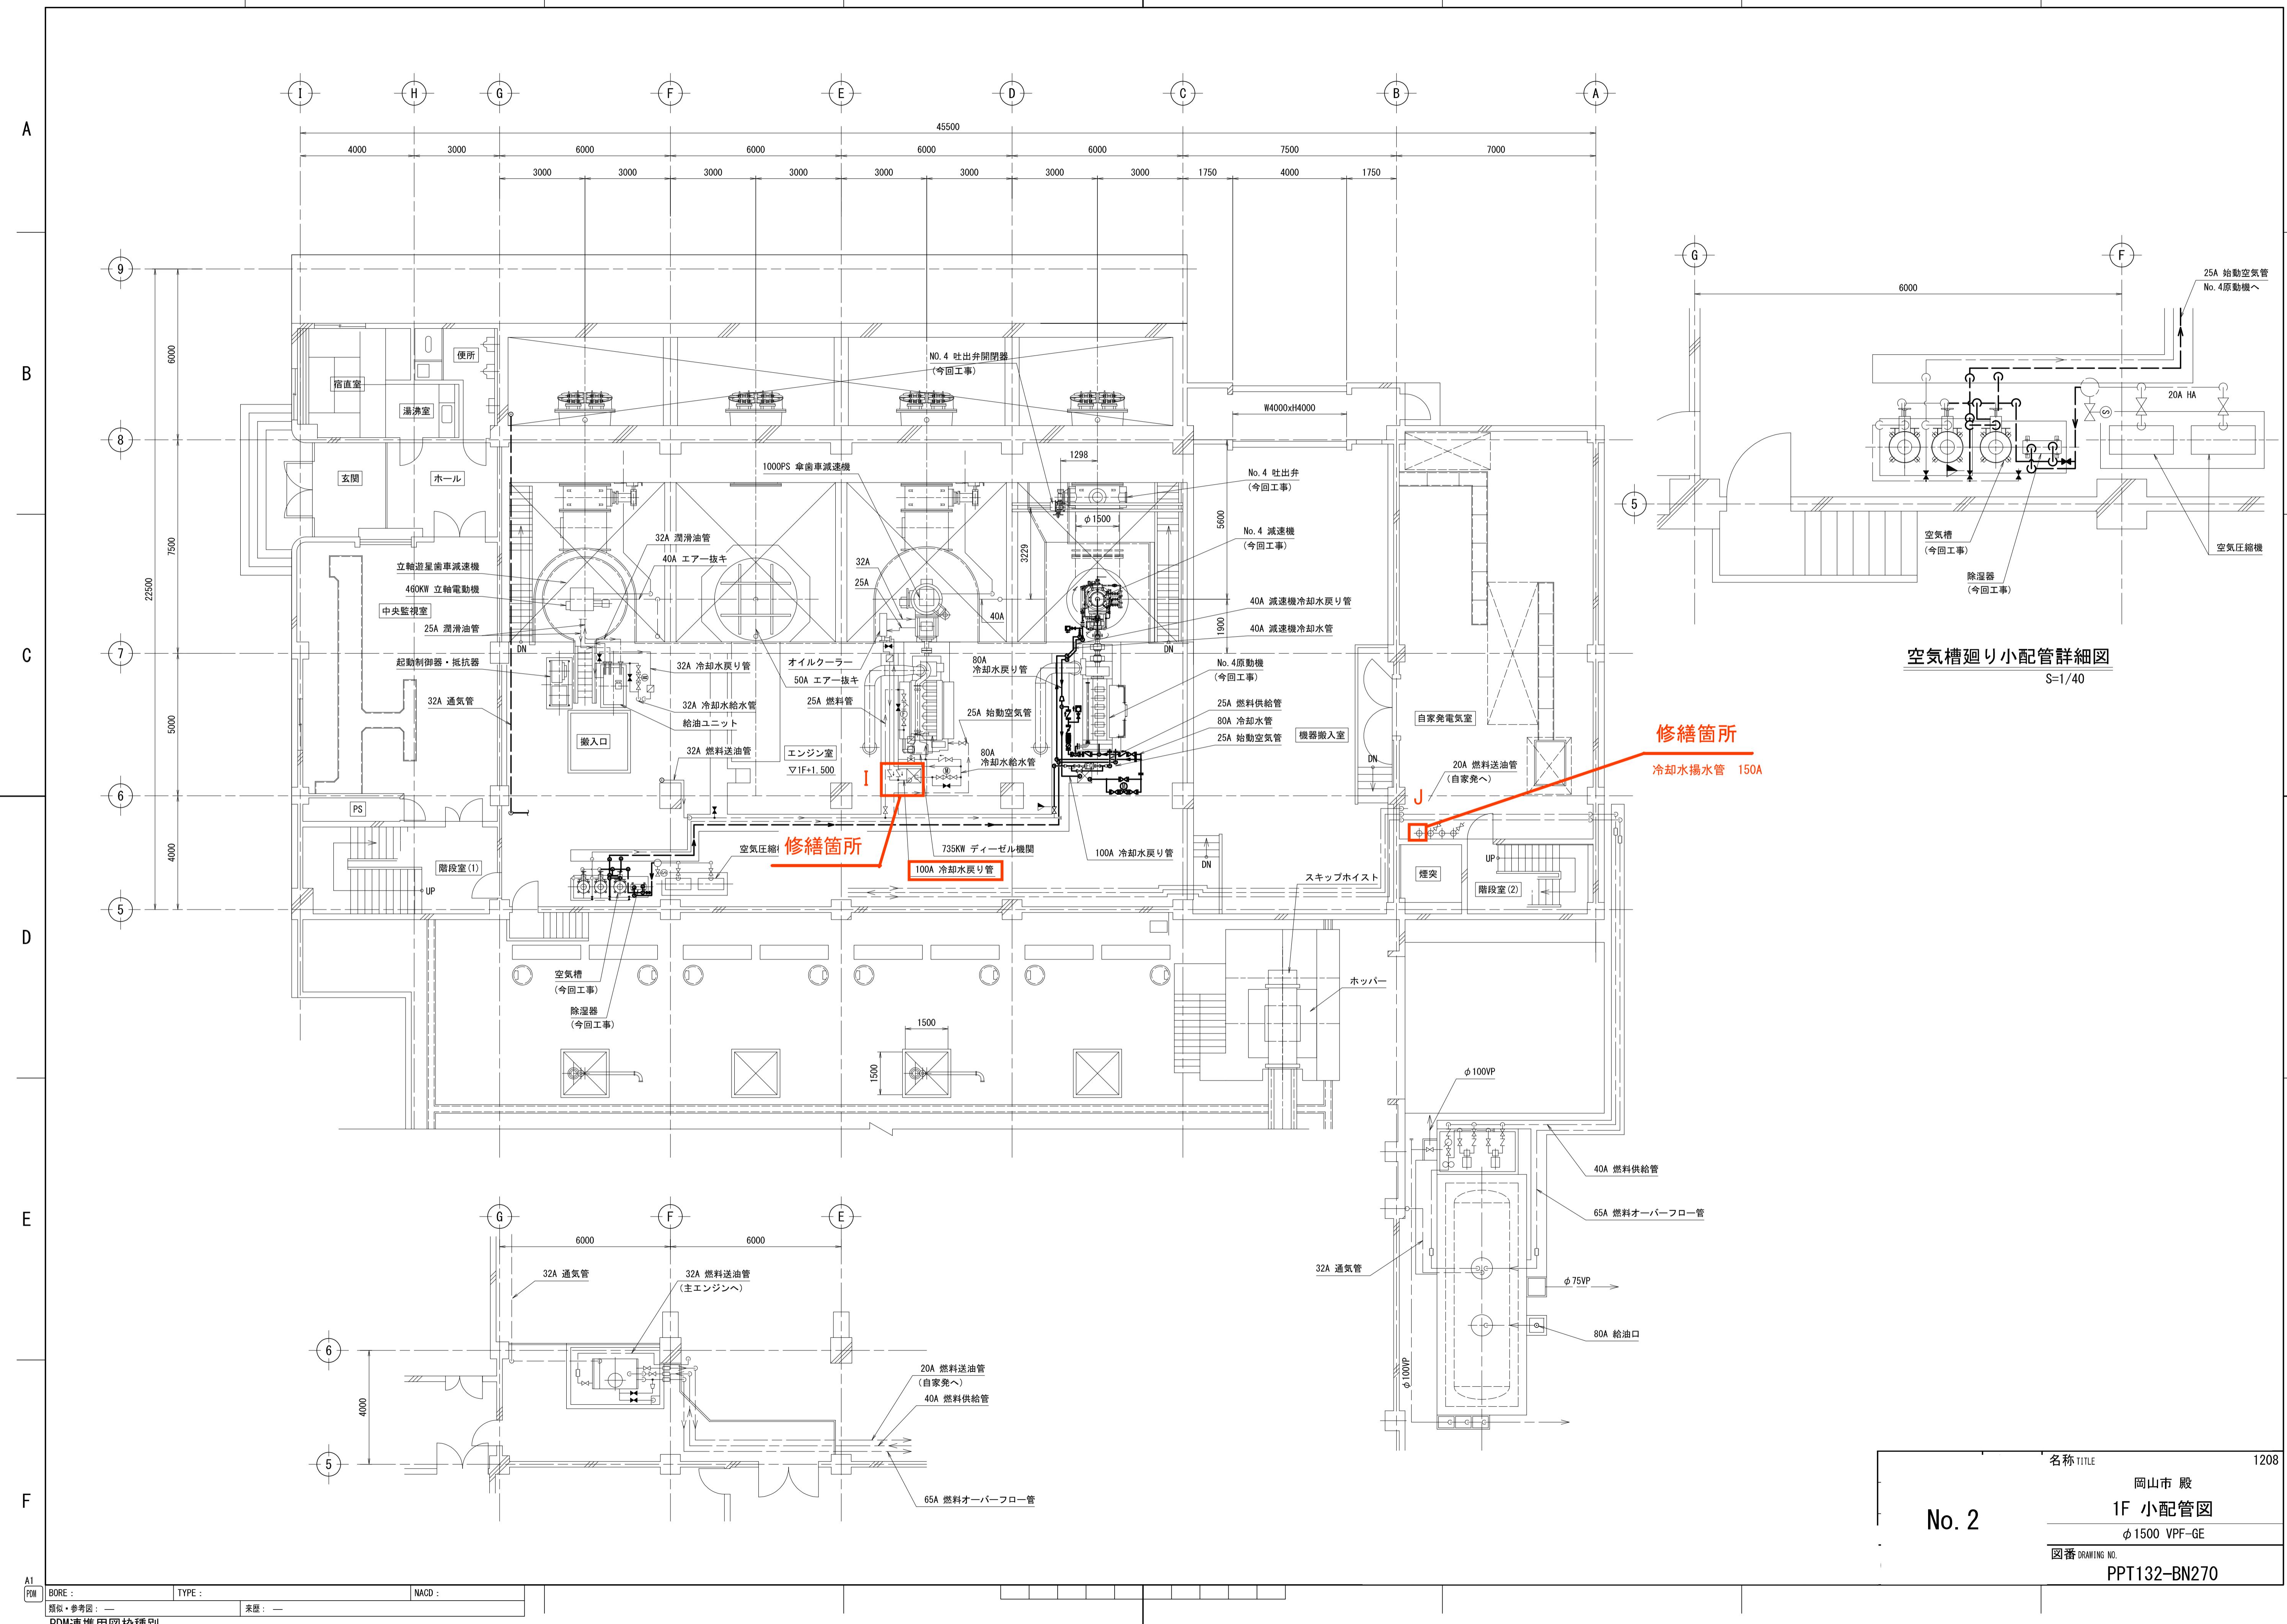



A

B


G

D

E

F

A

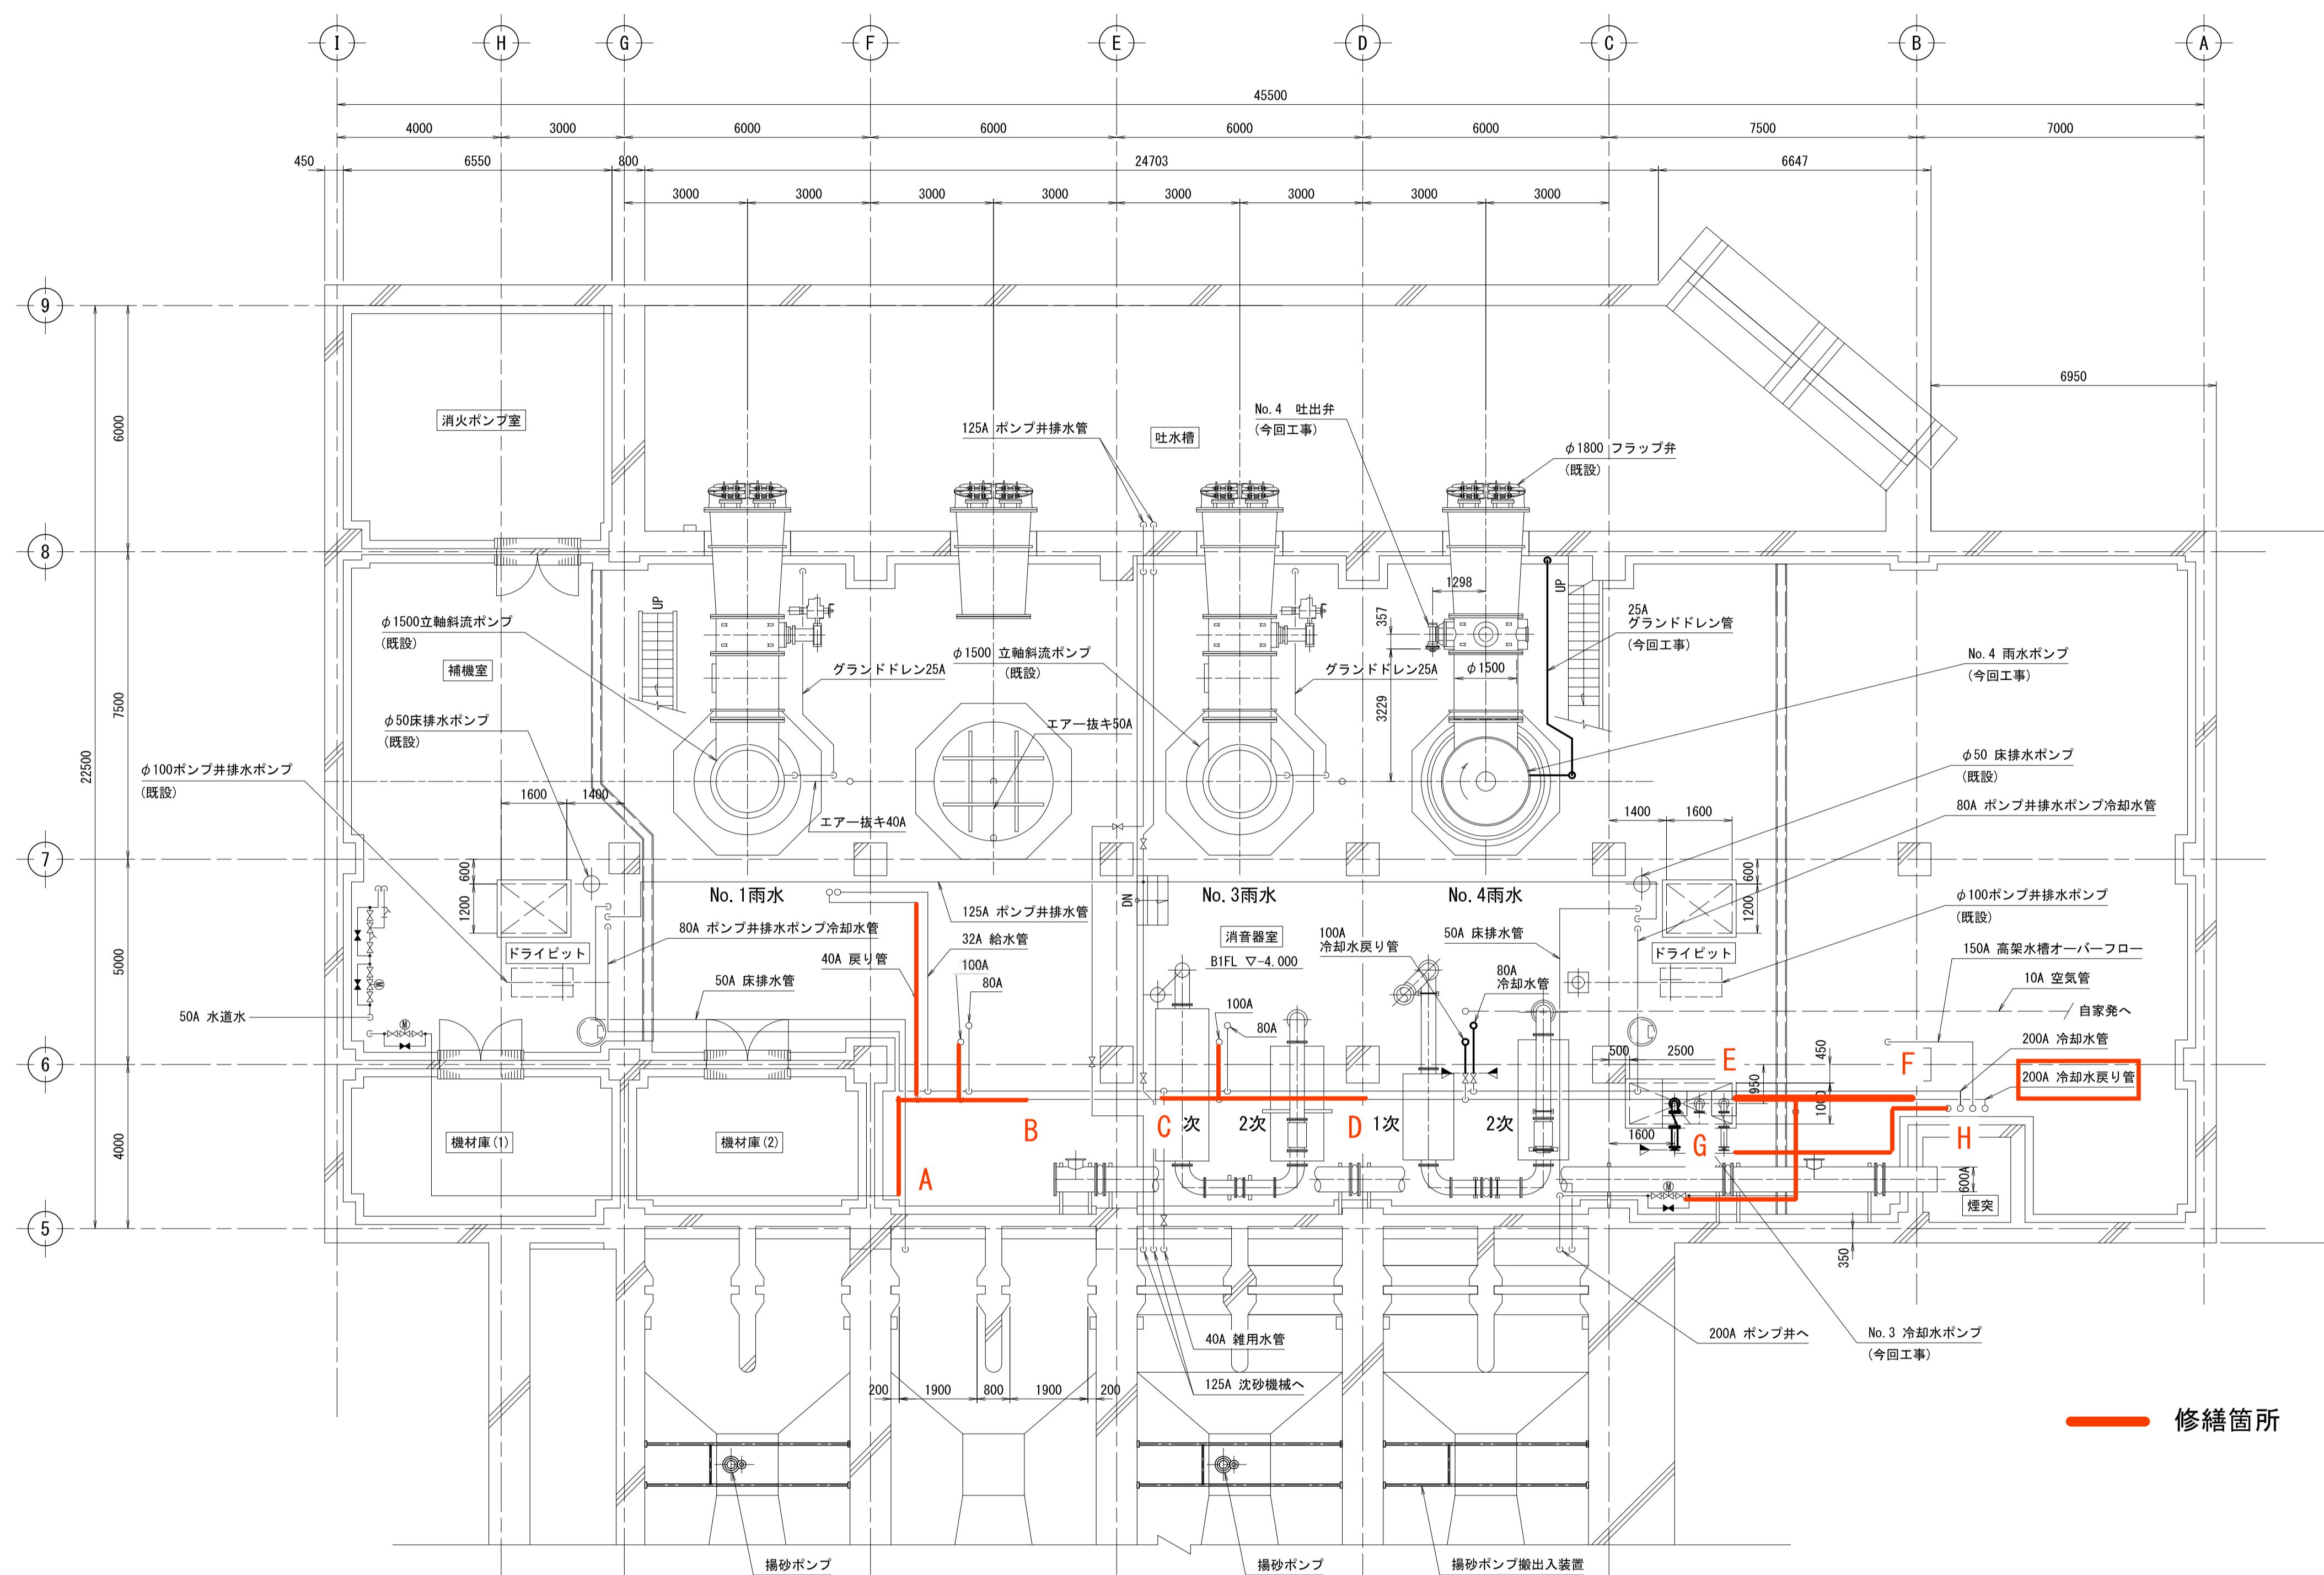

名称 TITLE

岡山市 殿

1209





PPT132-BN271

1102 DR27

※注記
 ① 鋼管・継手等材質はSUS304とする。
 ② フランジは全て10KFFとする。
 ③ 赤丸部は現地溶接箇所とする。
 ④ ※箇所は絶縁とする。

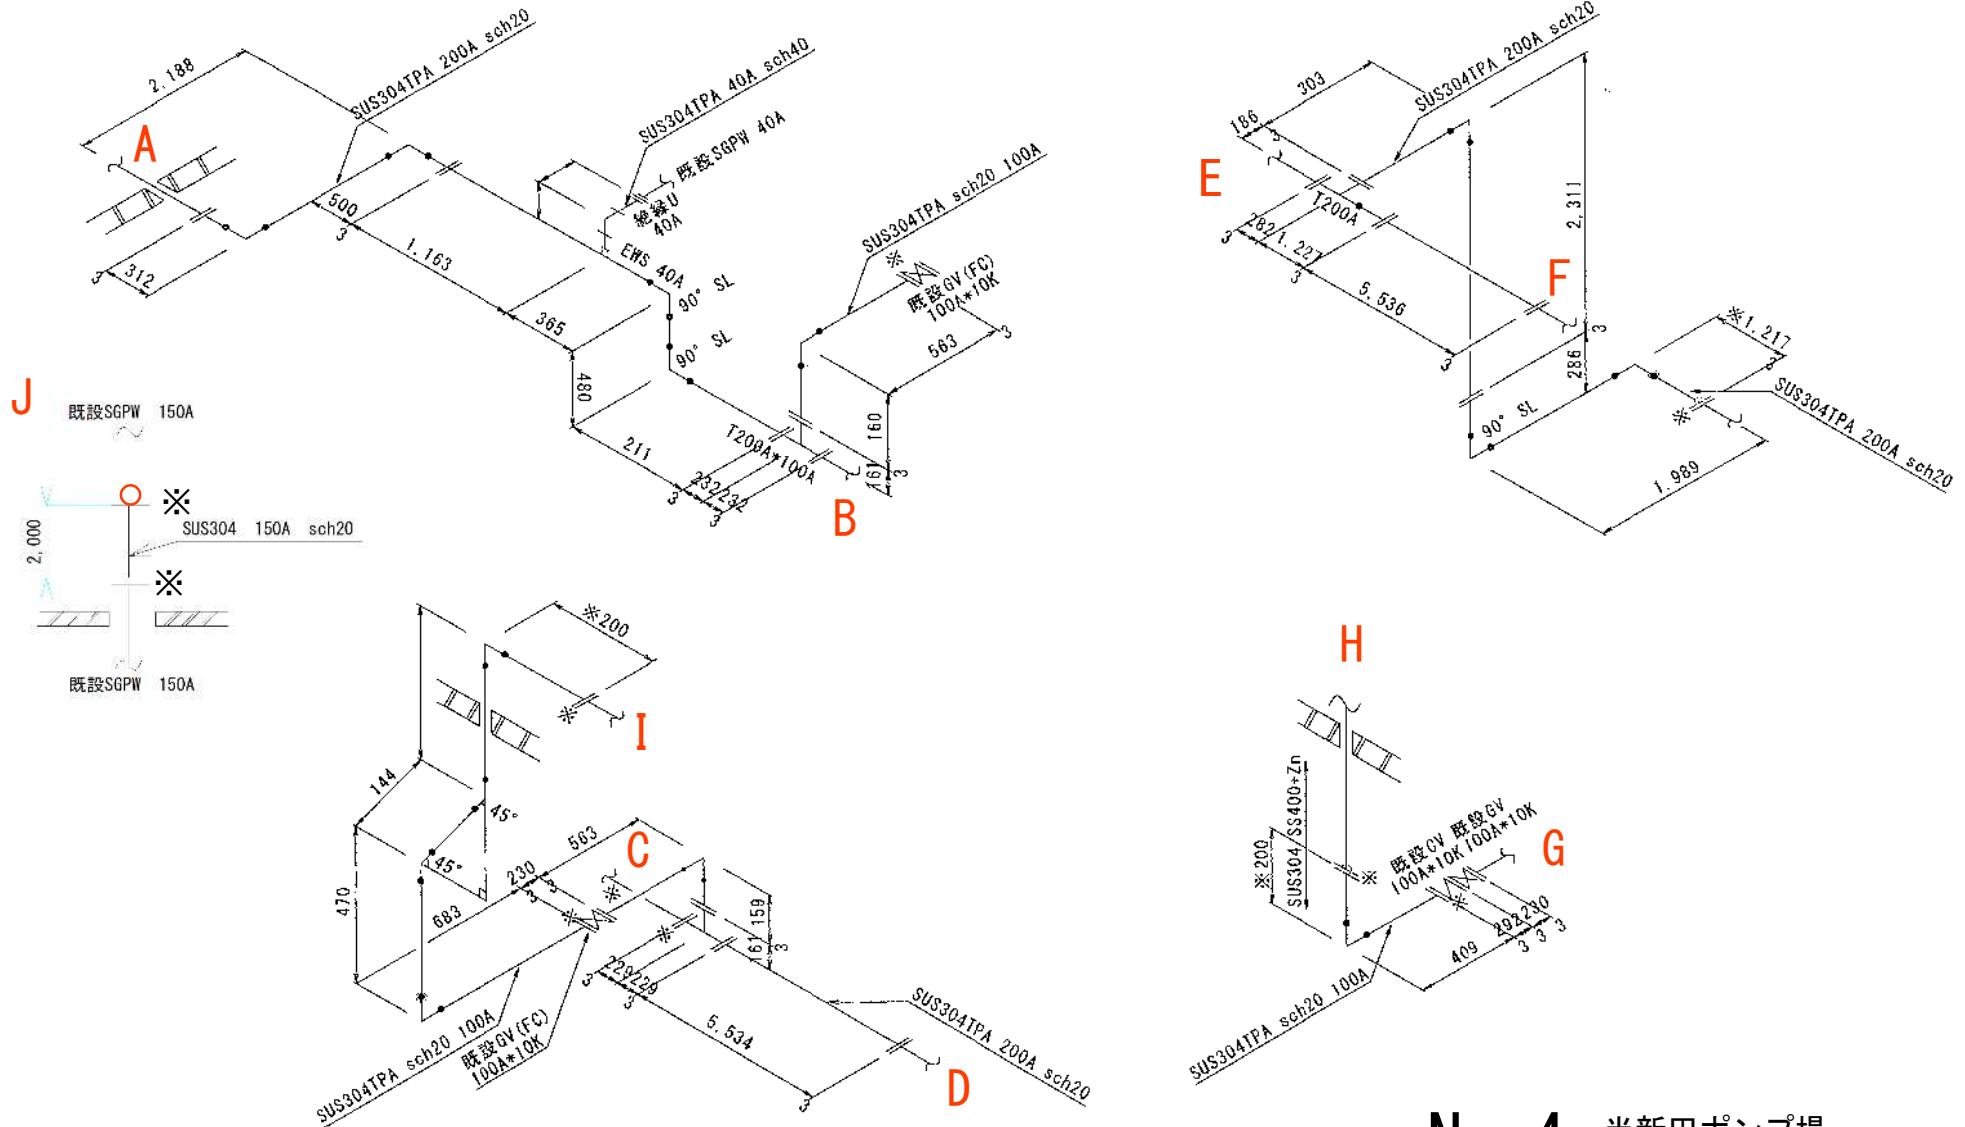

No. 4 当新田ポンプ場
冷却水配管スケルトン図