
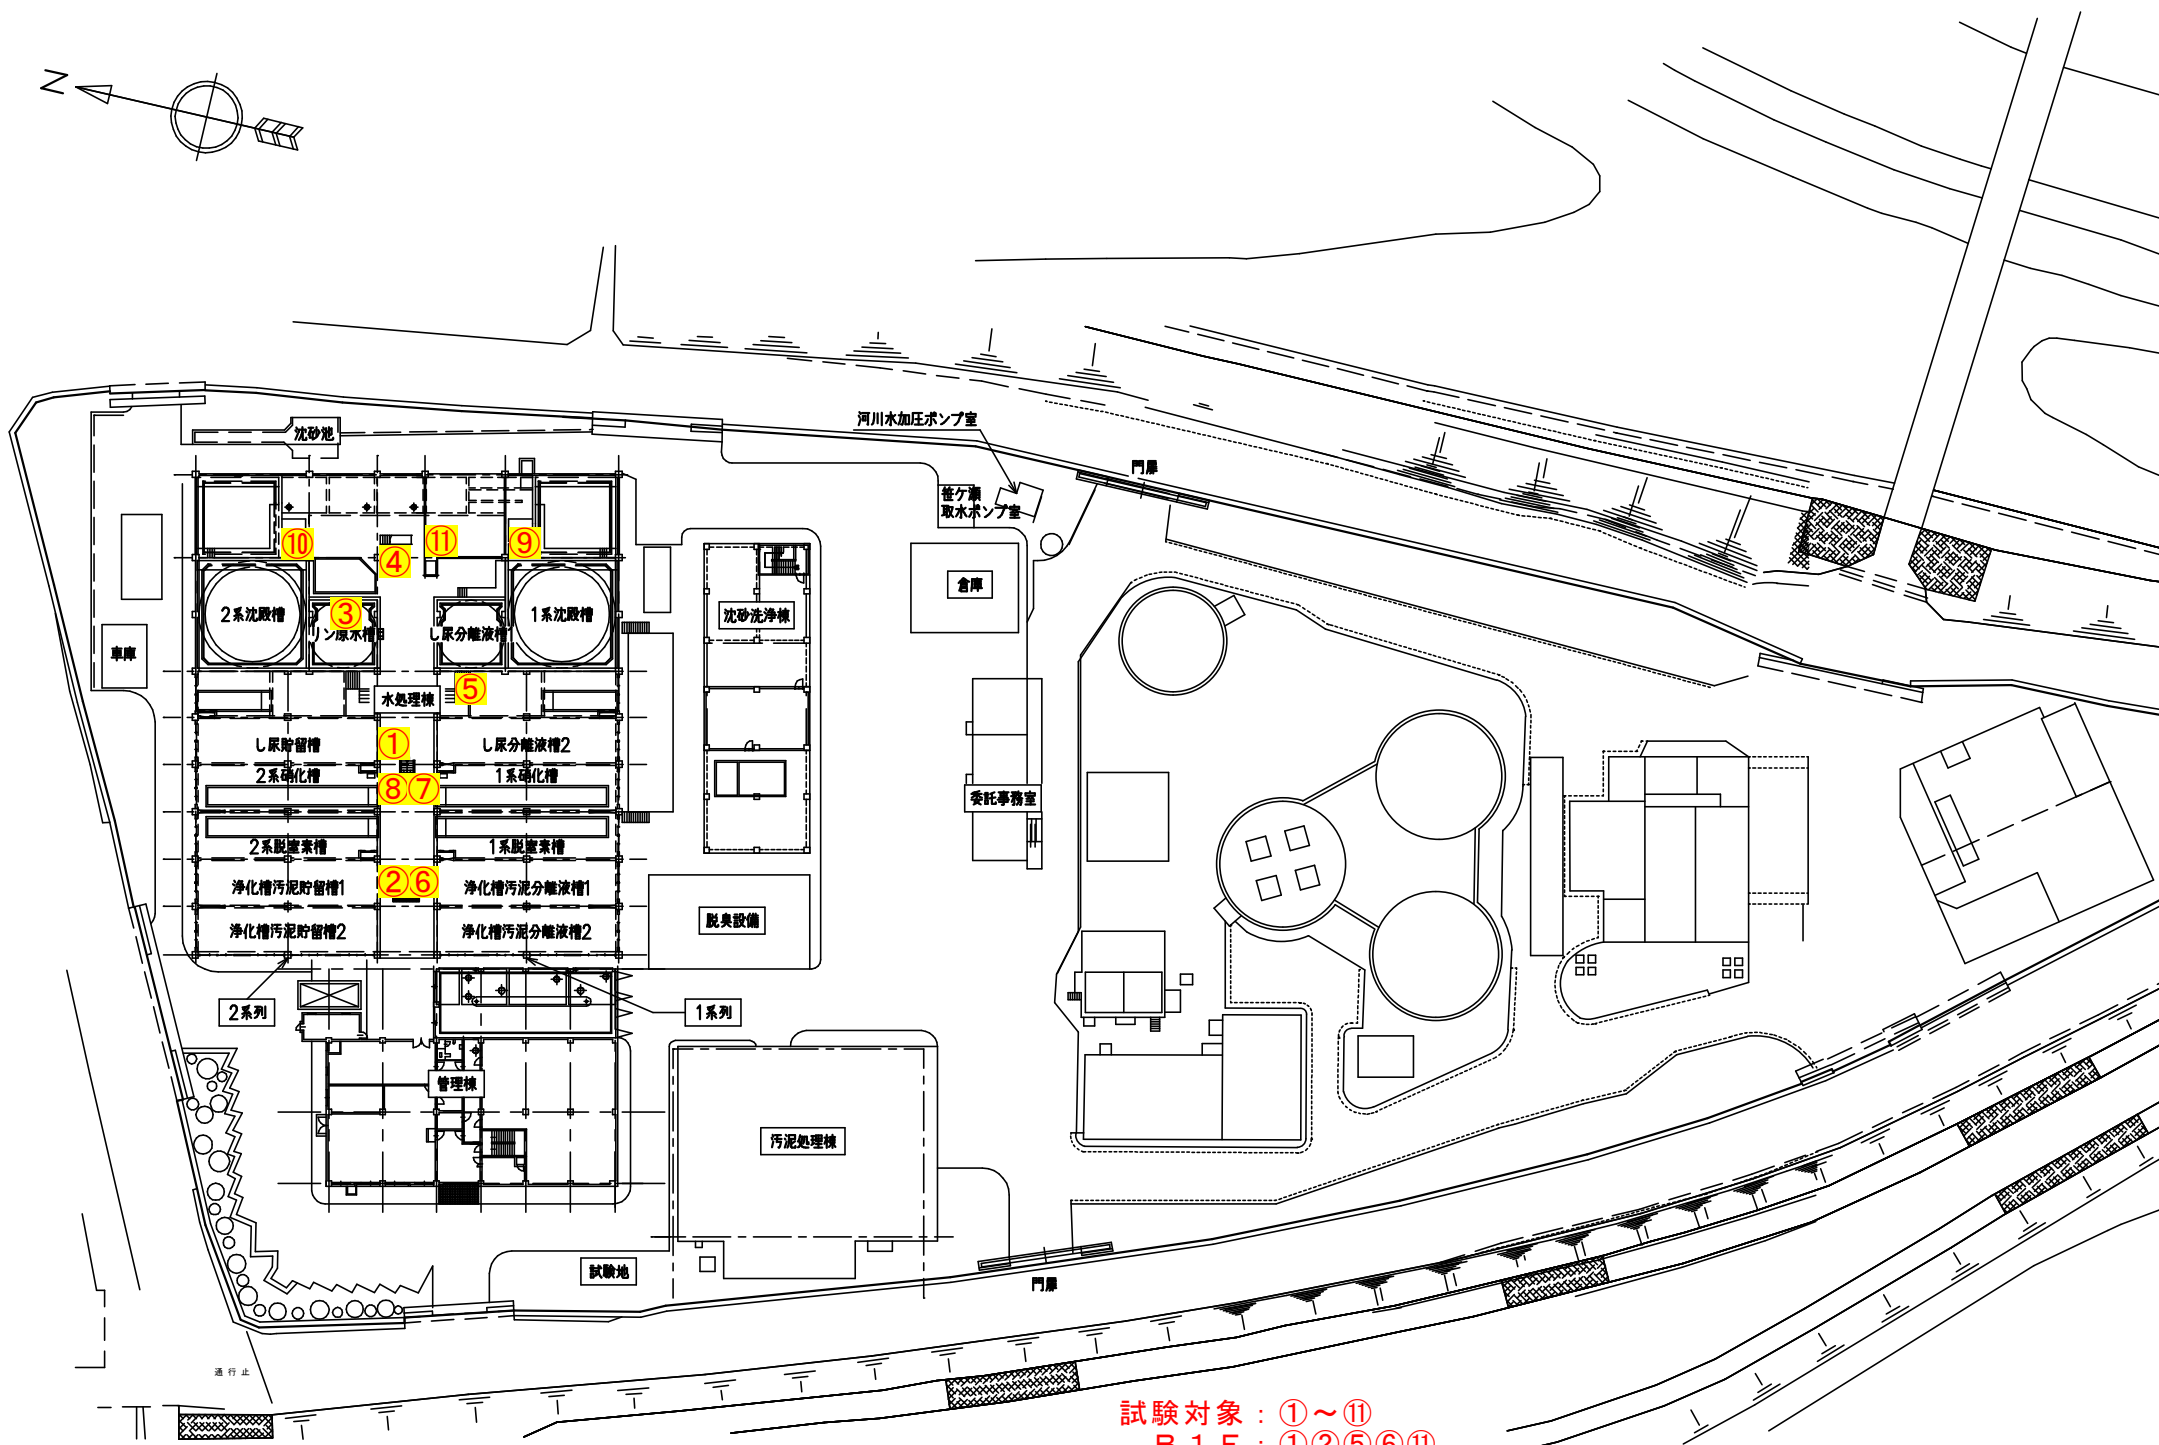


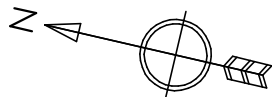

試験対象：①～⑪
B1F：①②⑤⑥⑪
1F：③④⑦⑧⑨⑩

一宮浄化センター水質機能試験業務委託