



正儀埋立跡地污水处理施設フローシート

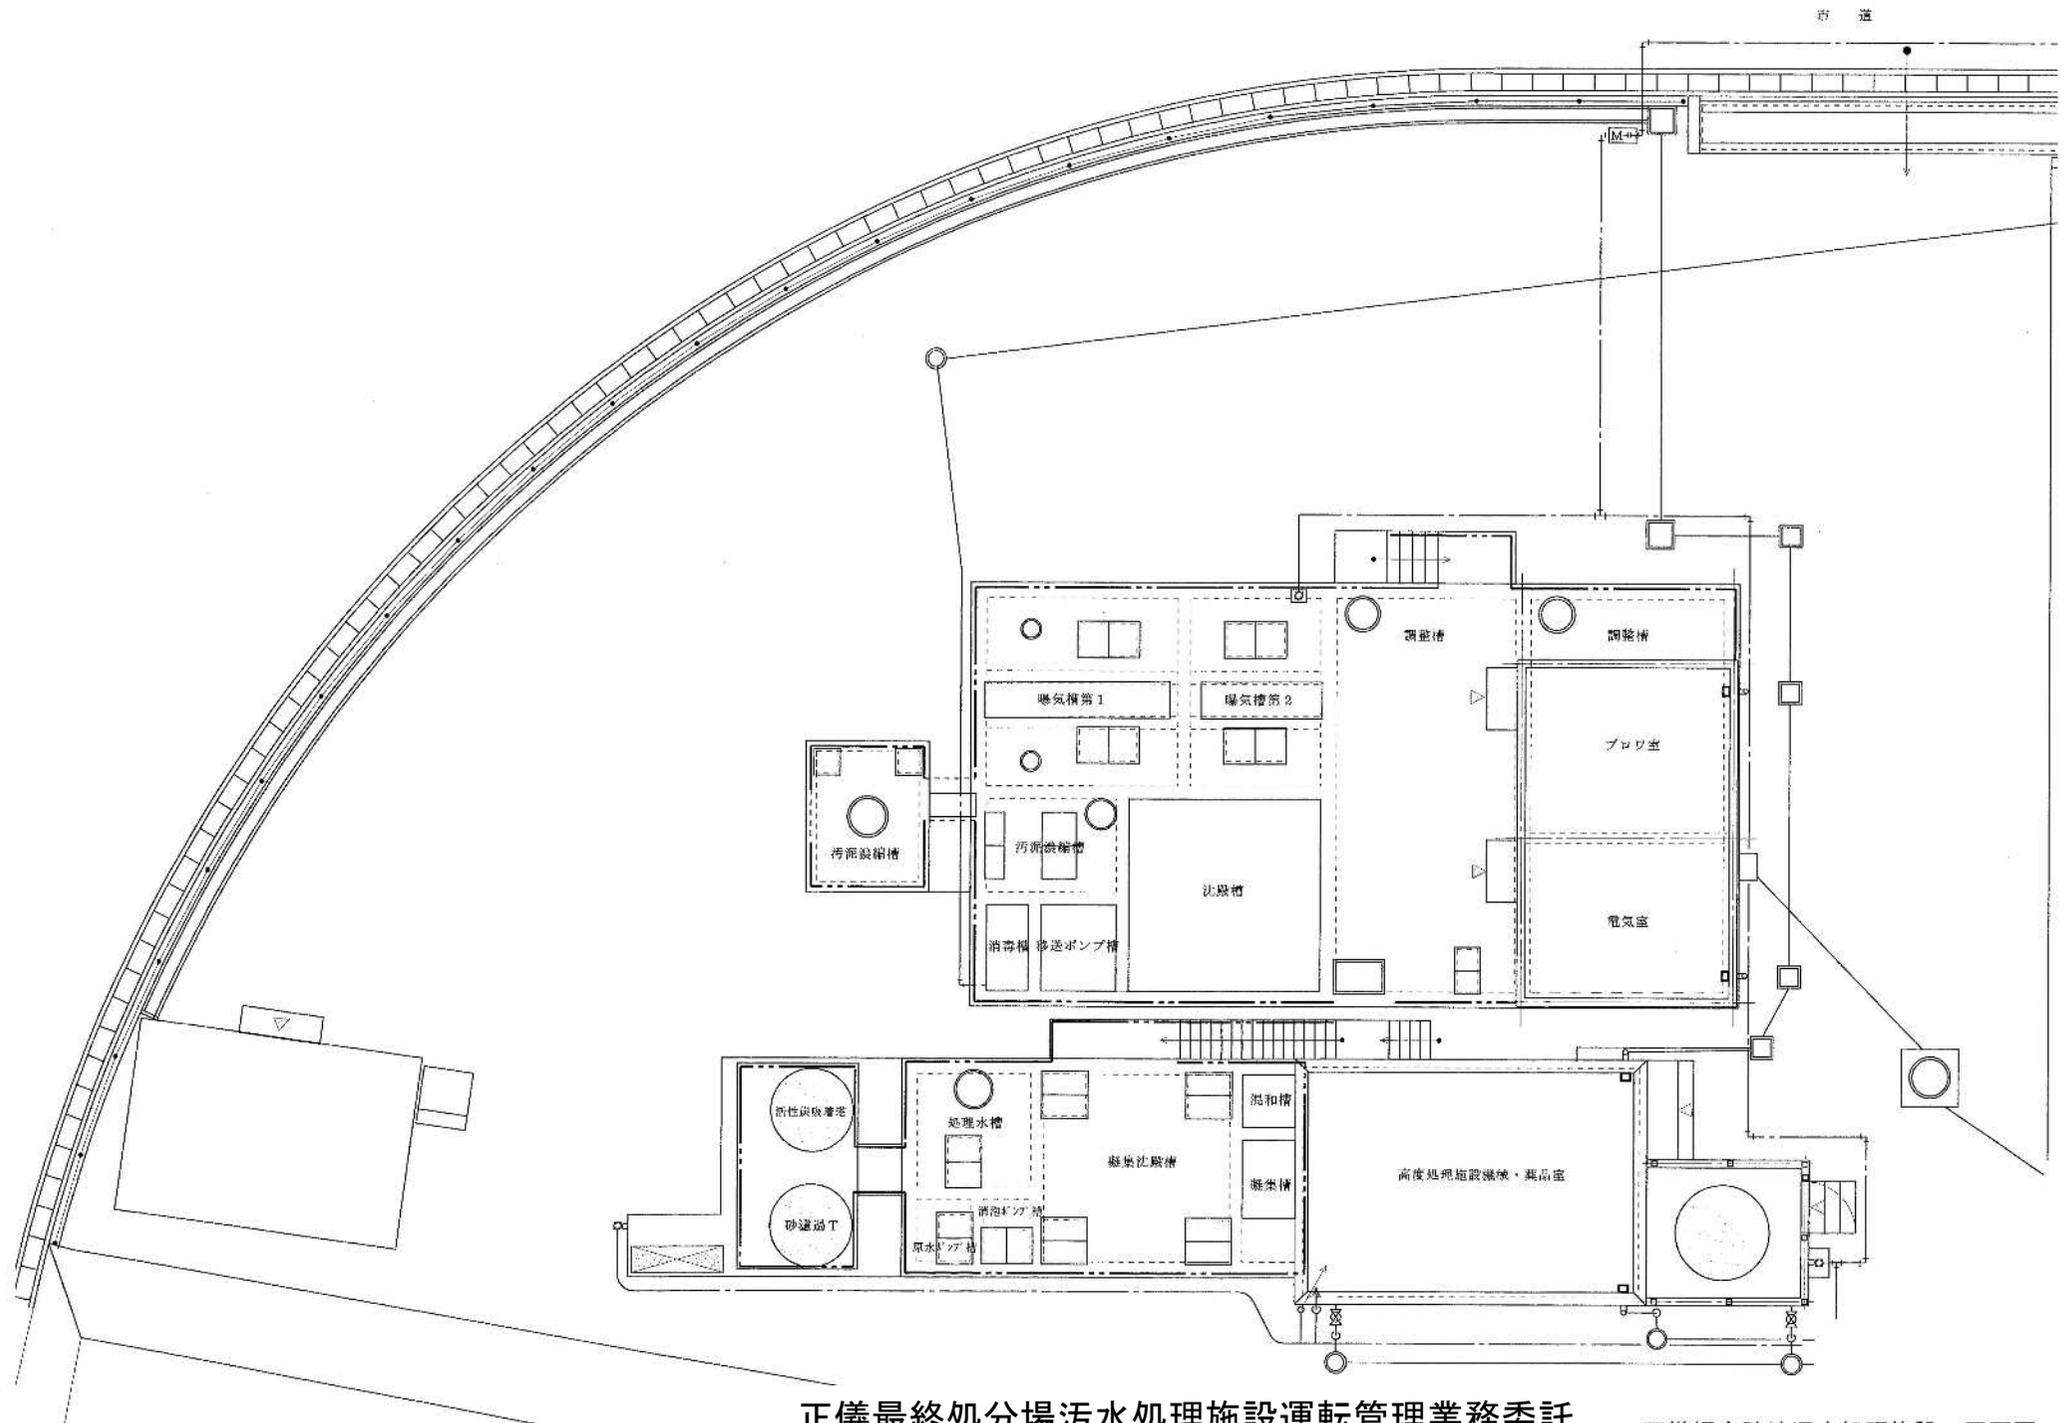


正儀最終処分場污水处理施設運転管理業務委託

正儀埋立跡地污水处理施設 平面図

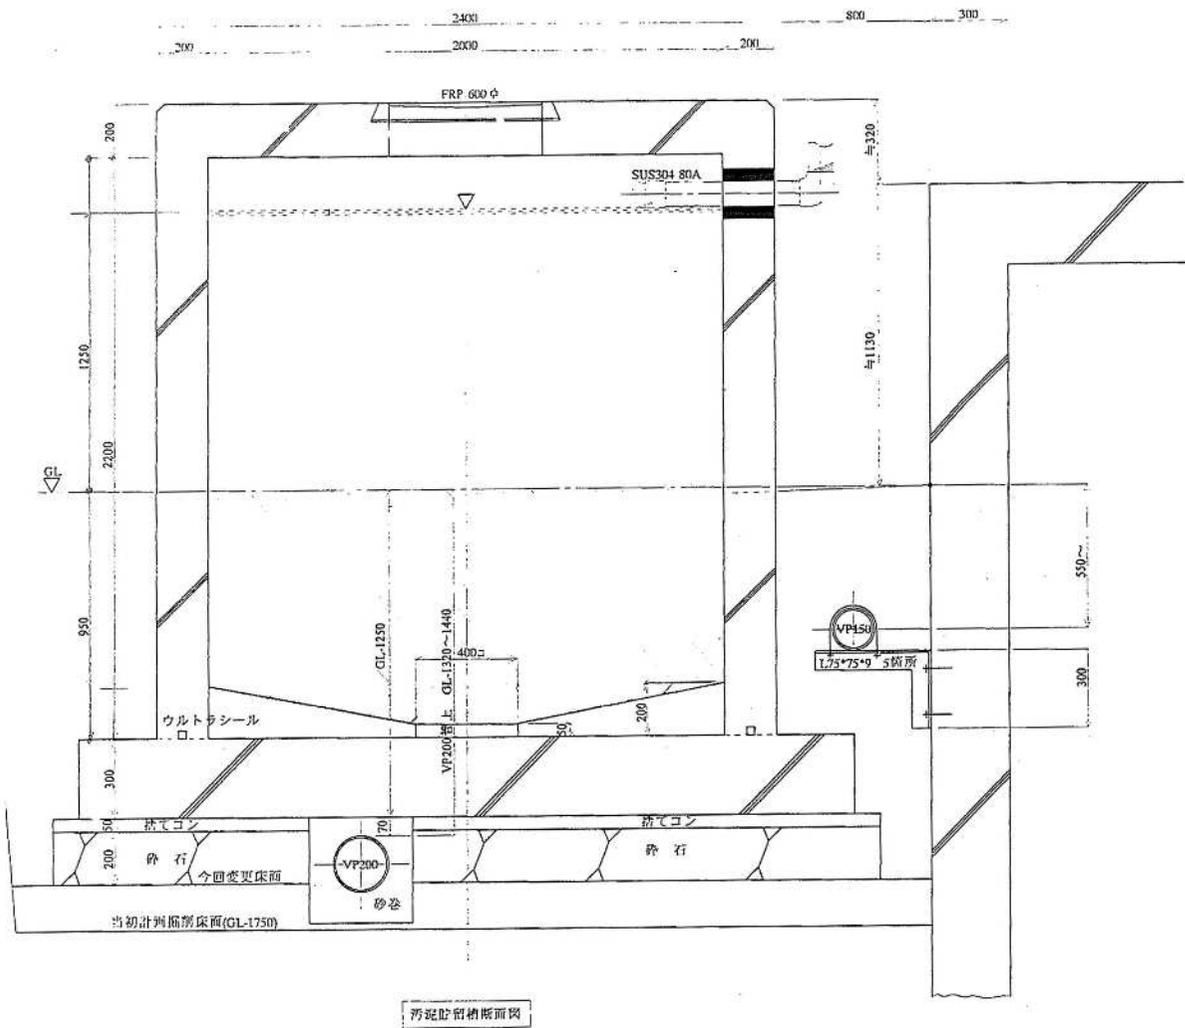

汚泥貯留槽断面図

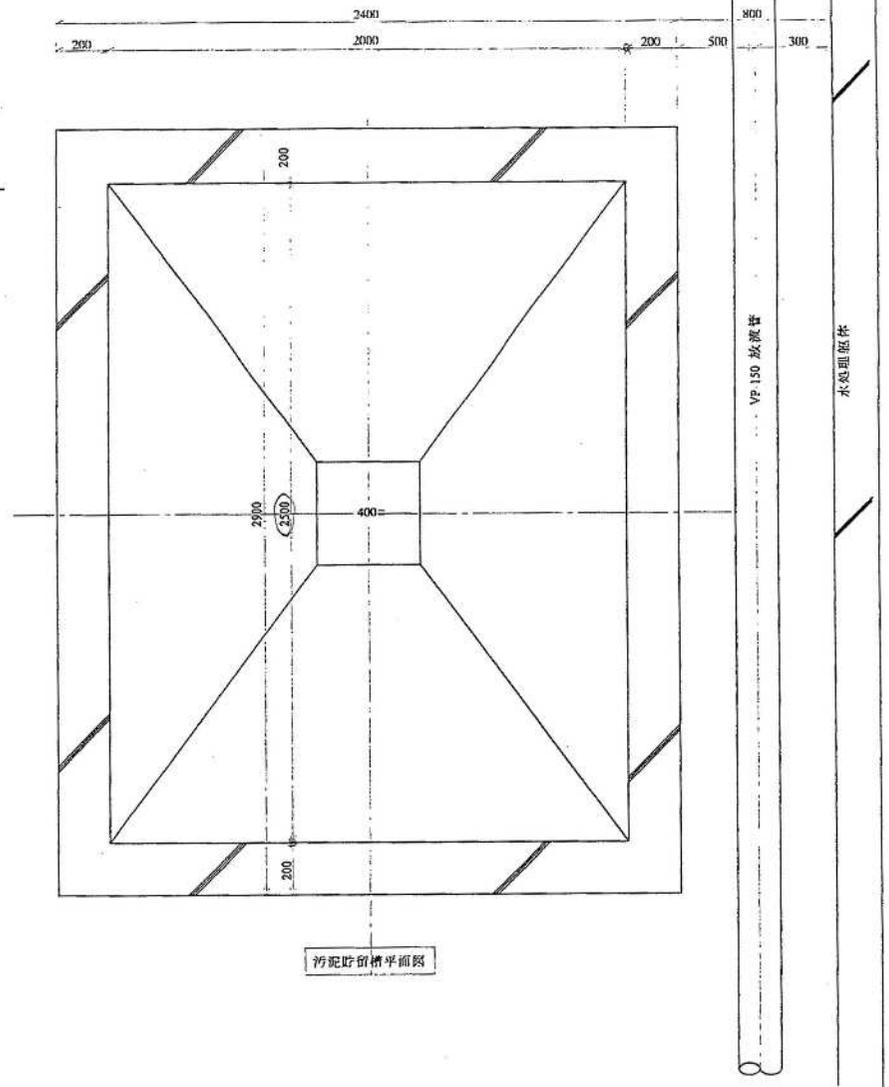

汚泥貯留槽平面図