

電話設備系統図

〇〇小学校

局線・内線・番号計画一覧表

1]局線一覧表

No.	外線番号	回線種別	用途
1	086-000-0000	ISDN	代表
2			
3			
4			
5			

2]番号計画

No.	用途	No.	用途
0	外線	5	
1	内線	6	
2		7	
3		8	
4		9	


3]内線一覧表

No.	内線番号	内線名称	外線発信	備考(メモ)
1	10	職員室	086-000-0000	
2	11			
3				
4				
5				
6				
7				
8				
9				
10				

〇〇小学校


電話交換機設定表

作成日 _____

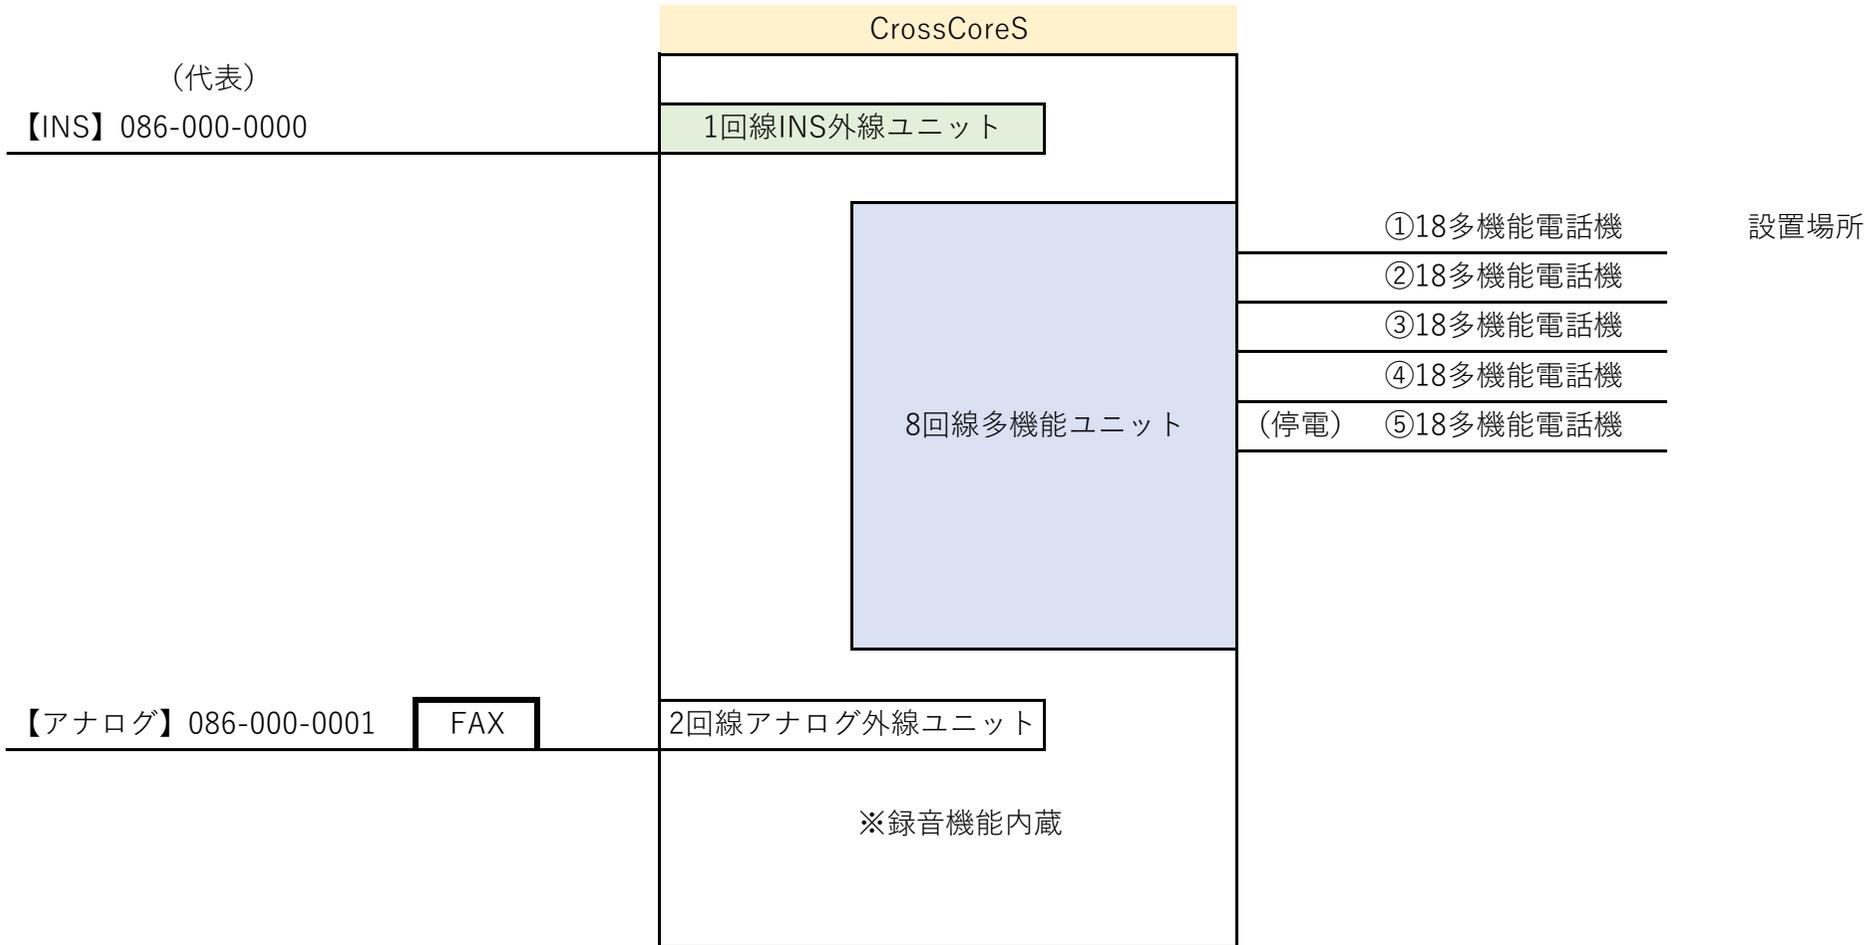

電話機設置場所プロット図(1)

〇〇学校職員室配置図

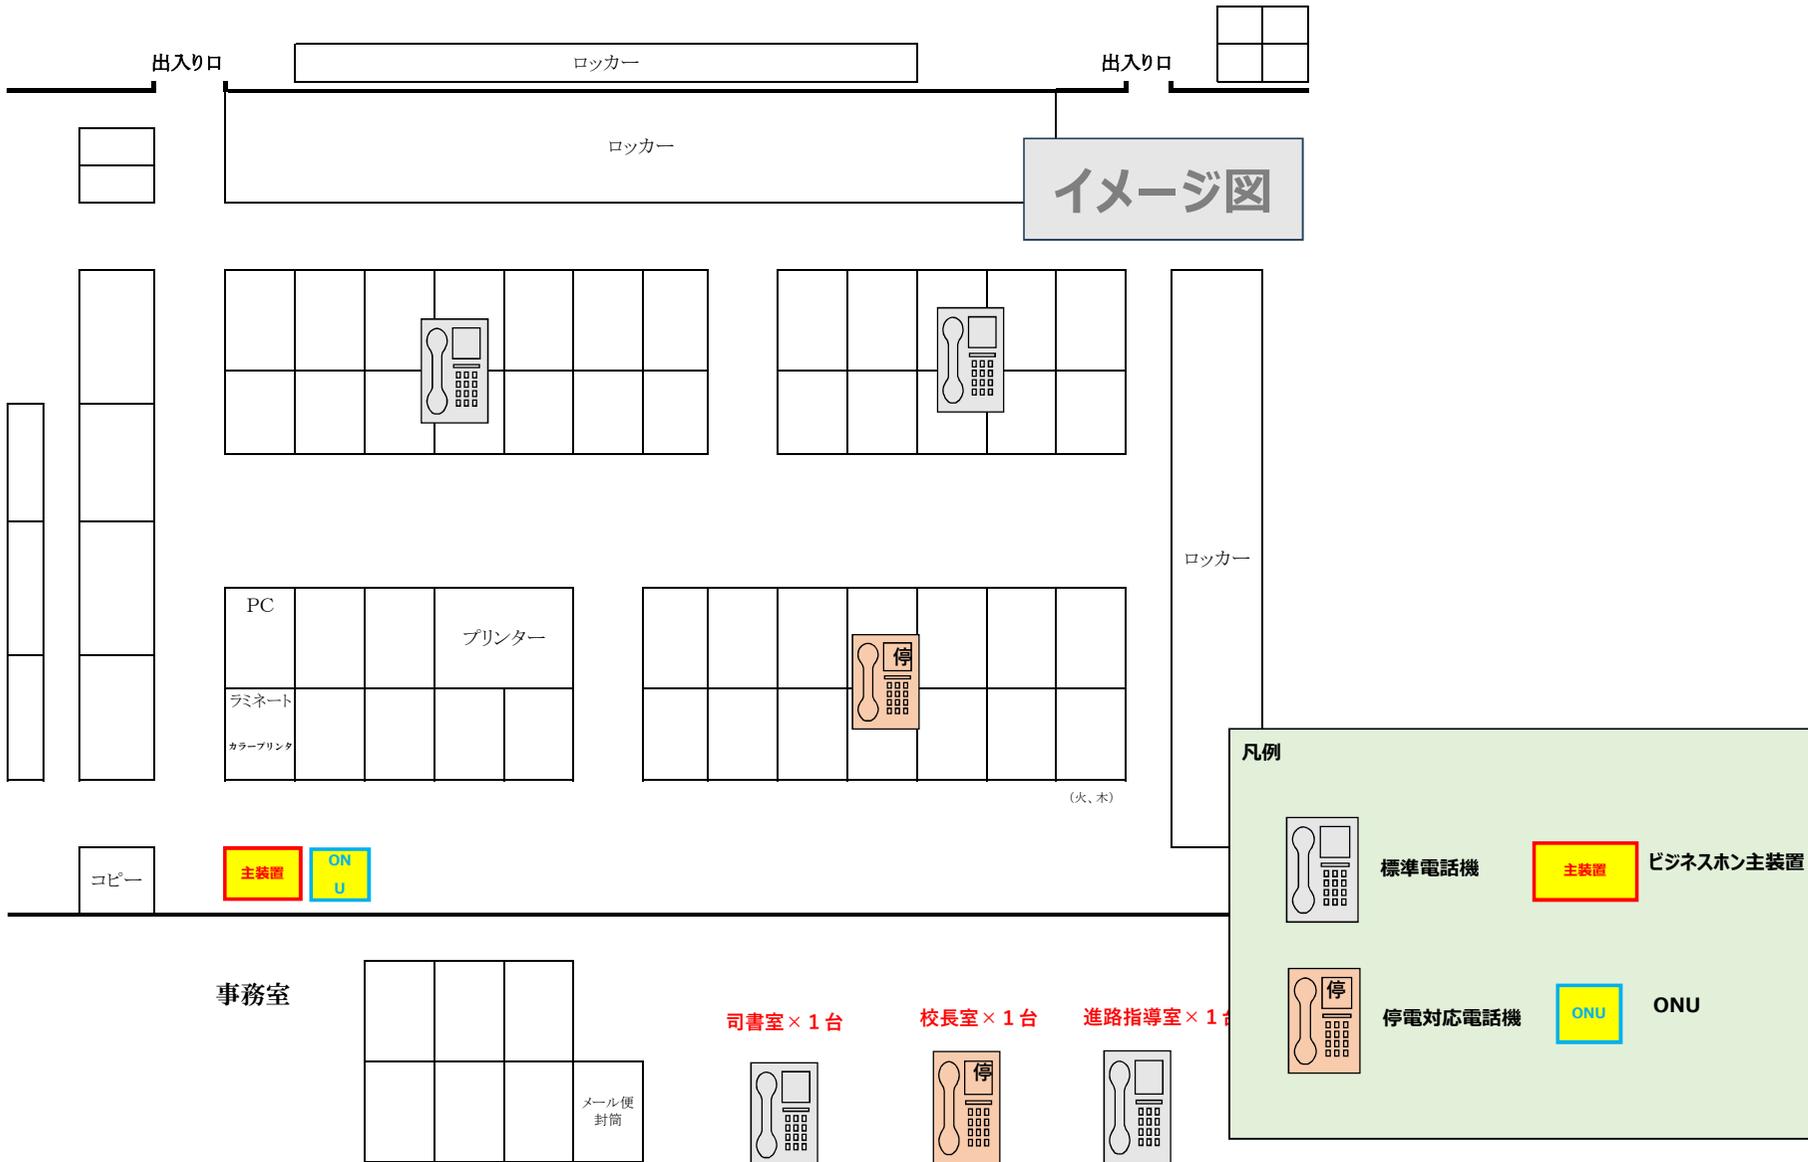


回線調査結果報告書

●●小学校


調査日

年 月 日

調査結果	配管新設	要・否	壁沿いに10mほど配管必要
	電源空き	電源空きなし・空き数（口）	
	その他 (特記事項あれば記載)		

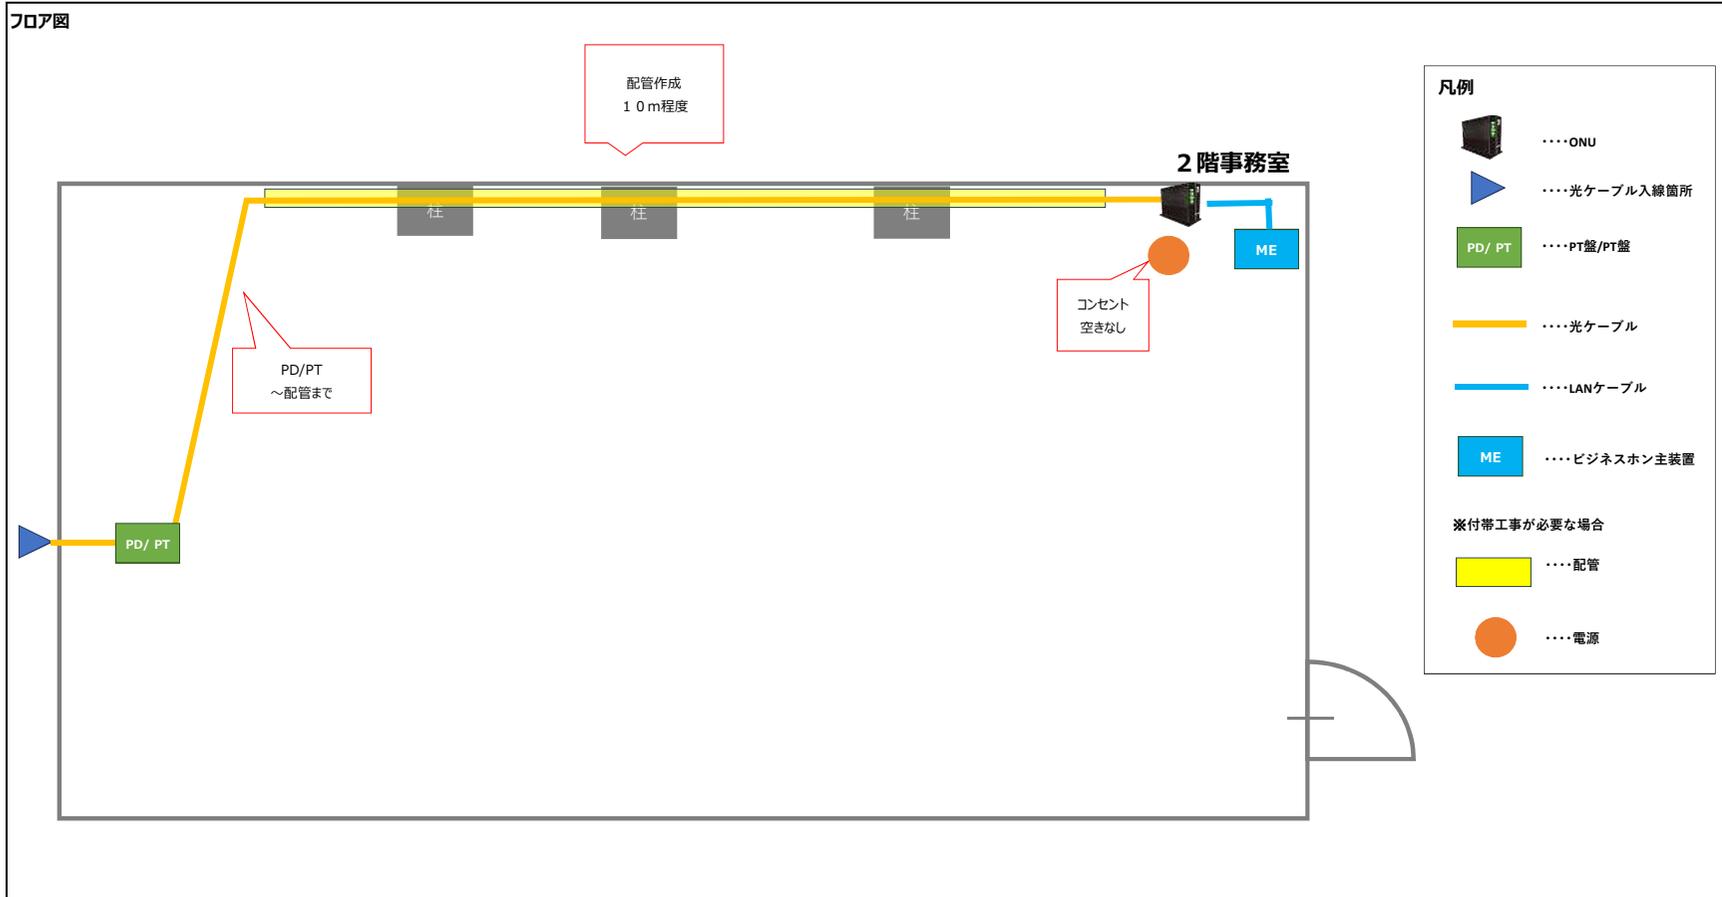

工事要否報告書（ひかり不可）

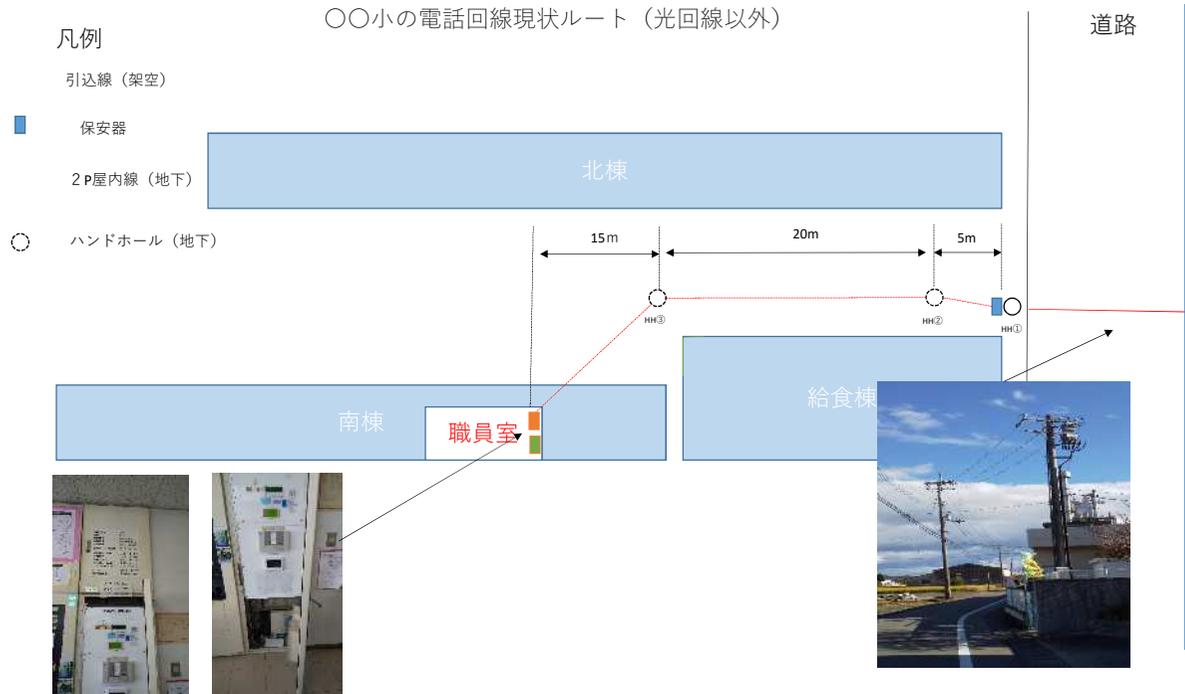

調査結果	既設配線	空き 有・無し	2P配線で空線なし
	配管新設	要・否	アナログ回線へ変更時、既設ルート利用可
	既設配管	空き 有・無し	1管路（1ルート）空きあり
	<ul style="list-style-type: none"> ・ハンドホールに水が溜まっており、配線新設時は水抜き必要 ・アナログ回線へ移行する場合、現行はISDN 2回線であるため、4P必要なため新設又は張替が必要 ・新設又は張替費用は「サービス移行に伴う概算費用」にて算出 		